



PLAN FROM EL.25530 AT EL.26880/WIDOK OD POZIONU 25530 DO POZIONU 26880

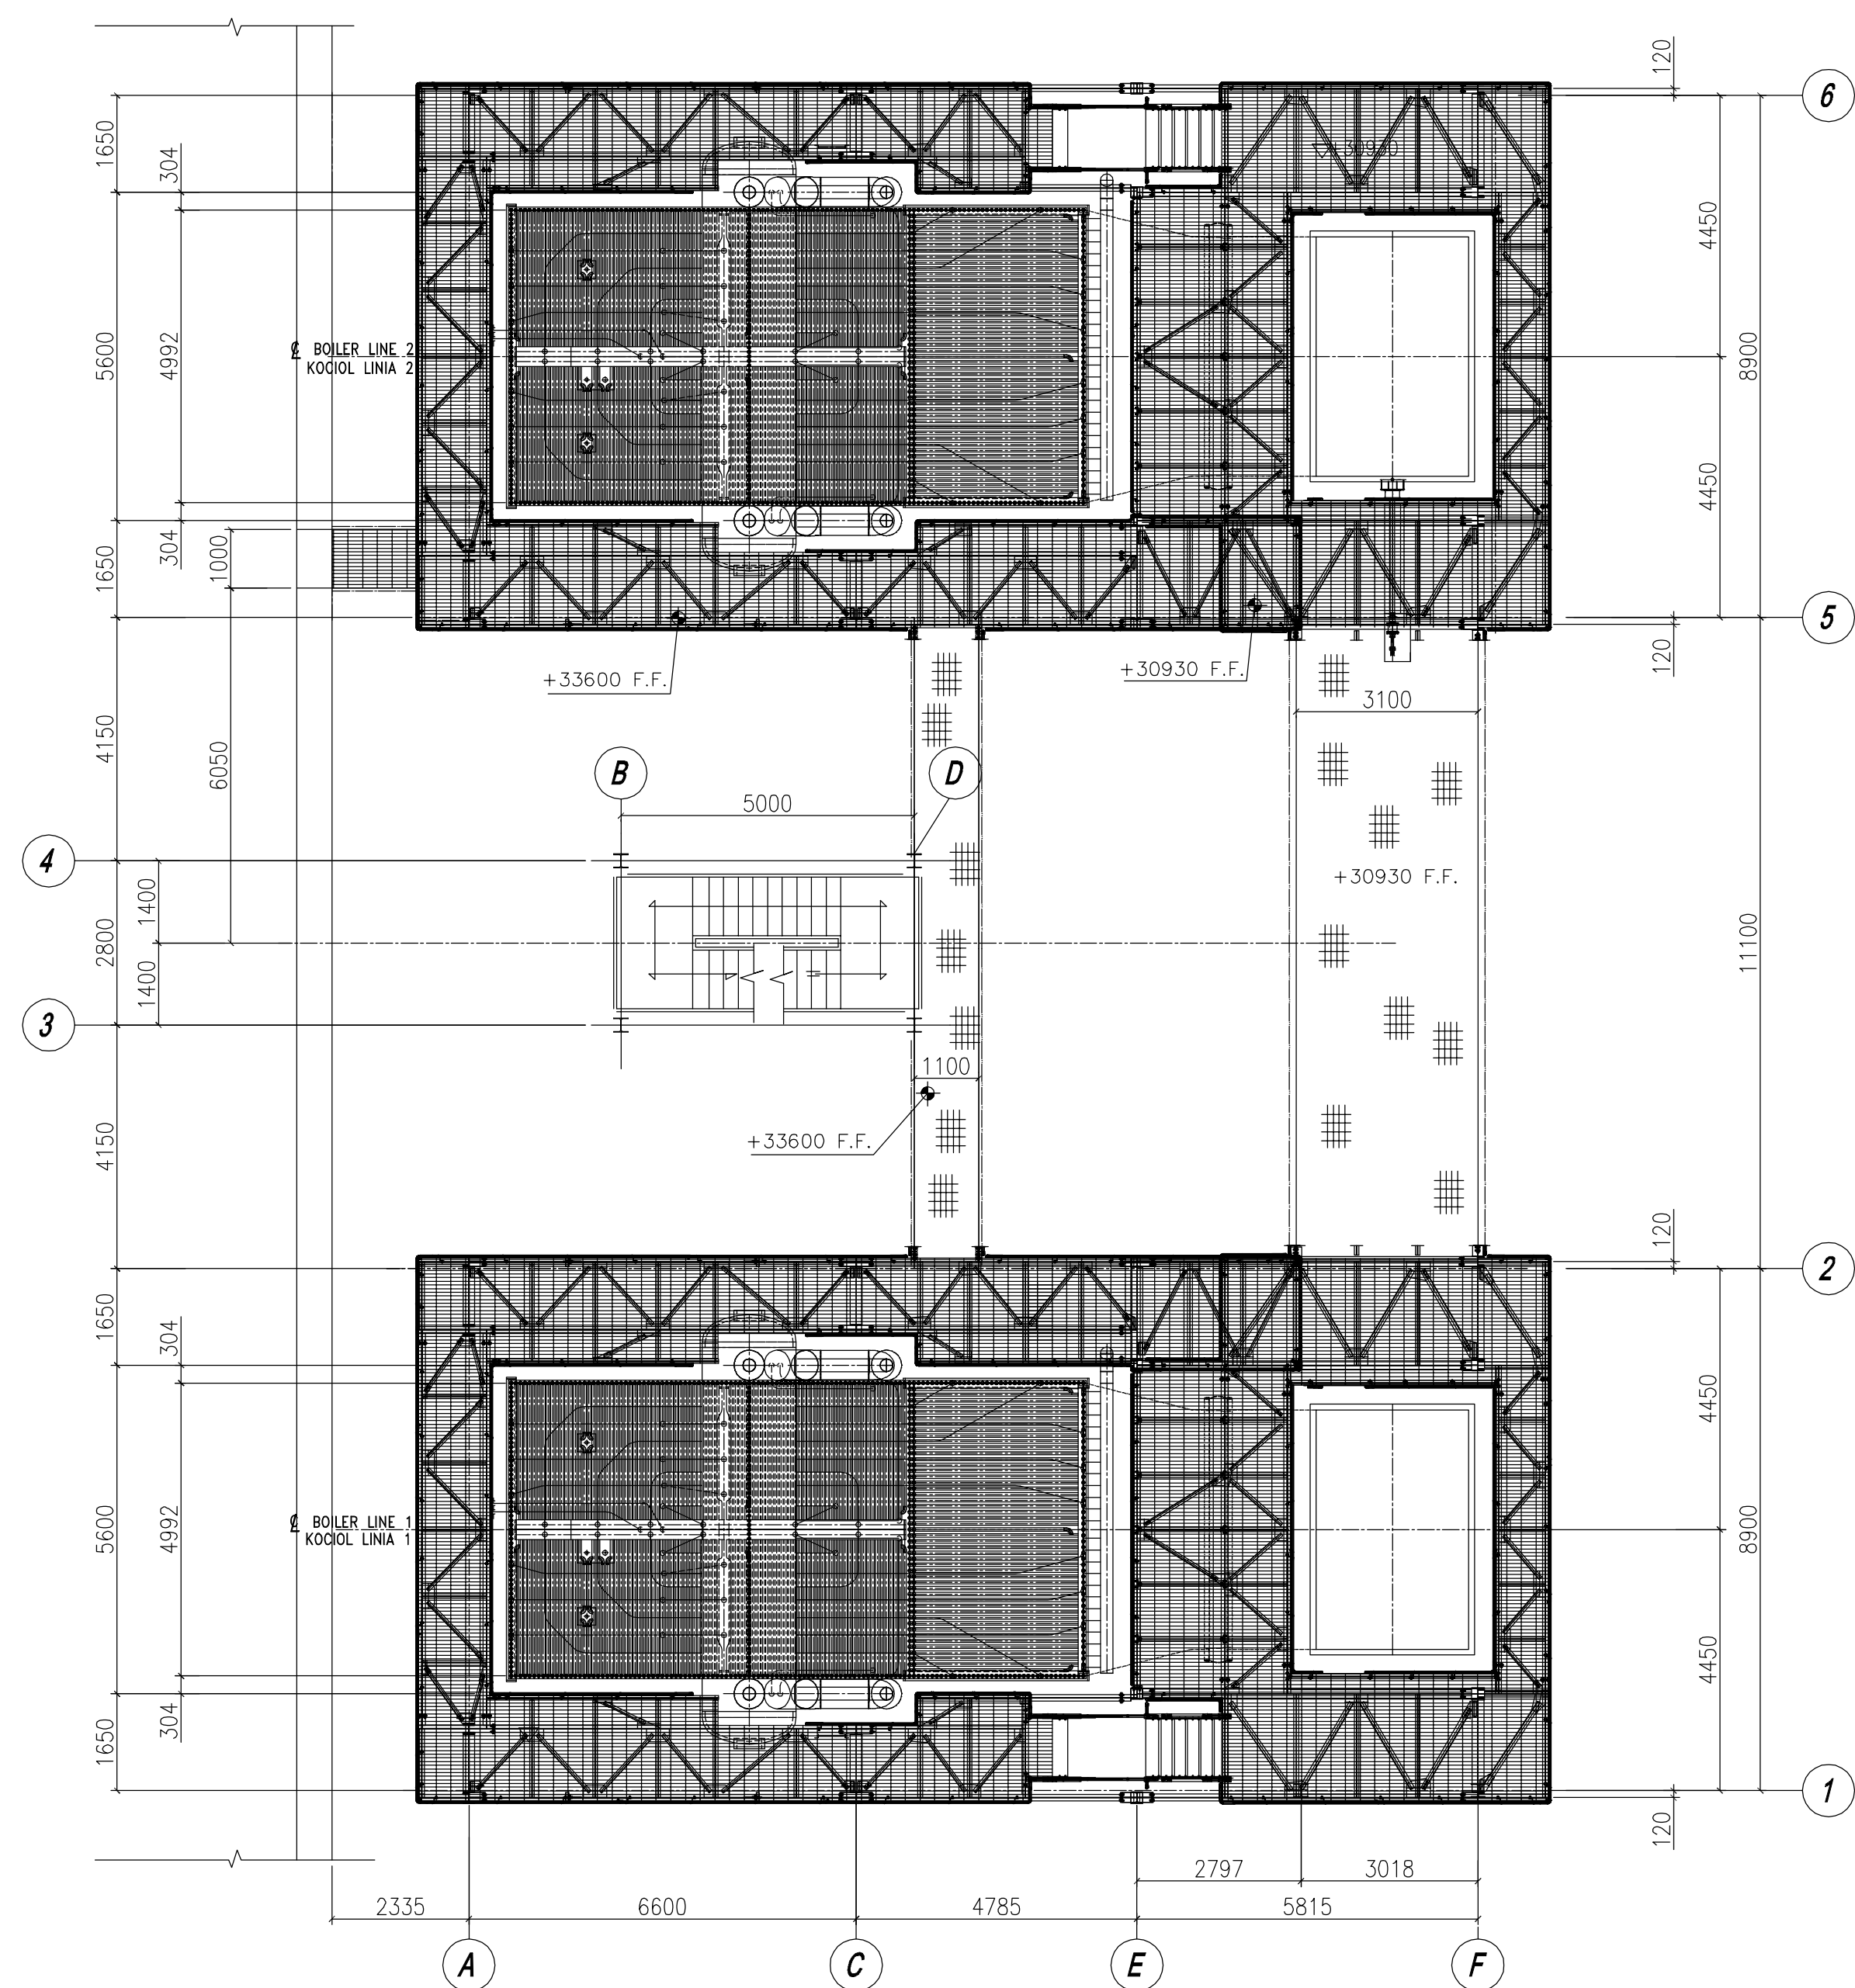


PLAN FROM EL. 30930 AT EL. 33600/WIDOK OD POZIONU 30930 DO POZIONU 33600


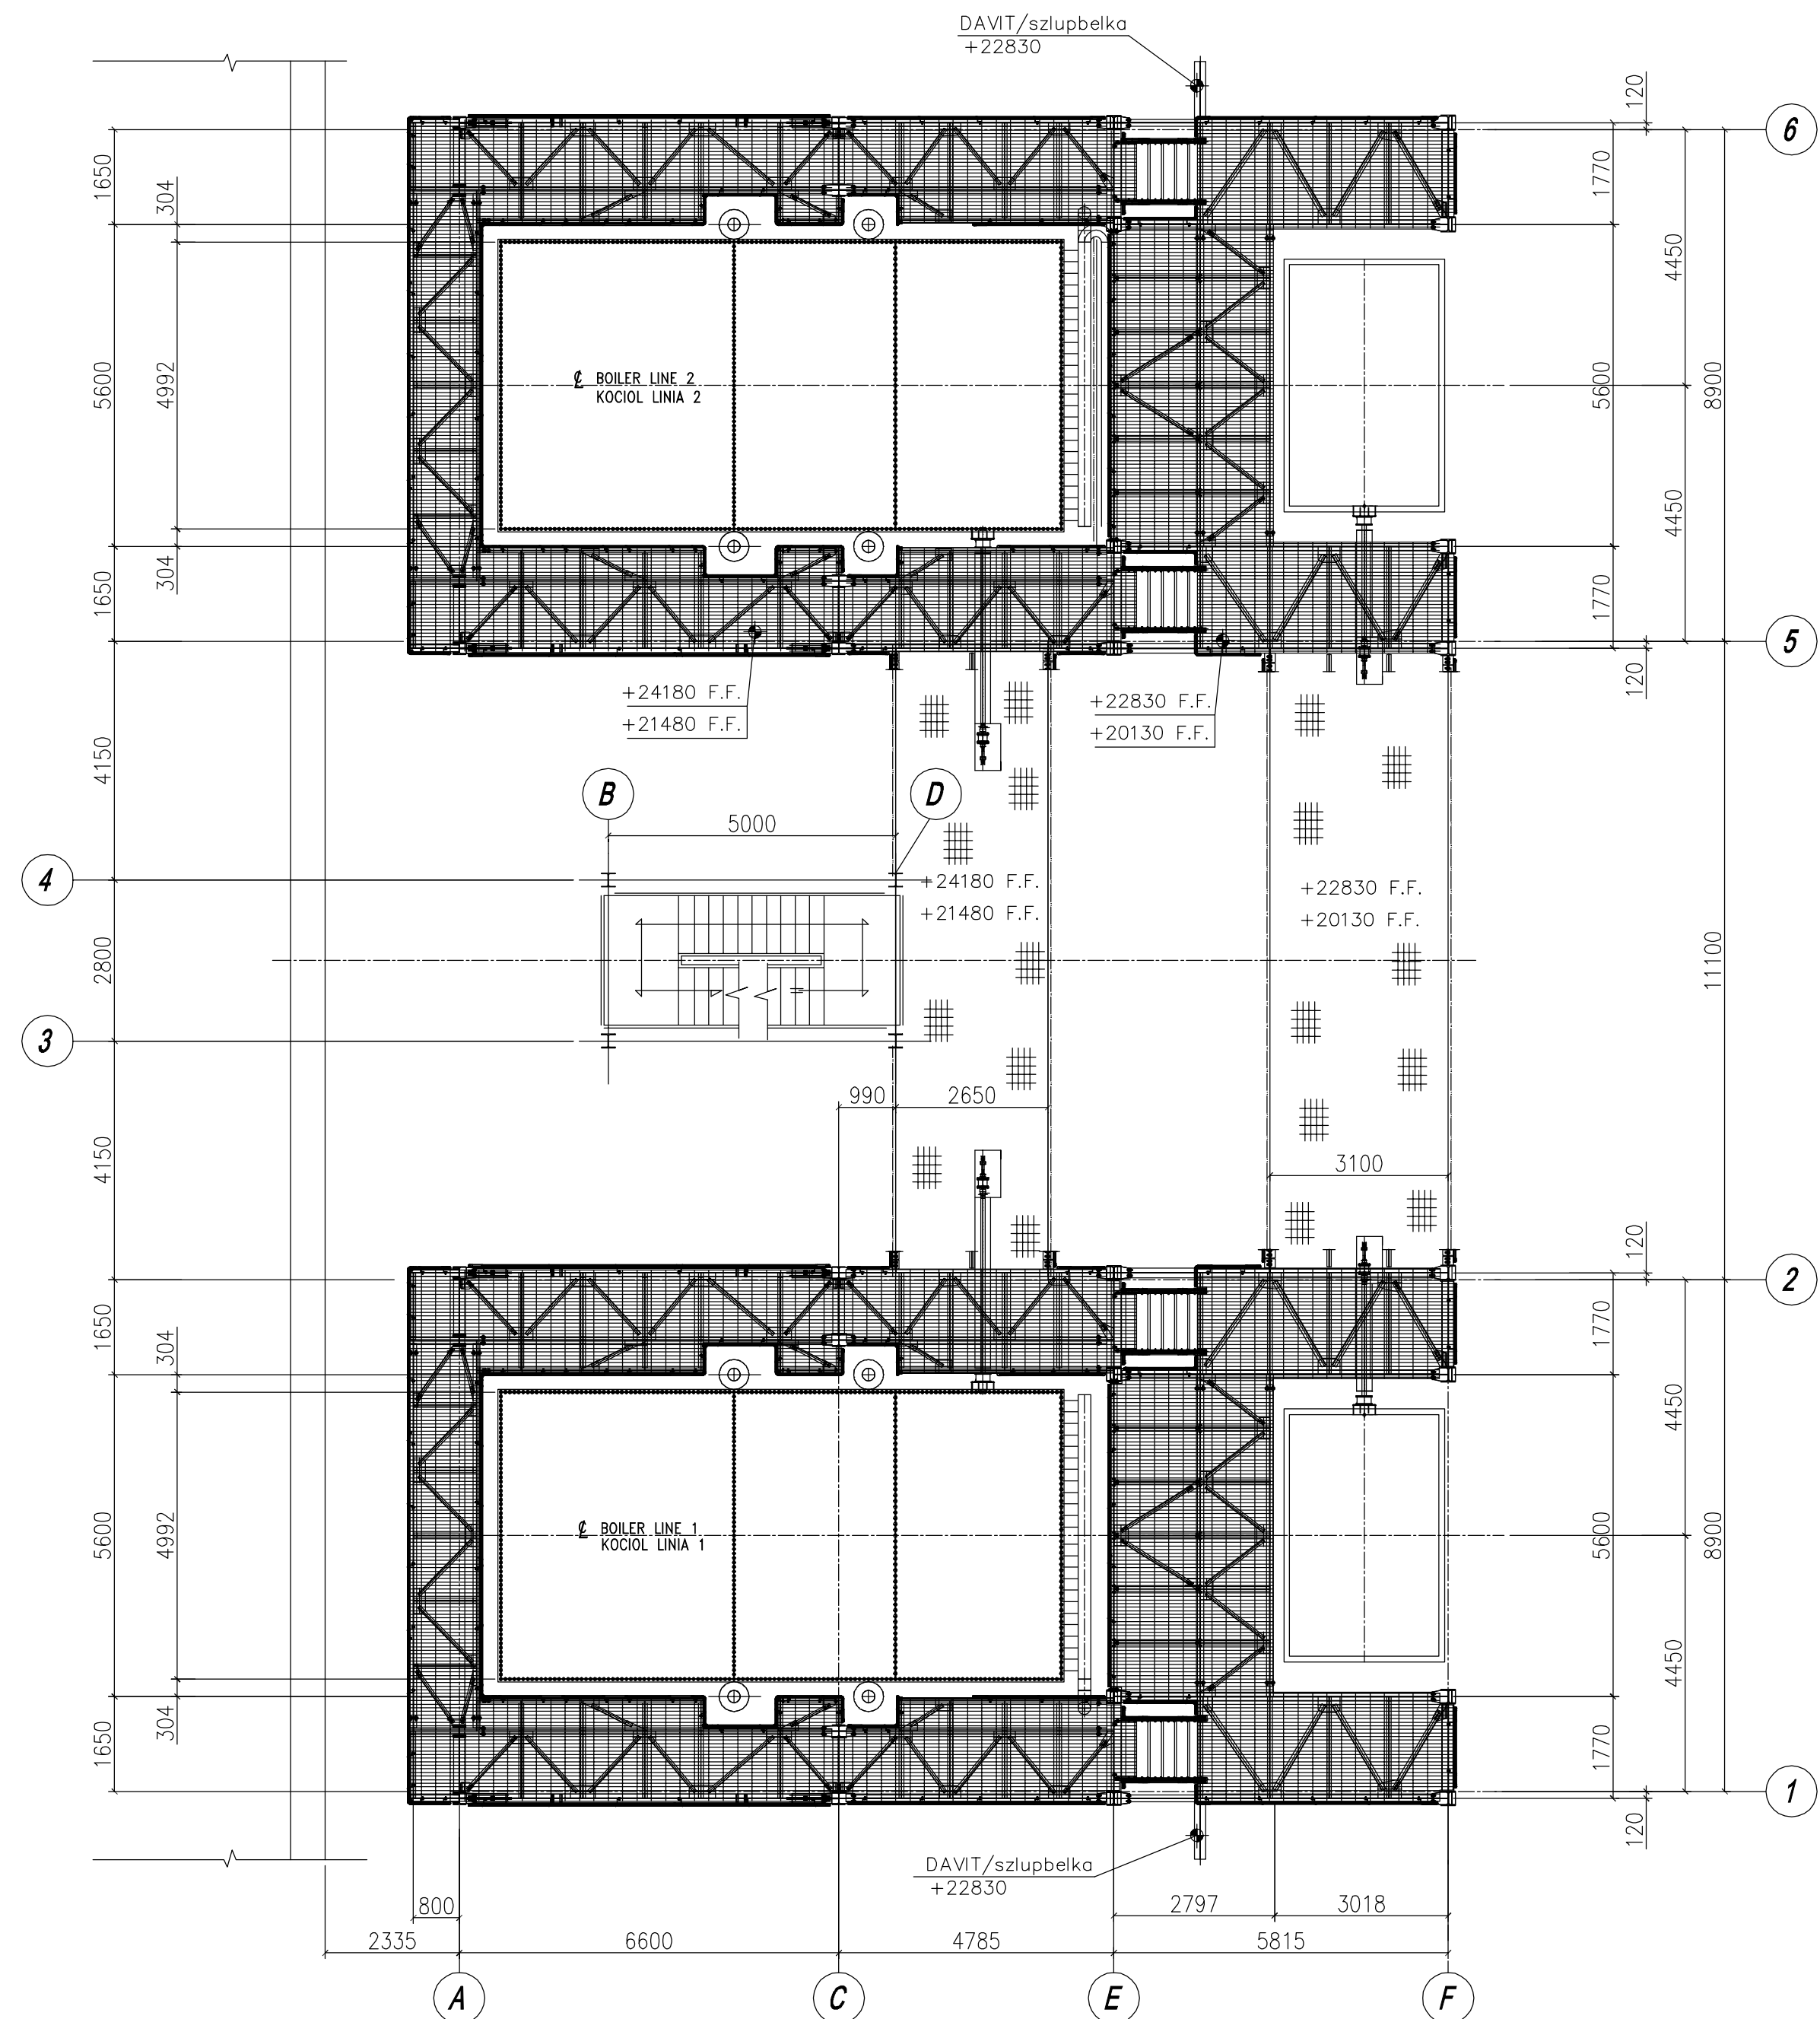


PLAN FROM EL.20130 AT EL. 21480/WIDOK OD POZIONU 20130 DO POZIONU 21480

PLAN FROM EL.22830 AT EL. 21480/WIDOK OD POZIONU 22830 DO POZIONU 21480

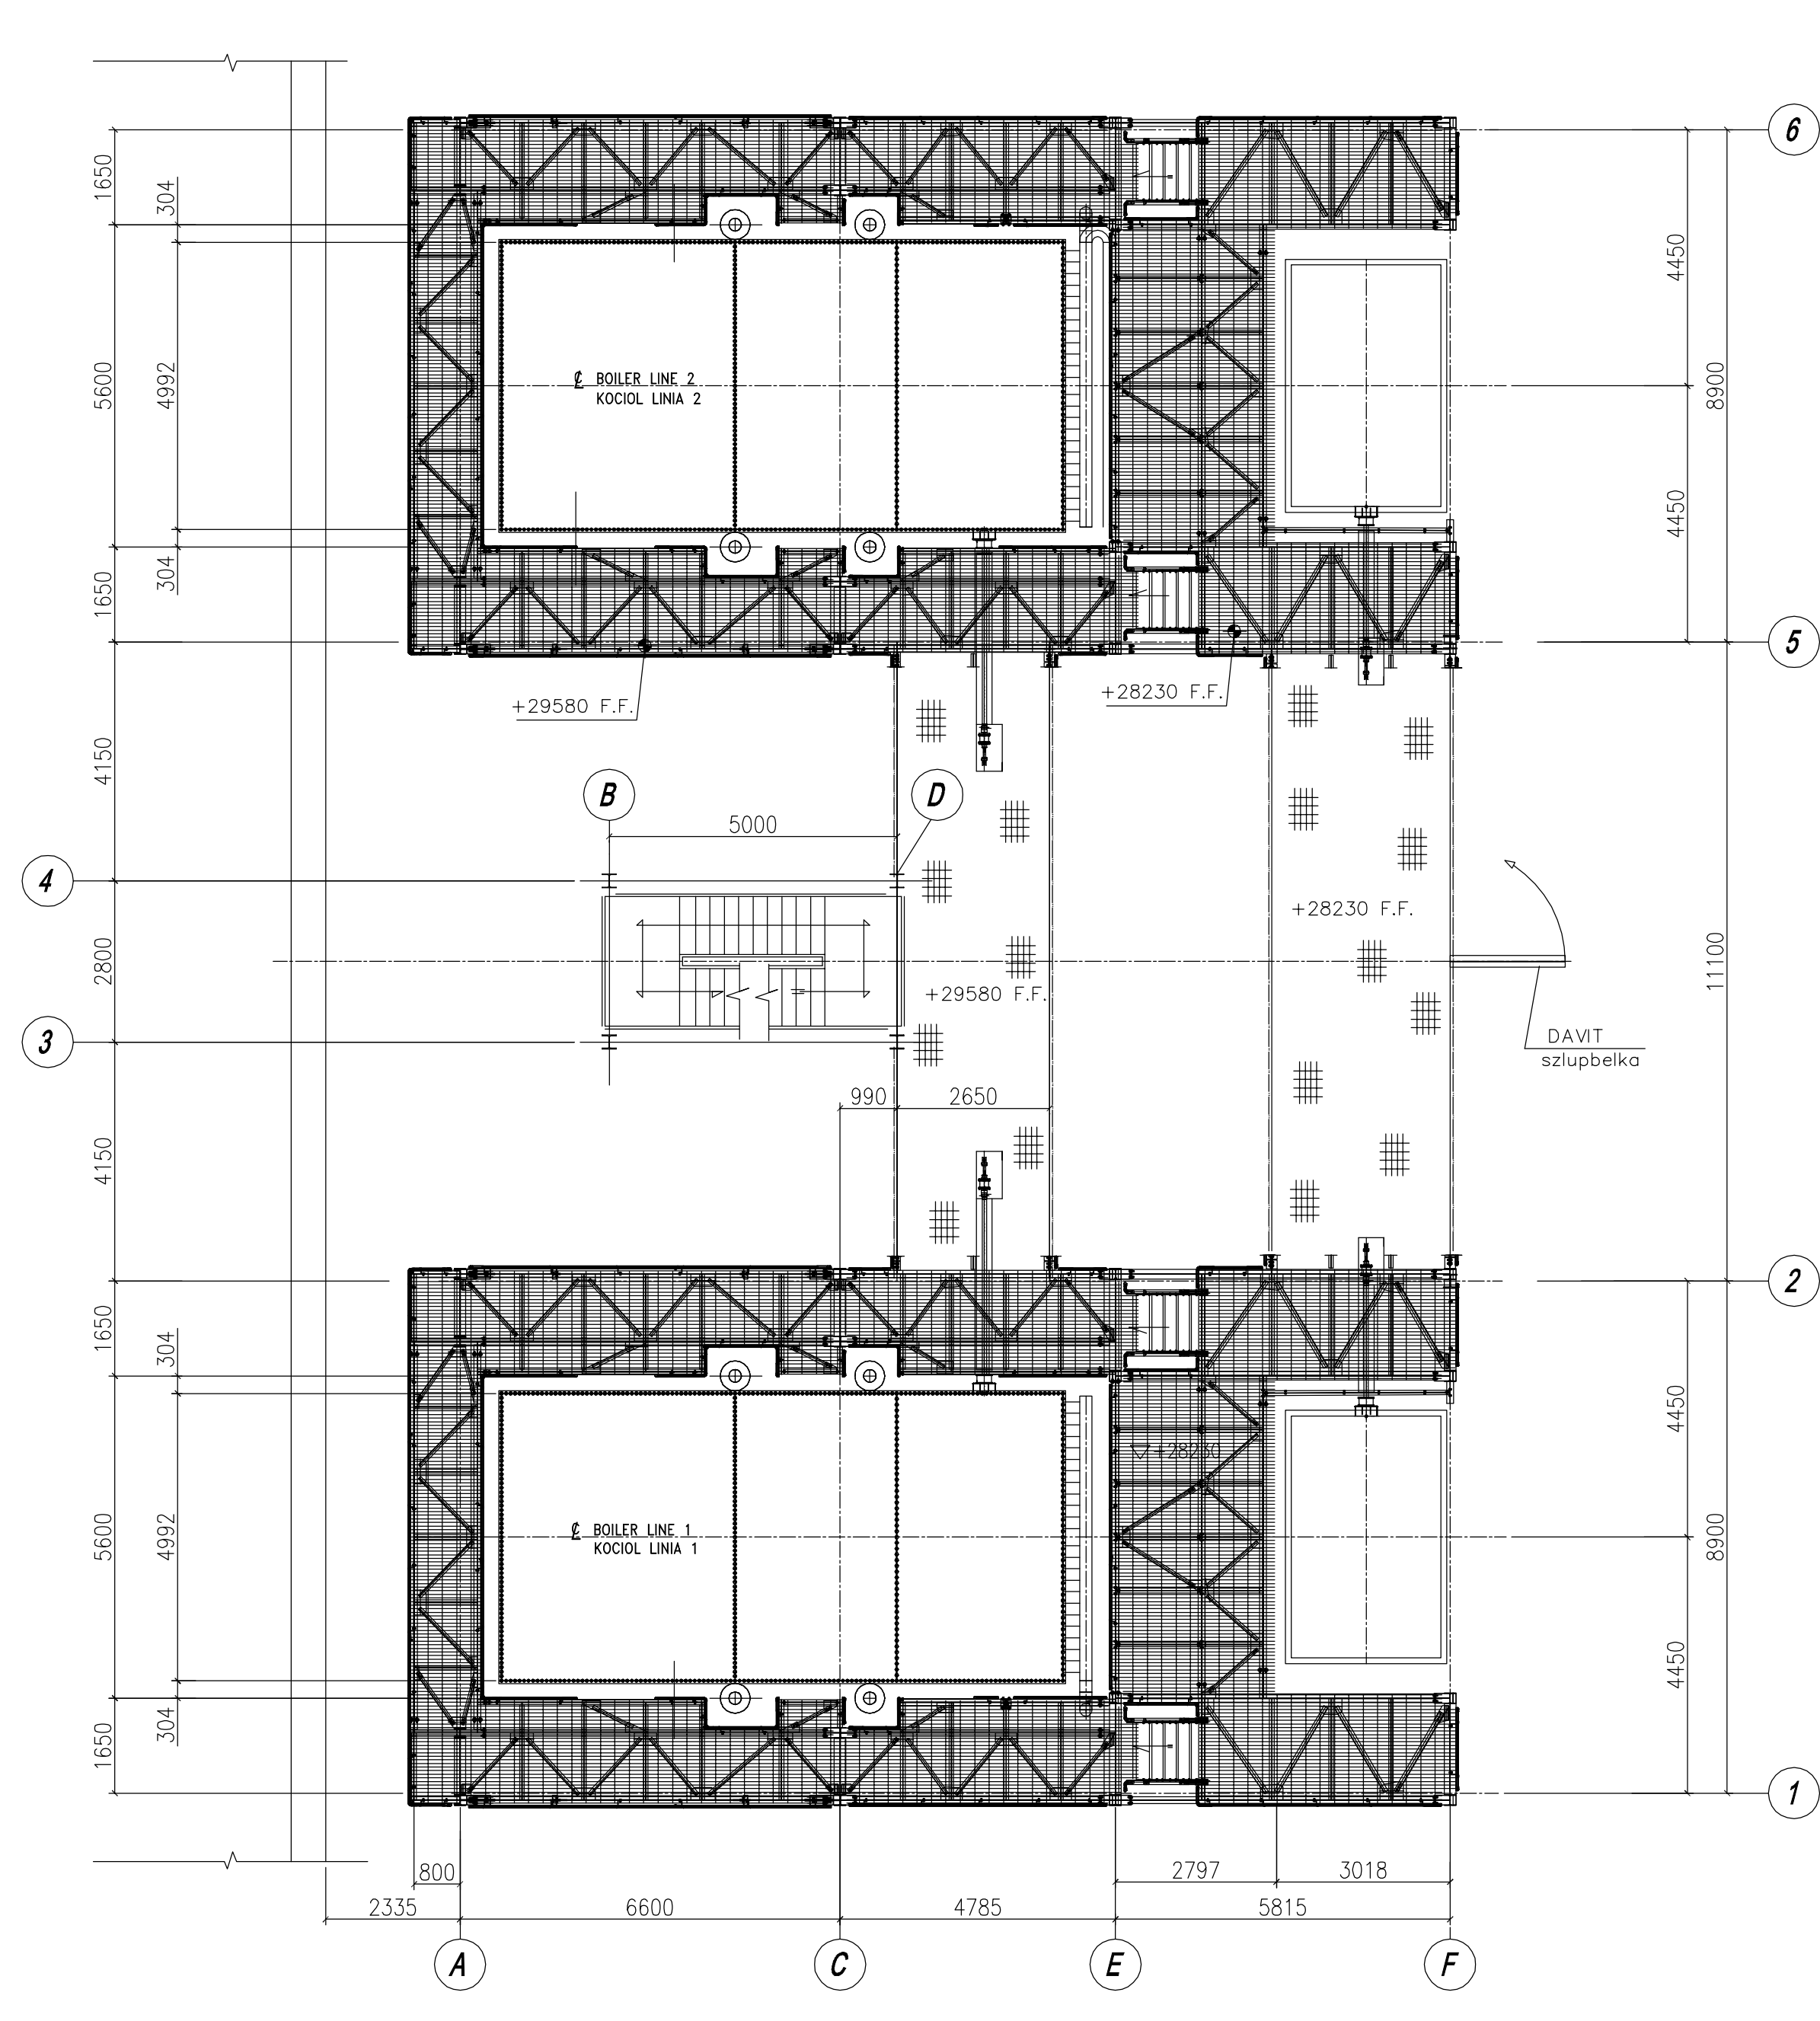

PLAN FROM EL.28230 AT EL.29580/WIDOK OD POZIONU 28230 DO POZIONU 29580

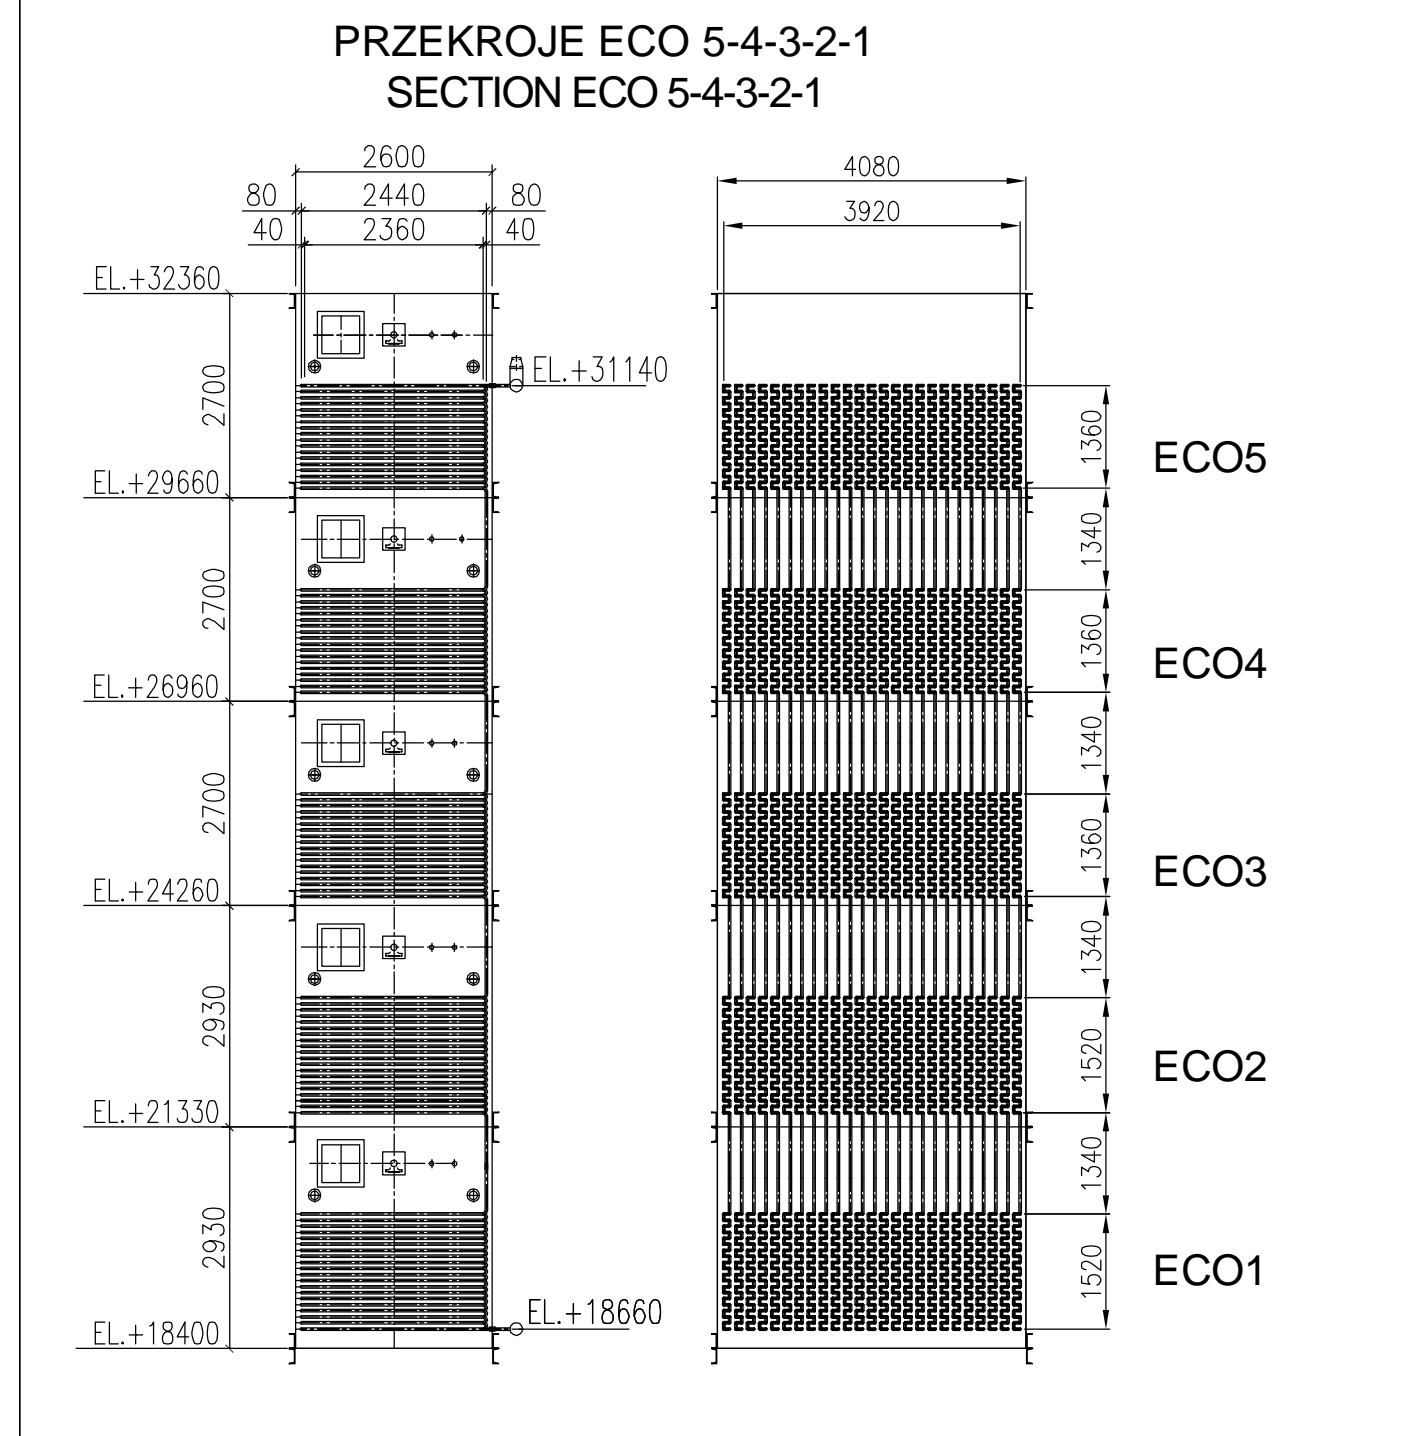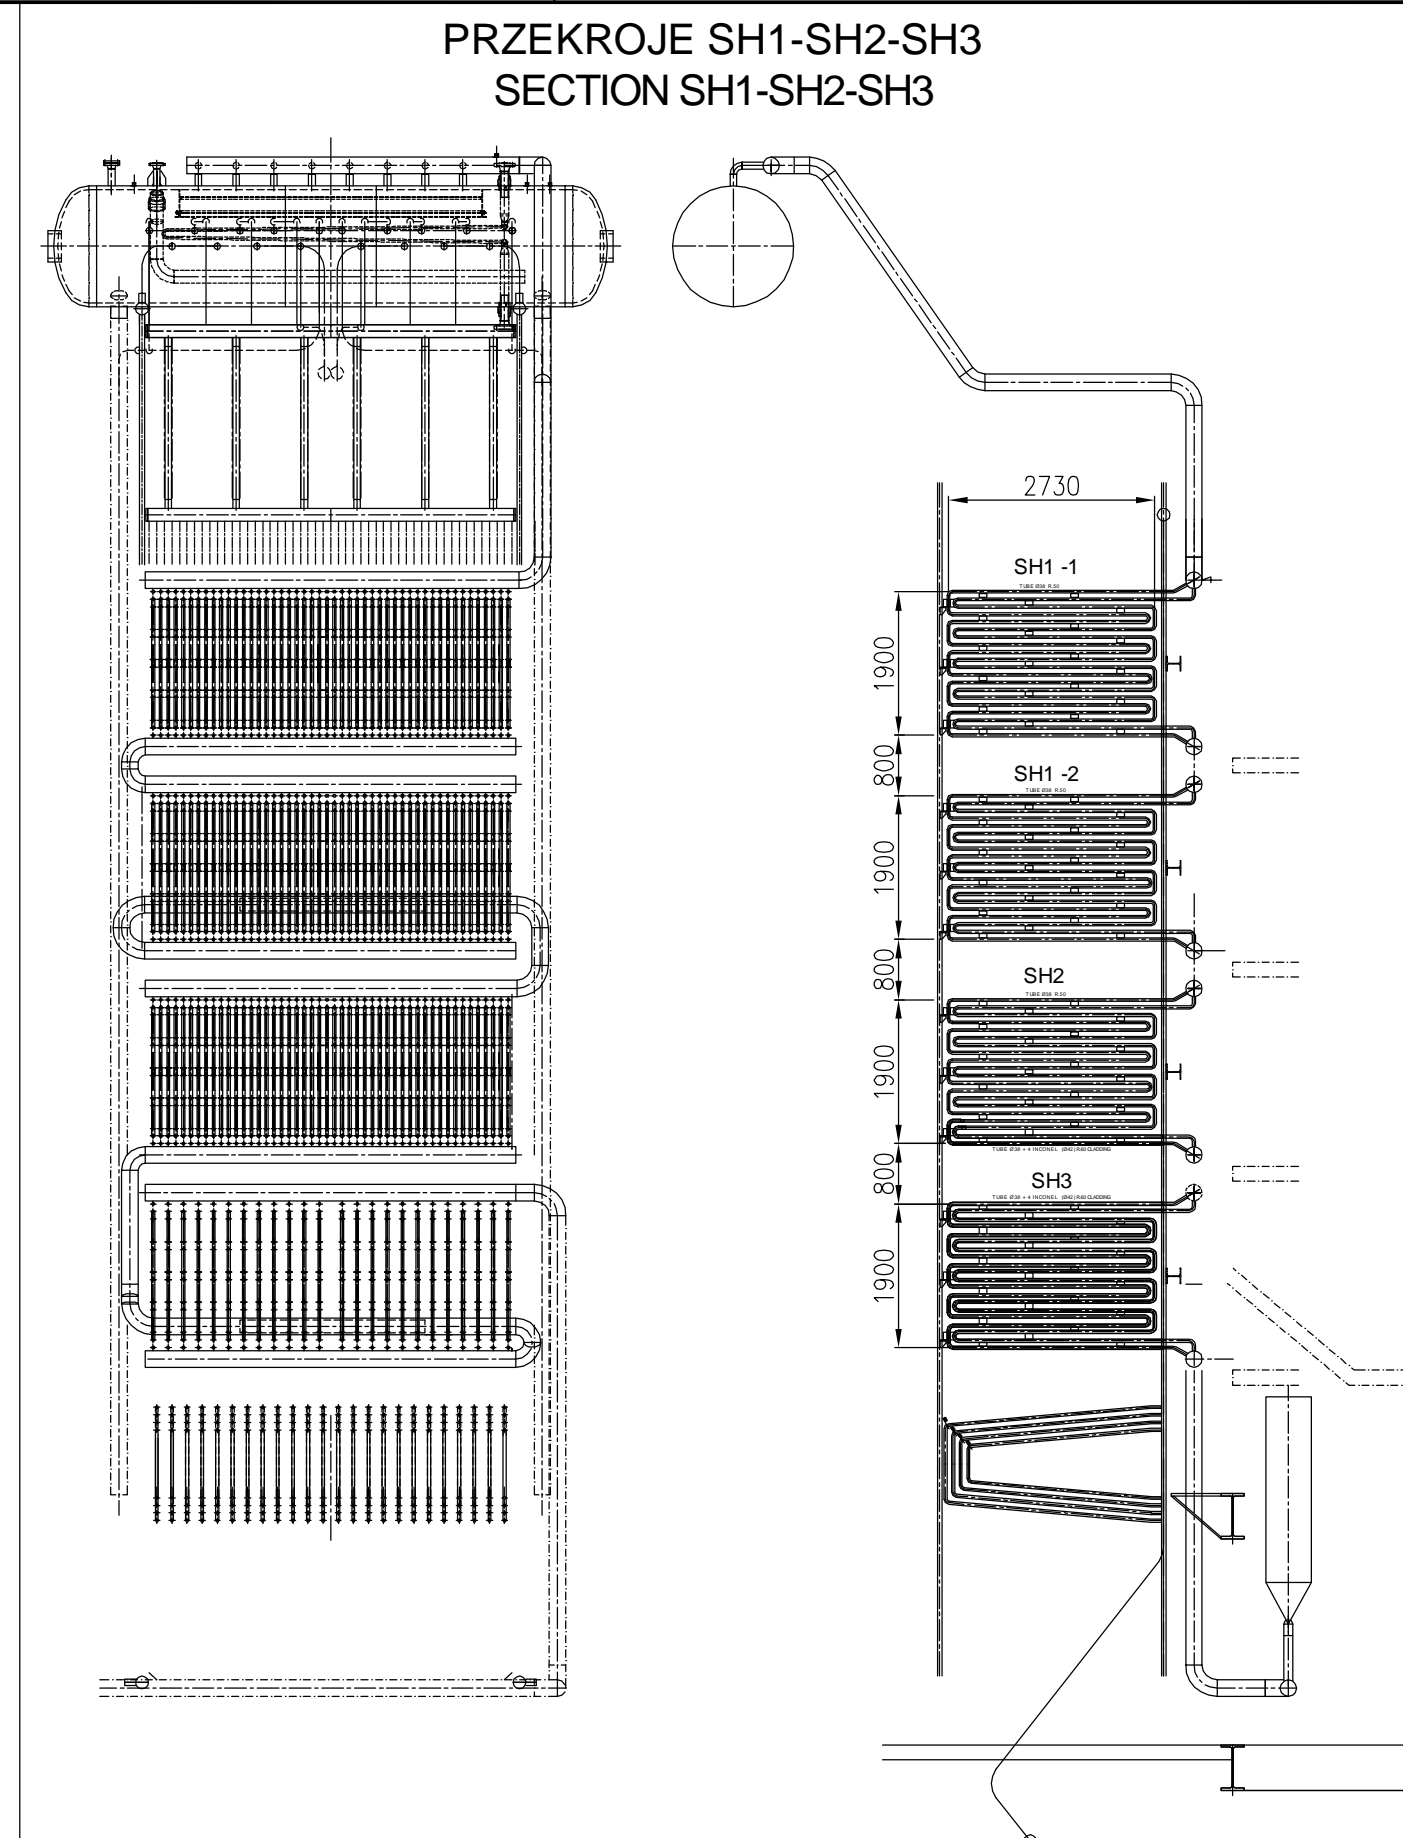

26-02-15	AS BUILT	PENSOTTI	DELL'ACQUA	CROSTA	COLOMBO
02-09-14	REVISED SHEET 1-2-3	PENSOTTI	DELL'ACQUA	CROSTA	COLOMBO
03-03-14	REVISED SHEET 3	PENSOTTI	DELL'ACQUA	CROSTA	COLOMBO
03-02-14	FIRST ISSUE	PENSOTTI	DELL'ACQUA	CROSTA	COLOMBO
REV.	DATA	DESIGNER	DESCRIPTION	APPROVED	APPROVED

COMMESSA - Job N. 13EB0131	IL PROGETTISTA - Project
UTENTE - USER : TME	LOCALITA' - PLANT LOCATION : BYGOSZCZ
IMPIANTO - PROJECT : ASTER BYGOSZCZ (POLAND)	SERVIZIO - SERVICE : WIE

GENERAL ARRANGEMENT ROZMIESZCZENIE OGÓLNE PLANS FROM EL. 24180 AT EL. 33600 WIDOK OD POZIONU 24180 DO POZIONU 33600	SCALE - Scale 1 : 100	FG - Sh 4	DI - OT 4	REV. 3
--	-----------------------	-----------	-----------	--------

Questo disegno e' vinco- lato a norma di legge All right of this drawing are reserved.	SCALA - Scale 1 : 100	FG - Sh 4	DI - OT 4	REV. 3
---	-----------------------	-----------	-----------	--------

INFRASTRUTTURA I BUDOWNICTWO	Pr	UMLA EUROPEJSKA
---------------------------------	----	-----------------

04	25/02/2015	-	JAK BUDOWANY AS BUILT	DELL'ACQUA	CROSTA	COLOMBO
03	02/09/2014	-	ZMIENIOWANE STRONKI 1,3,3 REVISED SHEET 1,3,3	DELL'ACQUA	CROSTA	COLOMBO
02	03/03/2014	-	ZMIENIOWANE STRONKI 3 REVISED SHEET 3	DELL'ACQUA	CROSTA	COLOMBO
01	03/02/2014	-	REWIZJA OGÓLNA I DODANIE STRONKI 3,4 GENERAL REVISION AND ADDED SHEET 3,4	DELL'ACQUA	CROSTA	COLOMBO
00	03/10/2013	-	PERWISZE WYKONANIE FIRST ISSUE	DELL'ACQUA	CROSTA	COLOMBO

REV.	DATA	WYKONANIE	OPIS REWIZJI	APPROVED BY	APPROVED BY	APPROVED BY
REV.	DATA	WYKONANIE	OPIS REWIZJI	APPROVED BY	APPROVED BY	APPROVED BY

ZASTĘPCE DOKUMENT NR./SUBSTITUTES DOC. NO.	SELECCIONE NR./JOB NO.	WYKONANIE PRZEZ/ISSUED BY
10168	10168	PENSOTTI

INWESTOR/INVESTOR	PROJEKT WYKONAWCZY TYTUŁ/TITLE
Międzygminny Komplex Unieszkodliwiania Odpadów Pro Natura Sp. z o.o.	KOMPLEKS SPALANIA ODPADÓW MIĘDZYGMINNY DLA OBSZARU BYGOSZCZ-TORUN (MWP) URZĄD OGÓLNY - PLAN OGÓLNOBUDOWY 24 180 mm DO POZIONU 33 600 mm MUNICIPAL WASTE INCINERATION PLANT FOR BYGOSZCZ-TORUN (MWP) GENERAL ARRANGEMENT - PLANS FROM EL. 24180 AT EL. 33600

PROJEKTANT: STEFANO CALVANI	SPECJALNOŚĆ: TECHNOLOG DS. ODZYSKU ENERGII	SPRAWDZAJĄCY: STEFANO CALVANI	SPECJALNOŚĆ: TECHNOLOG DS. ODZYSKU ENERGII
NE UPRAWNIEN	NE UPRAWNIEN	NE UPRAWNIEN	NE UPRAWNIEN

INFORMACJE ZASTRZEŻONE - NOT TO BE USED FOR ANY PURPOSE OTHER THAN THAT FOR WHICH IT IS SUPPLIED.	INFORMACJE ZASTRZEŻONE - NOT TO BE USED FOR ANY PURPOSE OTHER THAN THAT FOR WHICH IT IS SUPPLIED.	INFORMACJE ZASTRZEŻONE - NOT TO BE USED FOR ANY PURPOSE OTHER THAN THAT FOR WHICH IT IS SUPPLIED.	INFORMACJE ZASTRZEŻONE - NOT TO BE USED FOR ANY PURPOSE OTHER THAN THAT FOR WHICH IT IS SUPPLIED.
---	---	---	---