


SZR  
ATL800

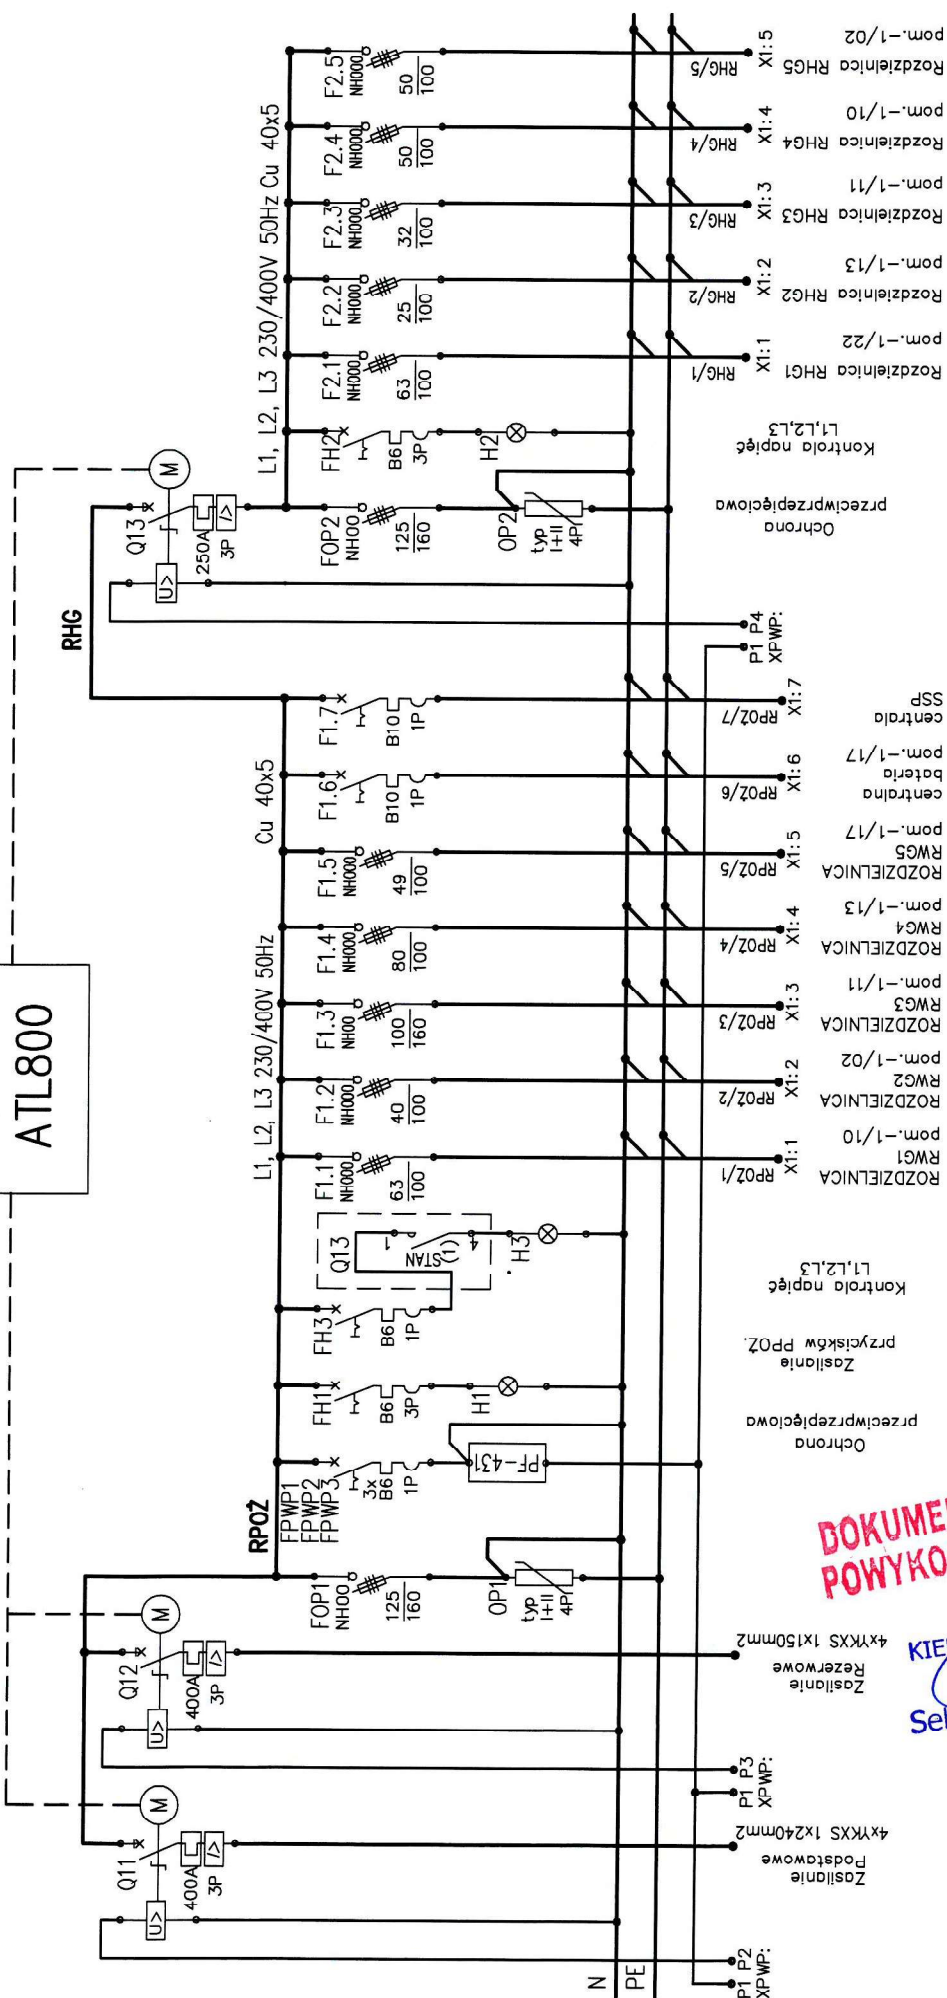

**DOKUMENTACJA  
POWYKONAWCZA**



KIEROWNIK BUDOWY  
Sebastian Michalski

**elektrokor**  
WWW.ELEKTROKOR.PL

ELEKTROKOR Paweł Korytnicki  
tel. 509 801 955  
mail: biuro@elektrokor.pl  
NIP: 957-086-75-16

PARK CENTRALNY Z PARKINGIEM PODZIEMNYM  
GDYNIA


Schemat rozdzielnicy RG

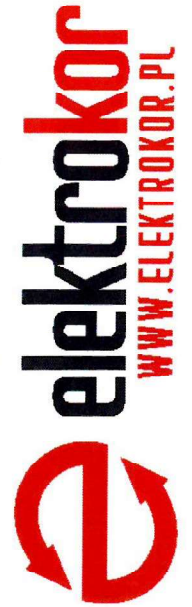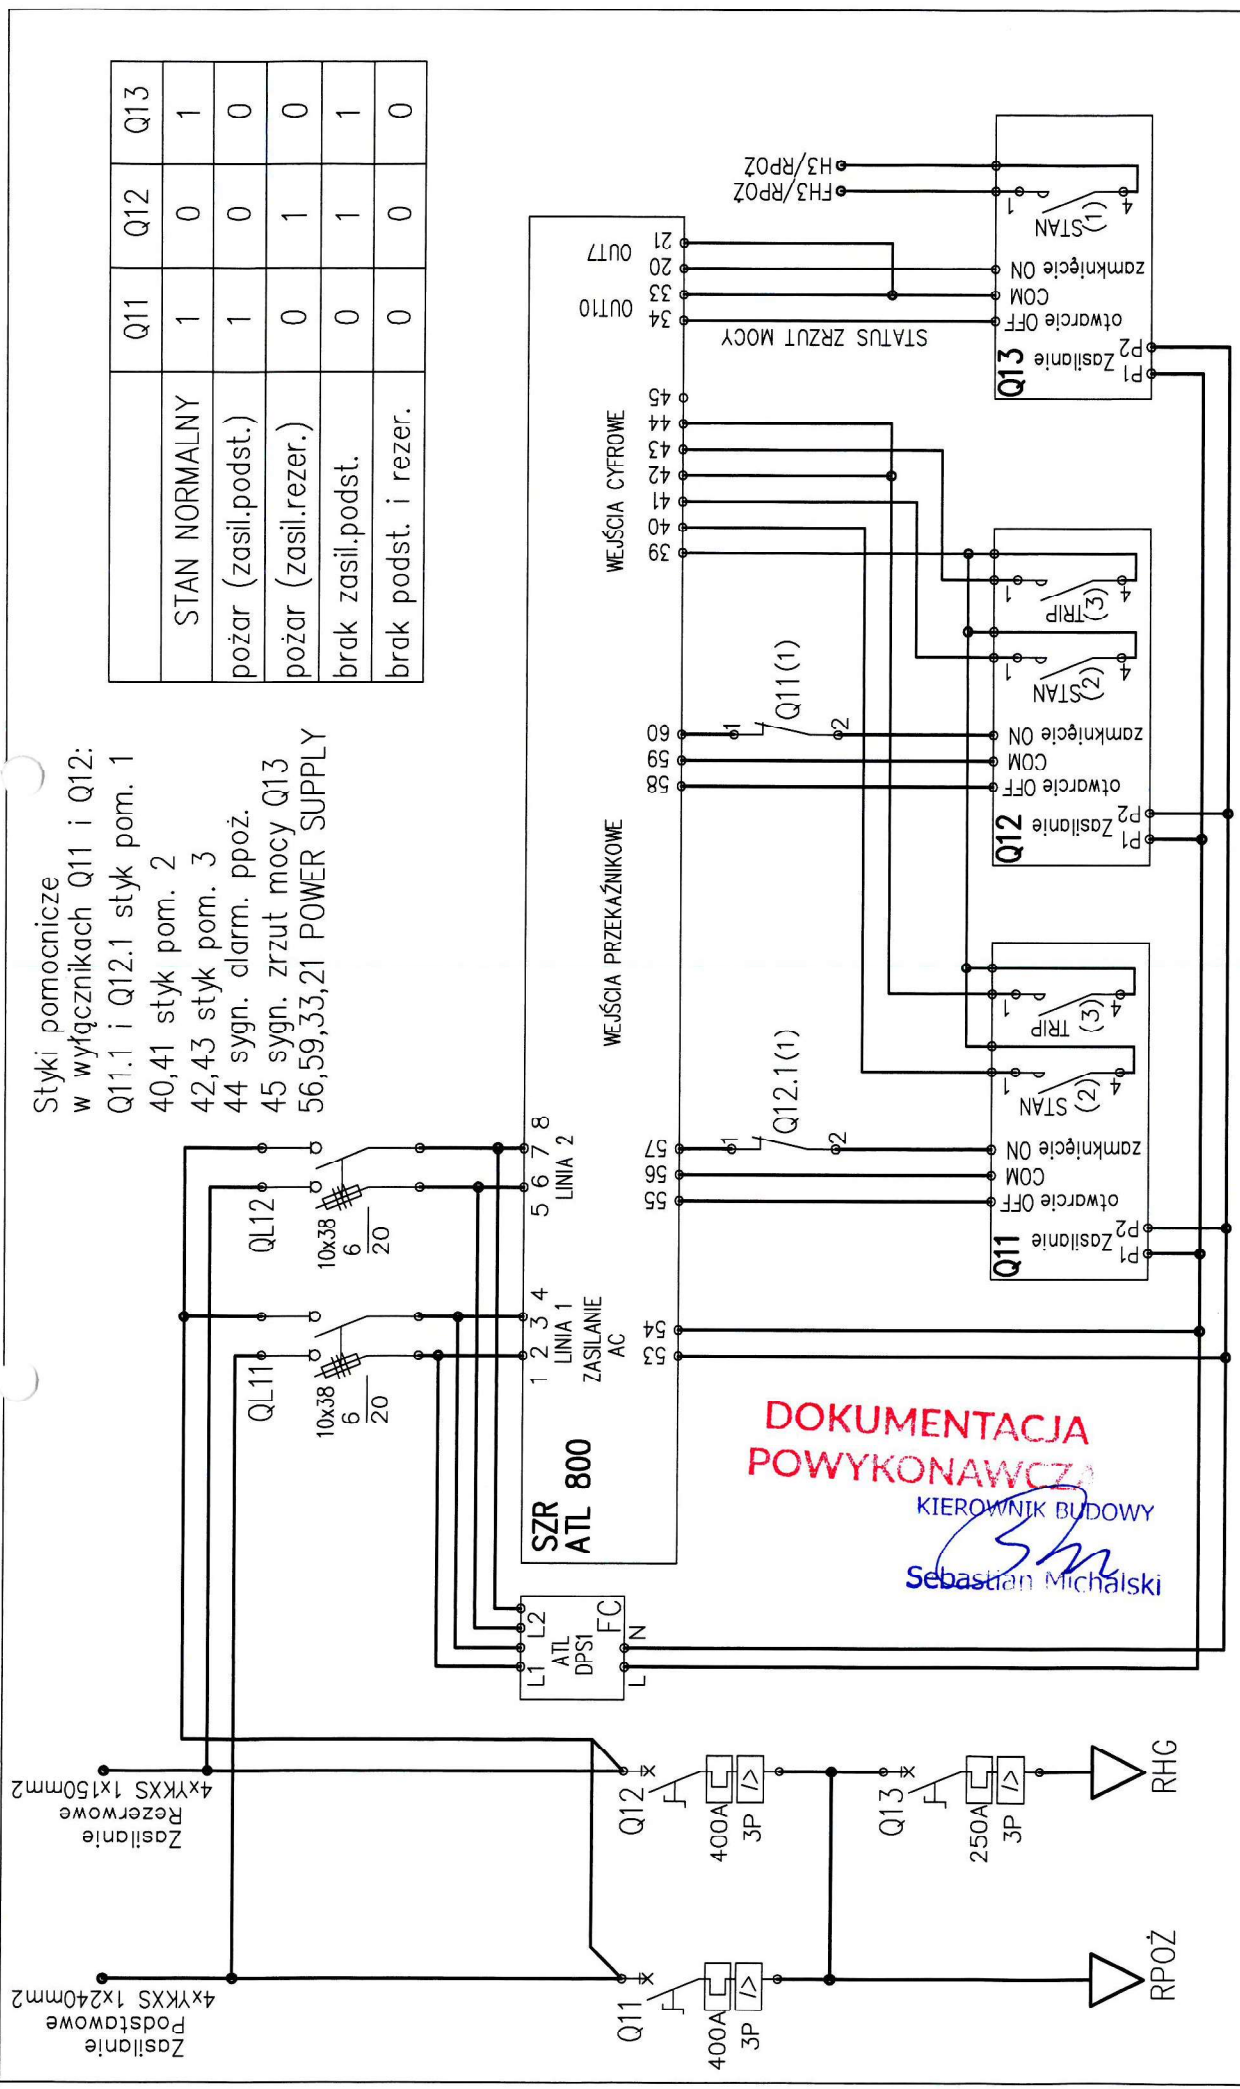


**ELEKTROKOR** Paweł Korytnicki  
 tel. 509 801 955  
 mail: biuro@elektrokor.pl  
 NIP: 957-086-75-16


**PARK CENTRALNY Z PARKINGIEM PODZIEMNYM**  
 GDYNIA

Schemat rozdzielnicy RG – Układ SZR

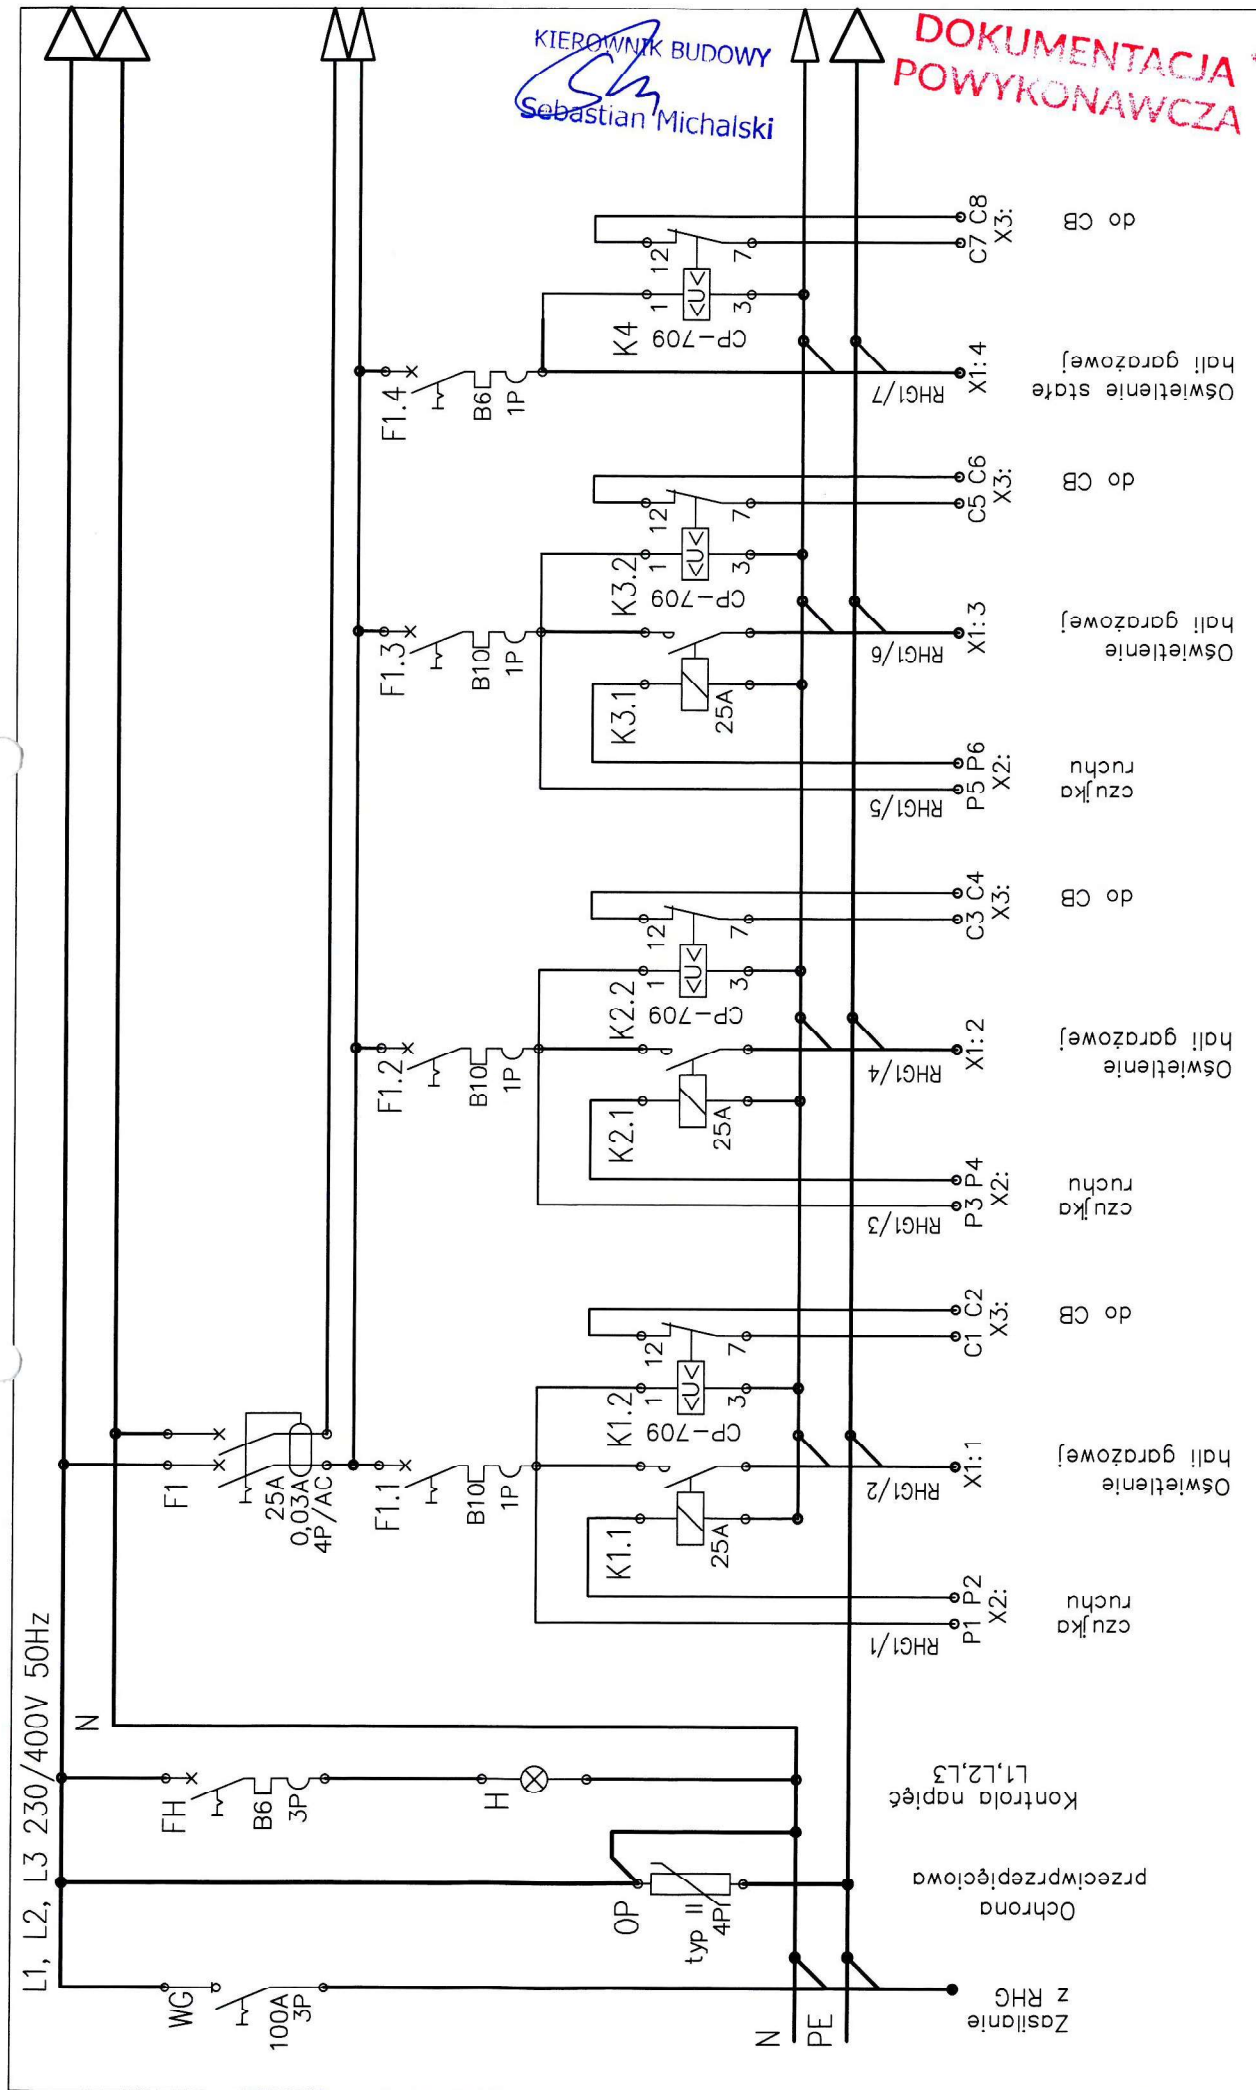

 <b>elektrokor</b> WWW.ELEKTROKOR.PL	ELEKTROKOR Paweł Korytnicki tel. 509 801 955 mail: biuro@elektrokor.pl NIP: 957-086-75-16	PARK CENTRALNY Z PARKINGIEM PODZIEMNYM GDYNIA	Schemat rozdzielnicy RHG1	1/5
---	--	--	---------------------------	-----



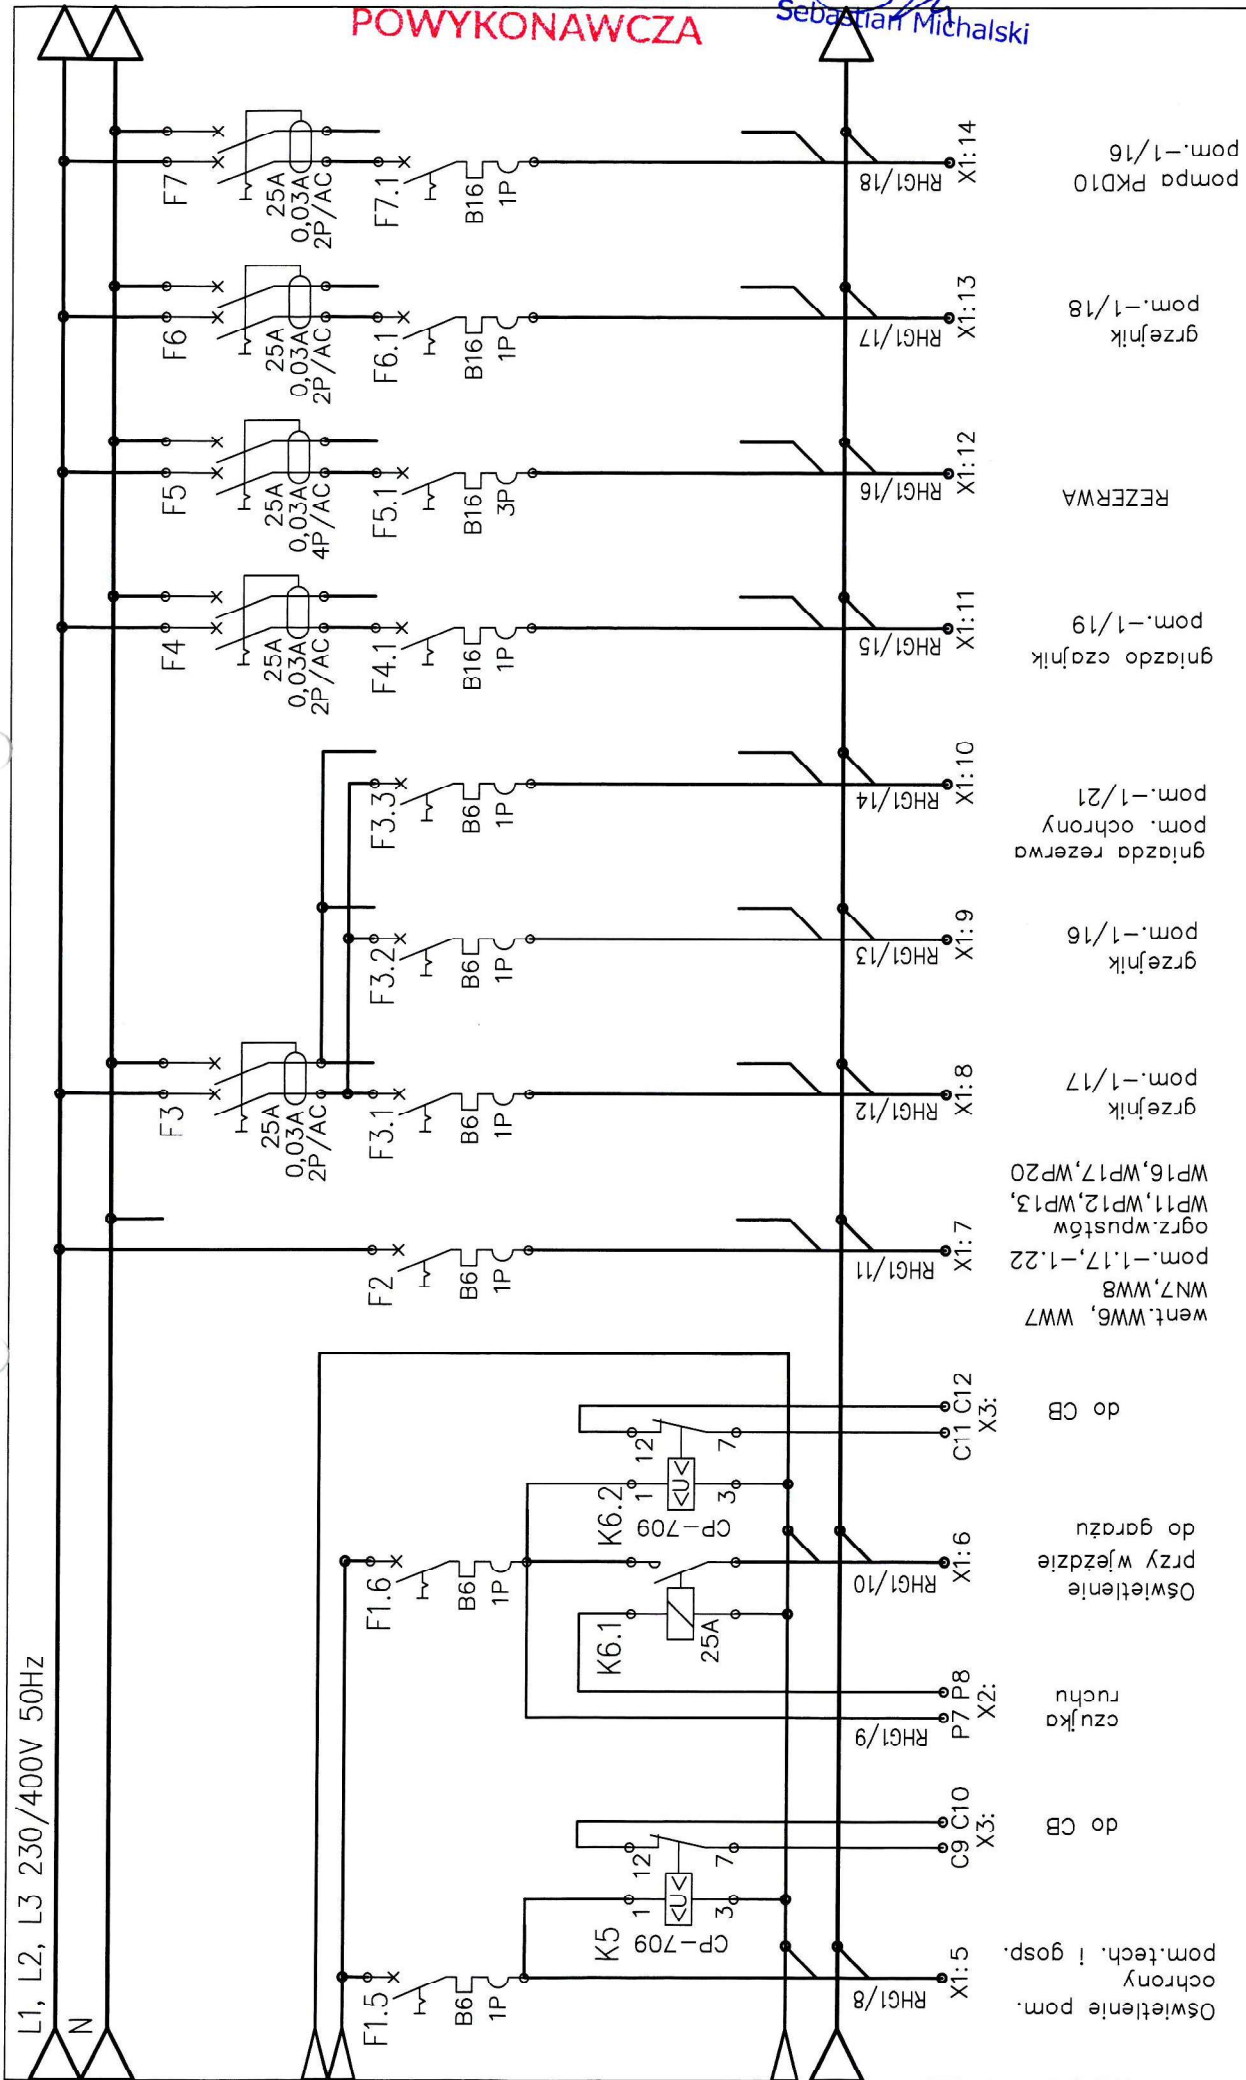

# DOKUMENTACJA POWYKONAWCZA

KIEROWNIK BUDOWY  
Sebastian Michalski




ELEKTROKOR Paweł Korytnicki  
tel. 509 801 955  
mail: biuro@elektrokor.pl  
NIP: 957-086-75-16


PARK CENTRALNY Z PARKINGIEM PODZIEMNYM  
GDYNIA


Schemat rozdzielnic RHG1

2/5

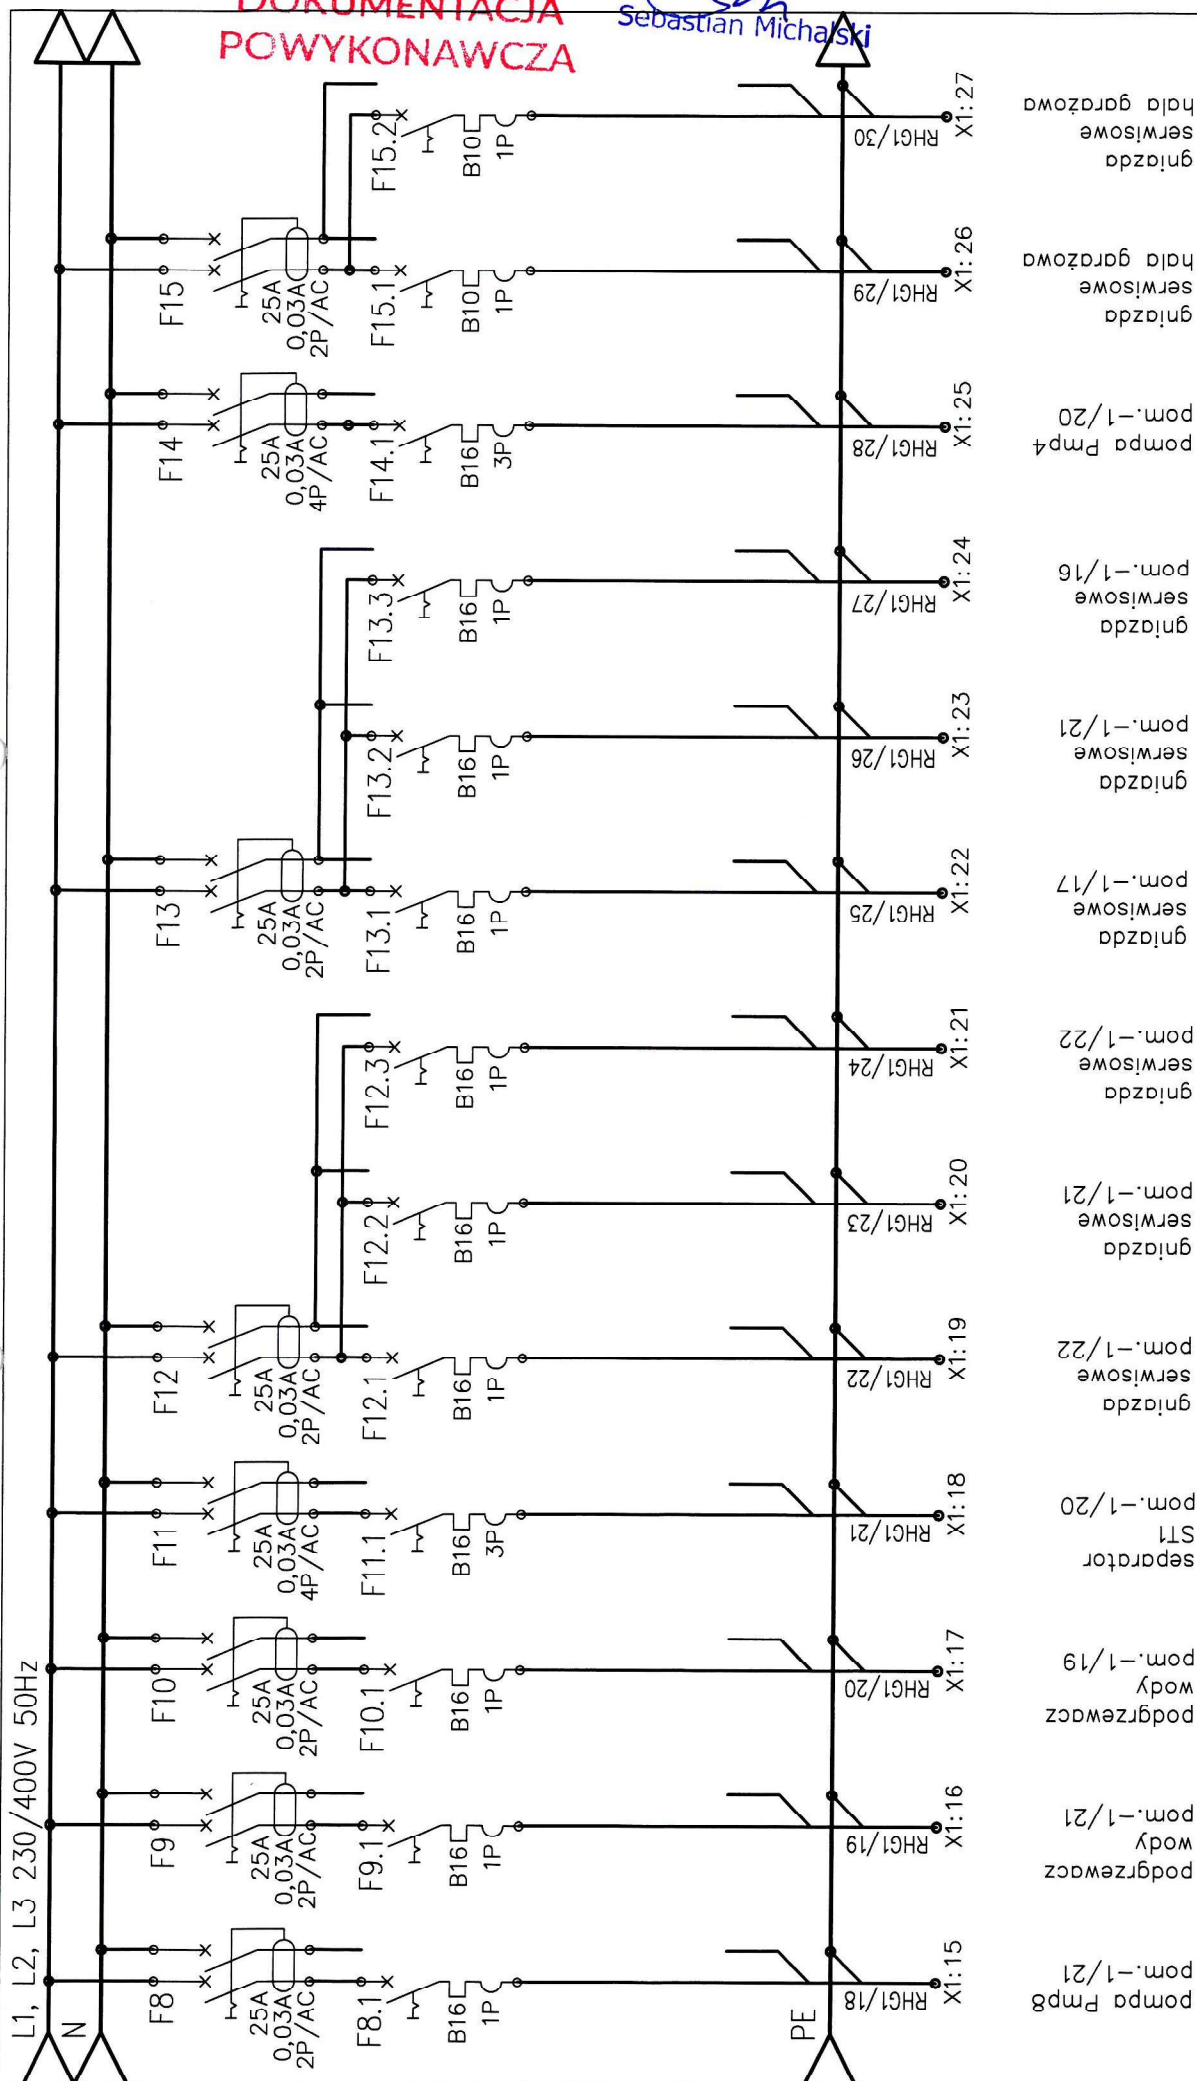

DOKUMENTACJA  
POWYKONAWCZA

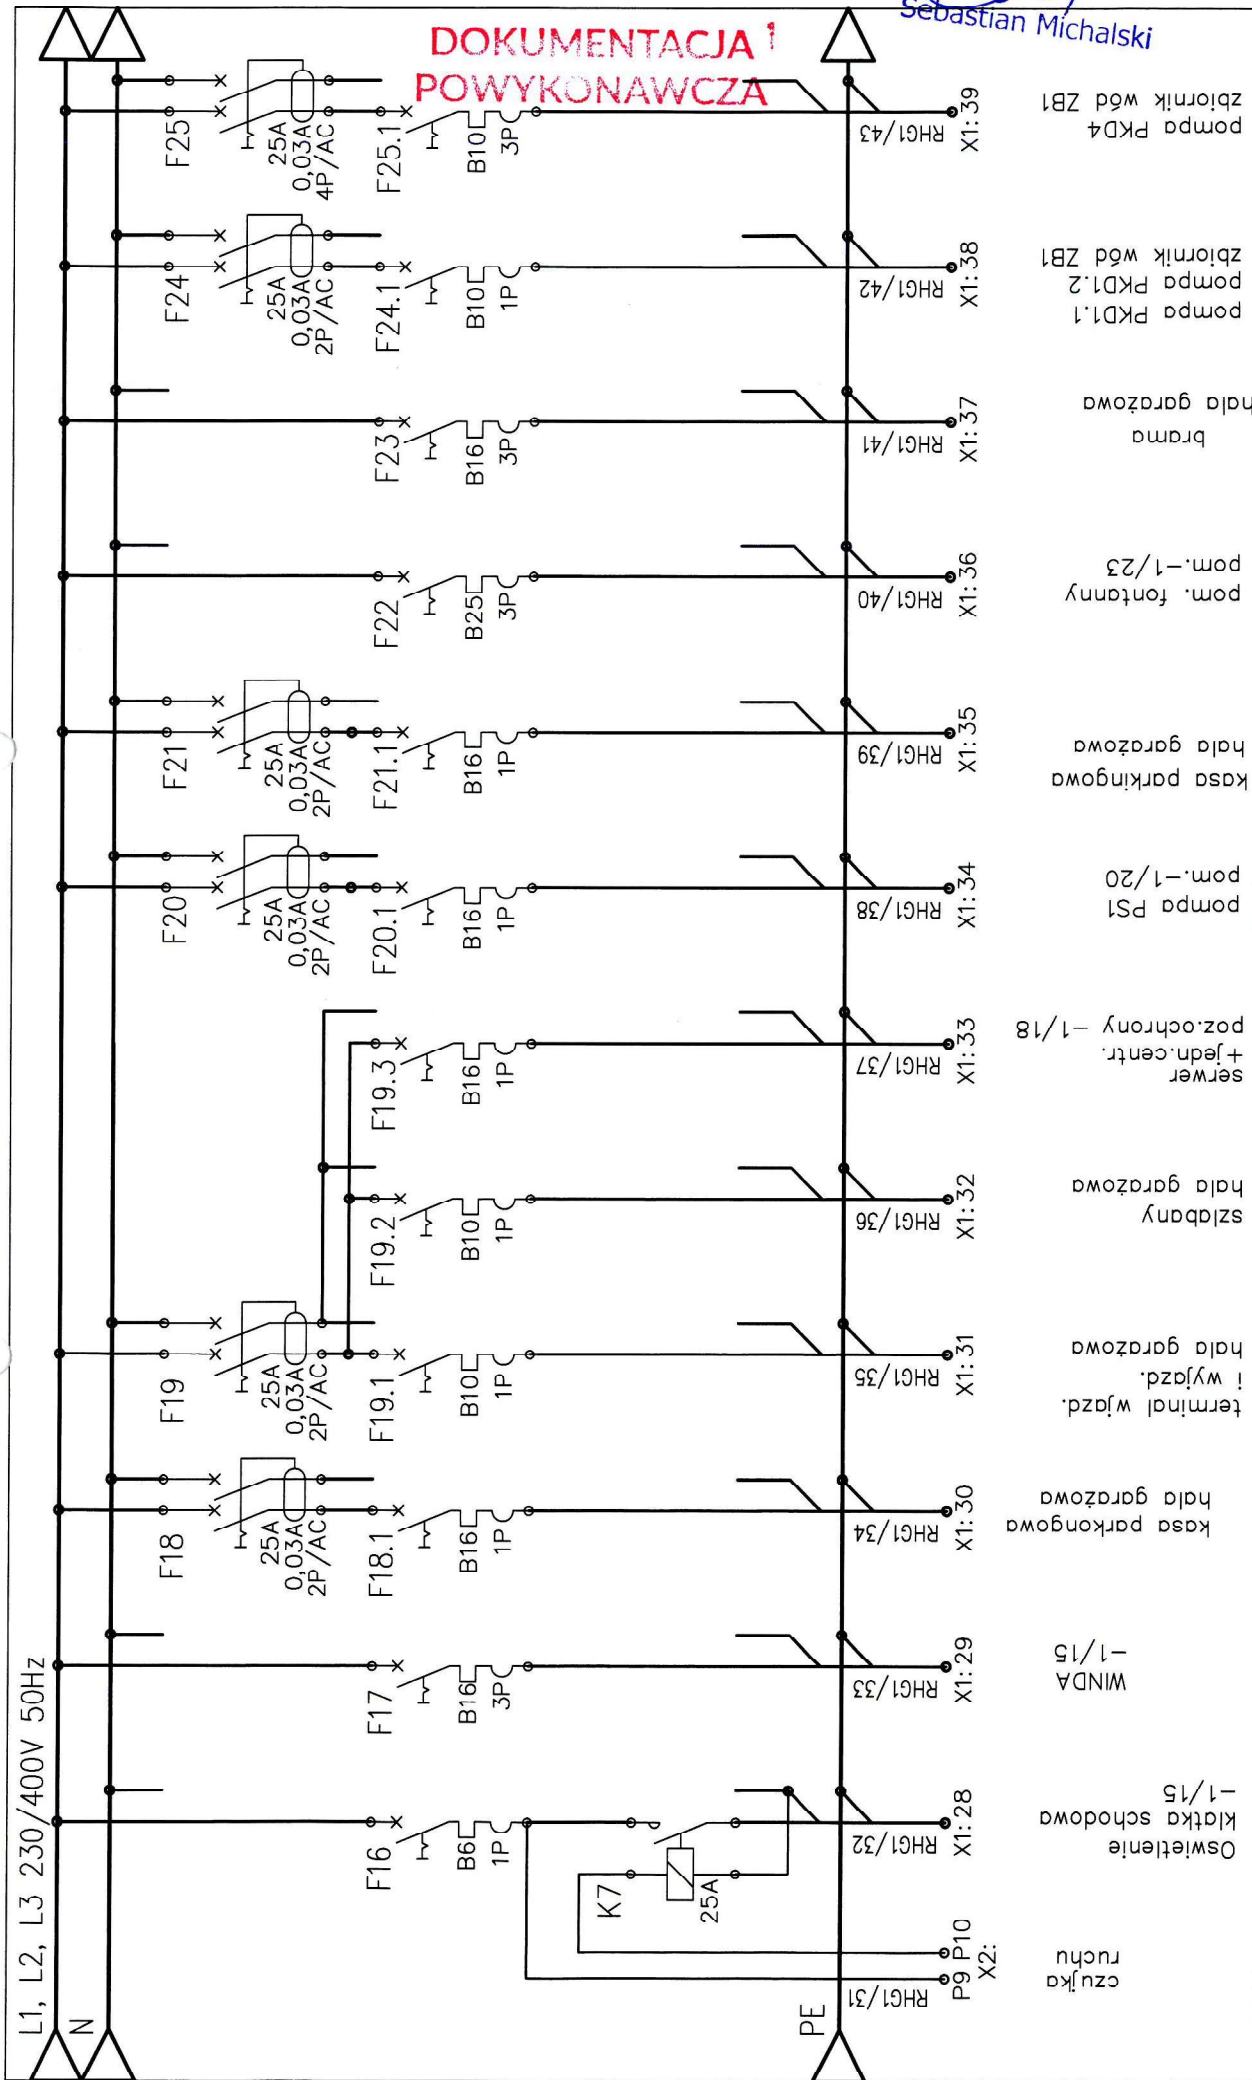

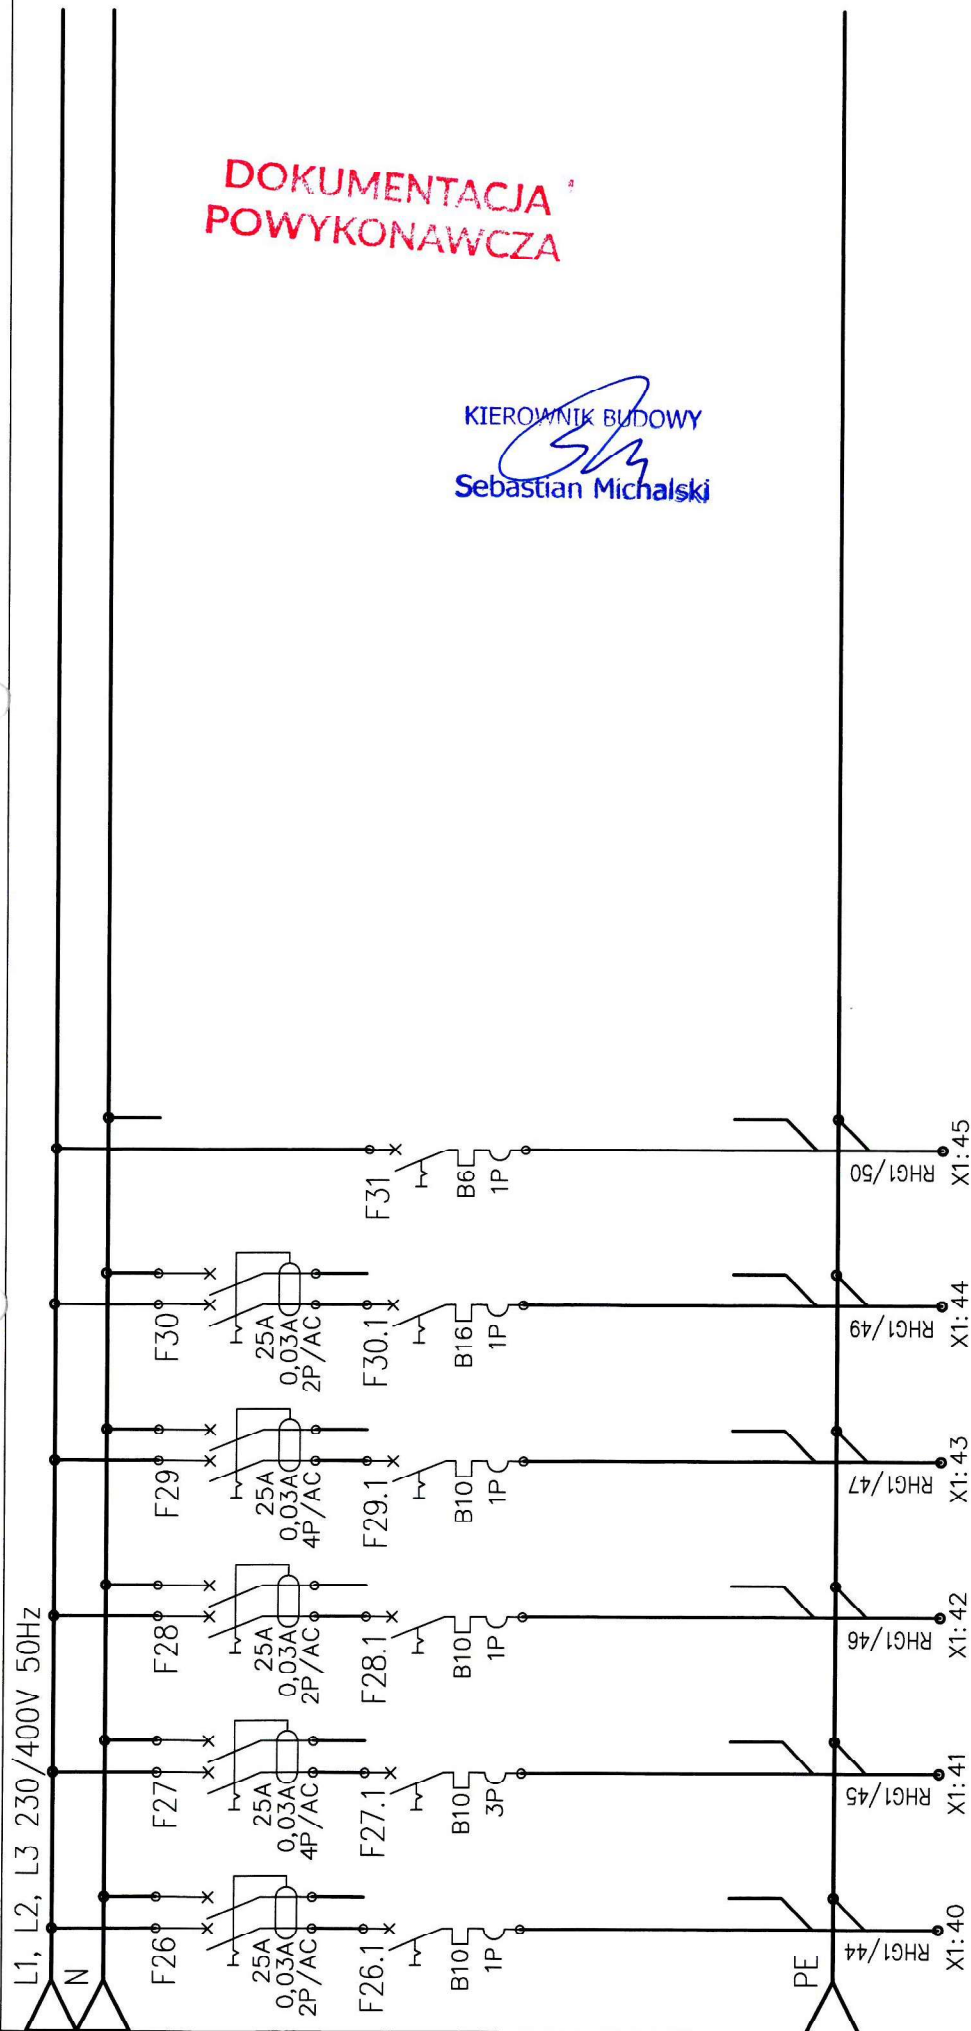

DOKUMENTACJA  
POWYKONAWCZA

KIEROWNIK BUDOWY  
*Sebastian Michalski*  
Sebastian Michalski

pompa PKD2.1  
zbiornik w6d ZB2

pompa PKD5  
zbiornik w6d ZB2


pompa PKD3.1  
zbiornik w6d ZB3

pompa PKD3.2  
zbiornik w6d ZB3

pompa PKD6  
zbiornik w6d ZB3

samoregulujący  
kabel grzewczy  
SELFTECPR020

zasilanie  
siłownika  
drzwi wejście C  
drzwi ppoz

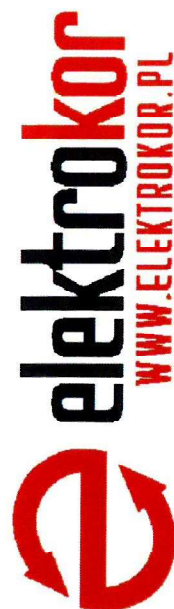


ELEKTROKOR Paweł Korytnicki  
tel. 509 801 955  
mail: biuro@elektrotek.pl  
NIP: 957-086-75-16



PARK CENTRALNY Z PARKINGIEM PODZIEMNYM  
GDYNIA

Schemat rozdzielnic RHG1

5/5



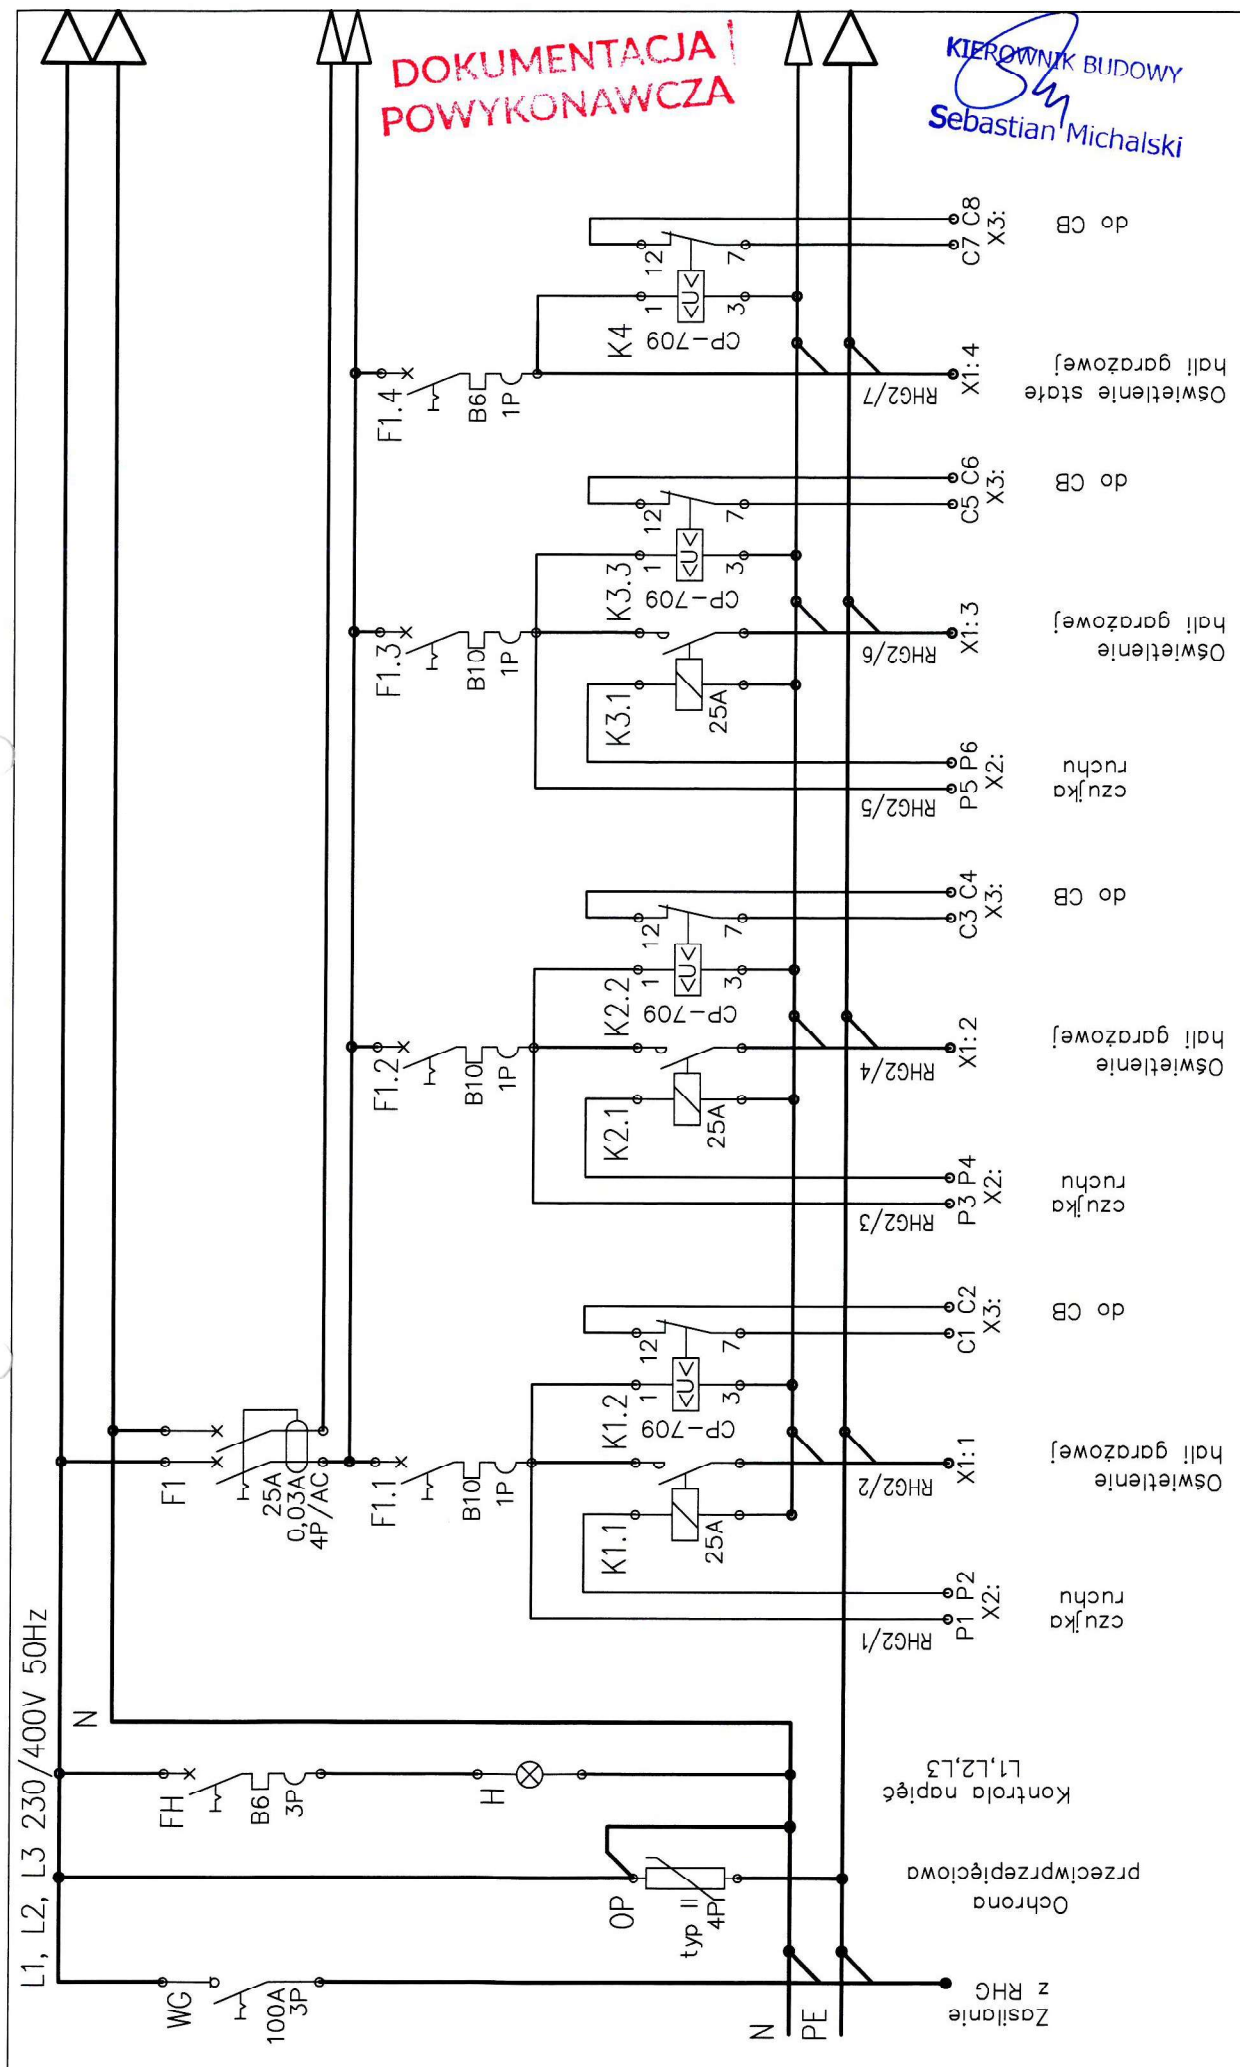

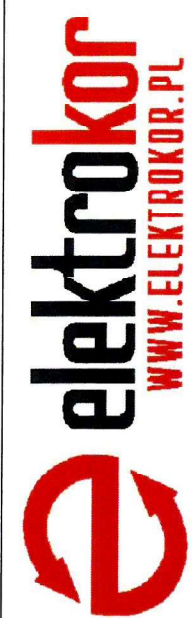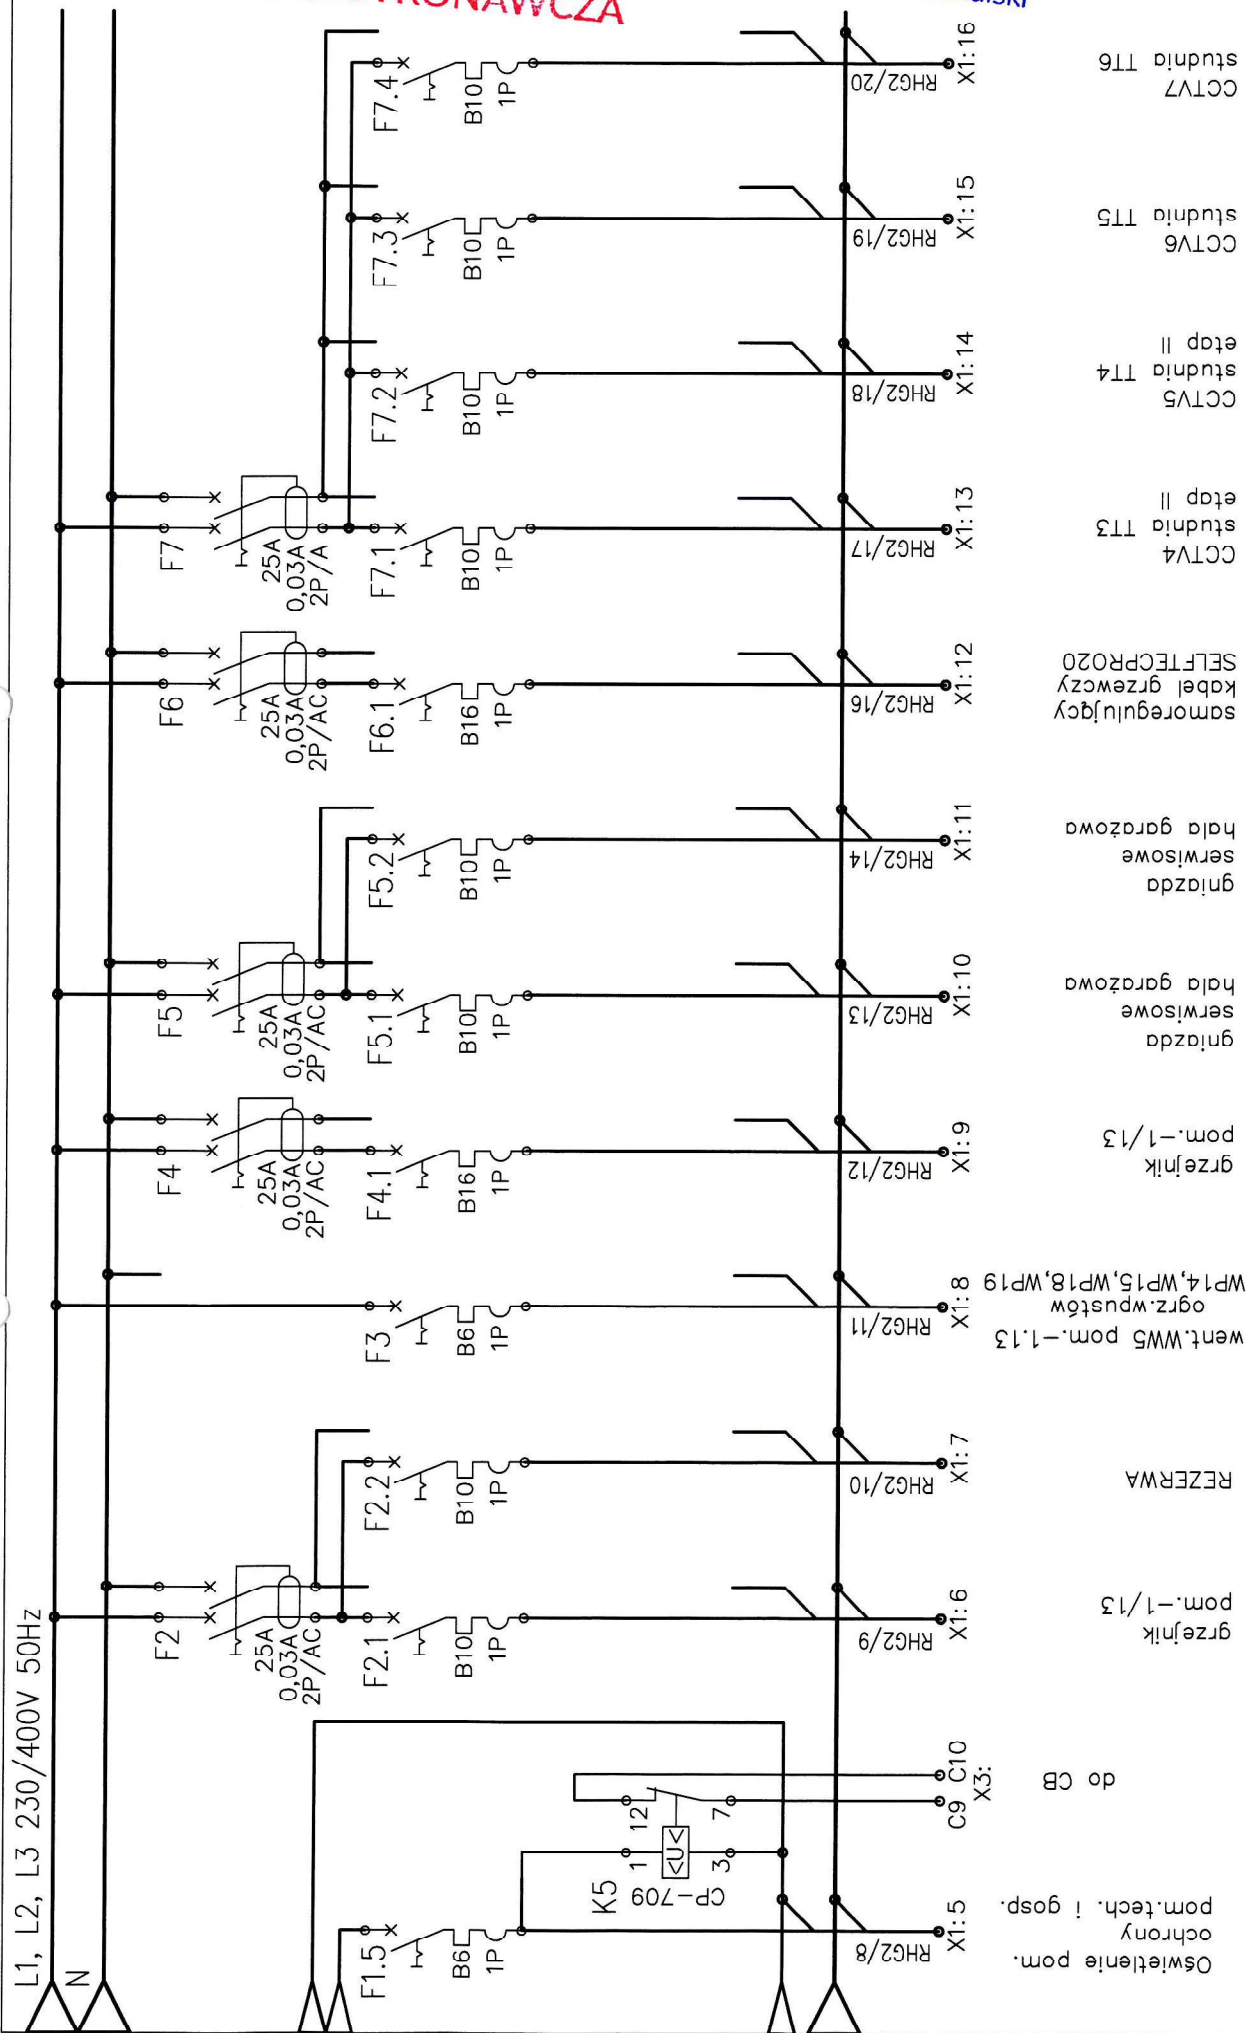

ELEKTROKOR Paweł Korytnicki  
tel. 509 801 955  
mail: [biuro@elektrokor.pl](mailto:biuro@elektrokor.pl)  
NIP: 957-086-75-16


PARK CENTRALNY Z PARKINGIEM PODZIEMNYM  
GDYNIA

Schemat rozdzielnic RHG2

2/2

DOKUMENTACJA  
POWYKONAWCZA

KIEROWNIK BUDOWY  
Sebastian Michalski

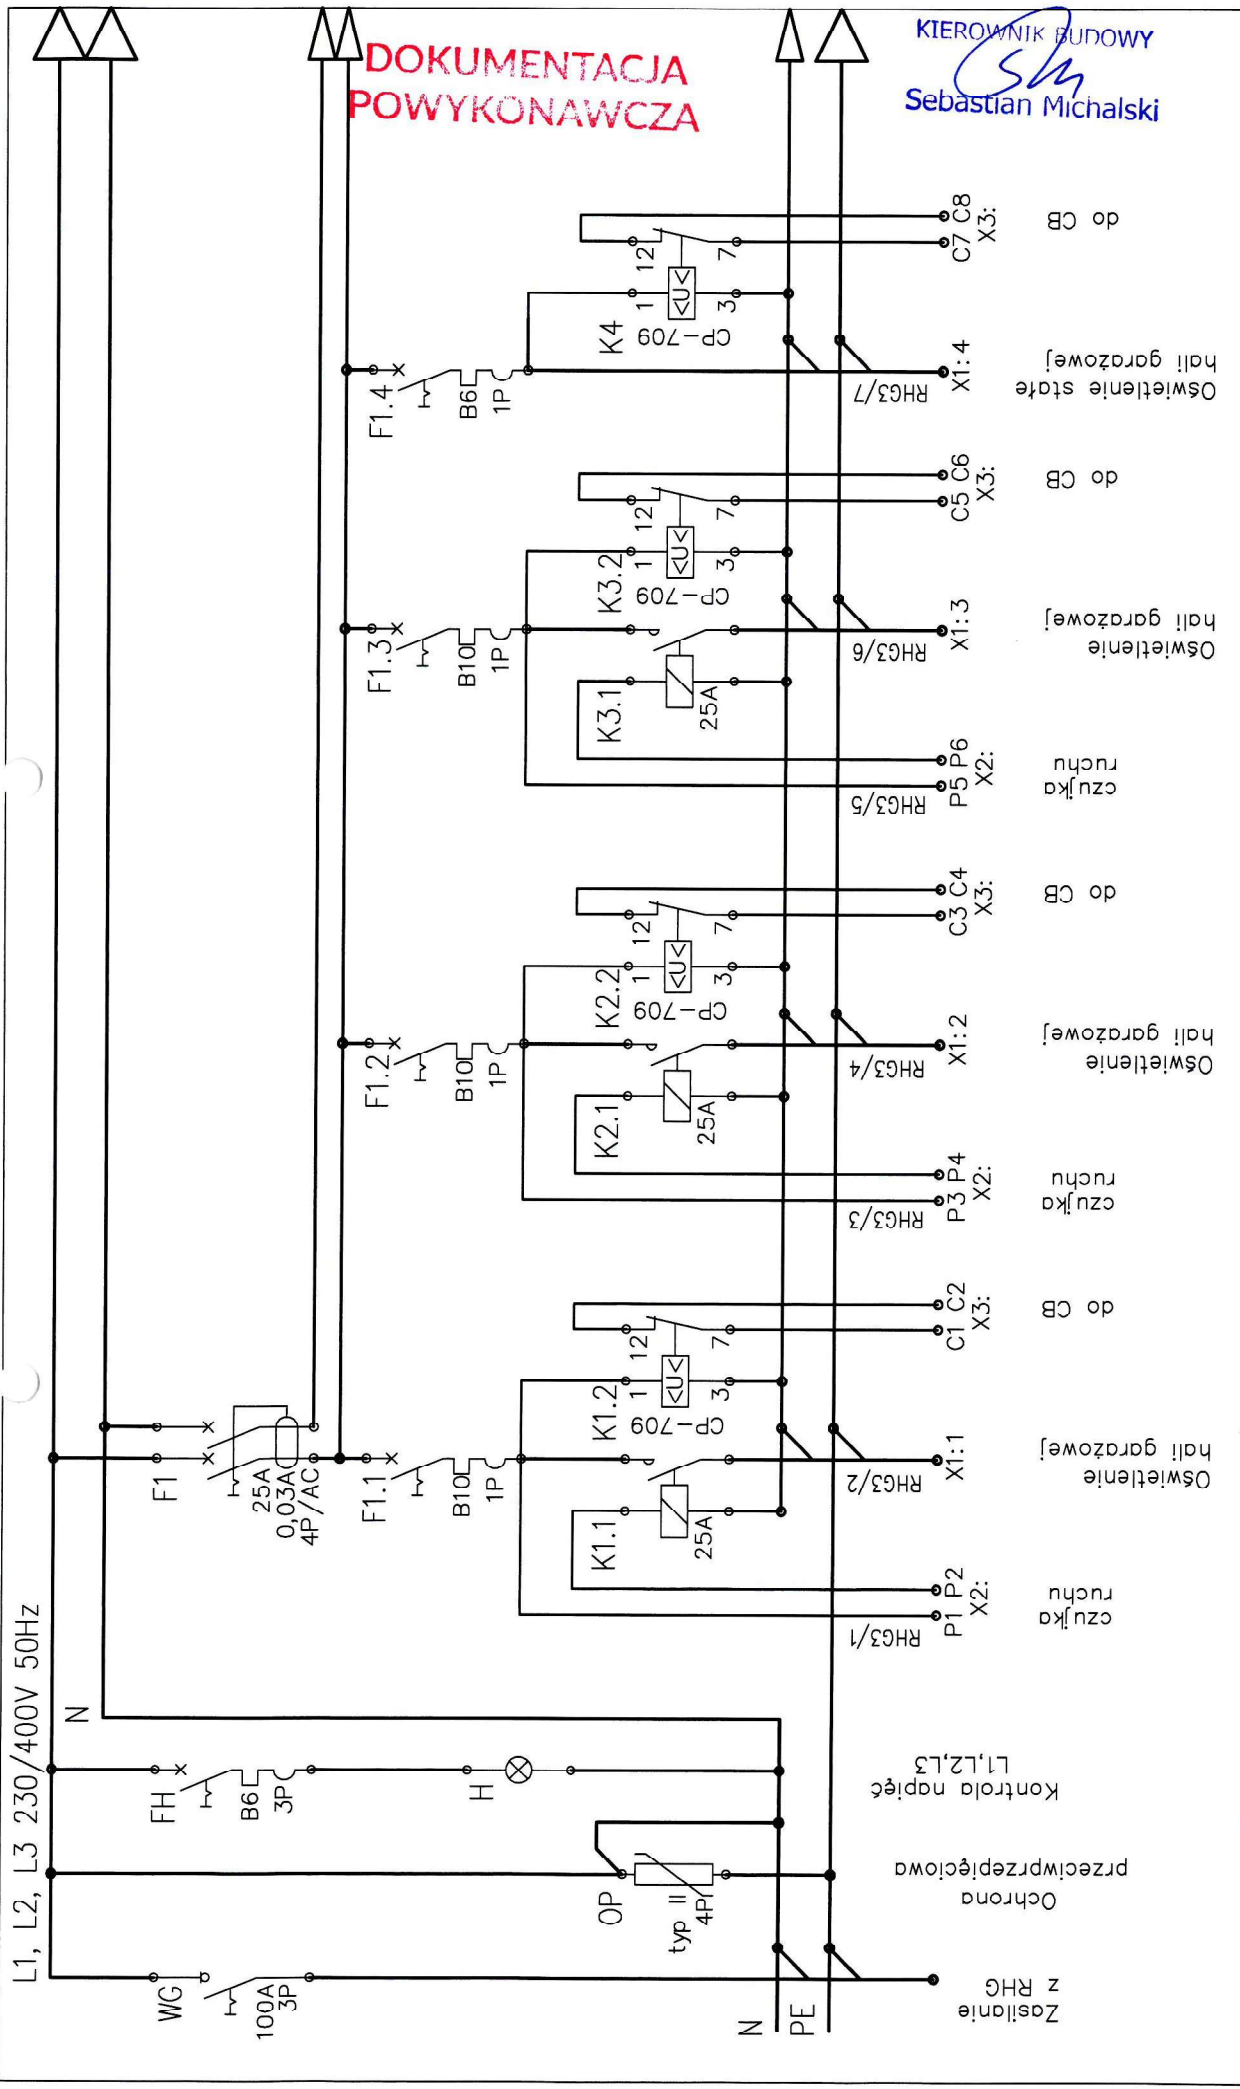


**DOKUMENTACJA  
POWYKONAWCZA**

KIEROWNIK BUDOWY  
*Sebastian Michalski*



PARK CENTRALNY Z PARKINGIEM PODZIEMNYM  
GDYNIA

ELEKTROKOR Paweł Korytnicki  
tel. 509 801 955  
mail: [biuro@elektrokor.pl](mailto:biuro@elektrokor.pl)  
NIP: 957-086-75-16

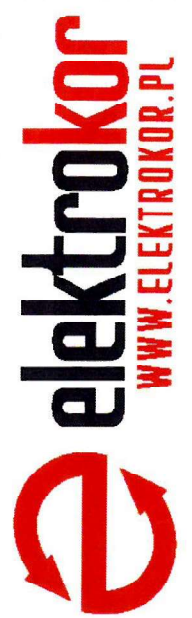

Schemat rozdzielnic RHG3



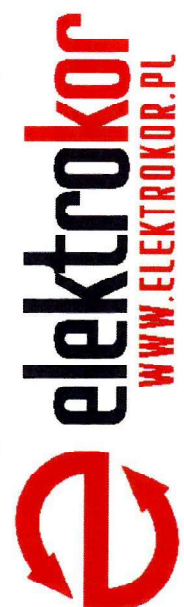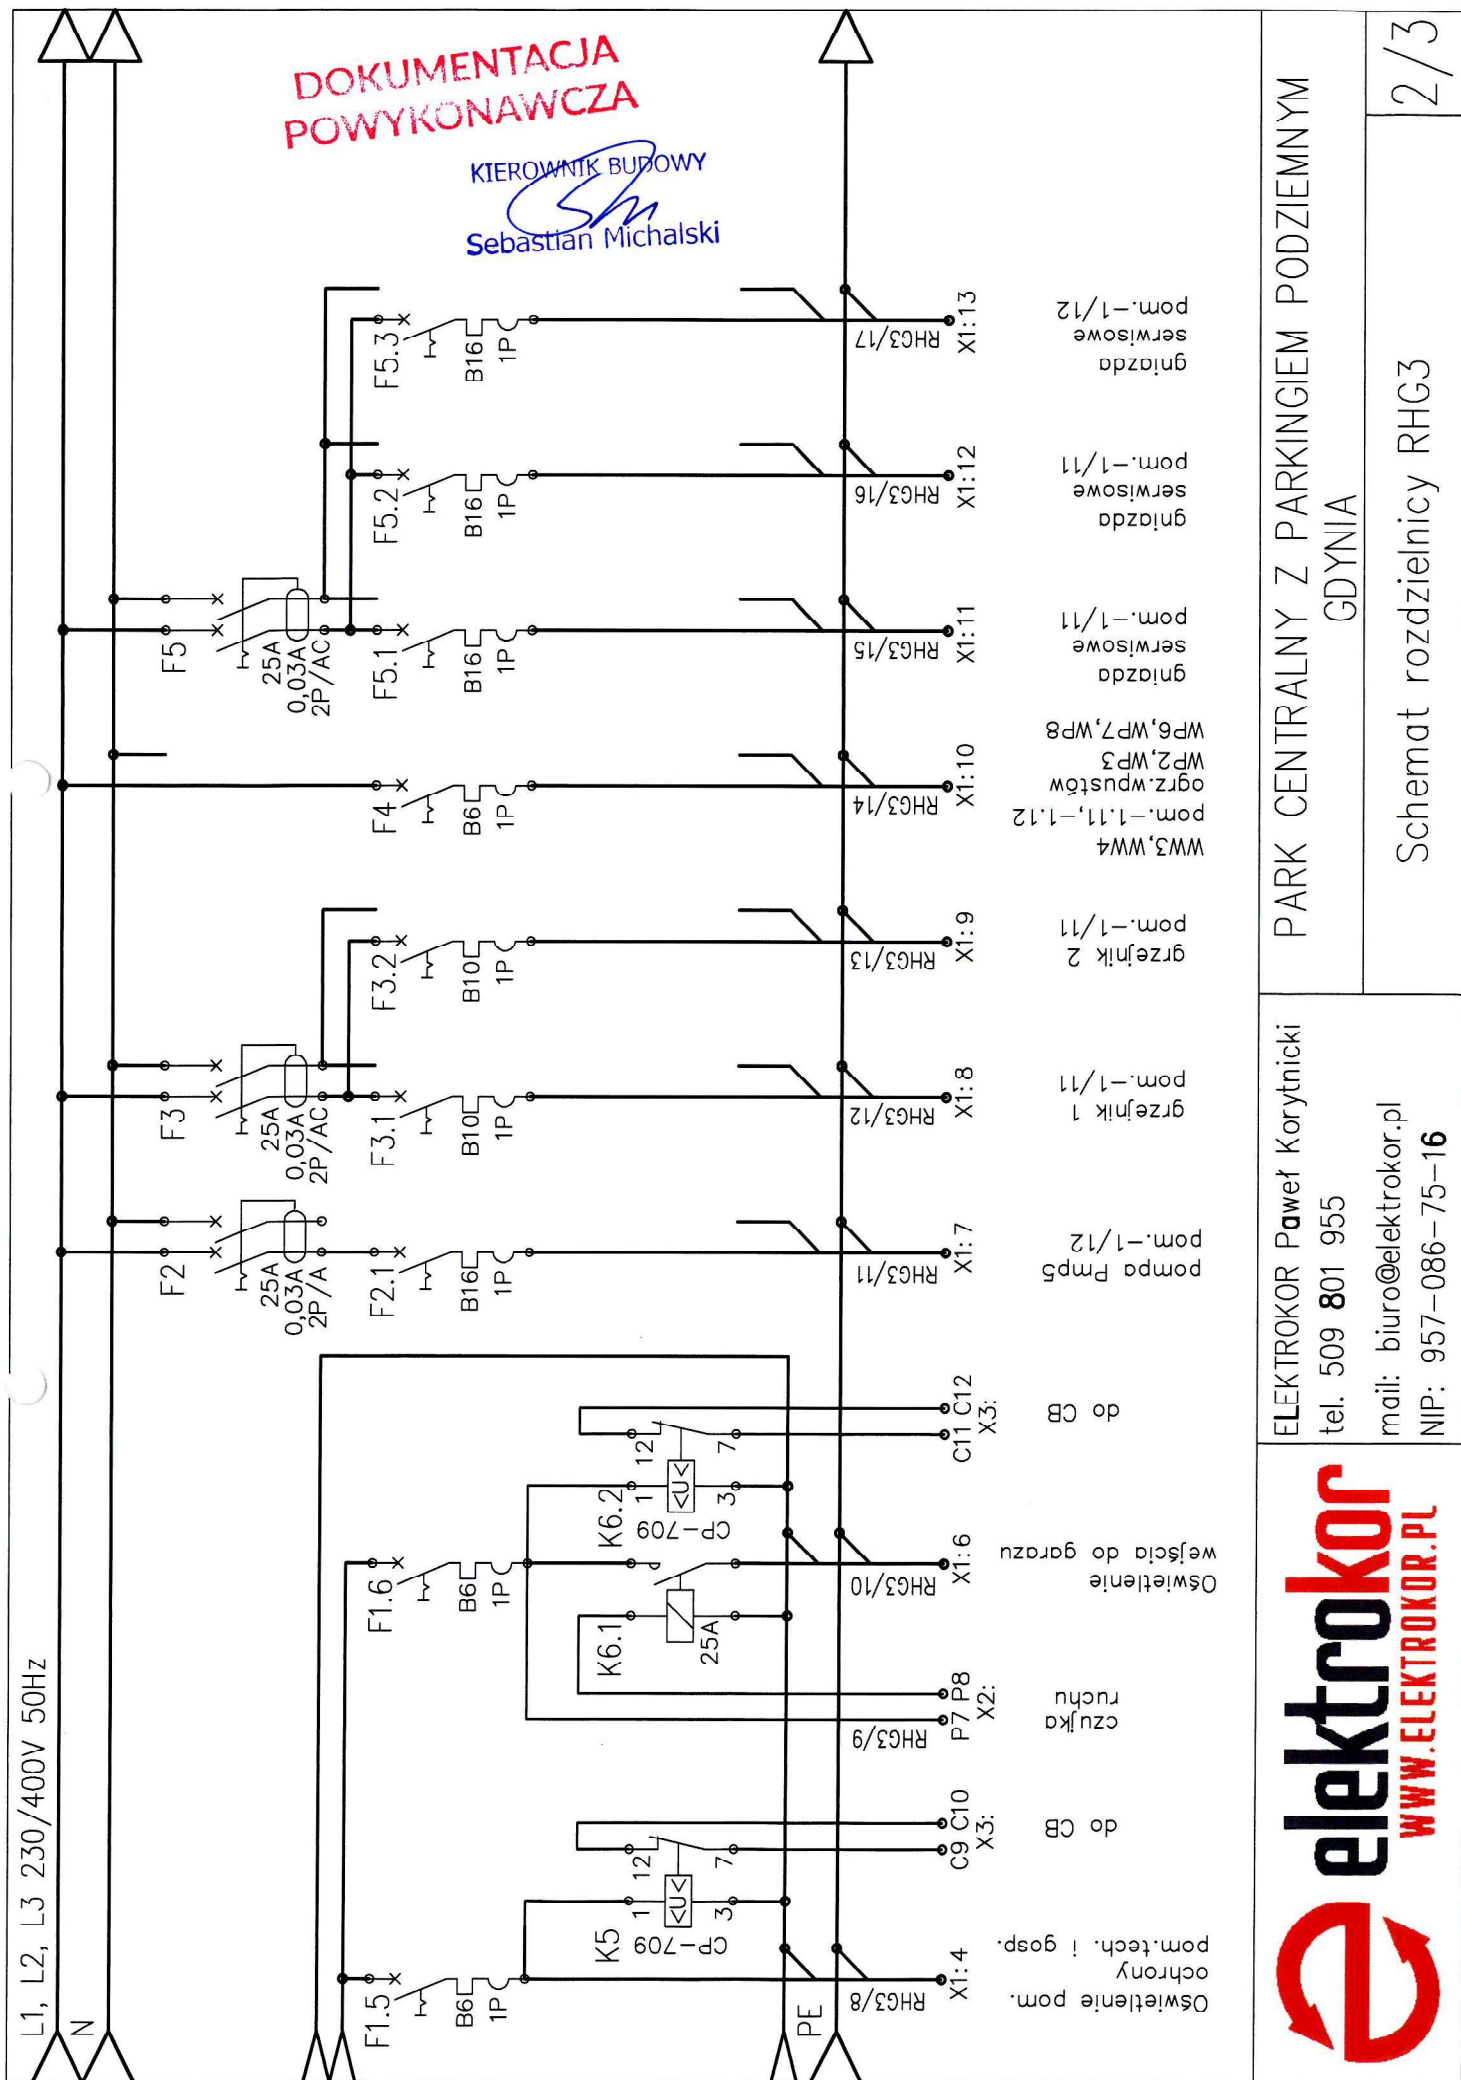


ELEKTROKOR Paweł Korytnicki  
tel. 509 801 955  
mail: [biuro@elektrokor.pl](mailto:biuro@elektrokor.pl)  
NIP: 957-086-75-16

PARK CENTRALNY Z PARKINGIEM PODZIEMNYM  
GDYNIA

Schemat rozdzielnic RHG3



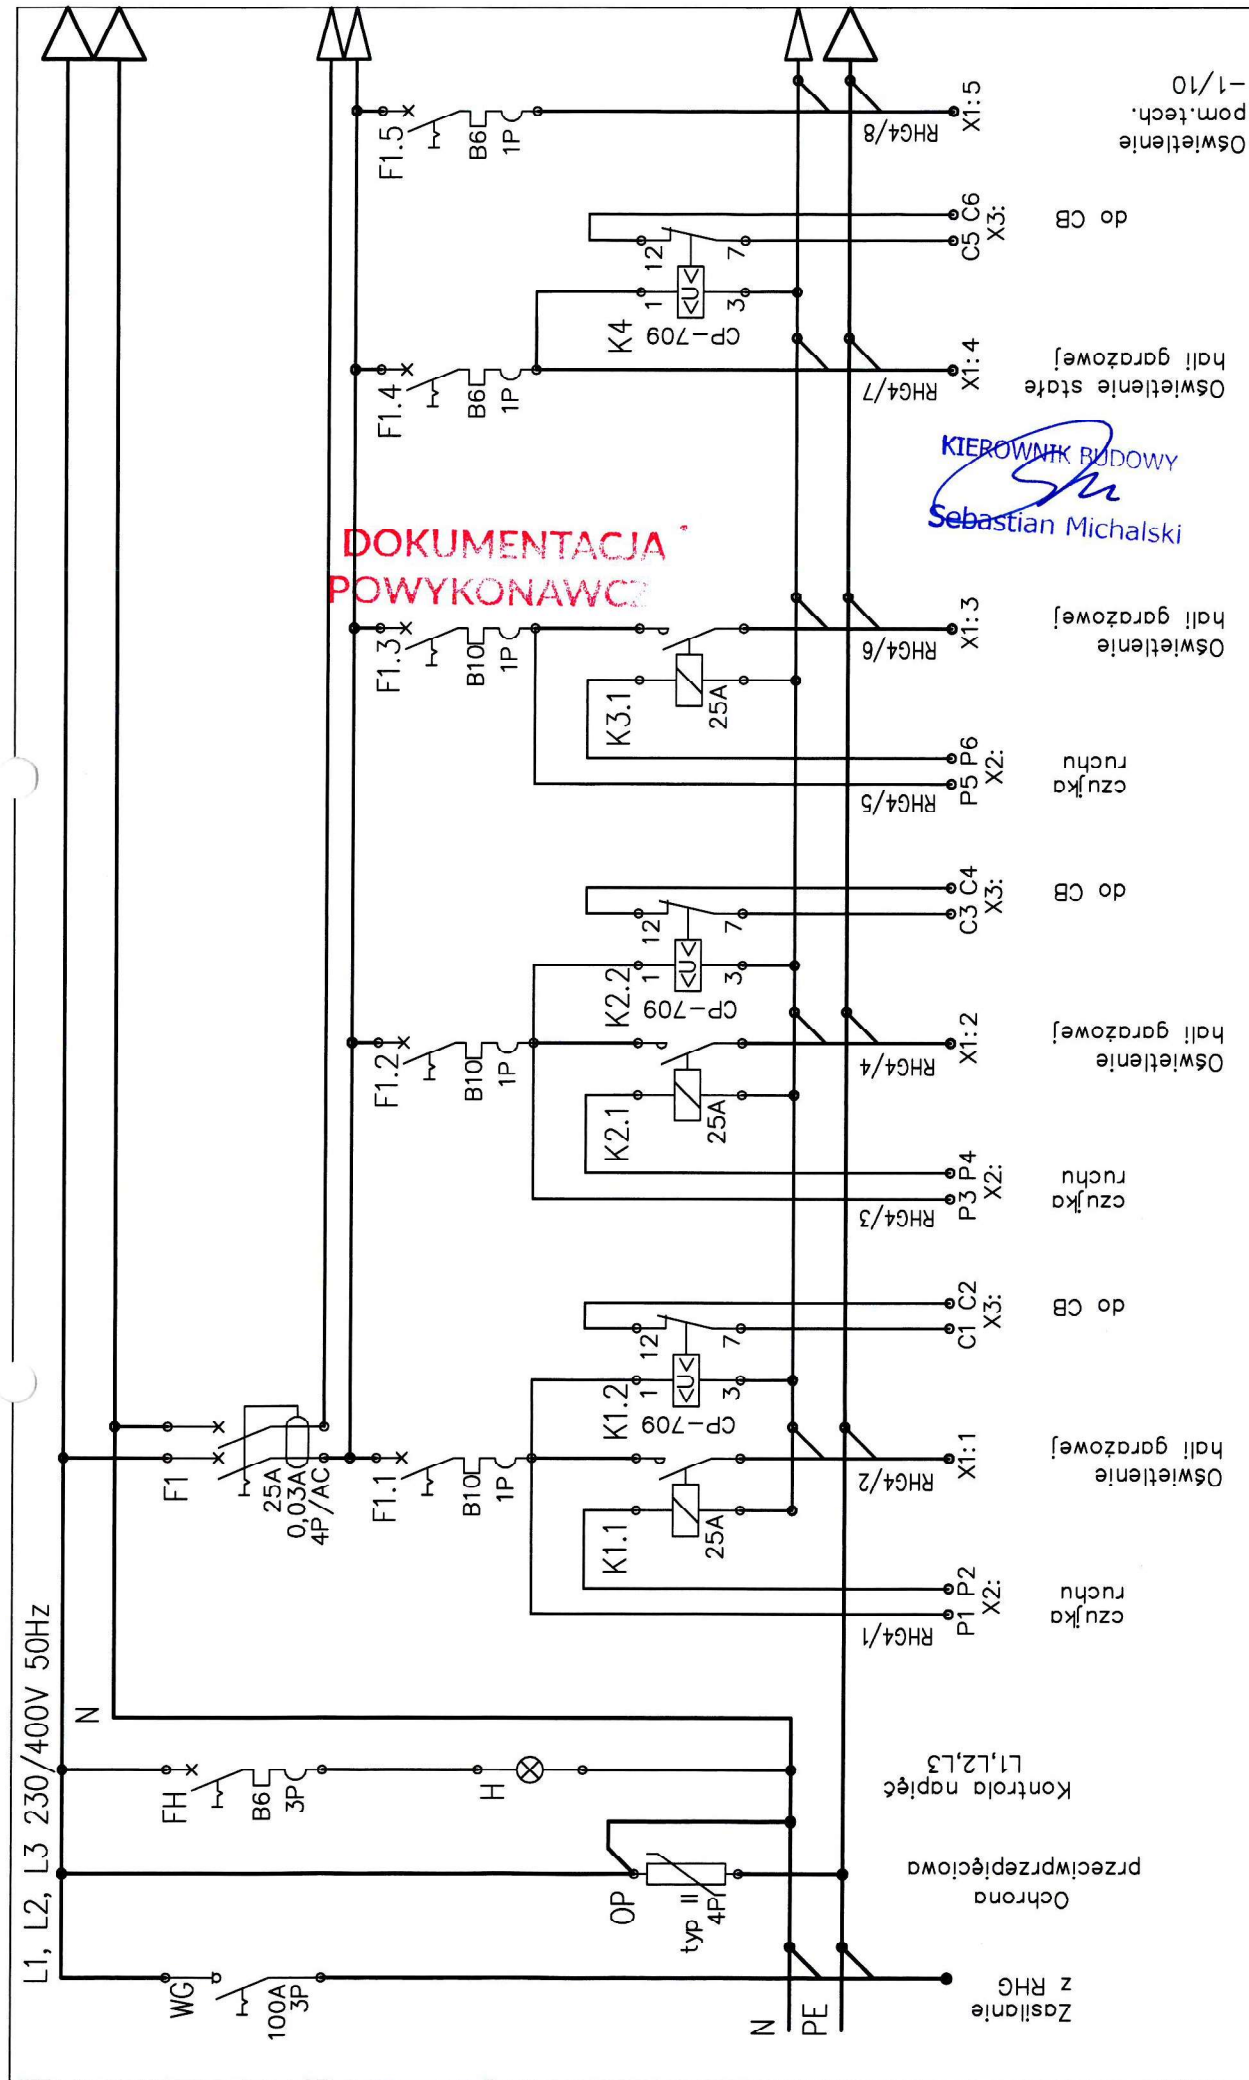





L1, L2, L3 230/400V 50Hz


# DOKUMENTACJA POWYKONAWCZA

Sebastian Michalski

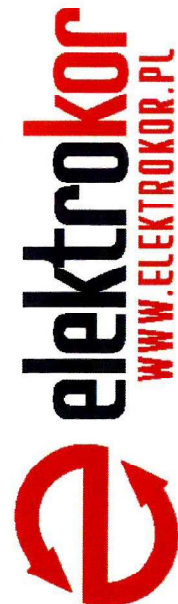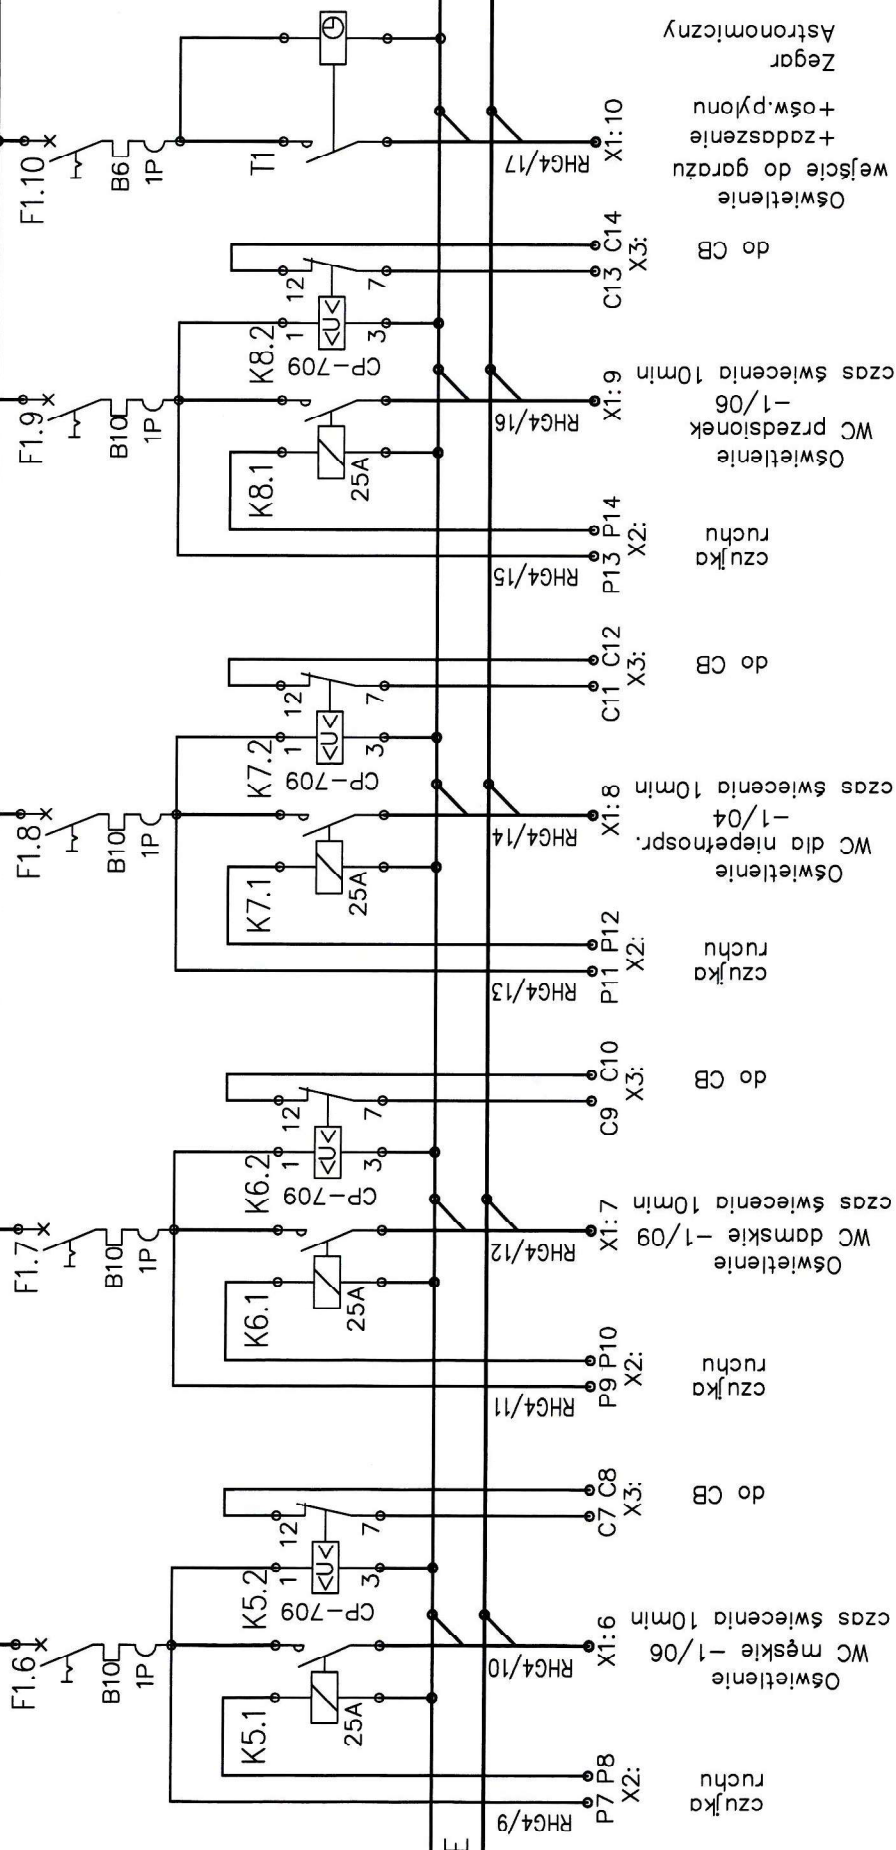

ELEKTROKOR Paweł Korytnicki

tel. 509 801 955


mail: [biuro@elektrokor.pl](mailto:biuro@elektrokor.pl)

NIP: 957-086-75-16

PARK CENTRALNY Z PARKINGIEM PODZIEMNYM  
GDYNIA

Schemat rozdzielnic RHG4

2/5

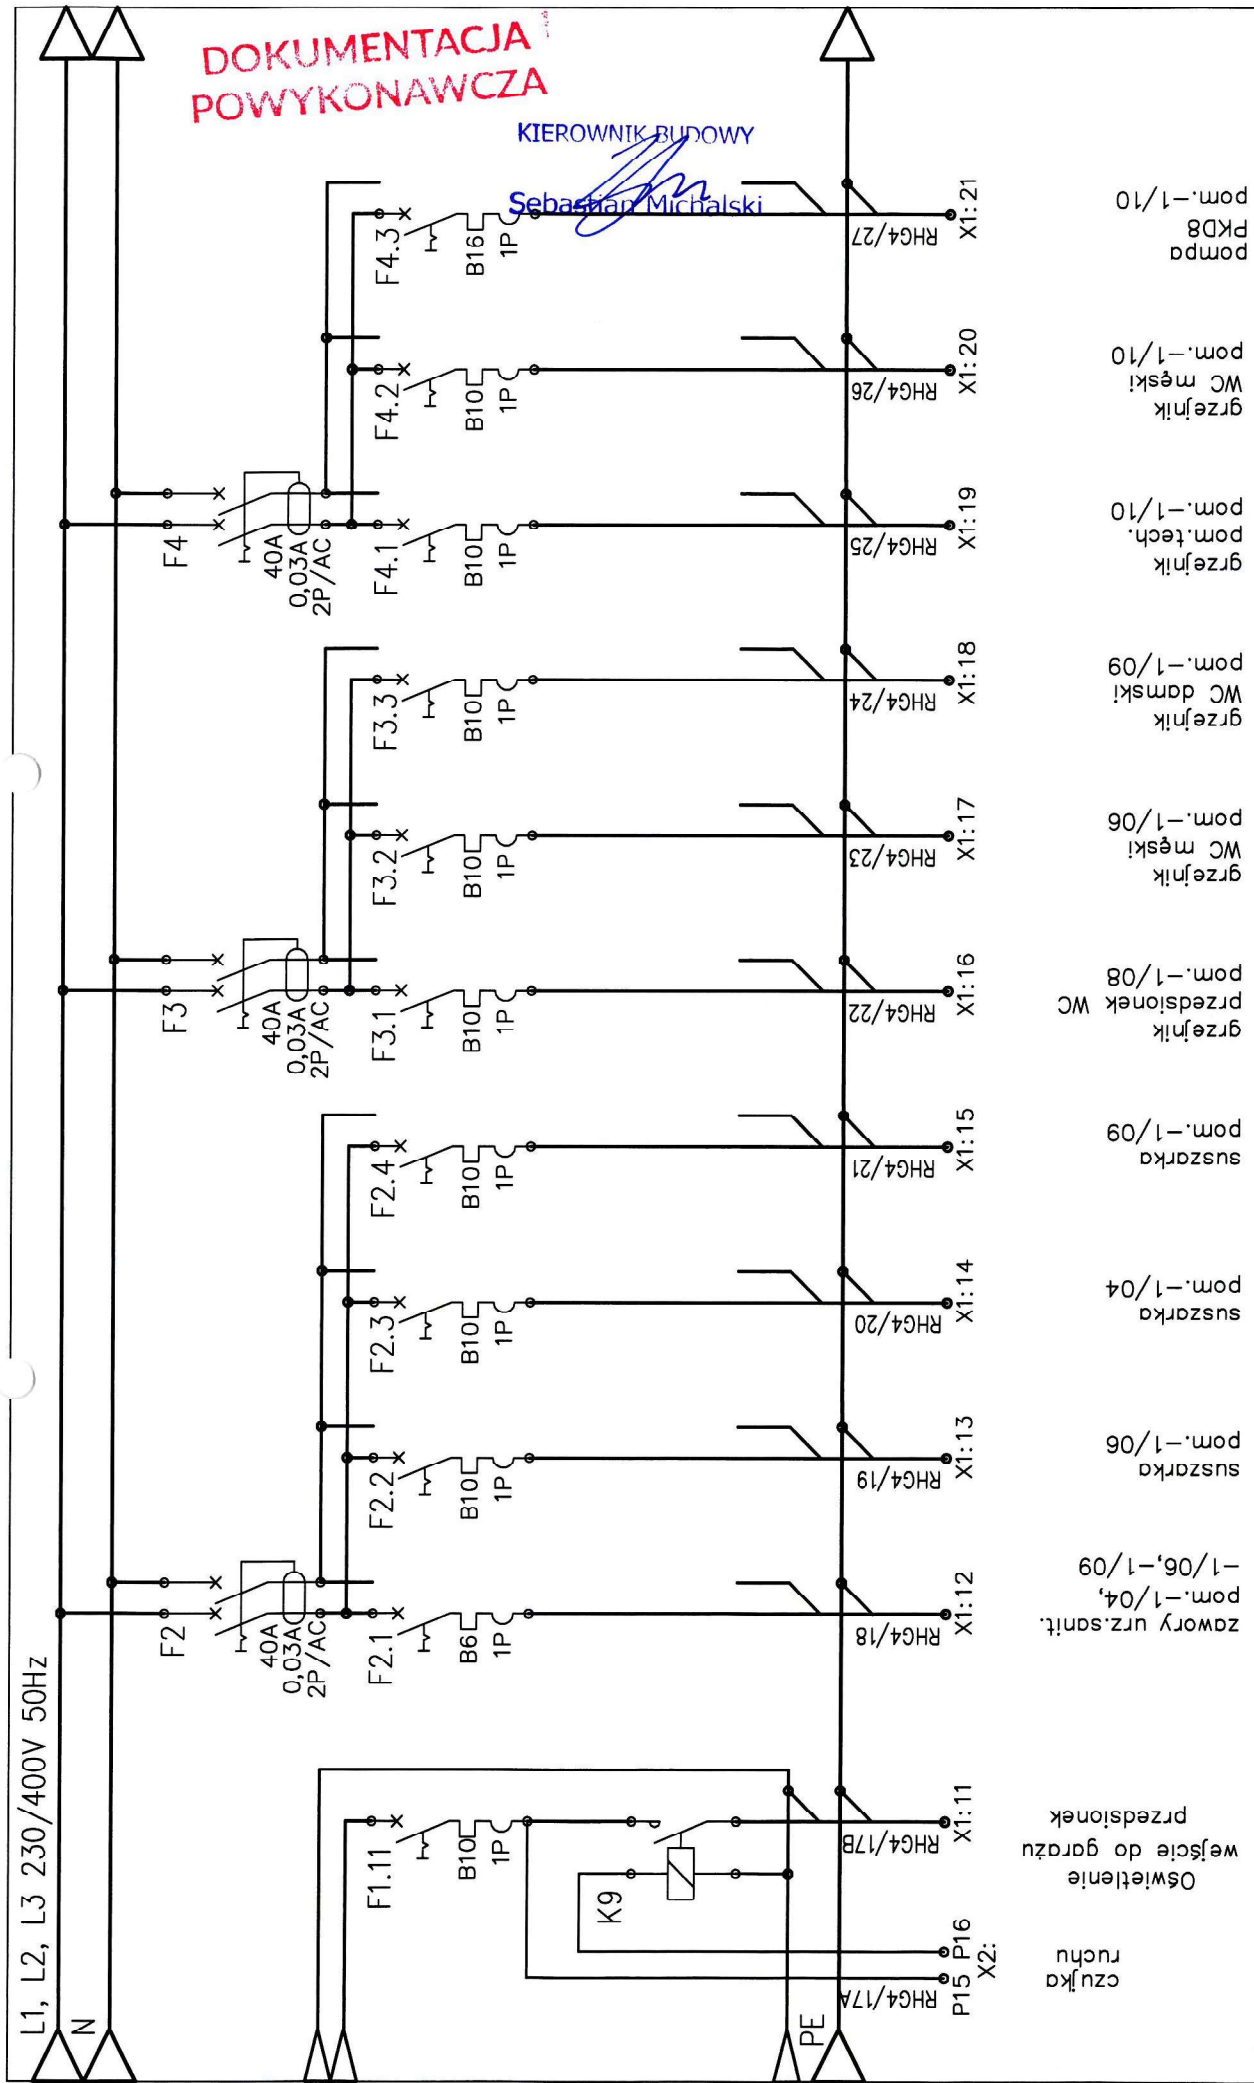

czujka ruchu  
X2:

Oświetlenie  
wejście do garażu  
przedsiłonek

Zawory urz.sanit.  
pom.-1/04,  
-1/06,-1/09

suszarka  
pom.-1/06

suszarka  
pom.-1/04

suszarka  
pom.-1/09

grzejnik  
przedsiłonek WC  
pom.-1/08


grzejnik  
WC męski  
pom.-1/06

grzejnik  
WC damski  
pom.-1/09

grzejnik  
pom.tech.  
pom.-1/10

grzejnik  
WC męski  
pom.-1/10

grzejnik  
pom. PKD8  
pom.-1/10

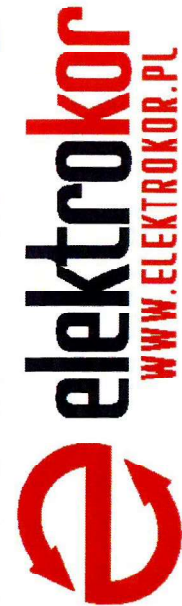


ELEKTROKOR Paweł Korytnicki  
tel. 509 801 955  
mail: biuro@elektrokor.pl  
NIP: 957-086-75-16

PARK CENTRALNY Z PARKINGIEM PODZIEMNYM  
GDYNIA

Schemat rozdzielnic RHG4


3/5

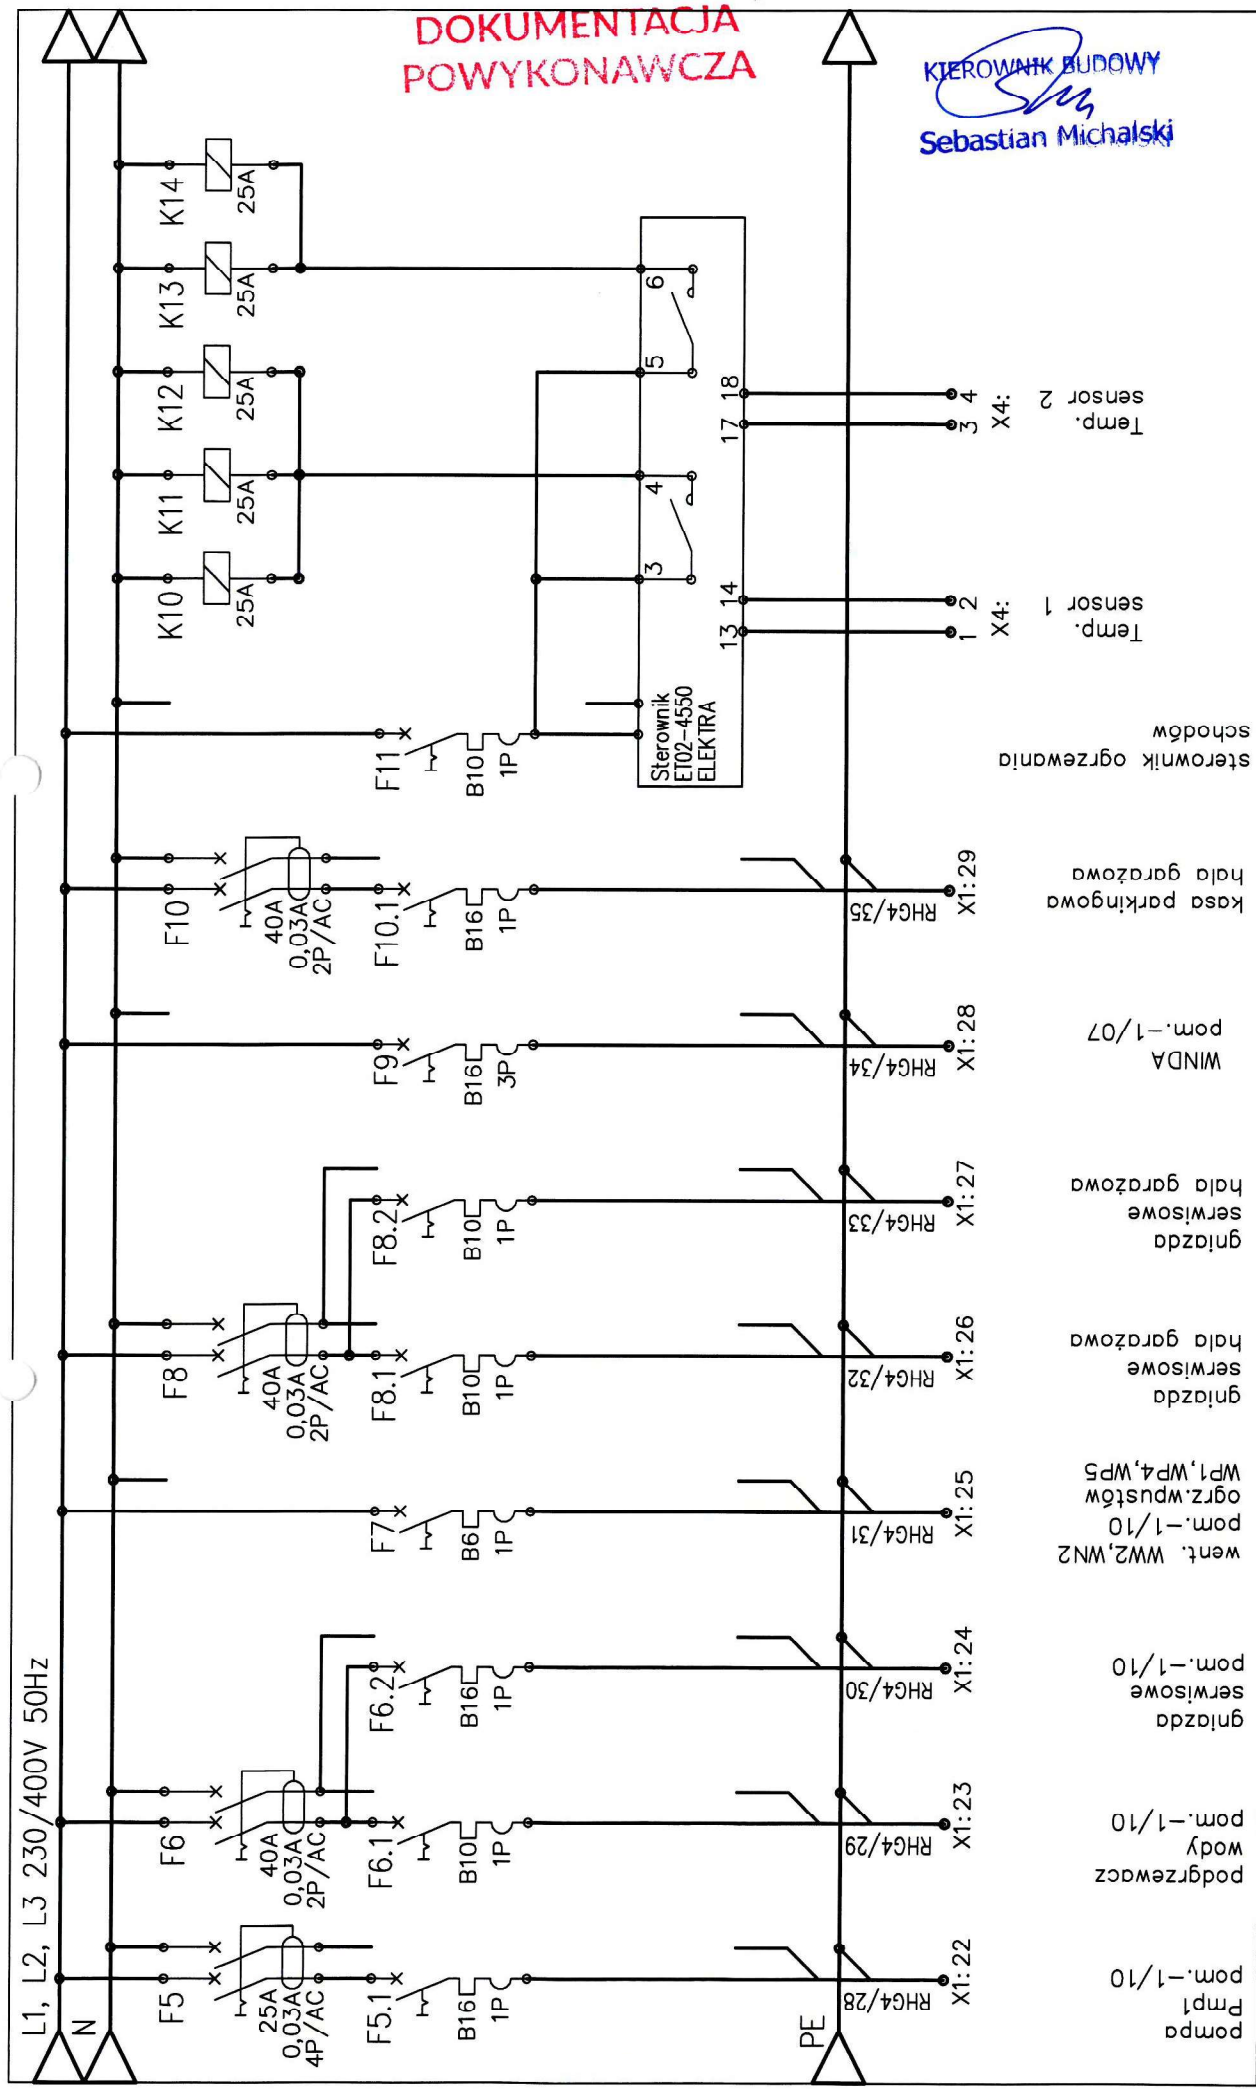

<b>elektrokor</b> <b>WWW.ELEKTROKOR.PL</b>		ELEKTROKOR Paweł Korytnicki tel. 509 801 955 mail: <a href="mailto:biuro@elektrokor.pl">biuro@elektrokor.pl</a> NIP: 957-086-75-16	
PARK CENTRALNY Z PARKINGIEM PODZIEMNYM GDYNIA		Schemat rozdzielnicy RHG4	
		4/5	



L1, L2, L3 230/400V 50Hz

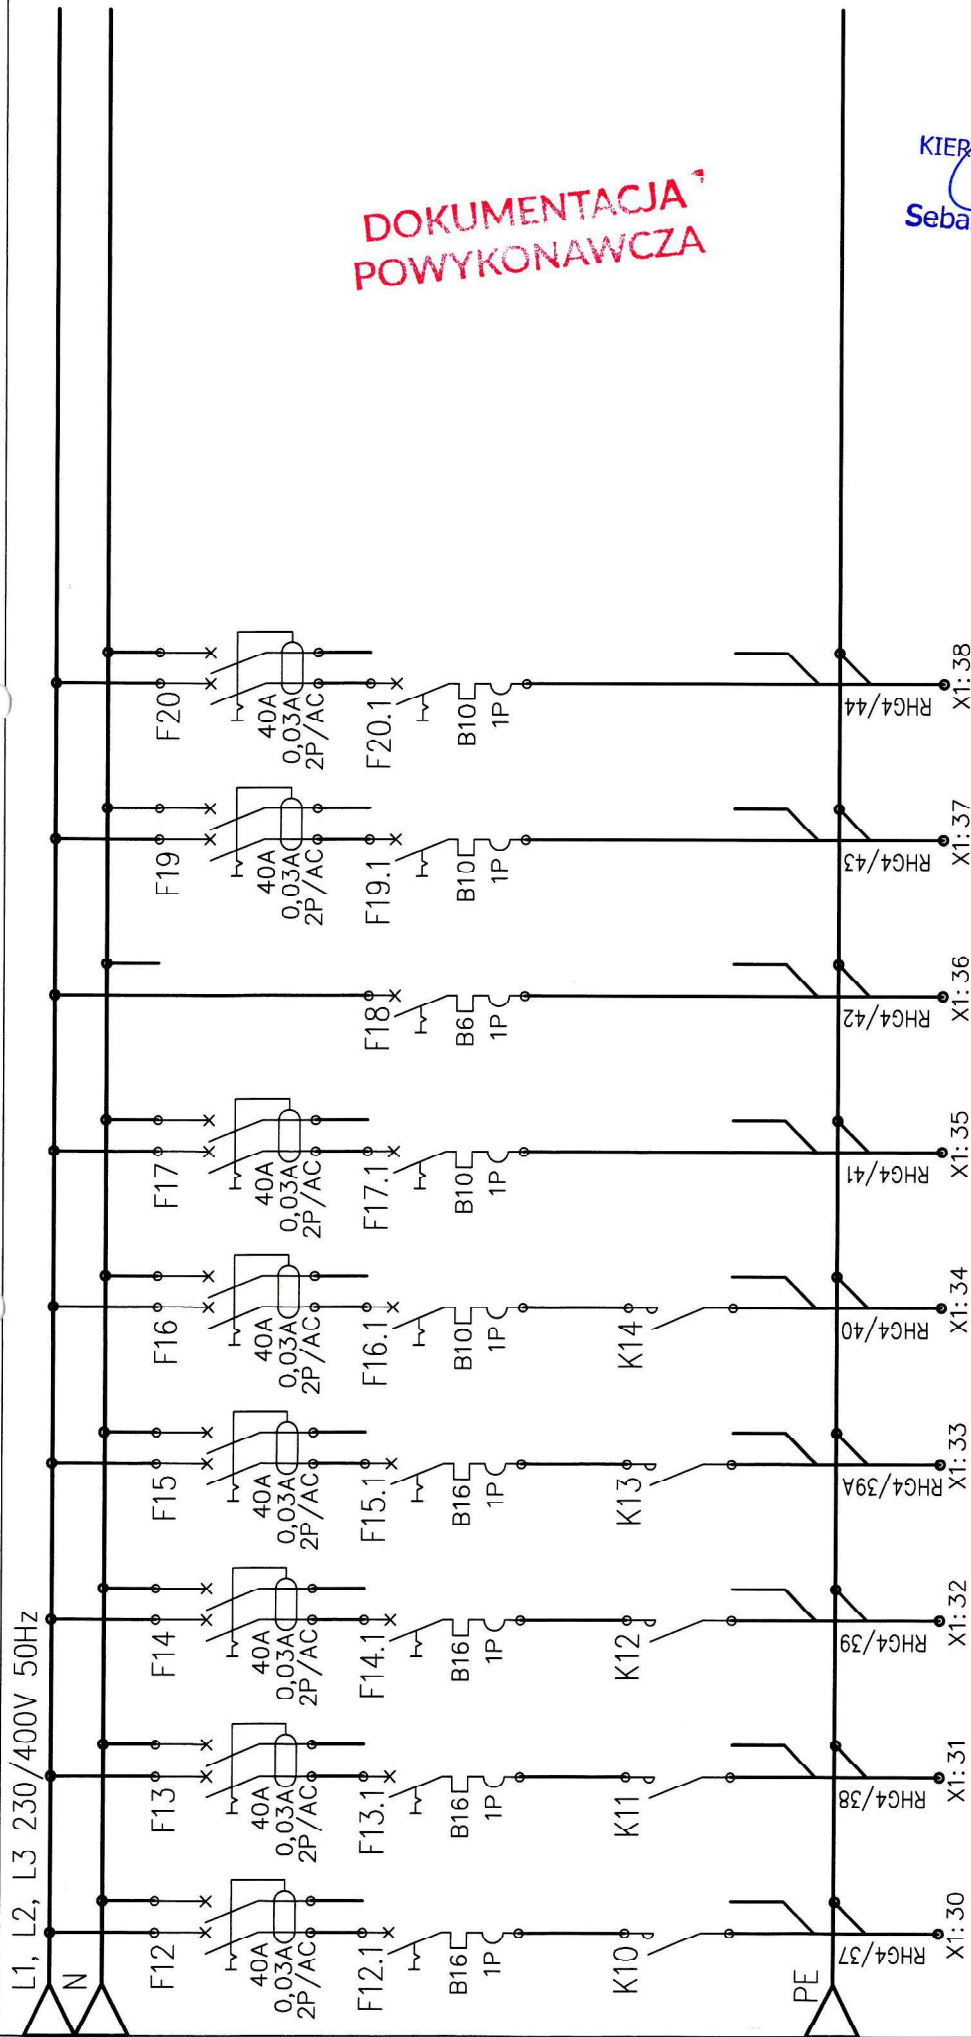

DOKUMENTACJA  
POWYKONAWCZA

KIEROWNIK BUDOWY  
Sebastian Michalski

samoregulujący  
kabel grzewczy  
SELFTECPR020  
schody wej.  
samoregulujący  
kabel grzewczy  
SELFTECPR020  
schody wej.  
samoregulujący  
kabel grzewczy  
SELFTECPR020  
schody wej.  
samoregulujący  
kabel grzewczy  
SELFTECPR020  
schody wej.  
pompa PS3  
Zasilanie siłownika  
drzwi  
wejście A+drzwi WC  
paneł reklamowy  
wejście do garażu  
wejście do garażu




ELEKTROKOR Paweł Korytnicki  
tel. 509 801 955  
NIP: 957-086-75-16


PARK CENTRALNY Z PARKINGIEM PODZIEMNYM  
GDYNIA

Schemat rozdzielnic RHG4


5/5

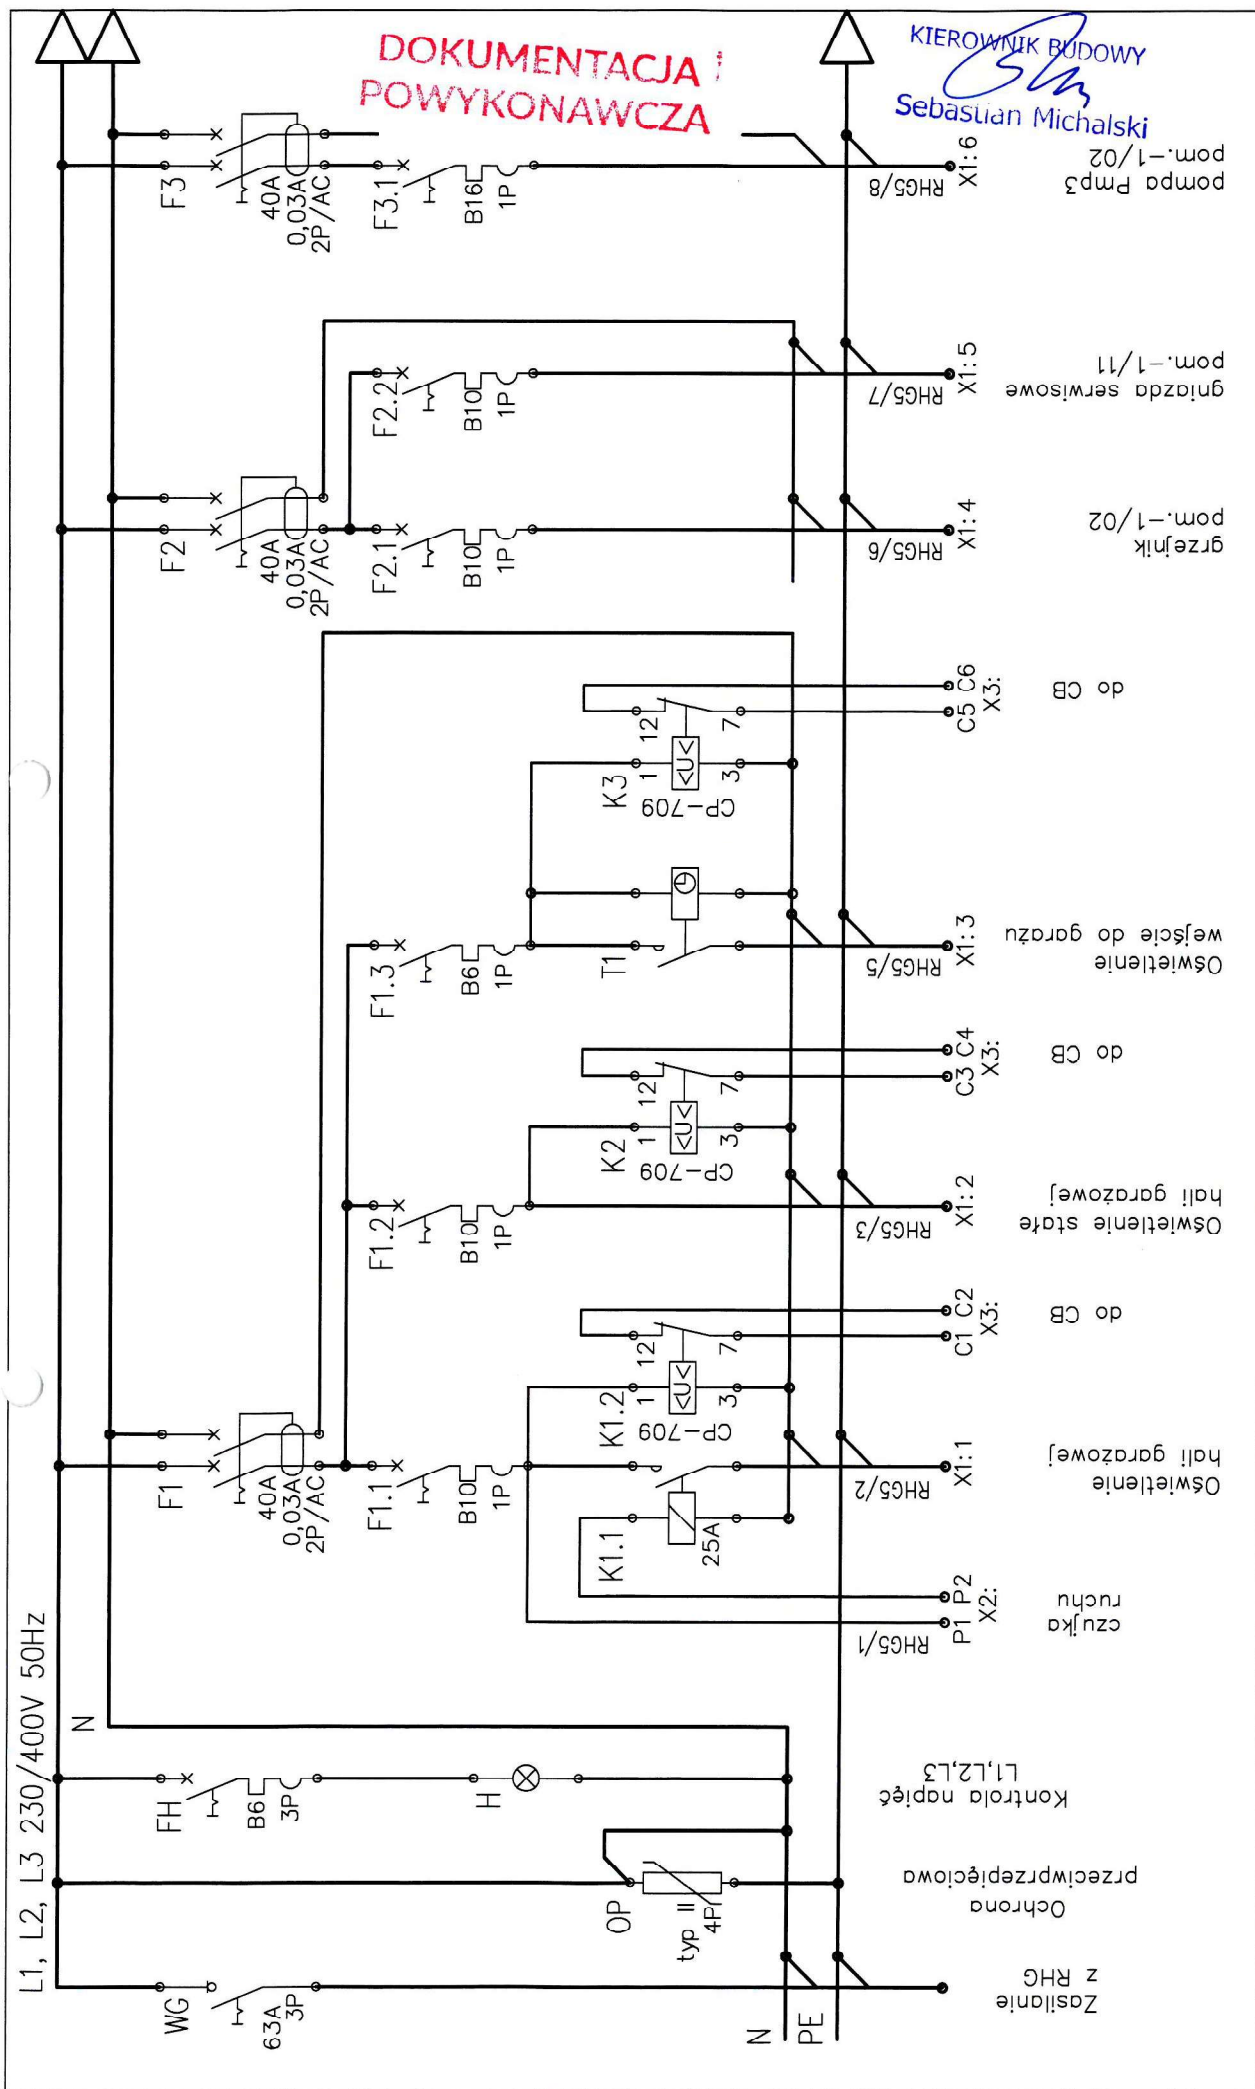

DOKUMENTACJA  
POWYKONAWCZA

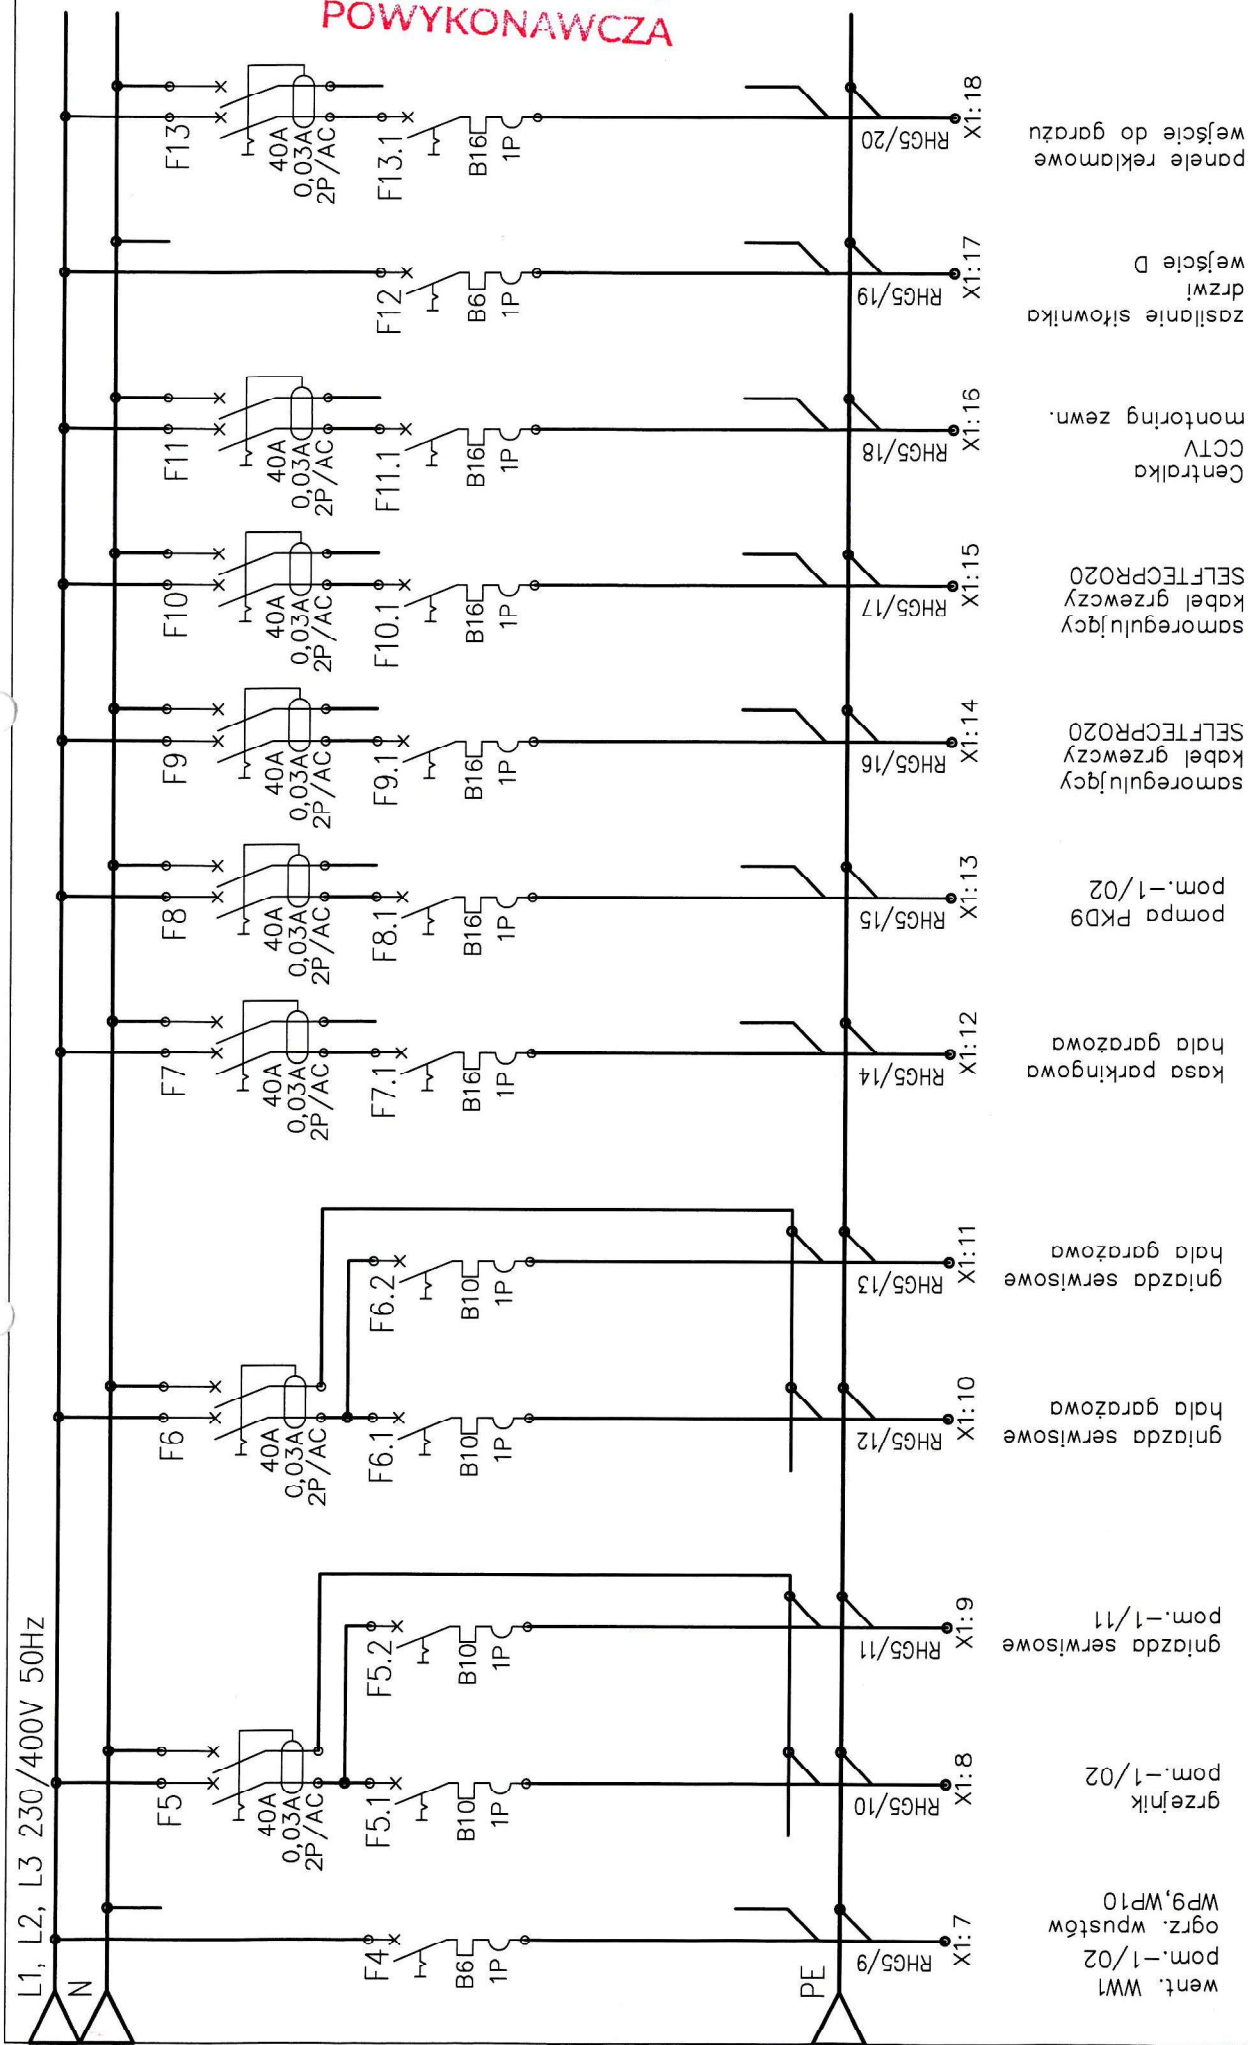

- Went. WW1  
ogr. wpustów  
WP9, WP10  
pom.-1/02
- grzejnik  
pom.-1/02
- gniazda serwisowe  
pom.-1/11
- gniazda serwisowe  
hala garażowa
- gniazda serwisowe  
hala garażowa
- hala garażowa  
kasa parkingowa
pom. -1/02
- samoregulujący  
kabel grzewczy  
SELFTECPR020
- X1:14
- samoregulujący  
kabel grzewczy  
SELFTECPR020
- X1:15
- Centralna  
CCTV  
monitoring zewn.
- X1:16
- zasilanie siłownika  
drzwi  
wejście D
- X1:17
- panel reklamowy  
wejście do garażu
- X1:18

 <b>elektrokor</b> WWW.ELEKTROKOR.PL	ELEKTROKOR Paweł Korytnicki tel. 509 801 955 mail: <a href="mailto:biuro@elektrokor.pl">biuro@elektrokor.pl</a> NIP: 957-086-75-16	
	PARK CENTRALNY Z PARKINGIEM PODZIEMNYM GDYNIA	
Schemat rozdzielni RHG5		
2/2		