

# INWENTARYZACJA POWYKONAWCZA PLACU ZABAW I SIŁOWNI ZEWNĘTRZNEJ

Skala 1:500

woj. kujawsko - pomorskie  
m. Bydgoszcz  
ul. Powstania Listopadowego  
obręb 119  
nr ark. mapy 321.0112, 421.2134  
MPG.D.422.4009.2017

Poświadczam, że niniejszy dokument został opracowany w wyniku prac geodezyjnych i kartograficznych, których rezultaty zawiera operat techniczny wpisany do ewidencji materiałów państwowego zasobu geodezyjnego i kartograficznego

MIEJSKA PRACOWNIA GEODEZYJNA w BYDGOSZCZY  
Grodzki Ośrodek Dokumentacji  
Geodezyjnej i Kartograficznej w Bydgoszczy  
Identyfikator ewidencyjny materiału zasobu - operatu  
technicznego

P.0461.2017.4023

Data wpisania operatu technicznego do ewidencji materiałów zasobu: 07.12.2017


imię, nazwisko i podpis osoby reprezentującej organ:  
Z up. Prezydenta Bydgoszczy

*Antonina Mielcarska-Kłoczko*  
Antonina Mielcarska-Kłoczko  
młodszy geodeta

Usługi geodezyjne  
projektowanie i nadzór sieci sanitarnych  
Bożena Kreja  
85-870 Bydgoszcz, ul. Ogrody 29/112  
tel. (52) 36-71-231  
NIP 953-105-83-18 REGON 093150069

**DZIAŁKA INWESTYCYJNA**

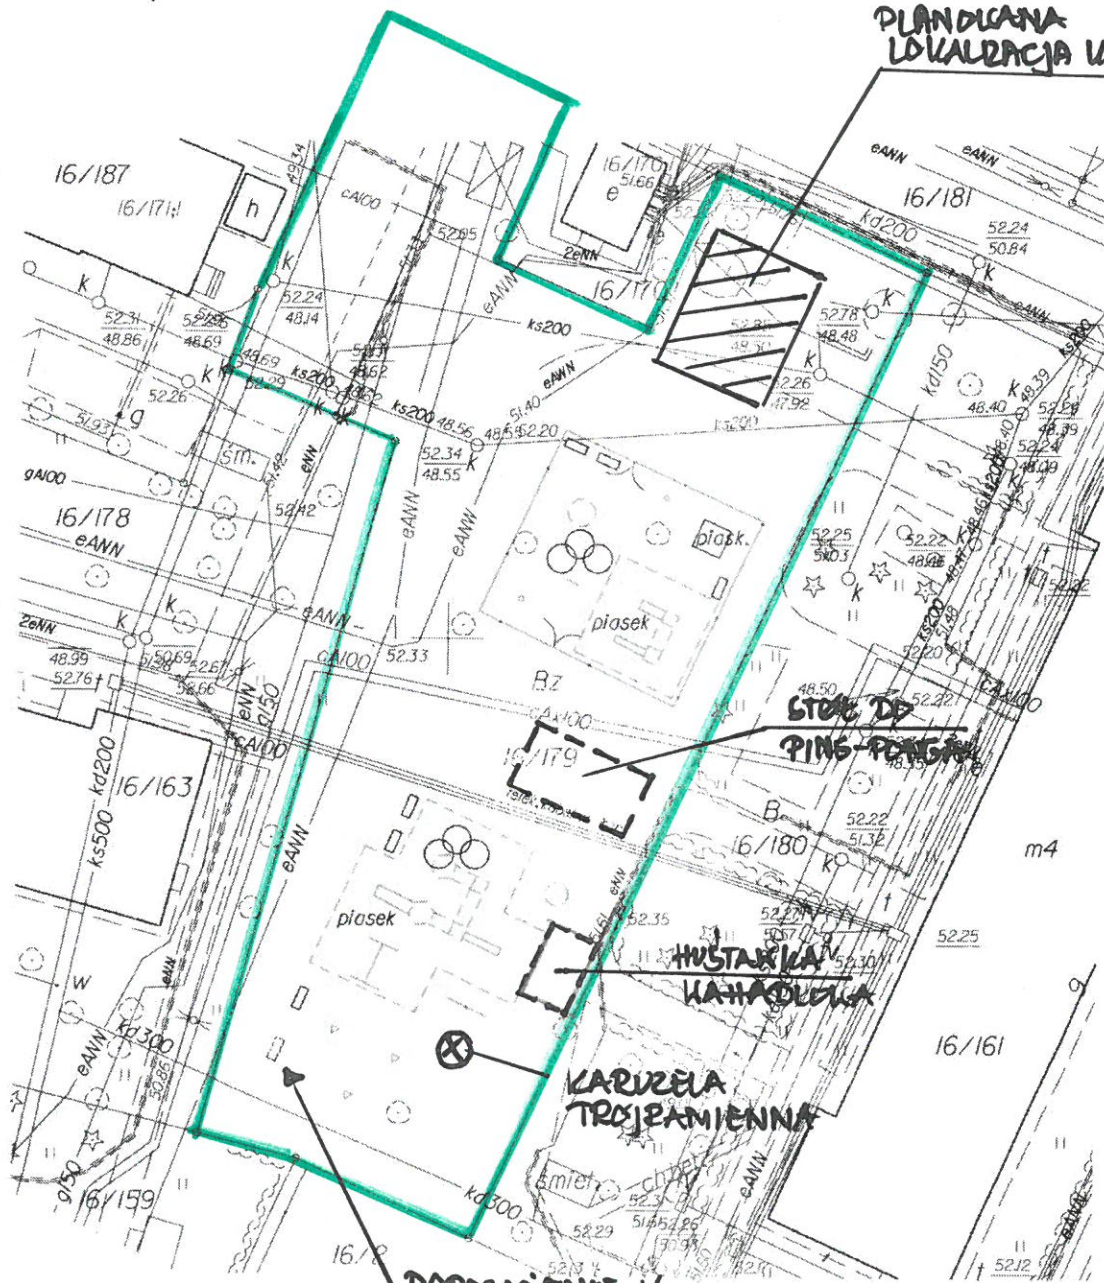