


SP SYSTEMY PROFESJONALNE

Stanisław Pałubicki
80-462 Gdańsk, ul. Dywizjonu 303 5B/16
NIP 584-240-07-31, Regon 220821761
tel. (+48) 605 40 99 84

**DOKUMENTACJA
POWYKONAWCZA**


SP SYSTEMY PROFESJONALNE Stanisław Pałubicki ul. Dywizjonu 303 nr 5B lok. 16 80-462 Gdańsk biuro@sp.gda.pl www.sp.gda.pl		TYTUŁ: ROZDZIELNICA "RBMS"		
		OBIEKT: INSTALACJA SYSTEMU BMS W BUDYNKU WYDZIAŁU NAUK SPOŁECZNYCH UNIwersytetu GDAŃSKIEGO 80-952 Gdańsk, ul. Jana Bażyńskiego 1A		
		INWESTOR: UNIwersytet GDAŃSKI ul. Jana Bażyńskiego 1A 80-952 Gdańsk		
	IMIĘ I NAZWISKO		UPRAWNIENIA	PODPIS
OPRACOWAŁ:	inż. Stanisław Pałubicki			<i>S. Pałubicki</i>
BRANŻA:	STADIUM:	SKALA:	DATA:	NR RYSUNKU:
AiBMS	Dok. Powyk.	-	20.03.2015r.	BMS-7

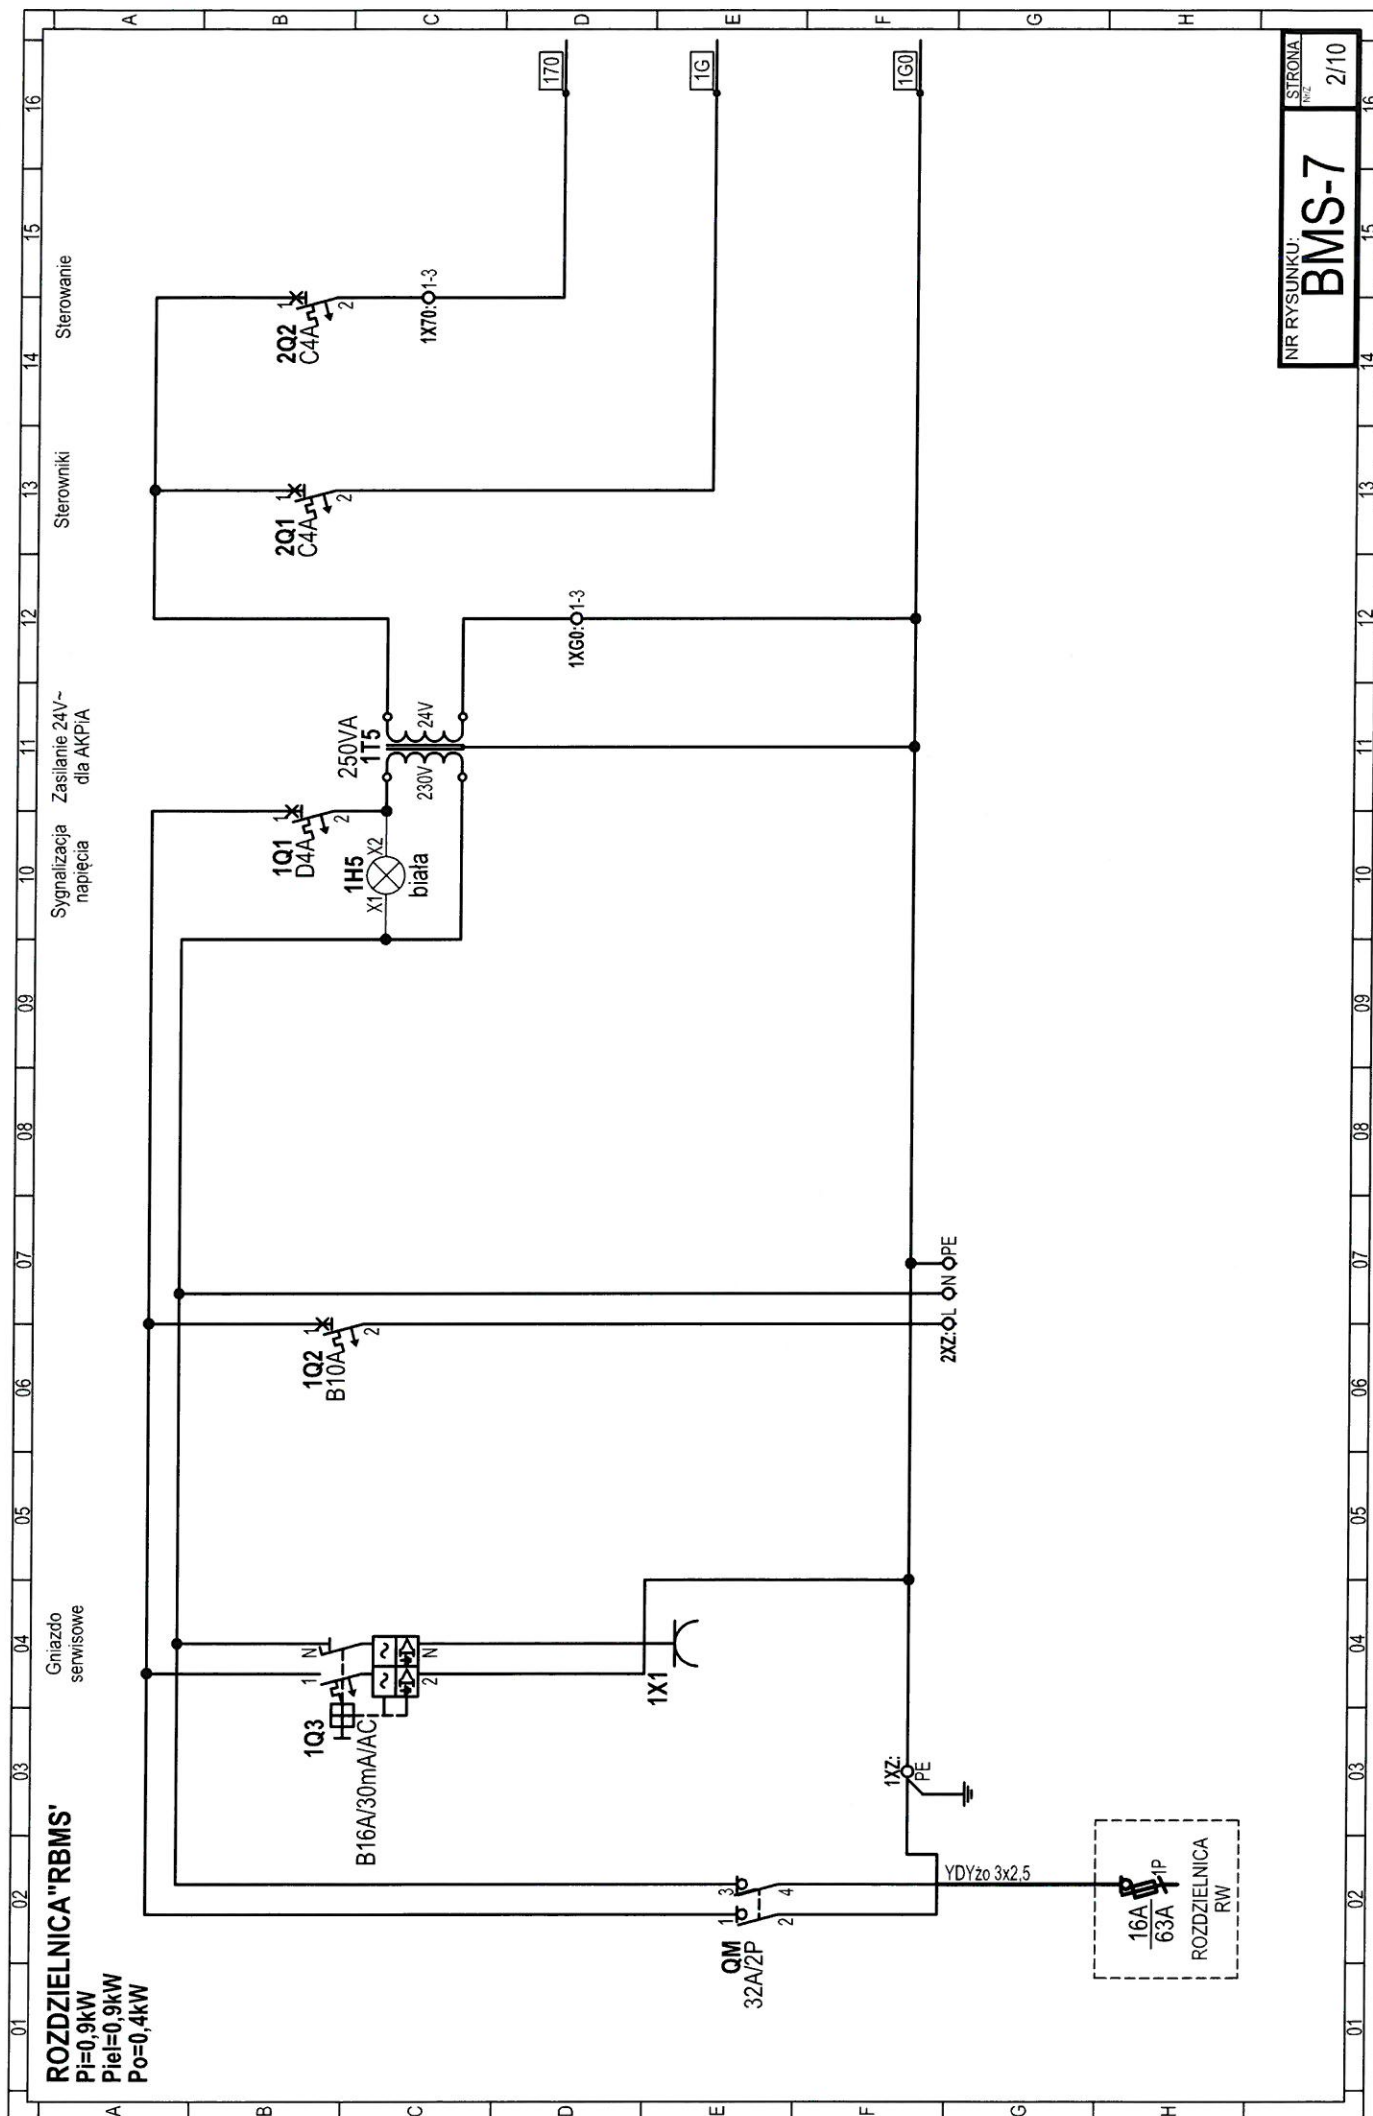



PWL

170

1G0

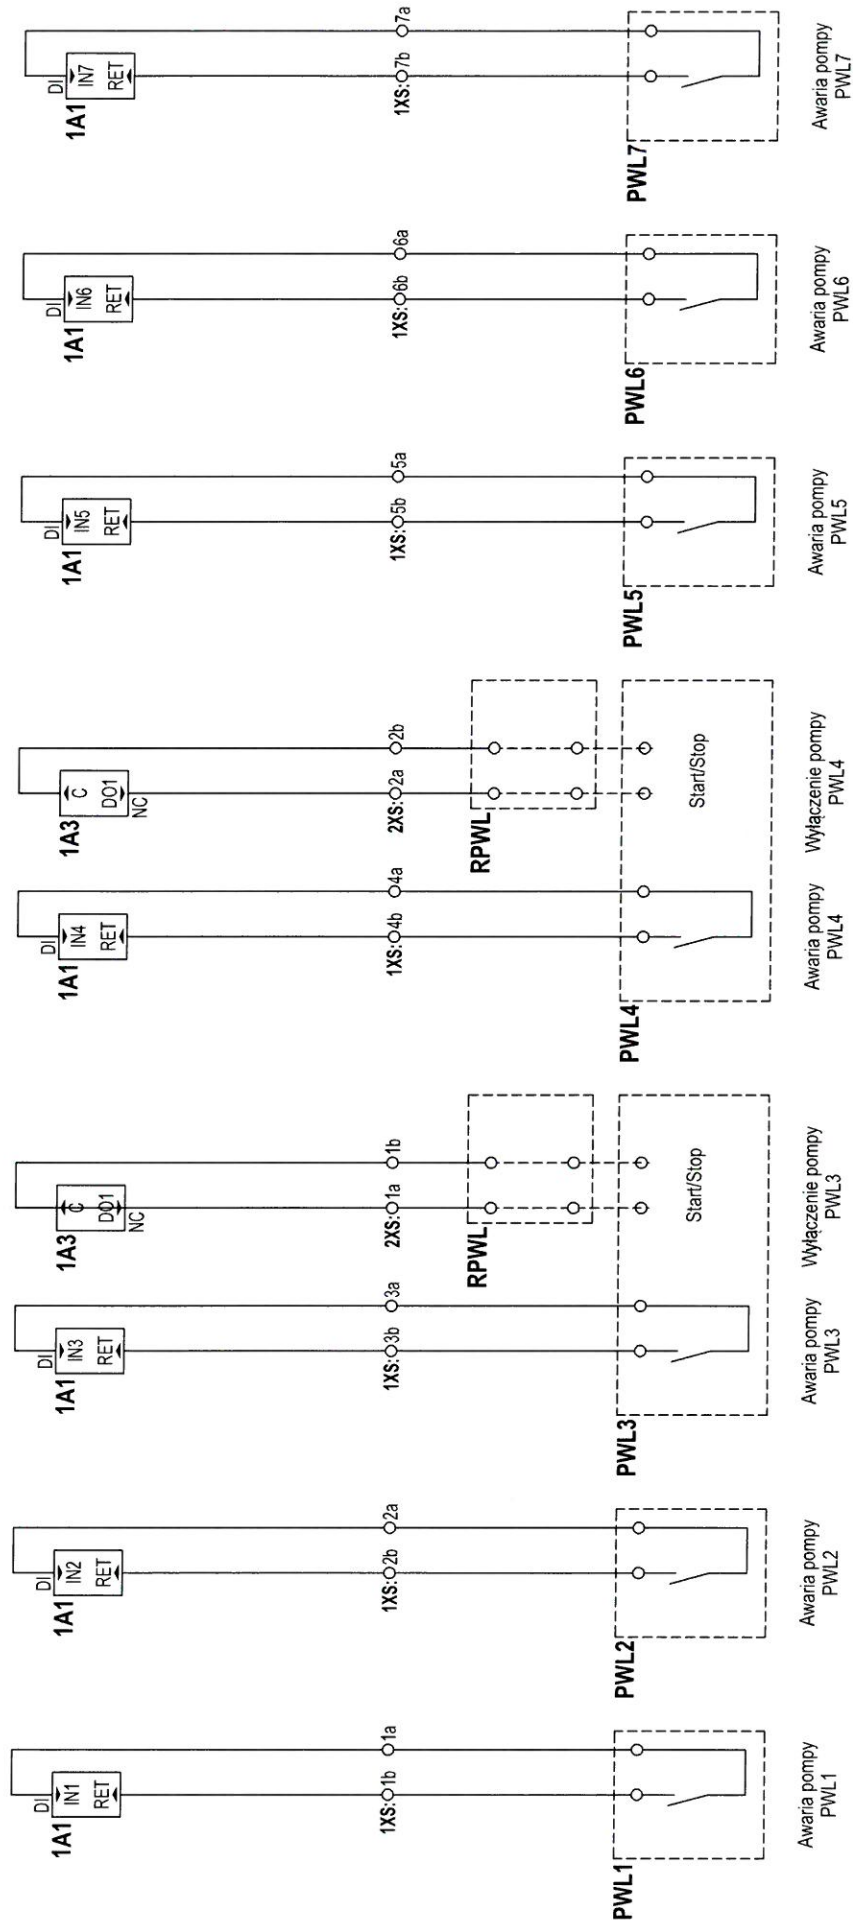

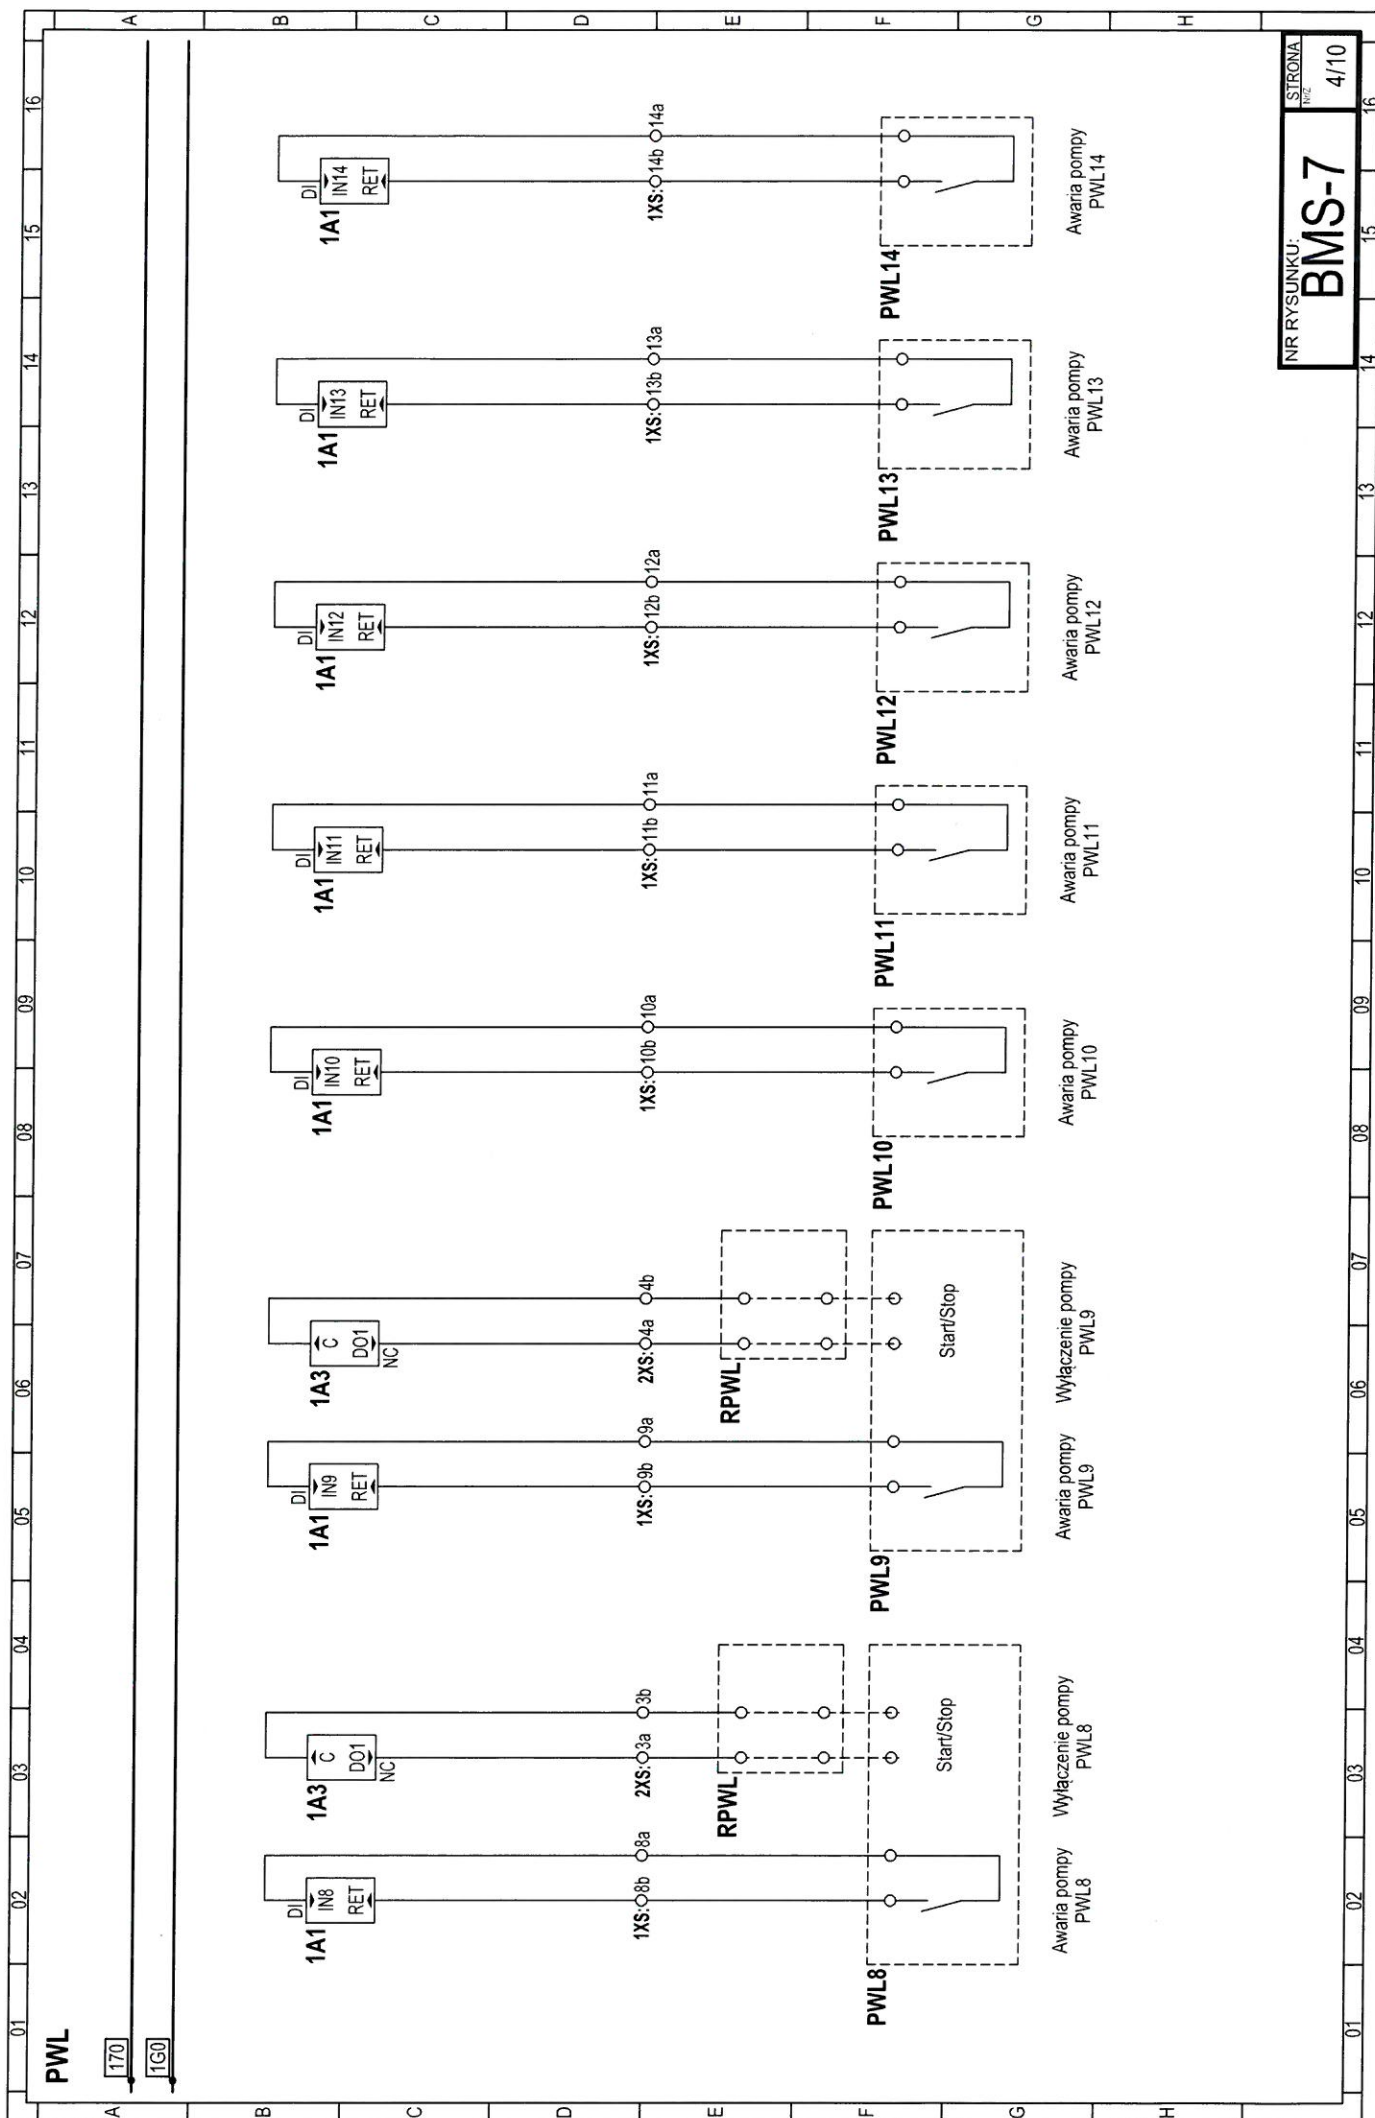


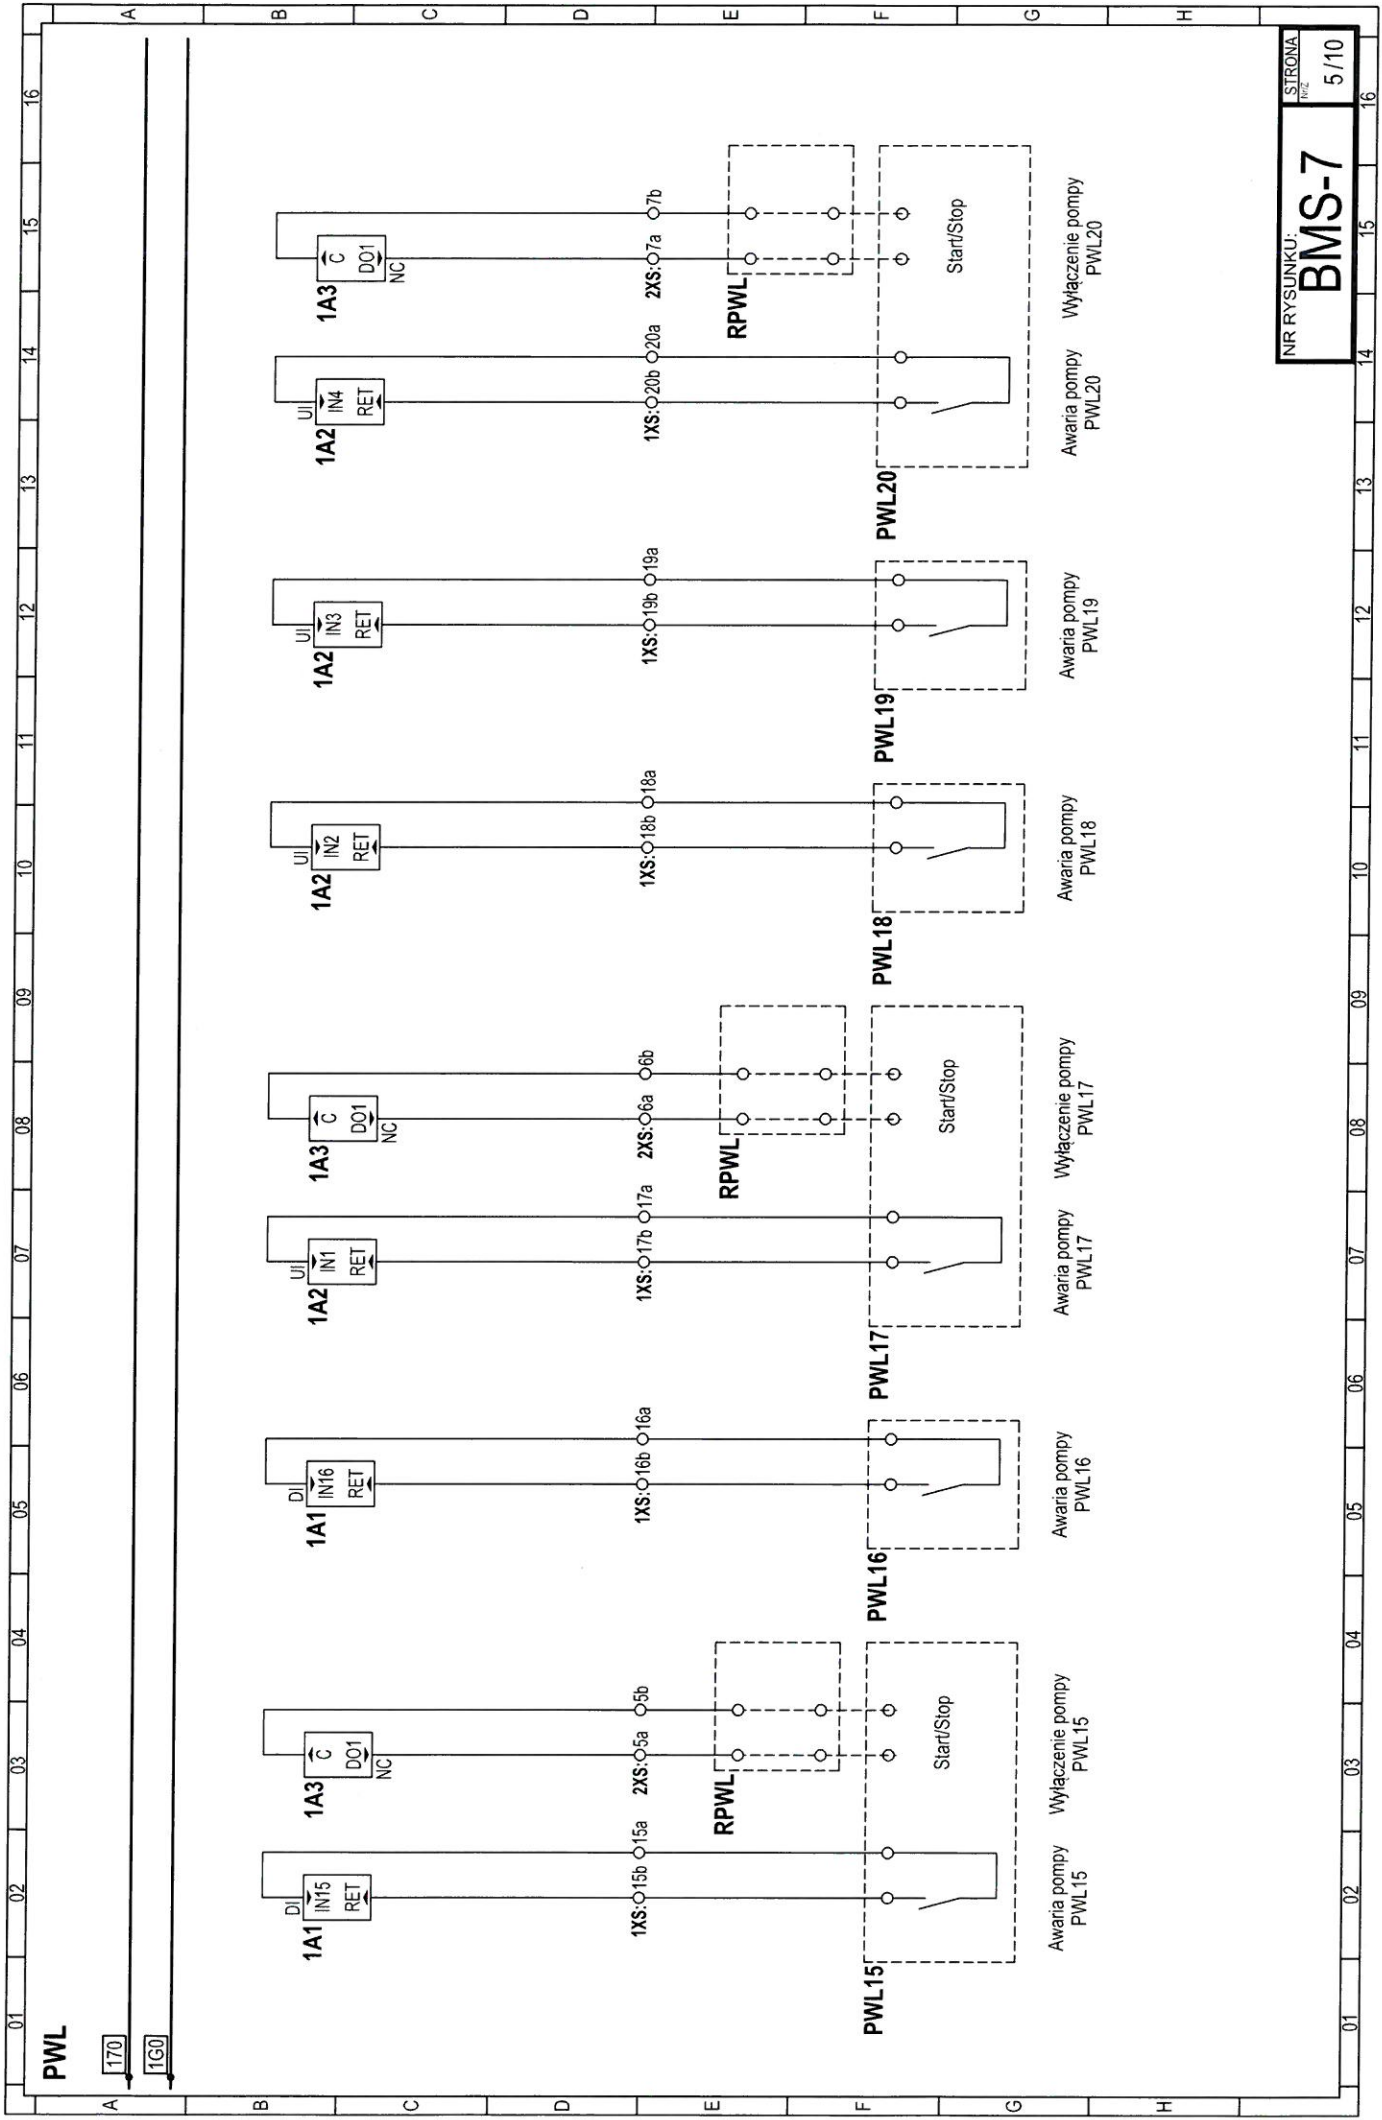

PWL/PCT/PCO

170


1G0

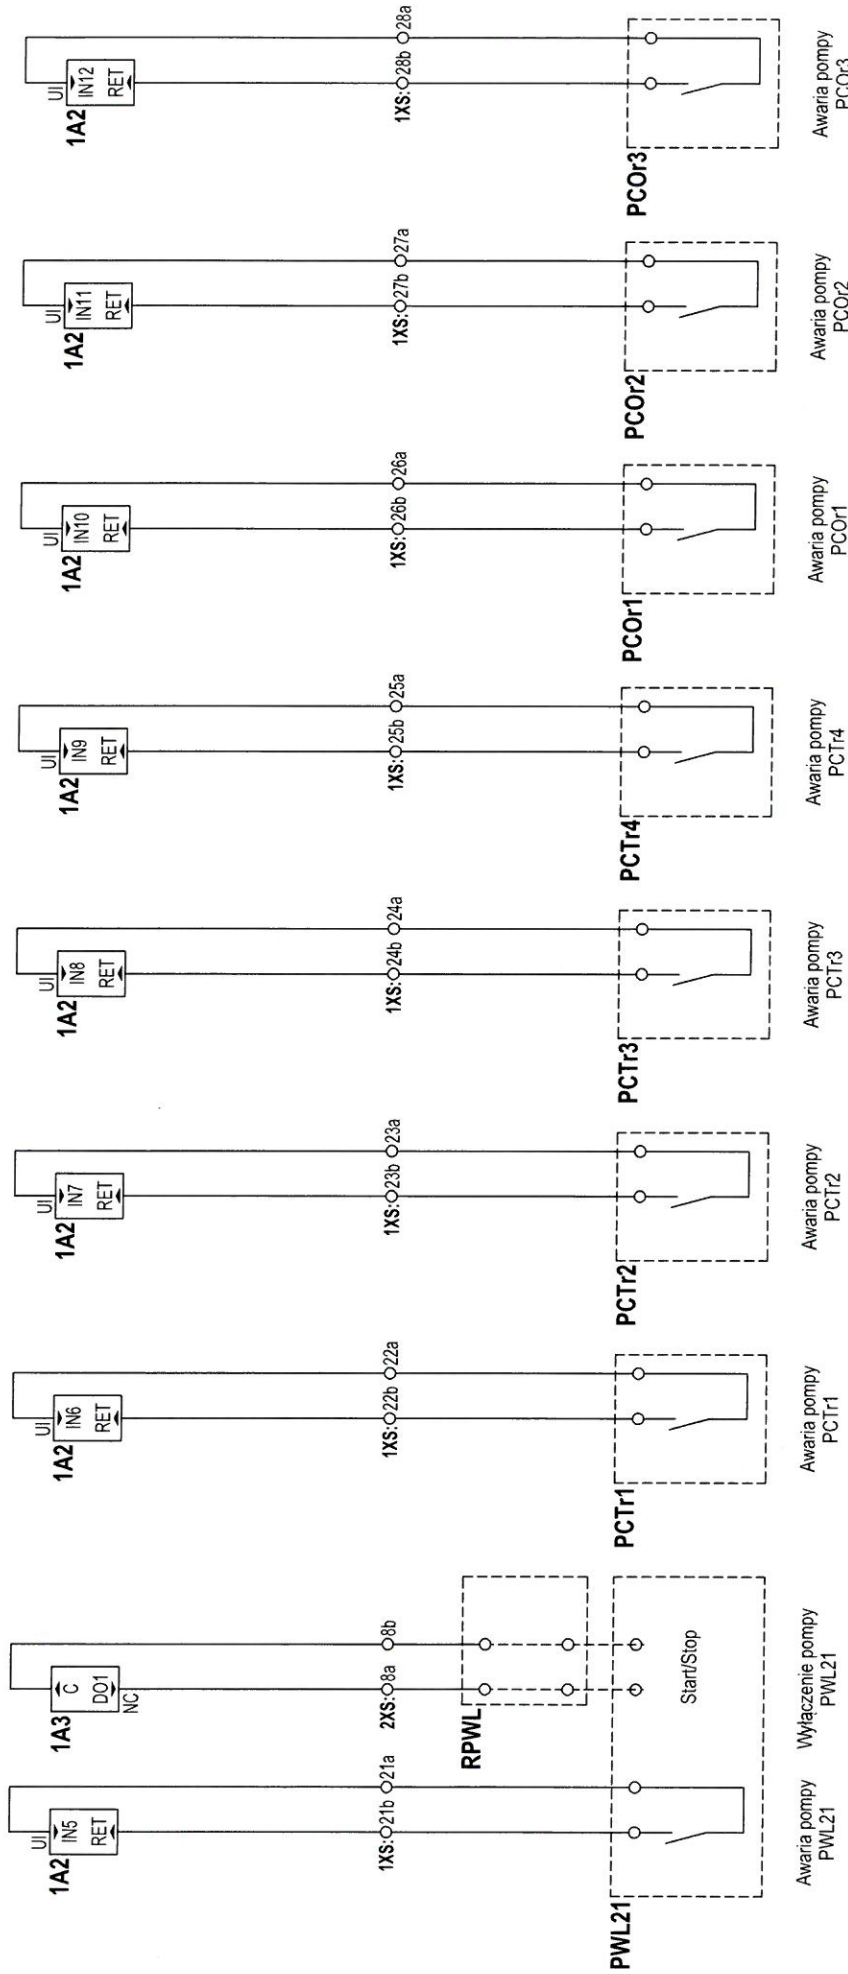


AU_WL/Ciśn

170

1G0

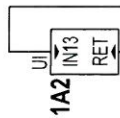

1A2

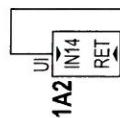

1A2

1XS: 29b 29a

1XS: 30b 30a


1XS: 31a

1XS: 32b 32a

1XS: 33a

1XS: 34b 34a

Uzup_WL

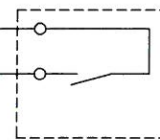

Awaria automatu
uzupełniającego WL

Ciśn_WL





Ciśnienie
w instalacji
wody lodowej

Rezerwa

Rezerwa

STEROWNIKI

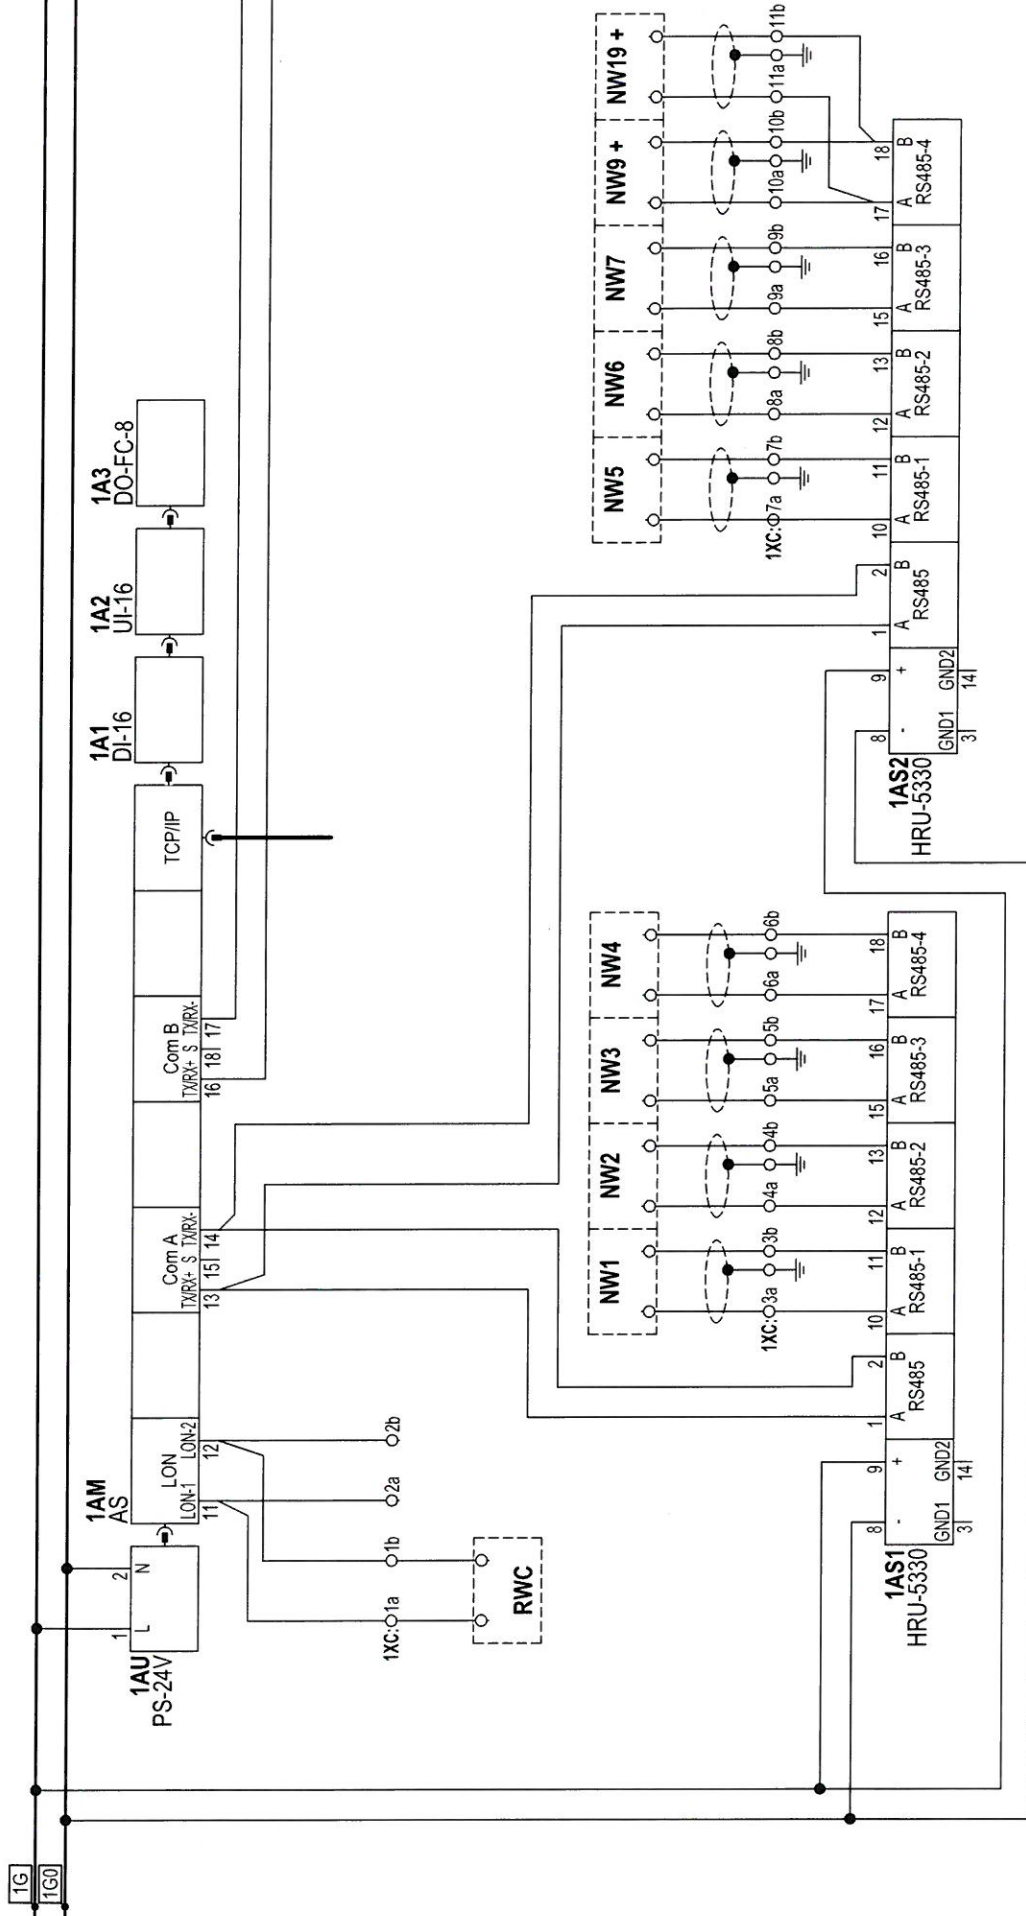

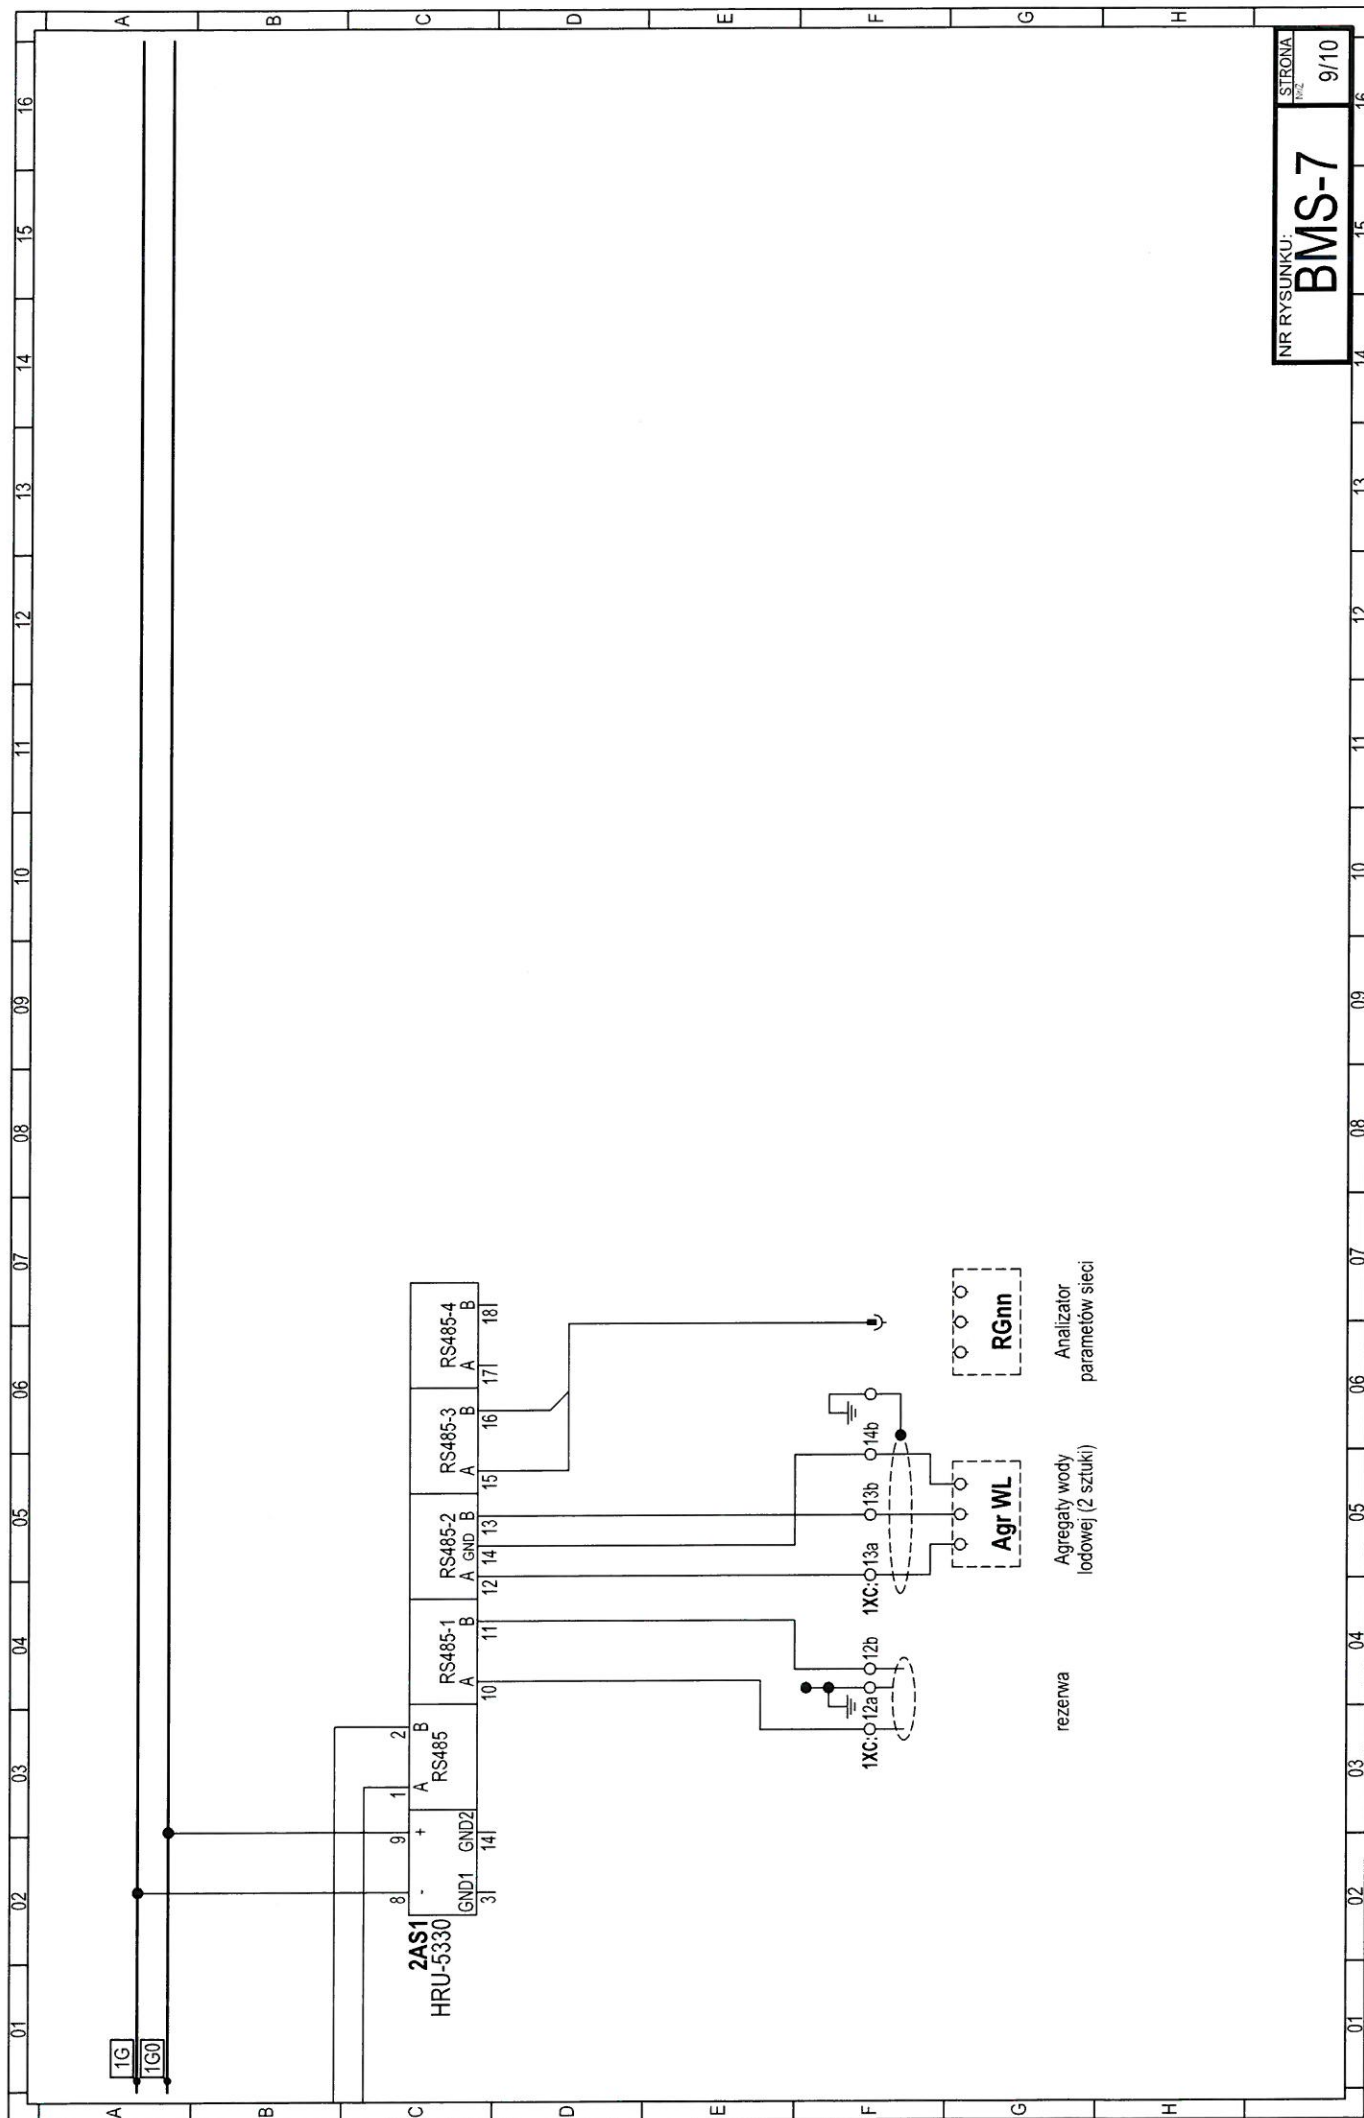

WIDOK ROZDZIELNICY

