

33+955 ÷ 34+080


ZATWIERDZENIE Nr NI-D-18022.1. 31.12.2016

Zatwierdzam do realizacji stałą organizację ruchu w całości w tym bez zmian po wprowadzeniu zmian. 31 GRU. 2016
Niniejszą organizację ruchu należy wprowadzić do dnia

Termin wprowadzenia organizacji ruchu należy zgłosić co najmniej na 7 dni przed wprowadzeniem organizacji ruchu do:
Departamentu Nieruchomości i Infrastruktury
03-472 Warszawa ul. B. Brechta 3 fax.022 5979-01



W1
X=7571039,54
Y=5916211,15
alfa=0,21°

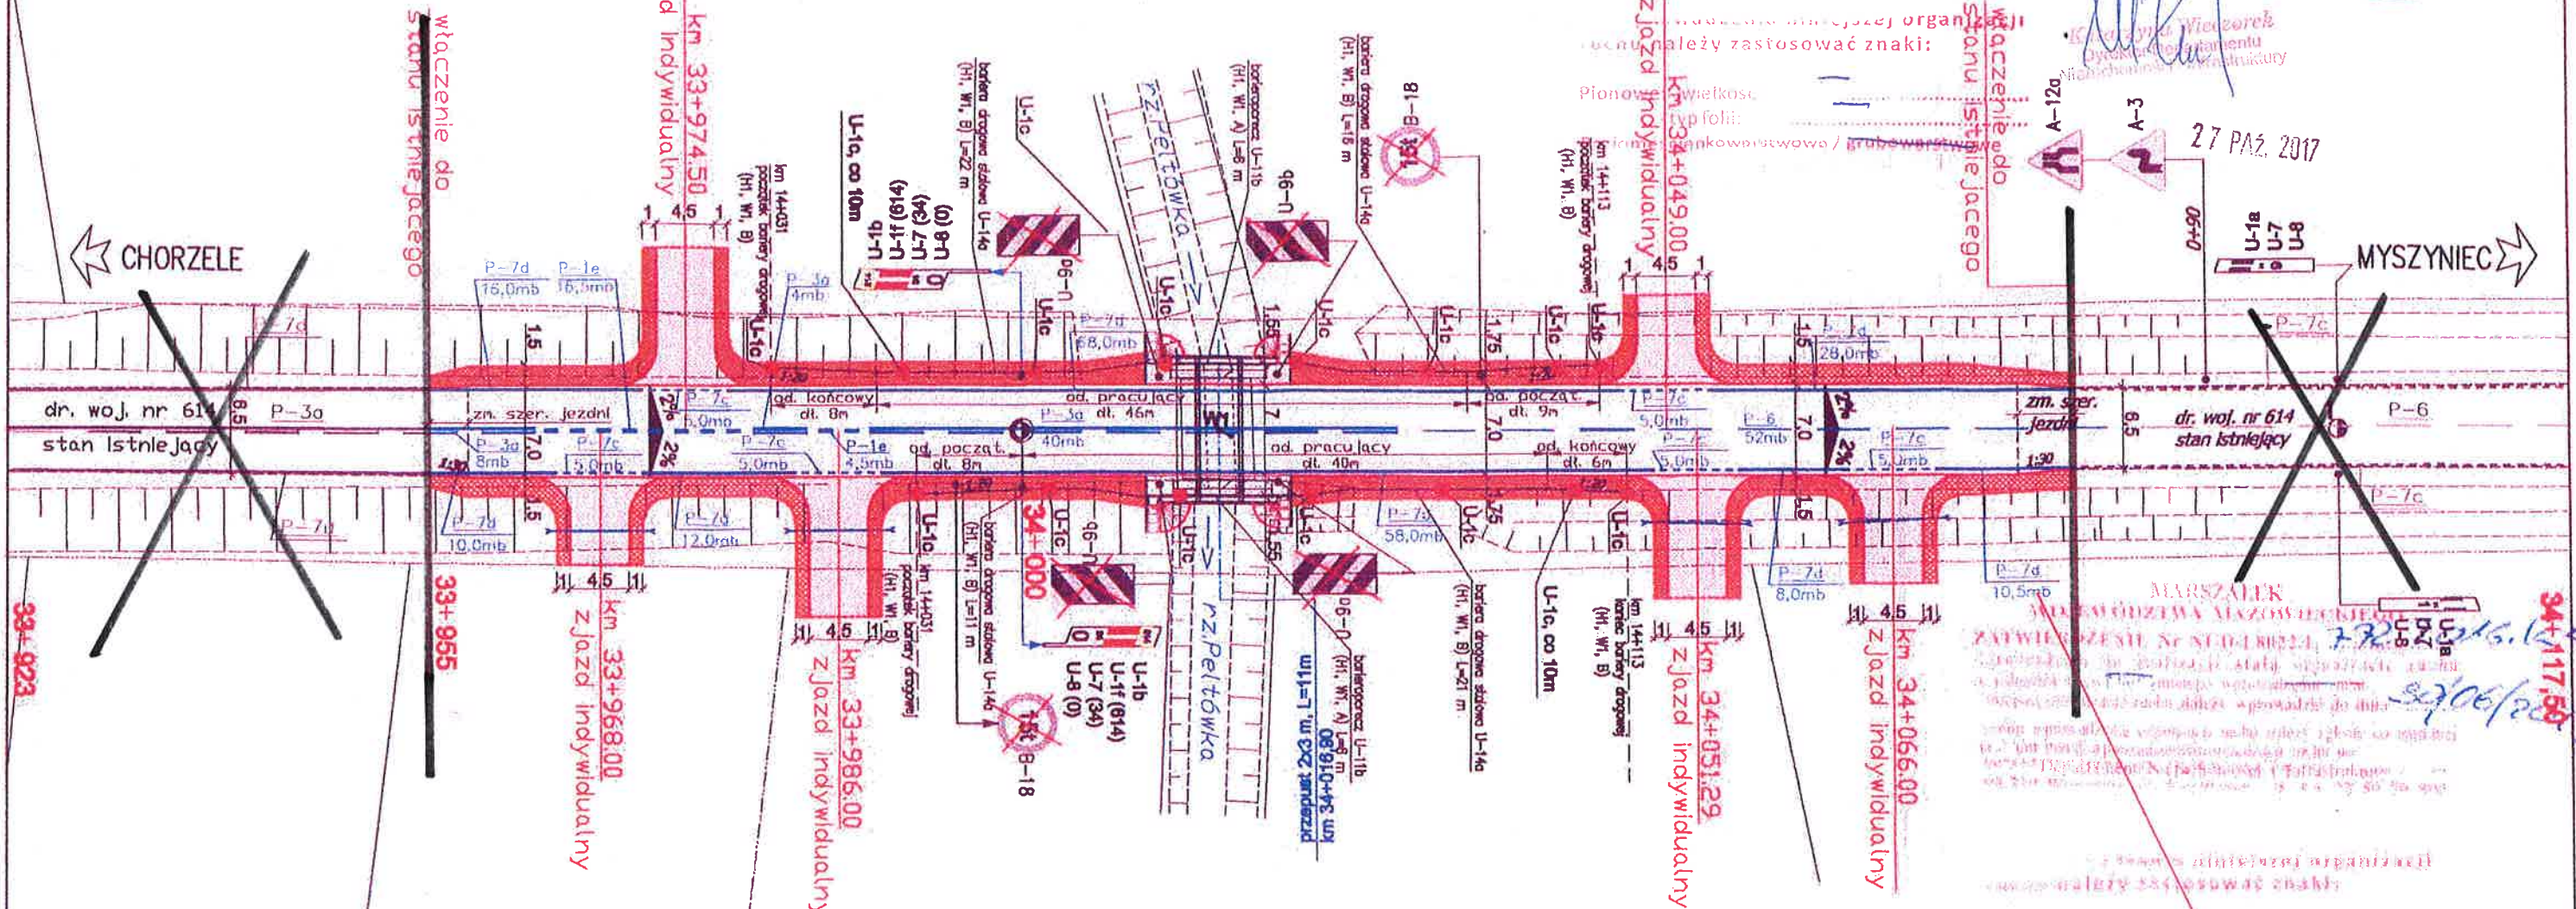

LEGENDA:

- istn. granice działek
- istniejąca krawężnik jezdni
- opornik bet. 15x30 cm
- zabruk pobocza kostka granitowa 8/11 cm
- przepust DN 400
- pobocze z kruszywa
- zjazd (now. bitumiczna)

P-1e
5.0mb
P-7d

- istniejące oznakowanie poziome

A-12a
A-3

- istniejące oznakowanie pionowe

U-1a
U-7
U-8 - słupki prowadzące istniejące

B-18
15t

- oznakowanie pionowe do likwidacji

U-9a

P-4
78.2mb

- projektowane oznakowanie poziome

U-1b
U-11 (614)
U-7 (34)
U-8 (0)

- słupki prowadzące projektowane

Jednostka projektująca:



Domost Sp. z o.o.
ul. Kolejowa 30, 07-320 Małkinia
www.domost.eu

Zadanie: Przebudowa drogi wojewódzkiej nr 614 na odcinku od km 33+955 do km 34+080 wraz z rozbudową mostu drogowego JN1 15300021, km 34+015 i budową przepustu w miejscowości Myszyniec, gmina Myszyniec, pow. ostrołęcki, woj. mazowieckie

Tytuł rysunku:
Stać organizacja ruchu (SOR)

Branża: DROGOWA
Projektant: mgr inż. Grzegorz Borowy
PDL/0042/POOM/14

Opracował: Robert Kucharek

Stadium:

PW

Data:

XI.2016 r.

Skala:



1:500

Nr rysunku:

1.12

DROGA WOJEWÓDZKA NR 614
odc. od km ~~33+800~~ do km 34+400
34+080

ARKUSZ NR 58

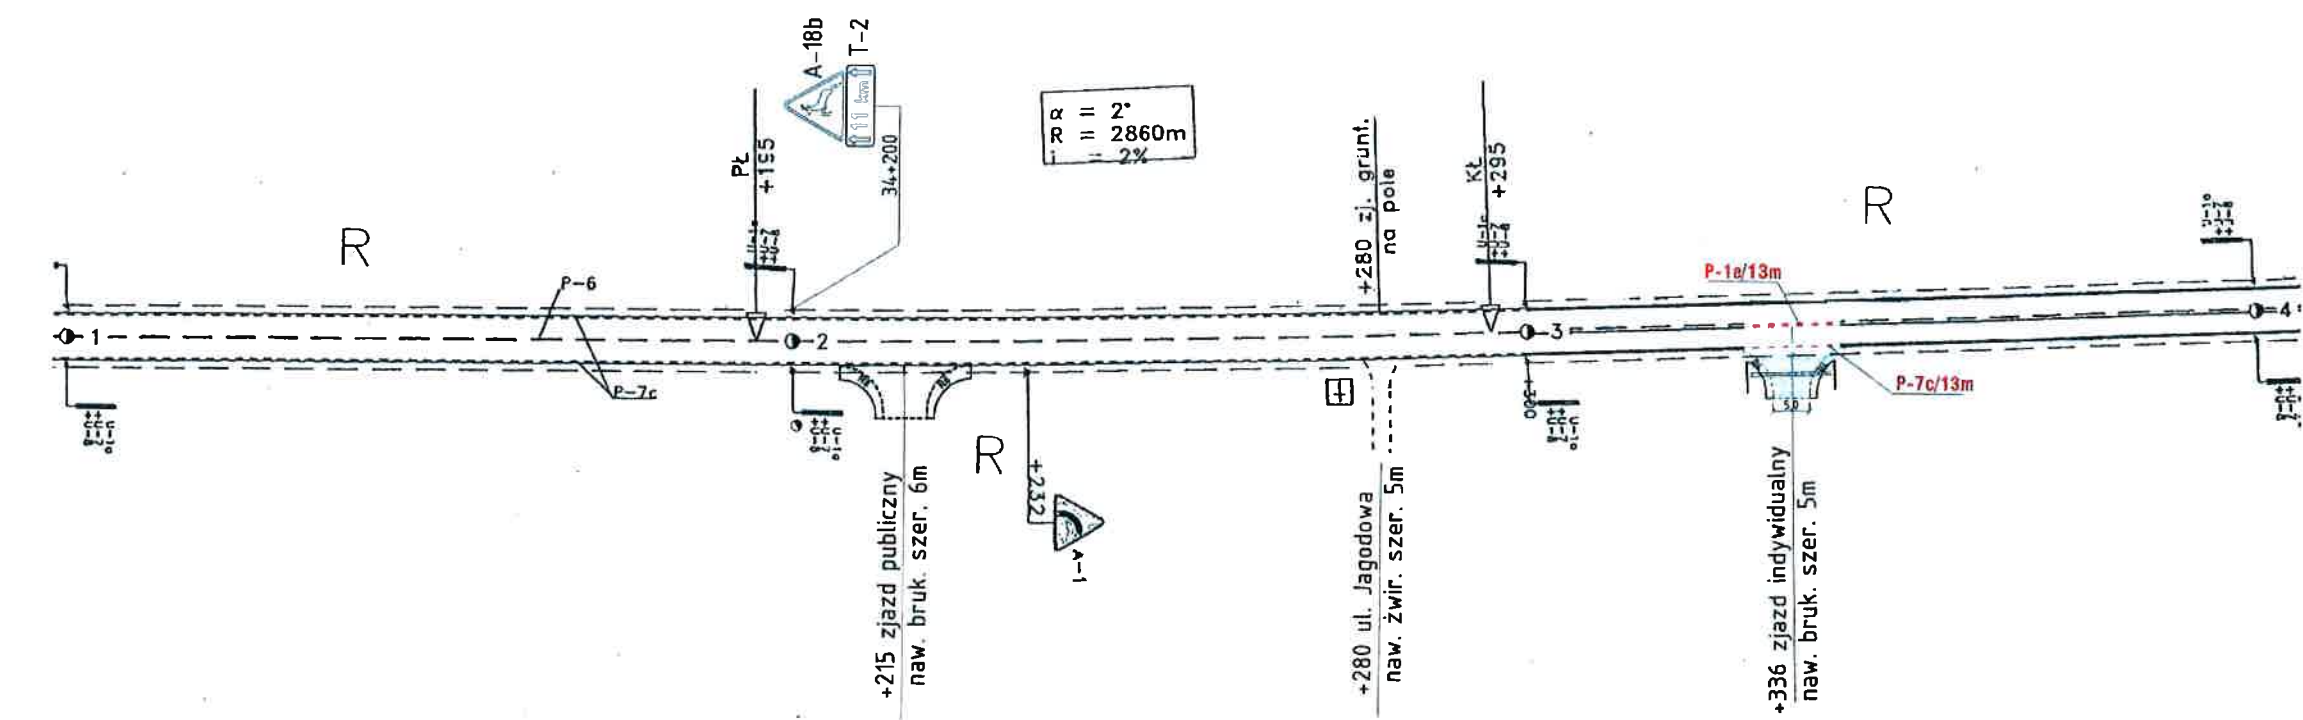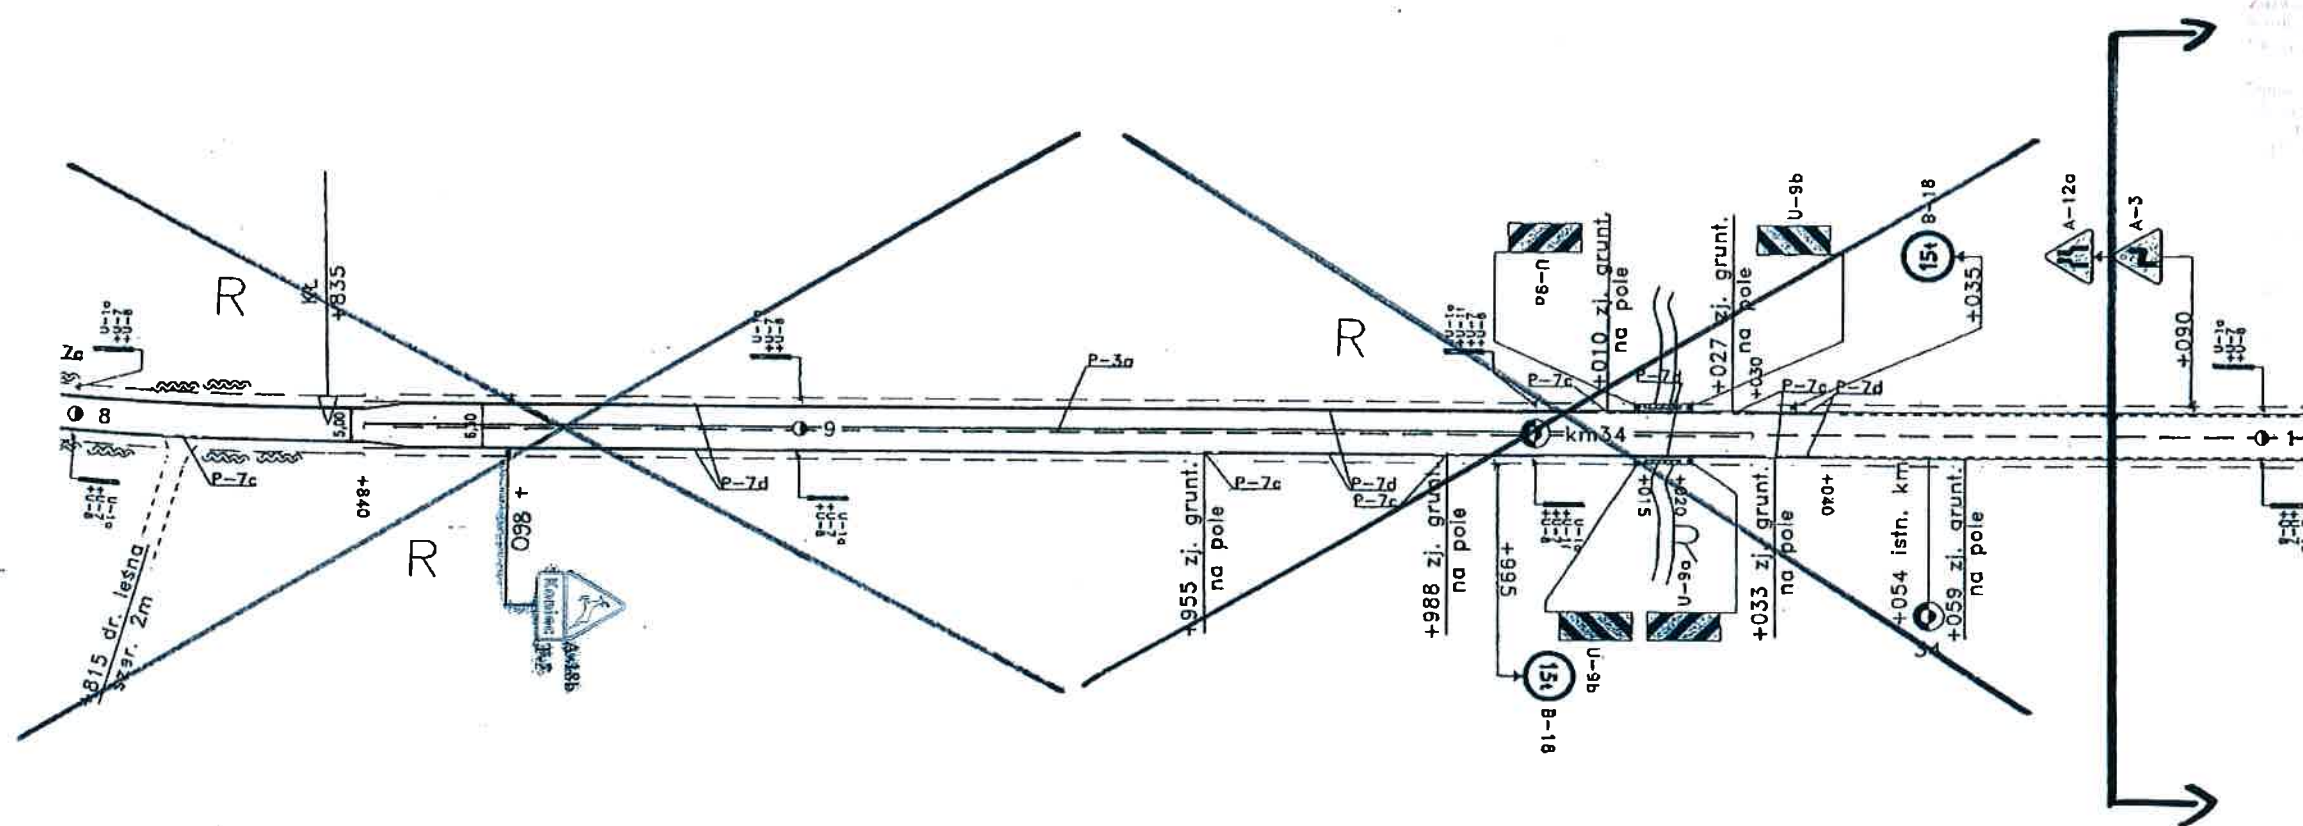

DIM Projekt	STRONA
SKALA 1 : 1000	64

Jed pro.	Inw	Naz	Lok	Ten	Naz ryst
----------	-----	-----	-----	-----	----------

65

2.

DROGA WOJEWÓDZKA NR 614
odc. od km 35+345 do km 35+600

ARKUSZ NR 60

MAŁOZALEK
WOJEWÓDZTWA MAZOWIECKIEGO

ZATWIERDZENIE

NID.1.5418-272-1-08/30.06

Zatwierdzam do realizacji stałą organizację ruchu w całości - ze zmianami. Termin wprowadzenia niniejszej organizacji ruchu należy zgłosić do:

Departamentu Nieruchomości i Infrastruktury
03-718 Warszawa ul. K. Kłopotowskiego 5, fax 5979802

2009-02-23

z up. Marszałka Województwa

Jan Bartosz
Zastępca Dyrektora Departamentu Nieruchomości i Infrastruktury

MARSZAŁEK
WOJEWÓDZTWA MAZOWIECKIEGO

ZATWIERDZENIE Nr NI-D-1.8022.1.30.06.16

Zatwierdzam do realizacji stałą organizację ruchu w całości - bez zmian wprowadzanych zmian.

Niniejszą organizację ruchu należy wprowadzić do dnia 30.06.16


Termin wprowadzenia organizacji ruchu należy zgłosić co najmniej na 7 dni przed wprowadzeniem organizacji ruchu do:


Departament Nieruchomości i Infrastruktury
03-718 Warszawa ul. K. Kłopotowskiego 5, fax 5979802

Do wprowadzenia niniejszej organizacji ruchu należy zastosować znaki:

Plonowe: - wielkość: SREDNIA
- typ folii: 17.06-17.06.16

Poziome: cienkowarstwowe / grubowarstwowe
2015-07-14 DOSTOSZCZĄC DO ISTNIEJĄCEGO

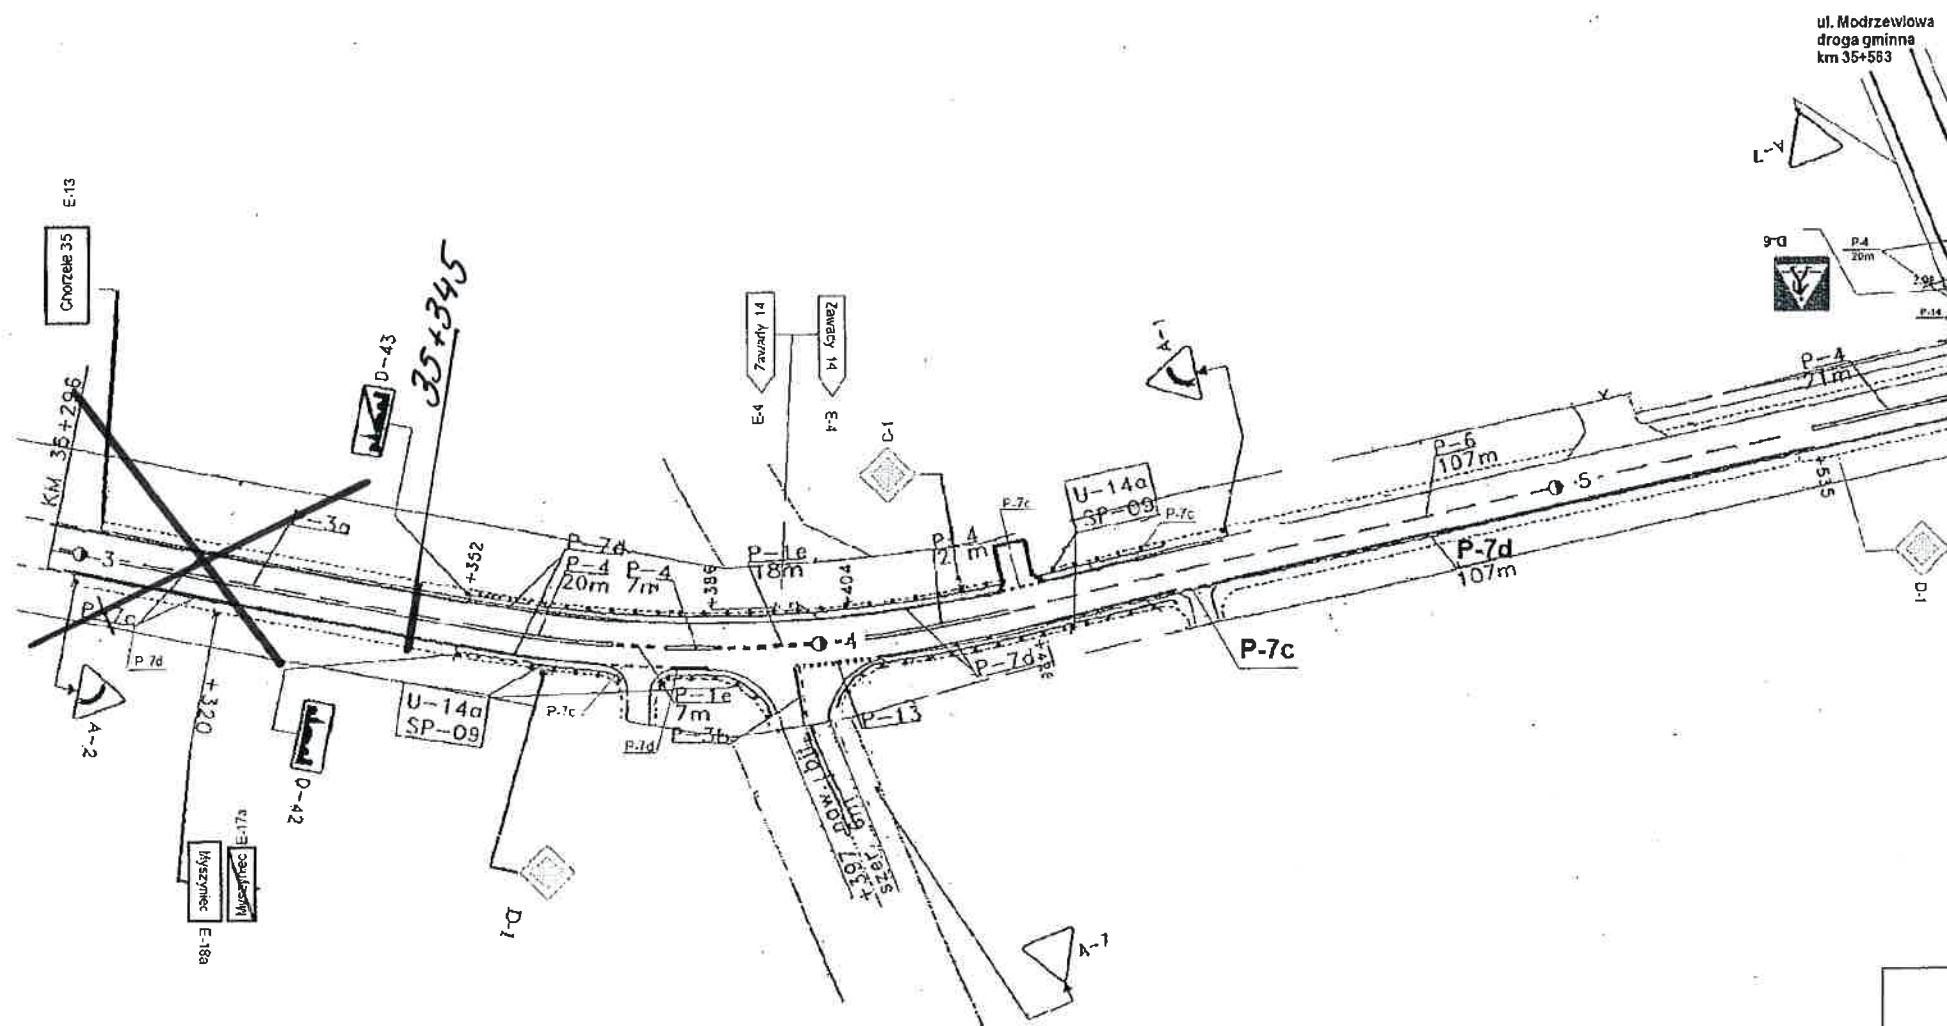

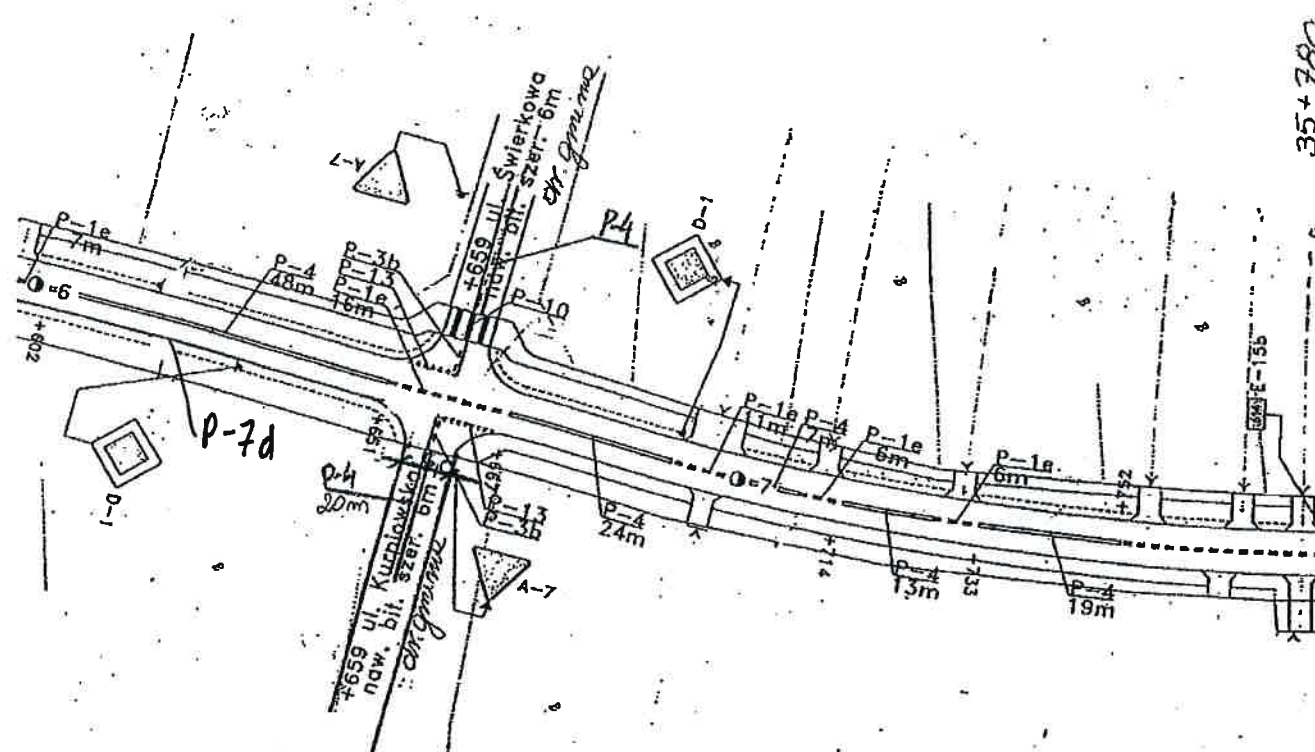

ZATWIERDZENIE

Zatwierdzam do realizacji stałą organizację ruchu w całości - ze zmianami. Termin wprowadzenia niniejszej organizacji ruchu należy zgłosić do:

03-718 Warszawa, ul. Ks. J. Kłopotyńskiego 5 fax: 022/5979802

2009 -02- 23

z up. Marszałka Województwa

Zatwierdzenie nr NI.III.5418-140/2003
(za wyjątkiem znaku F-5)
z dnia 18.06.2003 r.

DROGA WOJEWÓDZKA NR 614
odc. od km 35+600 do km 35+803

35+780

ARKUSZ NR 61

MARSZAŁEK
WOJEWÓDZTWA MAZOWIECKIEGO


ZATWIERDZENIE

NI.II.5418-108/06 ważne do 31.12.2007
Zatwierdzam do realizacji stałą organizację
ruchu w całości - ze zmianami. Termin wprowadzenia
niniejszej organizacji ruchu należy zgłosić do:
Departamentu Nieruchomości i Infrastruktury
03-718 Warszawa, ul. Ks. I. Kłopotowskiego 5 fax: 022/ 5979802


2006-06-26

Z up. Marszałka Województwa

mgr inż. Michał Lesiński
Kierownik Biura Organizacji Ruchu

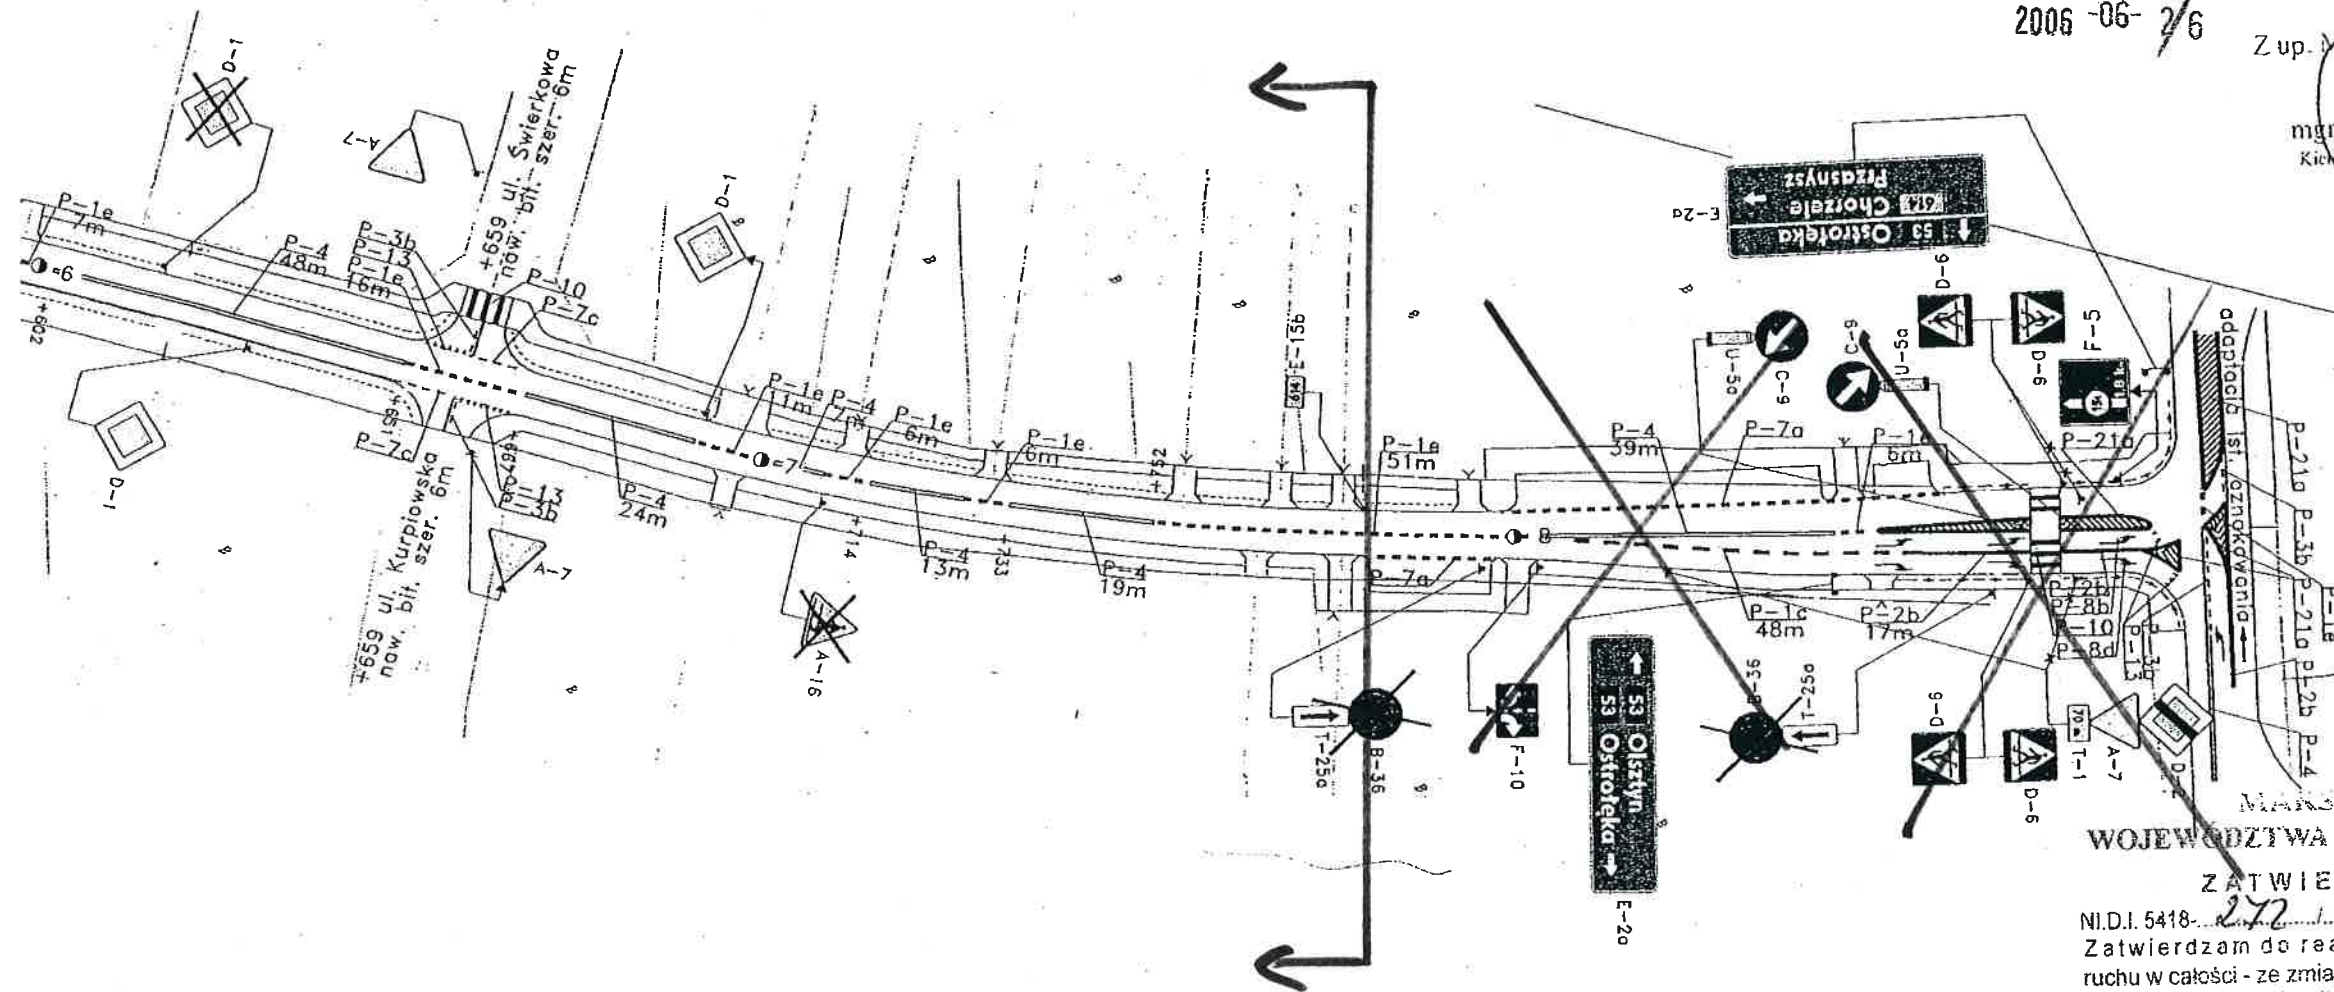

koniec
drogi woj.nr 614 Chorzele-Myszyniec
km 35+ 893

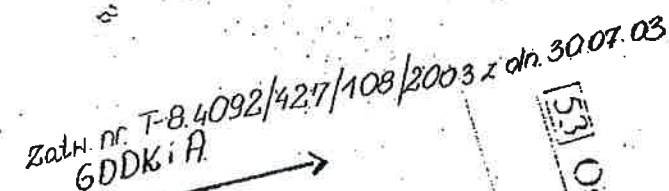


ZNAKI PIONOWE	Ilość szt.
A. znaki ostrzegawcze	
B. znaki zakazu	
C. znaki nakazu	
D. znaki informacyjne	
E. znaki kierunku i miejscowości	
F. znaki uzupełniające	
T. tabliczki do znaków	
Urządzenia bezpiecz. ruchu	

ZNAKI POZIOME dla dr. woj. nr. 614.	Pów. m ²
znaki podłużne (linie segregacyjne)	5,52
linie kręte	10,80
przejścia dla pieszych	16,00
znaki uzupełniające - P-21	88,84
inne elementy	3,00
ŁĄCZNIE ZNAKI POZIOME	124,16

URZĄDZENIA BEZPIECZEŃSTWA RUCHU
wygradzenie łańcuchowe - 72mb

CHARAKTERYSTYCZNE PRZEKROJE POPRZECZNE

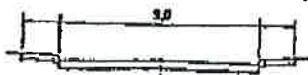
$$35 + 850 \div 35 + 893$$

3 DROG
REJON v
odc. od km 83-

NR 53
OSTROŁĘCE
50 do km 84+220

ARKUSZ NR 4

po przebudowie wlotu drogi 614

Naczelnik Wydziału
Inżynierii Kuchy


mgr inż. Wojciech Jezierski


**GENERALNA DYREKCJA
DRÓG KRAJOWYCH I AUTOSTRAD**
Oddział w Warszawie
03-608 Warszawa, ul. Armii 25
tel 813-33-75, fax 010-04-12

40912/427/108/1002

[illegible]

- zażywającym bez zmian


Termin ważności do: bestemini nowo

Generalny Dyrektor Dróg Krajowych i Autostrad
z upoważnienia

inż. Wojciech Dąbrowski
Dyrektor Oddziału w Warszawie
2003-07-30

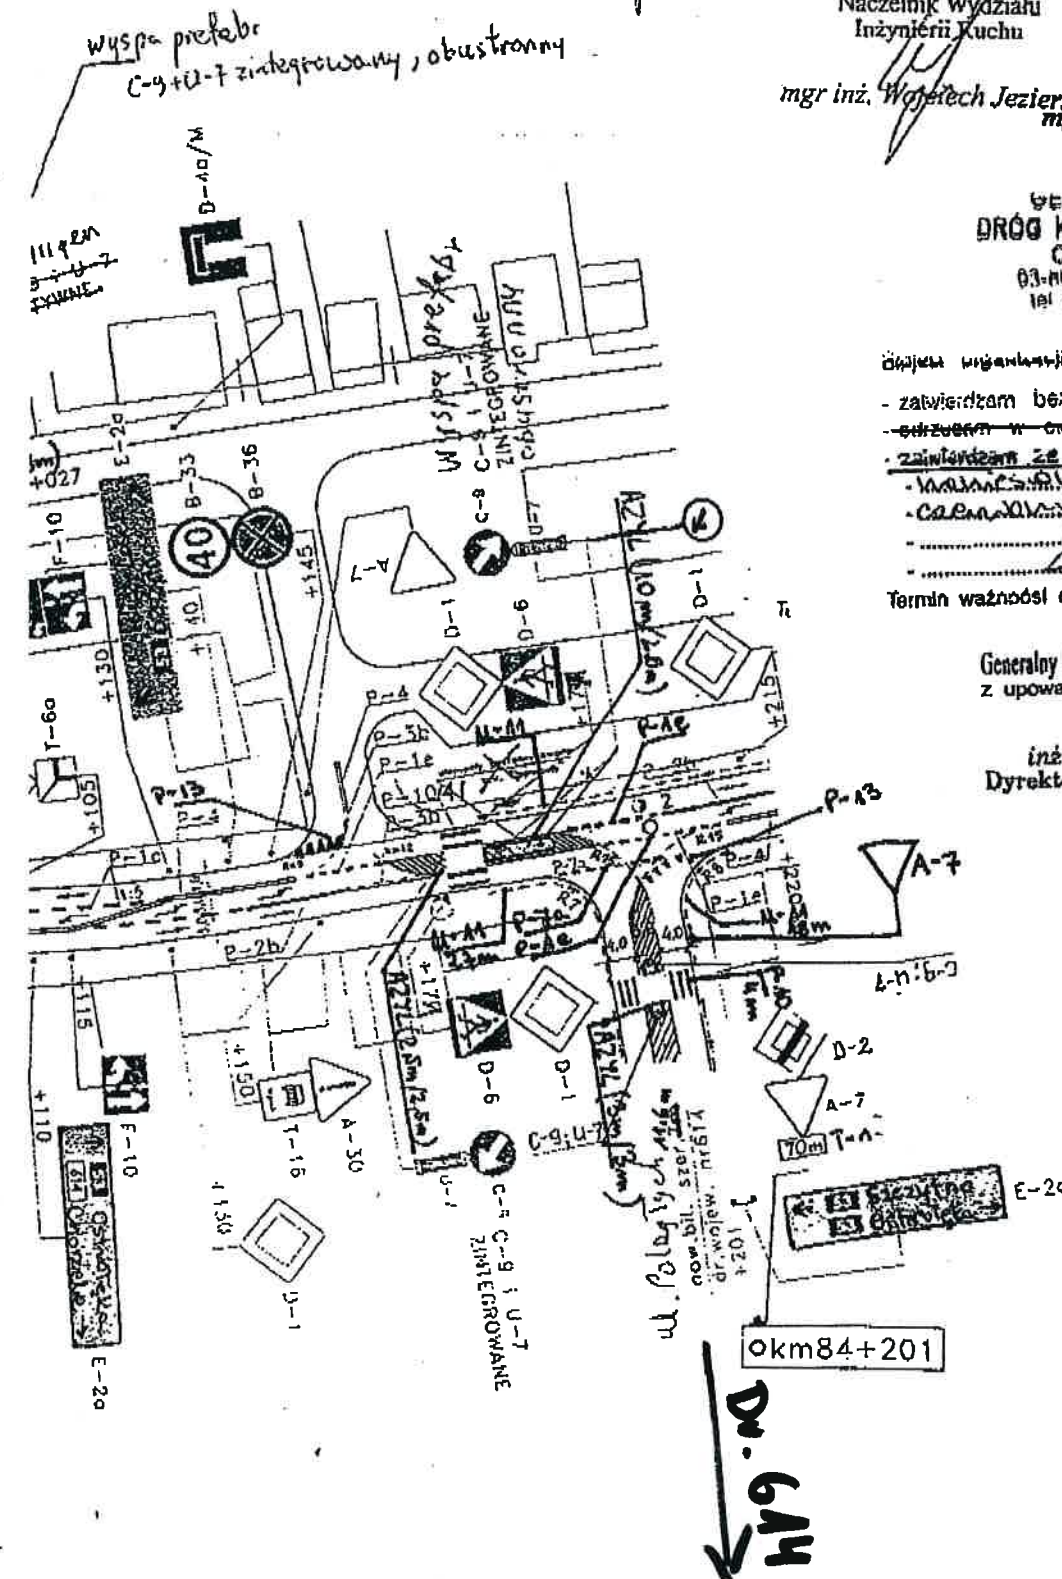**Profil** 

STRONA

SKALA 1 : 1000