

MARSZAŁEK
WOJEWÓDZTWA MAZOWIECKIEGO

ZATWIERDZENIE Nr NI-D-1.8023.1.9.14.2021.SR

Zatwierdzam do realizacji stałą organizację ruchu
w całości w części bez zmian i po wprowadzeniu zmian
Niniejszą organizację ruchu należy wprowadzić do dnia 31.12.2021r.

Termin wprowadzenia organizacji ruchu należy zgłosić co najmniej na
7 dni przed wprowadzeniem organizacji ruchu do:
Wydziału Inżynierii Ruchu i Infrastruktury
ul. D. Białej 1, 03-734 Warszawa

Wprowadzenia niniejszej organizacji
ruchu należy zastosować na:

Pionowe: - wielkość: średnie
- typ folii: T. 1. 2. 3. 4. 5. 6. 7. 8. 9. 10. 11. 12.
Oznaczenia: 1. 2. 3. 4. 5. 6. 7. 8. 9. 10. 11. 12.
8.02.2022
Rozmowa


Z Urzędu Marszałka Województwa
Mazowieckiego
10 LUT. 2022
ds. Infrastruktury i Władzy Kolejowej

30 km/h)
12

Kierownik
Wydziału Inżynierii Ruchu
Renata Standała-Myreha
10.02.2022

Jadów 249
DW 636

60

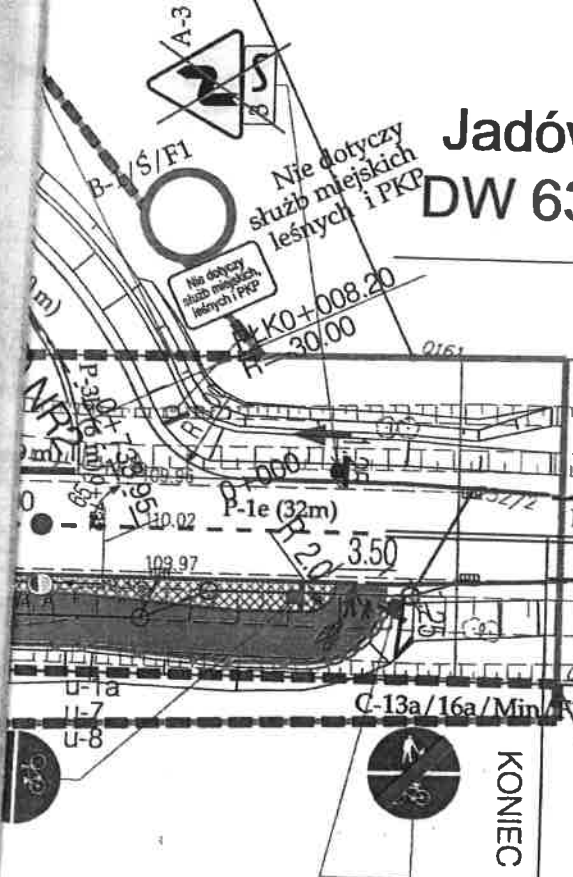

KONIEC KM 19+335.00

250

u-1a
u-7
u-8

19+400.9

u-1a
u-7
u-8

* 108.7

Stadium: Projekt Stałej Organizacji Ruchu		Zamówienie budowlane: Zaprojektowanie i wykonanie robót w ramach zadania pn.: Wykonanie skrzyżowań dwupoziomowych w Tuszczu, Zielonce, Mokrej Wsi w ramach projektu „Prace na linii E75 na odcinku Sadowne - Czyżew wraz z robotami pozostałymi na odcinku Warszawa Rembertów - Sadowne Część 3 Wykonanie skrzyżowania dwupoziomowego w Mokrej Wsi	
INWESTOR: PKP POLSKIE LINIE KOLEJOWE S.A. Zarządca narodowy sieci kolejowej		PKP Polskie Linie Kolejowe S.A. Siedziba Spółki: ul. Targowa 74, 03-734 Warszawa	
WYKONAWCA: INTERCOR		Przedsiębiorstwo Usług Technicznych INTERCOR Sp. z o.o. ul. Okólna 10 42-400 Zawiercie	
PROJEKTANT: 1951		BIURO PROJEKTOWO BADAWCZE DRÓG I MOSTÓW Transprojekt-Warszawa Sp. z o.o. ul. Konieczynowa 11, 03-612 Warszawa tel.: (22) 832 29 15, fax: (22) 832 29 13, e-mail: transwar@transwar.com	
Nr zlec. wewn.: PD-494M		Tytuł rysunku: Plan sytuacyjny	
Stanowisko		Imię i nazwisko	
Projektant:		Tomasz Stefański	
Projektant:		Piotr Hnatkowski	
Opracował:		Piotr Bednarz	
Sprawdzający:		Andrzej Walczuk	
Data opracowania: 01.2022		Skala: 1:500	
		Nr rysunku: 2	
		Arkusz: 09	
		Rowizja: 00	

ZATWIERDZENIE Nr NI-D-1.8022.1.674...021.50

Termin wprowadzenia organizacji ruchu należy zgłosić co najmniej na 7 dni przed wprowadzeniem organizacji ruchu do:

Kierownik
Wydziału Inżynierii Ruchu

Renata Stauder Myrholm

z 50. Marsz

10 LUT 202


8.02.2021

Rosintha

A-6b/Ś/F1

18/5/11



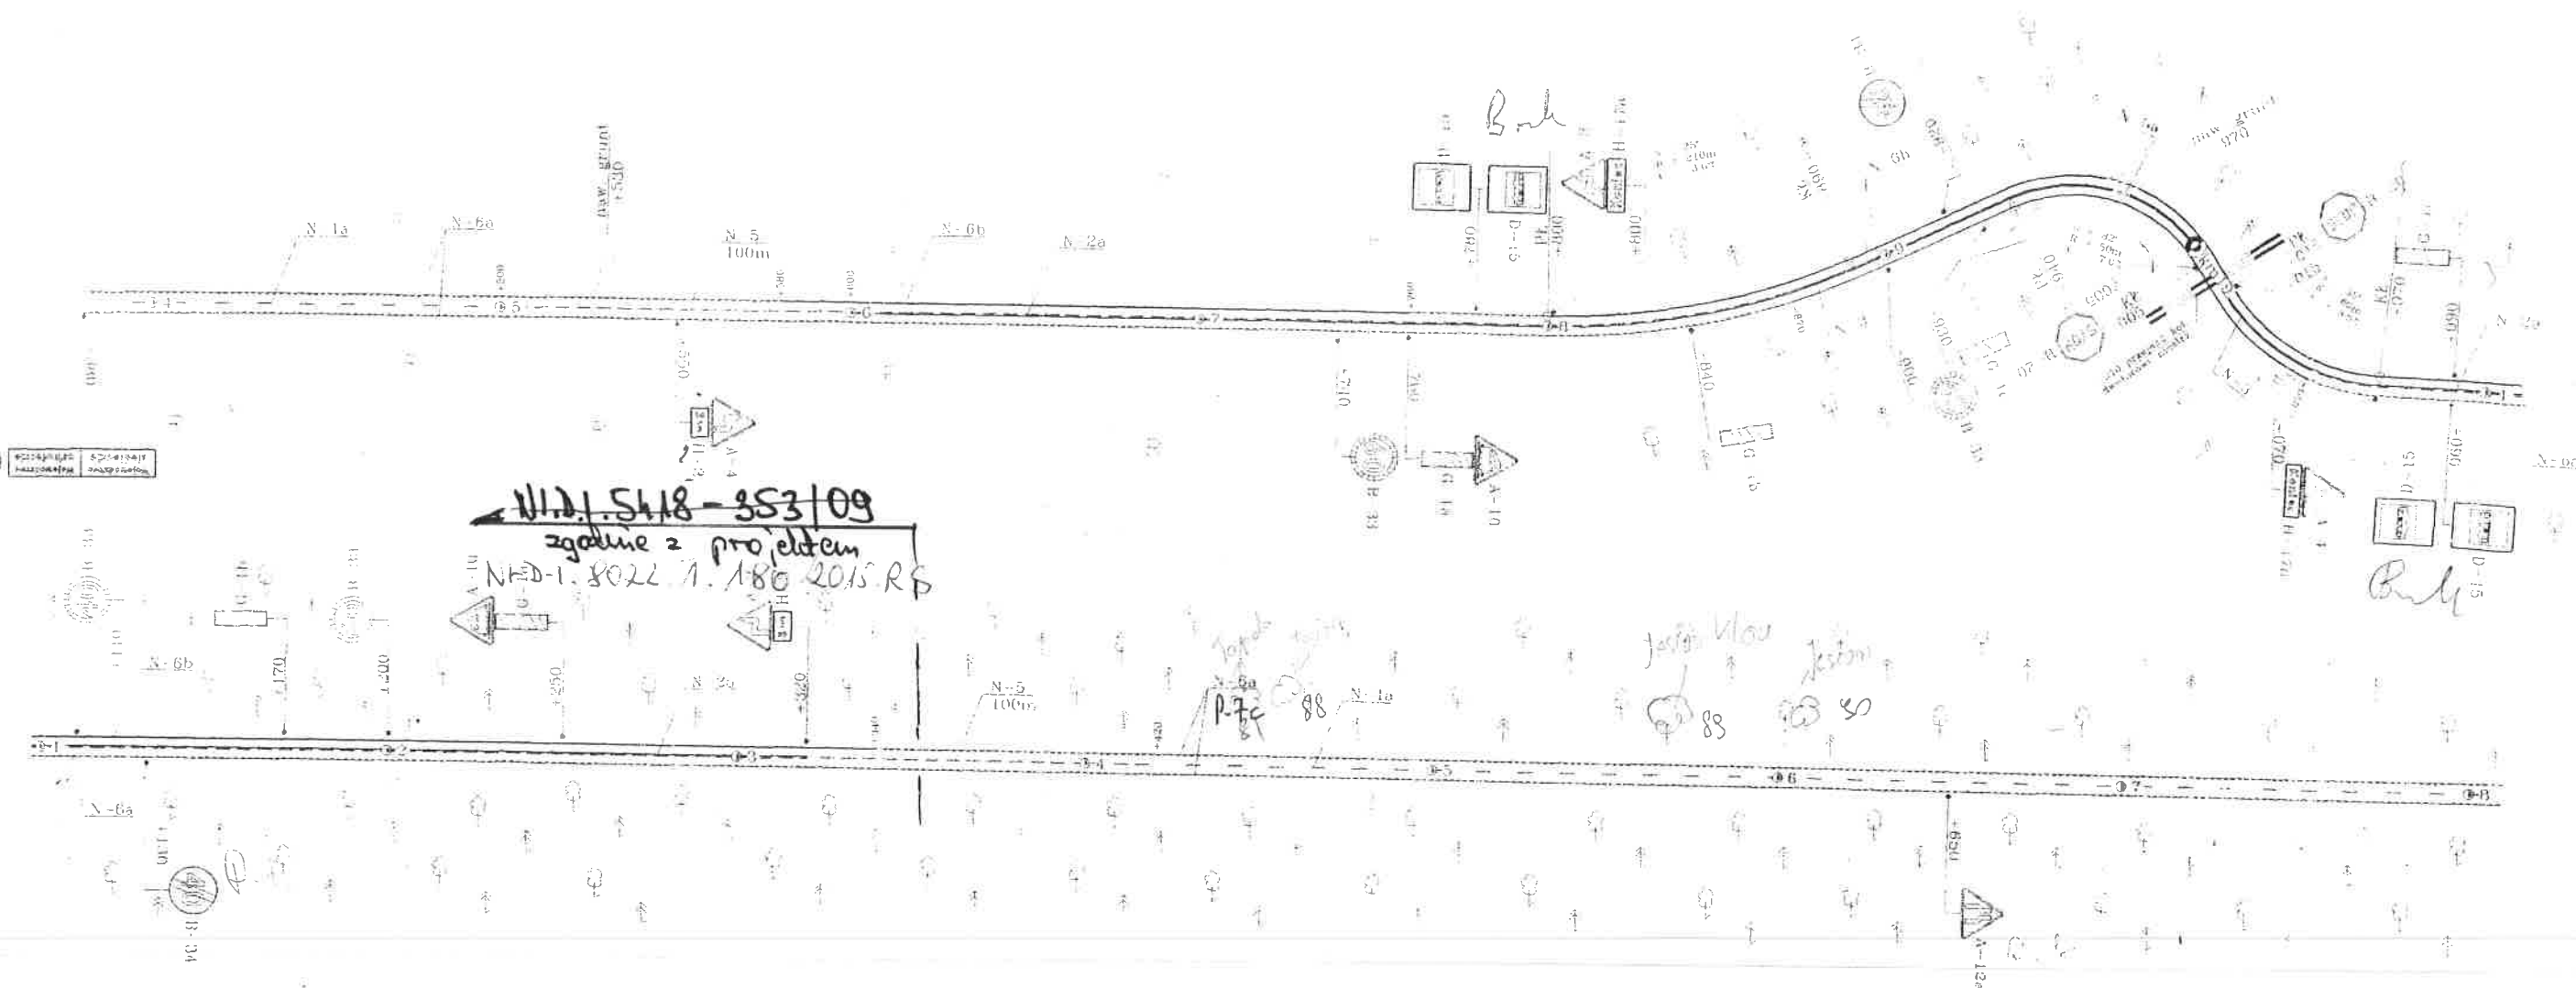


ZNAKI PIONOWE	Ilość szt.
A. ZNAKI OSTRZEGAWCZE	7
B. ZNAKI ZAKAZU	8
C. ZNAKI NAKAZU	
D. ZNAKI INFORMACYJNE	2
E. ZNAKI KIERUNKU I MIEJSCOWOŚCI	
F. ZNAKI UZUPEŁNIAJĄCE	1
G. ZNAKI DODATKOWE PRZED PRZEJAZDAMI KOLEJOWYMI	6
H. TABLICZKI DO ZNAKÓW	4
I. TABLICZKI OGRANICZAJĄCE I PROWADZĄCE	
ŁĄCZNIE ZNAKI PIONOWE	28
SŁUPKI DO ZNAKÓW	22
KONSTRUKCJE WSPORCZE DO TABLIC	

ZNAKI POZIOME	Pow. m ²
LINIE KRAWĘDZIOWE szer. 24 cm	
LINIE KRAWĘDZIOWE szer. 12 cm	224
LINIE SEGREGACYJNE	187
PRZEJŚCIA DLA PIE SZYCH	
OBWIEDNIE POWIERZCHNI WYŁĄCZONYCH Z RUCHU	
INNE ELEMENTY	
ŁĄCZNIE ZNAKI POZIOME	411

URZĄDZENIA BEZPIECZEŃSTWA RUCHU

[illegible]

Profil 	STRONA
SKALA 1:2000	14


Droga wojewódzka nr 636
km 20+400

MAZOWIECKI ZARZĄD DRÓG
Województwo Mazowieckie
ZATWIERDZENIE Nr NI-D-LS022.1 66.2020-AS

Zatwierdzam do realizacji stałą organizację ruchu
wskazaną w projekcie, z uwzględnieniem
Nadania organizację ruchu stałą, prowadzącą do dnia 30.08.2021

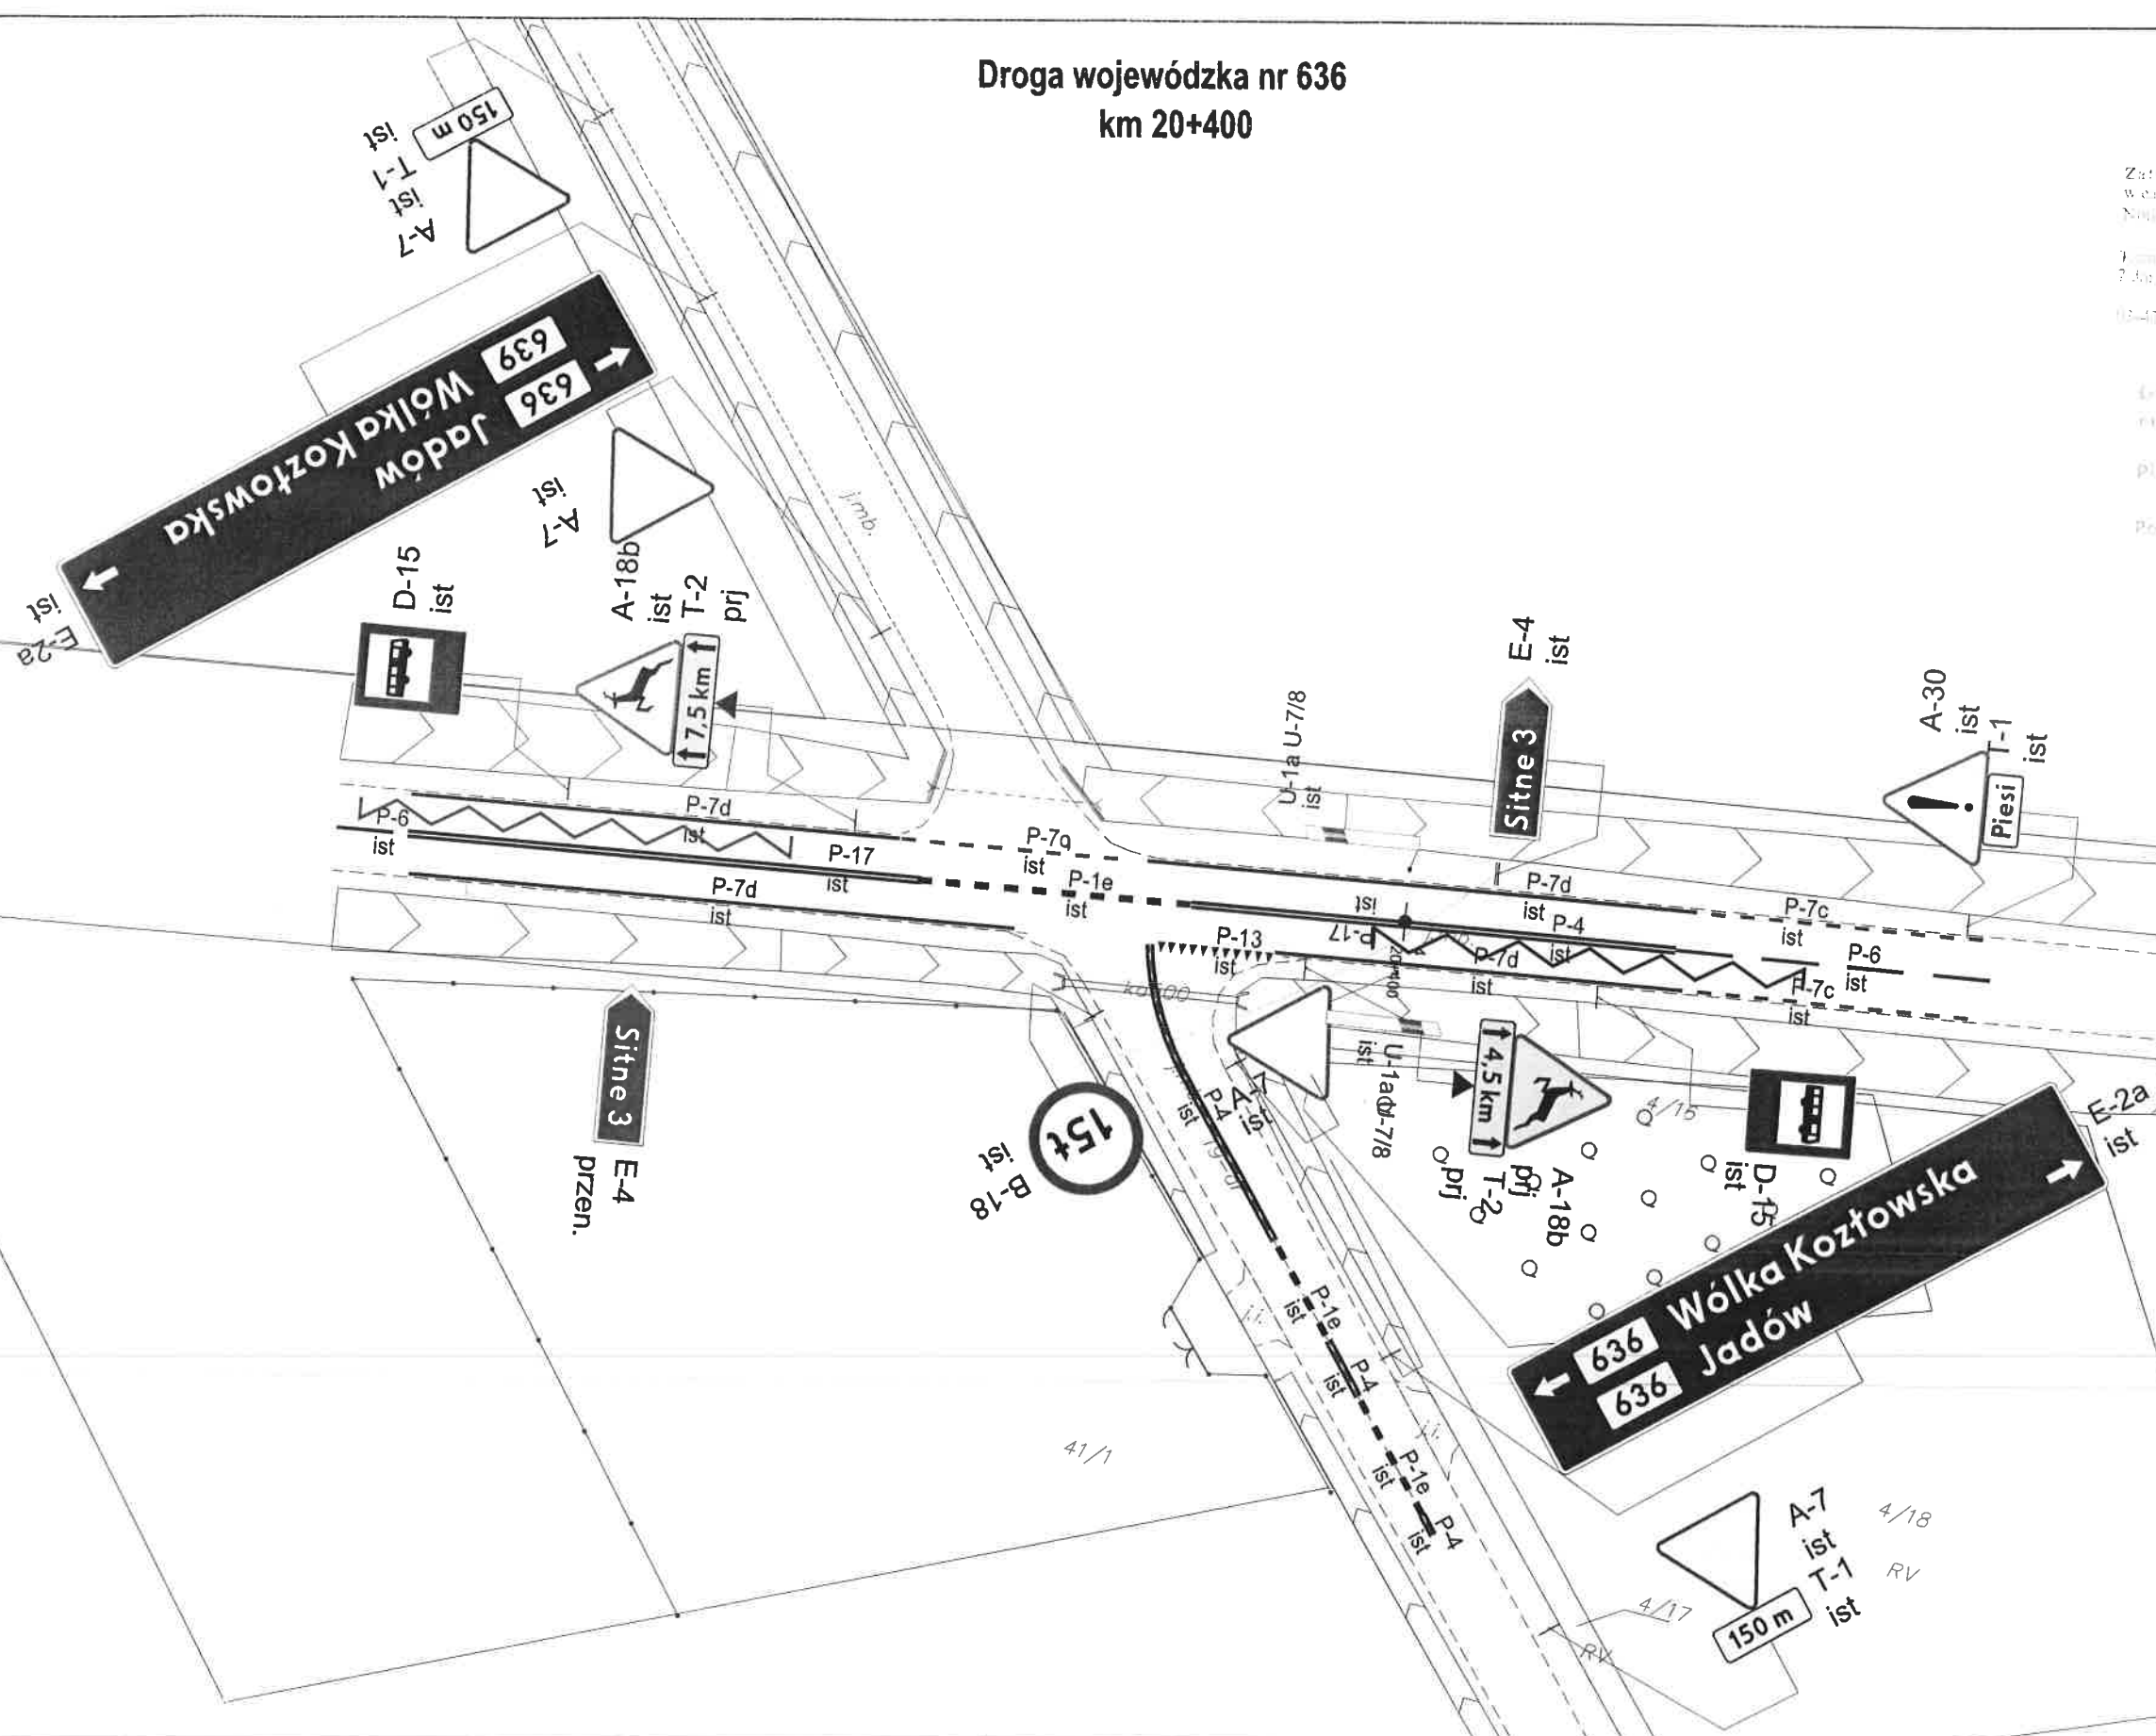

OZNACZENIA:			
	A-6b prj		A-6c do przen.
	A-6a lkw		A-6c przen.
	A-18b ist		P-7d ist
	T-3 ist		P-6 prj
	Koniec		

Nazwa inwestora:	Nazwa jednostki projektowania:	Nazwa i adres inwestycji:	Opracował:	Podpis:	Branża:
Mazowiecki Zarząd Dróg Wojewódzkich w Warszawie ul. Mazowiecka 14 00-048 Warszawa	BRD Consulting ul. 11 Listopada 36/38 lok. 60 03-436 Warszawa Tel. kom.: 579 049 049	Aktualizacja stałej organizacji ruchu w ciągu drogi wojewódzkiej nr 636 od km 4+000 do km 29+180	Paweł Babkiewicz		Inżynieria ruchu
Mazowiecki Zarząd Dróg Wojewódzkich w Warszawie		Nazwa rysunku:	Data:	Skala:	Numer rysunku:
		Projekt stałej organizacji ruchu: km 20+400	Styczeń 2020	1:500	2.17

Do wprowadzenia niniejszej organizacji ruchu należy zastosować znaki:

Pionowe: wielkość: średnie
- typ folii: A2 typ 2, pozostałe typ 1
Poziome: cienkowarstwowe / grubowarstwowe

MARSZAŁK
WOJEWÓDZTWA MAZOWIECKIEGO
ZATWIERDZENIE Nr NI-D-I.8022.1. 5.03.2015.RS
Zatwierdzenie do realizacji stałej organizacji ruchu
w celu wprowadzenia zmian w organizacji ruchu
Należy wprowadzić do dnia 31.03.2016
Tę organizację ruchu należy zgłosić co najmniej
na 7 dni przed wprowadzeniem organizacji ruchu do:
Departamentu Nieruchomości i Infrastruktury
03-718 Warszawa, ul. Kasprzaka 1, Kłopotowskiego 5, fax 22 630 302

02 PAŹ. 2015

Z up. Marszałka Województwa
Mazowieckiego
Marek Szczypiorski
Zastępca Dyrektora Departamentu
Nieruchomości i Infrastruktury

A-6a
proj.
A-6b
ist. do likwidacji

20+680

istn. P-7c

SKLEP BAR

MARSZAŁK
WOJEWÓDZTWA MAZOWIECKIEGO
ZATWIERDZENIE Nr NI-D-I.8022.1. 4.09.2014.RS
Zatwierdzenie do realizacji stałej organizacji ruchu
w celu wprowadzenia zmian w organizacji ruchu
Należy wprowadzić do dnia 31.03.2015
Tę organizację ruchu należy zgłosić co najmniej
na 7 dni przed wprowadzeniem organizacji ruchu do:
Departamentu Nieruchomości i Infrastruktury
03-718 Warszawa, ul. Kasprzaka 1, Kłopotowskiego 5, fax 22 630 302
24 PAŹ. 2014

Z up. Marszałka Województwa
Mazowieckiego
Krzysztof Bożek
Zastępca Dyrektora Departamentu
Nieruchomości i Infrastruktury

ZMIANY WPROWADZONO
W DNIU 28.09.2015r.

STARSZY DROGOMISTRZ

Szczypiorski
Marek Szczypiorski
zgłoszenie inwestora
z dn. 07.09.2015r.

	MIASTO PROJEKT ŁĘCZYCA	
	99-100 ŁĘCZYCA UL. DWORCOWA 5D/7	TEL. 693 24 77 FAX 24 77
Stała organizacja ruchu dla drogi nr ew. 19 w m. Nowe (skrzyżowanie z drogą wojewódzką nr 636)		
Inwestor: Gmina Jadów ul. Jana Pawła II 17, 05-280 Jadów	data: nr umowy: IRL.2	
Oznakowanie pionowe i poziome. Plan sytuacyjny	rys./ark.: skala: 1:500	
Opracowała:	Marta Jodanewska	1000

Pionowe: - wielkość: średnie
- typ folii: A4 typ 2, porcelanowe typ 1


02 PAŹ. 2015


istn. P-

Zastępca Dyrektora Departamentu
Nieruchomości i Infrastruktury

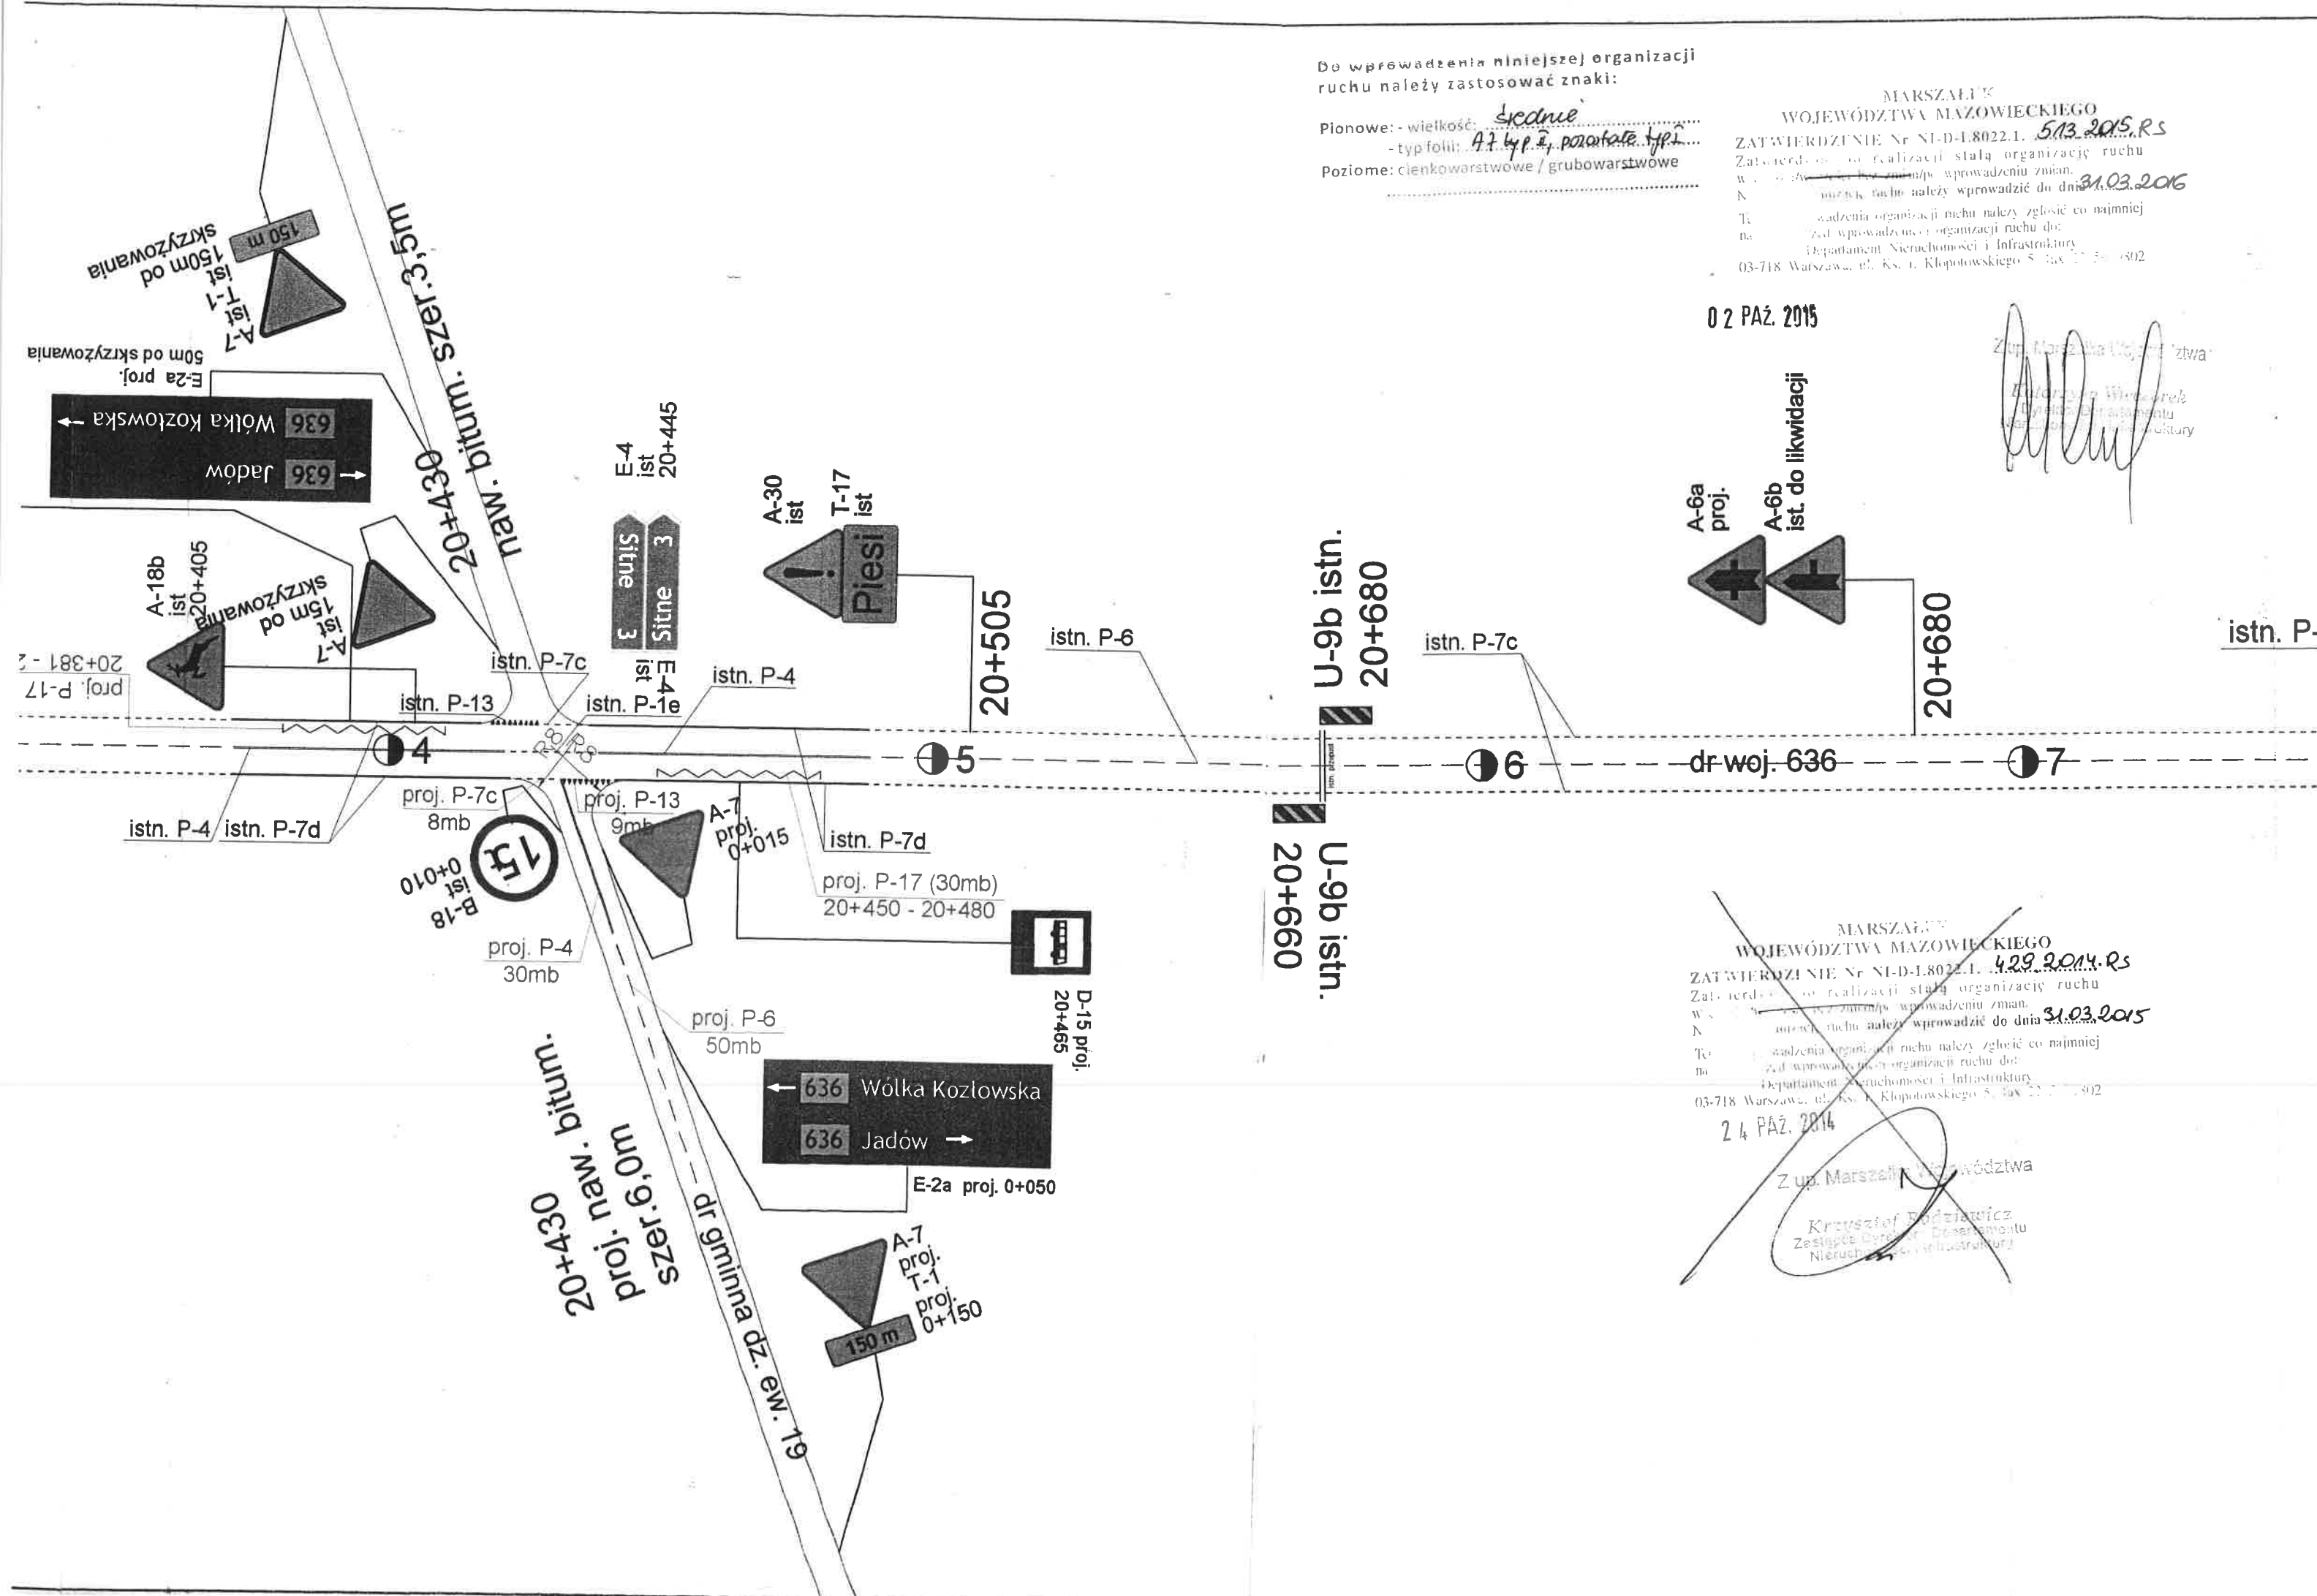

km 20



1

dr wej. 636

2

20+270

20+180

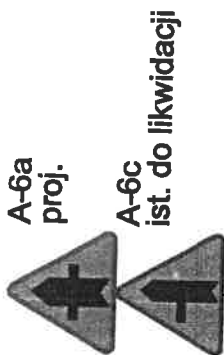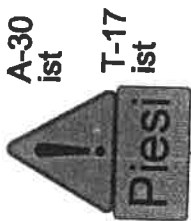

istn. P-6

istn. P-7c

141+30mb)

D-15 proj.
20+393



M2DW

WARSZAWA DROGA NR 636

ZARZĄD DRÓG MINSK MAZ. WOŁOMIN - NOWY DWÓR MAZ.

odc. od km 19+800 do km 21+240

ARKUSZ NR 2

Wydział Ruchu Drogowego
Komendy Stołecznej Policji
projekt - ~~czł.~~
bezpieczeństwa robot - organizacji ruchu
opiniuje pozytywnie ~~negatywnie~~

12 CZE 2003

A-18

SKLEP BAR

A-30
T-A7
"PIESI"

p. kamieniany przewidziany
107m

A-30
T-A7
"PIESI"

ZESTAWIENIE ZNAKÓW Z ARKUSZA

ZNAKI PIONOWE	licz. szt.
A. ZNAKI OSTRZEGAWCZE	7
B. ZNAKI ZAKAZU	
C. ZNAKI NAKAZU	
D. ZNAKI INFORMACYJNE	1
E. ZNAKI KIERUNKU I MIEJSCOWOŚCI	2
F. ZNAKI UZUPEŁNIAJĄCE	
G. ZNAKI DODATKOWE PRZED PRZEJAZDAMI KOLEJOWYMI	
H. TABLICZKI DO ZNAKÓW	2
I. TABLICZKI OGRANICZAJĄCE I PROWADZĄCE	
ŁĄCZNIE ZNAKI PIONOWE	12
SLUPKI DO ZNAKÓW	10
KONSTRUKCJE WSPORCZĘTE DO TABLIC	

ZNAKI POZIOME	Pow. m²
LINIE KRAWĘDZIOWE szer. 24 cm	
LINIE KRAWĘDZIOWE szer. 12 cm	190
LINIE SEGREGACYJNE	4
PRZEJŚCIA DLA PIESZYCH	
OBWIEDNIE POWTĘŻCZENI WYŁĄCZONYCH Z RUCHU	
INNE ELEMENTY	
ŁĄCZNIE ZNAKI POZIOME	194

Urząd Marszałkowski Województwa Mazowieckiego
Departament Nieruchomości i Infrastruktury
ul. Floriańska 10, 03-707 Warszawa tel. (0-22) 619-48-46

ZATWIERDZENIE

NL.HH5418-170-2003, ważne do 30.05.2005.
Zatwierdzam do realizacji projekt - ~~stałe~~ stałej organizacji ruchu
w całości - ~~ze zmianami~~ wniesionymi na projekcie
- Termin wprowadzenia niniejszej organizacji ruchu
należy zgłosić do tutejszego departamentu

2003-06-26

URZĄDZENIA BEZPIECZEŃSTWA RUCHU

Jaruzel Józefowski
Dyrektor Departamentu
Nieruchomości i Infrastruktury

KONSTRUKCJA	
JEZDNIA	POBOCZE


Profil

SKALA 1:2000

STRONA

15

627

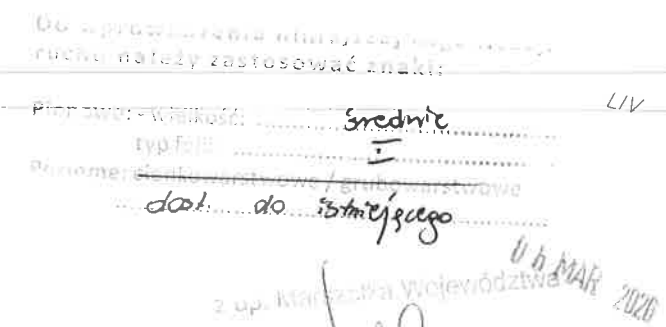

Numer rysunku:

2.18


Droga wojewódzka nr 636
km 21+900

W JRS/ALEN
WOJEWÓDZTWA MAZOWIECKIEGO
ZATWIERDZENIE Nr NI-D-18022.1.66.2020. AS


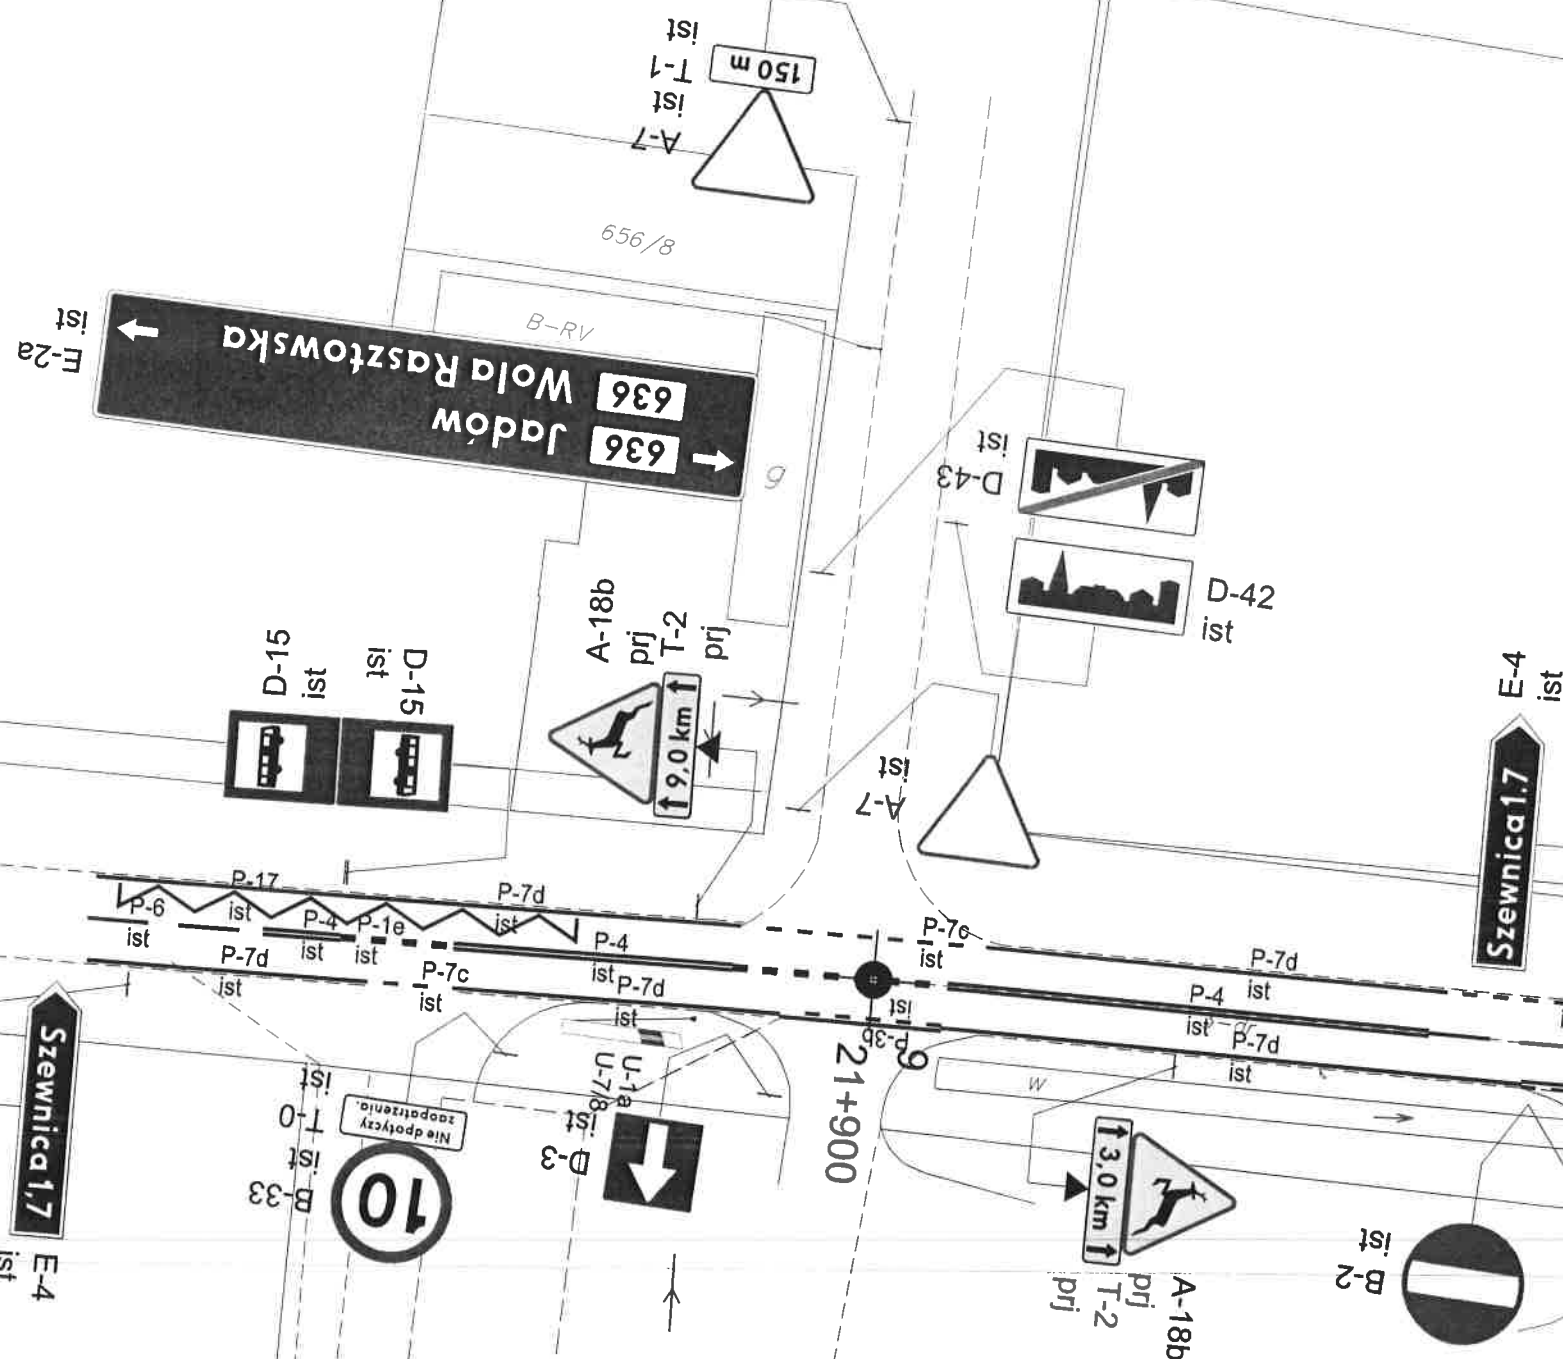

OZNACZENIA:			
	A-6b prj		A-6c do przen.
	A-6a lkw		A-6c przen.
	A-18b ist		P-7d ist
	Koniec		P-6 prj
Istniejące znaki pionowe do adaptacji		Istniejące znaki poziome do adaptacji	
Istniejące znaki pionowe do przeniesienia		Istniejące znaki poziome do adaptacji	
Istniejące znaki pionowe do likwidacji		Istniejące znaki poziome do adaptacji	
Projektowane znaki pionowe		Projektowane znaki poziome	

Nazwa inwestora:	Nazwa jednostki projektowania:	Nazwa i adres inwestycji:	Opracował:	Podpis:	Branża:
Mazowiecki Zarząd Dróg Wojewódzkich w Warszawie ul. Mazowiecka 14 00-048 Warszawa	BRD Consulting ul. 11 Listopada 36/38 lok. 60 03-436 Warszawa Tel. kom.: 579 049 049	Aktualizacja stałej organizacji ruchu w ciągu drogi wojewódzkiej nr 636 od km 4+000 do km 29+180	Paweł Bąbkiewicz	[podpis]	Inżynieria ruchu
Mazowiecki Zarząd Dróg Wojewódzkich w Warszawie		Nazwa rysunku:		Numer rysunku:	
brd consulting		Projekt stałej organizacji ruchu: km 21+900		Styczeń 2020	
		Data:		Skala:	
				1:500	
				2.19	

poziome

[illegible]

M2 DW
 DODP WARSZAWA DROGA NR 636
 ZARZĄD DRÓG ~~MINSK MAZ.~~ WŁOCHIN - NOWY JÓR MAZ.

ARKUSZ NR 3


odc. od km 21+240 do km 22+700

Wydział Planu i Inwestycji
 Komendy Stołecznej Policji
 projekt ~~zakończony~~
 zabezpieczenia ruchu - organizacja ruchu
 opinia pozytywna

12 CZE 2003

ARKUSZ 3a

NI.D.1.5418-4/11/07
 zgodnie z projektem

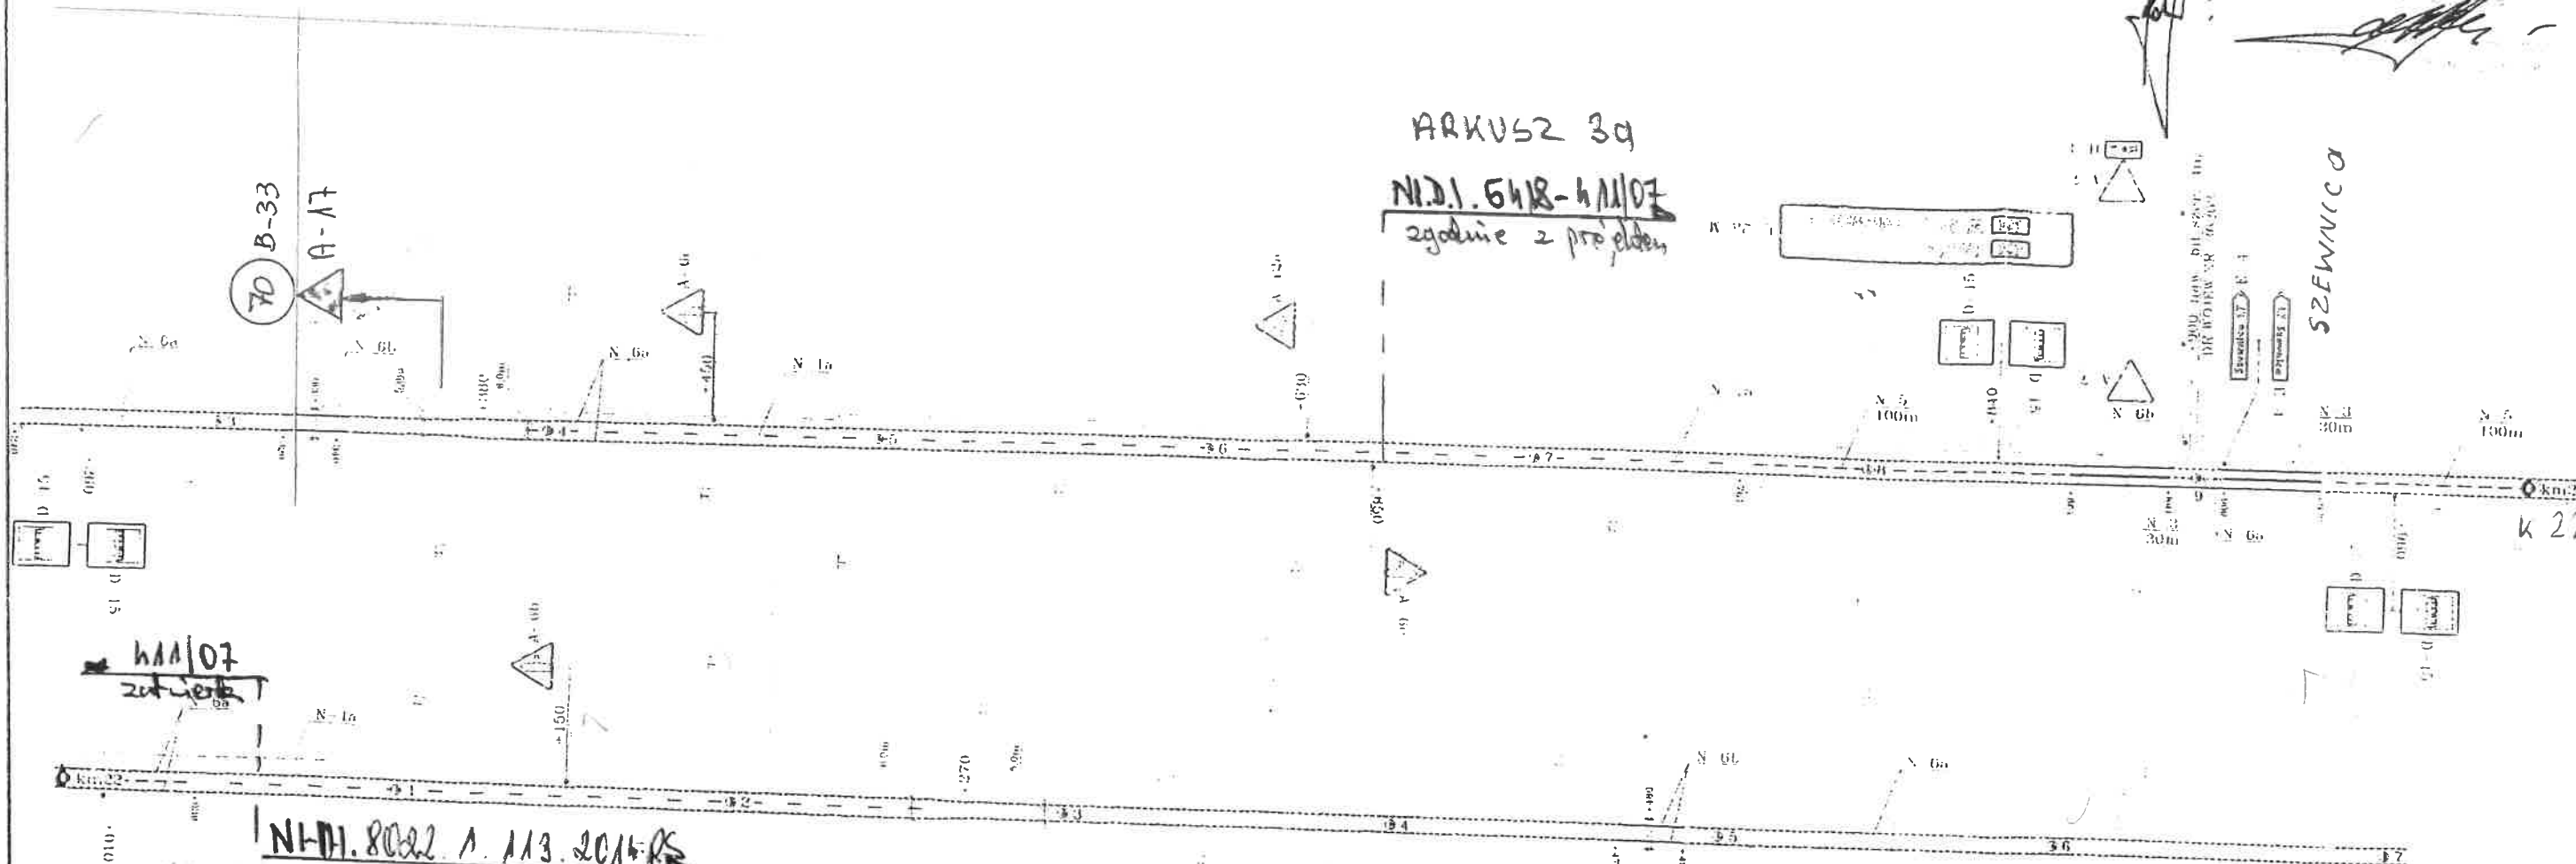

ZESTAWIENIE ZNAKÓW Z ARKUSZA

ZNAKI PIONOWE	Ilość szt.
A. ZNAKI OSTRZEGAWCZE	7
B. ZNAKI ZAKAZU	
C. ZNAKI NAKAZU	
D. ZNAKI INFORMACYJNE	3
E. ZNAKI KIERUNKU I MIEJSCOWOŚCI	2
F. ZNAKI UZUPEŁNIAJĄCE	
G. ZNAKI DODATKOWE PRZED PRZEJAZDAMI KOLEJOWYMI	
H. TABLICZKI DO ZNAKÓW	1
I. TABLICZKI OGRANICZAJĄCE I PROWADZĄCE	
ŁĄCZNIE ZNAKI PIONOWE	13
SŁUPKI DO ZNAKÓW	11
KONSTRUKCJE WSPORCZE DO TABLIC	1

ZNAKI POZIOME	Pow. m²
LINE KRAWĘDZIOWE szer. 24 cm	
LINE KRAWĘDZIOWE szer. 12 cm	188
LINE SEGREGACYJNE	56
PRZEJŚCIA DLA PIESZYCH	
ODWIEDNIE POWIERZCHNI WYŁĄCZONYCH Z RUCHU	
INNE ELEMENTY	
ŁĄCZNIE ZNAKI POZIOME	244

Urząd Marszałkowski Województwa Mazowieckiego
 Departament Nieruchomości i Infrastruktury
 ul. Floriańska 10, 03-707 Warszawa tel. (0-22) 619-48-46

ZATWIERDZENIE

NI.III.5418 - 130 / 2003 ważne do 30.05.2004
 Zatwierdzam do realizacji projekt - zrealizacji organizacji ruchu
 w całości - zrealizacji wniesionym na projekcie
 Termin wprowadzenia niniejszej organizacji ruchu
 należy zgłosić do właściwego departamentu

2003-05-26 Marszałek Województwa

Janusz Ulatowski
 URZĄDZENIA BEZPIECZEŃSTWA RUCHU
 Nieruchomości i Infrastruktury

KONSTRUKCJA	
JEZDNIA	POBOCZE

Profil

SKALA