

Wrocławskie Inwestycje Sp. z o.o.
ul. Ofiar Oświęcimskich 36
50-059 Wrocław
biuro@wi.wroc.pl

Dotyczy: wydania warunków technicznych dla zadania pn. Tramwaj na Klecinę w m. Wrocław, wer. 1

1. W nawiązaniu do pisma z dnia 23.10.2024r., Dział Inwestycji Infrastrukturalnych i Dostępowych w Departamencie Utrzymania i Rozwoju Infrastruktury Exatel SA informuje że w obszarze objętym budowaną przez Państwa inwestycją znajduje się światłowodowa linia telekomunikacyjna będąca własnością Exatel S.A.:
 - a. Kabel światłowodowy Z-XOTKtsdD 48J. Światłowód zaciągnięty jest do kanalizacji teletechnicznej będącej własnością Orange Polska (nr umowy: USROI/9582/2016/MŚ; nr zapytania OPL: WTROI/93709/2016/IG);
Przebiegi w/w linii światłowodowej pokazany jest na formatkach dołączonych do niniejszego pisma.
2. Exatel SA wyraża zgodę na przebudowę w/w linii światłowodowej pod warunkiem spełnienia następujących wymagań:
3. W wypadku wystąpienia kolizji/zbliżenia i konieczności przebudowy linii światłowodowej Exatel wyrażamy zgodę na przebudowę/zabezpieczenie naszej infrastruktury na następujących warunkach:
 - a. Koszty przebudowy istniejącej infrastruktury i nie będą obciążały Exatel ponad zobowiązania sankcjonowane prawem, poniesie je podmiot zmieniający stan istniejący. Na koszt naruszającego stan istniejący, należy opracować projekt i wykonać przełożenie istniejących urządzeń telekomunikacyjnych wchodzących w kolizję z projektowaną inwestycją, zwracając szczególną uwagę na normatywne odległości w zakresie zbliżeń i skrzyżowań elementów uzbrojenia terenu.
 - b. W pierwszym etapie należy na uzgodnionych warunkach przebudować kanalizację pierwotną, bez przecinania istniejących kabli Exatel.
 - c. Wykonać projekt przebudowy linii światłowodowych Exatel. Projekt uzgodnić ze wszystkimi interesariuszami w tym z Działem Inwestycji Infrastrukturalnych i Dostępowych Exatel (DIIiD).

- d. Stosować materiały tego samego typu i konstrukcji co zamontowane obecnie lub odpowiedniki uzgodnione z Exatel o nie gorszych parametrach.
 - e. Przebudowę należy projektować w taki sposób żeby czas ewentualnych przerw w transmisji został zminimalizowany do maksymalnie 4 godzin w oknie serwisowym 00:00-04:00.
 - f. Projektować osłony złączowe typu FOSC-400B takie jak stosowane na pozostałych częściach linii. Wymagane są zapasy min 25m każdego kabla przy złączu.
 - g. Po wykonaniu przebudowy należy wykonać pomiary OTDR i tłumienia metodą wtrąceniową pospawanych włókien w celu określenia poprawności montażu.
 - h. Spawania, pomiary i aktualizację paszportyzacji optycznej linii należy zlecić odpłatnie Grupie Światłowodowej Exatel S.A. (kontakt do Kierownika: Tomasz Rosiak 697 050 934).
 - i. Wszelkie prace zanikające powinny zostać każdorazowo udokumentowane - wykonane fotografie. Fotografie powinny umożliwiać identyfikację miejsca ich wykonania.
 - j. Na kablach umieścić przywieszki zgodnie z wymaganiami właściciela kanalizacji.
 - k. Wszelkie prace zostaną wykonane zgodnie z zasadami wykonania prac na elementach sieci Exatel opisanymi poniżej.
4. Zasady wykonywania prac na elementach sieci Exatel S.A.:
- a. Prace planowe na sieci Exatel wykonywane są na podstawie uzgodnionego projektu.
 - b. **Prace niepowodujące przerw w transmisji**, lecz wykonywane na działających kablach i w bezpośrednim sąsiedztwie działających systemów Exatel w tym zaciąganie kabli do częściowo zajętych rur HDPE 40mm, prace w istniejących zasobnikach, spawanie i pomiary w węzłach powinny zostać wykonane w uzgodnionym terminie. Wykonawca z wyprzedzeniem min. 5 dni roboczych proponuje na: infrastruktura@exatel.pl termin prac. Wraz z propozycją terminu podać: miejsce i zakres wykonywanych prac i kontakty robocze do osoby realizującej prace. Po sprawdzeniu czy nie ma kolizji z innymi pracami, otrzyma odpowiedź czy w zaproponowanym terminie jest możliwe wykonanie prac, lub propozycję nowego terminu, ewentualnie innych godzin wykonania prac.
 - c. **Wykonanie prac powodujących przerwy w transmisji** realizować w oknie serwisowym, jako prace planowe, zgodnie z procedurą obowiązującą w Exatel. Wykonawca z wyprzedzeniem min. 15 dni roboczych proponuje na:

infrastruktura@exatel.pl termin prac. Wraz z propozycją terminu poda: miejsce i zakres wykonywanych prac i kontakty robocze do osoby realizującej prace. Po sprawdzeniu czy nie ma kolizji z innymi pracami, sprawdzeniu afektowanych usług, poinformowaniu klientów o przerwach otrzyma wraz z numerem prac planowych odpowiedź czy w zaproponowanym terminie jest możliwe wykonanie prac, lub propozycję nowego terminu, ewentualnie innych godzin wykonania prac.

- d. W zaakceptowanym terminie, z miejsca prac, przed przystąpieniem do nich Wykonawca zgłasza zamiar przystąpienia do działań telefonicznie do BNS pod numerem 223450505. Po zakończeniu prac niezwłocznie potwierdza telefonicznie 223450505, że wszystkie systemy pracują poprawnie.
 - e. Działania w kanalizacji należy prowadzić w zgodzie z postanowieniami jej właściciela.
 - f. Prace zorganizować w taki sposób żeby czas przerwy w transmisji nie przekraczał 4 godzin w uzgodnionym oknie serwisowym. Jeśli to okaże się konieczne zapewnić dwie ekipy spawające jednocześnie w obu złączach oraz zespół do wykonania pomiarów w trakcie spawania.
5. Pomiar i dokumentacja powykonawcza powinny zostać wykonane zgodnie z obowiązującymi normami i wymaganiami Exatel.
 6. Udokumentować zmiany na istniejących liniach i w rozpląwie włókien, wykonać aktualizację schematu rozpląwu włókien, wykonać fotografie złączy.
 7. Inwestor po zakończeniu prac zwróci Exatel przełożoną infrastrukturę telekomunikacyjną oraz prześle komplet dokumentacji powykonawczej w postaci tradycyjnej oraz elektronicznej (w formacie PDF), na adres siedziby Spółki, na 5 dni przed planowanym odbiorem prac. Dostarczy szkice inwentaryzacji geodezyjnej infrastruktury telekomunikacyjnej potwierdzone przez geodetę i określi graniczny termin dostarczenia kopii mapy z inwentaryzacją geodezyjną wprowadzoną do zasobów geodezyjnych starostwa powiatowego.
 8. Z czynności przekazania przełożonej infrastruktury telekomunikacyjnej sporządzony zostanie protokół odbioru technicznego podpisany, przy udziale zainteresowanych stron: Inwestora, Wykonawcy i przedstawiciela Exatel.
 9. Niniejsze warunki zachowują ważność do 31.12.2025r.
 10. Wszelkie zapytania w powyższych sprawach należy kierować na adres e-mail: bartosz.borowski@exatel.pl tel. 601388220.




Załącznik:


Przebieg linii światłowodowej w ul. Krzyckiej, Wałbrzyskiej, Przyjaźni we Wrocławiu.


Z poważaniem,

NBP Ofiar Oświęcimskich - SE Klecina Zabrodzka Wrocław

Kanalizacja

-  Tauron Dystrybucja
-  OPL Sztabowa - Zabrodzka
-  OPL Ofiar Oś. - Sztabowa

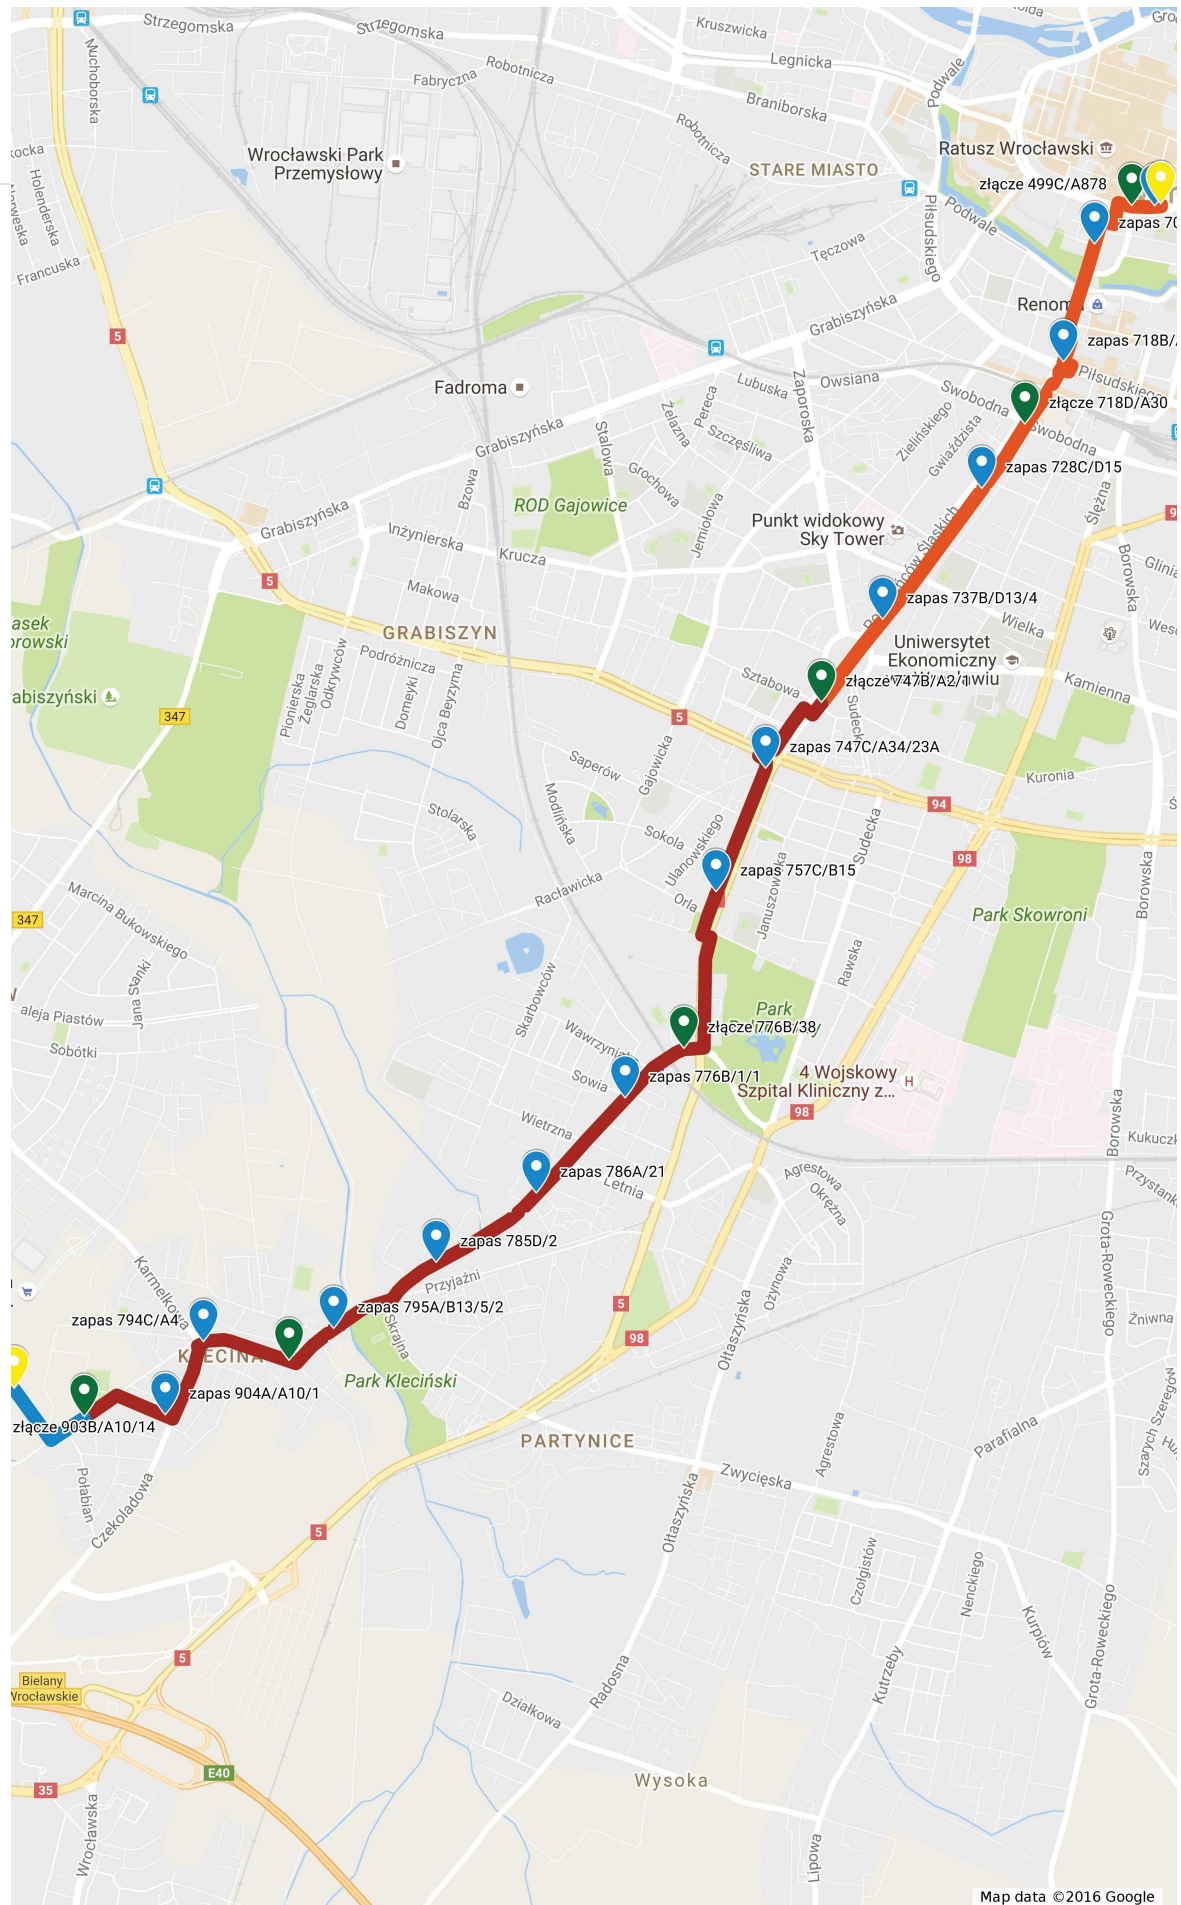

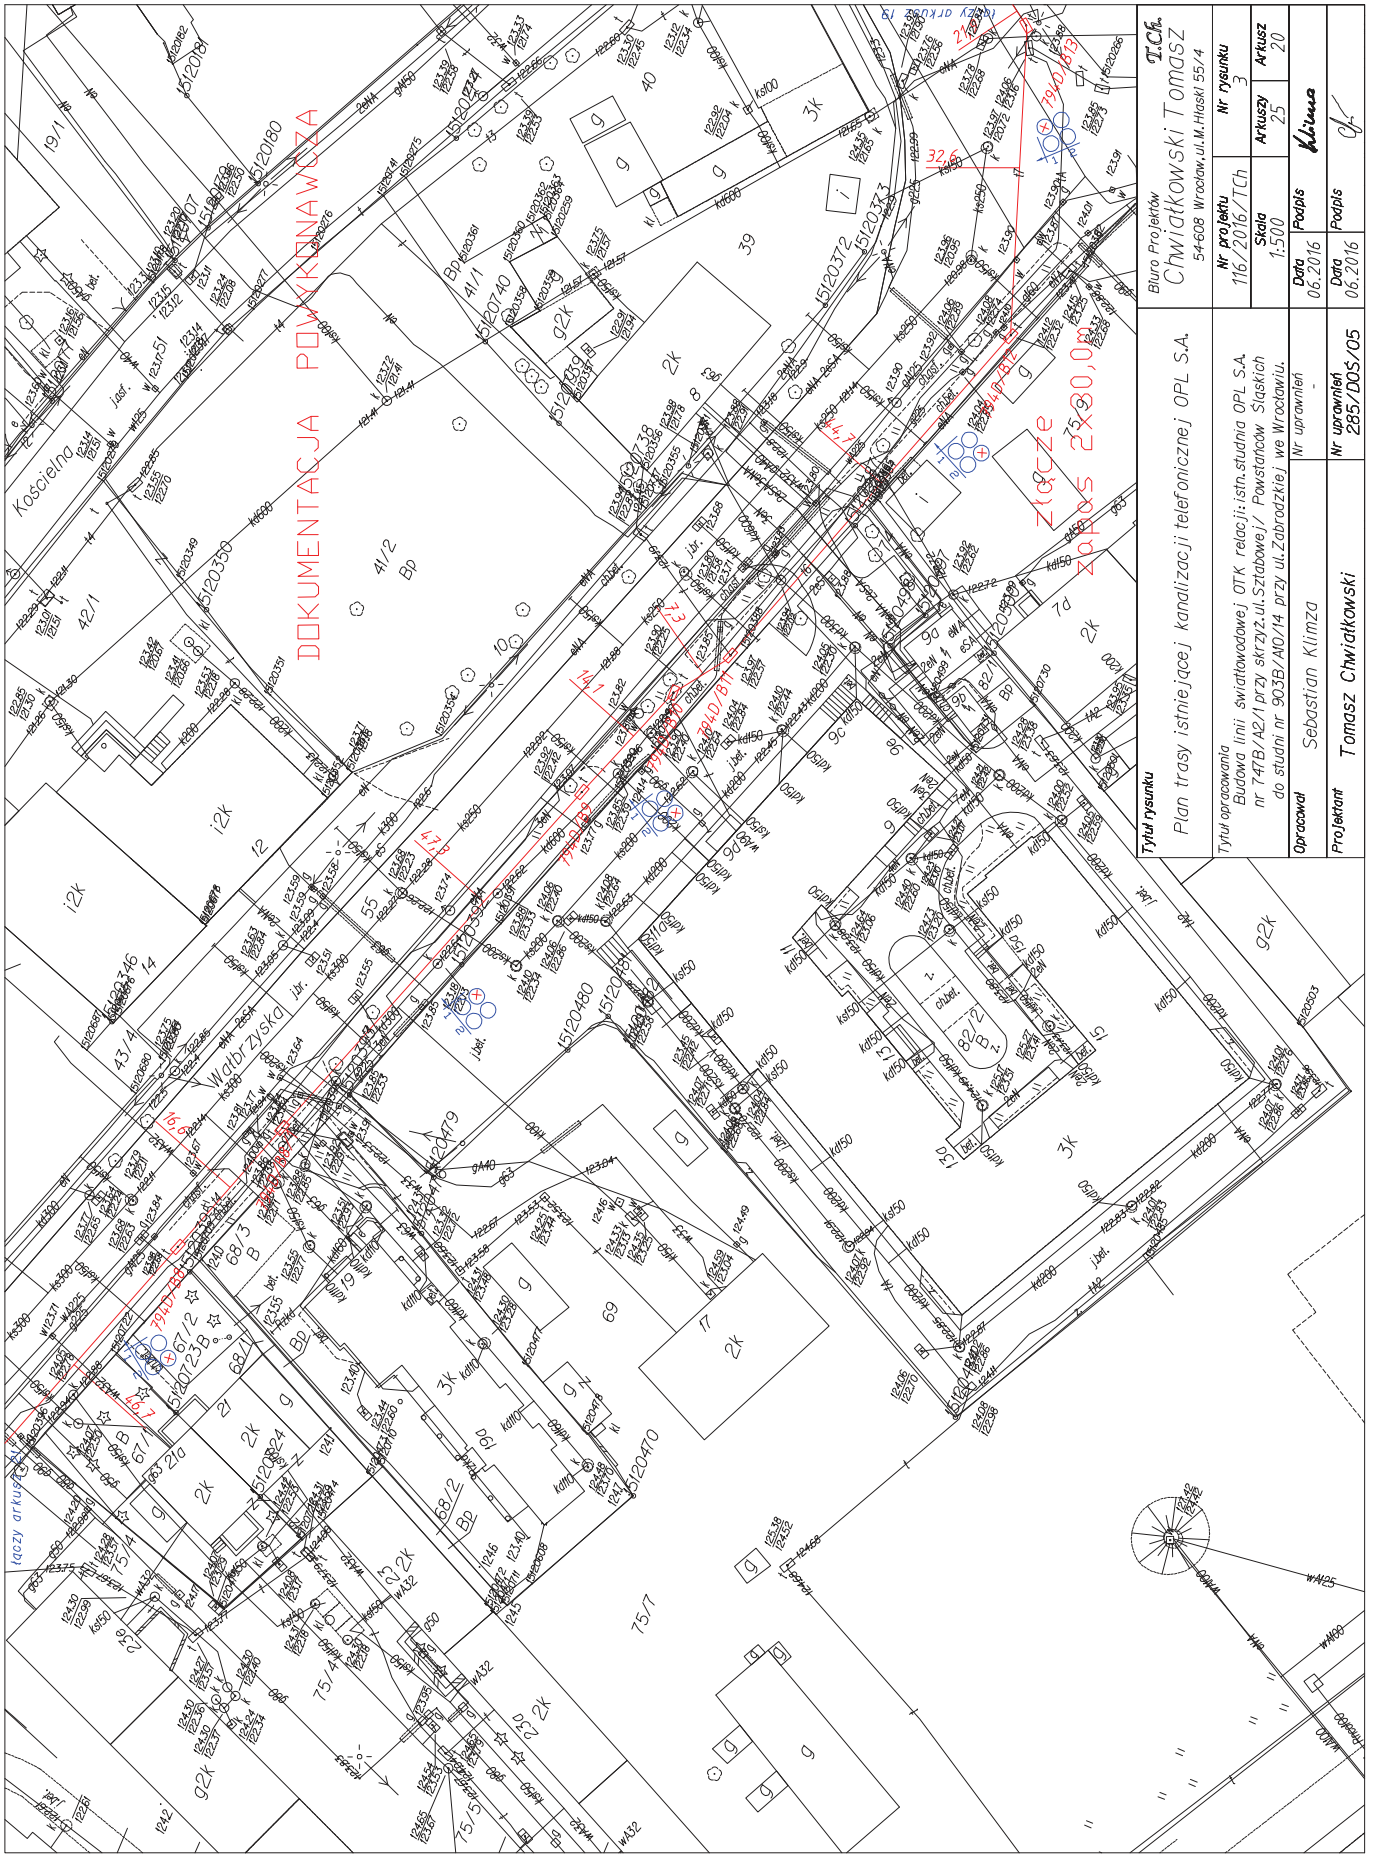

Biuro Projektów Chwiątkowski Tomasz 54-608 Wrocław, ul. M. Hłaski 55/4	
Nr projektu 116/2016/TCh	Nr rysunku 3
Skala 1:500	Arkusz 25
Data 06.2016	Podpis <i>Klimza</i>
Data 06.2016	Podpis <i>[Signature]</i>


Tytuł rysunku
Plan trasy istniejącej kanalizacji telefonicznej OPL S.A.

Tytuł opracowania

Opracował
Sebastian Klimza


Nr uprawnień
Tomasz Chwiątkowski

2857/D05/05

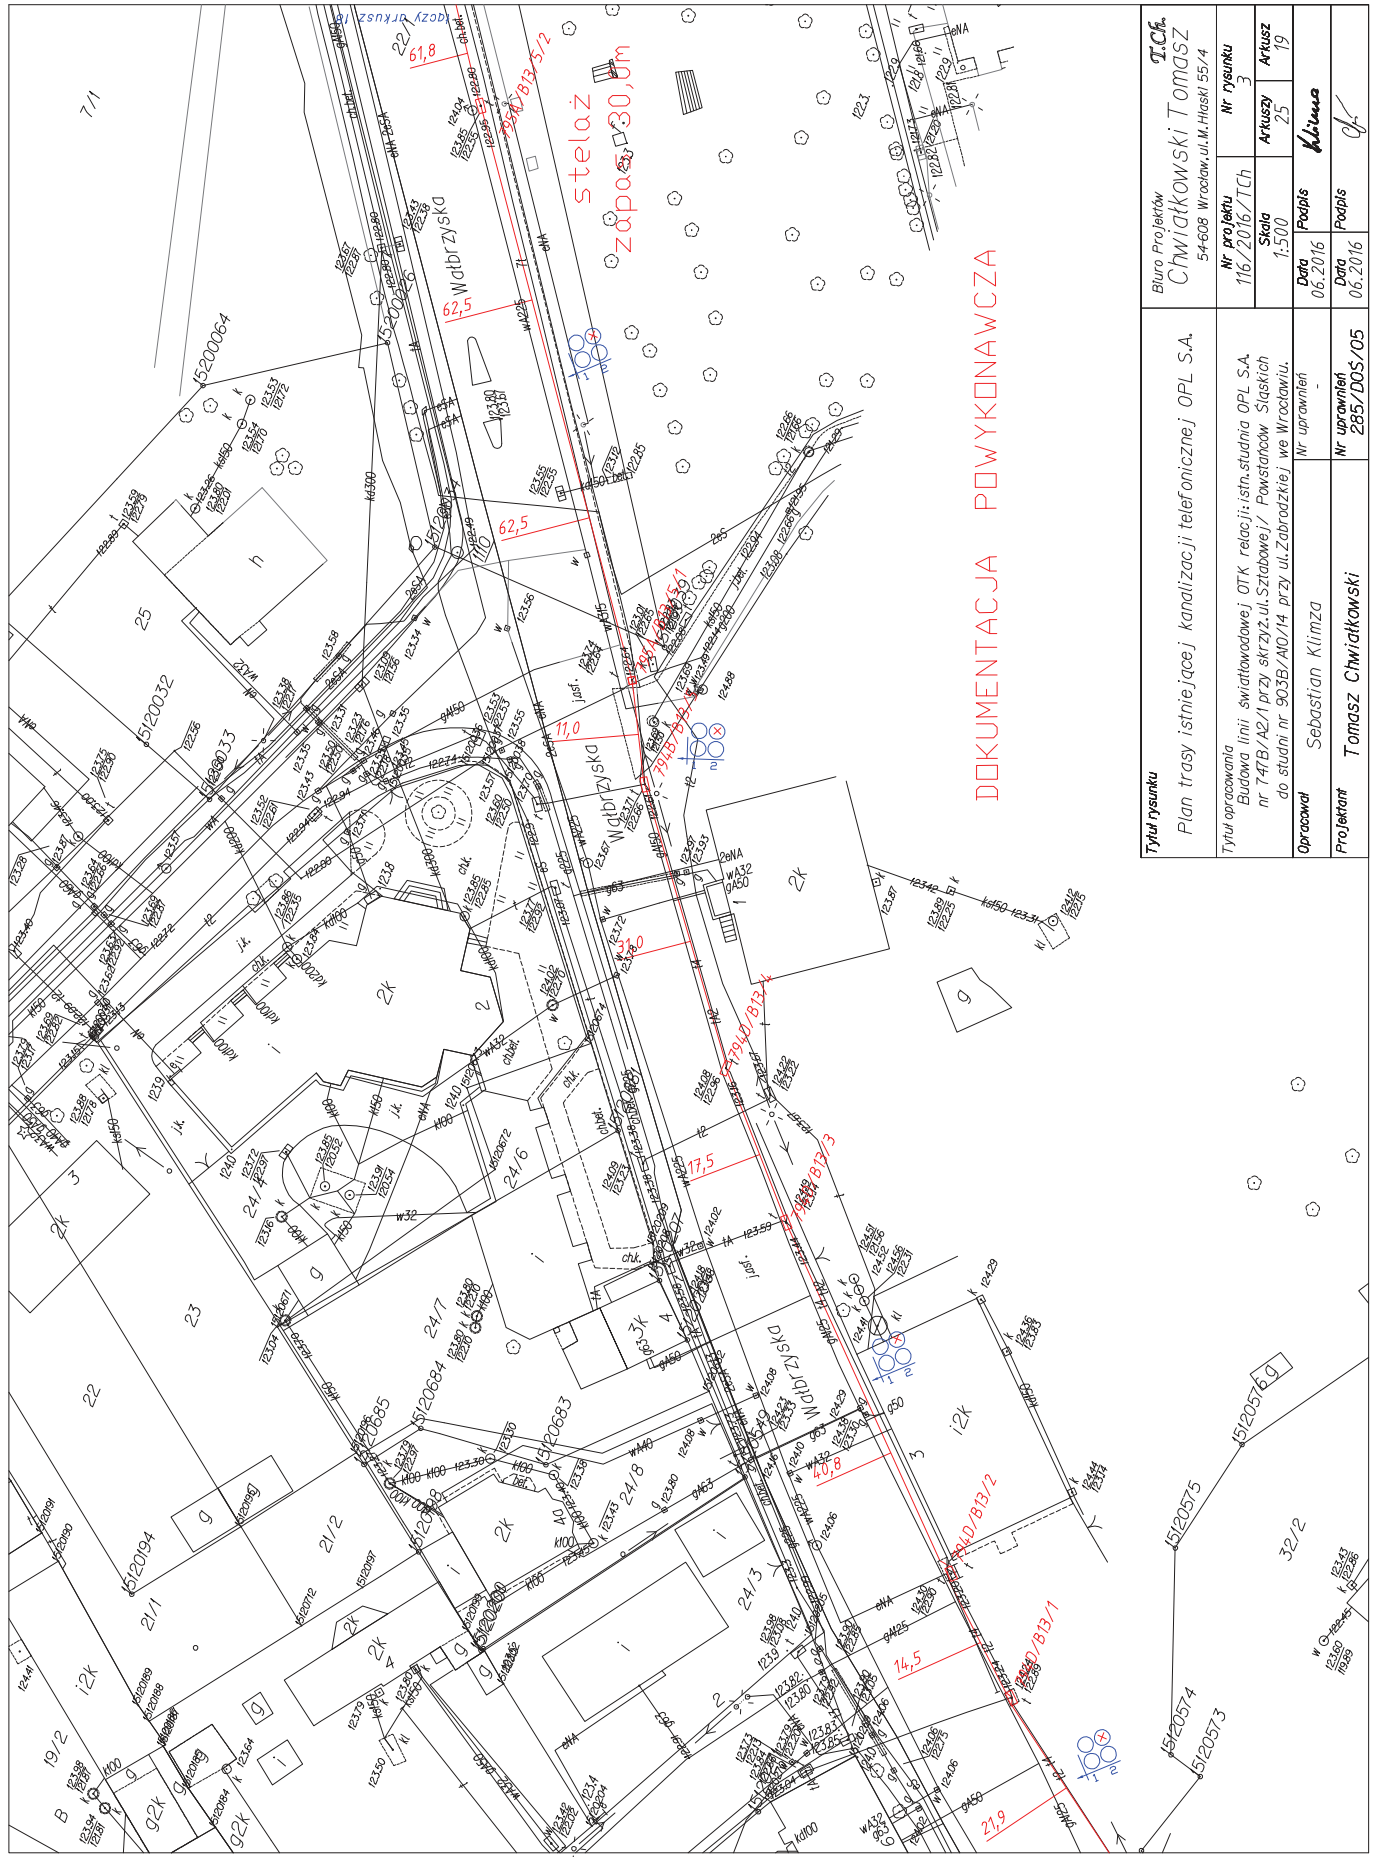

DOKUMENTACJA POWYKONAWCZA


Tytuł rysunku Plan trasy istniejącej kanalizacji telefonicznej OPL S.A.		Biuro Projektów Chwiątkowski Tomasz 54-608 Wrocław, ul. M. Hłaski 55/4	

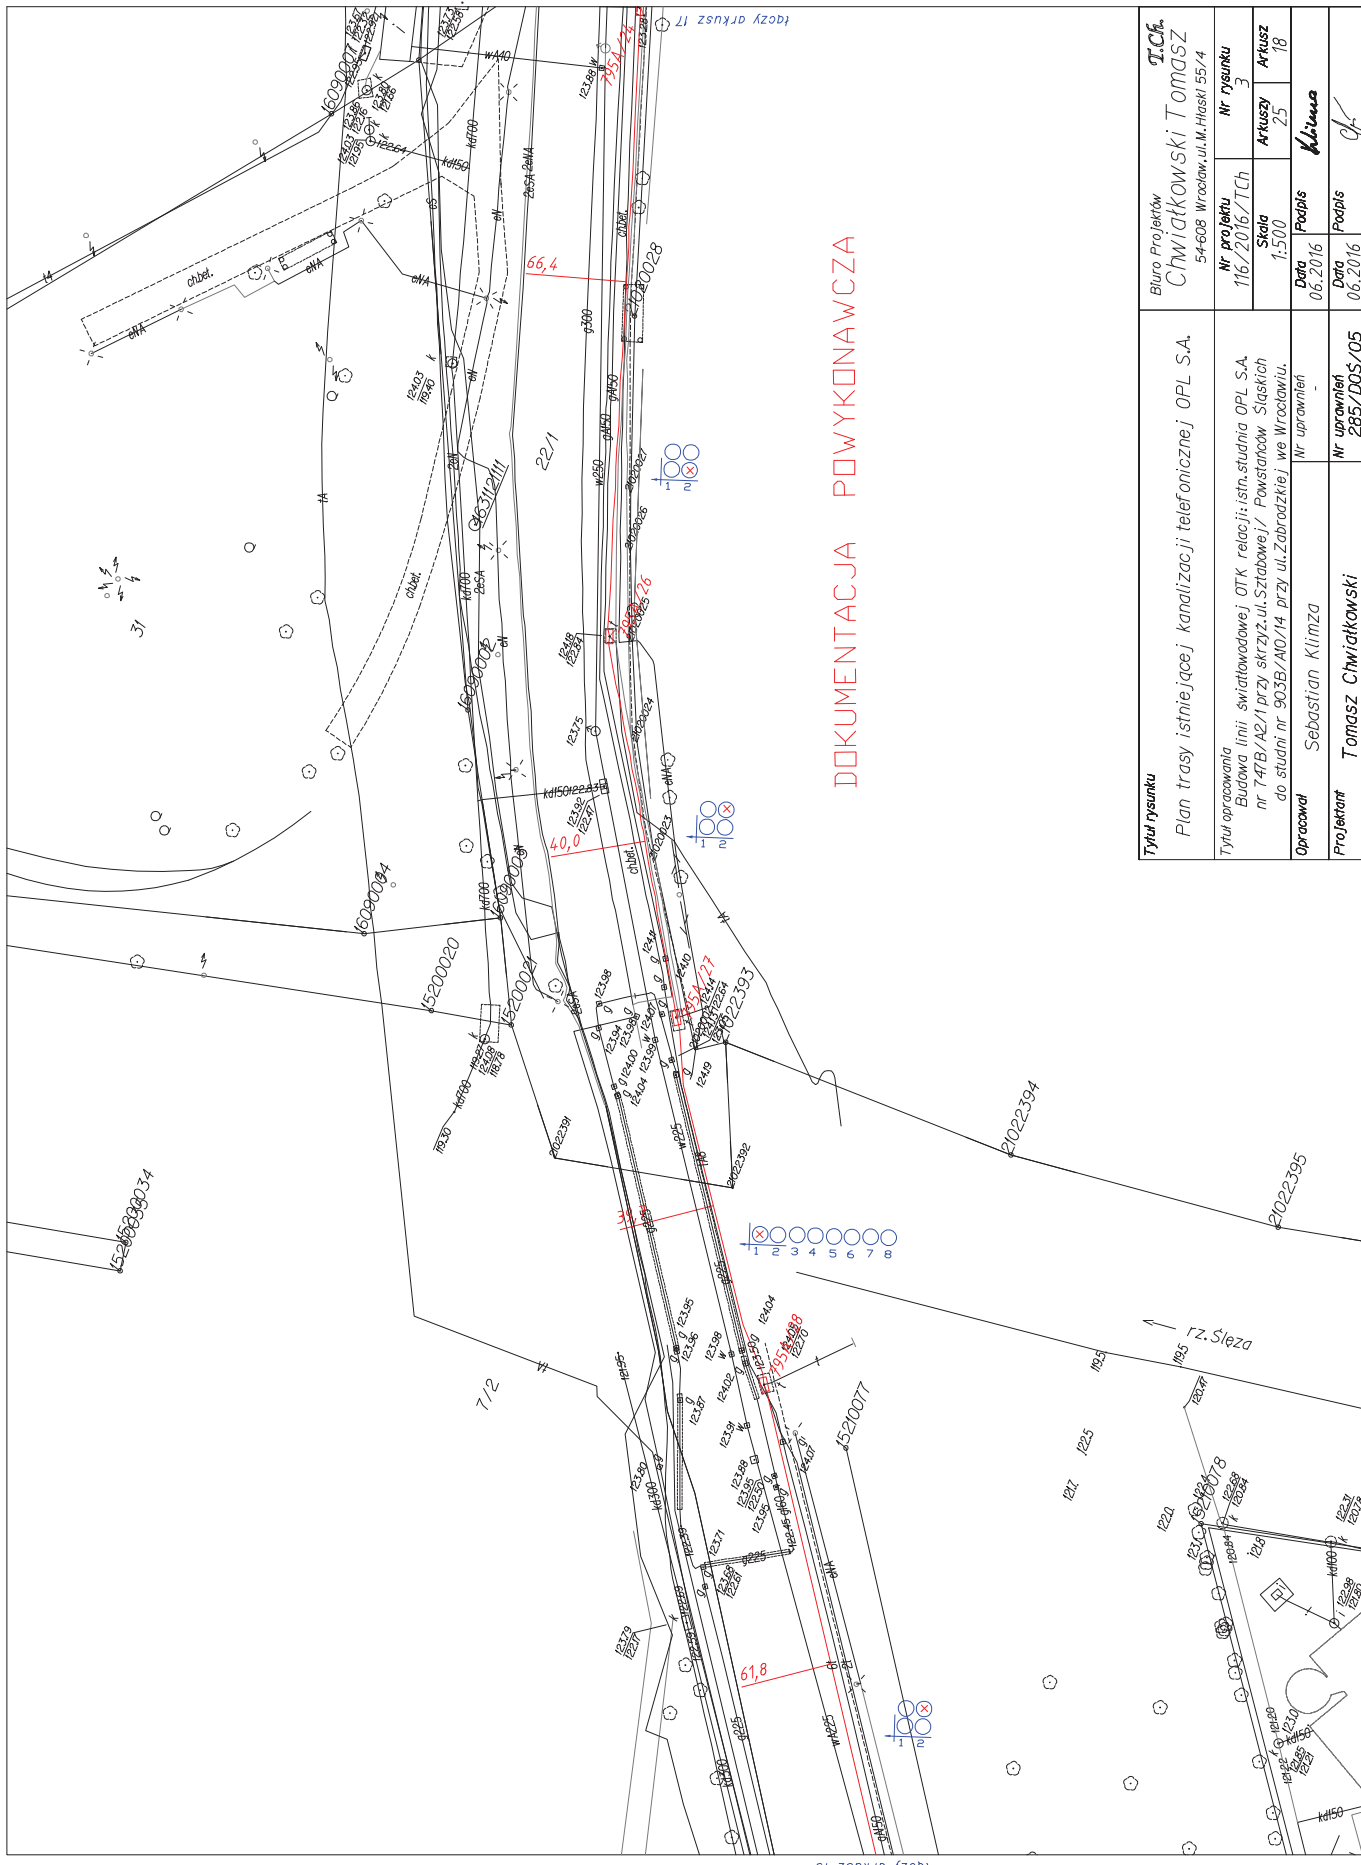


DOKUMENTACJA POWYKONAWCZA

Tytuł rysunku Plan trasy istniejącej kanalizacji telefonicznej OPL S.A.		Tytuł projektu Biuro Projektów Chwiątkowski Tomasz 54-608 Wrocław, ul. M. Hłaski 55/4	
Tytuł opracowania Budowa linii światłowodowej OTK relacji: istn. studnia OPL S.A. nr 147/B/142/1 przy skrzyż. ul. Sztąbnowej / Powstańców Śląskich do studni nr 903B/A0/14 przy ul. Zabrodzkiej we Wrocławiu.		Nr projektu 116/2016/TCh	Nr rysunku 3
Opracował Sebastian Klimza		Skala 1:500	Arkusz 25
Projektant Tomasz Chwiątkowski		Data 06.2016	Arkusz 18
Nr uprawnień 2857/D05/05		Data 06.2016	Podpis <i>[Signature]</i>

DOKUMENTACJA POWYKONAWCZA

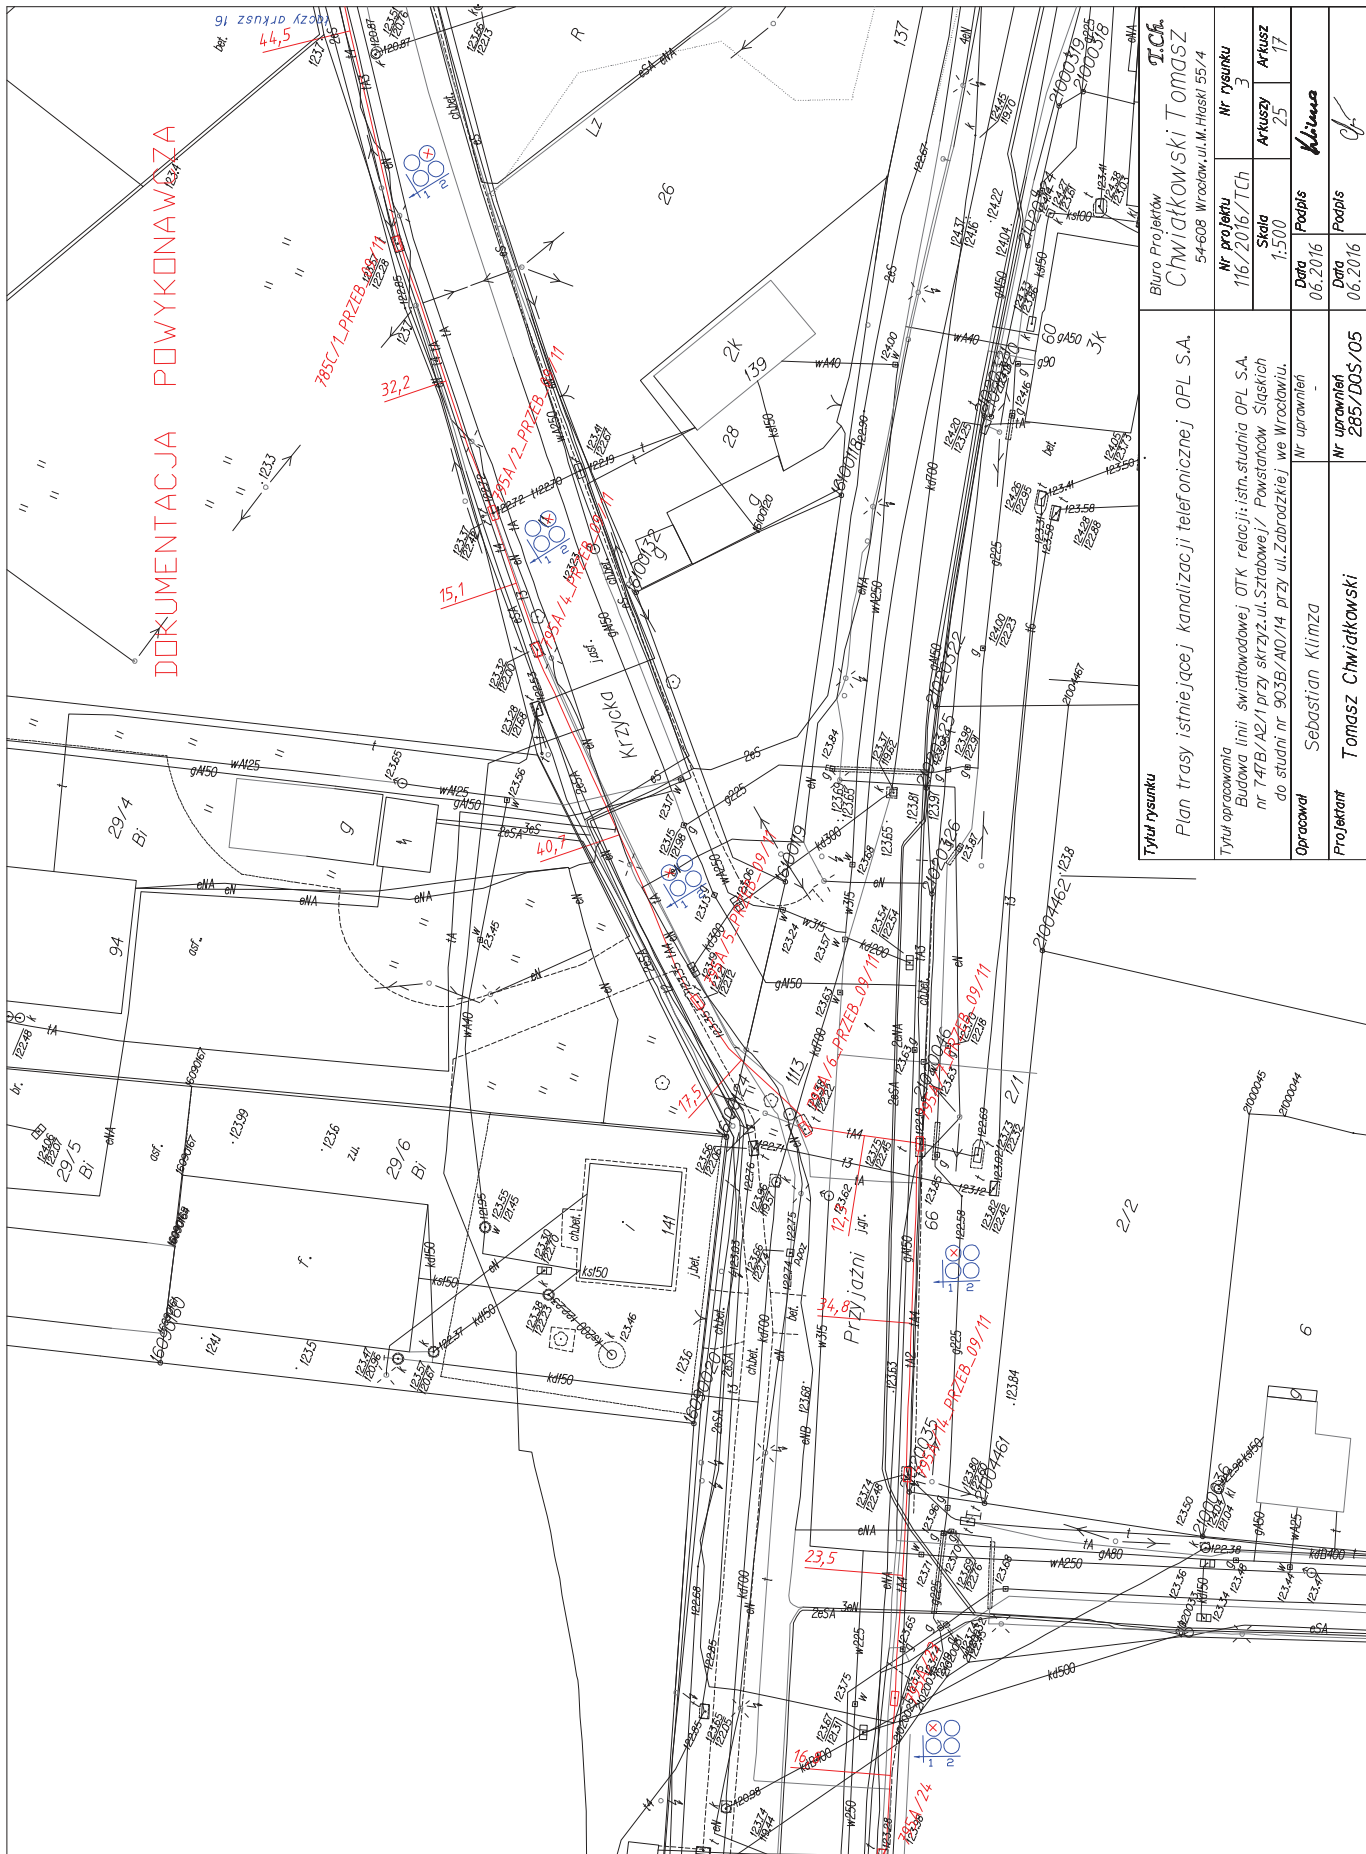

Tytuł rysunku Plan trasy istniejącej kanalizacji telefonicznej OPL S.A.		Tytuł opracowania Budowa linii światłowodowej OTK relacji: istn. studnia OPL S.A. nr 147/B/142/1 przy skrzyż. ul. Sztabowej / Powstańców Śląskich do studni nr 903B/AIO/14 przy ul. Zabrodzkiej we Wrocławiu.	
Opracował Sebastian Klimza		Nr uprawnień 2857/DOS/05	
Projektant Tomasz Chwiatkowski		Data 06.2016	
Tytuł rysunku Chwiatkowski TOMASZ 54-608 Wrocław, ul. M. Hłaski 55/4		Nr rysunku 3	
Nr projektu 116/2016/TCh		Skala 1:500	
Data 06.2016		Podpis Klimza	
Arkuszy 25		Arkusze 17	
Data 06.2016		Podpis Klimza	

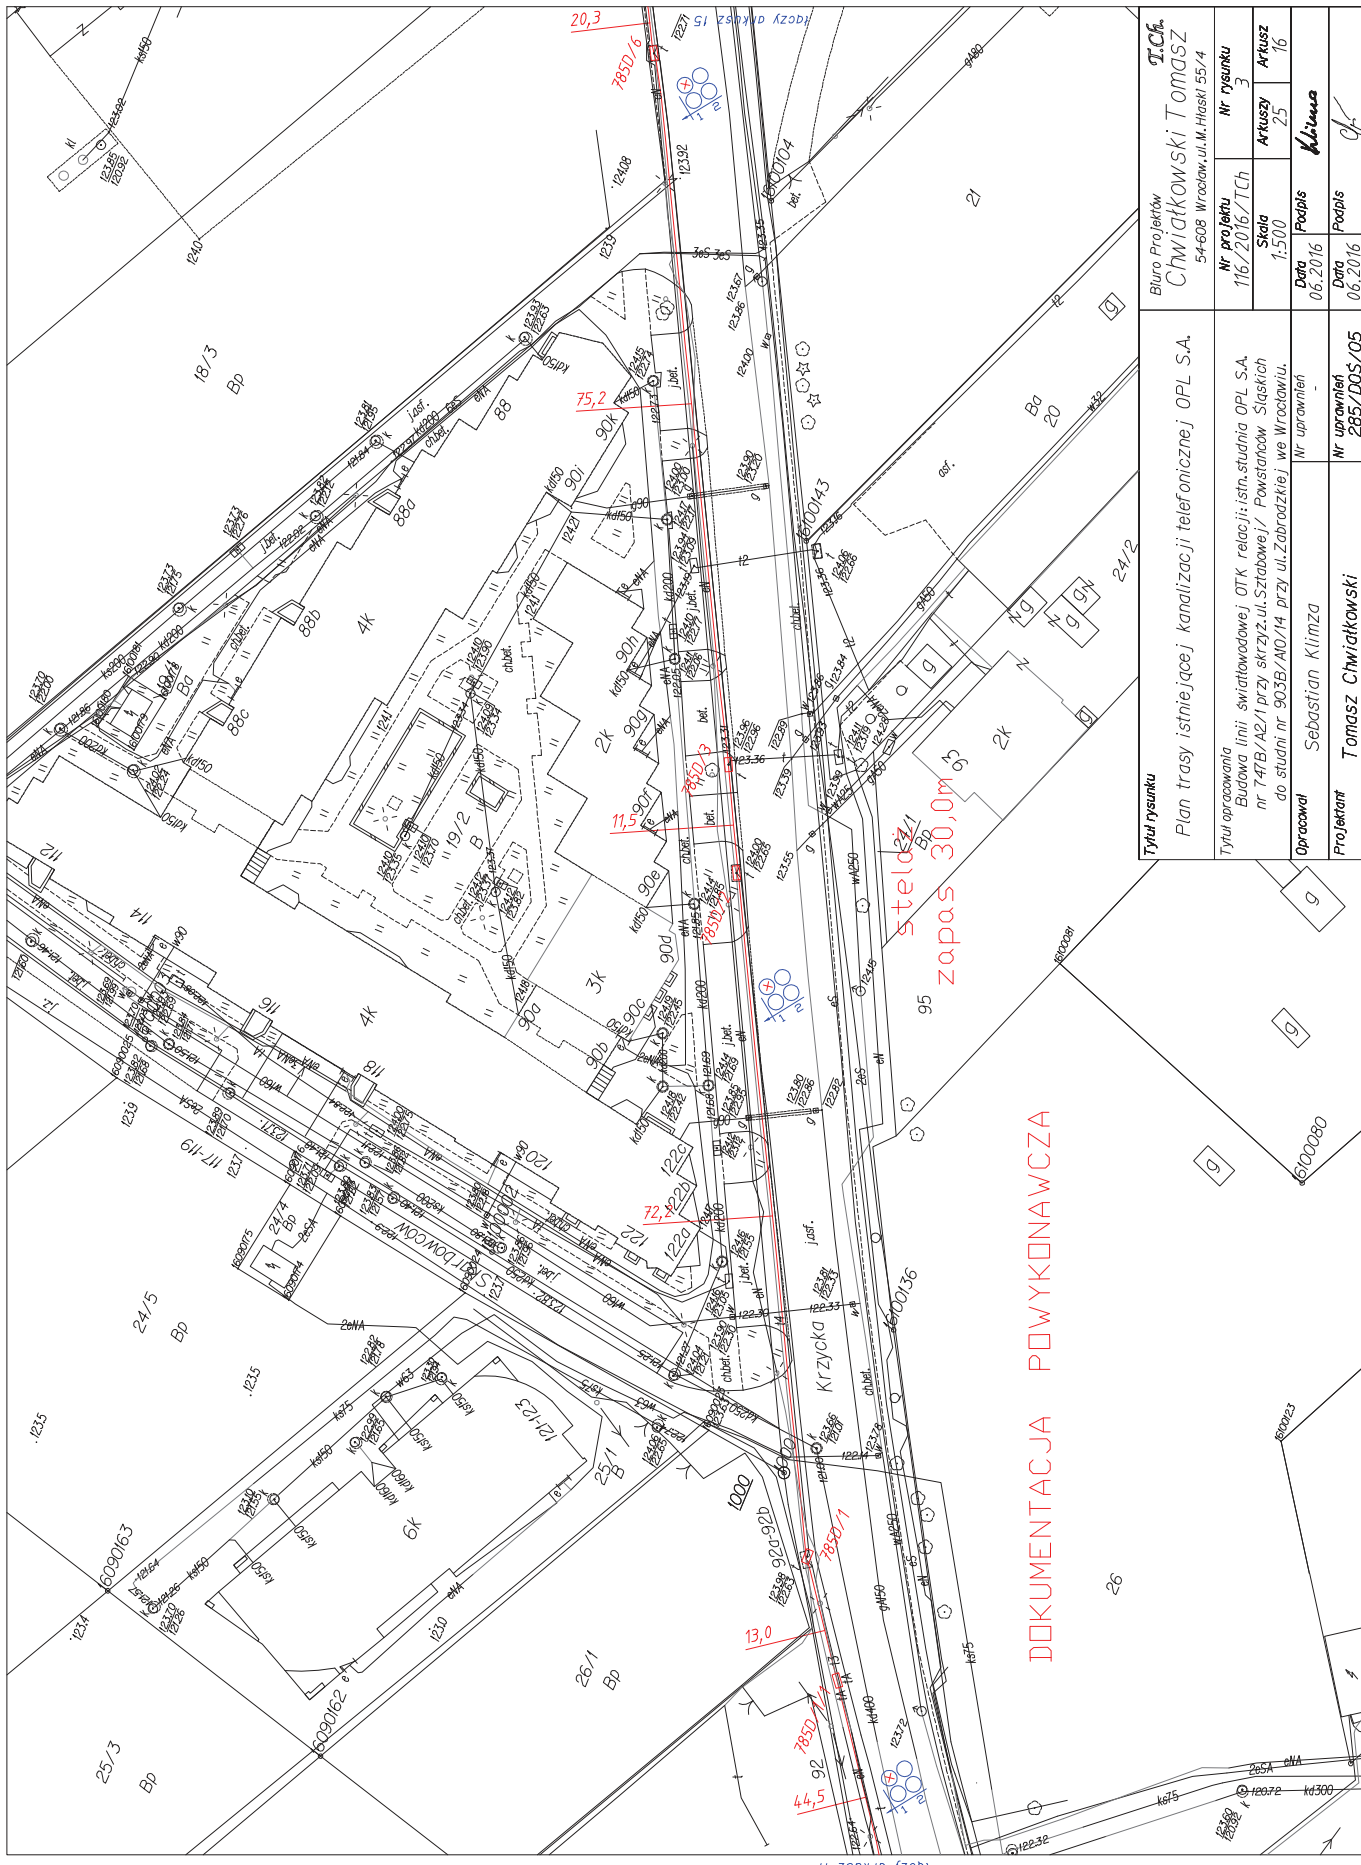

TCF Biuro Projektów Chwiątkowski Tomasz 54-608 Wrocław, ul. M. Hłaski 55/4	
Nr projektu	Nr rysunku
116/2016/TC	3
Skala	Arkusz
1:500	25
Data	Podpis
06.2016	Klimza
Data	Podpis
06.2016	

Tytuł rysunku
 Plan trasy istniejącej kanalizacji telefonicznej OPL S.A.


Tytuł opracowania
 Budowa linii światłowodowej OTK relacji: istn. studnia OPL S.A. nr 747/B/A2/1 przy skrzyż. ul. Sztabowej / Powstańców Śląskich do studni nr 903B/A0/14 przy ul. Zabrodzkiej we Wrocławiu.

Opracował Sebastian Klimza

Projektant Tomasz Chwiątkowski

Nr uprawnień 2857/DOS/05


DOKUMENTACJA POWYKONAWCZA

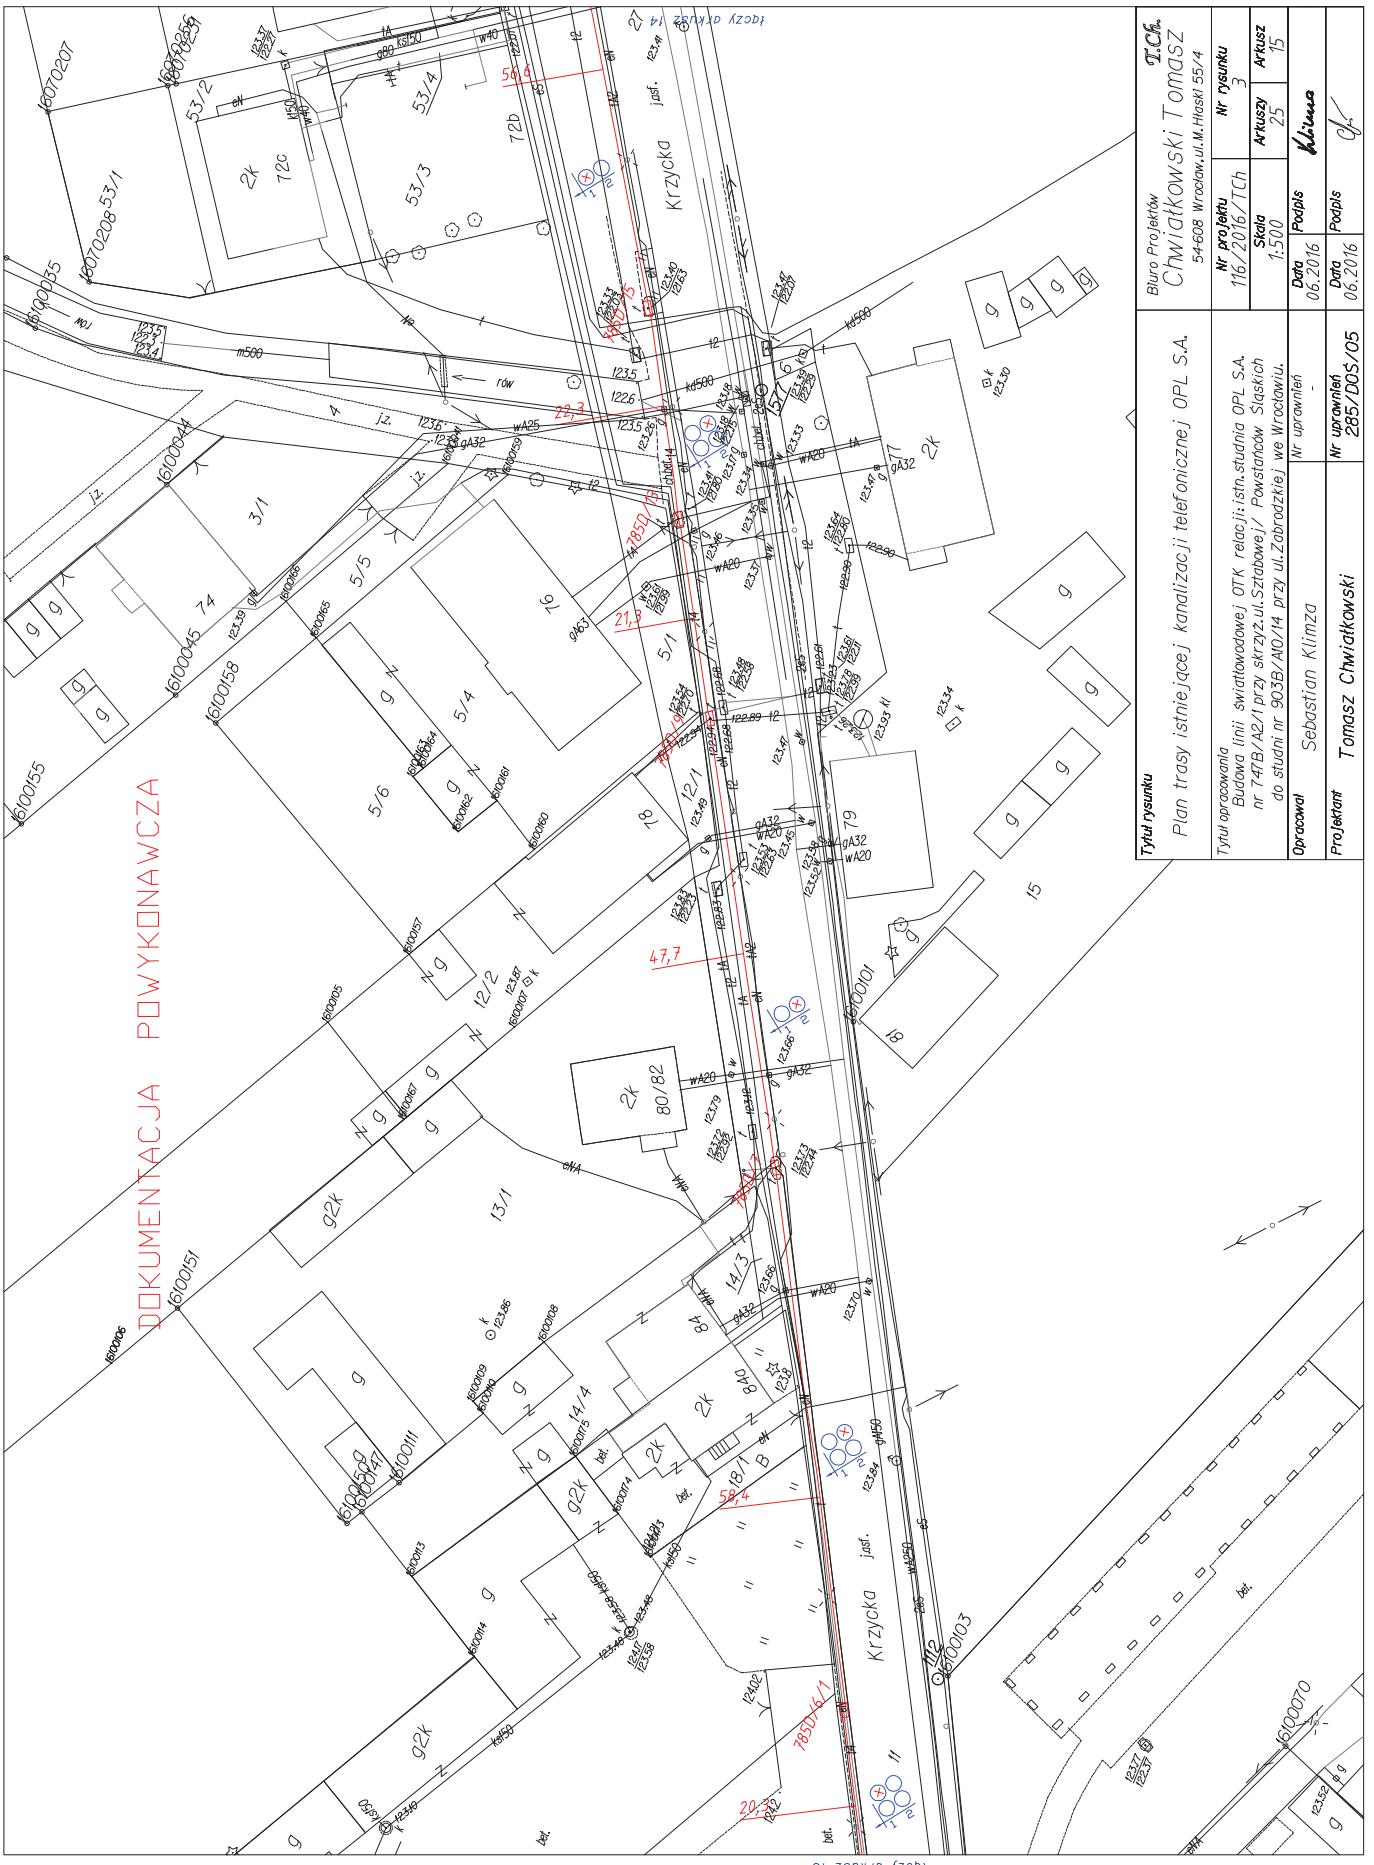

DOKUMENTACJA POWYKONAWCZA


Tytuł rysunku Plan trasy istniejącej kanalizacji telefonicznej OPL S.A.		Biuro Projektów Chwiątkowski Tomasz 54-608 Wrocław, ul. M. Hłaski 55/4	
Tytuł opracowania Budowa linii światłowodowej OTK relacji: istn. studnia OPL S.A. nr 747B/A2.1 przy skrzyż. ul. Sztabowej / Powstańców Śląskich do studni nr 9035B/A10.14 przy ul. Zabrodzkiej we Wrocławiu.	Nr projektu 116/2016/TCh	Nr rysunku 3	Data 06.2016
Opracował Sebastian Klimza	Skala 1:500	Arkusz 25	Arkusz 15
Projektant Tomasz Chwiątkowski	Data 06.2016	Podpis <i>[Signature]</i>	Data 06.2016
Nr uprawnień 2857/DOS/05	Nr uprawnień 2857/DOS/05	Podpis <i>[Signature]</i>	Data 06.2016

DOKUMENTACJA POWYKONAWCZA

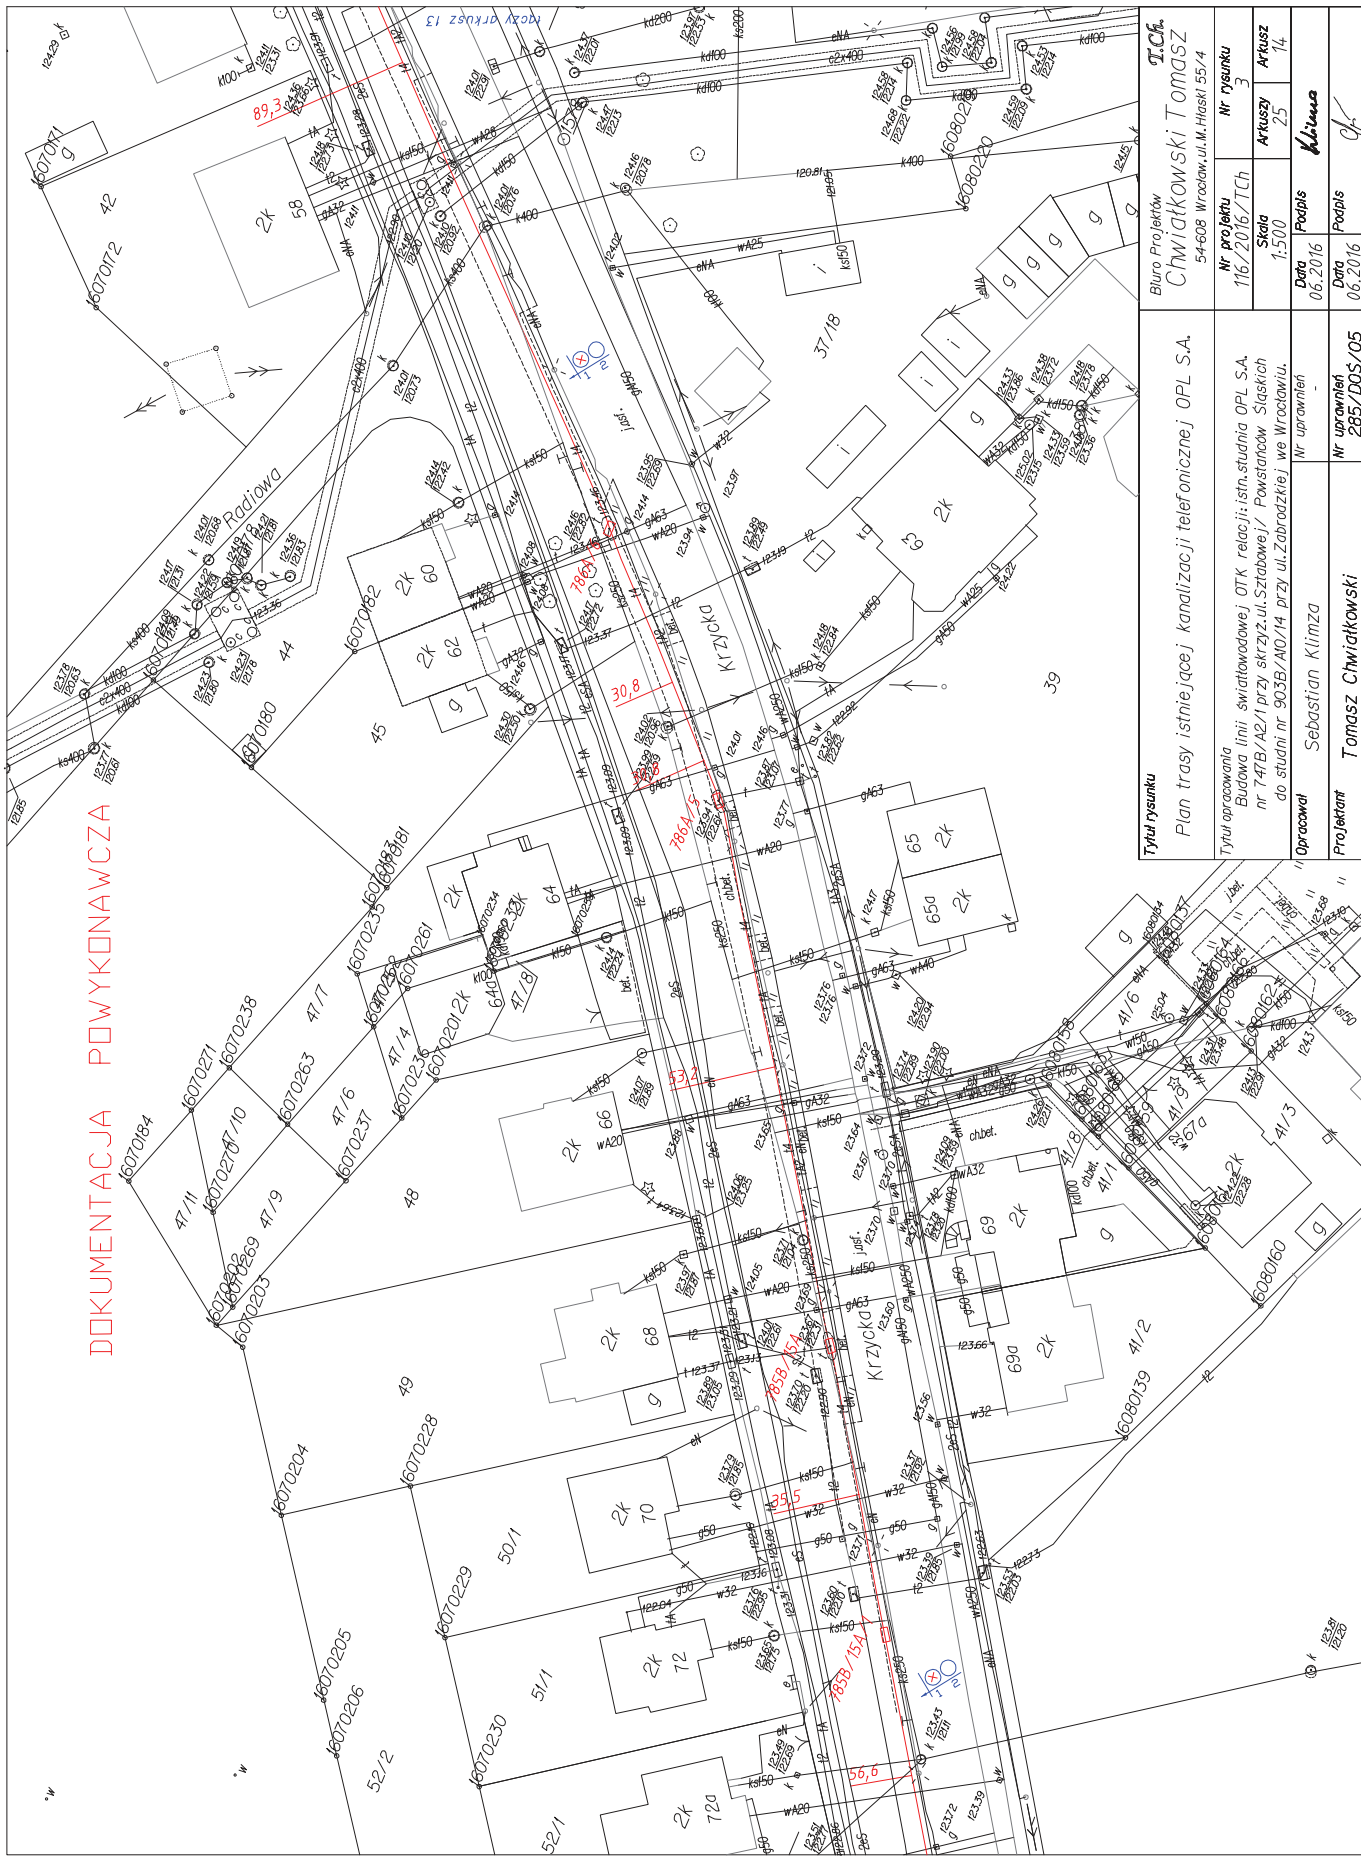

<p>Tytuł rysunku Plan trasy istniejącej kanalizacji telefonicznej OPL S.A.</p>		<p>T.C.K. Biuro Projektów Chwiątkowski Tomasz 54-608 Wrocław, ul. M. Hłaski 55/4</p>	
<p>Opracował Sebastian Klimza</p>		<p>Skala 1:500</p>	<p>Arkusz 25 / 14</p>
<p>Projektant Tomasz Chwiątkowski</p>		<p>Data 06.2016</p>	<p>Podpis <i>Klimza</i></p>

DOKUMENTACJA POWYKONAWCZA

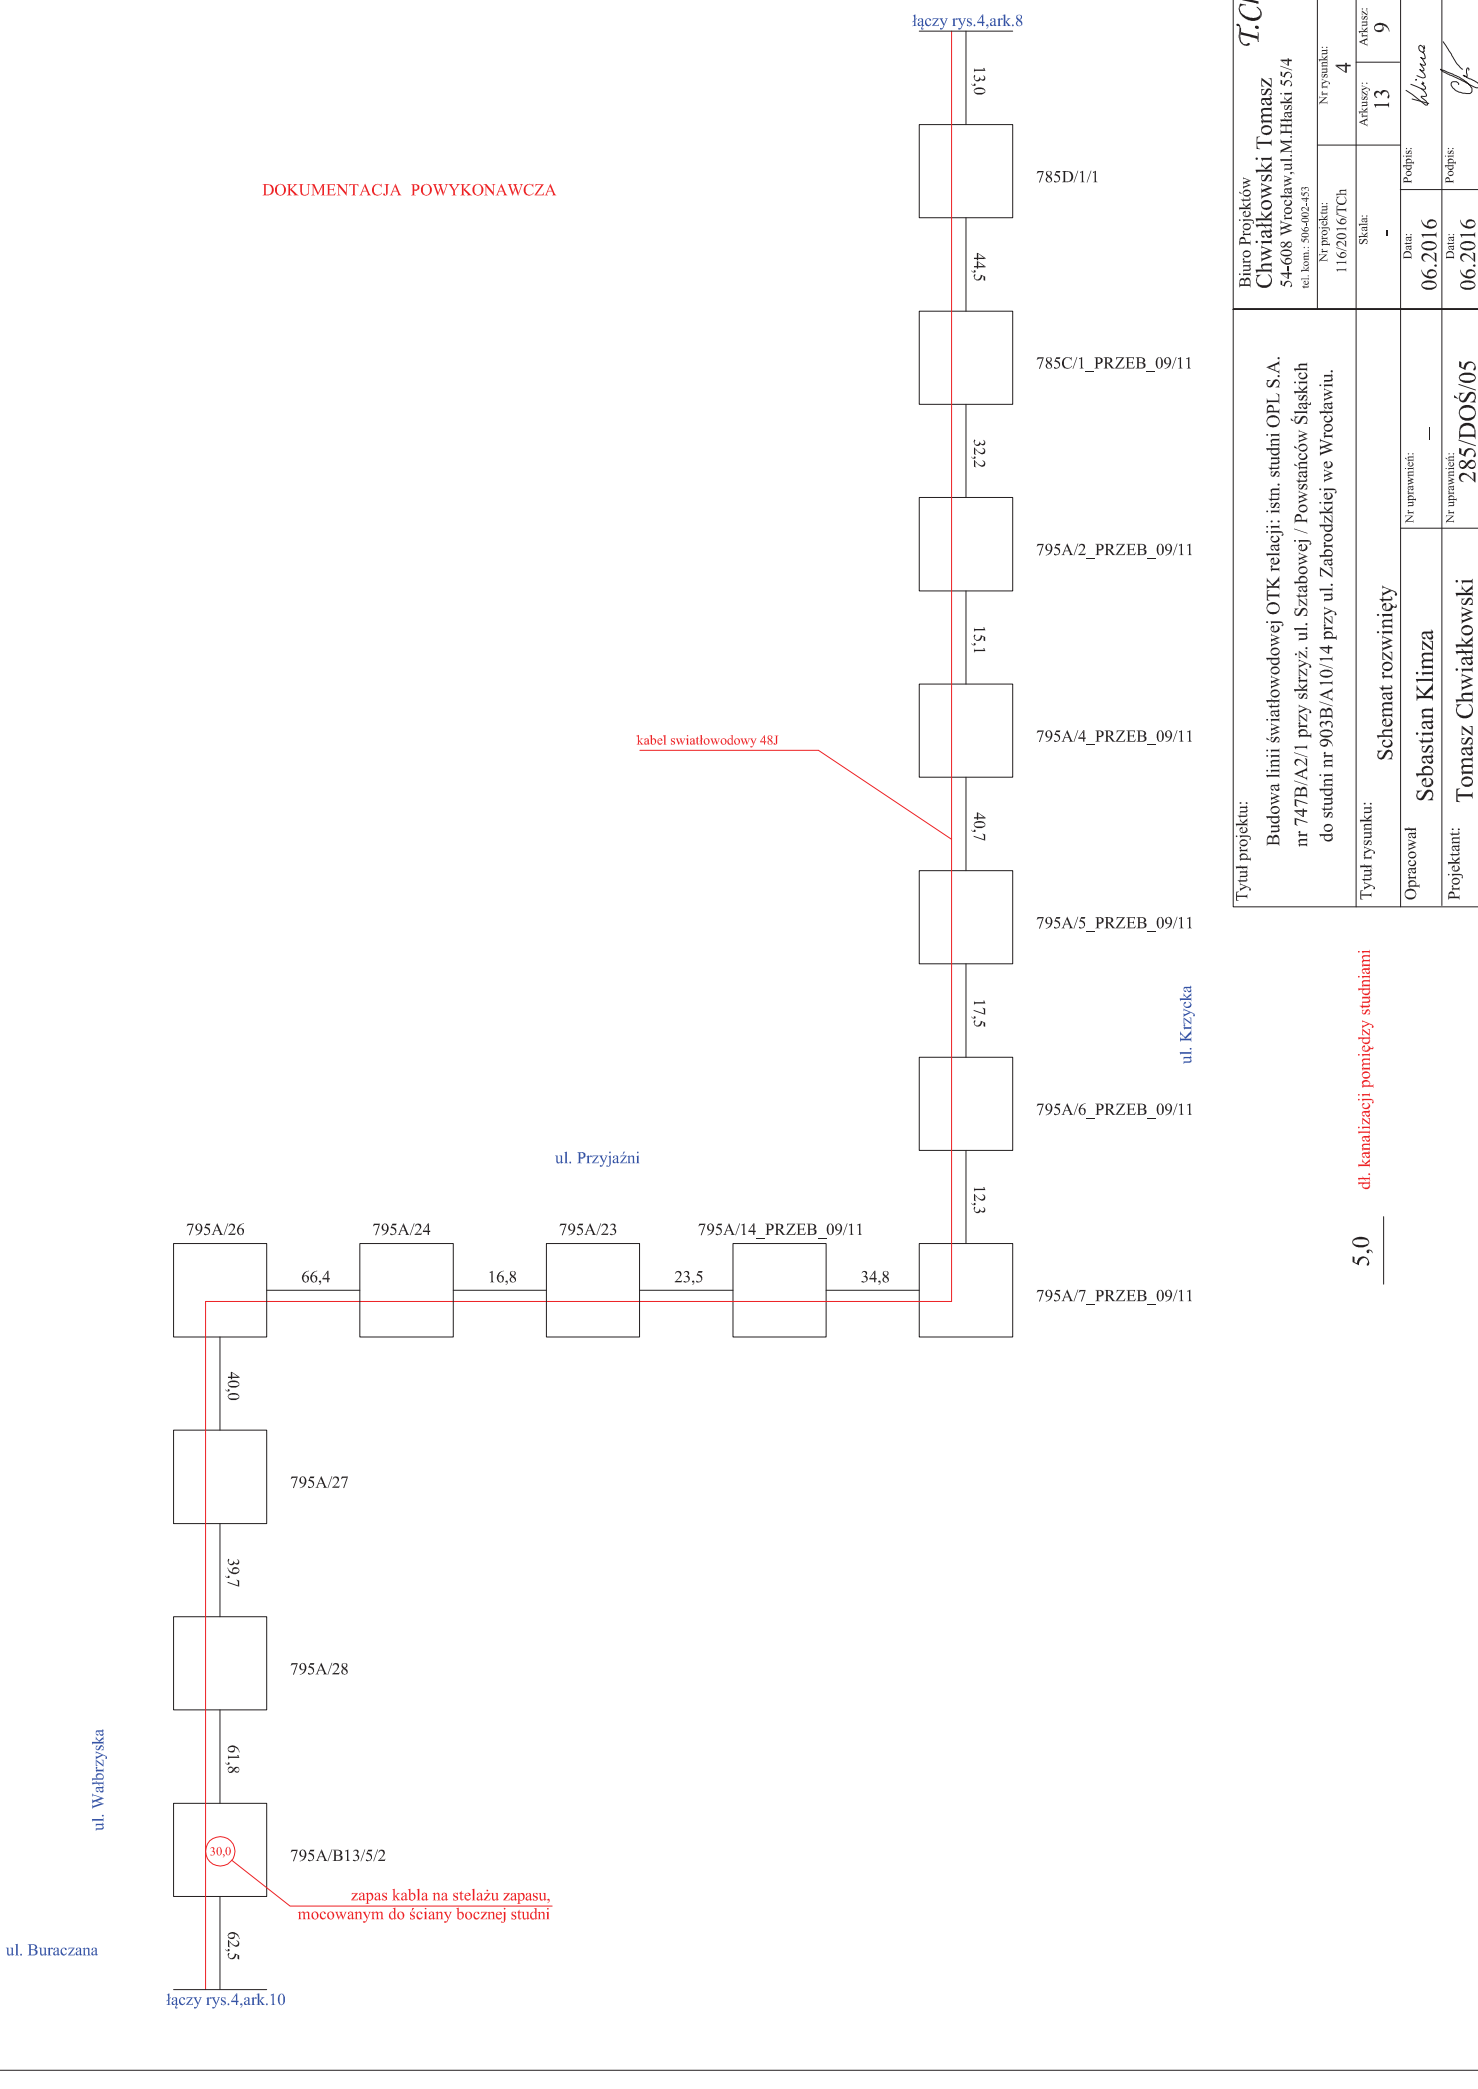

Tytuł projektu: Budowa linii światłowodowej OTK relacji: istn. studni OPL S.A. nr 747B/A2/1 przy skrzyż. ul. Sziabowej / Powstańców Śląskich do studni nr 903B/A/10/14 przy ul. Zabrodzkiej we Wrocławiu.		Tytuł rysunku: Schemat rozwinięty	
Opracował: Sebastian Klimza		Nr uprawnień: -	
Projektant: Tomasz Chwiałkowski		Nr uprawnień: 285/DOŚ/05	
Biuro Projektów Chwiałkowski Tomasz 54-608 Wrocław, ul. M. Hłaski 55/4 tel. kom.: 506-002-453		T.Ch.	
Nr projektu: 116/2016/TCh	Nr rysunku: 4	Arkusz: 13	Arkusz: 9
Data: 06.2016	Podpis: Klimza	Data: 06.2016	Podpis: Ch.

5.0 dl. kanalizacji pomiędzy studniami

DOKUMENTACJA POWYKONAWCZA

ul. Buraczana

łączy rys.4,ark.9

kabel światłowodowy 48J


5,0 dl. kanalizacji pomiędzy studniami

ul. Wałbrzyska


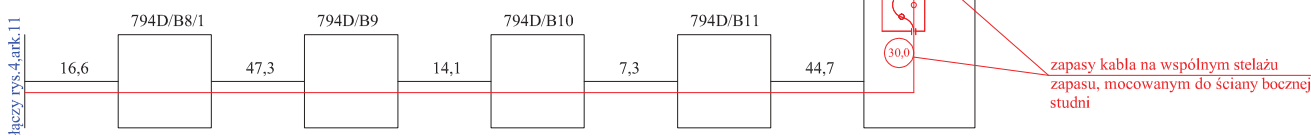

Dł. trasowa 3992,0m
Dł. optyczna 4362,0m

Biuro Projektów Chwiąłkowski Tomasz 54-608 Wrocław, ul. M. Hłaski 55/4 tel. kom.: 906-002-453		Nr rysunku: 4 Nr projektu: 116/2016/TCh	
Tytuł projektu: Budowa linii światłowodowej OTK relacji: istm. studni OPL S.A. nr 747B/A2/1 przy skrzyż. ul. Szabowej / Powstańców Śląskich do studni nr 903B/A10/14 przy ul. Zabrodzkiej we Wrocławiu.		Skala: - Arkuszy: 13 / 10	
Tytuł rysunku: Schemat rozwinięty		Data: 06.2016 Podpis: <i>klmca</i>	
Opracował: Sebastian Klimza		Nr uprawnień: -	
Projektant: Tomasz Chwiąłkowski		Data: 06.2016 Podpis: <i>Ch</i>	
		Nr uprawnień: 285/DOŚ/05	

T.Ch.