


MAPA INWENTARYZACJI POWYKONAWCZEJ

SKALA 1:500

Układ odniesienia: PL-ETRS89, układ wsp. płaskich: PL-2000 strefa 7 (2°), układ wys.: PL-KRON86-NH (Kronstadt 60)
Sekcje mapy: 7.16.22.13.2.1; 7.16.22.08.4.3; 7.16.22.08.4.1
Budowa sieci wodociągowej na ulicy Okrzei w Gorlicach

ID: 6640.91.2022

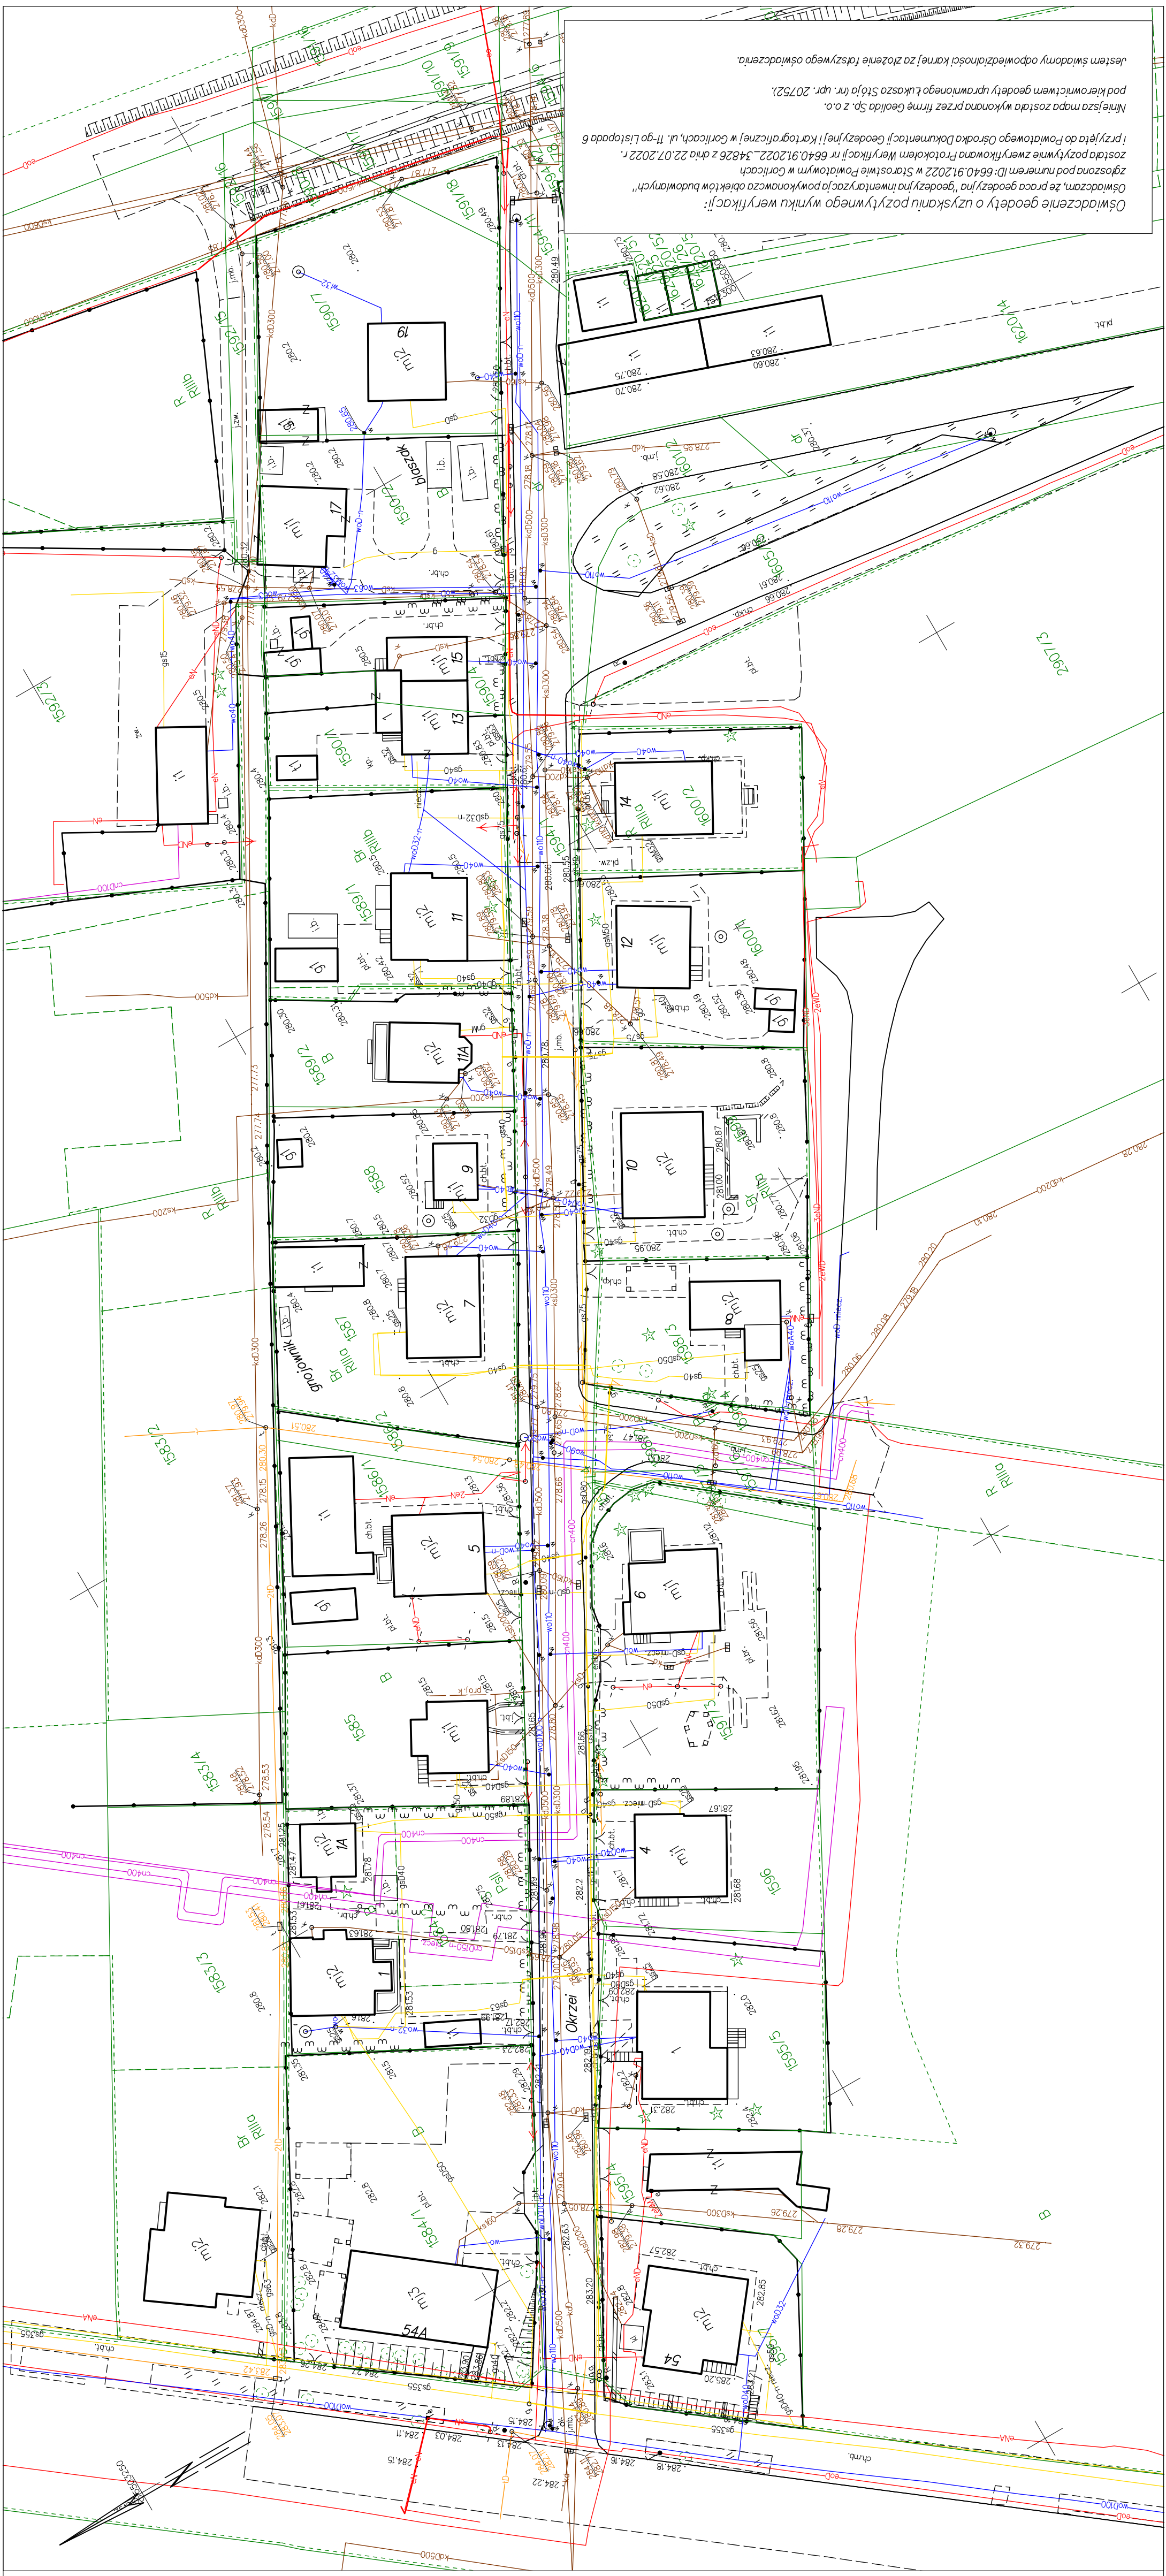

Oświadczanie geodety o uzyskaniu pozytywnego wyniku weryfikacji:
Oświadczam, że praca geodetyjna "geodetyjna inwentaryzacja powykonawcza obiektów budowlanych" została pozytywnie zweryfikowana Protokołem Weryfikacji nr 6640.91.2022, 34826 z dnia 22.07.2022 r. i przyjęta do Powiatowego Ośrodka Dokumentacji Geodetycznej i Kartograficznej w Gorlicach, ul. 11-go Listopada 6 pod kierownictwem geodety uprawnionego Łukasza Stępa (nr. upr. 20752).

Niniejsza mapa została wykonana przez firmę Geoida Sp. z o.o.
pod kierownictwem geodety uprawnionego Łukasza Stępa (nr. upr. 20752).

Jestem świadomy odpowiedzialności karnej za złożenie fałszywego oświadczenia.