



KIEROWNIK BUDOWY  
Mieczysław Grynowski  
Nr upr. 18/19/04

<b>"ASTRAGAL"</b> STUDIO PROJEKTOWE Grzegorz Laniucha 70-646 Szczecin, ul. Chorzowska 1a tel. 432-12-42 tel. 469 35 65 Regon 810 971 768, NIP 955-157-01-52		
BRANŻA	architektura	
PROJEKTANT	mgr inż. arch. Grzegorz Laniucha upr. nr 158/3/02	
OPRACOWAŁ	mgr inż. arch. Waldemar Natkaniec mgr inż. arch. Grazyna Wesolowska	
INWESTOR	ZARZĄD POWIATU PYRZYCKIEGO	
OBIEKT	Projekt budowlany powykonawczy adaptacji budynku administracyjnego na cele Domu Pomocy Społecznej w Zabowie	
TREŚĆ	ELEWACJA PŁN.	
skala	1:100	data 02.2003r. nr rys. 9





# "ASTRAGAL" STUDIO PROJEKTOWE

STUDIO PROJEKTOWE  
70-846 Szczecin, ul. Chorwacka 1c  
tel. 469 35 65  
Regon 810 971 768, NIP 955-157-01-52

BRANŻA	architektura
PROJEKTANT	mgr inż. arch. Grzegorz Lanucha upr. nr 150/SZ/90
OPRACOWAŁ	mgr inż. arch. Waldemar Natkaniec mgr inż. arch. Grazyna Wesołowska
INWESTOR	ZARZĄD POWIATU PYRZYCKIEGO
OBIEKT	Projekt budowlany powiększający adaptacji budynku administracyjnego na cele Domu Pomocy Społecznej w Żabowie
TREŚĆ	ELEWACJA PŁD.
skala	1:100
data	02.2003r.
nr rys	8

KIEROWNIK BUDOWY  
Mieczysław Grzegowski  
Nr upr. 150/SZ/94






# "ASTRAGAL" STUDIO PROJEKTOWE

STUDIO PROJEKTOWE Laniucha  
70-000 Szczecin, ul. Chorwacka 1a  
tel. 469 35 65  
Reg. 31 071 768, NIP 955-157-01-52

BRANŻA	architektura
PROJEKTANT	mgr inż. arch. Grzegorz Laniucha upr. nr 150/Sz/90
OPRACOWAŁ	mgr inż. arch. Waldemar Natkaniec mgr inż. arch. Grazyna Wesolowska
INWESTOR	ZARZĄD POWIATU PYRZYCKIEGO
OBIEKT	Projekt budowlany powykonawczy adaptacji budynku administracyjnego na cele Doms Pomocy Społecznej w Zaborze
TREŚĆ	ELEWACJA ZACH.
skala 1:100	data 02.2003r. nr rys 10

KIEROWNIK BUDOWY  
Mieczysław Grygowski  
Nr upr. 180/SZ/94

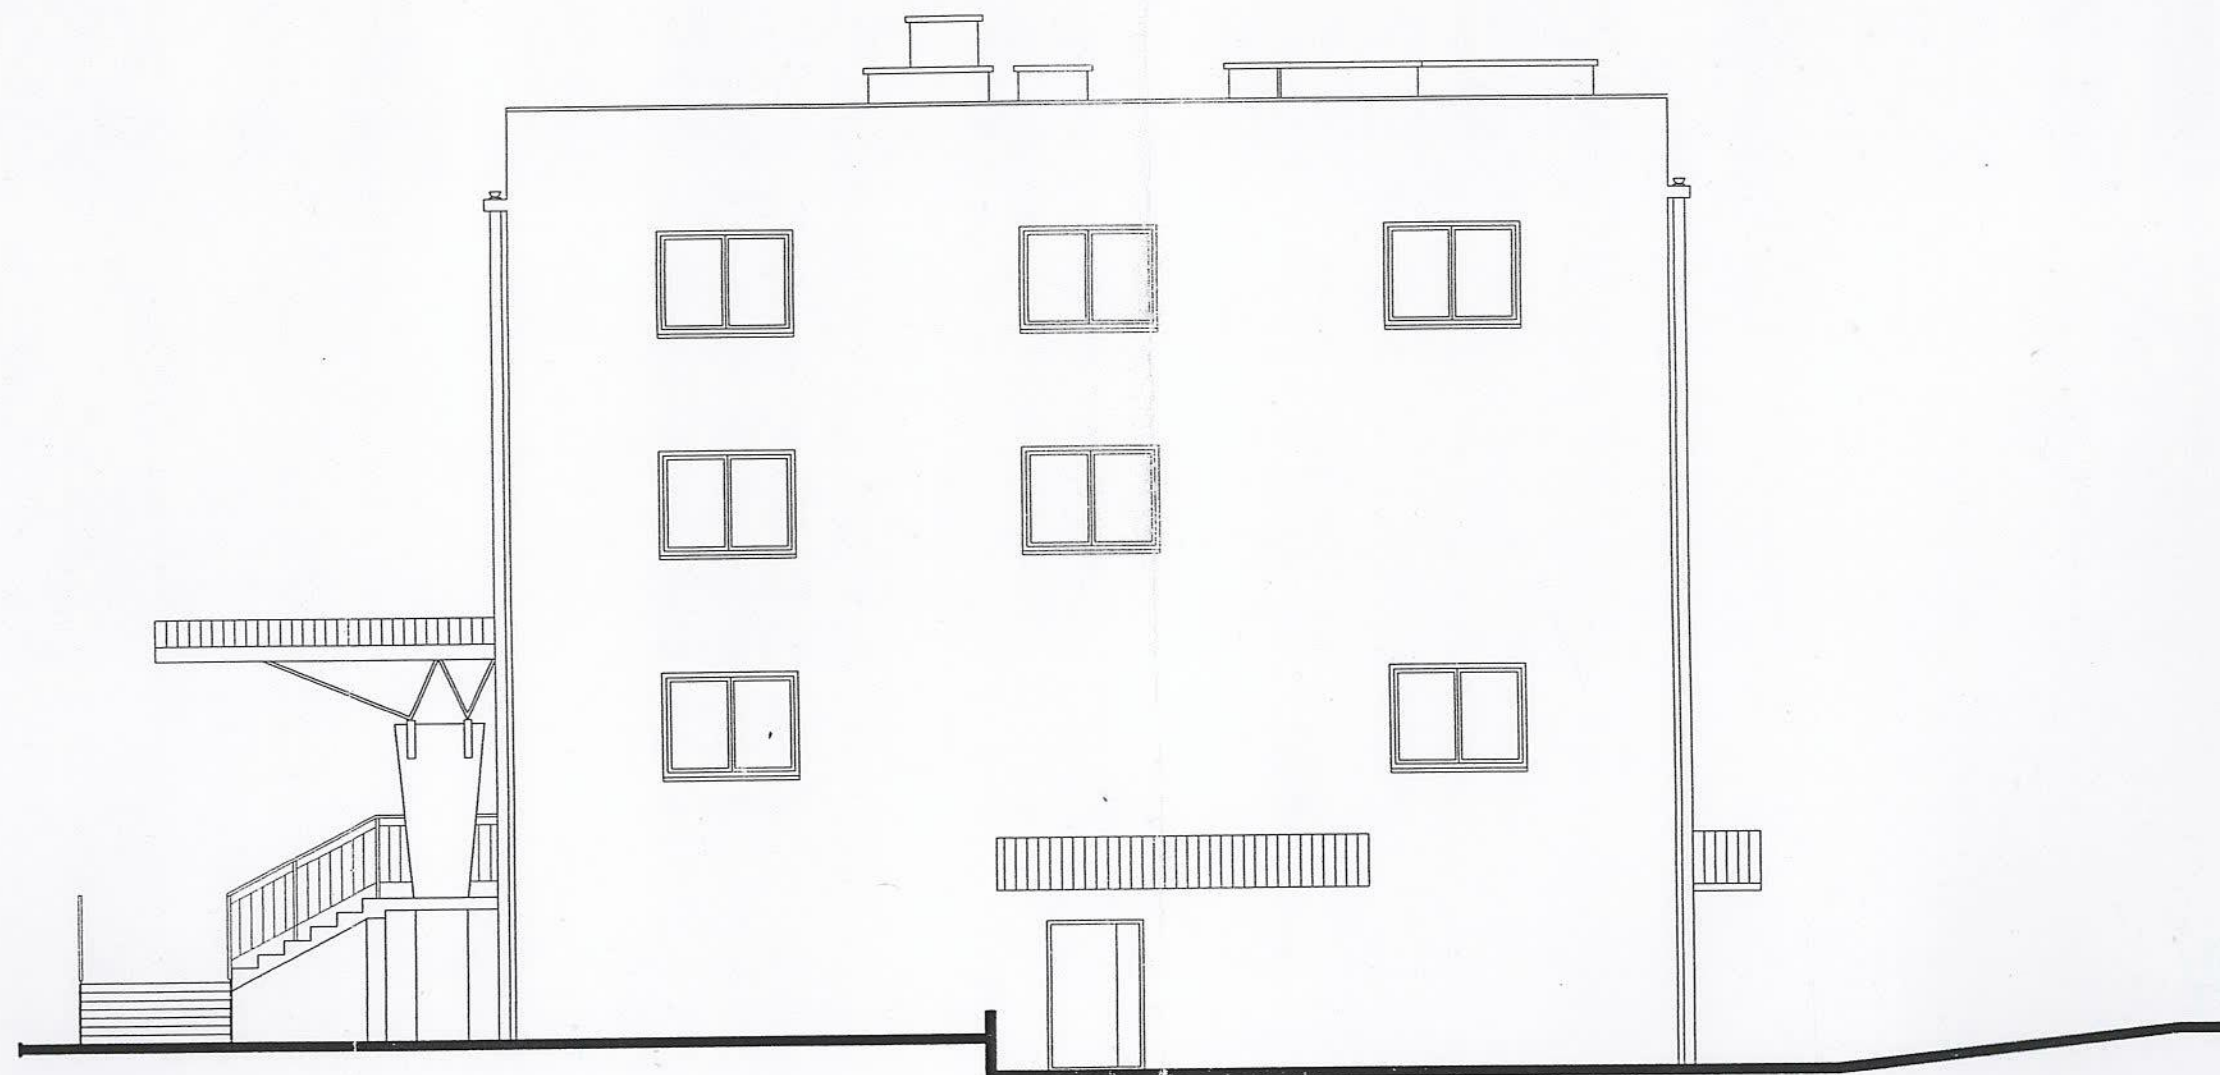

KIEROWNIK BUDOWY  
Mieczysław Grygowski  
Nr upraw. 180/SZ/94

"ASTRAGAL"	
STUDIO PROJEKTOWE	
70-846 Szczecin, ul. Chorzowska 1a	
tel. 432-12-42	
fax. 469-05-25	
Regon 810 971 768, NIP 955-157-01-52	
BRANŻA	architektura
PROJEKTANT	mgr inż. arch. Grzegorz Łanucha upr. nr 150/SZ/90
OPRACOWAŁ	mgr inż. arch. Waldemar Natkaniec mgr inż. arch. Grazyna Wesołowska
INWESTOR	ZARZĄD POWIATU PYRZYCKIEGO
OBIEKT	Projekt budowlany powykonawczy adaptacji budynku administracyjnego na cele Domu Pomocy Społecznej w Zabowie
TREŚĆ	ELEWACJA WSCH.
skala	1:100
data	02.2003r.
nr rysa	11