



# Stopa St1-St7

## skala 1:25

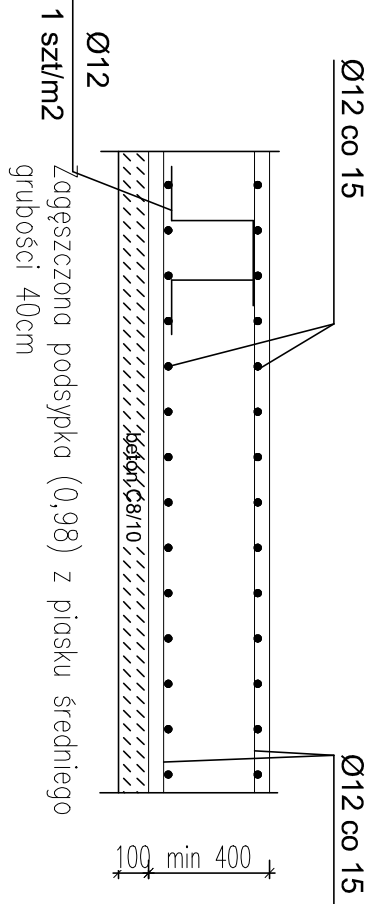

# Połączenie fundamentów

## skala 1:25

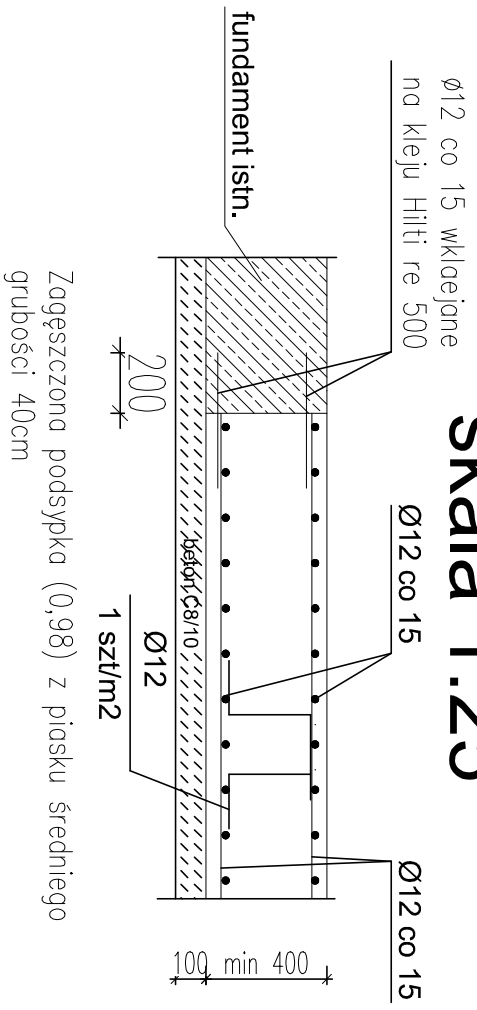

- Uwaga:
- Obowiązkiem wykonawcy jest weryfikacja wymiarów rzeczywistych na budowie, wszelkie niezgodności należy konsultować z projektantem.
  - Wymiary na rys. podano w mm,
  - Rozpatrywać łącznie z rysunkami architektonicznymi projektu wykonawczego oraz pozostałymi projektami branżowymi.

- zainstalowania istn. otworów
- wyburzenia
- elementy żelbetowe projektowane
- istniejące ściany nośne

+0.00=wg arch
STAL: S235
śruby w styk: spr. kl.8,8
śruby w styk: zwyk. kl.5,6
BETON: B30
STAL: AIIIIN BS1500S
otulina : C <sub>min</sub> =5cm

Tytuł: Remont kotłowni gazowej olejowej w ramach przebudowy pn.: „Modernizacja kotłowni gazowo – olejowej zlokalizowanej w SP ZOZ Państwowym Szpitalu dla Nerwowo i Psychicznie Chorych w Rybniku” ZADIE OBIEKTU BUDOWLANEGO: SP ZOZ Państwowy Szpital dla Nerwowo i Psychicznie Chorych w Rybniku ul. Gliwicka 33, 44 - 201 Rybnik Odbiór nadzoru: 24/301_1_10089 Rybnik nr. dzieln. 432/15			
INWESTOR: SP ZOZ Państwowy Szpital dla Nerwowo i Psychicznie Chorych w Rybniku ul. Gliwicka 33, 44 - 201 Rybnik			
GŁÓWNY WYKONAWCA: <b>INERGIS S.A.</b> ul. Gliwicka 33, 44 - 201 Rybnik tel./fax: (04) 366 81 18, (04) 366 91 13, e-mail: biuro@inergis.pl			
BRANŻA KONSTRUKCYJNA mgr inż. Bartosz Wrońska ul. Gliwicka 33, 44 - 201 Rybnik e-mail: biuro@inergis.pl			
PROJEKTOWAŁ: w specjalności Konstrukcyjno-Budowlanej			
SPRAWDZIŁ:			
ZESTAW PROJEKTOWY:			
TEMAT RYSUNKU:			
RZUT FUNDAMENTÓW			
TOM III		STADIUM:	DATA:
DOKUMENTACJA POWYKONAWCZA		DP	11.2022
SKALA:		FORMAT:	NR ARCHIWALNY:
1 : 50		A2x9020	DP-K-01-00