


ZAKŁAD USŁUGOWO-HANDLOWY
ANDRZEJ KUREK
59-420 BÓLKÓW
ul. Kamiennogórska 17a
Reg. 020096970 NIP 605-139-07-71

Woj. dolnośląskie
Pow. jaworski
Gmina: Bolków
Obręb: Wierzchosławice
dz.736
Inwentaryzacja powykonawcza
studni głębinowej
PODGK.6640.480.2020
km. 5.143.30.02
Wykonał dn. 07.11.2020

KOPIA MAPY ZASADNICZEJ
SKALA 1: 2000

Obiekt	Iłjęcie wód podziemnych w Wierzchosławicach, działka nr 736			
Treść	Mapa zasadnicza z lokalizacją otworów			
Rodzaj opracowania	Dokumentacja hydrogeologiczna zasobów eksploatacyjnych			
Opracował	dr Lech poprawski	grudzień 2020 r.	skala 1: 2 000	zał. nr 5

nr otw. | rzędna ust. zw. wody/gł. ust. zw. wody
gł. otw. | wydajność m³/h, depresja w otw. (pompowanie zespolowe) - m

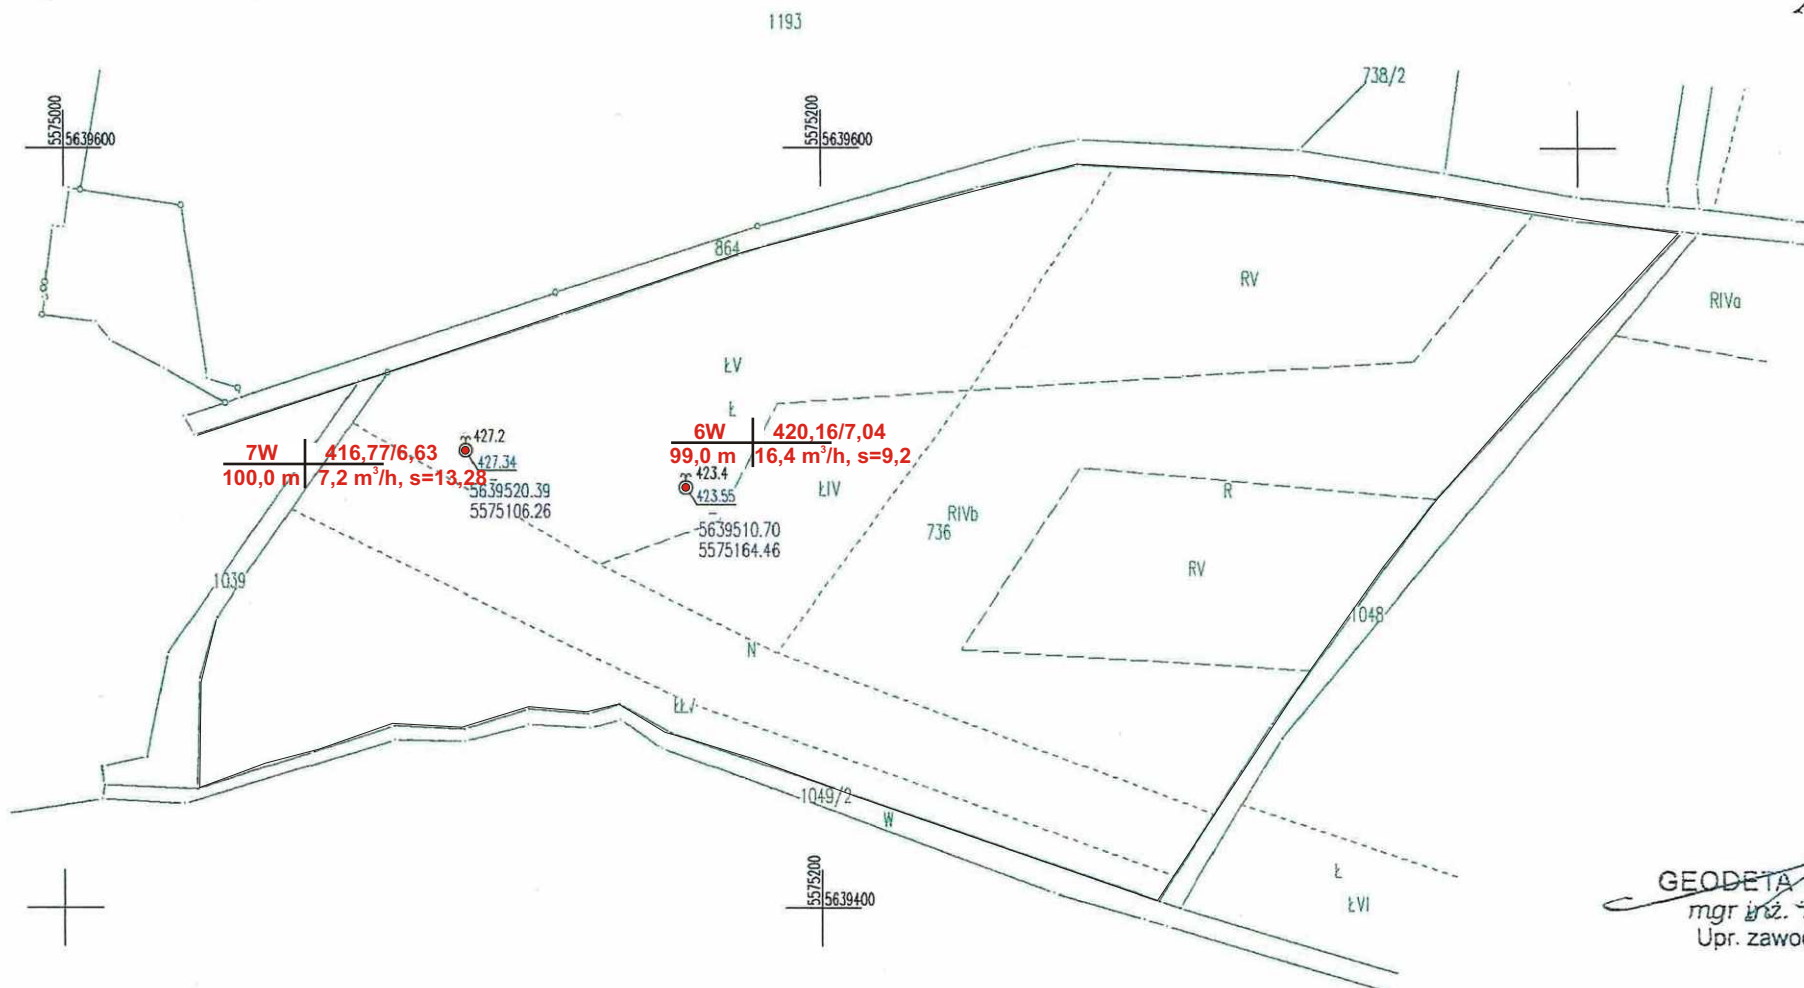

Andrzej Kurek
inż. geodeta

GEODETA UPRAWNIONY
mgr inż. Tomasz Mika
Upr. zawodowe nr 19215