


# DETALE BALUSTRADY

SKALA 1:10

OSTWIEŻENIA  
84-100 Puck, ul. 1 Maja 16  
tel. 673-41-86

drewniane dyble Ø15mm

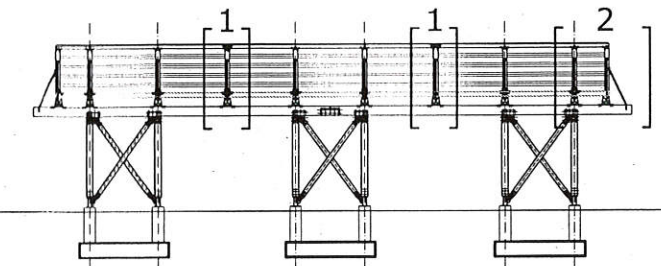

SCHEMAT PLATFORMY

Pręt stalowy Ø16mm

belka 14x20cm  
drewno kl. C24

POZ. 1

słup 14x14cm  
drewno klasy C24

poręcz drewniana 10x10cm,  
sfazowana na 2 cm

+3.45

L 60x60x4  
l=40mm

krawędziak  
6x6cm

drewniany czop  
Ø2cm, dł.=2cm

krawędziak  
10x10cm

deska  
120x45cm

+2.35


L 100x100x5

L 100x100x5  
l=90mm

DETAL 1

DETAL 2  
WIDOK ZEWN.  
NAROŻNIKA

DOKUMENTACJA  
POWYKONAWCZA

Jednostka projektowa	 Biuro Architektoniczne ATRIO SP. z o.o. ul. Ujejskiego 24; 81-426 Gdynia tel. 058 620 36 96 # tel.kom. 601 695 296 biuro@atrio-architekci.pl		
Inwestor	Urząd Gminy Puck, ul. 10-go Lutego 29 84-100 Puck		
Projekt	Park Kulturowy Osada Łowców Fok w Rzucewie		
Lokalizacja	Rzucewo, dz. 223/11	Nr proj.	
Obiekt	PLATFORMA WIDOKOWA		010609RZPL
Tytuł rys.	DETALE BALUSTRADY	Data	2009.07.28
		Skala	1:10
Faza	projekt budowlano-wykonawczy	Nr edycji	A
Branża	architektura		
Projektant	dr inż. arch. Grzegorz Rzepecki nr upr. 533/Gd/81	Nr rys.	
Opracował	mgr inż. arch. Marcin Podleński		
Sprawdził	mgr inż. arch. Karolina Dambek nr upr. PO/KK/156/2007		
PRAWA AUTORSKIE ZASTRZEŻONE			

A-38