
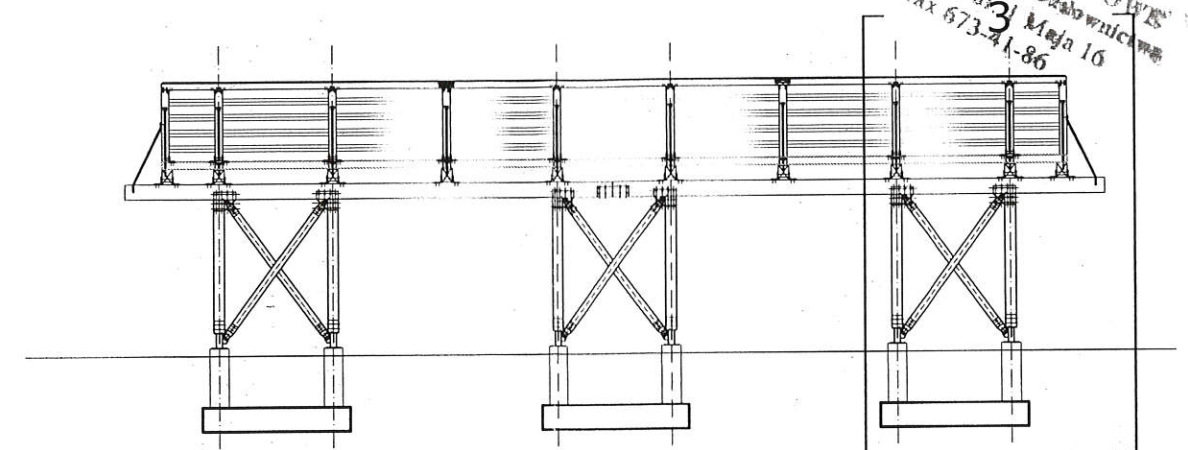


# DETAL KRZYŻULCÓW


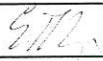

STADYUM PROJEKTOWE  
tel./fax 673-41-86

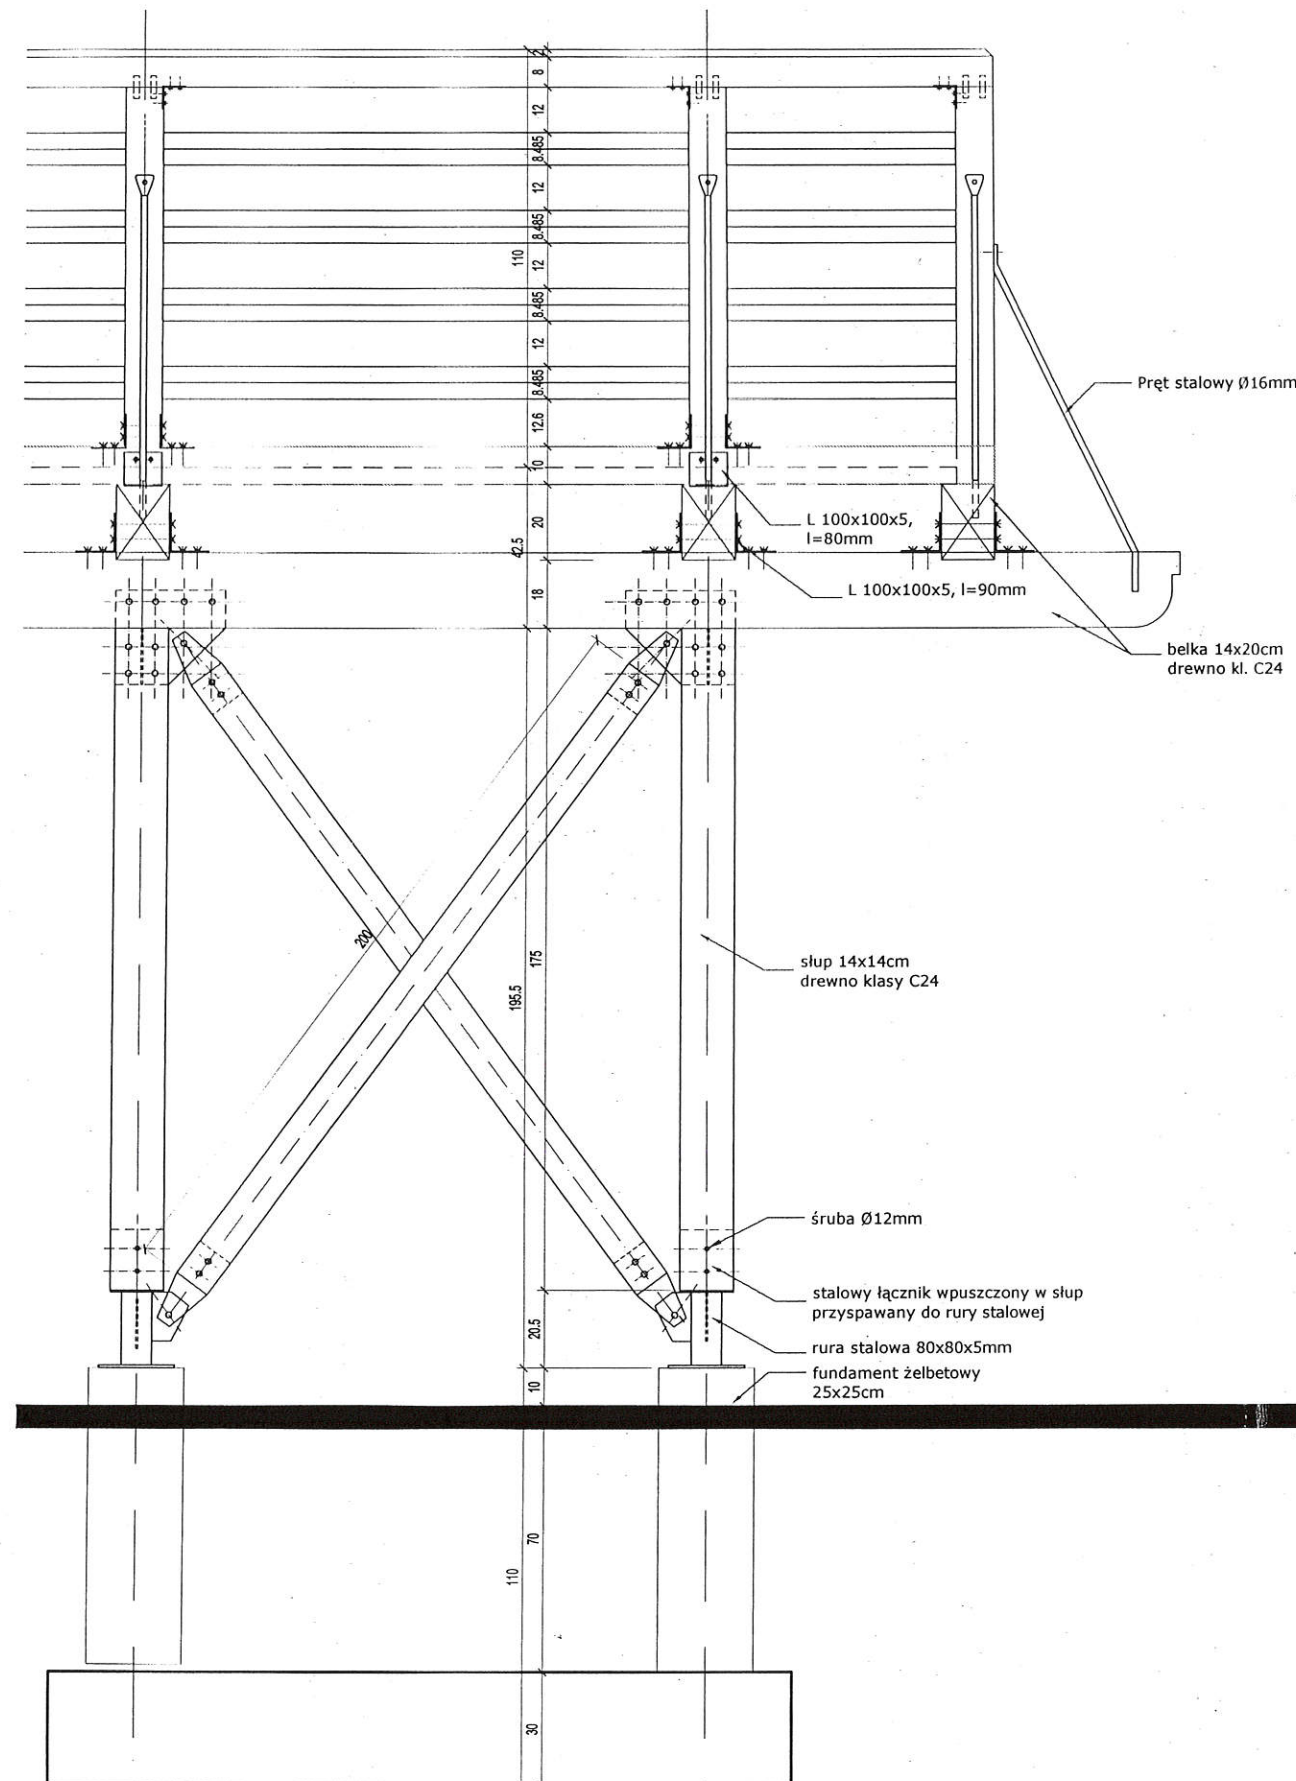

DOKUMENTACJA  
POWYKONAWCZA

WIDOK 3, SKALA 1:20

SKALA 1:20, 1:10

Jednostka projektowa	 <div>Biuro Architektoniczne ATRIO SP. z o.o. ul. Ujejskiego 24; 81-426 Gdynia tel. 058 620 36 96 # tel.kom. 601 695 296 biuro@atrio-architekci.pl</div>		
Inwestor	Urząd Gminy Puck, ul. 10-go Lutego 29 84-100 Puck		
Projekt	Park Kulturowy Osada Łowców Fok w Rzucewie		
Lokalizacja	Rzucewo, dz. 223/11	Nr proj.	
Obiekt	PLATFORMA WIDOKOWA	010609RZPL	
Tytuł rys.	DETAL KRZYŻULCÓW		Data 2009.07.28
			Skala 1:20, 1:10
Faza	projekt budowlano-wykonawczy		Nr edycji
Branża	architektura		A
Projektant	dr inż. arch. Grzegorz Rzepecki nr upr. 533/Gd/81		Nr rys.
Opracował	mgr inż. arch. Marcin Podlewski		A-39
Sprawdził	mgr inż. arch. Karolina Dambek nr upr. PO/KK/156/2007		
PRAWA AUTORSKIE ZASTRZEŻONE			