


## RZUT SŁUPÓW

I BELEK KONSTRUKCYJNYCH

SKALA 1:50

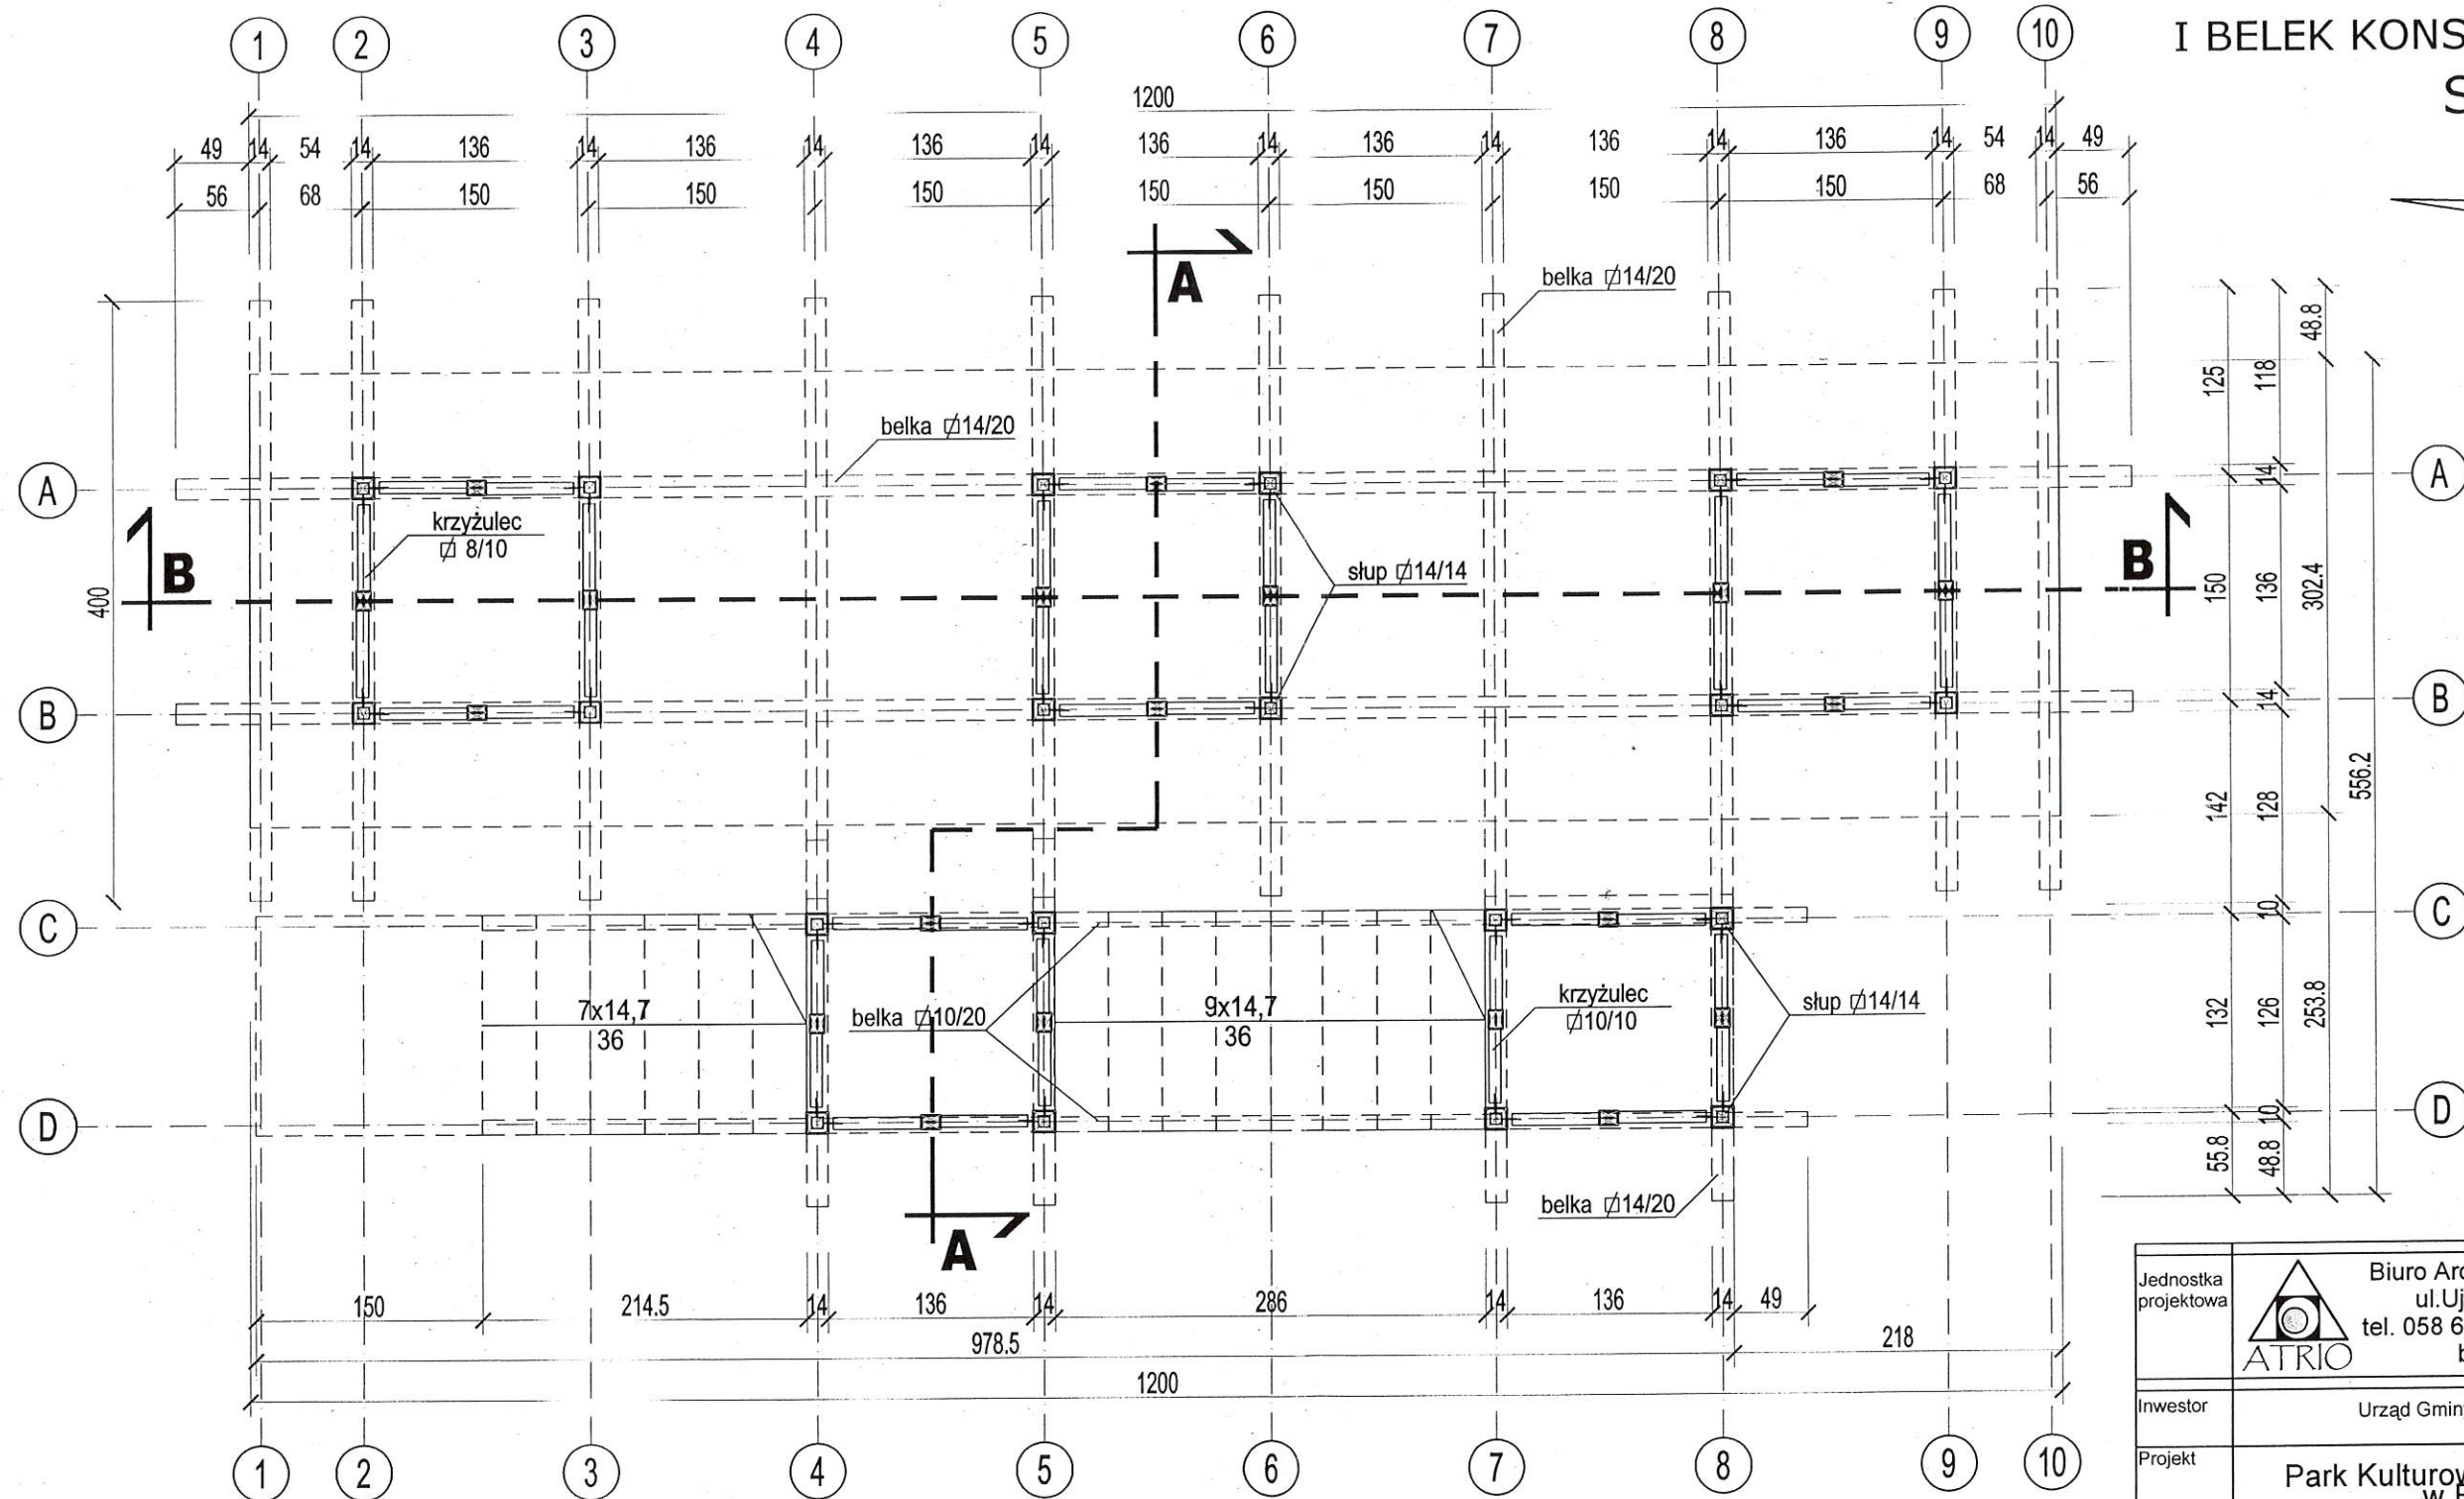

RZUT SŁUPÓW I BELEK KONSTRUKCYJNYCH

DOKUMENTACJA  
POWYKONAWCZA

Jednostka projektowa	 <div>Biuro Architektoniczne ATRIO SP. z o.o. ul. Ujejskiego 24; 81-426 Gdynia tel. 058 620 36 96 # tel.kom. 601 695 296 biuro@atrio-architekci.pl</div>	
Inwestor	Urząd Gminy Puck, ul. 10-go Lutego 29 84-100 Puck	
Projekt	Park Kulturowy Osada Łowców Fok w Rzucewie	
Lokalizacja	Rzucewo, dz. 223/11	Nr proj.
Obiekt	PLATFORMA WIDOKOWA	010609RZPL
Tytuł rys.	RZUT SŁUPÓW I BELEK KONSTRUKCYJNYCH	Data 2009.07.28
		Skala 1:50
Faza	projekt budowlano-wykonawczy	Nr edycji
Branża	architektura	A
Projektant	dr inż. arch. Grzegorz Rzepecki nr upr. 533/Gd/81	Nr rys.
Opracował	mgr inż. arch. Marcin Podlewski	A-35
Sprawdził	mgr inż. arch. Karolina Dambek nr upr. PO/KK/156/2007	
PRAWA AUTORSKIE ZASTRZEŻONE		