


ZESTAWIENIE POWIERZCHNI			
NR. POM.	NAZWA POMIESZCZENIA	RODZAJ POSADZKI	POW. UŻYTKOWA m²
-1/1	HALA KRAT	ZYWICA EPOKSYDOWA	110,7
-1/2	HALA POMP	ZYWICA EPOKSYDOWA	76,0
RAZEM			186,7m²

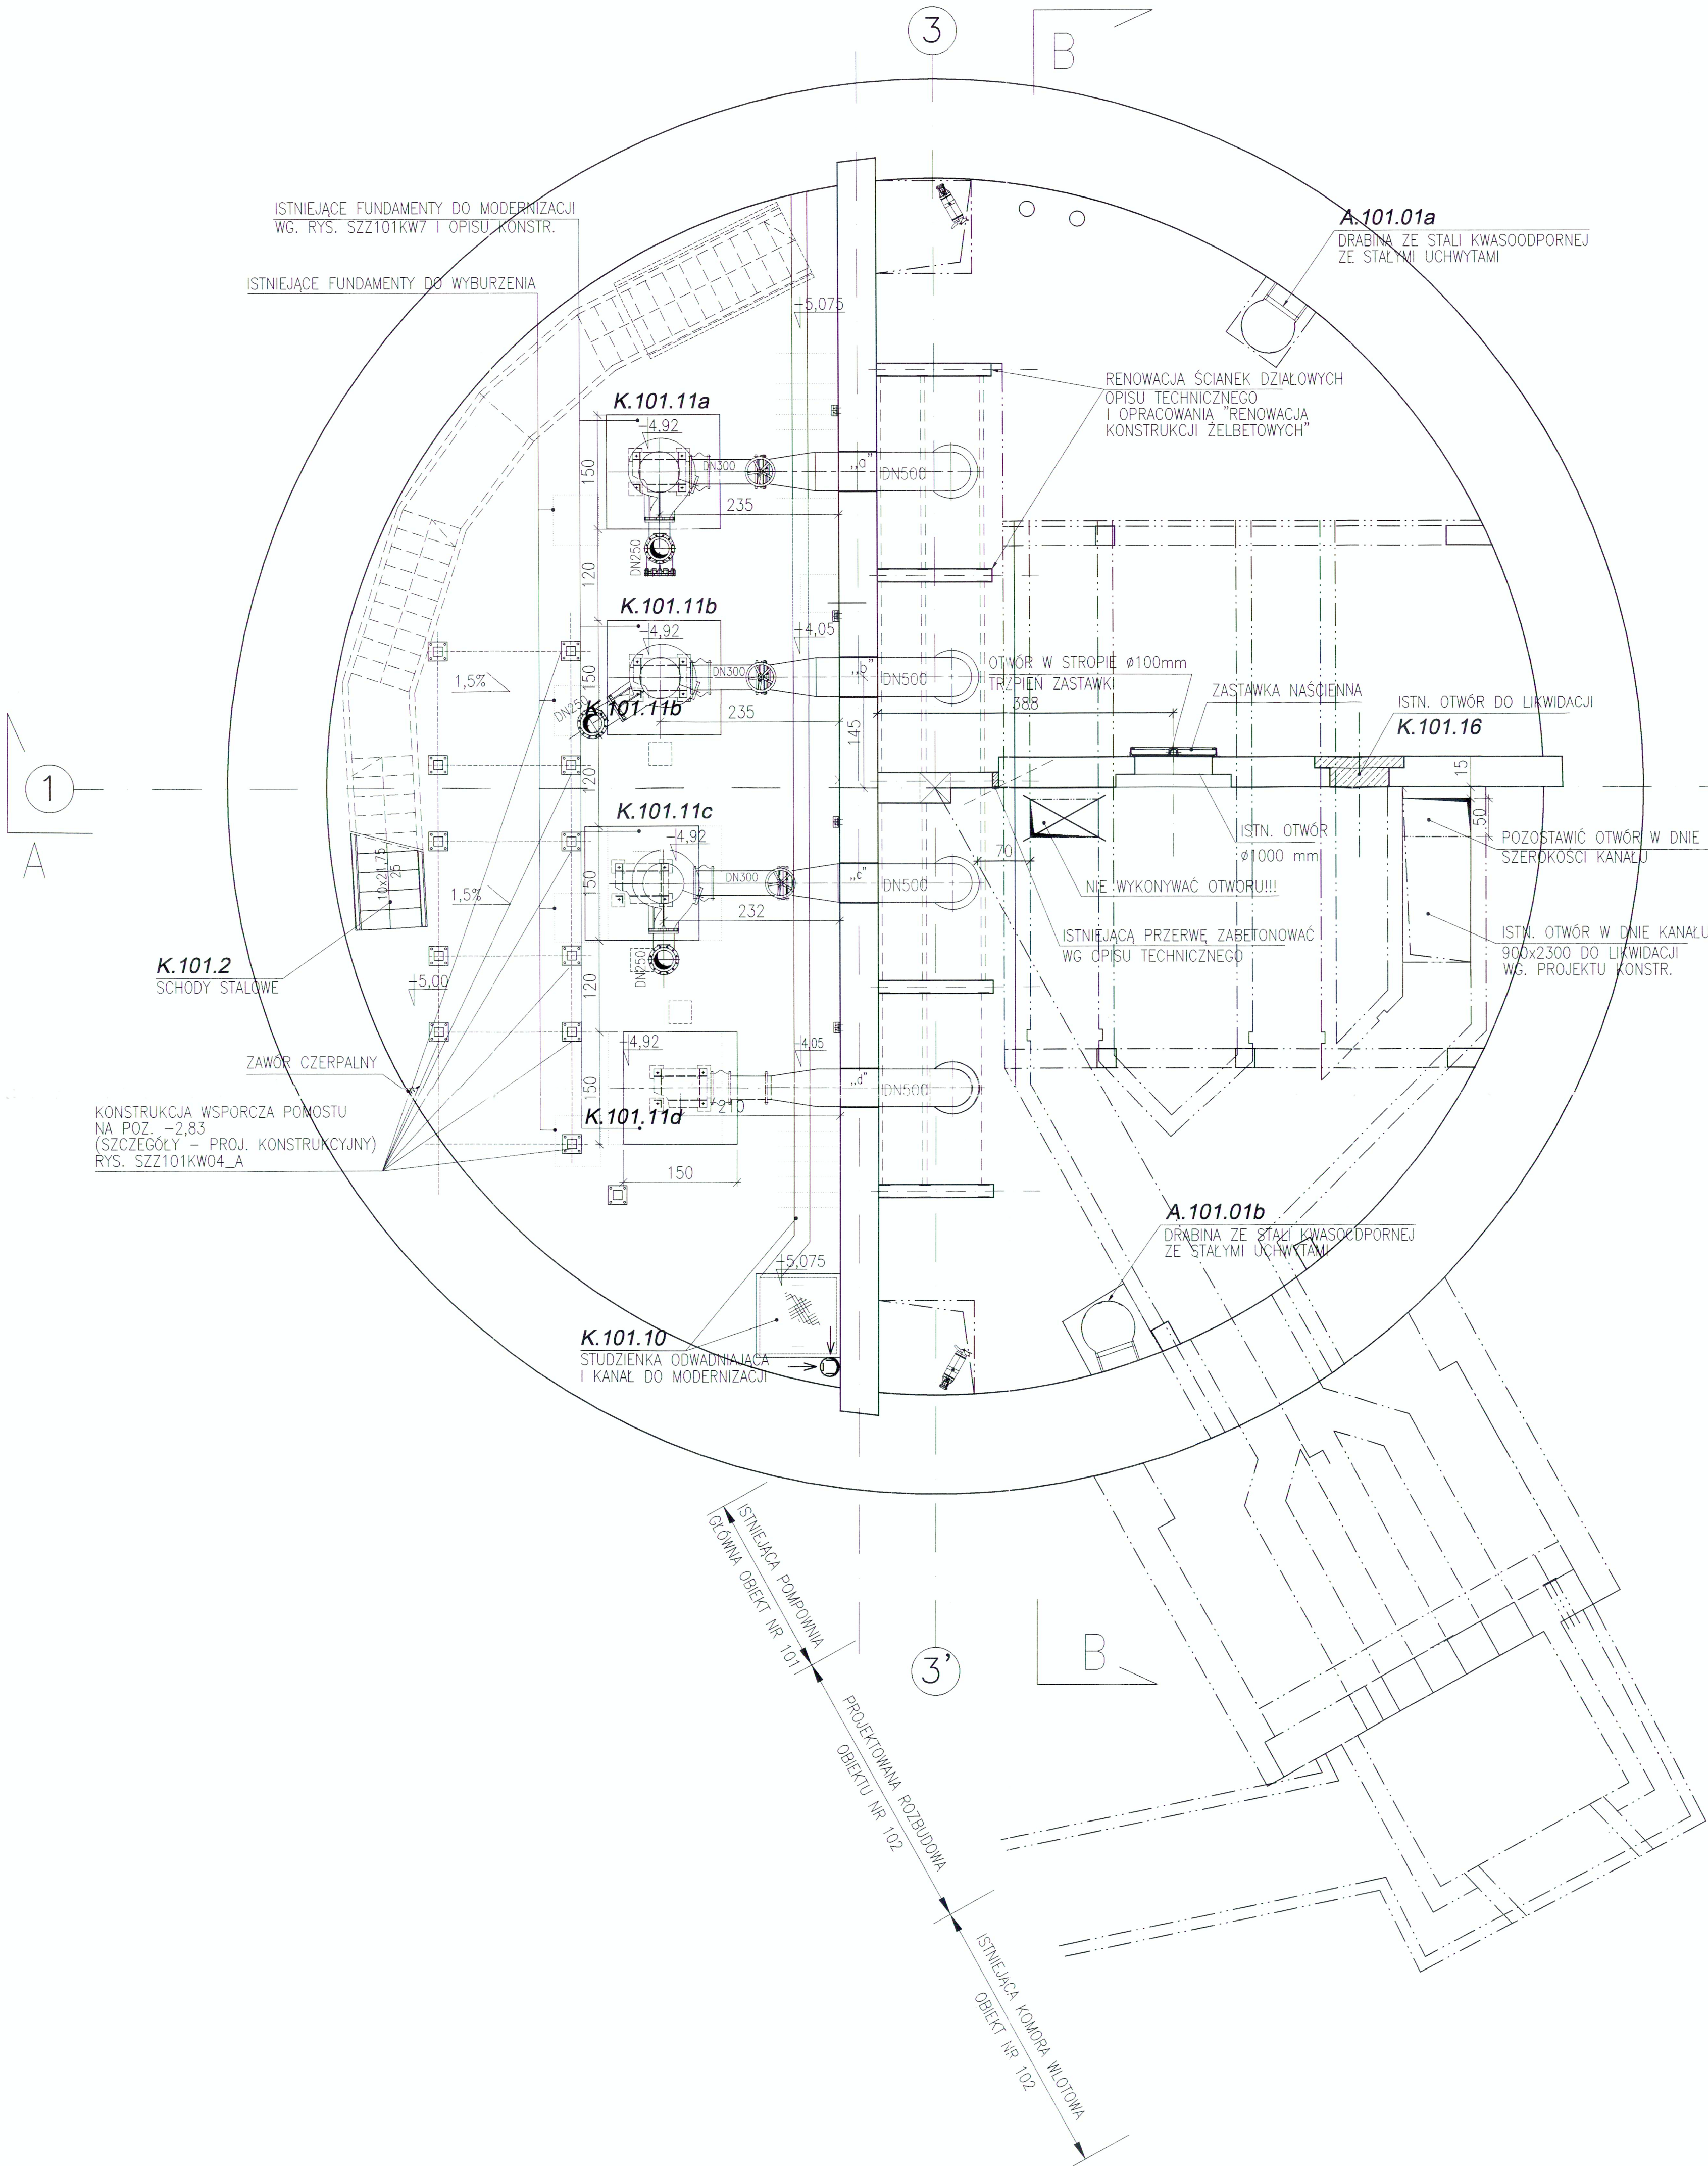

NIE MA MOŻLIWOŚCI WYKONANIA ZAGŁĘBIŃ W PŁYCE DENNEJ STUDNI, MOŻLIWOŚĆ REPROFILACJI PŁYTY DENNEJ W CELU UZYSKANIA ZAGŁĘBIŃ W DNE ZOSTANIE PRZEANALIZOWANA PODCZAS WIZJI LOKALNEJ DNA ZBIORNIKA. FUNDAMENTY POD POMPY ZLOKALIZOWAĆ W OSI PRZEWODÓW SSAWNYCH. SPRAWDZIĆ WYMIARY PO OPRÓŻNIENIU ZBIORNIKA I DEMONTAŻU URZĄDZEŃ. UWAGA: NA RZUCIE PODANO RZĘDNE BEZWZGLĘDNE

Aktualizacja zgodnie z projektem technologicznym. Korekta lokalizacji fundamentów K101.11c i K101.11c. Zmiany w komorze wlotowej 102 (komorze krat)				20.07.2008	B
opis				podpis	data
PROTECTIVE NOTE: Conveying and copying of this document, utilization and information about its contents prohibited as long as not permitted expressly. Any contravention will oblige to compensation. All rights reserved for case of patenting or TM-registration.					
 <b>WTE</b> Wassertechnik (Polska) Sp. z o.o. ul. Ryżowa 45 02-495 Warszawa Tel.: 48 (22) 331 46 50 Fax: 48 (22) 331 46 51 e-mail: office@wte-pl.com		 <b>Polimex Mostostal</b> ul. Terespolska 12 08-110 Siedlce Tel. (+48) 25 / 644 31 20 Fax (+48) 25 / 644 55 52			
Inwestycja: MODERNIZACJA I ROZBUDOWA O CZĘŚĆ BIOLOGICZNĄ MECHANICZNO-CHEMICZNEJ OCZYSZCZALNI ŚCIEKÓW "ZDROJE" w SZCZECINIE 70-762 SZCZECIN, ul.WSPÓLNA 41/43					
tytuł rysunku: POMPOWNA GŁÓWNA-MODERNIZACJA BUDYNEK NR 101 RZUT: POZIOM -5,00				stadium: PROJEKT POWYKONAWCZY	
opracował: mgr inż. arch. M. Boruc				branża: ARCHITEKTURA	
nr uprawnień: 7131/40/P/2003 w specj. architektonicznej		projektował: mgr inż. arch. Stefan Bajer		nr umowy: 2000/PL/16/P/PE/016-12	
podpis: [signature] data: 10.2009		podpis: [signature] data: 10.2009		skala: 1:50 data rysunku: 10.2009	
SZZ101APW01B		SZZ101APW01B		nr rysunku: 12	