

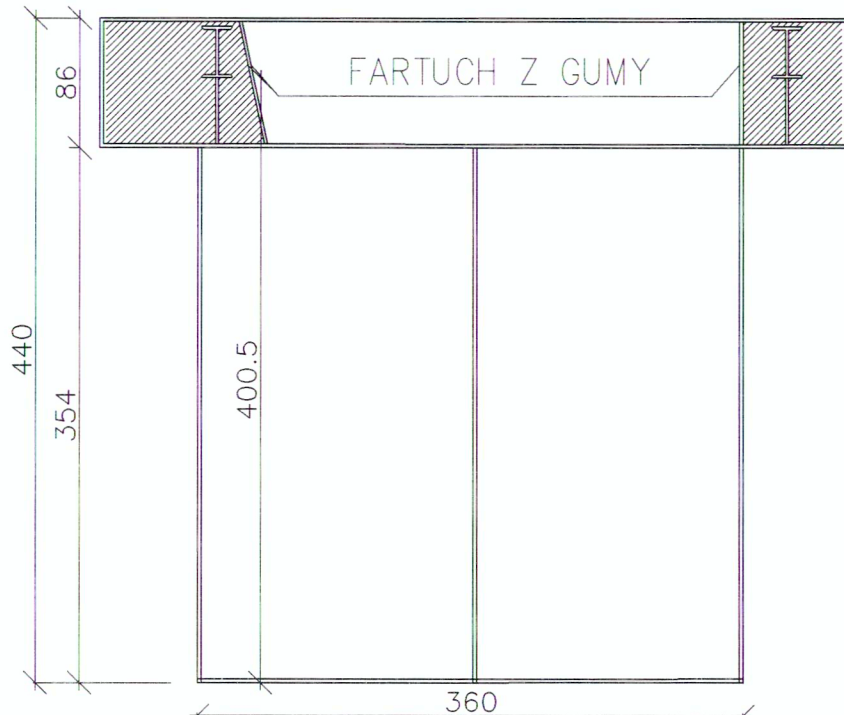
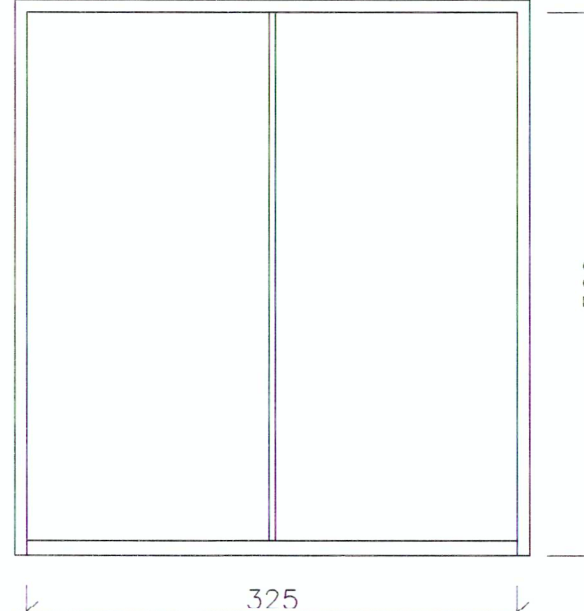
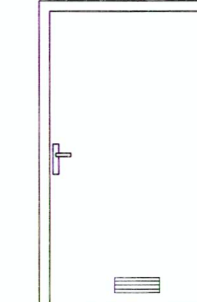
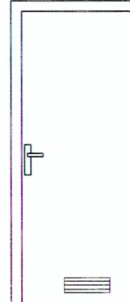


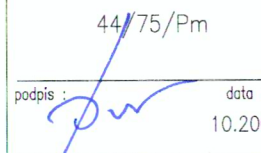


OZNACZENIE NA RYSUNKU		DZ2	DZ3	BR1	BR2	D1	DW1	DW1
NAZWA ELEMENTU		DRZWI PCV ZEWNĘTRZNE, OCIEPLONE	DRZWI STALOWE ZEWNĘTRZNE, OCIEPLONE	BRAMA STALOWA OCIEPLONA	BRAMA DWUSKRZYDŁOWA	DRZWI STALOWE Z NAWIEWEM	DRZWI PCV PŁYTOWE Z NAWIEWEM	DRZWI PCV PŁYTOWE Z NAWIEWEM
PRODUCENT STOLARKI								
SCHEMAT								
Wymiary w świetle muru	S ₀	110	100	—	225	130	100	100
	H ₀	210	245	—	360	205	205	205
Wymiary zewnętrzne	S _z							
	H _z							
Wymiary w świetle ościeżnicy	S	90	90	360	225	120	90	90
	H	200	240	354	360	200	200	200
UWAGI		U <3,0 W/m2K z wkładką patentową RAL 5007	U _k <3,0 W/m2K z wkładką patentową RAL 5007	U _k <3,0 W/m2K RAL 5007	U _k <3,0 W/m2K BRAMA DWUSKRZYDŁOWA PODANO WYMIARY W ŚWIETLE MURU SZEROKOŚĆ MONTAŻOWA WG DANYCH PRODUCENTA RAL 5007	Z NAWIEWEM I WKŁADKĄ PATENTOWĄ RAL 5007	Z NAWIEWEM	Z NAWIEWEM I BLOKADĄ WC
ILOSC:	PARTER	1P	1P	1	1	1L	1L	1P

UWAGA ! WYMIARY OTWORÓW SPRAWDZIC NA BUDOWIE, PRZED WYKONANIEM OTWORÓW SPRAWDZIĆ CZY ZAPAS W ŚWIETLE MURU JEST WYSTARCZAJĄCY DLA UZYSKANIA WŁAŚCIWEGO ŚWIATŁA DRZWI WG DANYCH PRODUCENTA

ZMIANA STOLARKI I ŚLUSARKI ZA WYJĄTKIEM BRAMY BR1		02.09.08	B
opis	podpis	data	rewizja
PROTECTIVE NOTE: Conveying and copying of this document, utilization and information about its contents prohibited as long as not permitted expressly. Any continuation will oblige to compensation. All rights reserved for case of patenting or TM-registration.			
 WTE Wassertechnik (Polska) Sp. z o.o. ul. Ryzowa 45 02-495 Warszawa Tel.: 48 (22) 331 46 50 Fax: 48 (22) 331 46 51 e-mail: office@wte-pl.com		 ul. Terespolska 12 08-110 Siedlce Tel. (+48) 25 / 644 31 20 Fax (+48) 25 / 644 55 52	
Inwestycja : MODERNIZACJA I ROZBUDOWA O CZĘŚĆ BIOLOGICZNĄ MECHANICZNO-CHEMICZNEJ OCZYSZCZALNI ŚCIEKÓW "ZDROJE" w SZCZECINIE adres 70-762 SZCZECIN, ul.WSPÓLNA 41/43			
tytuł rysunku : POMPOWNIĄ GŁÓWNA-MODERNIZACJA BUDYNEK NR 101 ZESTAWIENIE DRZWI I BRAM		stadium : PROJEKT POWYKONAWCZY branża : ARCHITEKTURA	
sprawdził : mgr inż. arch. M. Boruc nr uprawnień : 7131/40/P/2003		projektował : mgr inż. arch.Stefan Bajer nr umowy : 2000/PL/16/P/PE/016-12 skala : 1:50 data rysunku : 10.2009 nr rysunku : SZZ101APW09-B	
podpis :  data : 10.2009		podpis :  data : 10.2009 nr pliku : SZZ101APW09-B format : 840/297 nr rysunku wewn. :	