



PRZEKRÓJ C-C  
SKALA 1:20

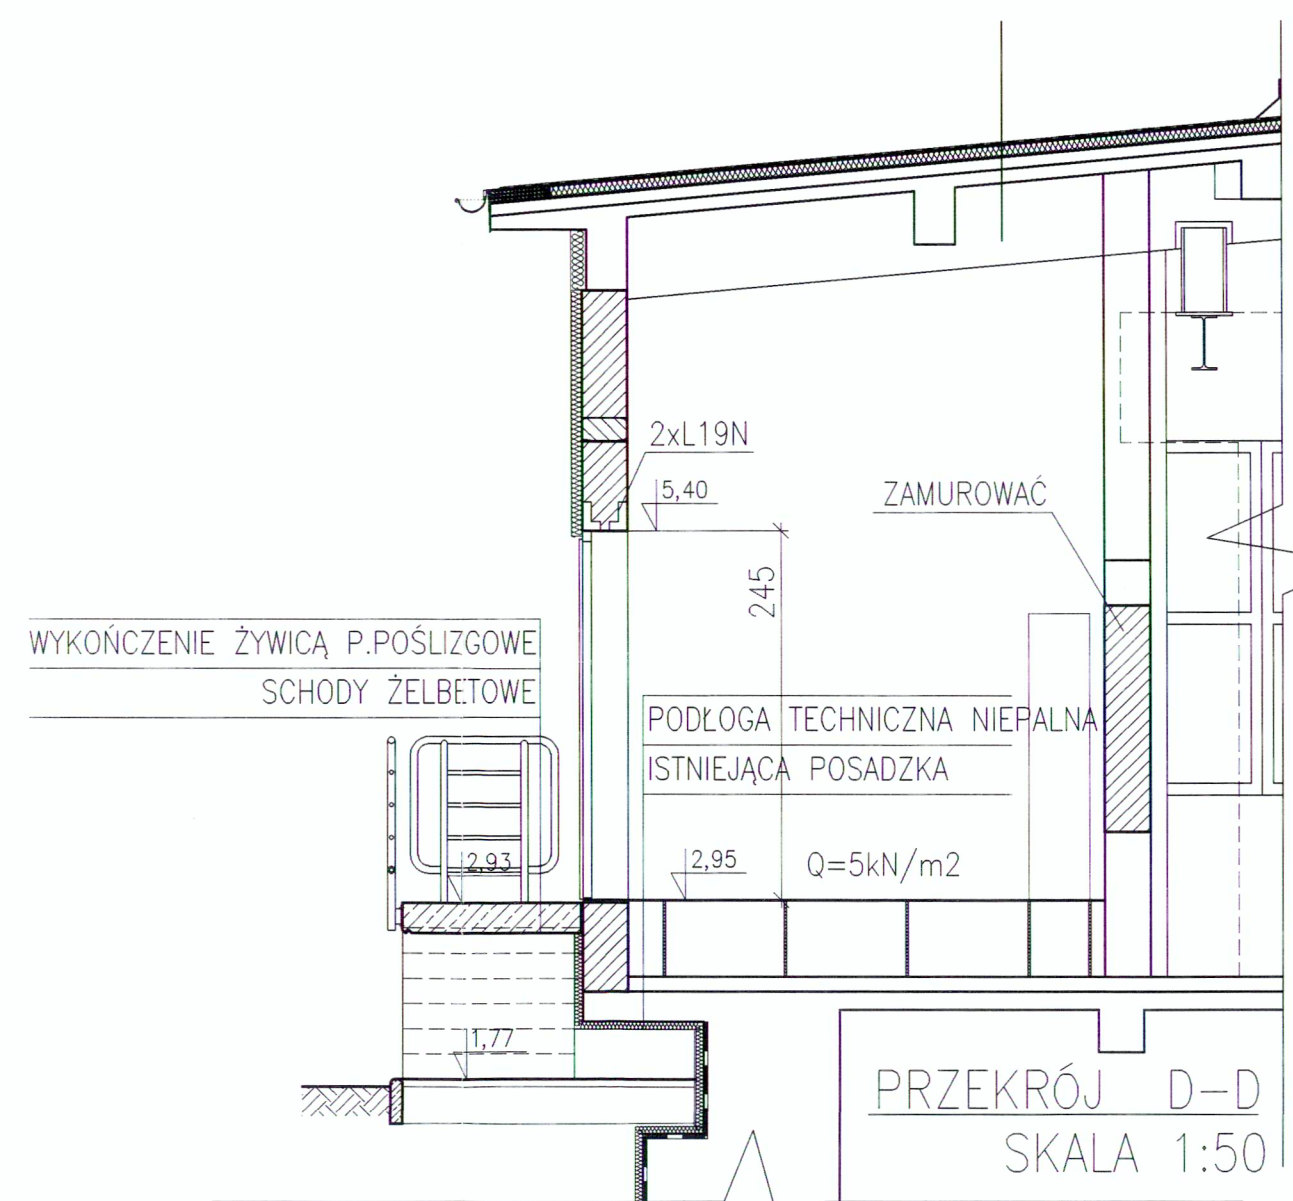


PRZEKRÓJ D-D  
SKALA 1:50

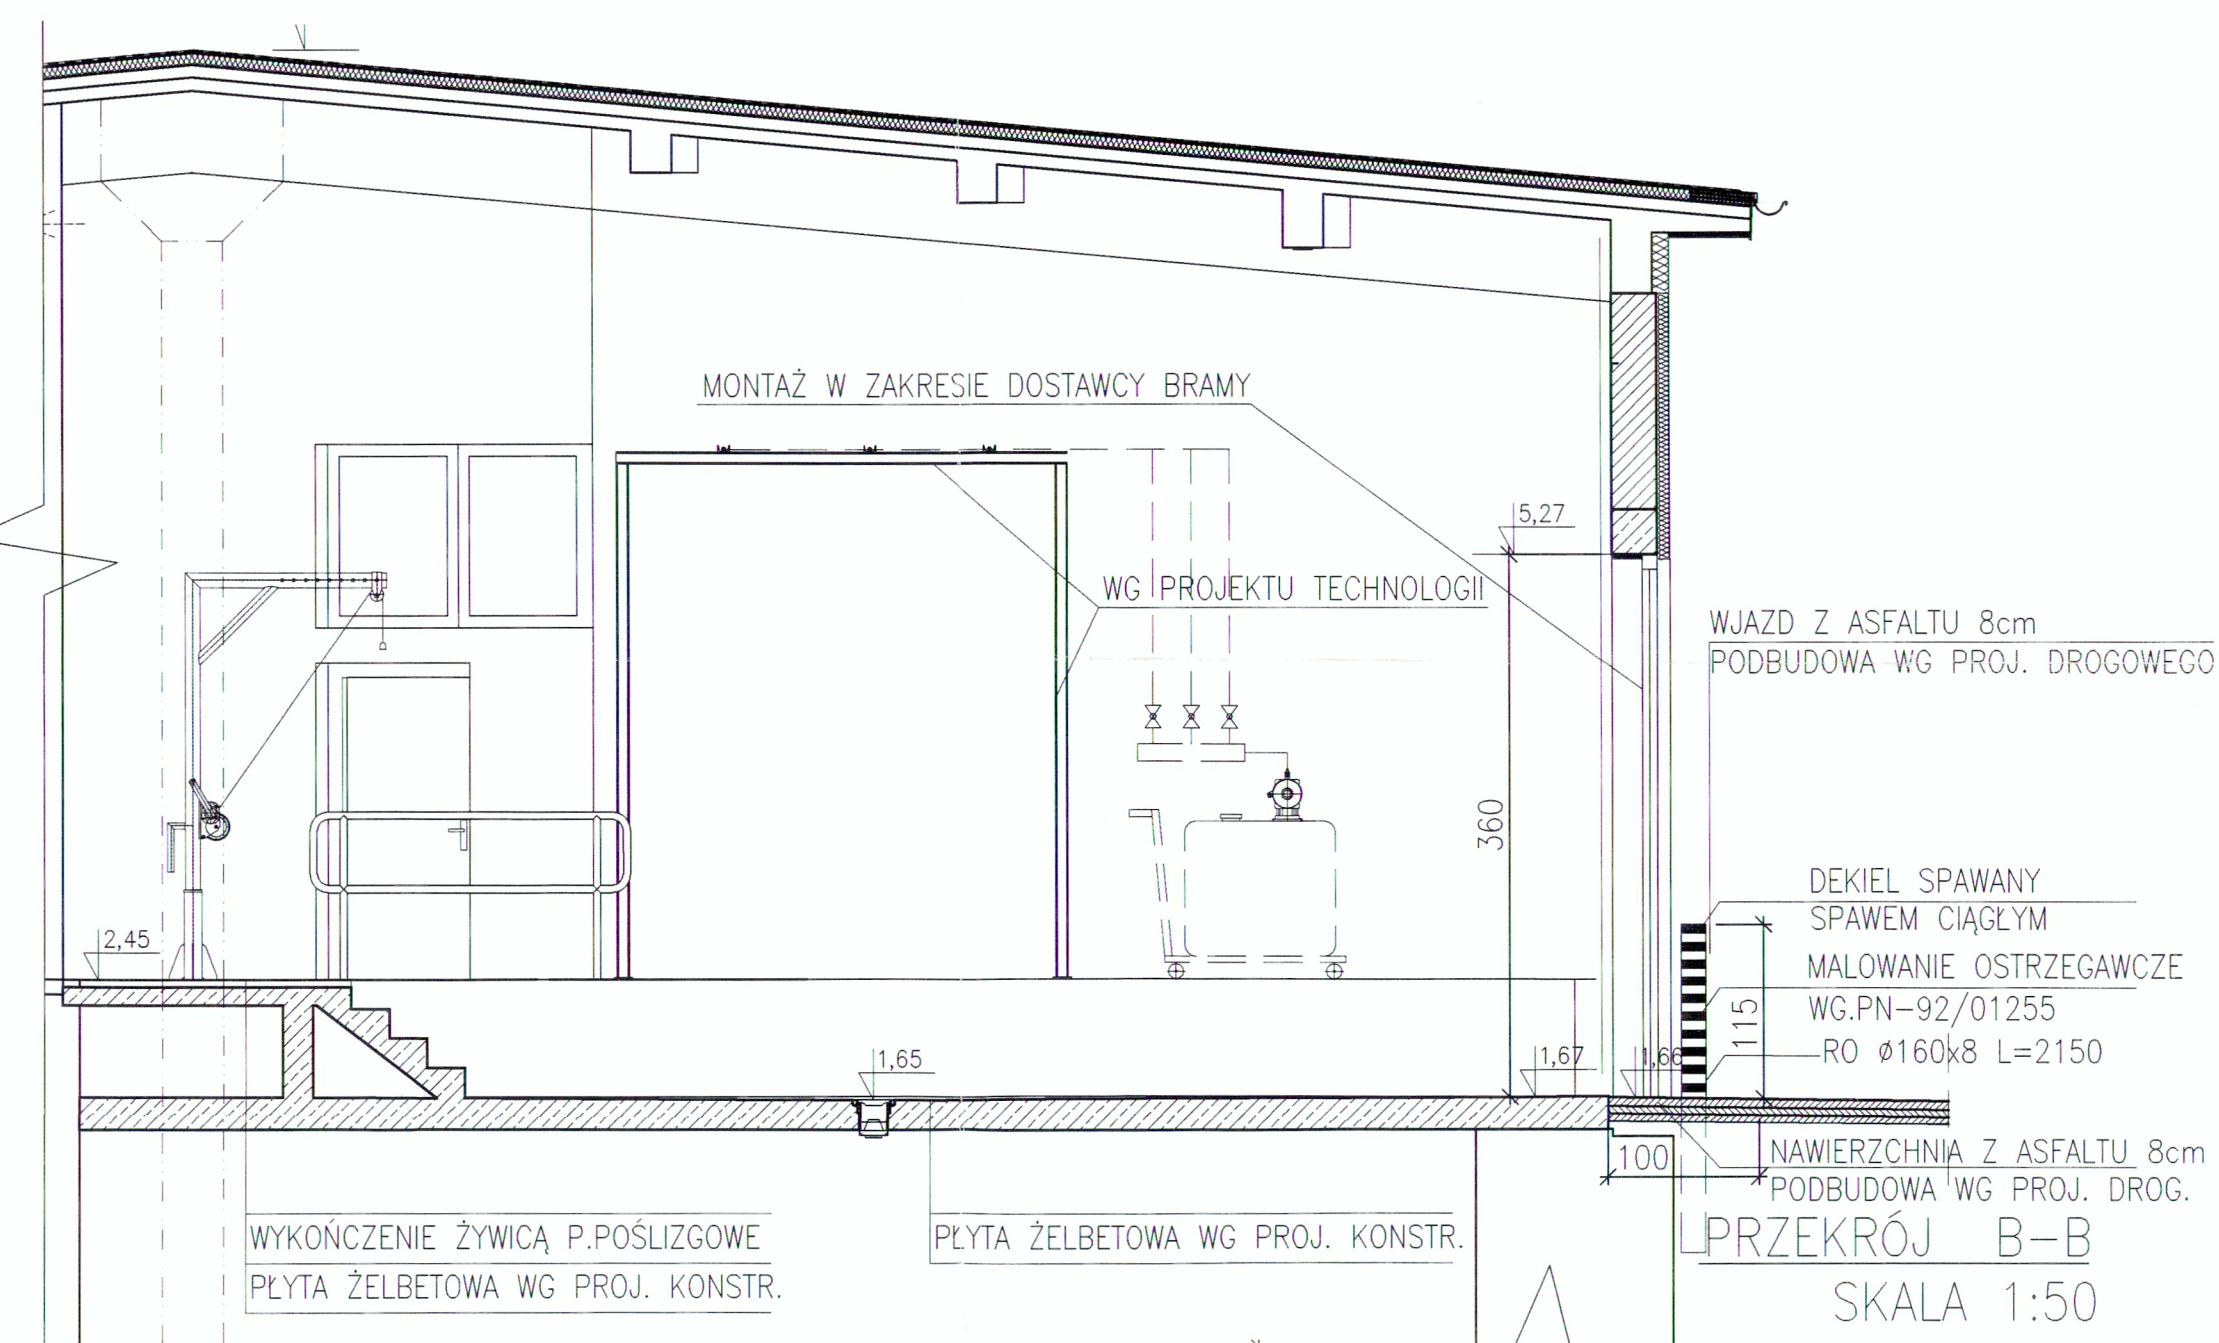

PRZEKRÓJ B-B  
SKALA 1:50

### ZAMKNIĘCIE PŁYTY POLIWĘGLANOWEJ PROFILEM ALUMINIOWYM TYPU "F"

PROFIL DOCISKOWY GÓRNY  
USZCZELKA KP-2  
PŁYTA POLIWĘGLANOWA  
1-KOMOROWA KOL.MLECZNY  
USZCZELKA SD-12  
KONSTRUKCJA NOŚNA

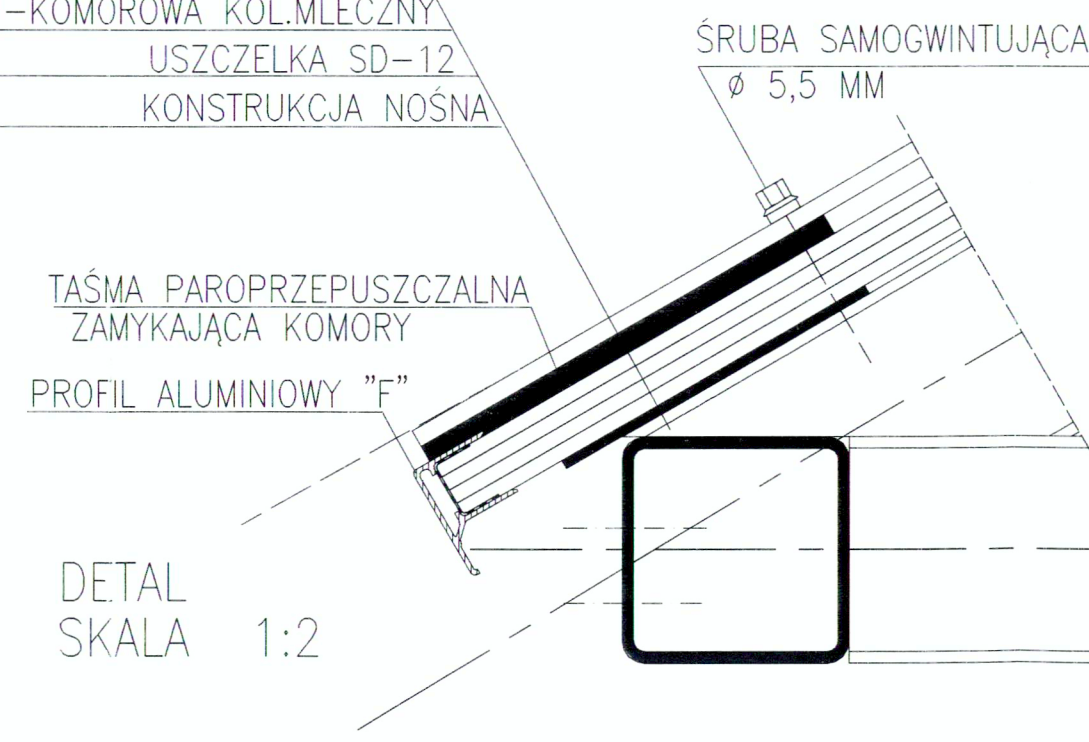

DETAL  
SKALA 1:2

Aktualizacja przekroju zgodnie z opisem zmian na rzutach i w karcie przekazania rewizji.		02.09.08	B
opis	podpis	data	rewizja
PROTECTIVE NOTE: Conveying and copying of this document, utilization and information about its contents prohibited as long as not permitted expressly. Any contravention will oblige to compensation. All rights reserved for case of patenting or TM-registration.			
 <b>WTE Wassertechnik (Polska) Sp. z o.o.</b> ul. Ryzowa 45 02-495 Warszawa Tel: 48 (22) 331 46 50 Fax: 48 (22) 331 46 51 e-mail: office@wte-pl.com		 <b>Polimex Mostostal</b> ul. Terespolska 12 06-110 Siedlce Tel. (+48) 25 / 644 31 20 Fax (+48) 25 / 644 55 52	
Inwestycja : MODERNIZACJA I ROZBUDOWA O CZĘŚĆ BIOLOGICZNĄ MECHANICZNO-CHEMICZNEJ OCZYSZCZALNI ŚCIEKÓW "ZDROJE" w SZCZECINIE adres : 70-762 SZCZECIN, ul.WSPÓLNA 41/43			
tytuł rysunku : POMPOWNIĄ GŁÓWNA-MODERNIZACJA BUDYNEK NR 101 PRZEKROJE B-B, C-C, D-D		stadium : PROJEKT POWYKONAWCZY branża : ARCHITEKTURA	
opracował : mgr inż. arch. M. Boruc nr uprawnień : 7131/40/P/2003 data : 10.2009 podpis : 	projektował : mgr inż. arch. Stefan Bojer nr uprawnień : 44/75/Pm specjalności architektonicznej : data : 10.2009 podpis : 	nr umowy : 2000/PL/16/P/PE/016-12 skala : 1:50/20/2 data rysunku : 10.2009 nr rysunku : SZZ101APW07-B nr rysunku wewn. : format : nr rysunku wewn. : format :	 SZZ101APW07-B