


Wójtowo ul. Klonowa

PROJ. OBWÓD OŚWIELE
- KABEL YAKY4x25, I=

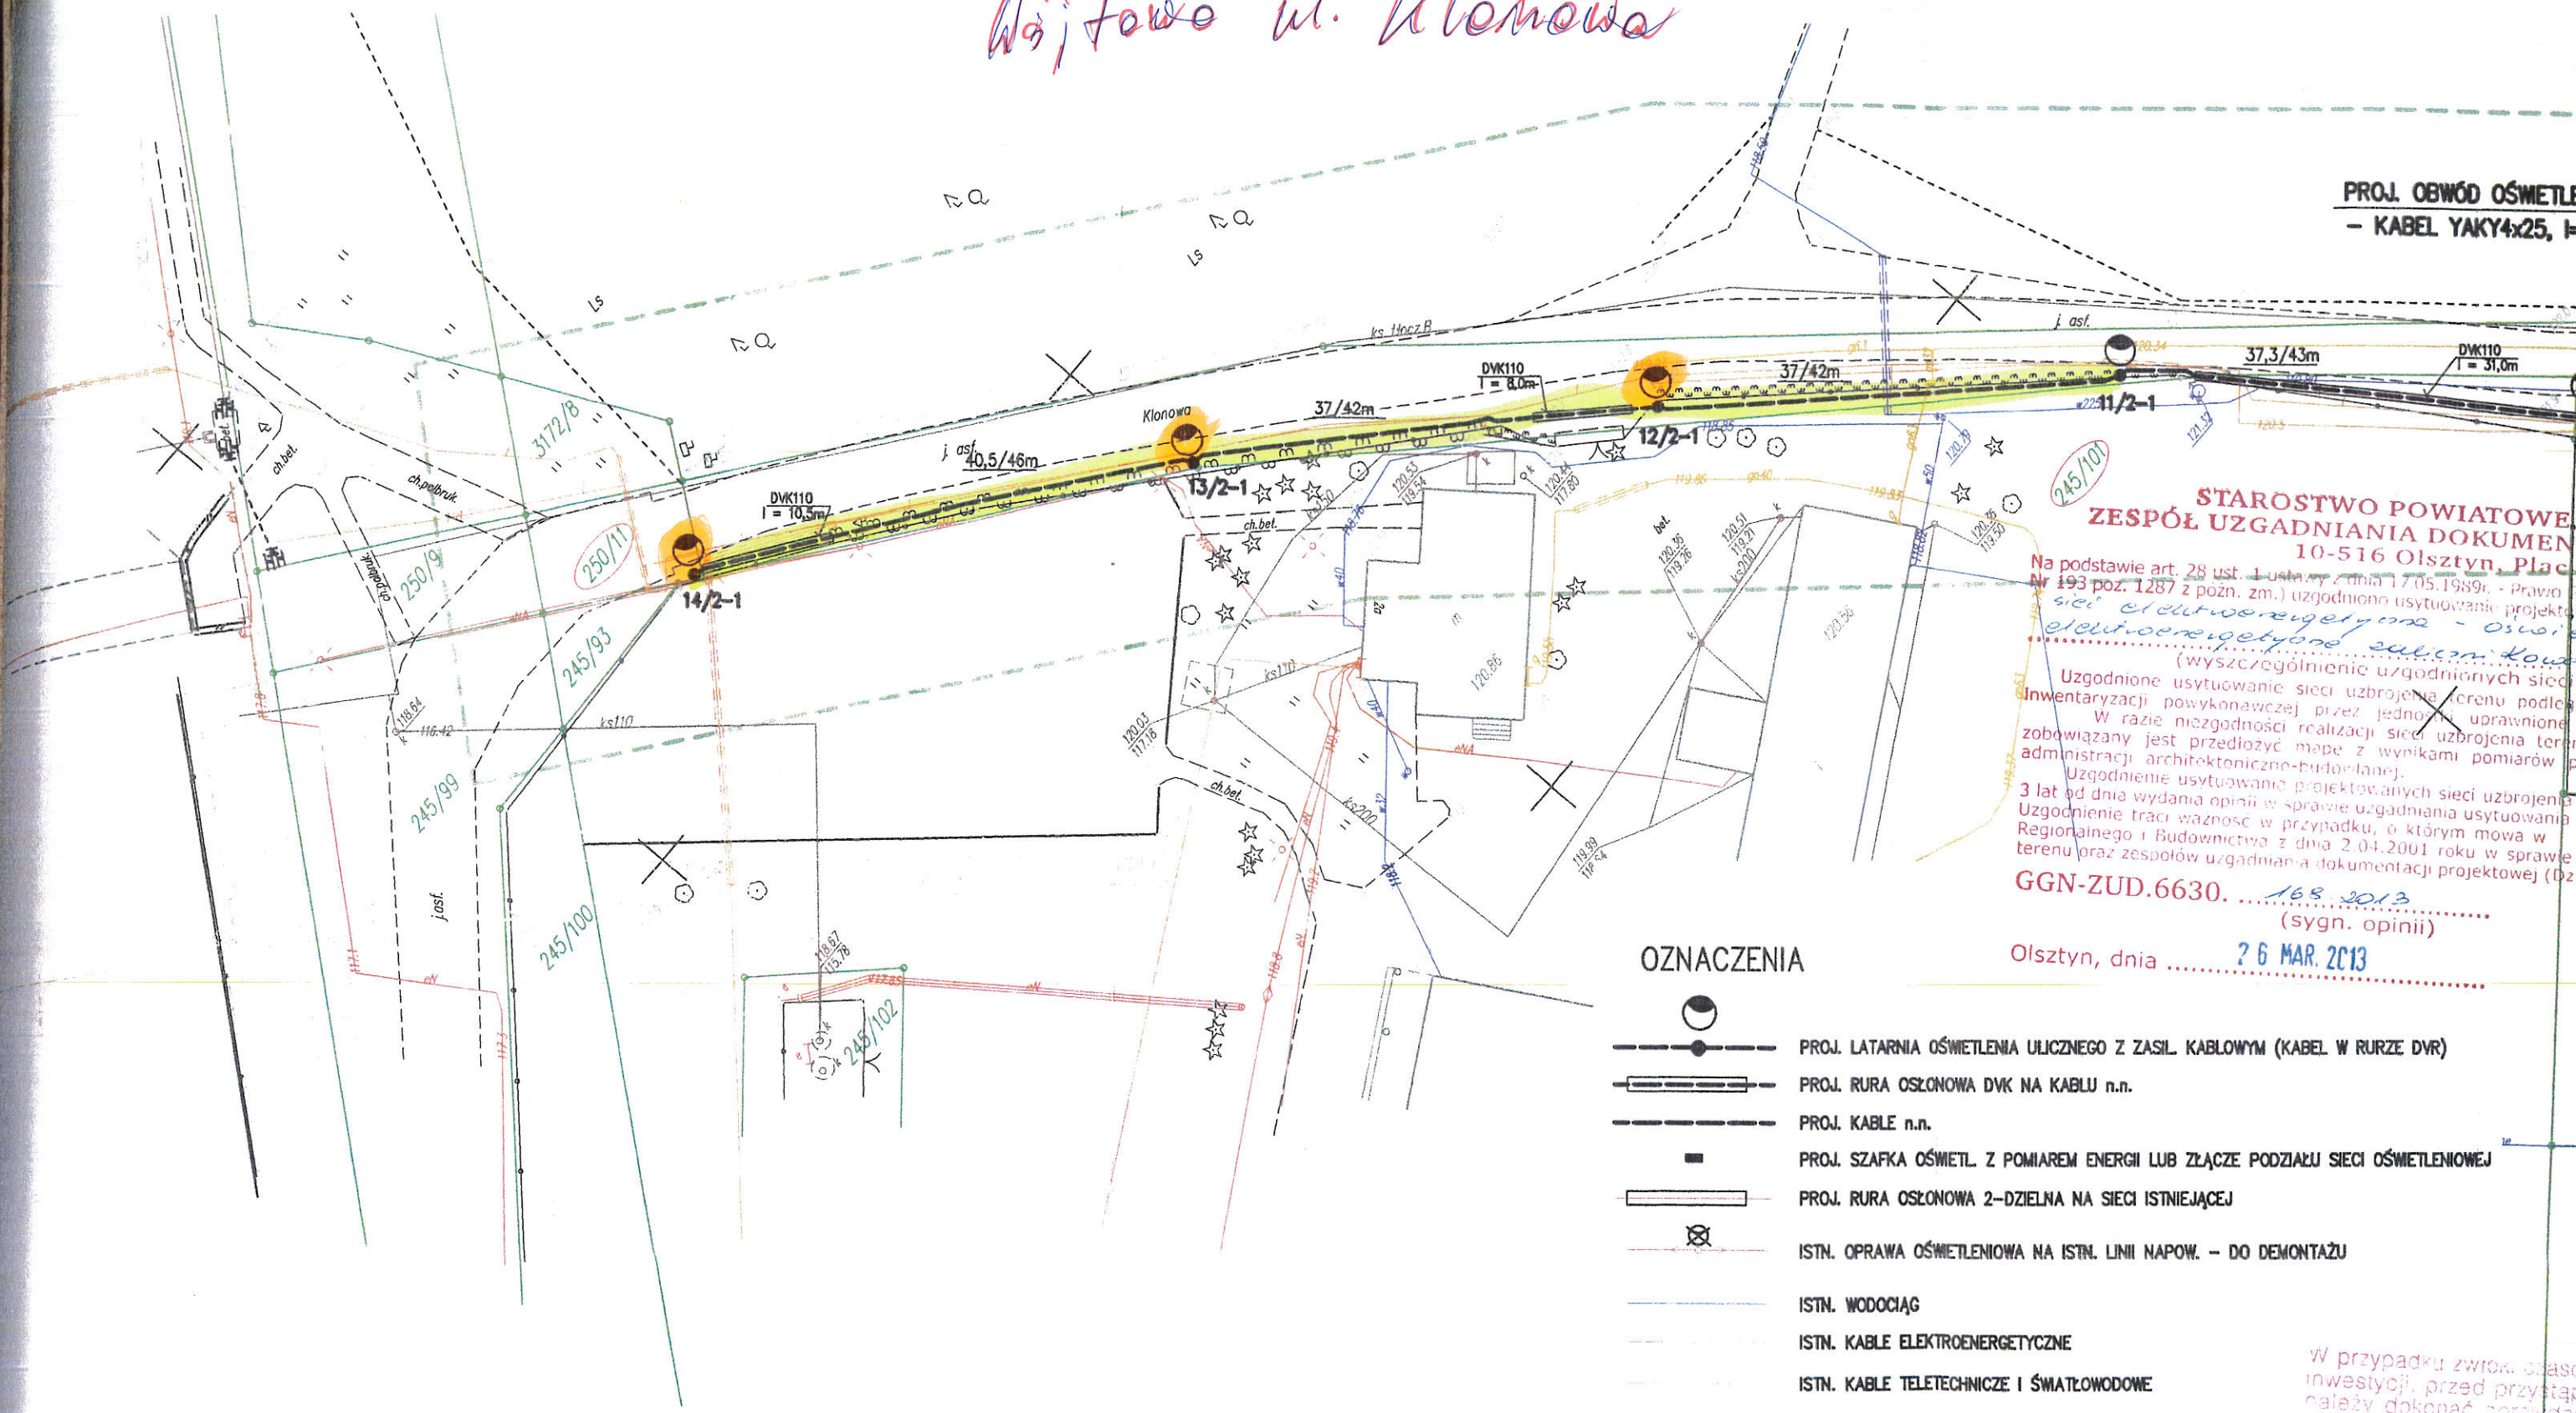

STAROSTWO POWIATOWE
ZESPÓŁ UZGADNIANIA DOKUMENT
10-516 Olsztyn, Plac

Na podstawie art. 28 ust. 1 ustawy z dnia 17.05.1989r. - Prawo geodezyjne i kartograficzne (z późn. zm.) uzgodniono usytuowanie projektowanej sieci elektroenergetycznej - oświetlenia ulicznego (wyszczególnienie uzgodnionych sieci i urządzeń).
Uzgodnione usytuowanie sieci uzbrojenia terenu podlega Inwentaryzacji powykonawczej przez jednostkę uprawnioną. W razie niezgodności realizacji sieci uzbrojenia terenu zobowiązany jest przedłożyć mapę z wynikami pomiarów po administracji architektoniczno-budowlanej.
Uzgodnienie usytuowania projektowanych sieci uzbrojenia terenu traci ważność w przypadku, o którym mowa w Regionalnego i Budownictwa z dnia 2.04.2001 roku w sprawie o terenach oraz zespołach uzgadniania dokumentacji projektowej (Dz. U. 2001.16.168).

GGN-ZUD.6630. 168.2013
(sygn. opinii)
Olsztyn, dnia 26 MAR. 2013

OZNACZENIA

- PROJ. LATARNIA OŚWIELENIA ULICZNEGO Z ZASIL. KABLOWYM (KABEL W RURZE DVR)
- PROJ. RURA OSŁONOWA DVK NA KABLU n.n.
- PROJ. KABEL n.n.
- PROJ. SZAFKA OŚWIEŁ. Z POMIAREM ENERGII LUB ZŁĄCZE PODZIAŁU SIECI OŚWIELENIOWEJ
- PROJ. RURA OSŁONOWA 2-DZIELNA NA SIECI ISTNIEJĄCEJ
- ISTN. OPRAWA OŚWIELENIOWA NA ISTN. LINII NAPIĘT. - DO DEMONTAŻU
- ISTN. WODOCIĄG
- ISTN. KABLE ELEKTROENERGETYCZNE
- ISTN. KABLE TELETECHNICZNE I ŚMĄTŁOWODOWE
- ISTN. KANALIZACJA SZNITARNA I DESZCZOWA
- ISTN. GAZOCIĄG
- GRANICE DZIAŁEK

W przypadku zwrotu czasów inwestycji, przed przystąpieniem do prac należy dokonać porównania geodezyjnego z mapą sytuacyjno-wysokościową, w której obszarze którego dotyczy nie dokonano inwentaryzacji elementów sieci uzbrojenia

KERG 04.30-88/2012
Województwo: warmińsko-mazurskie
Powiat: olsztyński
Gmina/Miasto: Barczewo
Obręb: Wójtowo
Arkusz: 2580-15.A-4, 15C
Działka:

MAPA SYTUACYJNO-WYSOKOŚCIOWA
SKALA 1:500
do celów projektowych

mapa powstała w wyniku wektoryzacji mapy sytuacyjno-wysokościowej w skali 1:500

GEODETA UPRAWNIONY
mgr. inż. Andrzej Ruczyński
nr upr. 15268
tel. kom. 0 603 803 013

przyjęto do zasobu powiatowego w dniu.....
i zaewidencjonowano pod nr 04.30-1294/12

Nie wyklucza się istnienia w terenie innych nie wykazanych na niniejszej mapie urządzeń podziemnych, które nie były zgłoszone do inwentaryzacji lub o których brak jest informacji w instytucjach branżowych.