



UZGODNIENIA MIĘDZYBRANŻOWE



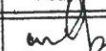

Branza	Imię i nazwisko	Nr uprawnień	Specjalność	Podpis	Data
Technologia	dr inż. Kazimierz Stefanowski	WBPP-NB-7210/43/83 303/89	technologia + inst. wod.-kan.		
Konstrukcja	mgr inż. Anna Mikasiewicz	178/Sz/80	konstrukcje budowlane		
Architektura	mgr inż. arch. Małgorzata Słuska	1/Sz/86	architektura		
Inst. Elektr.	inż. Józef Wataczak	47/Sz/76	-		
Ogrz. i went.	Antoni Saganowicz	35/Sz/77	instalacje i urządz. wentylar.		
Zogosp. Terenu	mgr inż. Bronisław Gozdzicki	4882/81	(plany) konstr. i instalacje		

Nr	Imię i nazwisko	<div>CONTRACTOR'S DOCUMENT PRZEGŁĄD DOKUMENTU (Sub-Clause 5.2 General Conditions of Contract) (Sub-Klauzula 5.2 Warunków Czynnych Umowy)</div>	Imię i nazwisko
Data	Specjalność		Specjalność
	Nr uprawnień		Nr uprawnień
Nr	Imię i nazwisko		Imię i nazwisko
Data	Specjalność	Approved without comments / Zatwierdzono bez uwag	Specjalność
	Nr uprawnień	B. Approved with comments / Zatwierdzono z uwagami	Nr uprawnień
		C. Fails to comply with the Contract / Nie odpowiada	
Nr 1	Imię i nazwisko	Nastąpiła zmiana listy sygnałów doprowadzonych do sterownika PLC od pomp piasku P6...7. Do sterownika PLC doprowadzono dodatkowo sygnał licząc obecności napiecia sterownika 230VAC, 24VDC oraz sygnały od separatora i płuczki piasku. Uległa zmianie numeracja wejść binarnych sterownika PLC #1 i numeracja przekazników separacyjnych podłączonych do sygnalizatorów obiektowych za wyjątkiem: obwodu pomp P1..5, zgaśnię Z1..5 oraz mieszadeł M1..4.	Imię i nazwisko
	Arkadiusz Jurkiewicz		Józef Walczak
Data	Specjalność		Specjalność
10.2004			Inst. Elektr.
	Nr uprawnień		Nr uprawnień
			47/Sz/76
Projektant:		Modyfikacja	Sprawdził:

INWESTYCJA

BUDOWA POMPOWNI "GÓRNY BRZEG" Z CIŚNIENIOWYM RUROCIĄGIEM PRZESYŁOWYM DO PRZYSZŁEJ OCZYSZCZALNI ŚCIEKÓW "POMORZANY"

Tytuł projektu BUDYNEK POMPOWNI Z KOMORA SCIEKÓW AKP		Nr projektu B-525/II/1-2.1.
Treść rysunku Wejścia binarne modułu wejść/wyjść DI/DO-1.		Nr rysunku 33
Nr umowy B-525	Stadium Projekt wykonawczy	Branża Automatyka
		Skala

Stanowisko	Imię i nazwisko	Specjalność	Nr uprawnień	Podpis	Data
Projektował:	Arkadiusz Jurkiewicz				10,200
Opracował:	Arkadiusz Jurkiewicz				10,200
Sprawdził:	inż. Józef Walczak	instalacje elektryczne	47/Sz/76		10,200
Główny projektant:	mgr inż. Bronisław Gazinski	konstr.bud.	4692/61		10,200


INWESTOR:	ZAKŁAD WODOCIĄGÓW I KANALIZACJI Sp. z o.o. w SZCZECINIE
-----------	---



BIURO PROJEKTÓW BPBM "BIMOR" Sp. z o.o.





WSZYSTKIE PRAWA ZASTRZEŻONE

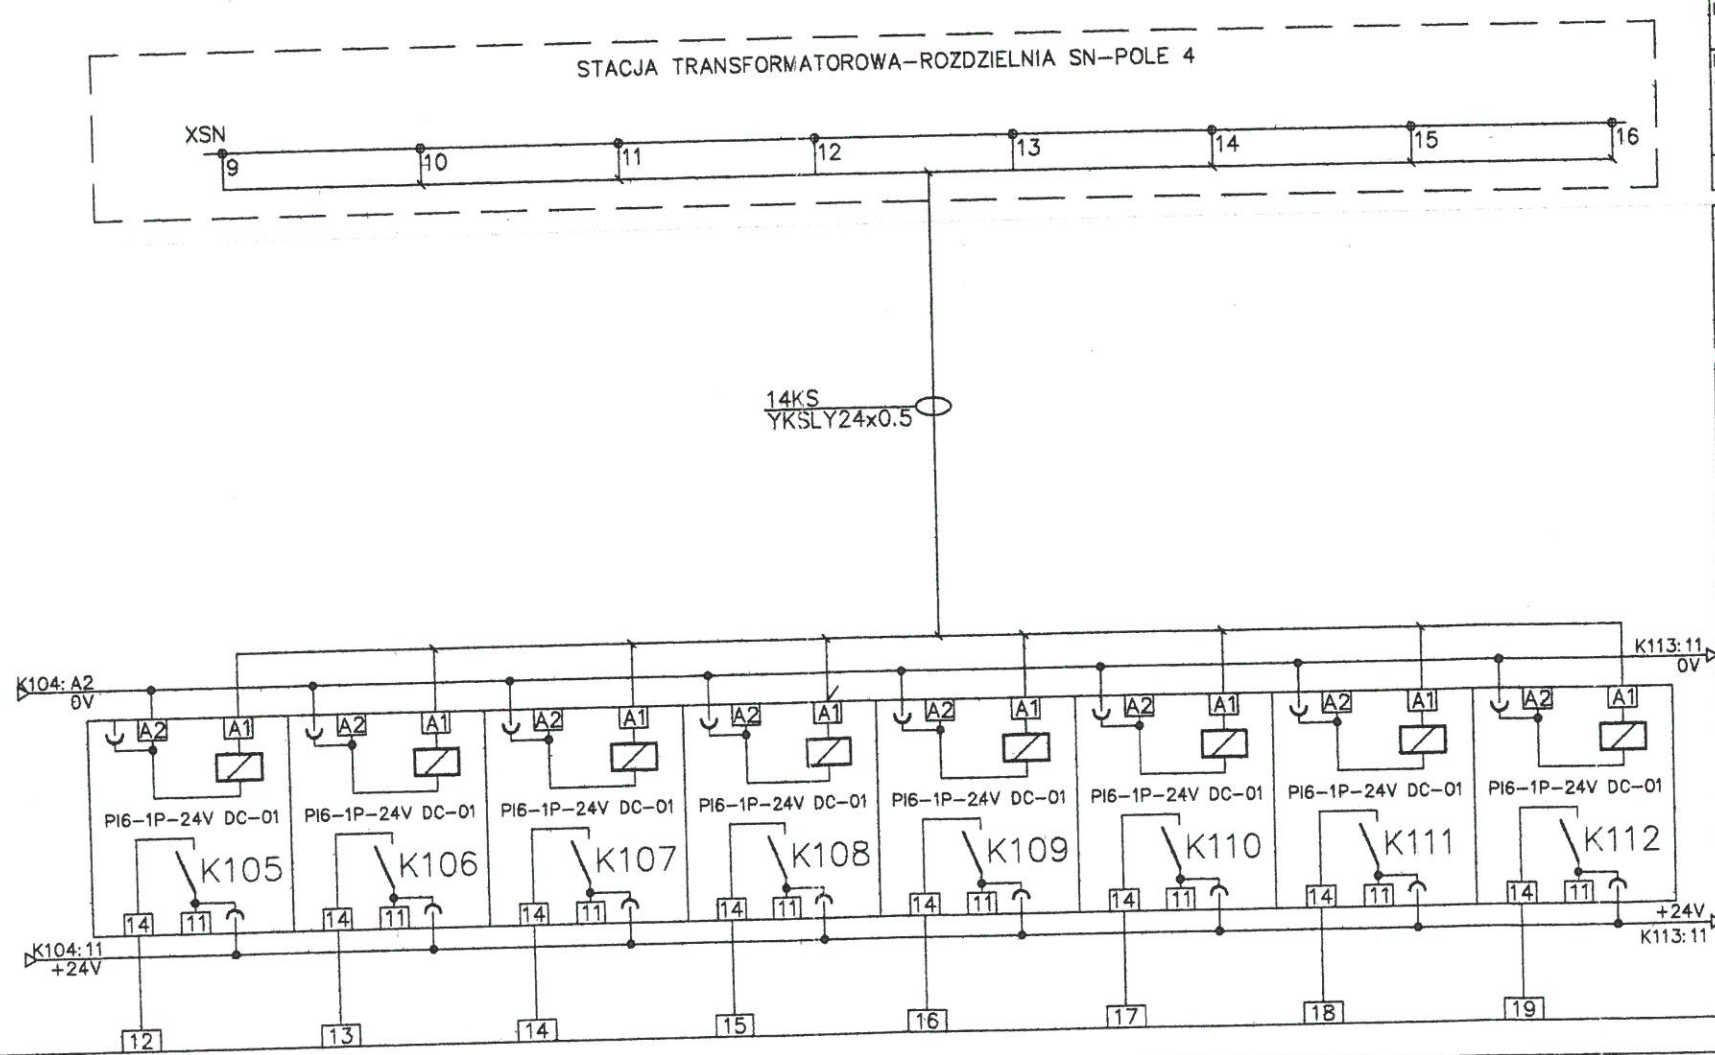Rozłącznik Pola 3 Rozdziel. SN		Rozłącznik Pola 4 Rozdziel. SN		Rozłącz. Pola 4 Rozdzielniczy SN	Rozłącznik Pola 5 Rozdzielniczy SN		
Otwarte styki rozłącznika	Zamknięte styki uziemiacza	Zamknięte styki rozłącznika	Otwarte styki rozłącznika	Zamknięte styki uziemiacza	Zamknięte styki rozłącznika	Otwarte styki rozłącznika	Zamknięte styki uziemiacza




GRUPA/ADRES
KARTA: DI/DO-1
STEROWNIK: PLC#1

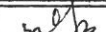UZGODNIENIA MIĘDZYBRANŻOWE

Branża	Imię i nazwisko	Nr uprawnień	Specjalność	Podpis	Data
Technologia	dr inż. Kazimierz Stefanowski	WBPP-NB-7210/43/83 303/89	technologia + inst. wod.-kan.		
Konstrukcja	mgr inż. Anna Miklaszewicz	178/Sz/80	konstrukcje budowlane		
Architektura	mgr inż. arch. Małgorzata Śliwa	1/Sz/95	architektura		
Inst. Elektr.	inż. Józef Walczak	47/Sz/76	—		
Orgz. i wnt.	Antoni Sogonowicz	35/Sz/77	instalacje i urz. zd. i nadz.		
Zagosp. Terenu	mgr inż. Bronisław Gązinski	4892/81	(plany) konstr. i instalacji		

Rozłącznik Pola 6 Rozdzielniczy SN			Rozłącznik Pola 7 Rozdziel. SN			Napięcie sterowania branży elektrycznej	
Zamknięte styki rozłącznika	Otwarte styki rozłącznika	Zamknięte styki uziemiacza	Zamknięte styki rozłącznika	Otwarte styki rozłącznika	Zamknięte styki uziemiacza	230VAC	24VDC

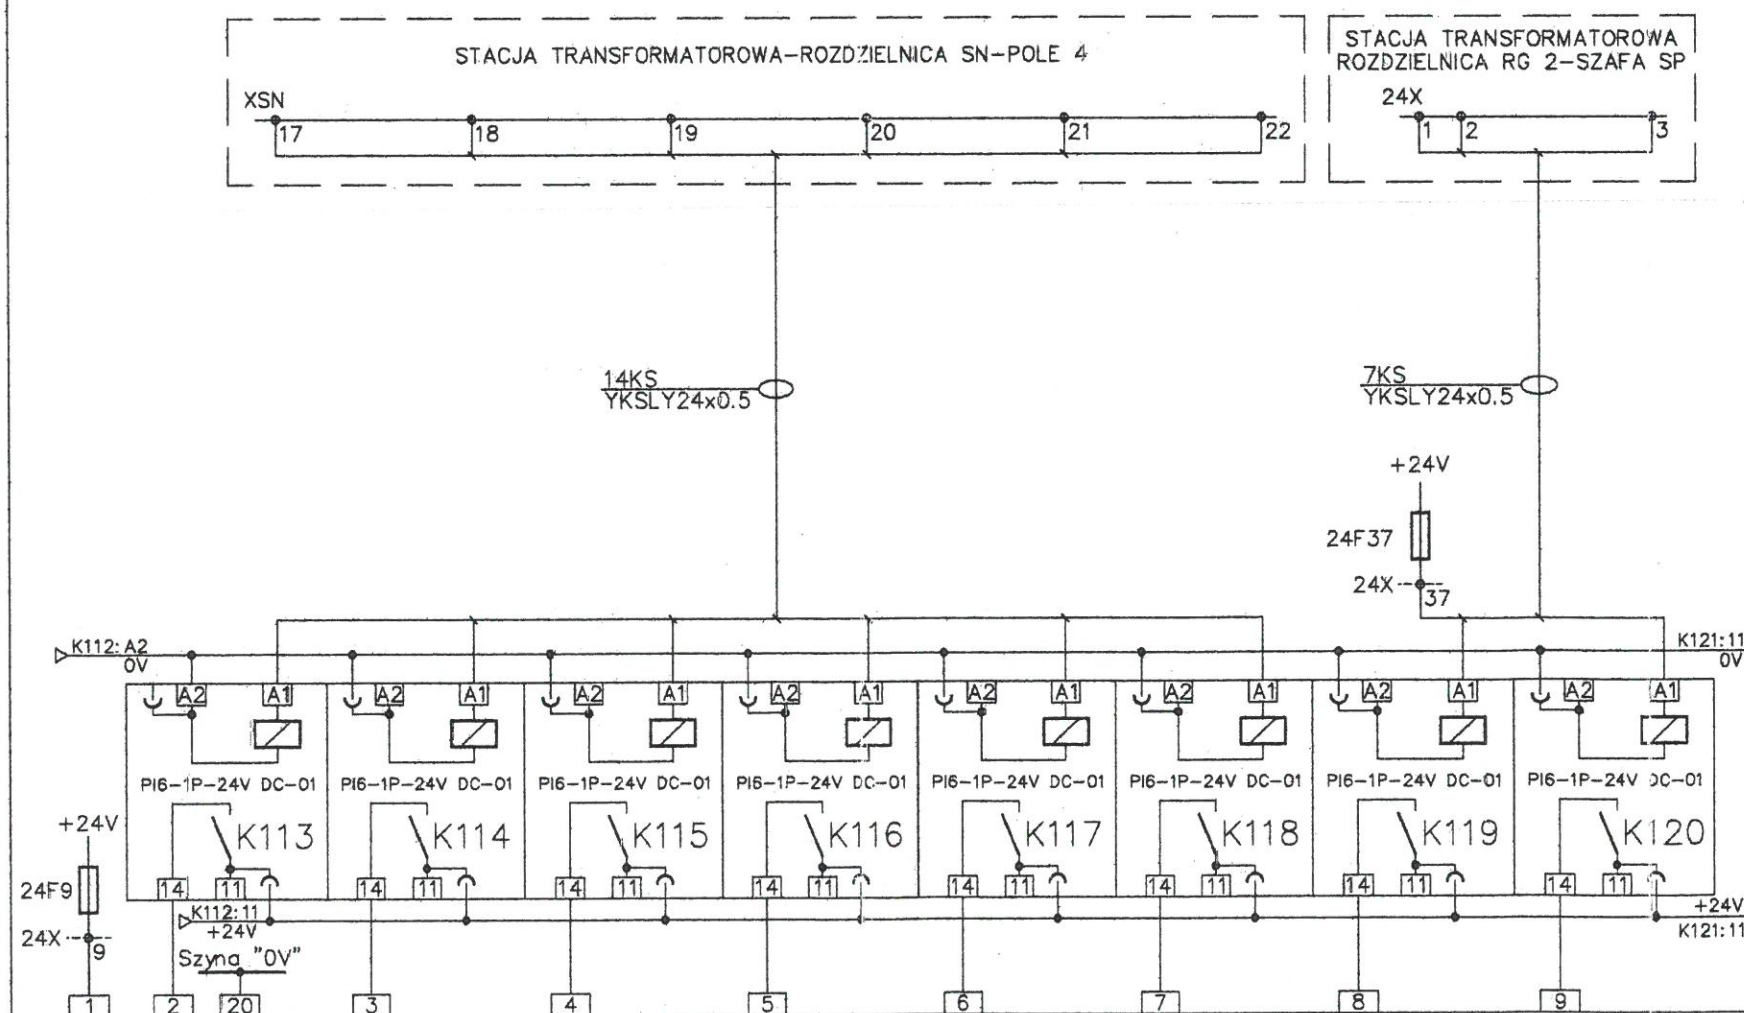

	1	2
GRUPA/ADRES		

KARTA: CPU

STEROWNIK: PLC#1

Nr	Imię i nazwisko	<div style="border: 1px solid red; padding: 5px;"> <p style="text-align: center; color: red; font-weight: bold;">CONTRACTOR'S PRZEBŁĄD DOK</p> <p style="text-align: center;">(Sub-Clause 5.2 General Contract Conditions)</p> </div>	Imię i nazwisko
Data	Specjalność		Specjalność
	Nr uprawnień	(Sub-Clause 5.2 General Contract Conditions)	Nr uprawnień
Nr	Imię i nazwisko	(Sub-Clause 5.2 General Contract Conditions)	Imię i nazwisko
Data	Specjalność	Approved without comments / Zatwierdzono bez uwag	Specjalność
	Nr uprawnień	Approved with comments / Zatwierdzono z uwagami	Nr uprawnień
Nr 1	Imię i nazwisko	<div style="border: 1px solid red; padding: 5px;"> <p style="text-align: center;">10.2004</p> <p style="text-align: center;">Apply with the Contract / Wnieść z umową</p> <p>Nastąpiła zmiana listy sygnałów doprowadzonych do sterownika PLC od pomp płasku P6..7. Do sterownika PLC doprowadzono dodatkowo sygnalizację obecności napięcia sterownika 230VAC, 24VDC oraz sygnały od separatora i płuczki płasku. Uległa zmianie numeracja wejść binarnych sterownika PLC i numeracja przekazników separacyjnych podłączonych do sygnalizatorów obiektowych za wyjątkiem: obwodu pomp P1..5, zasuw Z1..6 oraz mieszadeł M1..4.</p> </div>	Imię i nazwisko
	Specjalność		Specjalność
	Nr uprawnień		Nr uprawnień
10.2004	Projektant:	Modyfikacja	Sprawdził:

Investycja

BUDOWA POMPOWNI "GÓRNY BRZEG" Z CIŚNIENIOWYM RUROCIĄGIEM PRZESYŁOWYM DO PRZYSZŁEJ OCZYSZCZALNI ŚCIEKÓW "POMORZANY"

Tytuł projektu

BUDYNEK POMPOWNI Z KOMORĄ ŚCIEKÓW
AKP

Nr projektu	
-------------	--




 
B-525/11/1-2.1.5

Træsc rysunku

Wejścia binarne modułu CPU.

Nr rysunku

34

Nr umowy B-525	Stadium Projekt wykonawczy	Branża Automatyka		Skala	
Stanowisko	Imię i nazwisko	Specjalność	Nr uprawnień	Podpis	Data
Projektował:	Arkadiusz Jurkiewicz				10,2004
Dpracował:	Arkadiusz Jurkiewicz				10,2004
Sprawił:	inż. Józef Walczak	instalacje elektryczne	47/Sz/76		10,2004
Główny projektant:	mgr inż. Bronisław Gazinski	konstr.bud.	4692/61		10,2004

INVESTOR:


ZAKŁAD WODOCIĄGÓW I KANALIZACJI Sp. z o.o. w SZCZECINIE



BIURO PROJEKTÓW BPBM "BIMOR" Sp. z o.o.

WSZYSTKIE PRAWA ZASTRZEŻONE

Sygnalizacja obecności napiecia zasilania szafy PiA	Separator i płuczka piasku					Rezerwa	Rezerwa
	Sterowanie automatyczne	Praca separatora	Awaria separatora	Praca płuczki	Awaria płuczki		

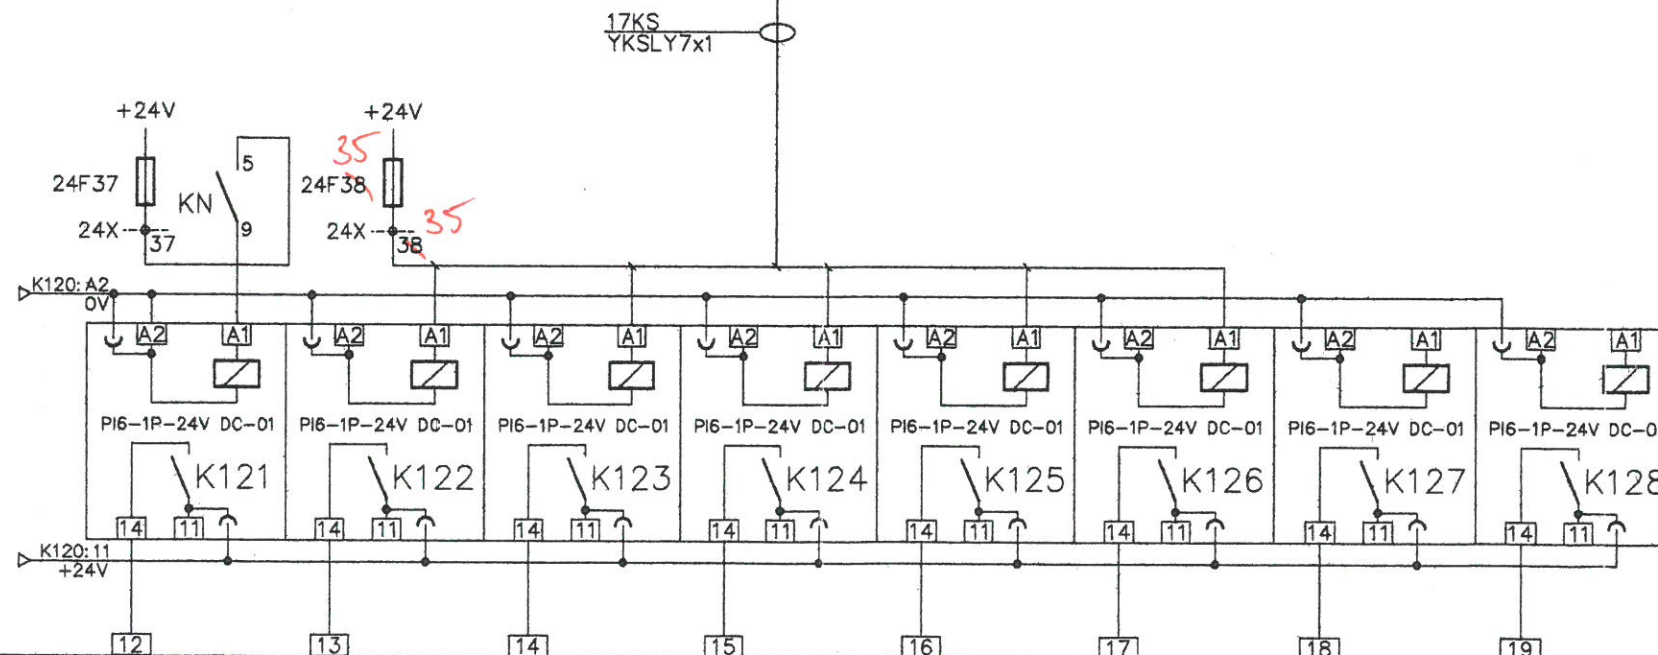

GRUPA/ADRES
KARTA: CPU
STEROWNIK: PLC#1

DOKUMENTACJA POWYKONAWCZA
Zmiany numerowo kolorowo czerwonym

KIEROWNIK BUDOWY
inż. K. Jędrzejewski

UZGODNIENIA

Branża	Imię i nazwisko	Nr uprawnień	Specjalność	Podpis	Data
Technologia	dr inż. Kozłowski	WBPP-NB-7210/43/83 303/89	technologia + inst. wod.-kan.		
Konstrukcja	mgr inż. Anna Mikołajewicz	176/Sz/80	konstrukcja budowlana		
Architektura	mgr inż. arch. Małgorzata Sliwa	1/Sz/98	architektura		
Inst. Elektr.	inż. Józef Walczak	47/Sz/76			
Ogrz. i went.	Antoni Saganowicz	35/Sz/77	instalacje i urz. went.		
Zagosp. Terenu	mgr inż. Bronisław Gaziński	4892/81	(plany) konstr. i instalacj		

Nr	Imię i nazwisko		Imię i nazwisko
Data	Specjalność	CONTRACTOR PRZEBUDOWA (Sub-Klauzula 5.2 Ciepłota)	Specjalność
	Nr uprawnień		Nr uprawnień
Nr	Imię i nazwisko	(Sub-Klauzula 5.2 Warunków Ciepłoty)	Imię i nazwisko
Data	Specjalność	Approved without comments / Zatwierdzono bez uwagi	Specjalność
	Nr uprawnień	Approved with comments / Zatwierdzono z uwagami	Nr uprawnień
Nr 1	Imię i nazwisko	Nastąpiła zmiana listy sygnałów doprowadzonych do sterownika PLC od pomp piasku P6..7. Do sterownika PLC doprowadzone dodatkowo sygnalizacje obecności napięcia sterowania 230VAC, 24VDC oraz sygnały od separatora i płuczki piasku. Uległa zmianie numeracja wejść binarnych sterownika PLC. I numeracja przełączników separacyjnych podłączonych do sygnalizatorów obiektowych ze wyjątkiem: obwodów pomp P1..5, zasuw Z1.5 oraz mieszadeł M1..4.	Imię i nazwisko
Data	Specjalność		Specjalność
	Nr uprawnień		Nr uprawnień
10.2004			
	Projektant:	Modyfikacja	Sprawdził:

INWESTYCJA
BUDOWA POMPOWNI "GÓRNY BRZEG" Z CIŚNIENIOWYM RUROCIĄGIEM PRZESYŁOWYM DO PRZYSZŁEJ OCZYSZCZALNI ŚCIEKÓW "POMORZANY"

Tytuł projektu BUDYNEK POMPOWNI Z KOMORĄ ŚCIEKÓW AKP		Nr projektu B-525/II/I-2.1.5	
Treść rysunku Wejścia binarne modułu CPU.		Nr rysunku 35	
Nr umowy B-525	Stadium Projekt wykonawczy	Branża Automatyka	Skala
Stanowisko	Imię i nazwisko	Specjalność	Nr uprawnień
Projektował:	Arkadiusz Jurkiewicz		
Opracował:	Arkadiusz Jurkiewicz		
Sprawdził:	inż. Józef Walczak	instalacje elektryczne	47/Sz/76
Główny projektant:	mgr inż. Bronisław Gaziński	konstr.bud.	4692/61
INWESTOR:		ZAKŁAD WODOCIĄGÓW I KANALIZACJI Sp. z p.o. w SZCZECINIE	



BIURO PROJEKTÓW
BPBM "BIMOR" Sp. z o.o.
70-382 SZCZECIN
ul. Jagiellońska 67/68
Tel. (091) 485-03-34
Fax (091) 485-00-33



WSZYSTKIE PRAWA ZASTRZEŻONE

DOKUMENTACJA POWYKONAWCZA

UZGODNIENIA MIĘDZYBRANŻOWE

Branża	Imię i nazwisko	Nr uprawnień	Specjalność	Podpis	Data
Technologia	dr inż. Kazimierz Stefanowski	WBFP-NB-7210/43/83 303/69	technologia + inst. wod.-kan.		
Konstrukcja	mgr inż. Anna Mikłaszewicz	178/Sz/80	konstrukcje budowlane		
Architektura	mgr inż. arch. Małgorzata Sliwa	1/Sz/98	architektura		
Inst. Elektr.	inż. Józef Walczak	47/Sz/76	-		
Ogrz. i went.	Antoni Saganowicz	35/Sz/77	instalacje i urządz. sanitarne		
Zagosp. Terenu	mgr inż. Bronisław Gazinski	4692/61	(plany) konstr. i instalacji		

Pompa P1	Pompa P2	Pompa P3	Pompa P4	Pompa P5	Przepustnica Z1	Przepustnica Z2
Start/Stop	Start/Stop	Start/Stop	Start/Stop	Start/Stop	Otworz	Zamknij
					Otworz	

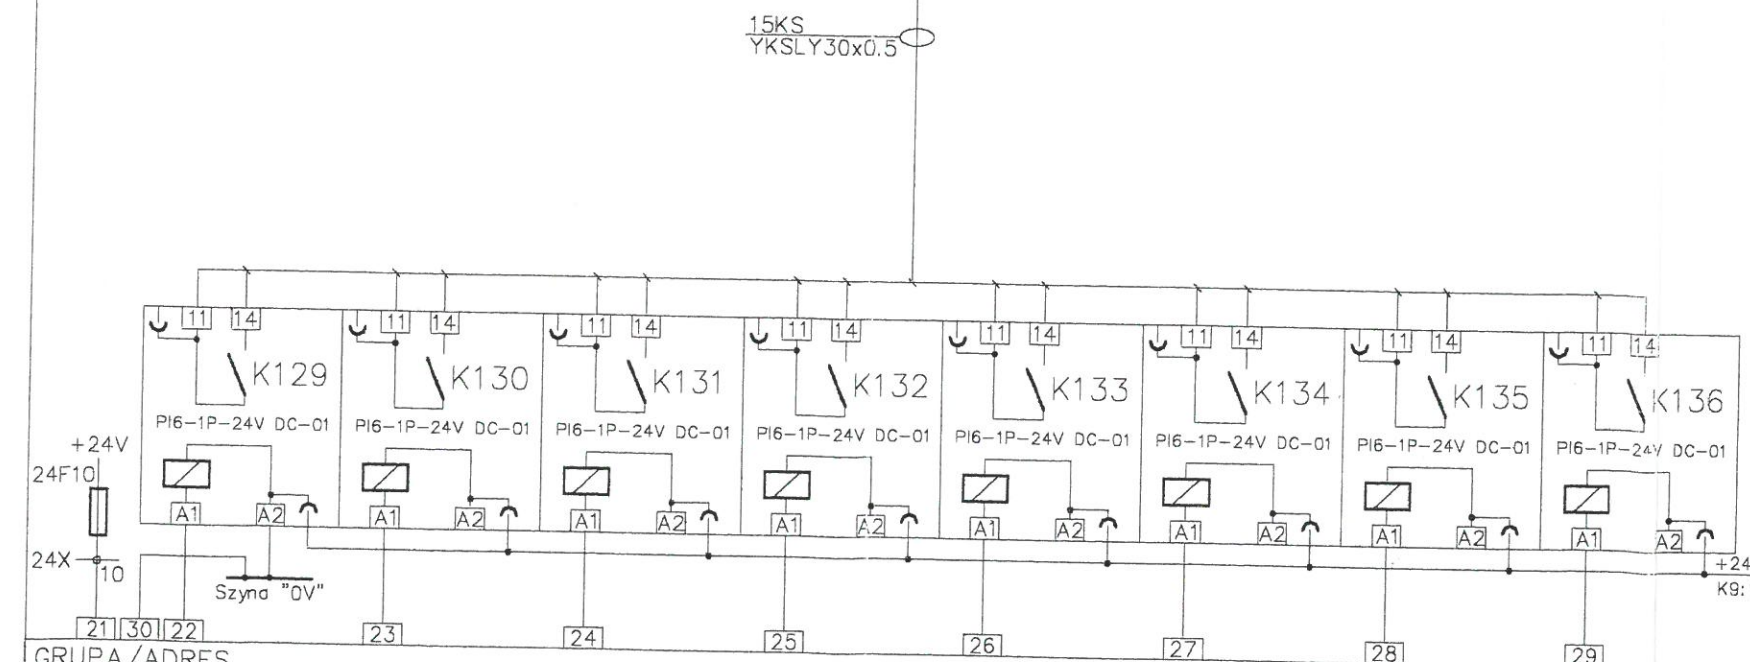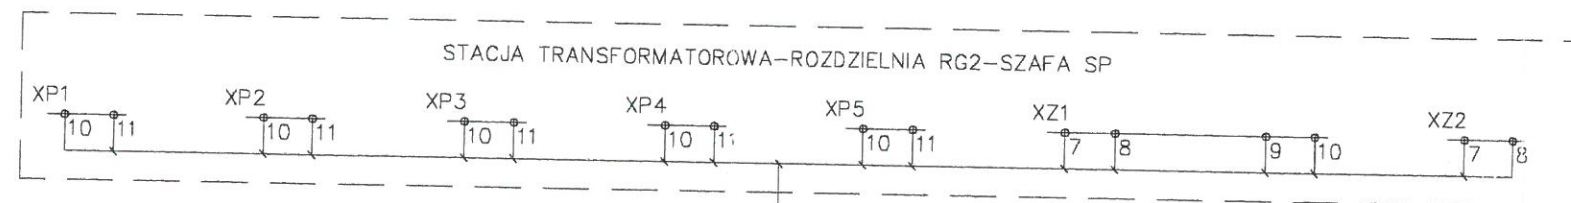

GRUPA/ADRES
KARTA: DI/DO-1
STEROWNIK: PLC#1

Nr	Imię i nazwisko	Imię i nazwisko
Data	Specjalność	Specjalność
	Nr uprawnień	Nr uprawnień
Nr	Imię i nazwisko	Imię i nazwisko
Data	Specjalność	Specjalność
	Nr uprawnień	Nr uprawnień
Nr	Imię i nazwisko	Imię i nazwisko
Data	Specjalność	Specjalność
	Nr uprawnień	Nr uprawnień
	Projektant:	Modyfikacja
		Sprawdził:

Inwestycja
BUDOWA POMPOWNI "GÓRNY BRZEG" Z CIŚNIENIOWYM RUROCIĄGIEM PRZESYŁOWYM DO PRZYSZŁEJ OCZYSZCZALNI ŚCIEKÓW "POMORZANY"

Tytuł projektu
BUDYNEK POMPOWNI Z KOMORĄ ŚCIEKÓW AKP
Nr projektu
B-525/II/I-2.1.5

Treść rysunku
Wyjścia binarne modułu DI/DO-1.
Nr rysunku
36 ✓

Nr umowy
B-525
Stadium
Projekt wykonawczy
Branża
Automatyka
Skala

Stanowisko	Imię i nazwisko	Specjalność	Nr uprawnień	Podpis	Data
Projektował:	Arkadiusz Jurkiewicz				04,2004
Opracował:	Arkadiusz Jurkiewicz				04,2004
Sprawdził:	inż. Józef Walczak	instalacje elektryczne	47/Sz/76		04,2004
Główny projektant:	mgr inż. Bronisław Gazinski	konstr.bud.	4692/61		04,2004



INWESTOR:
ZAKŁAD WODOCIĄGÓW I KANALIZACJI Sp. z o.o. w SZCZECINIE

Bimor
Rok założenia 1949
BIURO PROJEKTÓW
BPBM "BIMOR" Sp. z o.o.
70-382 SZCZECIN
ul. Jagiellońska 67/68
Tel.(091) 485-03-34
Fax (091) 485-00-33

WSZYSTKIE PRAWA ZASTRZEŻONE

DOKUMENTACJA POWYKONAWCZA

Przepustnica Z2	Przepustnica Z3		Przepustnica Z4		Przepustnica Z5		Mieszadło M1
Zamknij	Otwórz	Zamknij	Otwórz	Zamknij	Otwórz	Zamknij	Start/Stop

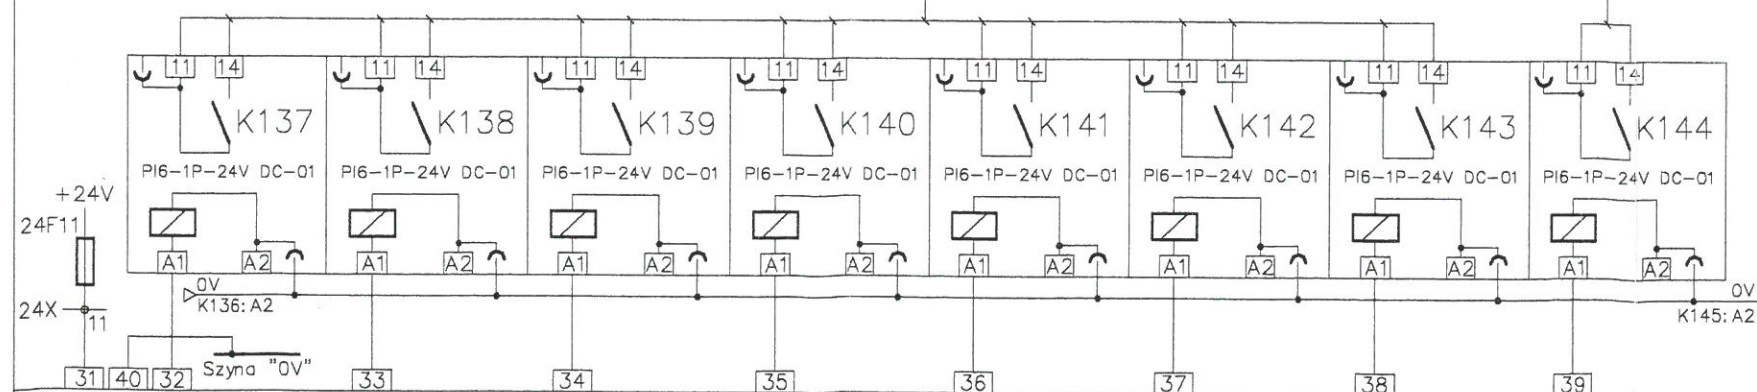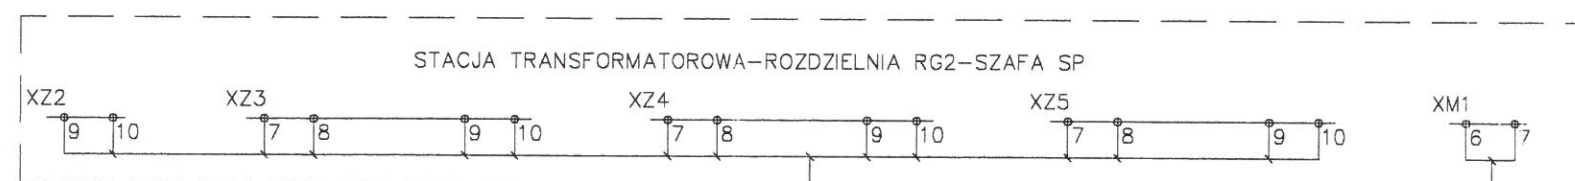


 
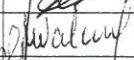
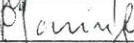
GRUPA/ADRES
KARTA: DI/DO-1
STEROWNIK: PLC#1

UZGODNIENIA MIĘDZYBRANŻOWE					
Branża	Imię i nazwisko	Nr uprawnień	Specjalność	Podpis	Data
Technologia	dr inż. Kazimierz Stefanowski	WBPP-NB-7210/43/83 303/69	technologia + inst. wod.-kan.		
Konstrukcja	mgr inż. Anna Mikłaszewicz	178/Sz/80	konstrukcje budowlane		
Architektura	mgr inż. arch. Małgorzata Sliwka	1/Sz/98	architektura		
Inst. Elektr.	inż. Józef Walczak	47/Sz/76			
Ogrz. i went.	Antoni Saganowicz	35/Sz/77	instalacje i urz. sanitarn.		
Zagosp. Terenu	mgr inż. Bronisław Gozinski	4692/61	(plany) konstr. i instalacji		

Nr	Imię i nazwisko	Imię i nazwisko
Data	Specjalność	Specjalność
Nr uprawnień	Nr uprawnień	Nr uprawnień
Nr	Imię i nazwisko	Imię i nazwisko
Data	Specjalność	Specjalność
Nr uprawnień	Nr uprawnień	Nr uprawnień
Nr	Imię i nazwisko	Imię i nazwisko
Data	Specjalność	Specjalność
Nr uprawnień	Nr uprawnień	Nr uprawnień
Projektant:		Modyfikacja
Inwestycja		Sprawdził:

BUDOWA POMPOWNI "GÓRNY BRZEG" Z CIŚNIENIOWYM RUROCIĄGIEM PRZESYŁOWYM DO PRZYSZŁEJ OCZYSZCZALNI ŚCIEKÓW "POMORZANY"

Tytuł projektu	Nr projektu
BUDYNEK POMPOWNI Z KOMORĄ ŚCIEKÓW AKP	B-525/II/I-2.1.5
Treść rysunku	Nr rysunku
Wyjścia binarne modułu DI/DO-1.	37

Nr umowy B-525	Stadium Projekt wykonawczy	Branża Automatyka		Skala	
Stanowisko	Imię i nazwisko	Specjalność	Nr uprawnień	Podpis	Data
Projektował:	Arkadiusz Jurkiewicz				04,2004
Opracował:	Arkadiusz Jurkiewicz				04,2004
Sprawdził:	inż. Józef Walczak	instalacje elektryczne	47/Sz/76		04,2004
Główny projektant:	mgr inż. Bronisław Gazinski	konstr.bud.	4692/61		04,2004
INWESTOR: ZAKŁAD WODOCIĄGÓW I KANALIZACJI Sp. z o.o. w SZCZECINIE					



BIURO PROJEKTÓW
BPBM "BIMOR" Sp. z o.o.
70-382 SZCZECIN
ul. Jagiellońska 67/68
Tel.(091) 485-03-34
Fax (091) 485-00-33

WSZYSTKIE PRAWA ZASTRZEŻONE

A. Approved without comments / Zatwierdzono bez uwag
 B. Approved with comments / Zatwierdzono z uwagami
 C. Fails to comply with the Contract / Nie odpowiada Kontraktowi

Date: **UZGODNIENIA MIĘDZYB RANŻOWE**
 Data:

Branża	Imię i nazwisko	Nr uprawnień	Specjalność	Podpis	Data
Technologia	dr inż. Kazimierz Stefanowski	WBPP-NB-7210/43/83 303/89	technologia i instal. wod.-kan.		
Konstrukcja	mgr inż. Anna Miklaszewska	178/Sz/80	konstrukcje budowlane	W. Roszka	
Architektura	mgr inż. arch. Małgorzata Słwka	1/Sz/98	architektura		
Inst. Elektr.	inż. Józef Walczak	47/Sz/76	-		
Ogrz. i went.	Antoni Saganowicz	35/Sz/77	instalacje i urządz. wentylacyjne		
Zagosp. Terenu	mgr inż. Bronisław Gazinski	4692/61	(plany) konstr. i instalacji		

Nr	Imię i nazwisko	Imię i nazwisko
Data	Specjalność	Specjalność
Nr uprawnień	Nr uprawnień	Nr uprawnień
Nr	Imię i nazwisko	Imię i nazwisko
Data	Specjalność	Specjalność
Nr uprawnień	Nr uprawnień	Nr uprawnień
Nr	Imię i nazwisko	Imię i nazwisko
Data	Specjalność	Specjalność
Nr uprawnień	Nr uprawnień	Nr uprawnień
Projektant:	Modyfikacja	Sprawdził:

Inwestycja
 BUDOWA POMPOWNI "GÓRNY BRZEG" Z CIŚNIENIOWYM RUROCIAGIEM PRZESYŁOWYM DO PRZYSZŁEJ OCZYSZCZALNI ŚCIEKÓW "POMORZANY"

Tytuł projektu
 BUDYNEK POMPOWNI Z KOMORĄ ŚCIEKÓW AKP
 Nr projektu
 B-587/II/I-2.1.5

Treść rysunku
 Wyjścia binarne modułu CPU.
 Nr rysunku
 39

Nr umowy
 B-587
 Stadium
 Projekt wykonawczy
 Branża
 Automatyka
 Skala

Stanowisko	Imię i nazwisko	Specjalność	Nr uprawnień	Podpis	Data
Projektował:	Arkadiusz Jurkiewicz				07,2005
Opracował:	Arkadiusz Jurkiewicz				07,2005
Sprawdził:	inż. Józef Walczak	instalacje elektryczne	47/Sz/76		07,2005
Główny projektant:	mgr inż. Bronisław Gazinski	konstr.bud.	4692/61		07,2005




INWESTOR:
 ZAKŁAD WODOCIĄGÓW I KANALIZACJI Sp. z o.o. w SZCZECINIE



BIURO PROJEKTÓW
 BPBM "BIMOR" Sp. z o.o.
 70-382 SZCZECIN
 ul. Jagiellońska 67/68
 Tel.(091) 485-03-34
 Fax (091) 485-00-33


WSZYSTKIE PRAWA ZASTRZEŻONE

Przepustnica Z9	Przepustnica Z10	Rezerwa	Rezerwa	Rezerwa	Rezerwa	Rezerwa
Otwórz	Otwórz	Zamknij	Zamknij			
Zamknij						

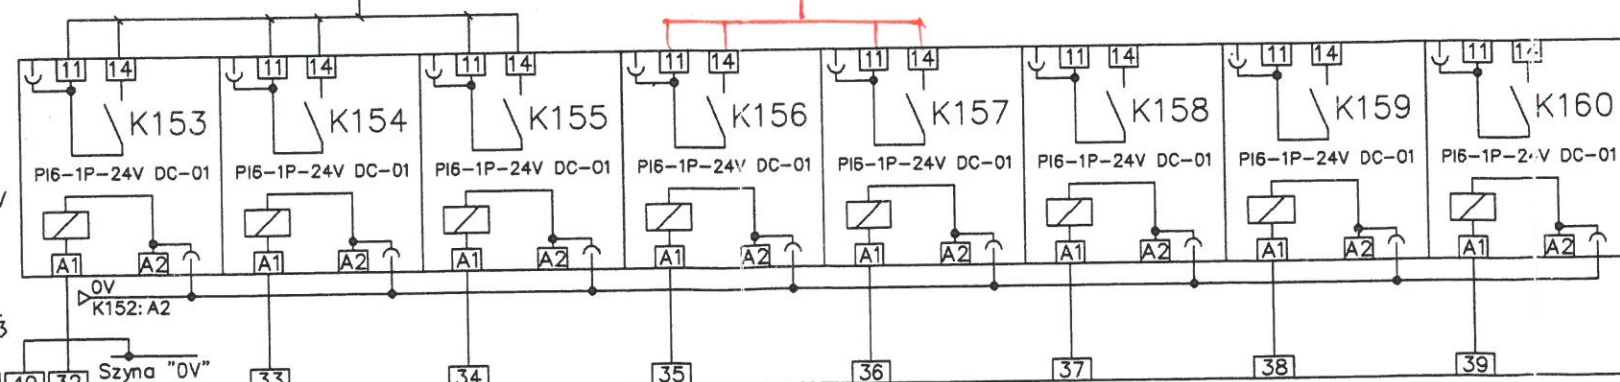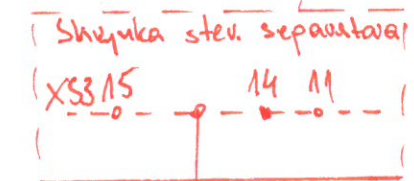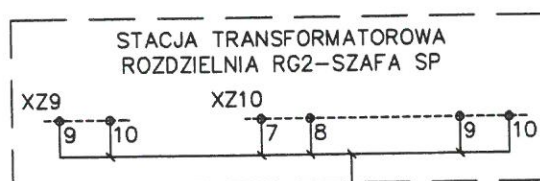


GRUPA/ADRES
 KARTA: CPU
 STEROWNIK: PLC#1

Widok płyty
montażowej

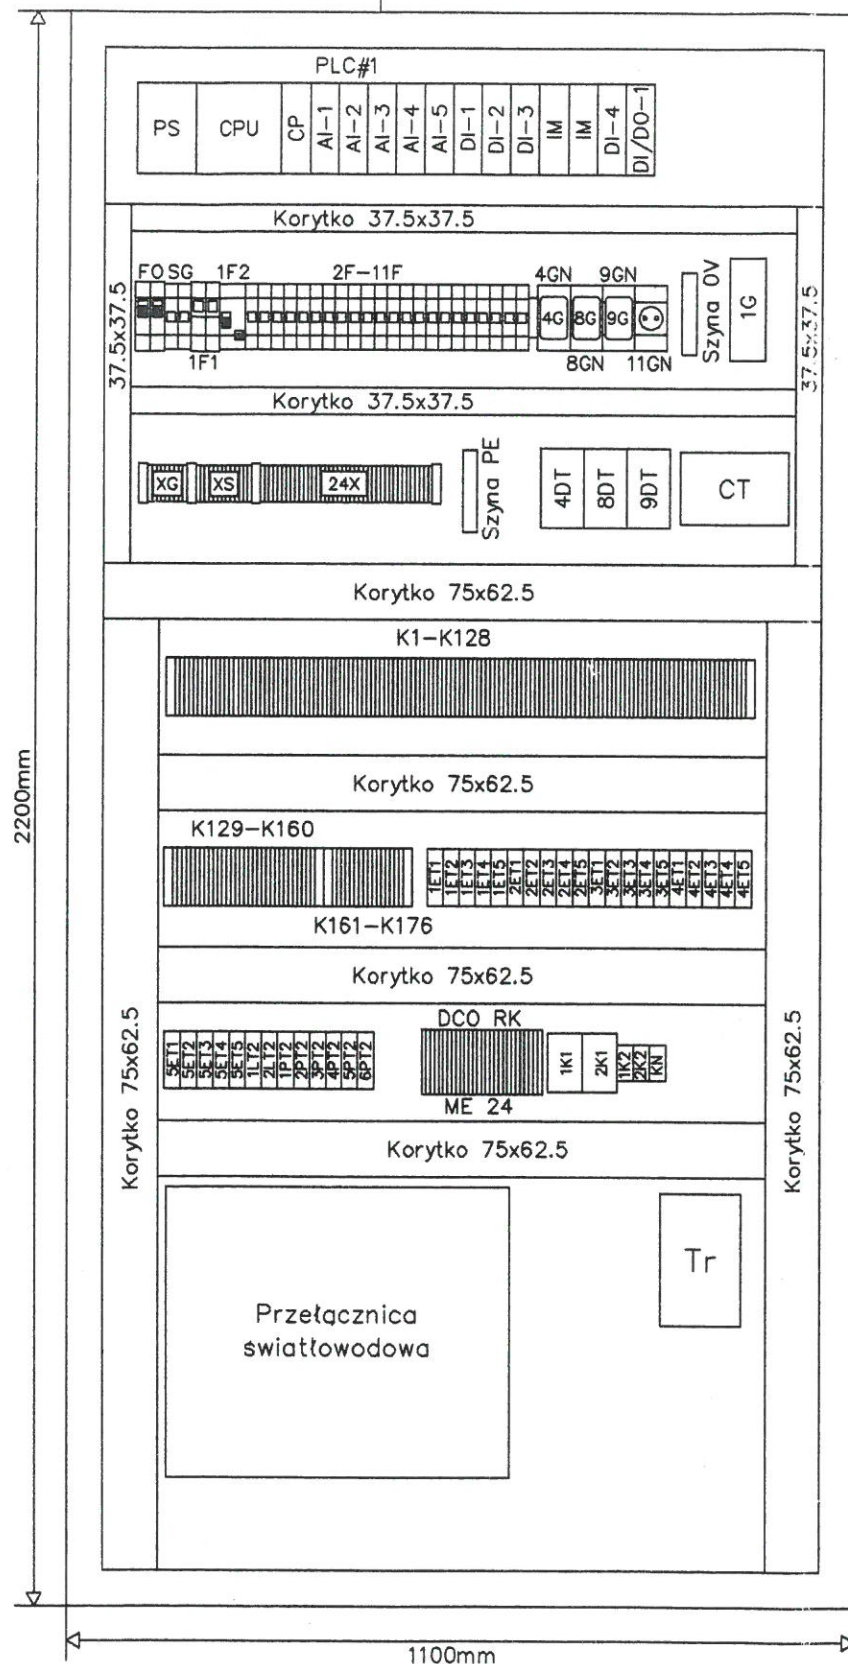

Widok drzwi

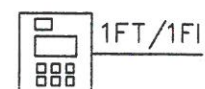

CONTRACTOR'S DOCUMENT REVI
PRZEGLĄD DOKUMENTU WYKONAWCY
(Sub-Clause 5.2 General Conditions of Contract)
(Sub-Klauzula 5.2 Warunków Ogólnych Kontraktu)

A. Approved without comments / Zatwierdzono bez uwag ☒
B. Approved with comments / Zatwierdzono z uwagami ☐
C. Fails to comply with the Contract / Nie odpowiada Kontraktowi ☐
29.8.2005 Engineer Inżynier

UZGODNIENIA MIĘDZYBRANŻOWE

Branża	Imię i nazwisko	Nr uprawnień	Specjalność	Podpis	Data
Technologia	dr inż. Kazimierz Stefanowski	WBPP-NB-7210/43/83 303/88	technologia + inst. wod.-kan.		
Konstrukcja	mgr inż. Anna Mikoszewicz	178/Sz/80	konstrukcje budowlane	W. Koszali	
Architektura	mgr inż. arch. Małgorzata Sliwa	1/Sz/88	architektura	W. Koszali	
Inst. Elektr.	inż. Józef Walczak	47/Sz/78	-		
Ogrz. i went.	Antoni Saganowicz	35/Sz/77	instalacje i urządz. sanitarne		
Zagosp. Terenu	mgr inż. Bronisław Gazinski	4692/81	(plany) konstr. i instalacji		

Nr	Imię i nazwisko	Imię i nazwisko
Data	Specjalność	Specjalność
	Nr uprawnień	Nr uprawnień
Nr	Imię i nazwisko	Imię i nazwisko
Data	Specjalność	Specjalność
	Nr uprawnień	Nr uprawnień
Nr	Imię i nazwisko	Imię i nazwisko
Data	Specjalność	Specjalność
	Nr uprawnień	Nr uprawnień
	Projektant:	Modyfikacja
		Sprawdził:

Inwestycja
BUDOWA POMPOWNI "GÓRNY BRZEG" Z CIŚNIENIOWYM RUROCIĄGIEM PRZESYŁOWYM DO PRZYSZŁEJ OCZYSZCZALNI ŚCIEKÓW "POMORZANY"

Tytuł projektu
BUDYNEK POMPOWNI Z KOMORĄ ŚCIEKÓW AKP
Nr projektu
B-587/II/I-2.1.5

Treść rysunku
Zabudowa szafy AKP-
RG 2 Pole 14.
Nr rysunku
40

Nr umowy
B-587
Stadium
Projekt wykonawczy
Branża
Automatyka
Skala

Stanowisko	Imię i nazwisko	Specjalność	Nr uprawnień	Podpis	Data
Projektował:	Arkadiusz Jurkiewicz				07,2005
Opracował:	Arkadiusz Jurkiewicz				07,2005
Sprawdził:	inż. Józef Walczak	instalacje elektryczne	47/Sz/78		07,2005
Główny projektant:	mgr inż. Bronisław Gazinski	konstr.bud.	4692/81		07,2005

INWESTOR:
ZAKŁAD WODOCIĄGÓW I KANALIZACJI Sp. z o.o. w SZCZECINIE



BIURO PROJEKTÓW
BPBM "BIMOR" Sp. z o.o.
70-382 SZCZECIN
ul. Jagiellońska 67/68
Tel.(091) 485-03-34
Fax (091) 485-00-33

WSZYSTKIE PRAWA ZASTRZEŻONE

A. Approved without comments / Zatwierdzono bez uwag
B. Approved with comments / Zatwierdzono z uwagami
C. Fails to comply with the Contract / Nie odpowiada Kontraktowi

UZGODNIENIA MIĘDZYBRANŻOWE

Branża	Imię i nazwisko	Nr uprawnień	Specjalność	Podpis	Data
Technologia	dr inż. Kazimierz Stefanowski	WBPP-NB-7210/43/83 303/89	technologia + inst. wod.-kan.		
Konstrukcja	mgr inż. Anna Mikołajewicz	178/Sz/80	konstrukcje budowlane	W. Rosow	
Architektura	mgr inż. arch. Małgorzata Słwka	1/Sz/98	architektura	W. Budkowski	
Inst. Elektr.	inż. Józef Walczak	47/Sz/76	-		
Ogrz. i went.	Antoni Saganowicz	35/Sz/77	instalacje i urz. sanitarne		
Zagosp. Terenu	mgr inż. Bronisław Gaziński	4692/61	(plany) konstr. i instalacji		

Nr	Imię i nazwisko	Imię i nazwisko
Data	Specjalność	Specjalność
	Nr uprawnień	Nr uprawnień
Nr	Imię i nazwisko	Imię i nazwisko
Data	Specjalność	Specjalność
	Nr uprawnień	Nr uprawnień
Nr	Imię i nazwisko	Imię i nazwisko
Data	Specjalność	Specjalność
	Nr uprawnień	Nr uprawnień
	Projektant:	Modyfikacja
		Sprawdził:

Investycja
BUDOWA POMPOWNI "GÓRNY BRZEG" Z CIŚNIENIOWYM RUROCIĄGIEM PRZESYŁOWYM DO PRZYSZŁEJ OCZYSZCZALNI ŚCIEKÓW "POMORZANY"

Tytuł projektu
BUDYNEK POMPOWNI Z KOMORĄ ŚCIEKÓW AKP
Nr projektu
B-587/II/I-2.1.5

Treść rysunku
Wejścia binarne modułu DI-4.
Nr rysunku
53



Nr umowy
B-587
Stadium
Projekt wykonawczy
Branża
Automatyka
Skala

Stanowisko	Imię i nazwisko	Specjalność	Nr uprawnień	Podpis	Data
Projektował:	Arkadiusz Jurkiewicz				07,2005
Opracował:	Arkadiusz Jurkiewicz				07,2005
Sprawdził:	inż. Józef Walczak	instalacje elektryczne	47/Sz/76		07,2005
Główny projektant:	mgr inż. Bronisław Gaziński	konstr.bud.	4692/61		07,2005
INWESTOR:	ZAKŁAD WODOCIĄGÓW I KANALIZACJI Sp. z o.o. w SZCZECINIE				

Bimor 70-382 SZCZECIN
BIURO PROJEKTÓW ul. Jagiellońska 67/68
BPBM "BIMOR" Sp. z o.o. Tel.(091) 485-03-34
Rok założenia 1949 Fax (091) 485-00-33

WSZYSTKIE PRAWA ZASTRZEŻONE

Przepustnica Z9				Przepustnica Z10			
Sterowanie zdalne	Otwarta	Zamknięta	Awaria	Sterowanie zdalne	Otwarta	Zamknięta	Awaria

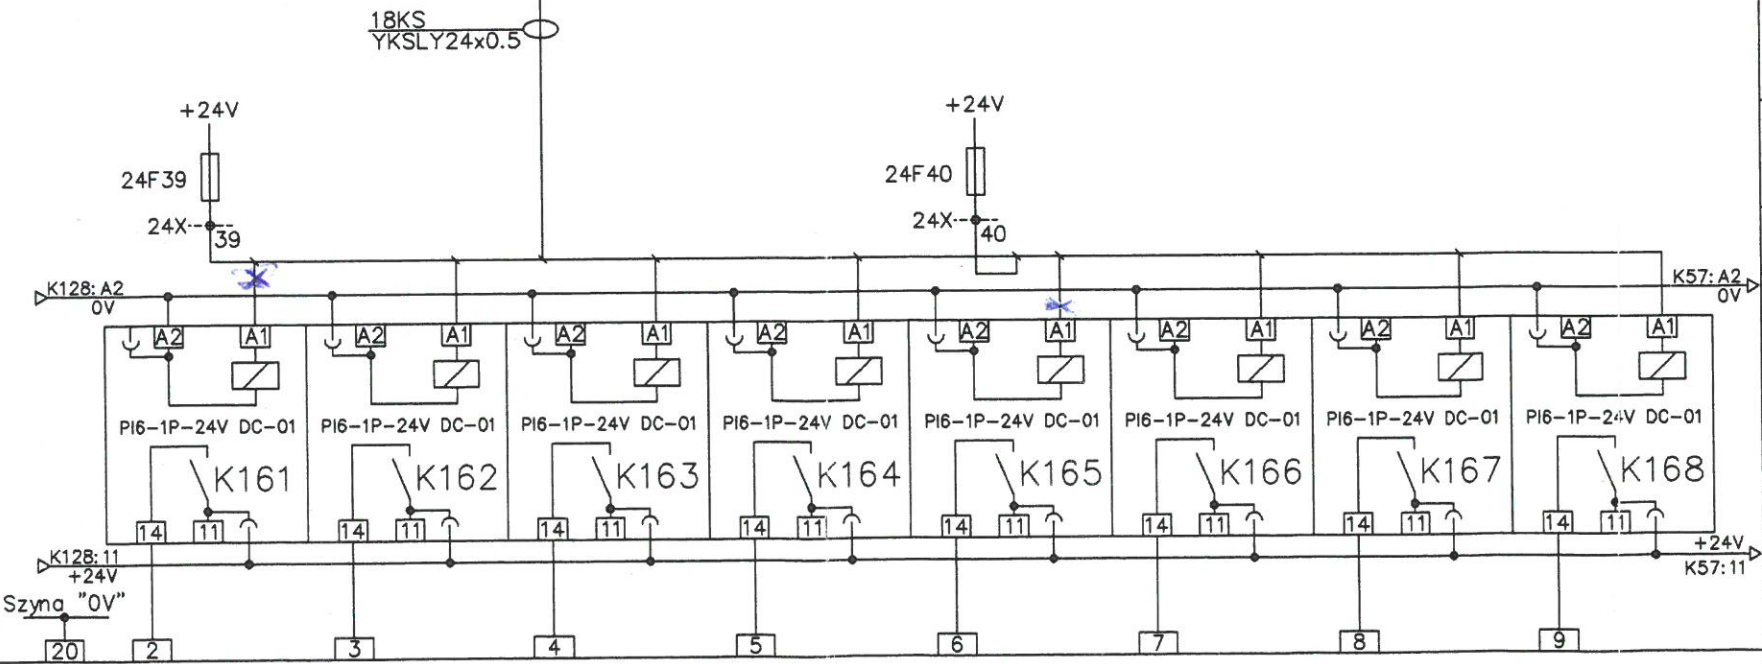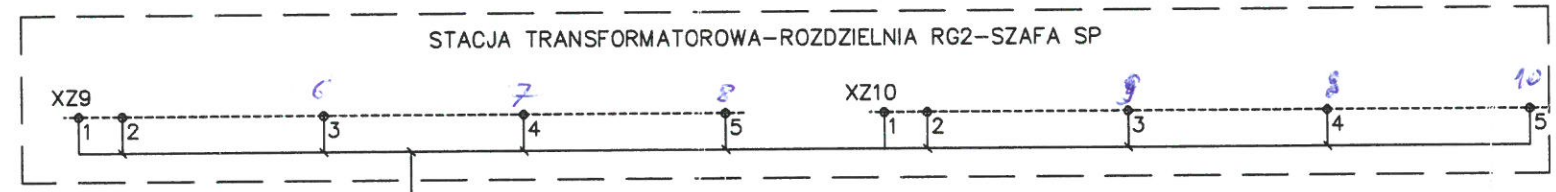

GRUPA/ADRES
KARTA: DI-4
STEROWNIK: PLC#1



CONTRACTOR'S DOCUMENT REVIEW
PRZEGŁĄD DOKUMENTU WYKONAWCY
(Sub-Clause 5.2 General Conditions of Contract)
(Sub-Klauzula 5.2 Warunków Ogólnych Kontraktu)

- A. Approved without comments / Zatwierdzono bez uwag ☒
B. Approved with comments / Zatwierdzono z uwagami ☐
C. Fails to comply with the Contract / Nie odpowiada kontraktowi ☐

Date:
Data:




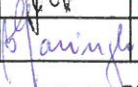
UZGODNIENIA MIĘDZYBRANŻOWE

Branża	Imię i nazwisko	Nr uprawnień	Specjalność	Podpis	Data
Technologia	dr inż. Kazimierz Stefanowski	WBPP-NB-7210/43/83 303/88	technologia + inst. wod.-kan.		
Konstrukcja	mgr inż. Anna Mikoszewicz	178/Sz/80	konstrukcje budowlane	ur. 05.02.84	
Architektura	mgr inż. arch. Małgorzata Słuka	1/Sz/98	architektura	ur. 05.02.84	
Inst. Elektr.	inż. Józef Walczak	47/Sz/78	-		
Ogrz. i went.	Antoni Saganowicz	36/Sz/77	instalacje i urz. sanit.		
Zagosp. Terenu	mgr inż. Bronisław Gazinski	4692/61	(plany) konstr. i instalacji		

Nr	Imię i nazwisko		Imię i nazwisko
Data	Specjalność		Specjalność
	Nr uprawnień		Nr uprawnień
Nr	Imię i nazwisko		Imię i nazwisko
Data	Specjalność		Specjalność
	Nr uprawnień		Nr uprawnień
Nr	Imię i nazwisko		Imię i nazwisko
Data	Specjalność		Specjalność
	Nr uprawnień		Nr uprawnień
Projektant:		Modyfikacja	Sprawdził:

Inwestycja

BUDOWA POMPOWNI "GÓRNY BRZEG" Z CIŚNIENIOWYM RUROCIAGIEM
PRZESYŁOWYM DO PRZYSZŁEJ OCZYSZCZALNI ŚCIEKÓW "POMORZANY"


Tytuł projektu BUDYNEK POMPOWNI Z KOMORĄ ŚCIEKÓW AKP			Nr projektu B-587/II/I-2.1.5		
Treść rysunku Wejścia binarne modułu DI-4.			Nr rysunku 54		
Nr umowy B-587	Stadium Projekt wykonawczy	Branża Automatyka	Skala		
Stanowisko	Imię i nazwisko	Specjalność	Nr uprawnień	Podpis	Data
Projektował:	Arkadiusz Jurkiewicz				07,2005
Opracował:	Arkadiusz Jurkiewicz				07,2005
Sprawdził:	inż. Józef Walczak	instalacje elektryczne	47/Sz/76		07,2005
Główny projektant:	mgr inż. Bronisław Gazinski	konstr.bud.	4692/61		07,2005
INWESTOR:	ZAKŁAD WODOCIĄGÓW I KANALIZACJI Sp. z o.o. w SZCZECINIE				



BIURO PROJEKTÓW
BPBM "BIMOR" Sp. z o.o.
70-382 SZCZECIN
ul. Jagiellońska 67/68
Tel.(091) 485-03-34
Fax (091) 485-00-33

WSZYSTKIE PRAWA ZASTRZEŻONE

Rezerwa	Rezerwa	Rezerwa	Rezerwa	Rezerwa	Rezerwa	Rezerwa	Rezerwa
---------	---------	---------	---------	---------	---------	---------	---------

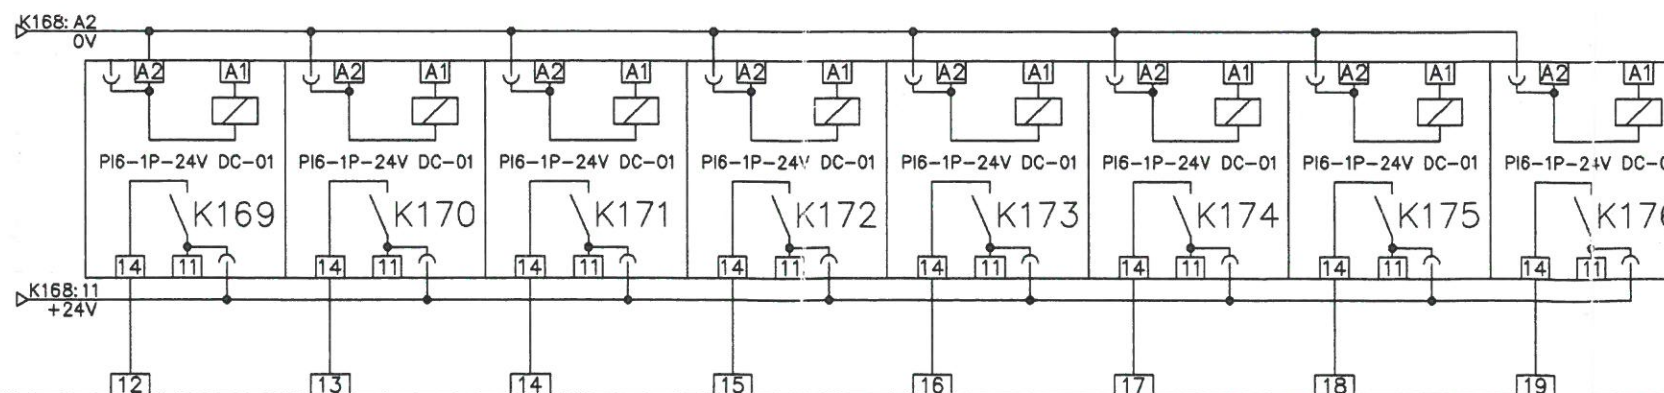

GRUPA/ADRES

KARTA: DI-4

STEROWNIK: PLC#1



CONTRACTOR'S DOCUMENT REVIEW
PRZEGLĄD DOKUMENTU WYKONAWCY
(Sub-Clause 5.2 General Conditions of Contract)
(Sub-Klauzula 5.2 Warunków Ogólnych Kontraktu)

- A. Approved without comments / Zatwierdzono bez uwag ☒
B. Approved with comments / Zatwierdzono z uwagami ☐
C. Fails to comply with the Contract / Nie spełnia Kontraktu ☐

Date: 2008.08.20 U Z G O D N I E N I A M I Ę D Z Y B R A N Z O W E
Data:




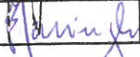
Branża	Imię i nazwisko	Nr uprawnień	Specjalność	Podpis	Data
Technologia	dr inż. Kazimierz Stefanowski	WBPP-NB-7210/43/83 303/88	technologia + inst. wod.-kan.		
Konstrukcja	mgr inż. Anna Mikłaszewicz	178/Sz/80	konstrukcja budowlana	<i>W. Roszka</i>	
Architektura	mgr inż. arch. Małgorzata Sitka	1/Sz/98	architektura	<i>W. Roszka</i>	
Inst. Elektr.	inż. Józef Walczak	47/Sz/76	-		
Ogrz. i went.	Antoni Saganowicz	35/Sz/77	instalacje i urządz. sanitarne		
Zagosp. Terenu	mgr inż. Bronisław Gazinski	4692/81	(plany) konstr. i instalacji		

Nr	Imię i nazwisko		Imię i nazwisko
Data	Specjalność		Specjalność
	Nr uprawnień		Nr uprawnień
Nr	Imię i nazwisko		Imię i nazwisko
Data	Specjalność		Specjalność
	Nr uprawnień		Nr uprawnień
Nr	Imię i nazwisko		Imię i nazwisko
Data	Specjalność		Specjalność
	Nr uprawnień		Nr uprawnień
	Projektant:	Modyfikacja	Sprawdził:

Inwestycja
BUDOWA POMPOWNI "GÓRNY BRZEG" Z CIŚNIENIOWYM RUROCIAGIEM PRZESYŁOWYM DO PRZYSZŁEJ OCZYSZCZALNI ŚCIEKÓW "POMORZANY"

Tytuł projektu
BUDYNEK POMPOWNI Z KOMORĄ ŚCIEKÓW AKP
Nr projektu
B-587/II/I-2.1.5

Treść rysunku
Nr rysunku
55

Nr umowy B-587	Stadium Projekt wykonawczy	Branza Automatyka		Skala	
Stanowisko	Imię i nazwisko	Specjalność	Nr uprawnień	Podpis	Data
Projektował:	Arkadiusz Jurkiewicz				07,2005
Opracował:	Arkadiusz Jurkiewicz				07,2005
Sprawił:	inż. Józef Walczak	instalacje elektryczne	47/Sz/76		07,2005
Główny projektant:	mgr inż. Bronisław Gazinski	konstr.bud.	4692/61		07,2005
INWESTOR:	ZAKŁAD WODOCIĄGÓW I KANALIZACJI Sp. z o.o. w SZCZECINIE				




BIURO PROJEKTÓW
BPBM "BIMOR" Sp. z o.o.
70-382 SZCZECIN
ul. Jagiellońska 67/68
Tel.(091) 485-03-34
Fax (091) 485-00-33

WSZYSTKIE PRAWA ZASTRZEŻONE

POMPOWNI-RUROCIĄGI TŁOCZNE POMP

Pomiar ciśnienia w rurociągu tłocznym pompy P5	Pomiar ciśnienia w kolektorze tłocznym pomp P1..5	Rezerwa	Rezerwa
--	---	---------	---------

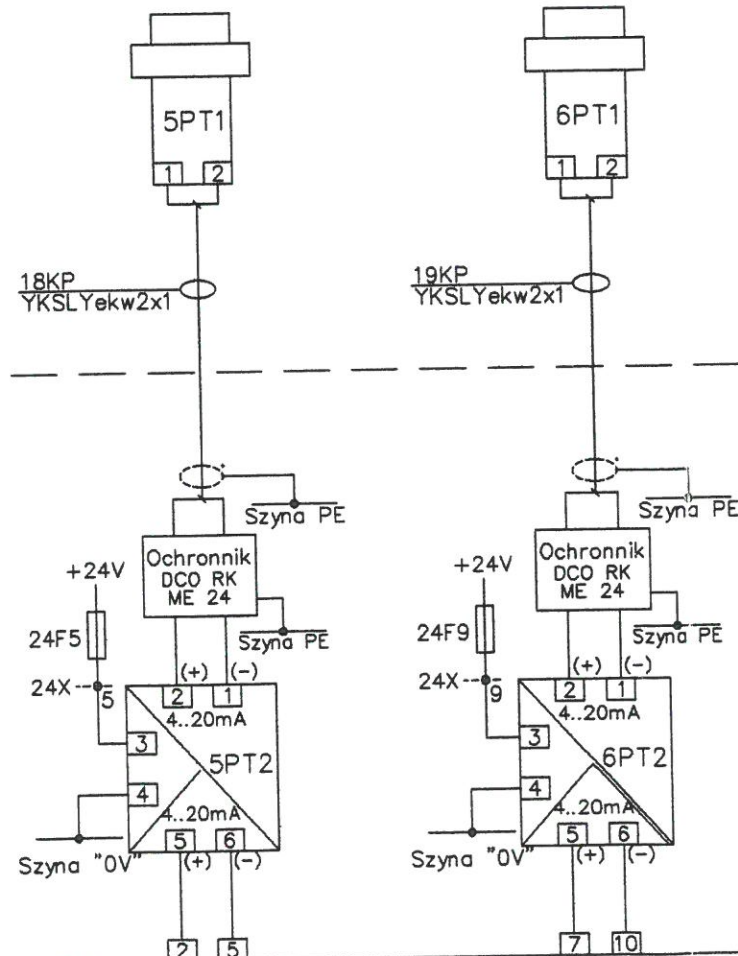


GRUPA/ADRES
KARTA: AI-5
STEROWNIK: PLC#1

12 15

17 20

Rezerwa	Rezerwa	Rezerwa	Rezerwa
---------	---------	---------	---------



CONTRACTOR'S DOCUMENT REVIEW
PRZEGLĄD DOKUMENTU WYKONAWCY
(Sub-Clause 5.2 General Condition of Contract)
(Sub-Klauzula 5.2 Warunków Ogólnych Kontraktu)

A. Approved without comments / Zatwierdzono bez uwag

B. Approved with comments / Zatwierdzono z uwagami

C. Fails to comply with the Contract / Nie odpowiada na warunki kontraktu

UZGODNIENIA MIĘDZYBRANZOWE					
Branża	Imię i nazwisko	Nr uprawnień	Specjalność	Podpis	Data
Technologia	inż. Kazimierz Stefanowski	WBPP-NB-7210/43/83 303/86	technologia + inst. wod.-kan.		
Konstrukcja	mgr inż. Anna Mikołajczyk	178/Sz/80	konstrukcje budowlane		
Architektura	mgr inż. arch. Małgorzata Słuka	1/Sz/98	architektura		
Inst. Elektr.	inż. Józef Walczak	47/Sz/78	-		
Ogrz. i went.	Antoni Saganowicz	35/Sz/77	instalacje i urządz. sanitarne		
Zagosp. Terenu	mgr inż. Bronisław Gazinski	4692/81	(plany) konstr. i instalacji		

Nr	Imię i nazwisko		Imię i nazwisko
Data	Specjalność		Specjalność
	Nr uprawnień		Nr uprawnień
Nr	Imię i nazwisko		Imię i nazwisko
Data	Specjalność		Specjalność
	Nr uprawnień		Nr uprawnień
Nr	Imię i nazwisko		Imię i nazwisko
Data	Specjalność		Specjalność
	Nr uprawnień		Nr uprawnień
	Projektant:	Modyfikacja	Sprawdził:

Investycja

BUDOWA POMPOWNI "GÓRNY BRZEG" Z CIŚNIENIOWYM RUROCIĄGIEM PRZESYŁOWYM DO PRZYSZŁEJ OCZYSZCZALNI ŚCIEKÓW "POMORZANY"

Tytuł projektu		Nr projektu	
BUDYNEK POMPOWNI Z KOMORĄ ŚCIEKÓW AKP		B-587/II/I-2.1.5	
Treść rysunku		Nr rysunku	
Moduł wejść analogowych AI-5.		56	
Nr umowy	Stadium	Branża	Skala
B-587	Projekt wykonawczy	Automatyka	
Stanowisko	Imię i nazwisko	Specjalność	Nr uprawnień
Projektował:	Arkadiusz Jurkiewicz		
Opracował:	Arkadiusz Jurkiewicz		
Sprawdził:	inż. Józef Walczak	instalacje elektryczne	47/Sz/76
Główny projektant:	mgr inż. Bronisław Gazinski	konstr.bud.	4692/81
INWESTOR:		ZAKŁAD WODOCIĄGÓW I KANALIZACJI Sp. z o.o. w SZCZECINIE	



BIURO PROJEKTÓW
BPBM "BIMOR" Sp. z o.o.
70-382 SZCZECIN
ul. Jagiellońska 67/68
Tel.(091) 485-03-34
Fax (091) 485-00-33
Rok założenia 1949

WSZYSTKIE PRAWA ZASTRZEŻONE

GRUPA/ADRES	22 25	27 30	32 35	37 40
KARTA: AI-5				
STEROWNIK: PLC#1				