



**ZAKŁAD USŁUG KOMINIARSKICH**  
**Janusz Smoliński**  
**71-066 Szczecin, ul. Kordeckiego 9/13**  
**Tel. Kom. 503-920-216**  
**NIP-8521049332 REGON-810898014**

Szczecin, dn. 24.09.2021 roku.

## **OPINIA nr.231 /21**

Z wyników przeprowadzonych oględzin-ekspertyzy urządzeń grzewczo-kominowych

**W Szczecinie ul. Królowej Jadwigi 25/16**

Dotycząca Domu w zabudowie wielorodzinnej **własność ZB i LK**  
Sporządzona przez posiadającego wymagane uprawnienia Mistrza Kominarskiego pana  
**Janusza Smolińskiego** w celu:

1. Wskazania miejsca na podłączenia.
2. Ustalenia prawidłowości na podłączenia.
3. ~~Ustalenia przyczyn wadliwego działania urządzeń.~~

W związku z czym stwierdza się, co następuje:

1. Przewód(y) nr....., **3,6,7**.... (Patrz szkic na odwrocie) odpowiadają - ~~nie odpowiadają~~\*  
wymaganiom niżej wymienionych przepisów i może (moga)\* ~~nie może (nie mogą)\*~~ być  
przeznaczony(e) do podłączenia:

**PRZEWÓD Nr.-3 Wskazano Do podłączenia Kotła CO GAZ kondensat**

**PRZEWÓD Nr-6 wskazano do podłączenia indywidualnej wentylacji**  
**pomieszczenia kuchni**

**PRZEWÓD NR-7 wskazano do podłączenia indywidualnej wentylacji**  
**pomieszczenia łazienki**

2. Celem osiągnięcia prawidłowego funkcjonowania urządzeń należy :

**Zapewnić nawiew do pomieszczeń.**

**Przewód Nr,2-Zabezpieczyć wkładem kominowym powietrzno-spalinowym zgodnym z**  
**specyfikacją techniczną urządzenia grzewczo-kominowego.**

**Przewód Nr,3-wykuc otwór 14x14 przy suficie , po zamurowaniu przewodu nr 1**

**Przewód Nr,6-dobudować po ścianie zewnętrznej budynku ,dwuścienny izolowany**  
**termicznie przewód kominowy 0 150 / 0 210 ponad dach.**

3. Urządzenie(a).....prawidłowo – nie prawidłowo\*

**Rekontrola Powykonawcza:.....Dnia.....**

**Po dokonaniu proponowanych rozwiązań, należy zgłosić ponownie do sprawdzenia**  
**Prawidłowości wykonania i funkcjonowania urządzeń grzewczo-kominowych.**

Opinie sporządzono w oparciu o: Ustawę o Prawie Budowlanym z dnia 7 lipca 1994 r.  
(Dz U. Nr 156 poz. 1118 –tekst jednolity z późniejszymi zmianami) oraz Rozporządzenie Ministra  
Spraw Wewnętrznych i Administracji z dnia 16.08.1999 r. Infrastruktury z dnia 12.04.2002 r.  
(Dz U. Nr 75 poz. 690) w sprawie warunków technicznych, jakim powinny odpowiadać  
Budynki i ich usytuowanie oraz Rozporządzenie Ministra Spraw Wewnętrznych i Administracji  
Z dnia 07.06.2010 r. (Dz U. Nr 109 poz. 719) w sprawie ochrony przeciwpożarowej budynków  
Oraz przepisów wykonawczych i norm przedmiotowych, wydanych na ich podstawie.

Potwierdzenie odbioru opinii:

Dnia.....podpis.....

**Opinia ważna 1 rok.**

Uwagi:

\*Niepotrzebne skreślić.


\*\*Podać rodzaj urządzenia, a w przypadku  
Braku możliwości podać przyczynę.

**MISTRZ KOMINIARSKI**

Janusz Smoliński

upr. 10227

**Pieczęć i podpis**

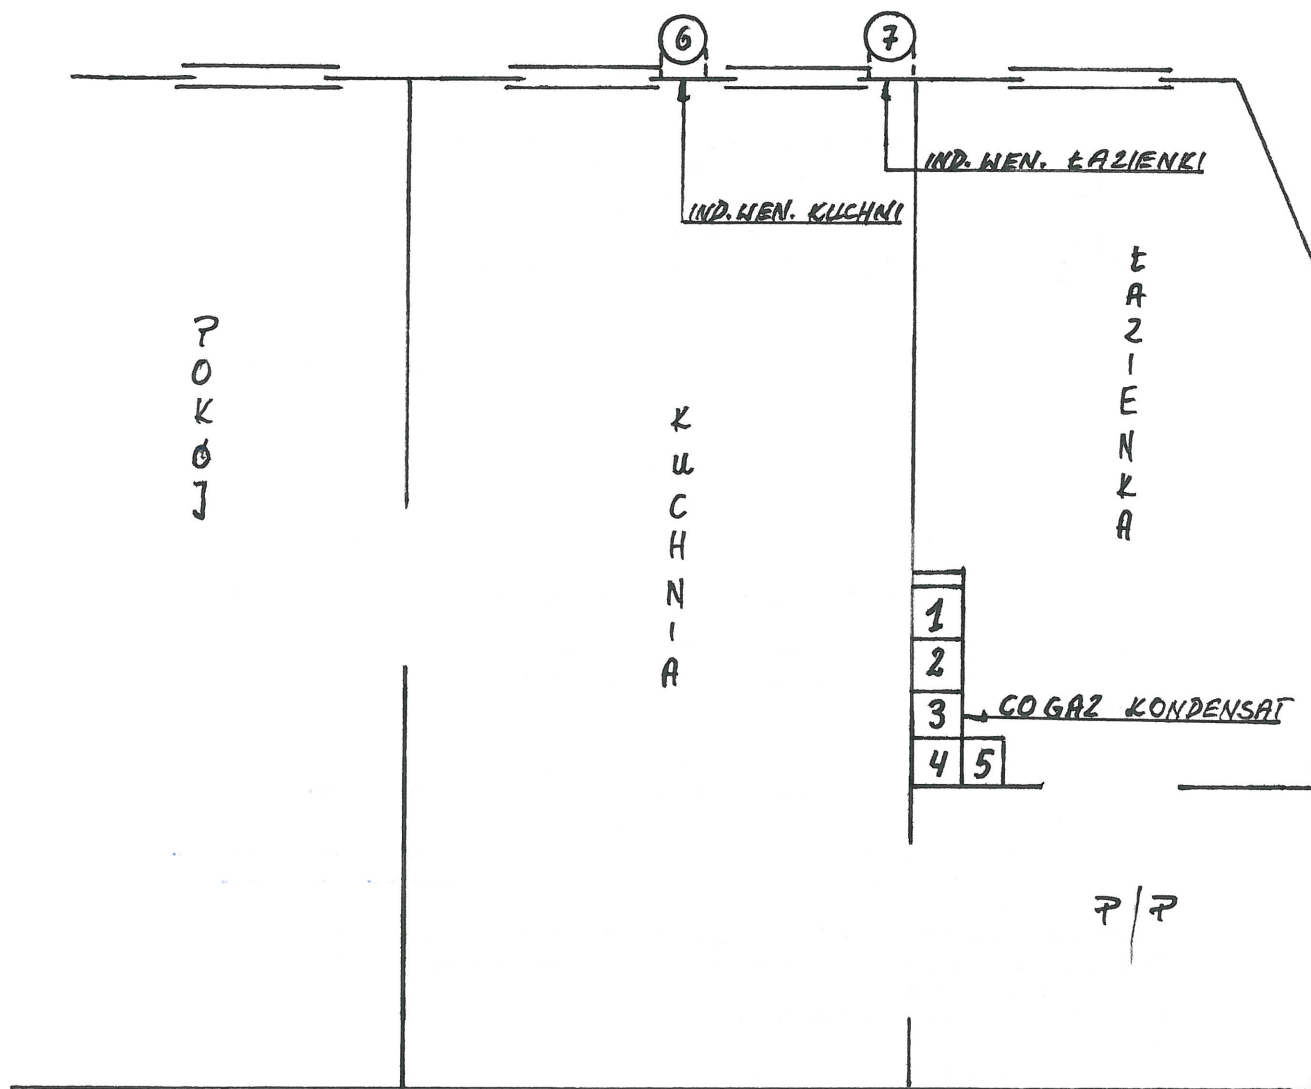

#### LEGENDA

Przewód nr.3,- wskazano do podłączenia kotła CO GAZ kondensat zabezpieczyć wkładem kominowym powietrzn0 -spalinowym o80/125

Przewód Nr,6 wskazano wentylacja kuchni -dobudować po ścianie zewnętrznej budynku ,dwuścienny izolowany termicznie przewód kominowy 0 150 / 0 210 ponad dach

Przewód nr 7 wskazano indywidualna wentylacja łazienki { dobudować po ścianie zewnętrznej budynku dwuścienny izolowany przewód kominowy o 150/210 ponad dach

MISTRZ KOMINIARSKI

Janusz Smoliński  
upr. 10227