



Pochwytył po prawej i po lewej
rampa wschodnia segment B

Pochwyty $\emptyset 50$ na podjeździe wchodząc po prawej i lewej są

lustrzanymi odbiciami (Pochwyty rampy wschodniej segment B)

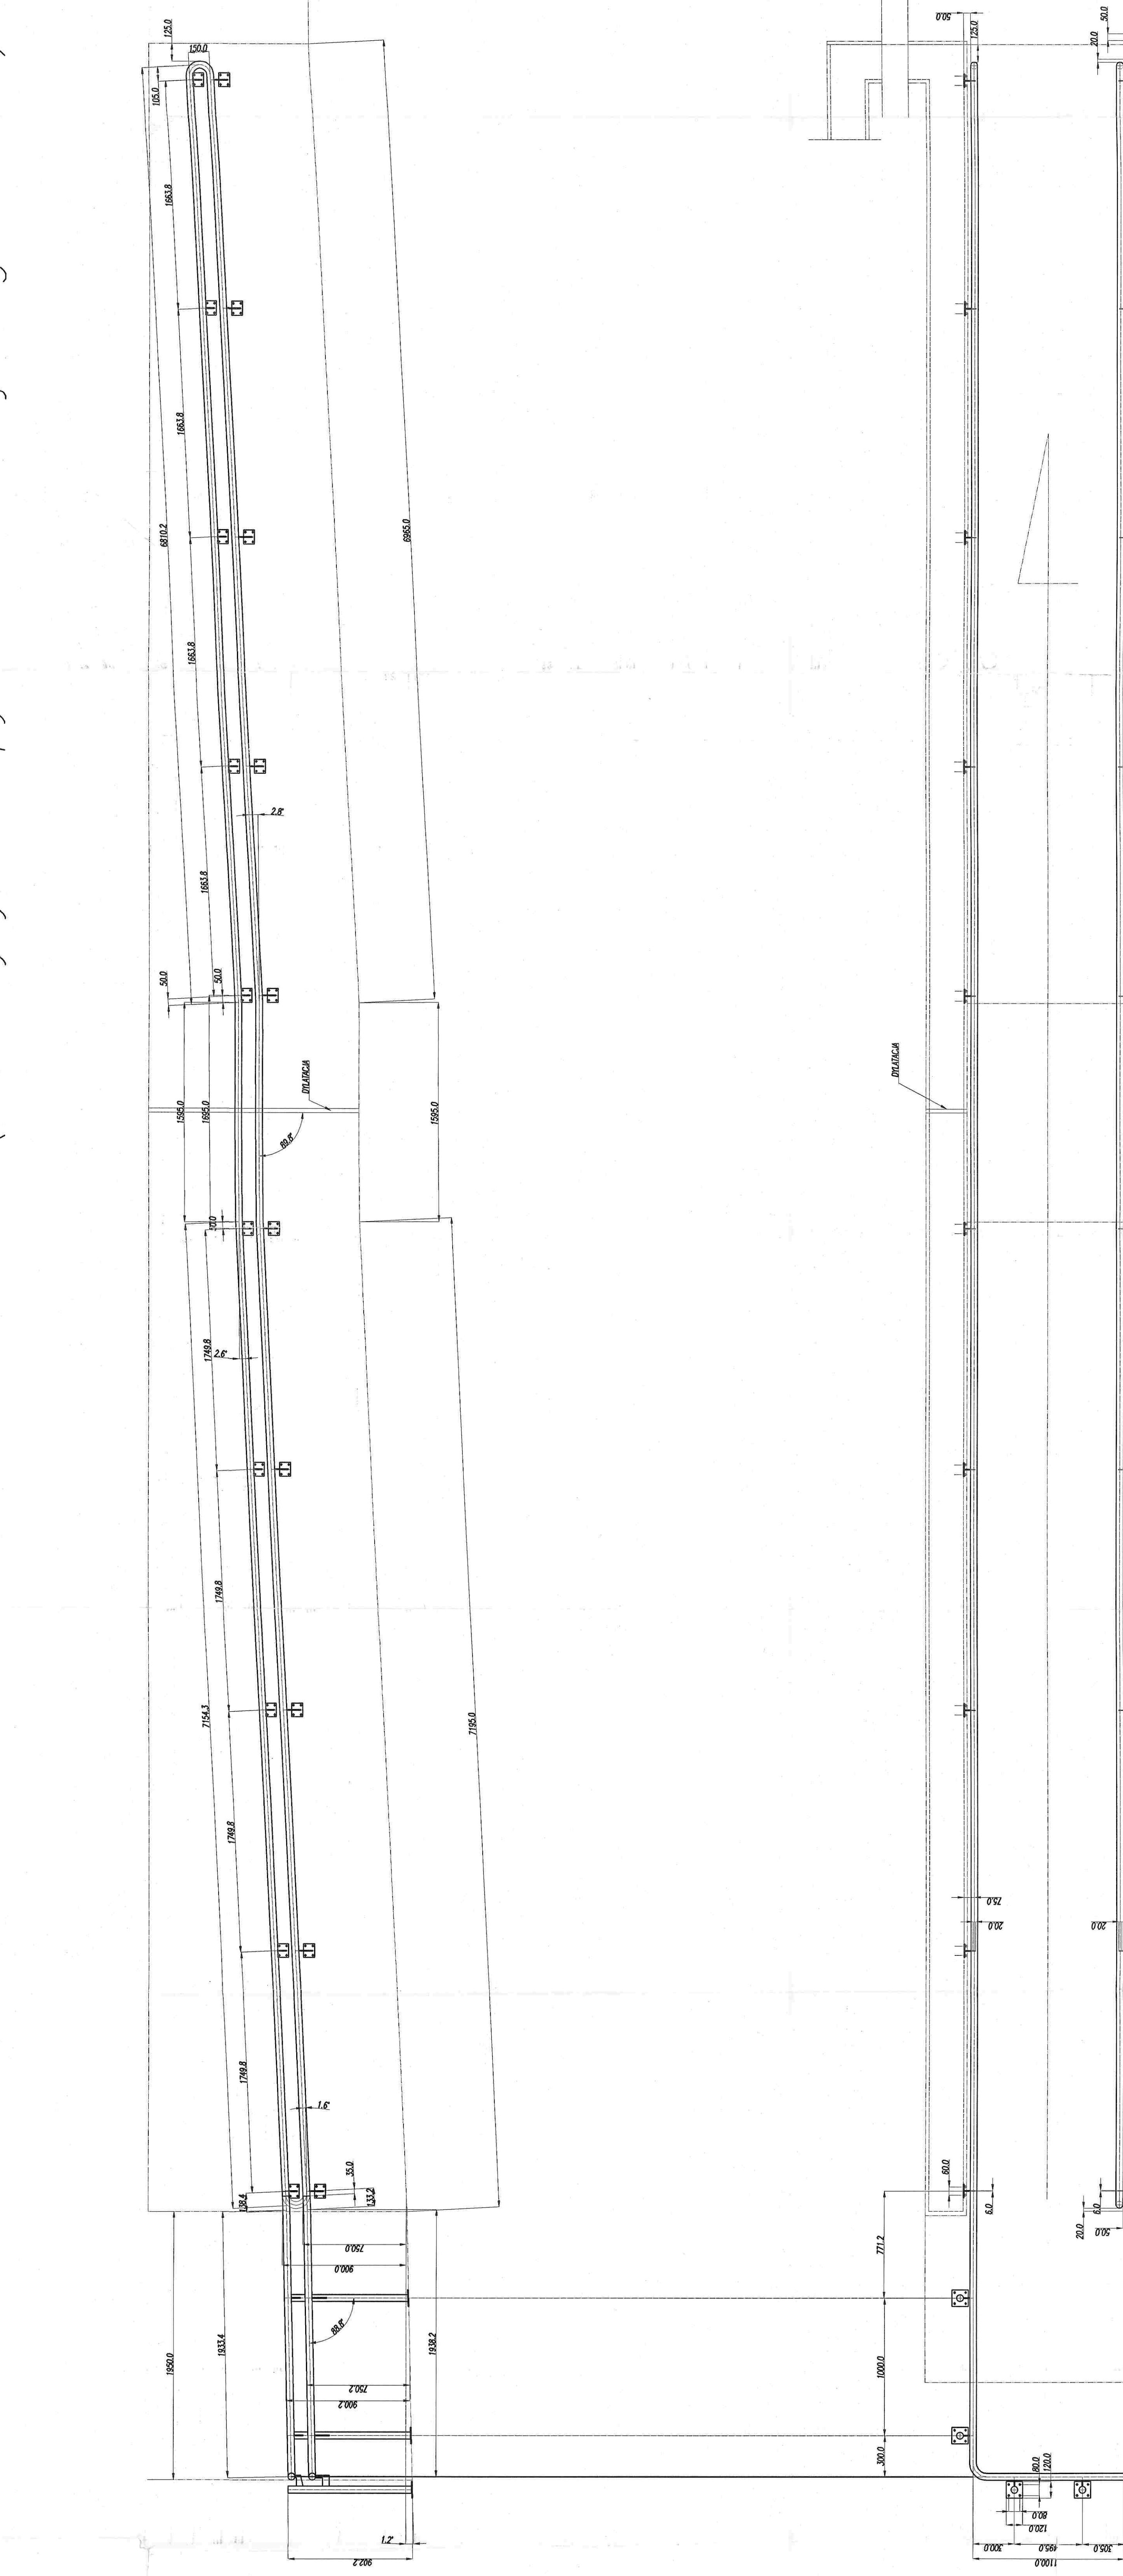

Pochwyt po lewej i po prawej
(rampa wschodnia przy pochylni)

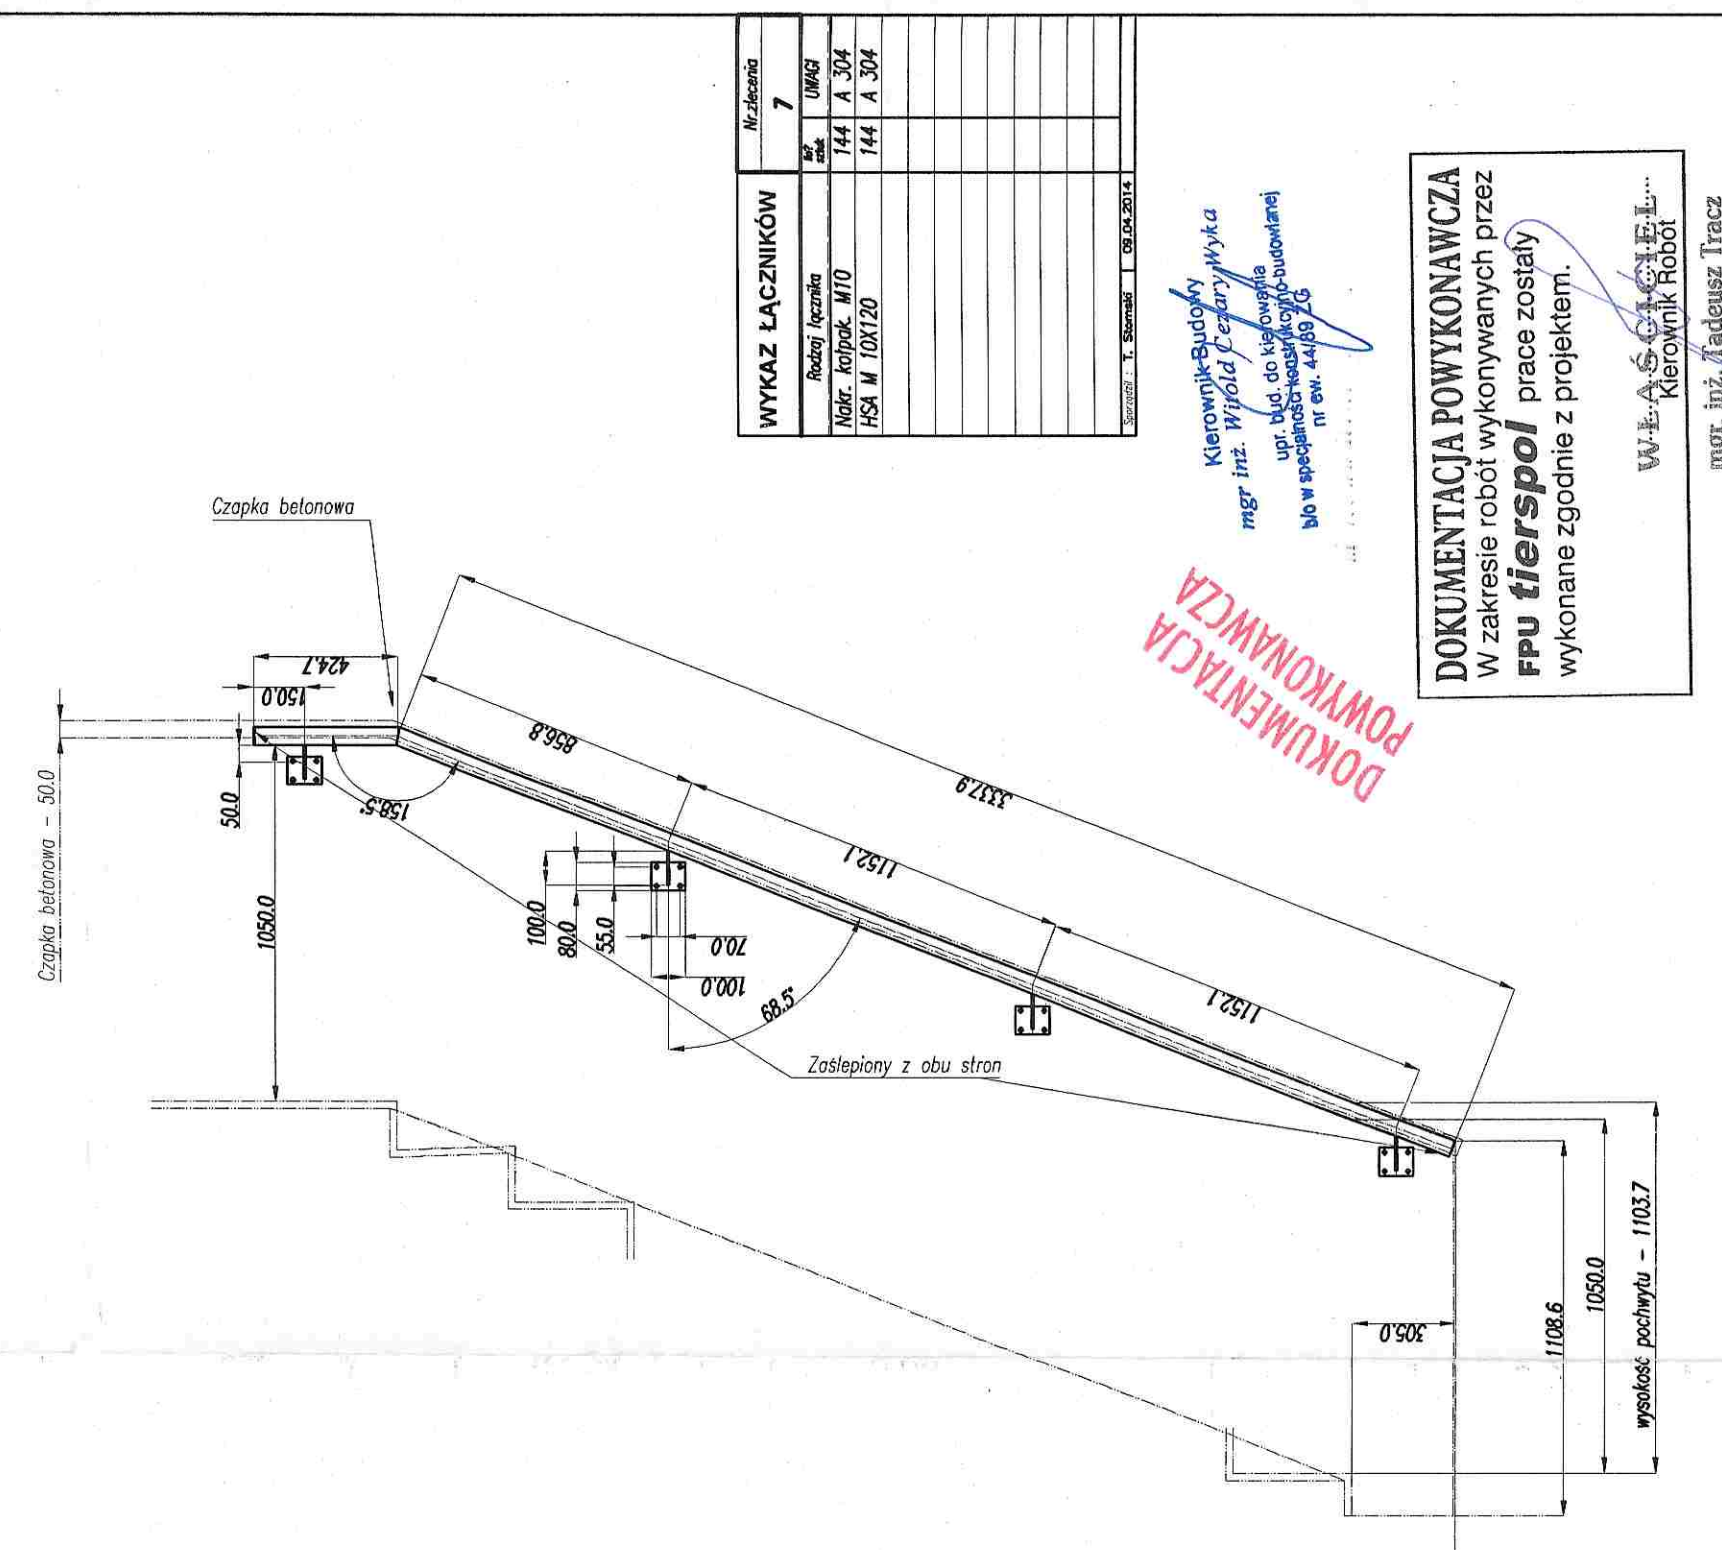

WYKAZ ŁACZNIKÓW	Nr Alencj 7

DOKUMENTACJA
POWYKONAWCZA

DOKUMENTACJA POWYKONAWCZA
W zakresie robót wykonywanych przez
FPU tierspol prace zostały
wykonane zgodnie z projektem.


Wypełnienie	KOLOR	A 304 SZCZODROWANA	Typ poręczy		Pochyły spawany ø50 na poręcze dla inwalidów i na schodach		Nr. zlec.	Ark. nr. 8	Młk.
			Mrqowio	Rampa wschodnia segment 60	Wysokość Klient	Budimex			
				Adres	Wrocław		Pomiar		
			Długość podłogi 0,31 m	UWAGI			Projekt	Macyszczek	
							Data	09.04.2014	


ZESTAWIENIE ELEMENTÓW					

