

ZARYS PŁYTY BOISKA

Ø100PVC

Rury drenarskie Ø100PVC rozstaw co 5,0-5,5 m
13 sączków (ze spadkiem 0,3%)

$i=0,3\%$

DO ISTNIEJĄCEJ STUDNI
DESZCZOWEJ Ø 160PVC

STUDNIA REWIZYJNA Ø315

PROJEKT POWYKONAWCZY

GRUPA FIRM INSTALACYJNYCH Sp. z o.o.
85-157 Bydgoszcz ul. Górzyskowo 12

Projekt: PROJEKT UŁOŻENIA I MONTAŻU
INSTALACJI GRZEWCZEJ W PEŁYCIE BOISKA
STADION GKS OLIMPIA
ul. Piłsudskiego 14
86-300 GRUDZIĄDZ

Nazwa rysunku:
**Schemat płyty
odwodnieniowej**

Inwestor: OPEC Grudziądz Sp. z o.o.
ul. Budowlanych 7
86-300 GRUDZIĄDZ

Projektant: mgr inż. Michał Bałdyga

upr. w specjal. sanitarnej
KUP/0132/PWOS/07

Opracował: inż. Małgorzata Stefaniak

Sprawdzający: mgr inż. Mariusz Kaczmarek


upr. w specjal. sanitarnej
KUP/0155/PWOS/06

Branża: SANITARNA

Data: 13.06.2011

Skala - : - - -


Nr rys.: 3

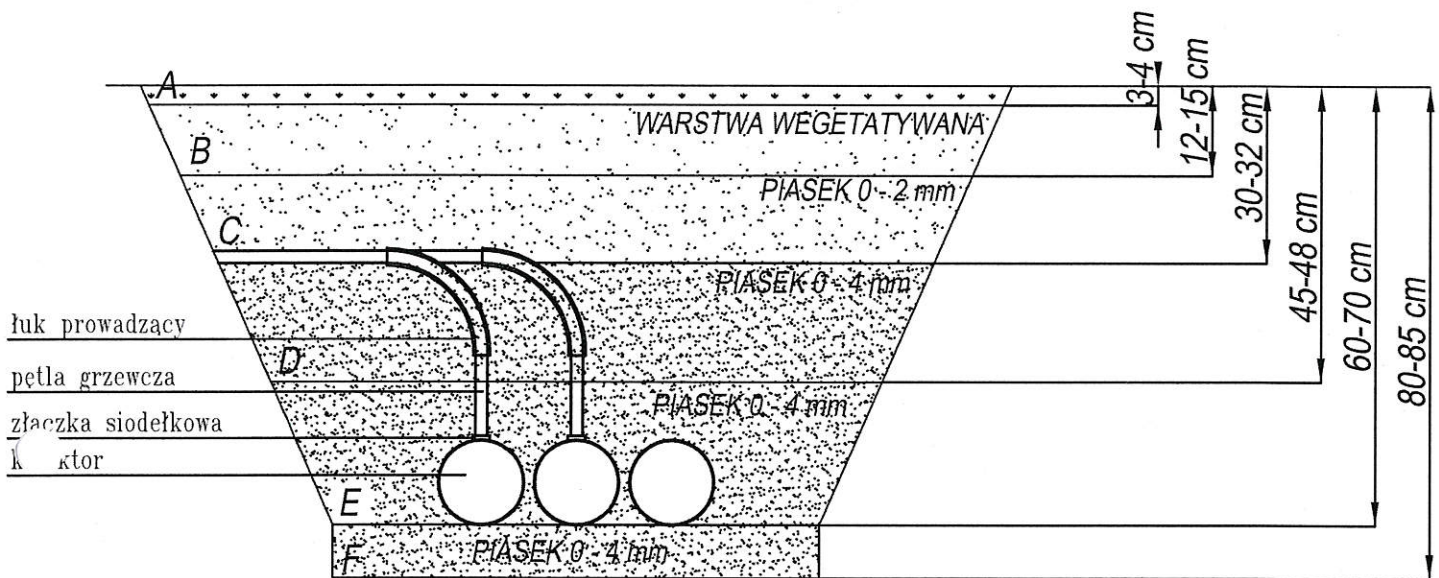

- A - WARSTWA TRAWY
- B - WARSTWA WEGETATYWNA
- C - POZIOM MONTAŻU OGRZEWANIA PŁYTY
- D - WARSTWA PIASKOWEJ PODSYPKI POD PĘTLE GRZEWCZE
- E - POZIOM POSADOWIENIA KOLEKTORÓW
- F - WARSTWA PIASKOWEJ PODSYPKI POD KOLEKTORY

PROJEKT POWYKONAWCZY

GRUPA FIRM INSTALACYJNYCH Sp. z o.o. 85-157 Bydgoszcz ul. Górzyskowo 12			
Projekt: PROJEKT UŁOŻENIA I MONTAŻU INSTALACJI GRZEWCZEJ W PEŁYCIE BOISKA STADION GKS OLIMPIA ul. Piłsudskiego 14 86-300 GRUDZIĄDZ	Nazwa rysunku: Szczegół wykopu - linia grzewcza		
Inwestor: OPEC Grudziądz Sp. z o.o. ul. Budowlanych 7 86-300 GRUDZIĄDZ			
Projektant:	mgr inż. Michał Bałdyga	upr. w specjal. sanitarnej KUP/0132/PWOS/07	
Opracował:	inż. Małgorzata Stefaniak	upr. w specjal. sanitarnej KUP/0155/PWOS/06	
Sprawdzający:	mgr inż. Mariusz Kaczmarek	upr. w specjal. sanitarnej KUP/0155/PWOS/06	
Branża: SANITARNA	Data: 13.06.2011	Skala: - : - - -	Nr rys.: 4

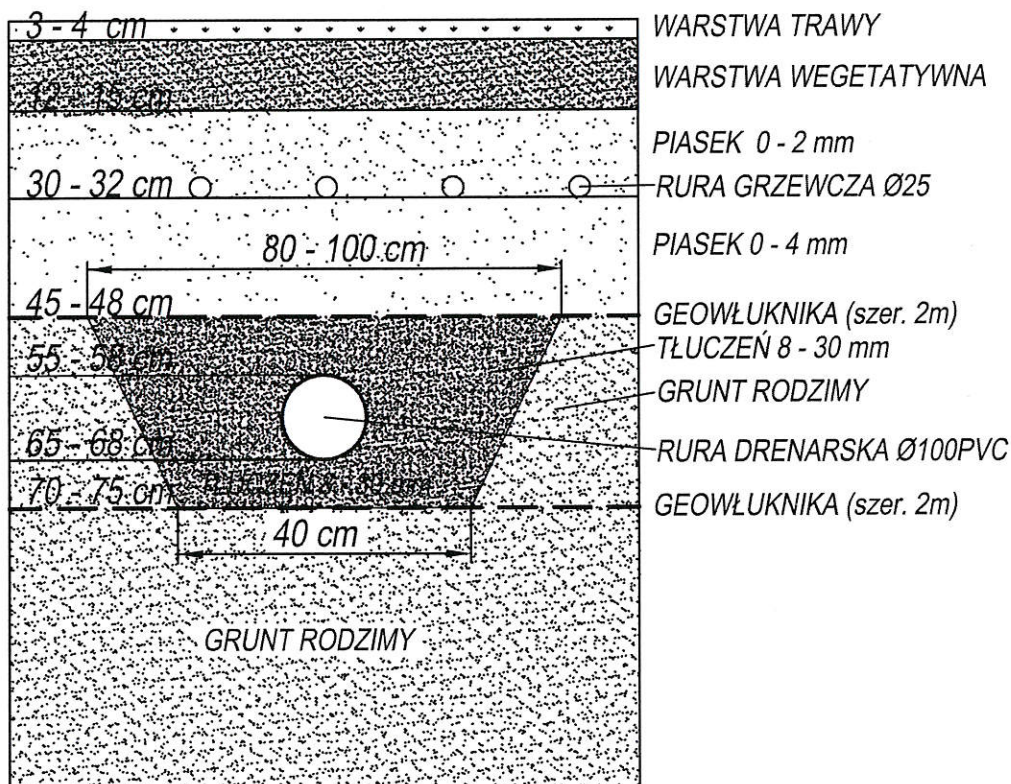

PROJEKT POWYKONAWCZY

GRUPA FIRM INSTALACYJNYCH Sp. z o.o.
85-157 Bydgoszcz ul. Górzyskowo 12

Projekt: PROJEKT UŁOŻENIA I MONTAŻU
INSTALACJI GRZEWCZEJ W PEYCIE BOISKA
STADION GKS OLIMPIA
ul. Piłsudskiego 14
86-300 GRUDZIĄDZ

Nazwa rysunku:
Szczegół wykopu
- linia drenażowa

Inwestor: OPEC Grudziądz Sp. z o.o.
ul. Budowlanych 7
86-300 GRUDZIĄDZ

Projektant: mgr inż. Michał Baldyga

upr. w specjal. sanitarnej
KUP/0132/PWOS/07

Opracował: inż. Małgorzata Stefaniak

Sprawdzający: mgr inż. Mariusz Kaczmarek

upr. w specjal. sanitarnej
KUP/0155/PWOS/08

Branża: SANITARNA

Data: 13.06.2011

Skala - : - - -

Nr rys.: 5