


PAŁ MARZAŁKOWSKI
ul. Żelazna 10, 05-707 Warszawa


ZATWIERDZENIE
DT 5412/32.12/2000
Ważne = 18 = miesięcy

2000-11-22

Z-ca DYREKTORA WYDZIAŁU

[Signature]
Bogusław Jorczyk

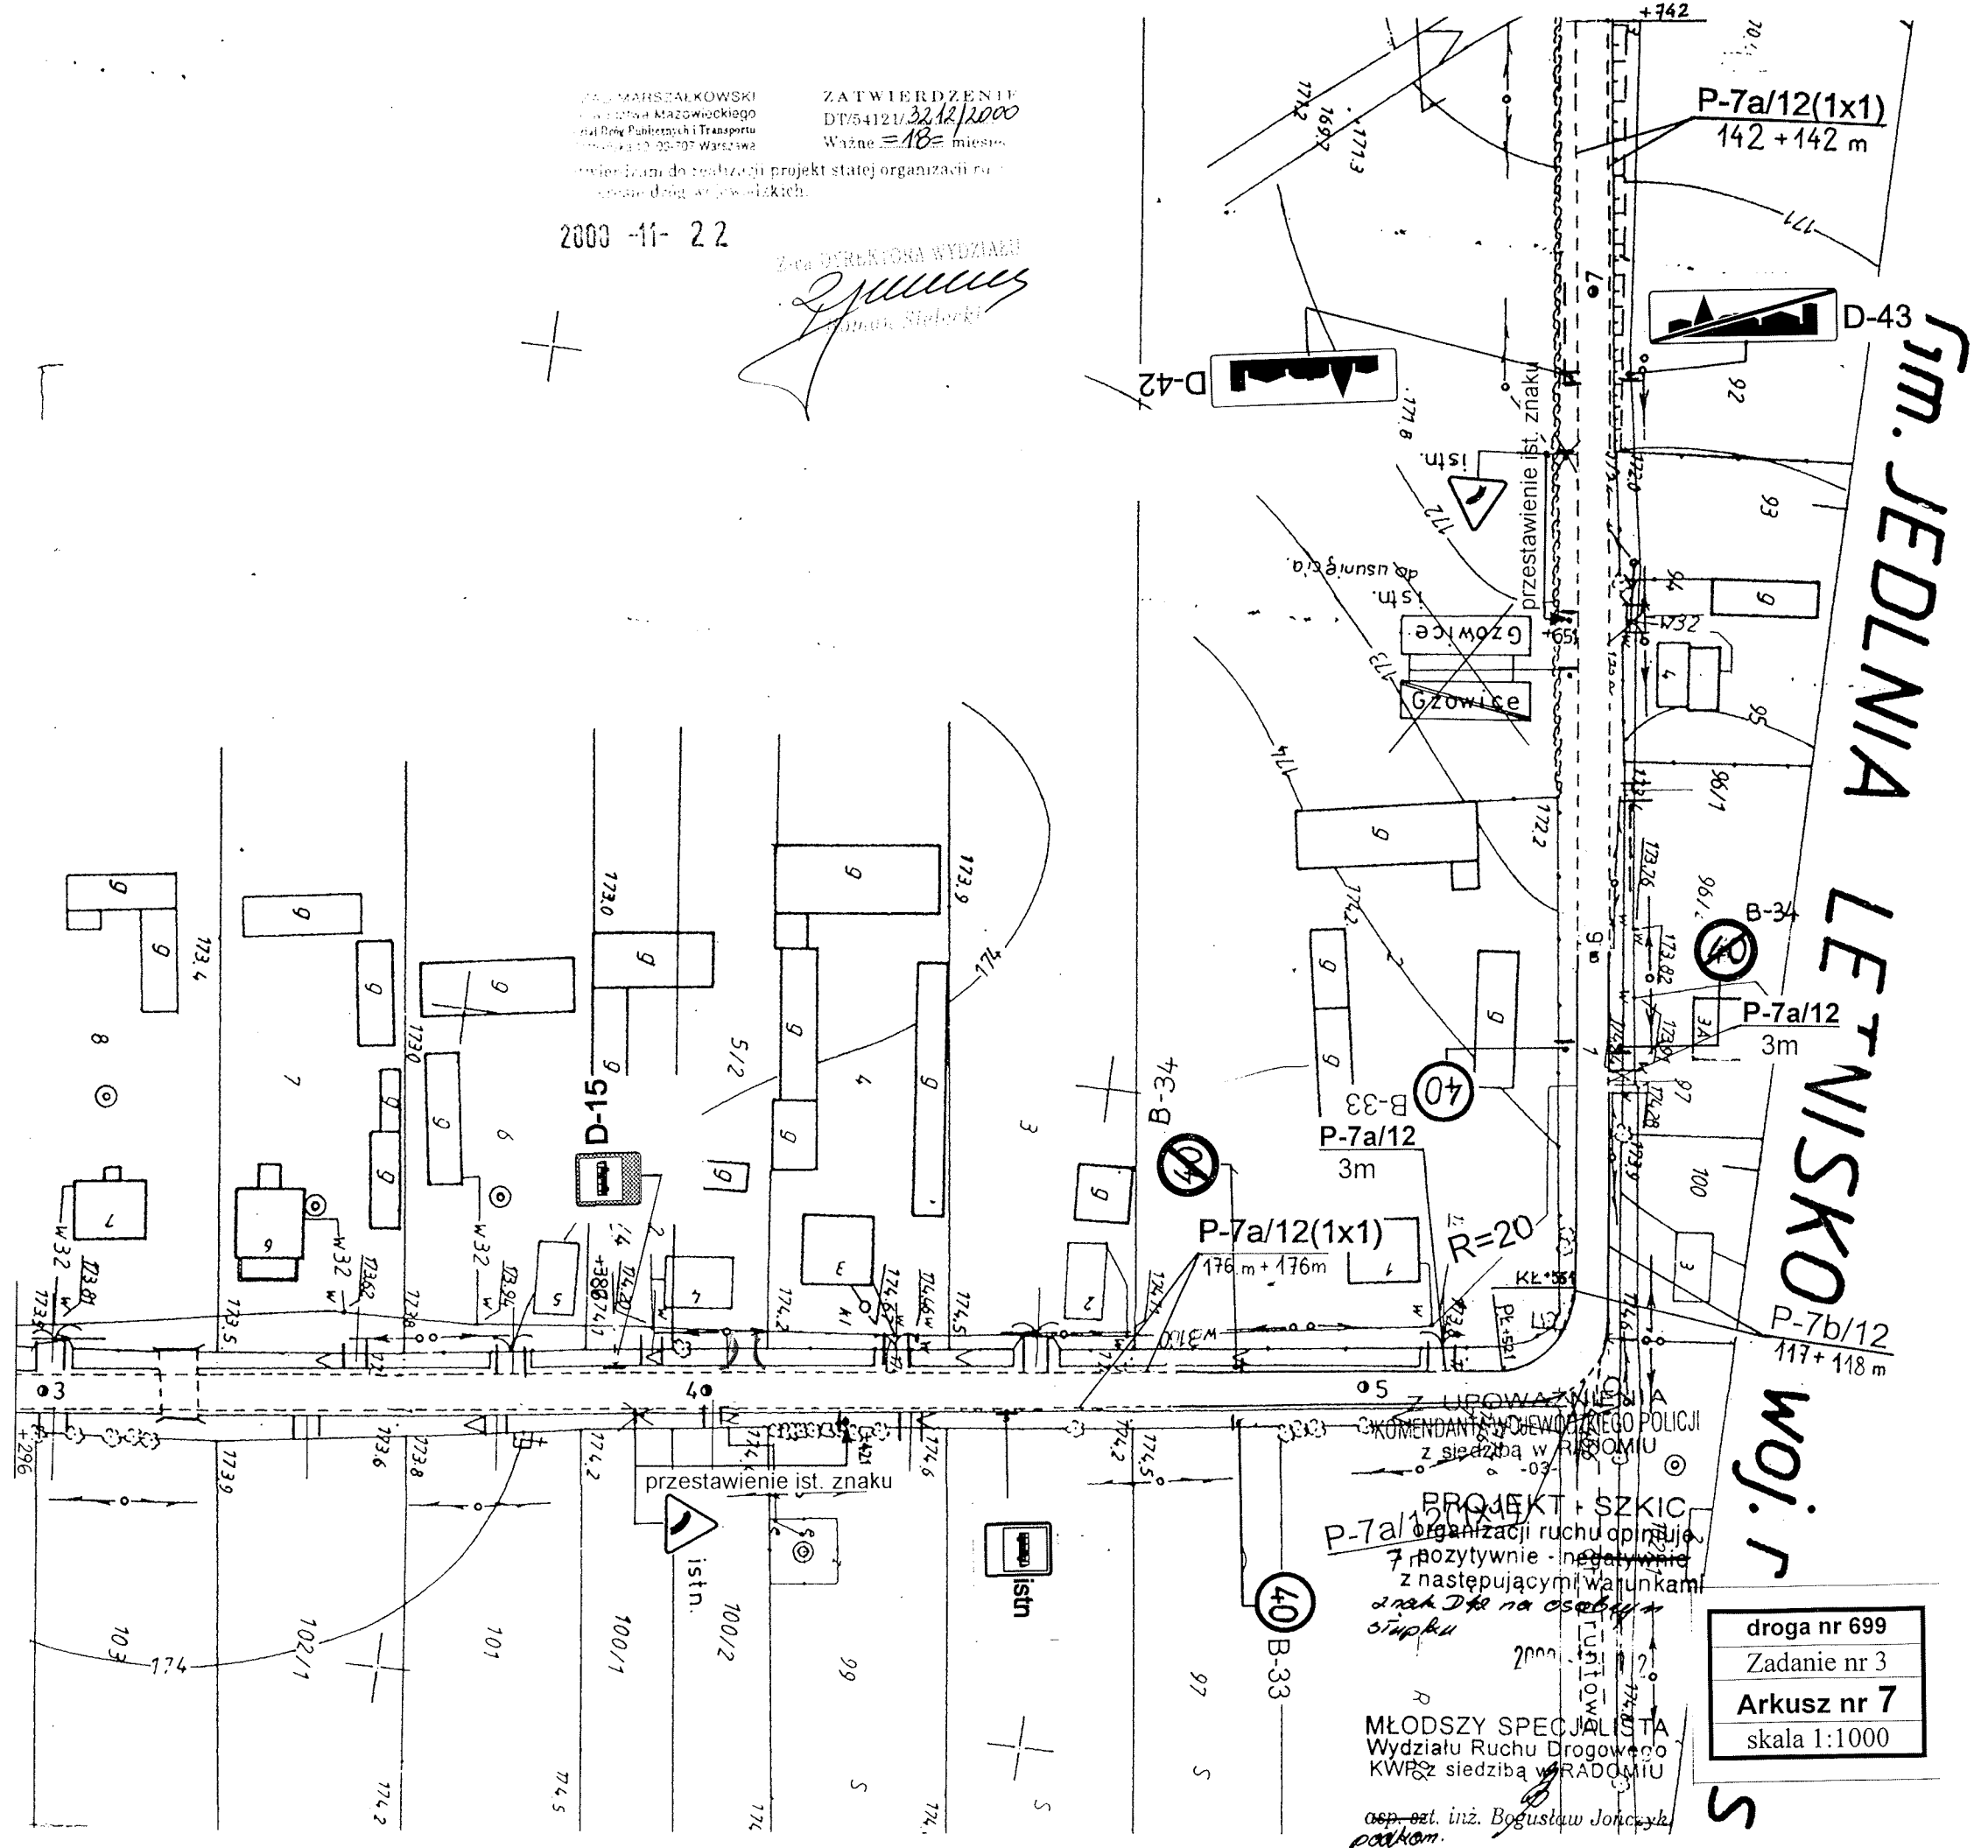

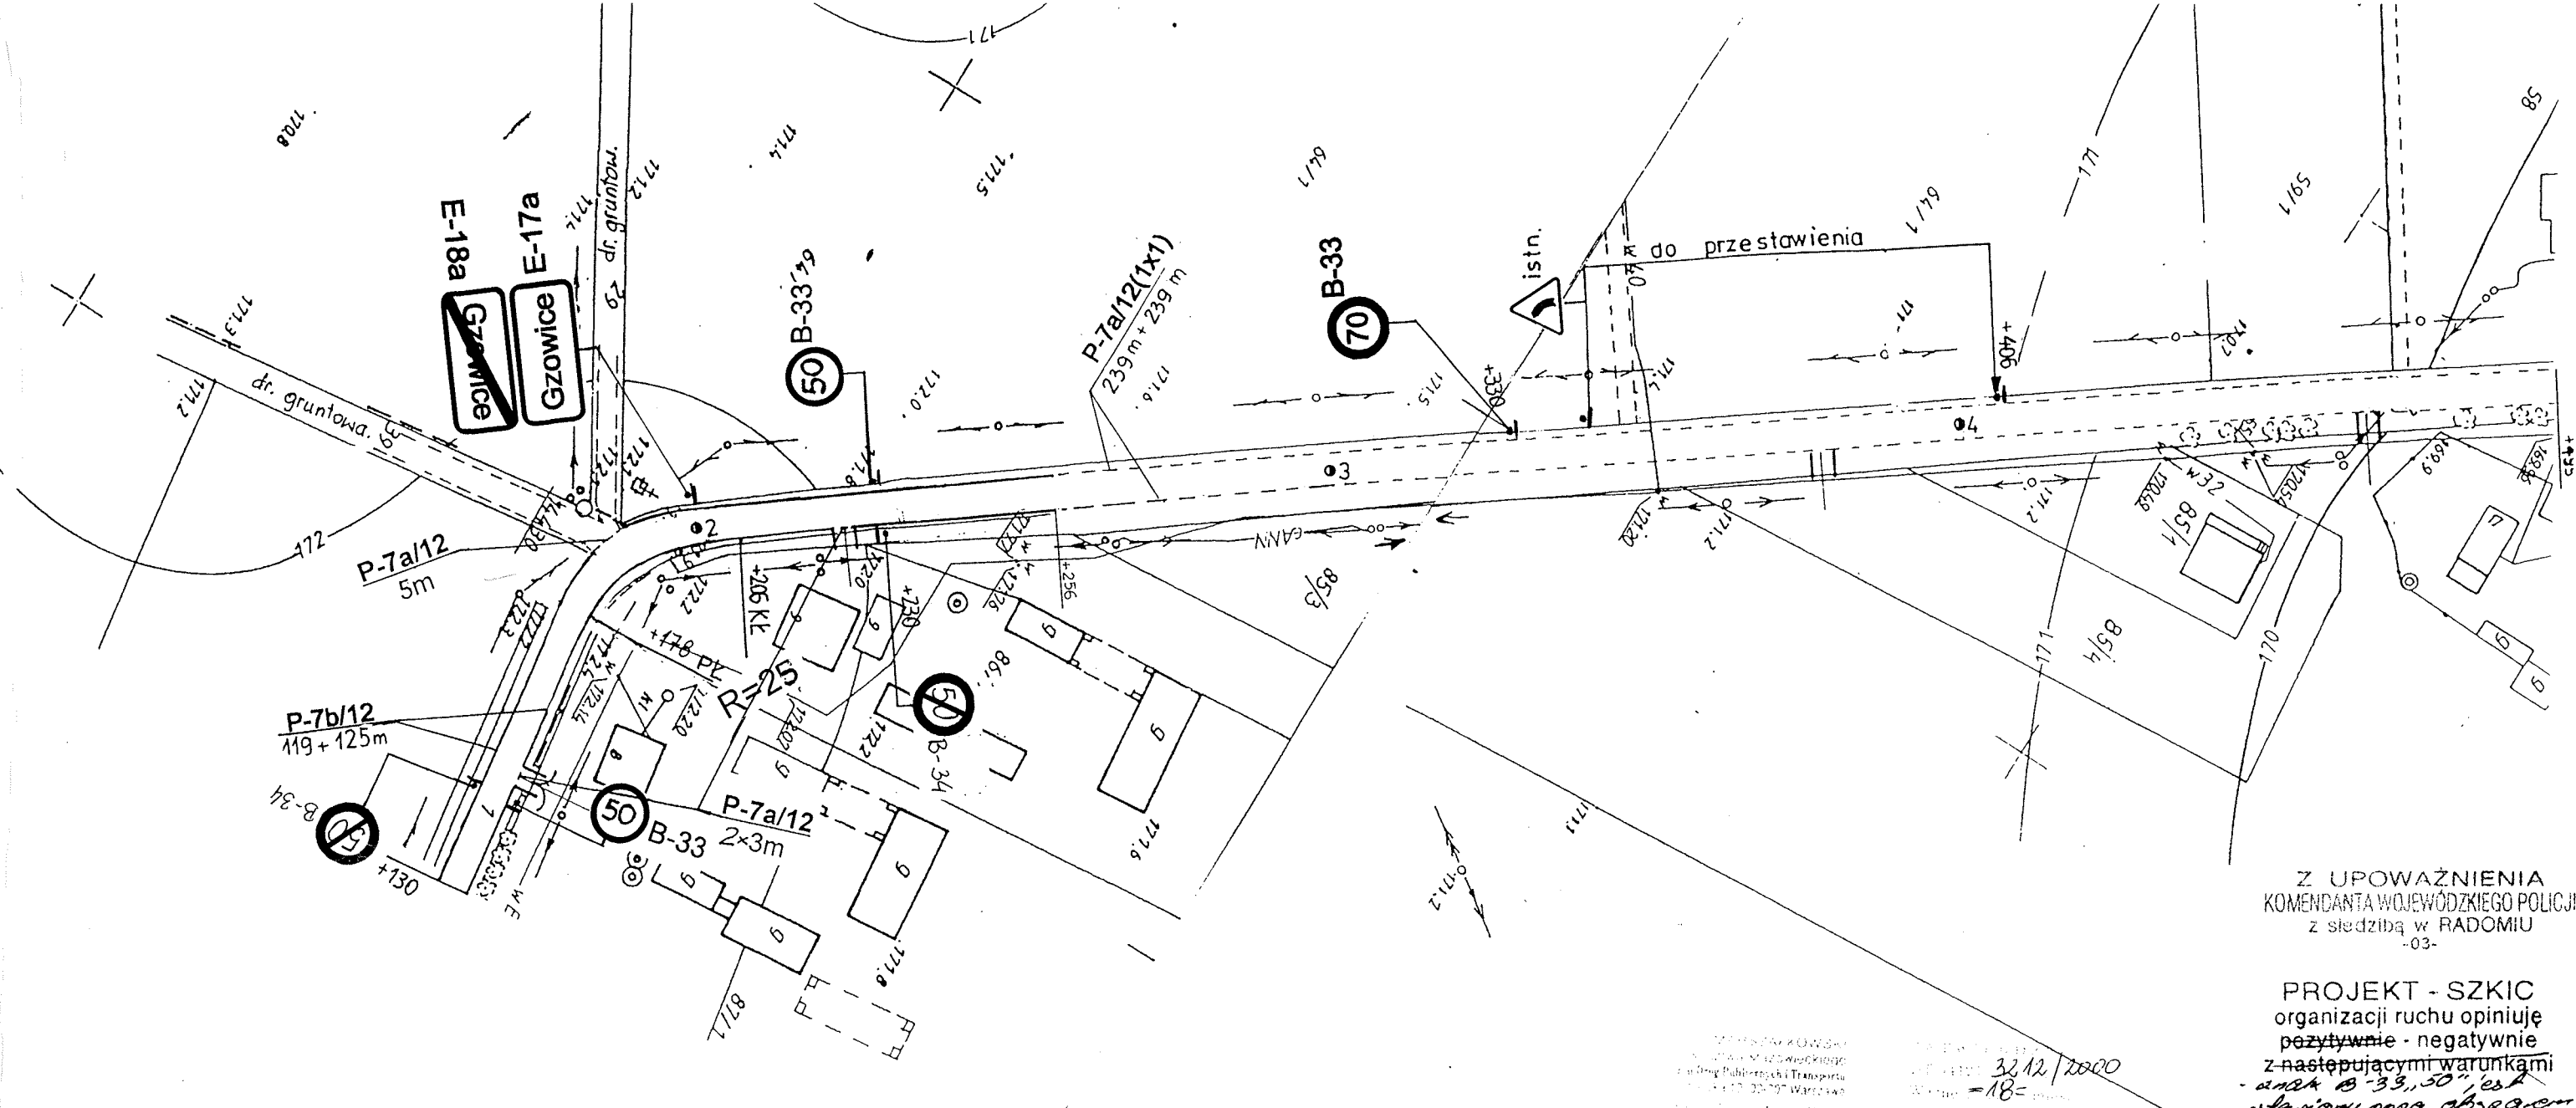

Z UPOWAŻNIENIA
KOMENDANTA WOJEWÓDZKIEGO POLICJI
z siedzibą w RADOMIU
-03-

PROJEKT - SZKIC
organizacji ruchu opiniuję
pozytywnie - negatywnie
z następującymi warunkami
- znak B-33, 50, 35, 36
- stawiony poza obszarem
aktywnym, należy
zastanowić się nad
przebiegiem

2000-11-02

MŁODSZY SPECJALISTA
Wydziału Ruchu Drogowego
KWP z siedzibą w RADOMIU

asp. set. inż. Bogusław Jończyk
radom


2000-11-22

[Signature]
[Illegible text]



droga nr 699
Zadanie nr 3
Arkusz nr 9
skala 1:1000

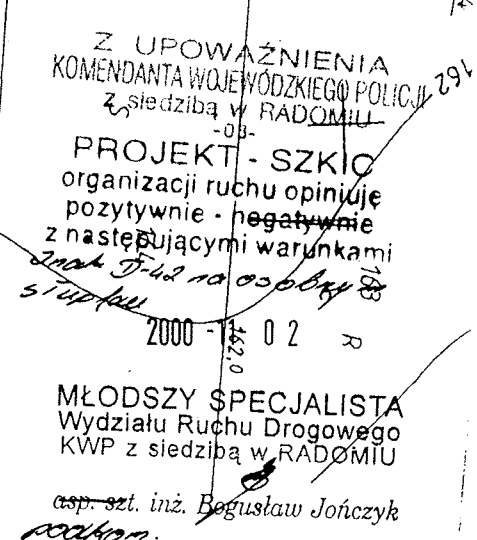

2


droga nr 699
Zadanie nr 3
Arkusz nr 11
skala 1:1000


122/1

2000-11-22

ZATWIERDZENIE
 DT 54121/32.12/2000
 Wazne = 18 = miesi-

122/1

[Signature]

Z UPOWAŻNIENIĄ
 KOMENDANTA WOJEWÓDZKIEGO POLICJI
 z siedzibą w RĄDOMIU

PROJEKT - SZKIC
 organizacji ruchu opiniuje
 pozytywnie - negatywnie
 z następującymi warunkami


2000-11-02

MŁODSZY SPECJALISTA
 Wydziału Ruchu Drogowego
 KWP z siedzibą w RĄDOMIU

asp. szt. inż. Bogusław Jończyk
[Signature]



droga nr 699
 Zadanie nr 3
 Arkusz nr 12
 skala 1:1000

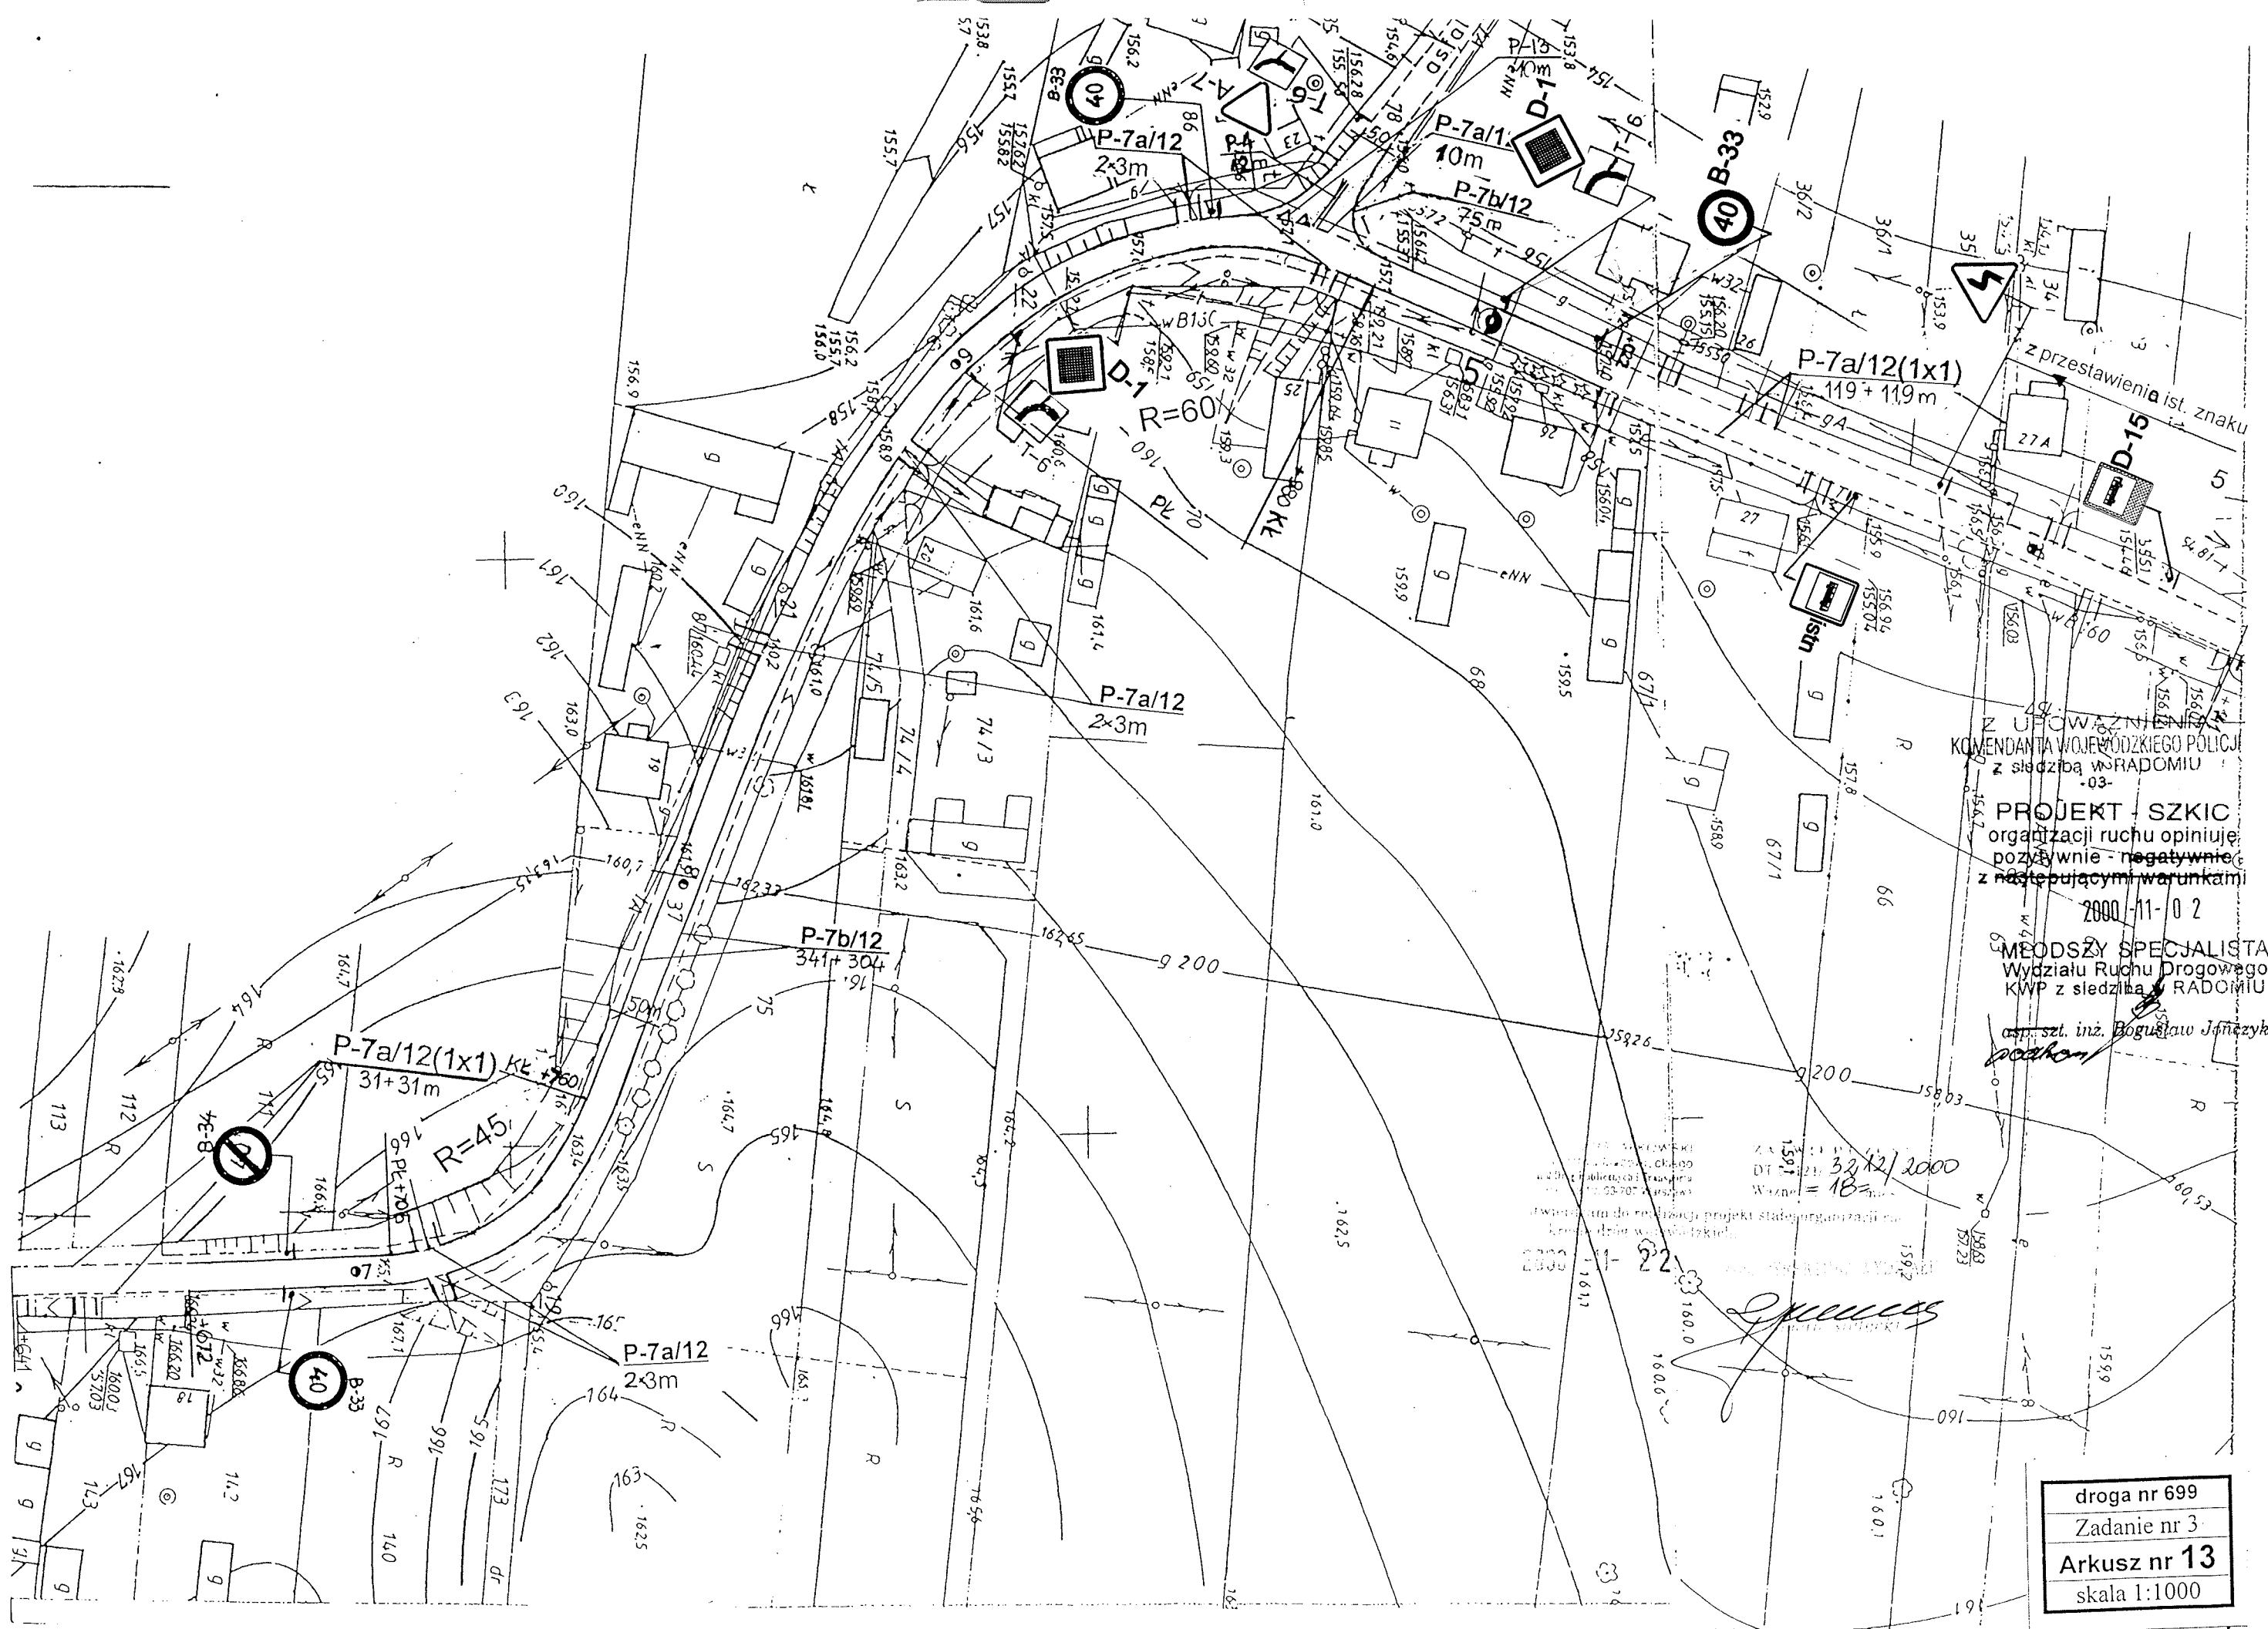

Z UPOWAŻNIENIEM
KOMENDANTA WOJEWÓDZKIEGO POLICJI
z siedzibą w RADOŚCIU
-03-

PROJEKT - SZKIC
organizacji ruchu opiniuje:
pozytywnie - ~~negatywnie~~
z następującymi warunkami
2000-11-02


MEODSZY SPECJALISTA
Wydziału Ruchu Drogowego
KWP z siedzibą w RADOŚCIU
asp. szt. inż. Bogusław Jędrzyk
[Signature]

DT 32.12/2000

droga nr 699
Zadanie nr 3
Arkusz nr 13
skala 1:1000

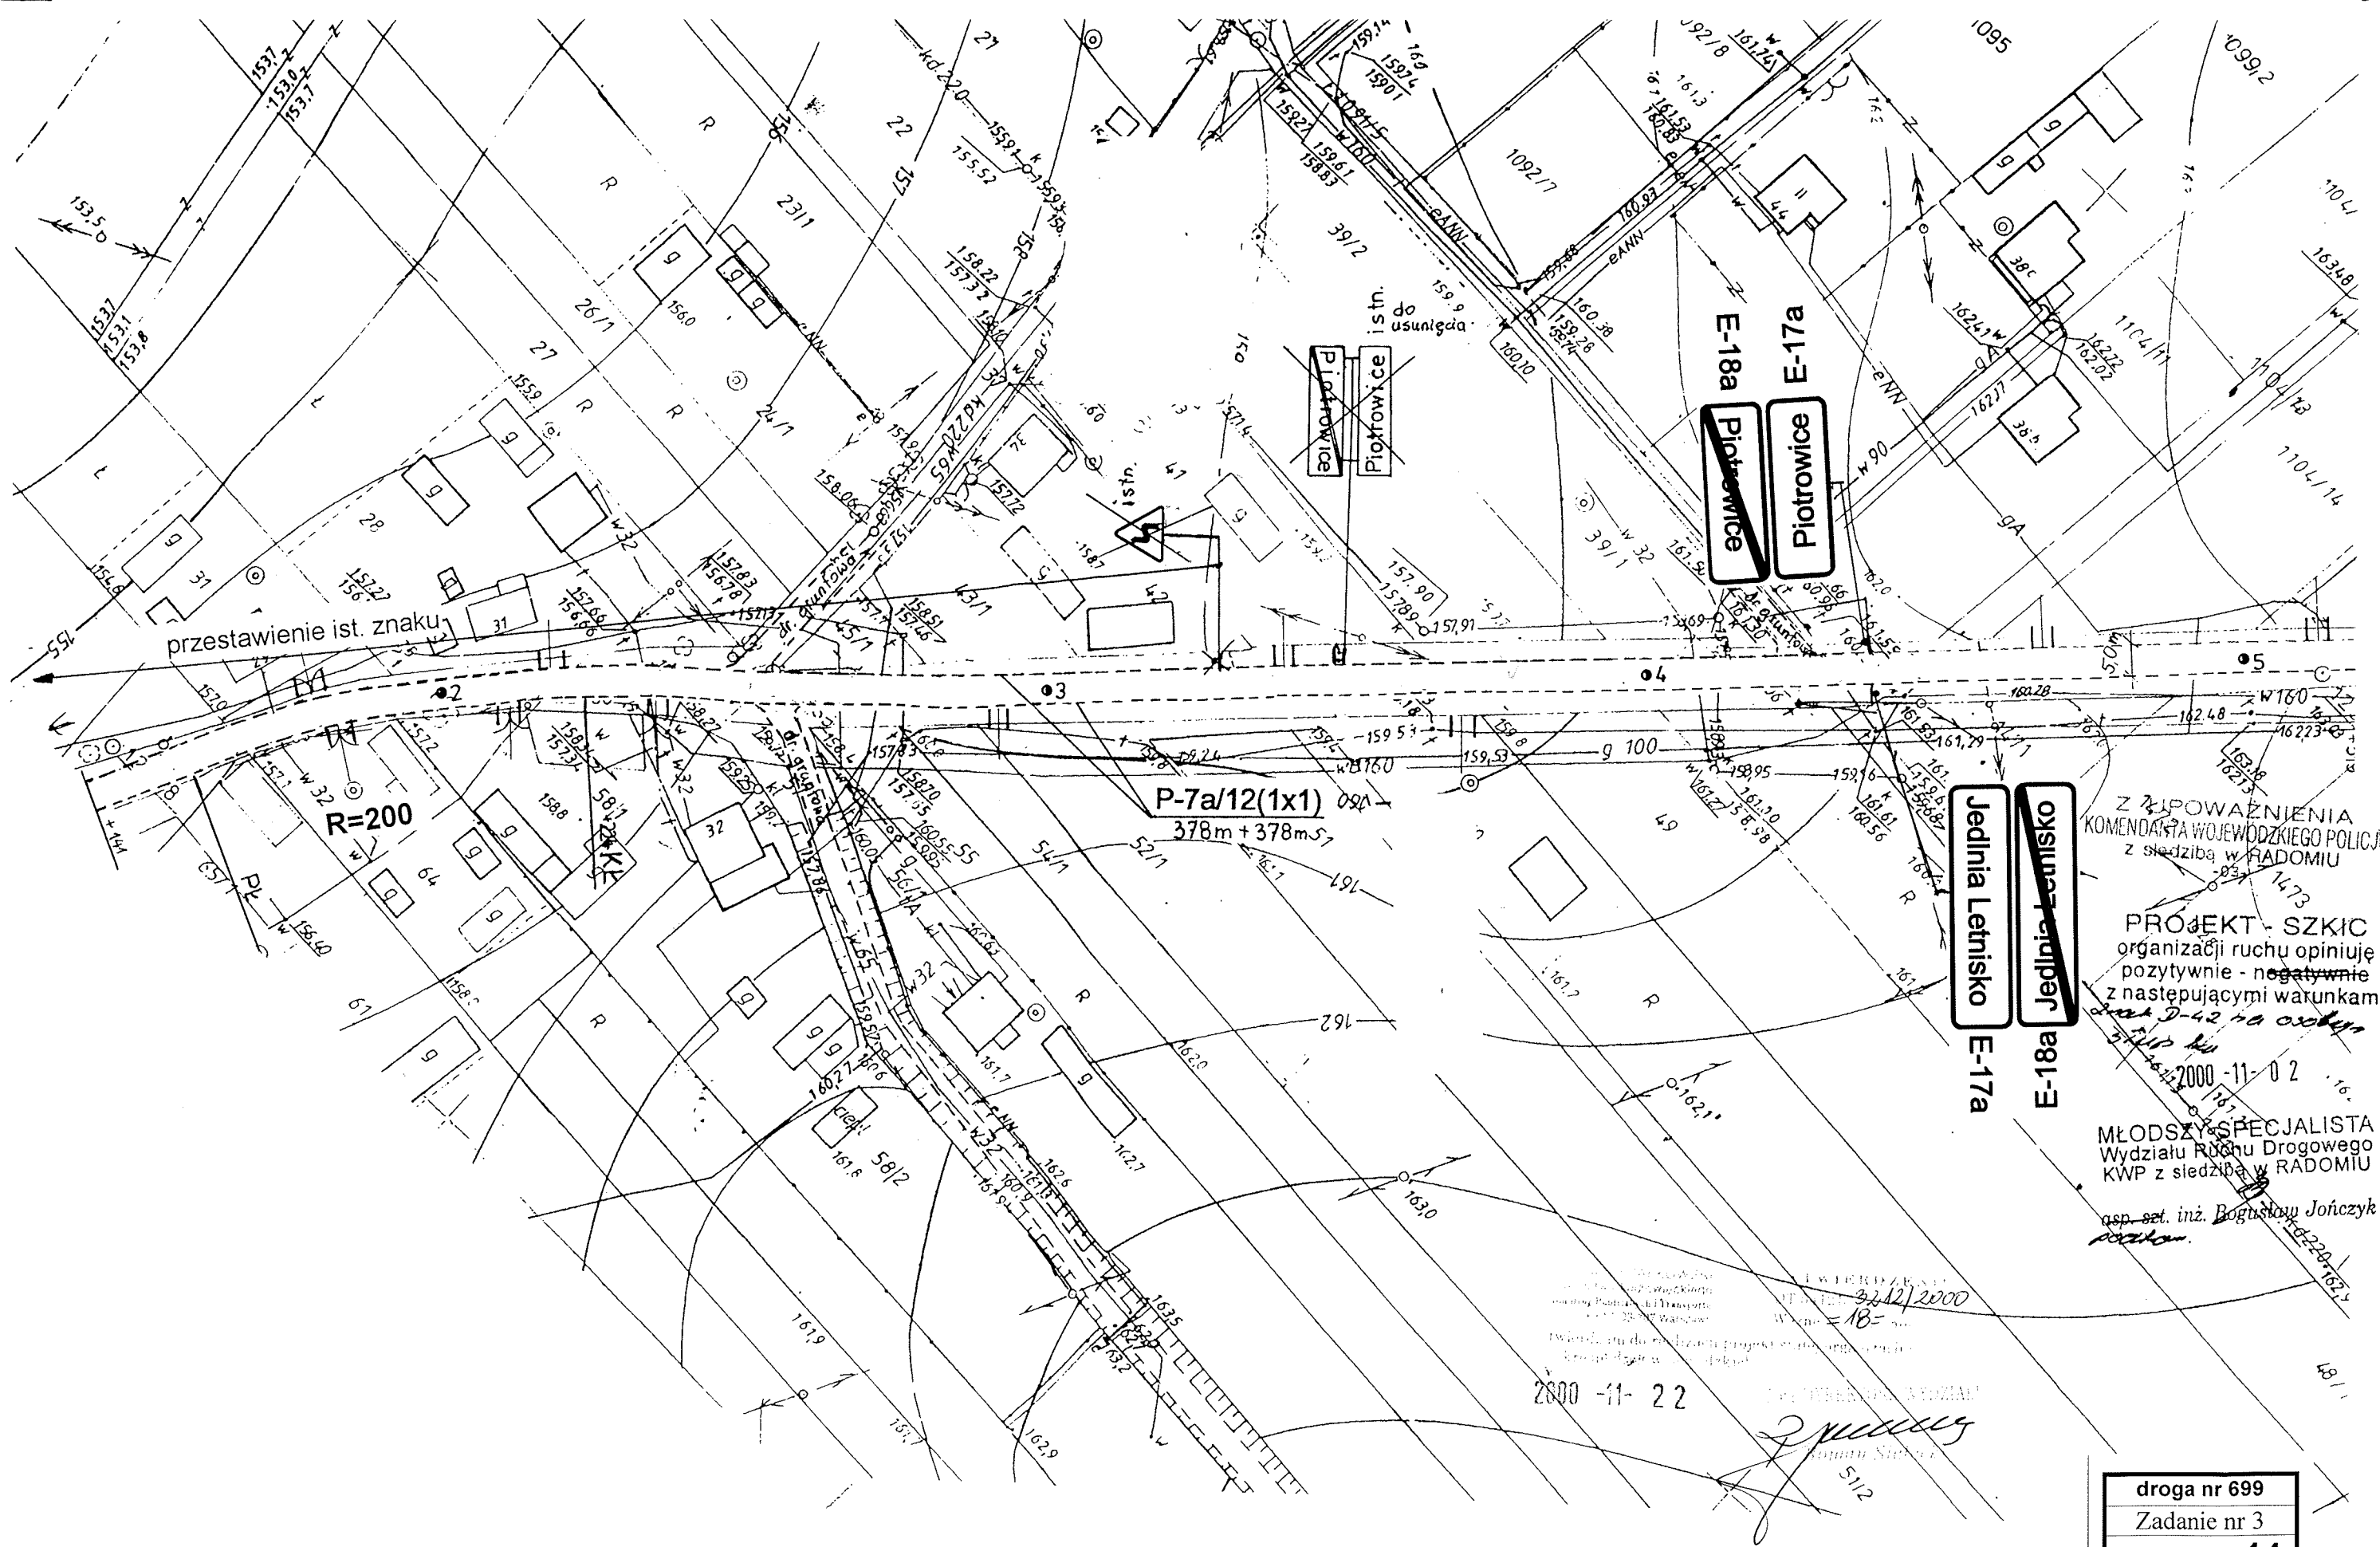

Z ZAPOWIAZENIA
KOMENDANTA WOJEWODZKIEGO POLICJI
z siedziba w RADOMIU


PROJEKT - SZKIC
organizacji ruchu opiniuje
pozytywnie - ~~negatywnie~~
z nastepujacymi warunkami

2000-11-02

MŁODSZY SPECJALISTA
Wydziału Ruchu Drogowego
KWP z siedziba w RADOMIU

asp. szt. inż. Bogusław Jończyk

droga nr 699
Zadanie nr 3
Arkusz nr 14
skala 1:1000

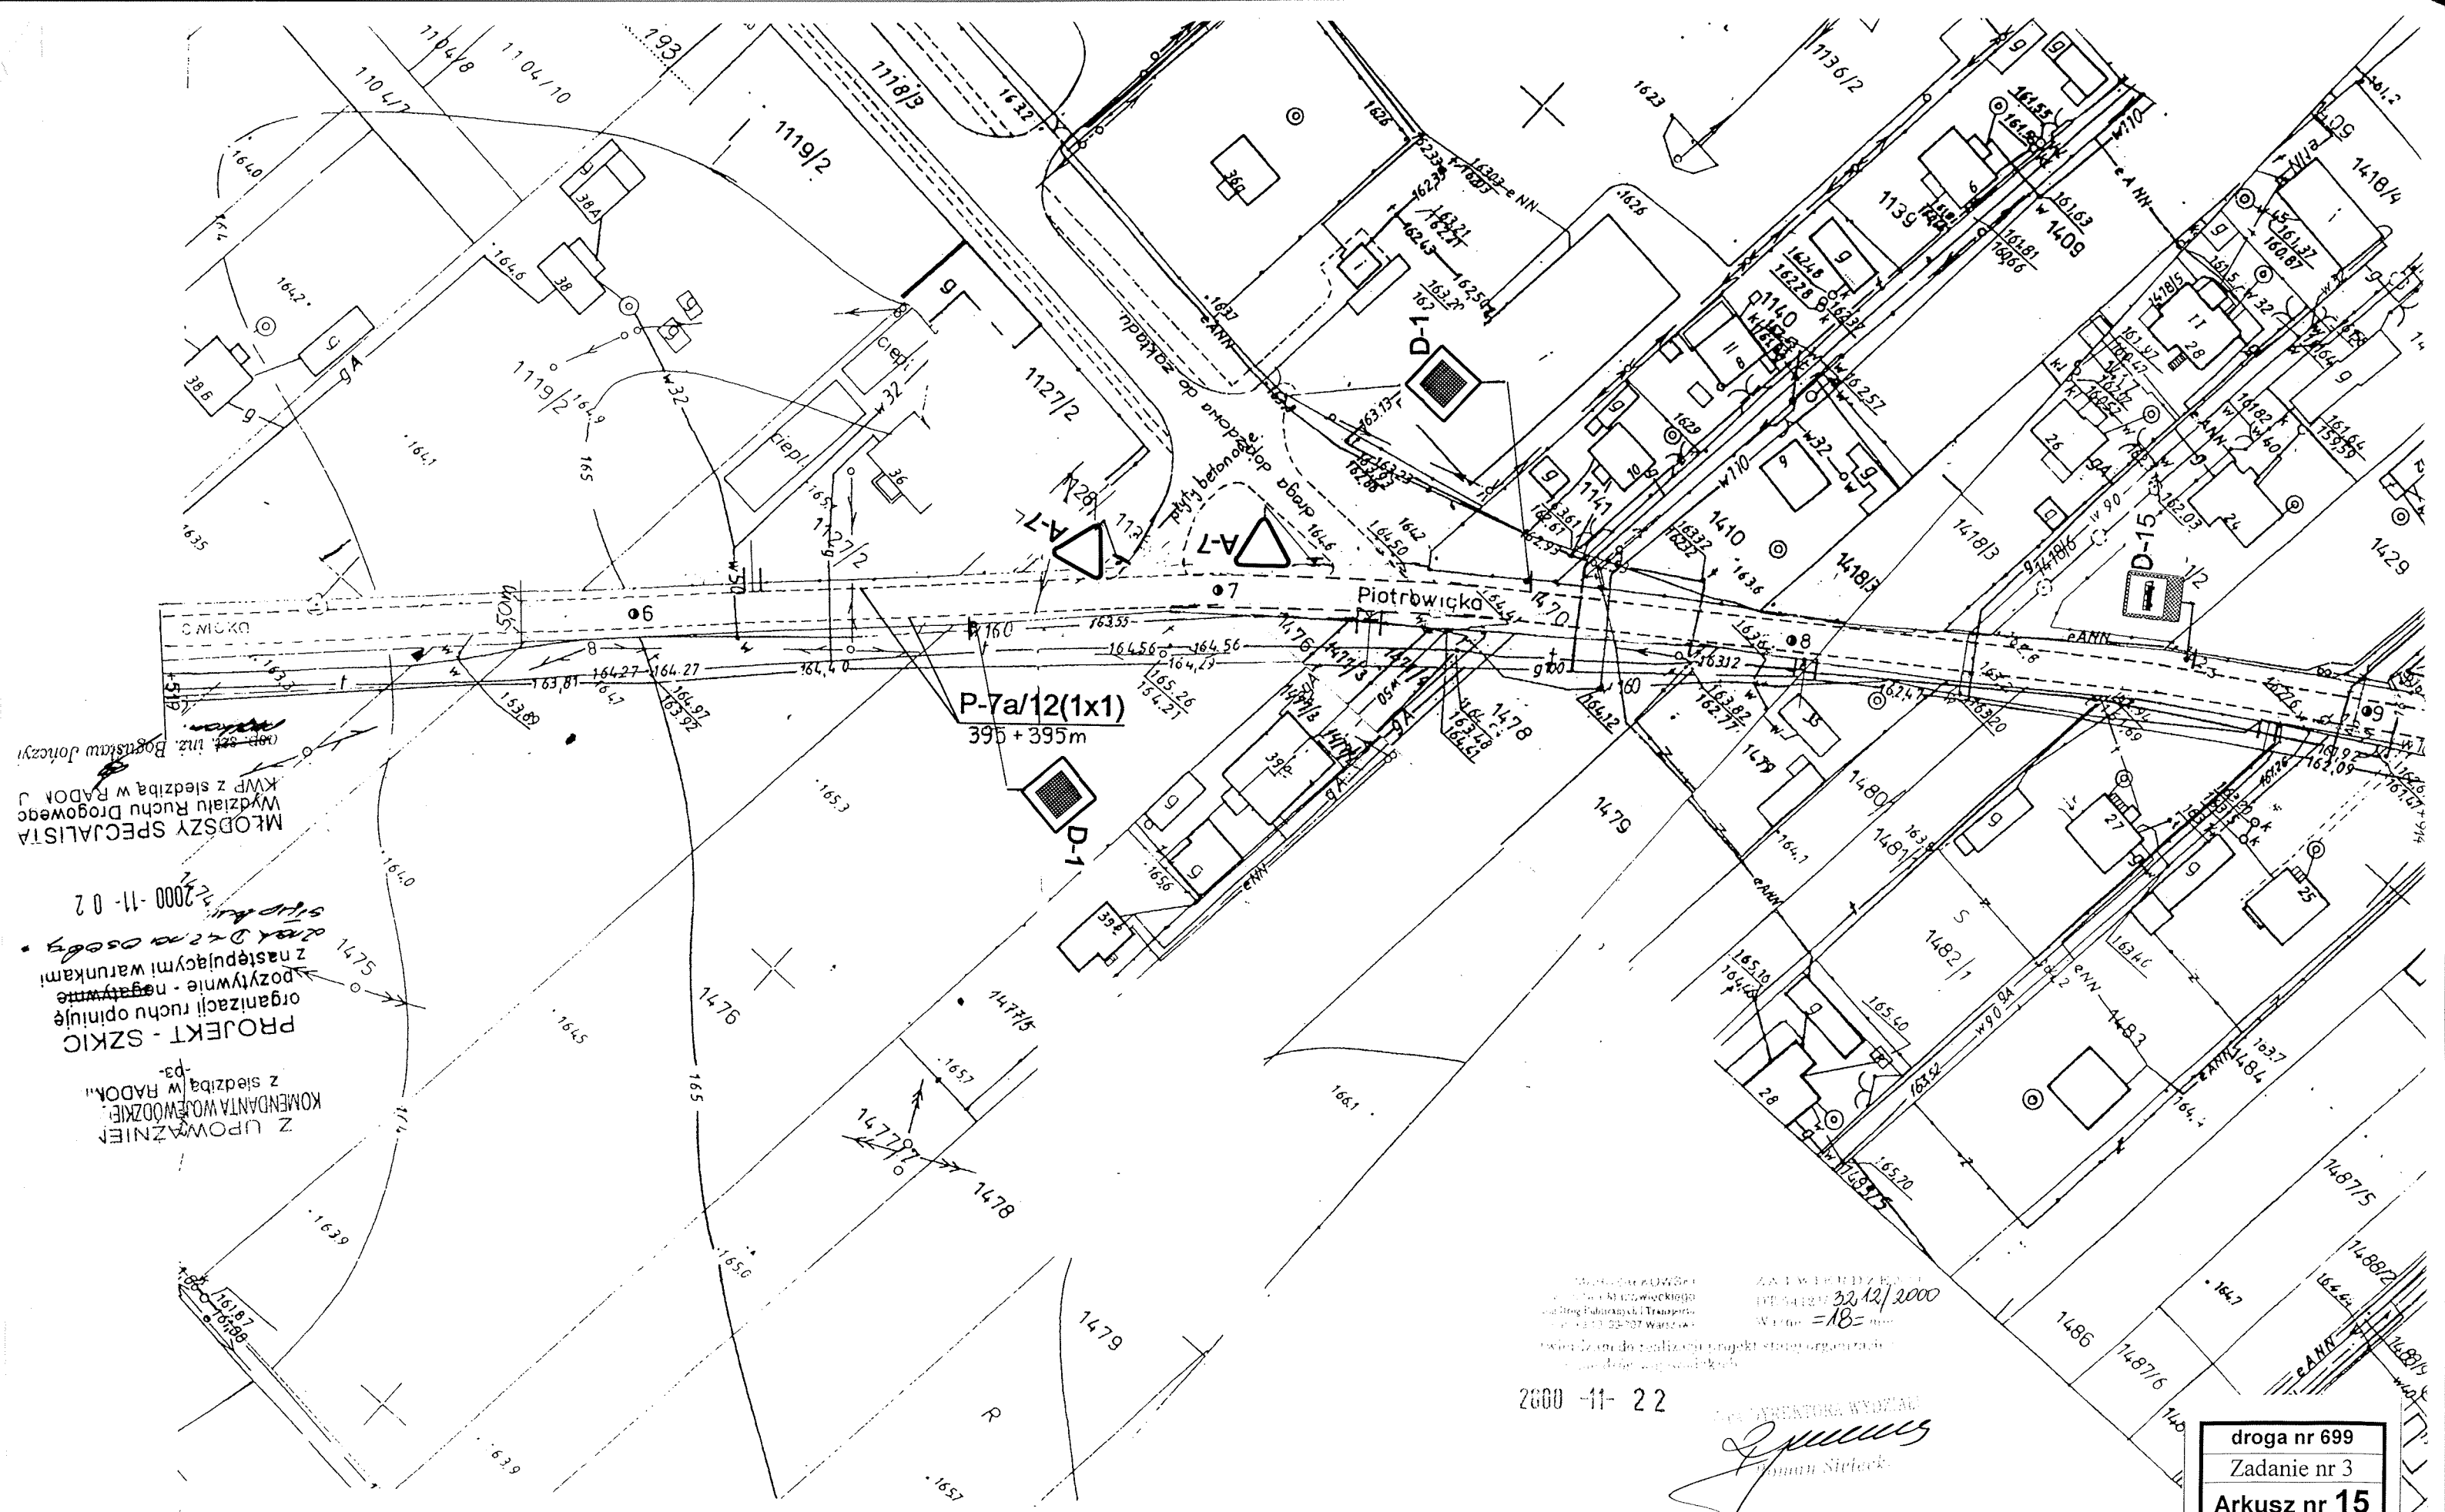

PROJEKT - SZKIC
organizacji ruchu opiniuje
pozytywnie - negatywnie
z następującymi warunkami:
KOMENDANTA WOJEWÓDZKIEGO
Z UPOWAŻNIENIEM
2000-11-02
MŁODSZY SPECJALISTA
Wydziału Ruchu Drogowego

2000-11-22
droga nr 699
Zadanie nr 3
Arkusz nr 15
skala 1:1000