


MAPA SYTUACYJNO-WYSOKOŚCIOWA
Inwentaryzacja powykonawcza oczyszczalni ścieków
Skala 1:500

KERG 764/2010
Godło mapy 425.133.061-3
Województwo wielkopolskie
Powiat kolski
Gmina Babiak
Obręb Polonisz

Wykonawca:

"GEOPLAN"
mgr inż. Piotr Wiśniewski
ul. Toruńska 9, 62-600 Koło
tIP: 666-199-14-85, REGON: 300635048
tel. kom. 0504 34 50 08

mgr inż. geodeta Zofia Wiśniewska
ul. Staszica 1, 62-600 Koło
nr uprawnień zawodowych 14174

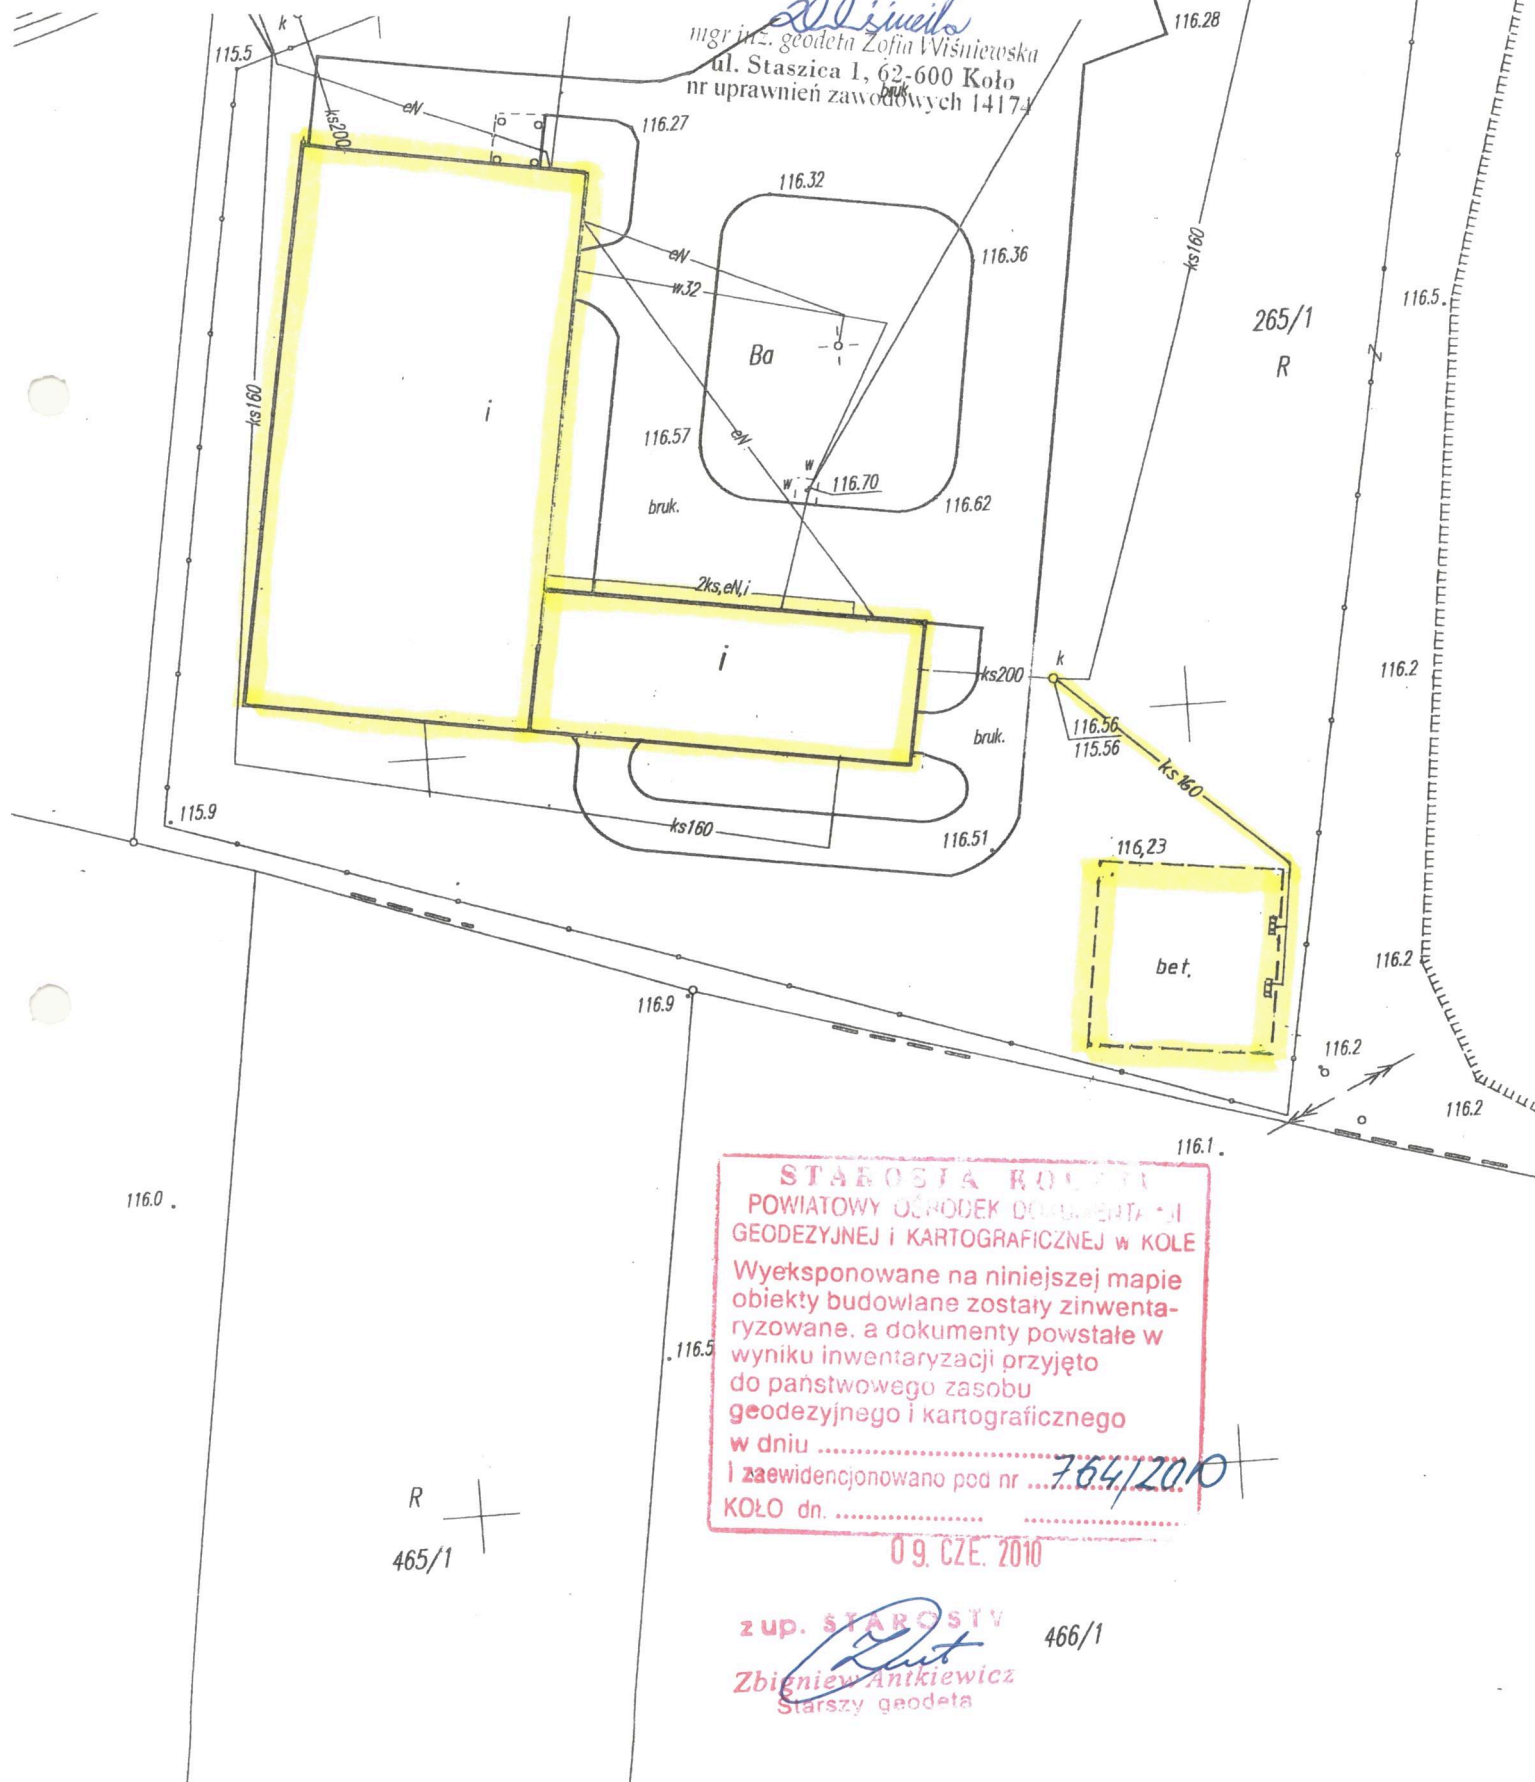

STAROSTA KOLEŃ
POWIATOWY OŚRODEK DOKUMENTACJI
GEODEZYJNEJ I KARTOGRAFICZNEJ W KOLE
Wyeksponowane na niniejszej mapie
obiekty budowlane zostały zinventoryzowane, a dokumenty powstałe w
wyniku inwentaryzacji przyjęto
do państwowego zasobu
geodezyjnego i kartograficznego
w dniu
i zaewidencjonowano pod nr
KOŁO dn.

09. CZE. 2010

z up. STAROSTY
Zbigniew Antkiewicz
Starszy geodeta

466/1