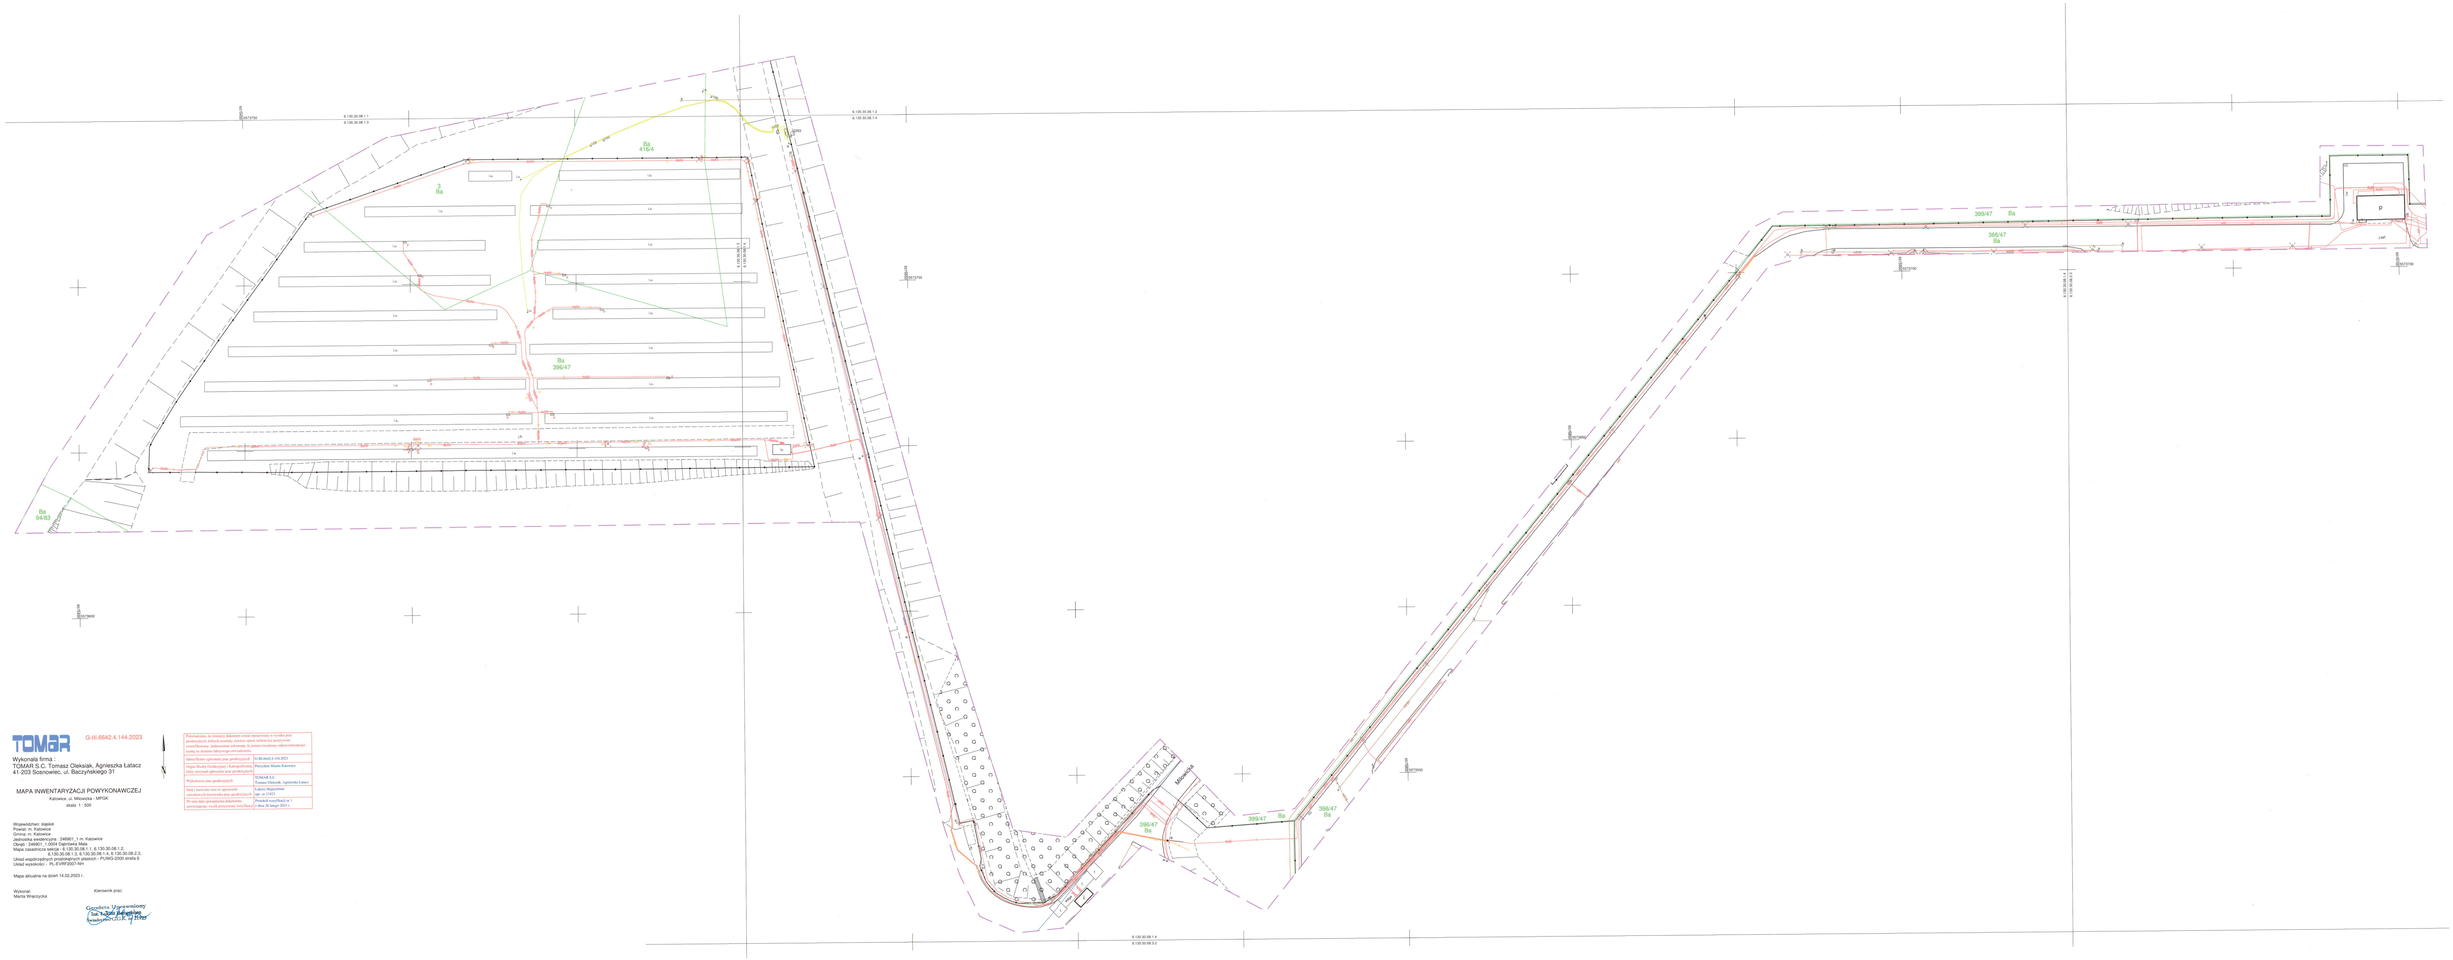

TOMAR G-III.6642.4.144.2023

Wykonaw firma i:
TOMAR S.C. Tomasz Oleksiak, Agnieszka Latacz
41-203 Sosnowiec, ul. Baczyńskiego 31

MAPA INWENTARYZACJI POWYKONAWCZEJ

Katowice, ul. Milowicka - MPGK

skala 1 : 500

Oświadczam, że wszystkie dokonane zmiany zaznaczone w tej części dla geodezyjnej części mapy zasadniczej zostaną ujęte technicznej geodezyjnej dokumentacji. Jednocześnie informuję, że jestem świadomy odpowiedzialności karnej za ukrycie informacji stanowiącej zasadniczą treść dokumentacji.	
Identyfikacja zgłoszenia prac geodezyjnych	TOR.6642.144.2023
Imię i nazwisko osoby wykonującej prace geodezyjne	Przemysław Mikołaj Kalemba
Imię i nazwisko głównego pracownika geodezyjnego	
Wykonawca prac geodezyjnych	TOMAR S.C. Tomasz Oleksiak, Agnieszka Latacz
Imię i nazwisko osoby ze uprawnień zawodowych kierującej pracami geodezyjnymi	Łukasz Bajszyński
Nr oraz data sporządzenia dokumentów stanowiących wynik przeprowadzonej modernizacji	Brak modernizacji
	Protokół nr ewidencyjny nr 1 z dnia 28 lutego 2023 r.

Województwo: śląskie
Powiat: m. Katowice
Gmina: m. Katowice
Jednostka ewidencyjna: 246901_1 m. Katowice
Obręb : 246901_1.0004 Dąbrówka Mała
Mapa zasadnicza arkuszy: 6.130.30.08.1.1, 6.130.30.08.1.2, 6.130.30.08.1.3, 6.130.30.08.1.4, 6.130.30.08.2.3, 6.130.30.08.3.2
Układ współrzędnych prostokątnych płaskich - PUWG-2000 strefa 6
Układ wysokości - PL-EVRF2007-NH

Mapa aktualna na dzień 14.02.2023 r.

Wykonał:
Marta Wrzeczyńska

Kierownik prac:

Geodeta Uprawniony