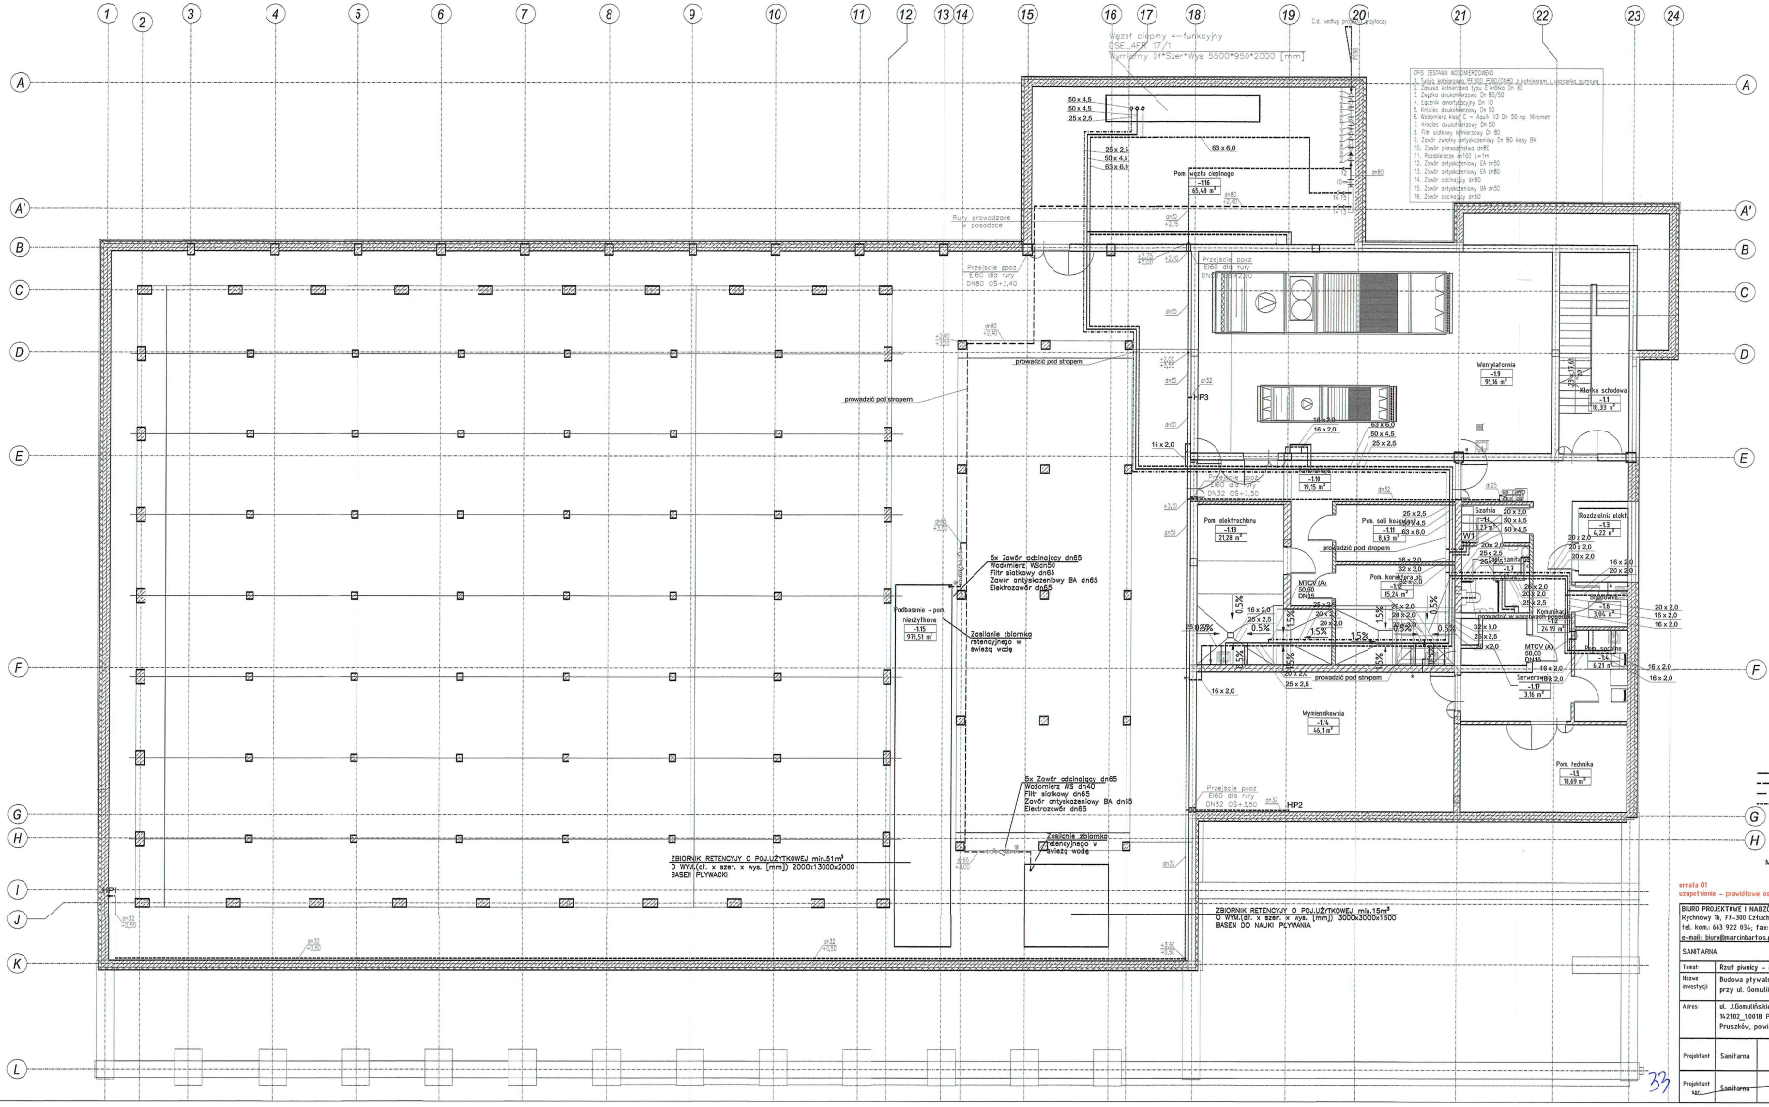
Wymiary Dł*Szer*Wys 5500*955*2000 [mm]
Ruty prowadzone w posadce
prowadzić pod stropem
Wentylatornia
Klatka schodowa
Pom. węzeł cieplny
Pom. elektrochem
Pom. technika
Wymiennikownia
Rozdzielnia elektr.
Szatnia
Pom. sali konferencyjnej
Kanalizacja grawitacyjna
Zasilanie zbiornika retencyjnego w świeżą wodę
Filtr siatkowy dn65
Zawór antyskażeniowy BA dn65
Elektrozawór dn65
ZBIORNIK RETENCYJNY O POJ.UŻYTKOWEJ min.51m³
O WYM.(dł. x szer. x wys. (mm)) 2000x13000x2000
BASEN PŁYWACKI
ZBIORNIK RETENCYJNY O POJ.UŻYTKOWEJ min.15m³
O WYM.(dł. x szer. x wys. (mm)) 3000x3000x1900
BASEN DO NAUKI PŁYWANIA
HP1
HP2
HP3
MTCV (A) 50/60 DN25
MTCV (A) 60/70 DN40
Termostatyczny zawór regulacyjny
LEGENDA:
- Przewód instalacji wody ciepłej
- Przewód instalacji wody zimnej
- Przewód cyrkulacji
- Przewód wody ppoż.
H1 - Plan instalacji wody ppoż.
W1 - Plan instalacji wodociągowej
MTCV (A) - Termostatyczny zawór regulacyjny
DOKUMENTACJA POWYKONAWCZA
KIEROWNIK BUDOWY
errata 01
uzupełnienie - prawidłowe osie na rysunku
15.05.2023
ingr inż. Daniel Wiśniewski
BIURO PROJEKTOWE I NADZÓR BUDOWLANY
tel. kom. 663 922 034; fax: 59/8498137
e-mail: biura@marcinbartos.pl, marcinbarto656@wp.pl, www.marcinbartos.pl
SANITARNA
Skala 1 : 100
Rys. nr S1nv1
Temat: Rzut piwnicy – instalacja wodociągowa
Projektant: Sanitarna — mgr inż. Daniel Wiśniewski Upr.: KUP/0152/PWOS/13 do proj. bez ograniczeń w spec. sanitarnej
Projektant wz.: Sanitarna — mgr inż. Sebastian Gwarny Upr.: POM/0287/PBS/15 do proj. bez ograniczeń w spec. sanitarnej