

**Zarząd Powiatu w Myśliborzu**  
ul. Północna 15  
74-300 Myślibórz

DP.7130.1.13.2020.AB

Myślibórz, dnia 27 stycznia 2020 r.

**Pan**  
**Grzegorz Dąbski**  
**Usługi Projektowo - Wykonawcze**  
**„PROINSTAL” S.C.**  
**Grzegorz Dąbski, Rafał Frieske**  
**ul. Pługowa 19**  
**74-400 Dębno**

**Dotyczy: wniosku znak 1-3/01/2020 z dnia 15 stycznia 2020 r. w sprawie uzgodnienia przebiegu projektowanej elektroenergetycznej kablowej linii oświetlenia drogowego w ciągu drogi powiatowej nr 2136Z na dz. nr 260/1 obręb Oborzany**

Na podstawie art. 19 ust. 2 pkt 3 ustawy z dnia 21 marca 1985 r. o drogach publicznych (t.j. Dz.U. z 2018 r. poz. 2068 ze zm.), po rozpatrzeniu wniosku złożonego w dniu 22 stycznia 2020 r. (data wpływu: 15 stycznia 2020 r.) przez Pana Grzegorza Dąbskiego prowadzącego działalność gospodarczą pod nazwą „PROINSTAL” S.C. Usługi Projektowo – Wykonawcze Grzegorz Dąbski, Rafał Frieske z siedzibą przy ul. Pługowej 19, 74-400 Dębno, działającego na podstawie pełnomocnictwa udzielonego przez Pana Grzegorza Kulbickiego Burmistrza Dębna, uzgadniam przebieg projektowanej elektroenergetycznej kablowej linii oświetlenia drogowego w ciągu drogi powiatowej nr 2136Z dz. nr 260/1 obręb Oborzany oraz umieszczenie w nim urządzeń branży energetycznej, jak na załączonym planie z pieczęcią Starostwa Powiatowego w Myśliborzu, przy zachowaniu następujących warunków:

- przejście poprzeczne pod utwardzonymi elementami pasa drogowego wykonać metodą bezwykopową przecisku lub przewiertu, zachowując jednocześnie odległość ścian komór przeciskowych lub przewiertowych w odległości nie mniejszej jak 1,0 m od ich krawędzi,
- na całej szerokości pasa drogowego urządzenia należy umieścić w rurze osłonowej,
- w granicach pasa drogowego przy przejściach poprzecznych pod utwardzonymi i nieutwardzonymi elementami pasa drogowego (zjazdu gruntowe) oraz istniejącymi sieciami urządzenia należy umieścić w rurze osłonowej,
- słupy umieścić w odległości nie mniejszej niż 1,0 m od krawędzi jezdni nieograniczonej krawężnikami,
- w trakcie wykonywanych prac należy zabezpieczyć przed uszkodzeniami istniejące w pasie drogowym zadrzewienie,
- w przypadku uszkodzenia elementów drogi, tj. jezdni, zjazdów, pobocza, terenu zielonego oraz istniejących sieci przewidzieć całkowite ich odtworzenie z zastosowaniem pełnowartościowych materiałów,
- po robotach doprowadzić teren pasa drogowego do stanu pierwotnego – wykopy zagęszczać warstwami o maksymalnej gr. 20 cm do wskaźnika  $I_s=0,97$  dotyczy poboczy oraz terenów zielonych,
- tereny zielone zahumusować i obsiać trawą,
- całość pasa drogowego doprowadzić do stanu pierwotnego, przedstawione uwagi ująć w kosztach zadania,
- po zakończeniu robót wykonaną sieć zewidencjonować na mapie powykonawczej.

*Niniejsze uzgodnienie zapewnia prawo do dysponowania pasem drogowym dz. nr 260/1 obręb Oborzany na cele budowlane.*

*Przed wykonaniem powyższych robót inwestor zobowiązany jest do uzyskania pozwolenia na budowę lub zgłoszenia budowy albo wykonywania robót budowlanych nie wymagających pozwolenia na budowę.*

Jednocześnie informujemy, że powyższe nie stanowi podstaw do rozpoczęcia robót w pasie drogowym. Przed przystąpieniem do robót należy dopełnić wymogów zgodnie z ustawą Prawo budowlane (t.j. Dz.U. z 2019 r. poz. 1186), a następnie przedłożyć projekt czasowej organizacji ruchu drogowego i plan zabezpieczenia robót (Rozporządzenie Rady Ministrów z dnia 1 czerwca 2004 r. w sprawie określenia warunków udzielania zezwoleń na zajęcie pasa drogowego (t.j. Dz.U. z 2016 r. poz. 1264)) i uzyskać zezwolenie ze Starostwa Powiatowego w Myśliborzu w Wydziale Dróg na zajęcie pasa drogowego w celu wykonania powyższych prac (Ustawa z dnia 2 marca 1985 r. o drogach publicznych (t.j. Dz.U. z 2018 r. poz. 2068 ze zm.)).

z up. Zarządu Powiatu  
w Myśliborzu


**STAROSTA**

*Andrzej Potyra*

Otrzymują:

1. Pełnomocnik - Grzegorz Dąbski, Usługi Projektowo-Wykonawcze „PROINSTAL” S.C. Grzegorz Dąbski, Rafał Frieske, ul. Pługowa 19, 74-400 Dębno  
(w zał. Klauzula informacyjna „RODO”),
2. a/a

UZGODNIONO / ZAOPINIOWANO  
w Wydziale Dróg  
STAROSTWA POWIATOWEGO  
w MYŚLIBORZU  
z zastrzeżeniem / bez zastrzeżeń  
INSPEKTOR  
w Wydziale Dróg  
Anna Broniowska

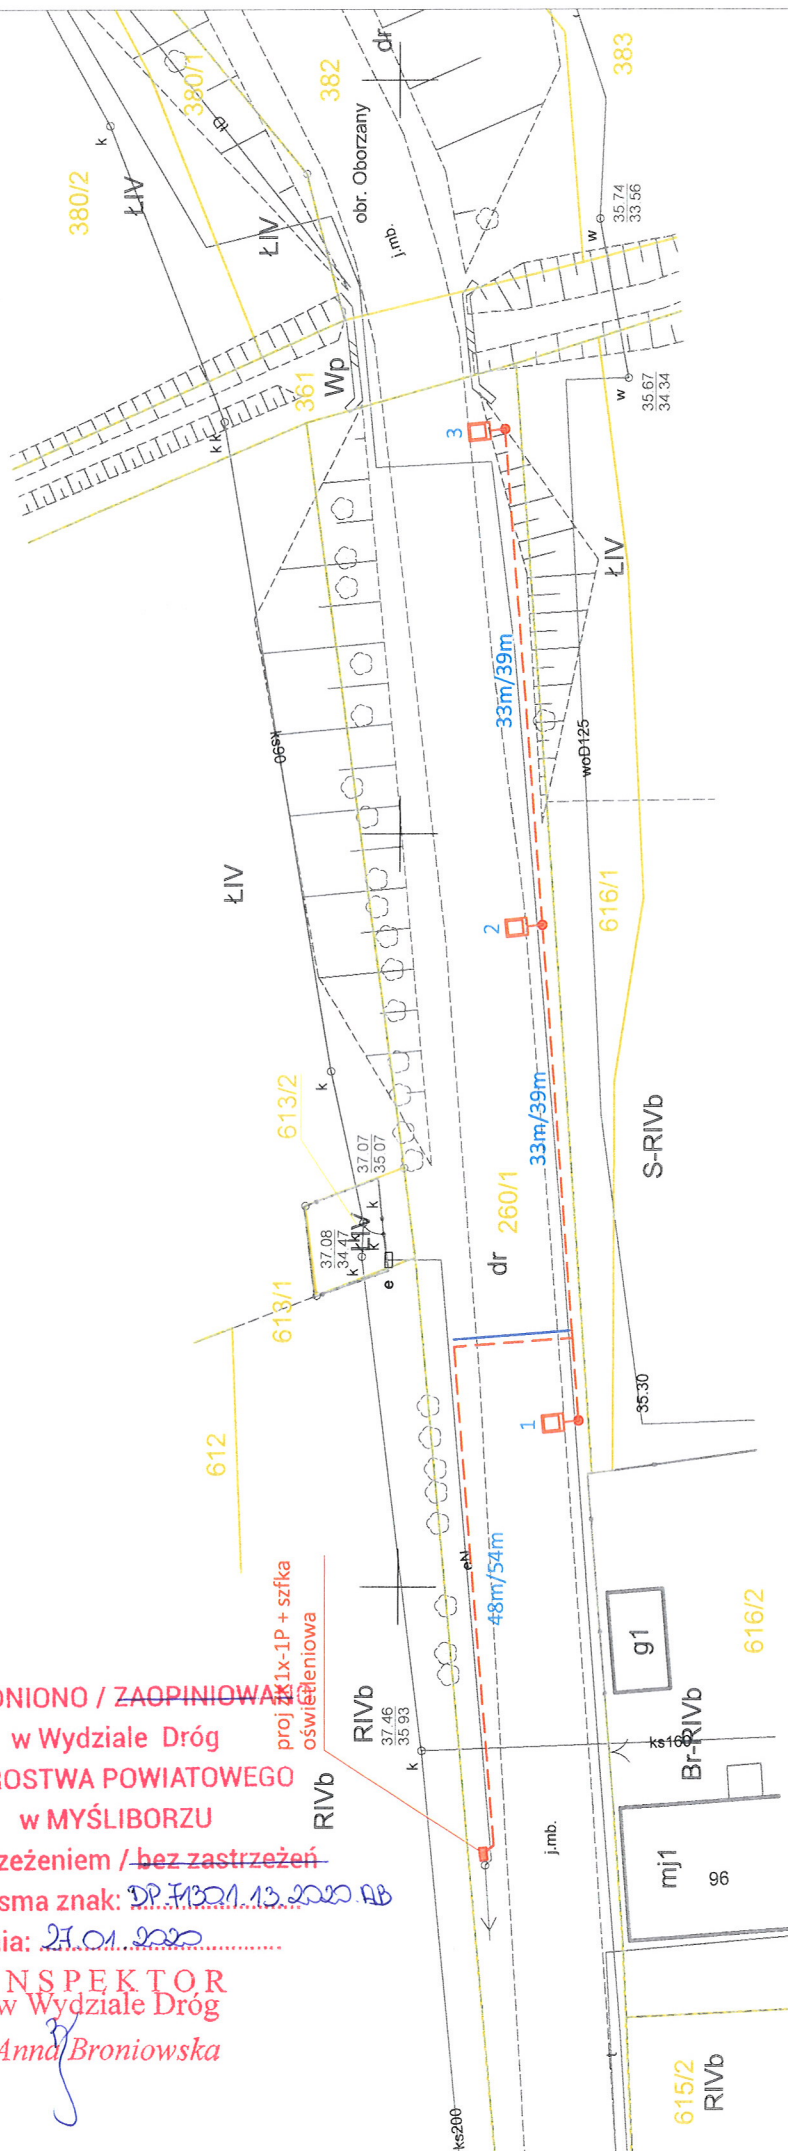

### LEGENDA

--- - proj. kablowa linia oświetleniowa YAKY-żo 4x25mm<sup>2</sup> -  
długość 114m / 132m (długość trasy / długość kabla)

33m / 39m - długość trasy / długość kabla

RP - proj. rura osłonowa dwuosłonna z polietylenu wysokiej gęstości,  
średnica zewnętrzna 75 wykonana metodą przecisku

□ - proj. słup oświetleniowy stalowy, rurowy stopniowany, spawany  
z rur o różnych średnicach, z powłoką cynkową nanoszoną  
zanurzeniowo na zewnętrzne i wewnętrzne powierzchnie słupa,  
posadowiony poprzez zagłębienie w gruncie, wysięgnik dł. 1 m,  
wysokość zawieszenia oprawy 8 m, z oprawą oświetleniową LED  
moc 84W/740, obudowa: aluminium wtryskiwane wysokociśnieniowo,  
klosz: szyba hartowana



USŁUGI PROJEKTOWO - WYKONAWCZE  
PROINSTAL S.C. G. Dąbski, R. Frieske  
ul. Pługowa 19; 74-400 Dębno ; tel. 665080280; 603778498

Nr rysunku:  
**E1**

Investor:

GMINA DĘBNO  
74-400 DĘBNO UL. PIŁSUDSKIEGO 5

Obiekt: Przebudowa drogi powiatowej w związku z budową elektroenergetycznej linii oświetlenia drogowego.

Skala:  
**1:500**

Adres: Oborzany obręb 0010 dz. nr 260/1

Temat: PROJEKT ZAGOSPODAROWANIA TERENU  
Elektroenergetyczna linia oświetlenia drogowego

Faza:  
**PB**

Autor:

Imię i Nazwisko

Nr uprawnień i izby

Data:

12.2019

Projektant:

mgr inż. Grzegorz Dąbski

ZAP/0069/POOE/05  
ZAP/IE/0188/05

Data:

12.2019


















