


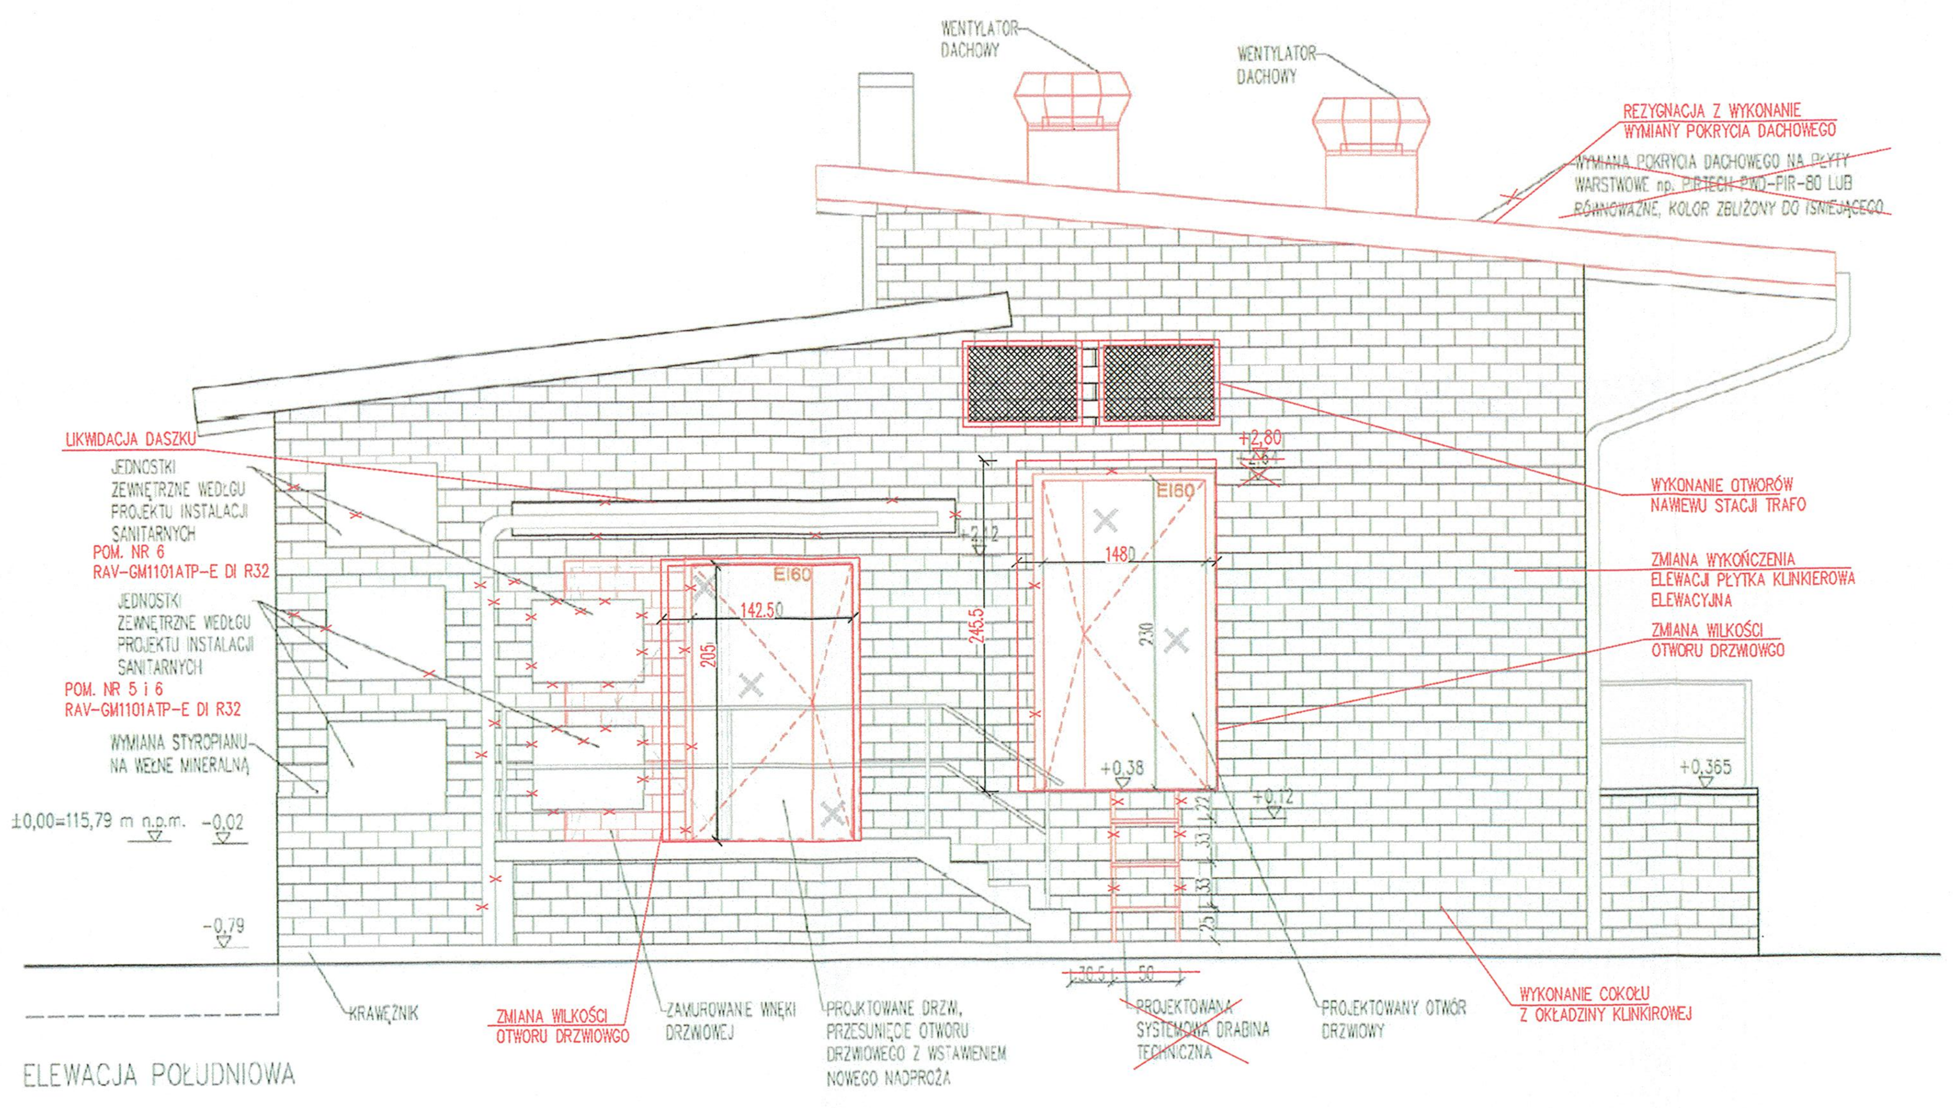


# DOKUMENTACJA POWYKONAWCZA

LEGENDA:

- POZA ZAKRESEM OPRACOWANIA
- ELEMENTY ISTNIEJĄCE
- ELEMENTY NOWOPROJEKTOWANE
- ELEMENTY PRZEZNACZONE DO LIKWIDACJI
- HYDRANTY WEWNĘTRZNE
- ISTNIEJĄCY GRZEJNIK
- ELEMENTY O WYMAGANEJ ODPORNOŚCI OGNIOWEJ
- REI 120
- REI 60

MGR INŻ. ARCHITEKT
AGNIESZKA MAZERANT-DYBIZBAŃSKA
uprawnienia budowlane do projektowania bez ograniczeń w specjalności architektonicznej
NR5/R-367/LODIA/10

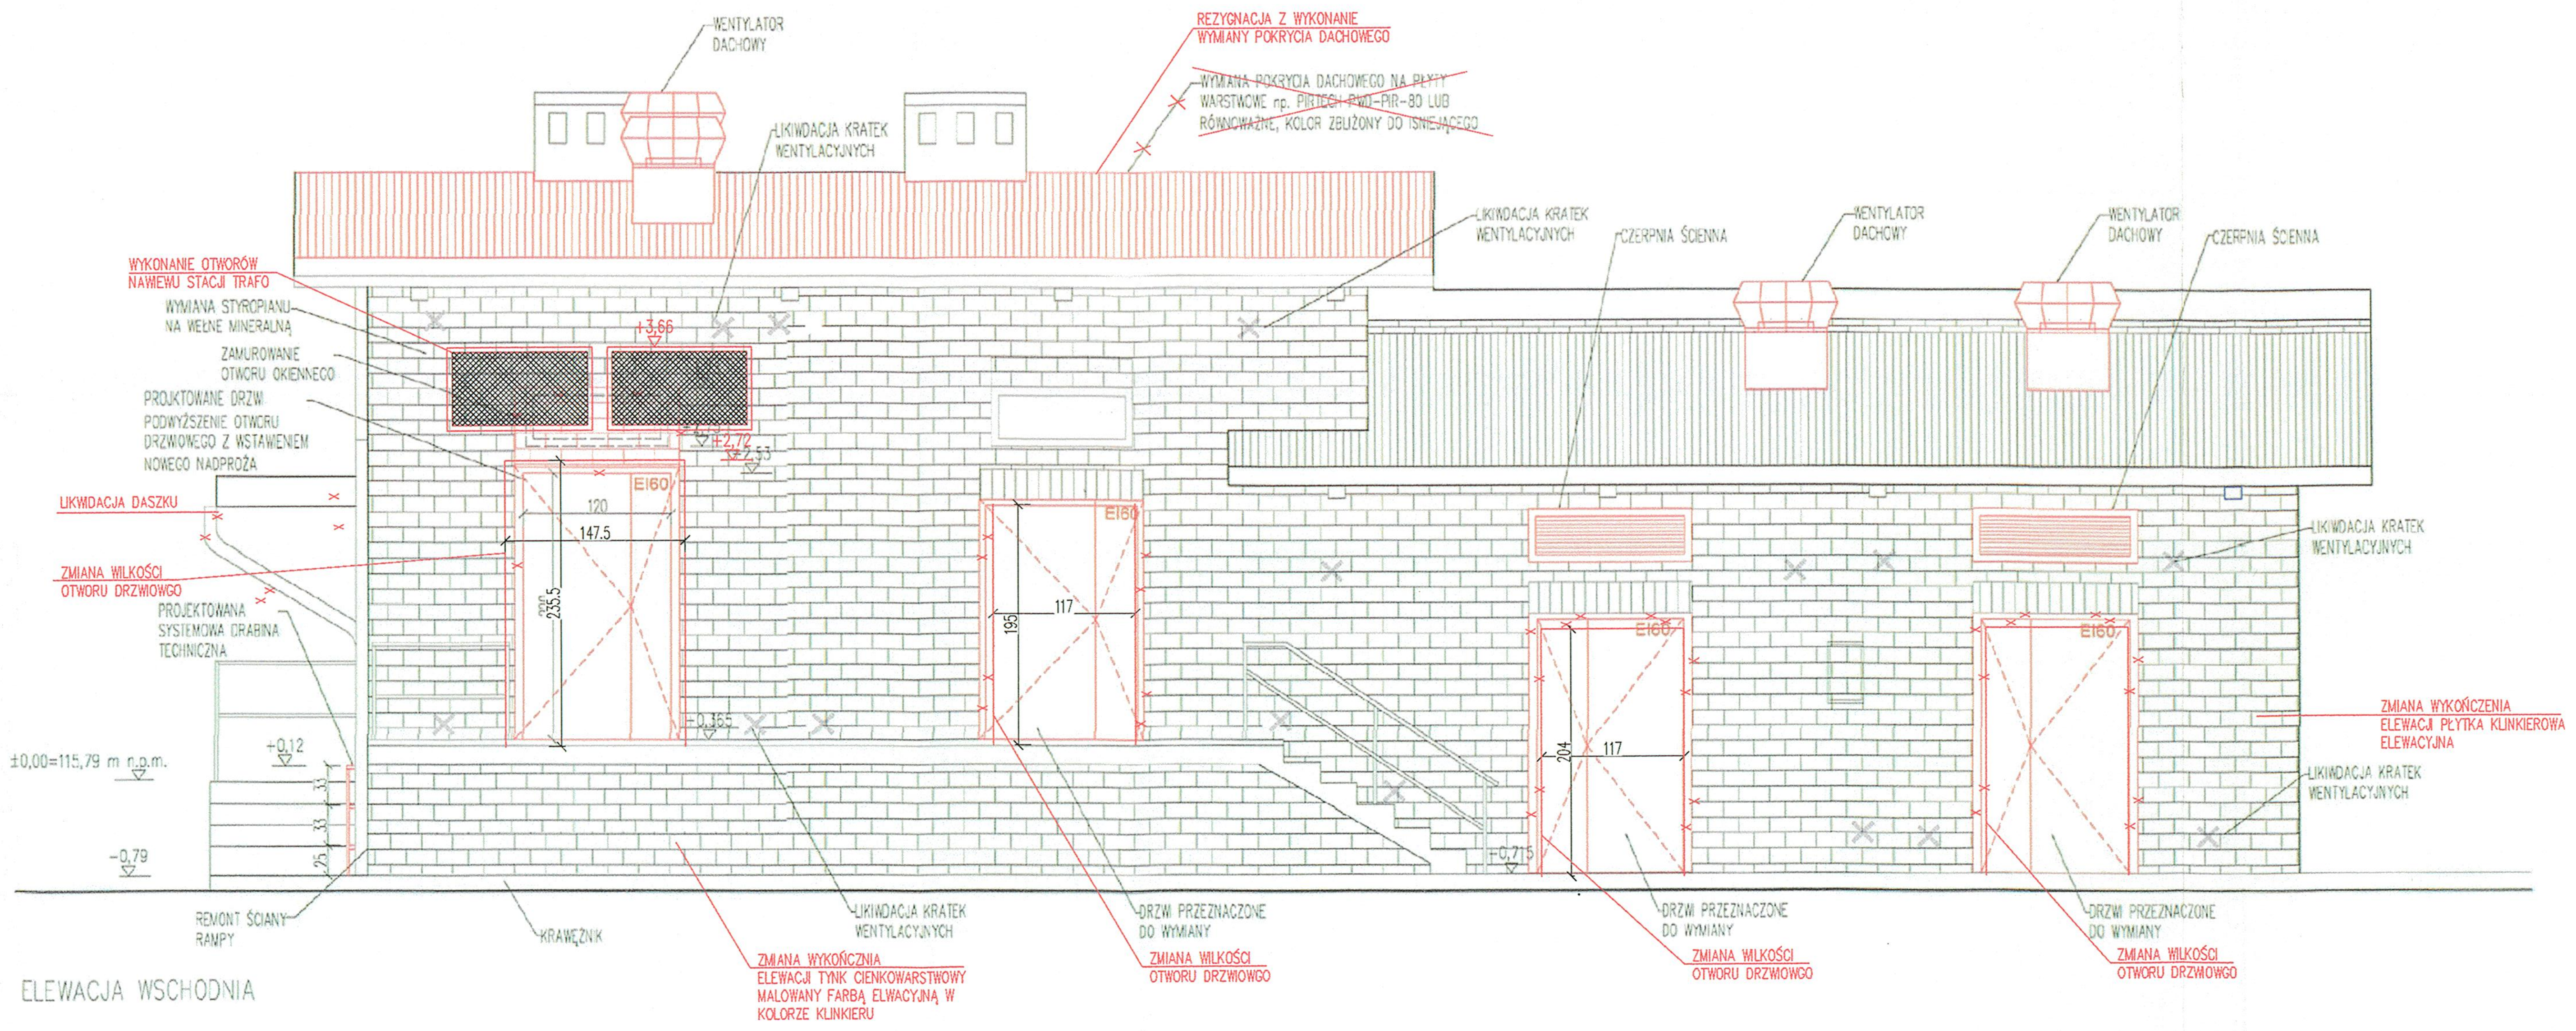mgr inż. Magdalena A...
uprawnienia budowlane do projektowania i kierowania robotami budowlanymi bez ograniczeń w specjalności konstrukcyjno-budowlanej
MAP/0287/PWOK/09

1. WYMIARY I RZĘDNE SPRAWDZIĆ NA BUDOWIE A ZAISTNIAŁE ROZBIEŻNOŚCI WYJAŚNIAĆ Z PROJEKTANTEM.
2. WYKONAWCA JEST ZOBOWIĄZANY DO KOORDYNACJI MIĘDZYBRANŻOWEJ NA BUDOWIE.
3. PROJEKT ROZPATRYWAĆ ŁĄCZNIE Z CZĘŚCIAMI PROJEKTU DOT. KONSTRUKCJI I INSTALACJI A ZAISTNIAŁE WĄTPLIWOŚCI WYJAŚNIAĆ Z PROJEKTANTEM.
4. PODCZAS REALIZACJI INWESTYCJI, W RAZIE WYKRYCIA W TERENIE URZĄDZEŃ PODZIEMNYCH NIE WYKAZANYCH NA MAPIE DO CELÓW PROJEKTOWYCH, NALEŻY JE ZLIKWIDOWAĆ LUB PODŁĄCZYĆ DO INSTALACJI NOWOPROJEKTOWANEJ, W KONSULTACJI Z PROJEKTANTEM INSTALACJI.
5. WSZELKIE PRACE BUDOWLANE WYKONYWAĆ ZGODNIE ZE SZTUKĄ BUDOWLANĄ.
6. PRACE BUDOWLANE WYKONYWAĆ ZGODNIE Z INSTRUKCJAMI PRODUCENTÓW MATERIAŁÓW STOSOWANYCH W OBIEKCIE.
7. WSZYSTKIE UŻYTE MATERIAŁY BUDOWLANE I URZĄDZENIA MUSZĄ POSIADAĆ ODPOWIEDNIE ATESTY I ŚWIADECTWA DOPUSZCZAJĄCE DO STOSOWANIA W BUDOWNICTWIE ORAZ ZEZWALAJĄCE NA ICH ZASTOSOWANIE W ODPOWIEDNICH SYSTEMACH.
8. WSZELKIE WSKAZANE Z NAZWY MATERIAŁY (WYROBY) NALEŻY ROZUMIEĆ, JAKO OKREŚLENIE WYMAGANYCH PARAMETRÓW TECHNICZNYCH LUB STANDARDÓW JAKOŚCIOWYCH. OZNACZA TO, ŻE W PRZYPADKU WSKAZANYCH Z NAZWY MATERIAŁÓW I WYROBÓW, DOPUSZCZA SIĘ ZASTOSOWANIE RÓWNOWAŻNYCH MATERIAŁÓW (WYROBÓW) NIE GORSZEJ JAKOŚCI NIŻ OPISANE. CIĘŻAR UDOWODNIENIA, ŻE MATERIAŁ (WYRÓB) JEST RÓWNOWAŻNY W STOSUNKU DO WYROBU OKREŚLONEGO W DOKUMENTACJI, SPOCZYWA NA WYKONAWCY.
9. WYPOSAŻENIE DRZWI (OKUCIA, ZAMKI) ZWERYFIKOWAĆ Z UŻYTKOWNIKIEM I INSPEKTOREM NADZORU

| | | | | | |
|---|---|---|---|---|---|
| ARCH IMOD ICUS | ARCHIMMODICUS SP. Z O.O. SP. K.<br>UL. KLUCZBORSKA 13/1A<br>50-323 WROCŁAW<br>TEL.: 503 176 038, 717 584 595 | | | | |
| INWESTOR: | SAMODZIELNY PUBLICZNY ZAKŁAD OPIEKI ZDROWOTNEJ MSWiA WE WROCŁAWIU | | | | |
| ADRES: | 50-233 WROCŁAW, UL. OLBIŃSKA 32 | | | | |
| OBIEKT: | SZPITAL MSWiA | | | | |
| ADRES: | 50-233 WROCŁAW, UL. OLBIŃSKA 32 | | | | |
| ADRES GEOD.: | DZ. NR 147 AM-18, OBRĘB PLAC GRUNWALDZKI | | | | |
| TEMAT PROJEKTU: | WYKONANIE INSTALACJI ZASILANIA SZPITALA WRAZ Z PRZEBUDOWĄ POMIESZCZEŃ STACJI TLENOWNI NA STACJE TRANSFORMATOROWĄ ORAZ WYKONANIEM LINII ZASILAJĄCYCH PROJEKTOWANE I ISTNIEJĄCE ROZDZIELNICE NN | | | | |
| TEMAT RYSUNKU: | ELEWACJA POŁUDNIOWA, ELEWACJA WSCHODNIA | | | | |
| | ARCHITEKTURA | | DATA | NR UPR. | PODPIS |
| PROJEKTOWAŁA: | MGR INŻ. ARCH. AGNIESZKA MAZERANT-DYBIZBAŃSKA | | 10.2020 | 5R-367/LODIA/10 | |
| SPRAWDZIŁ: | DR INŻ. ARCH. PRZEMYSŁAW NOWAKOWSKI | | 10.2020 | 294/94/LW | |
| WSPÓŁPRACA: | MGR INŻ. ARCH. JOLANTA GRZYBOWSKA | | 10.2020 | - | |
| ARCHM-39-20 | PROJEKT BUDOWLANY ZMIAN | 1:50 | ARCHITEKTURA | | A-05 |
| NR PROJEKTU | FAZA | SKALA | BRANŻA | | NR RYS. |

60