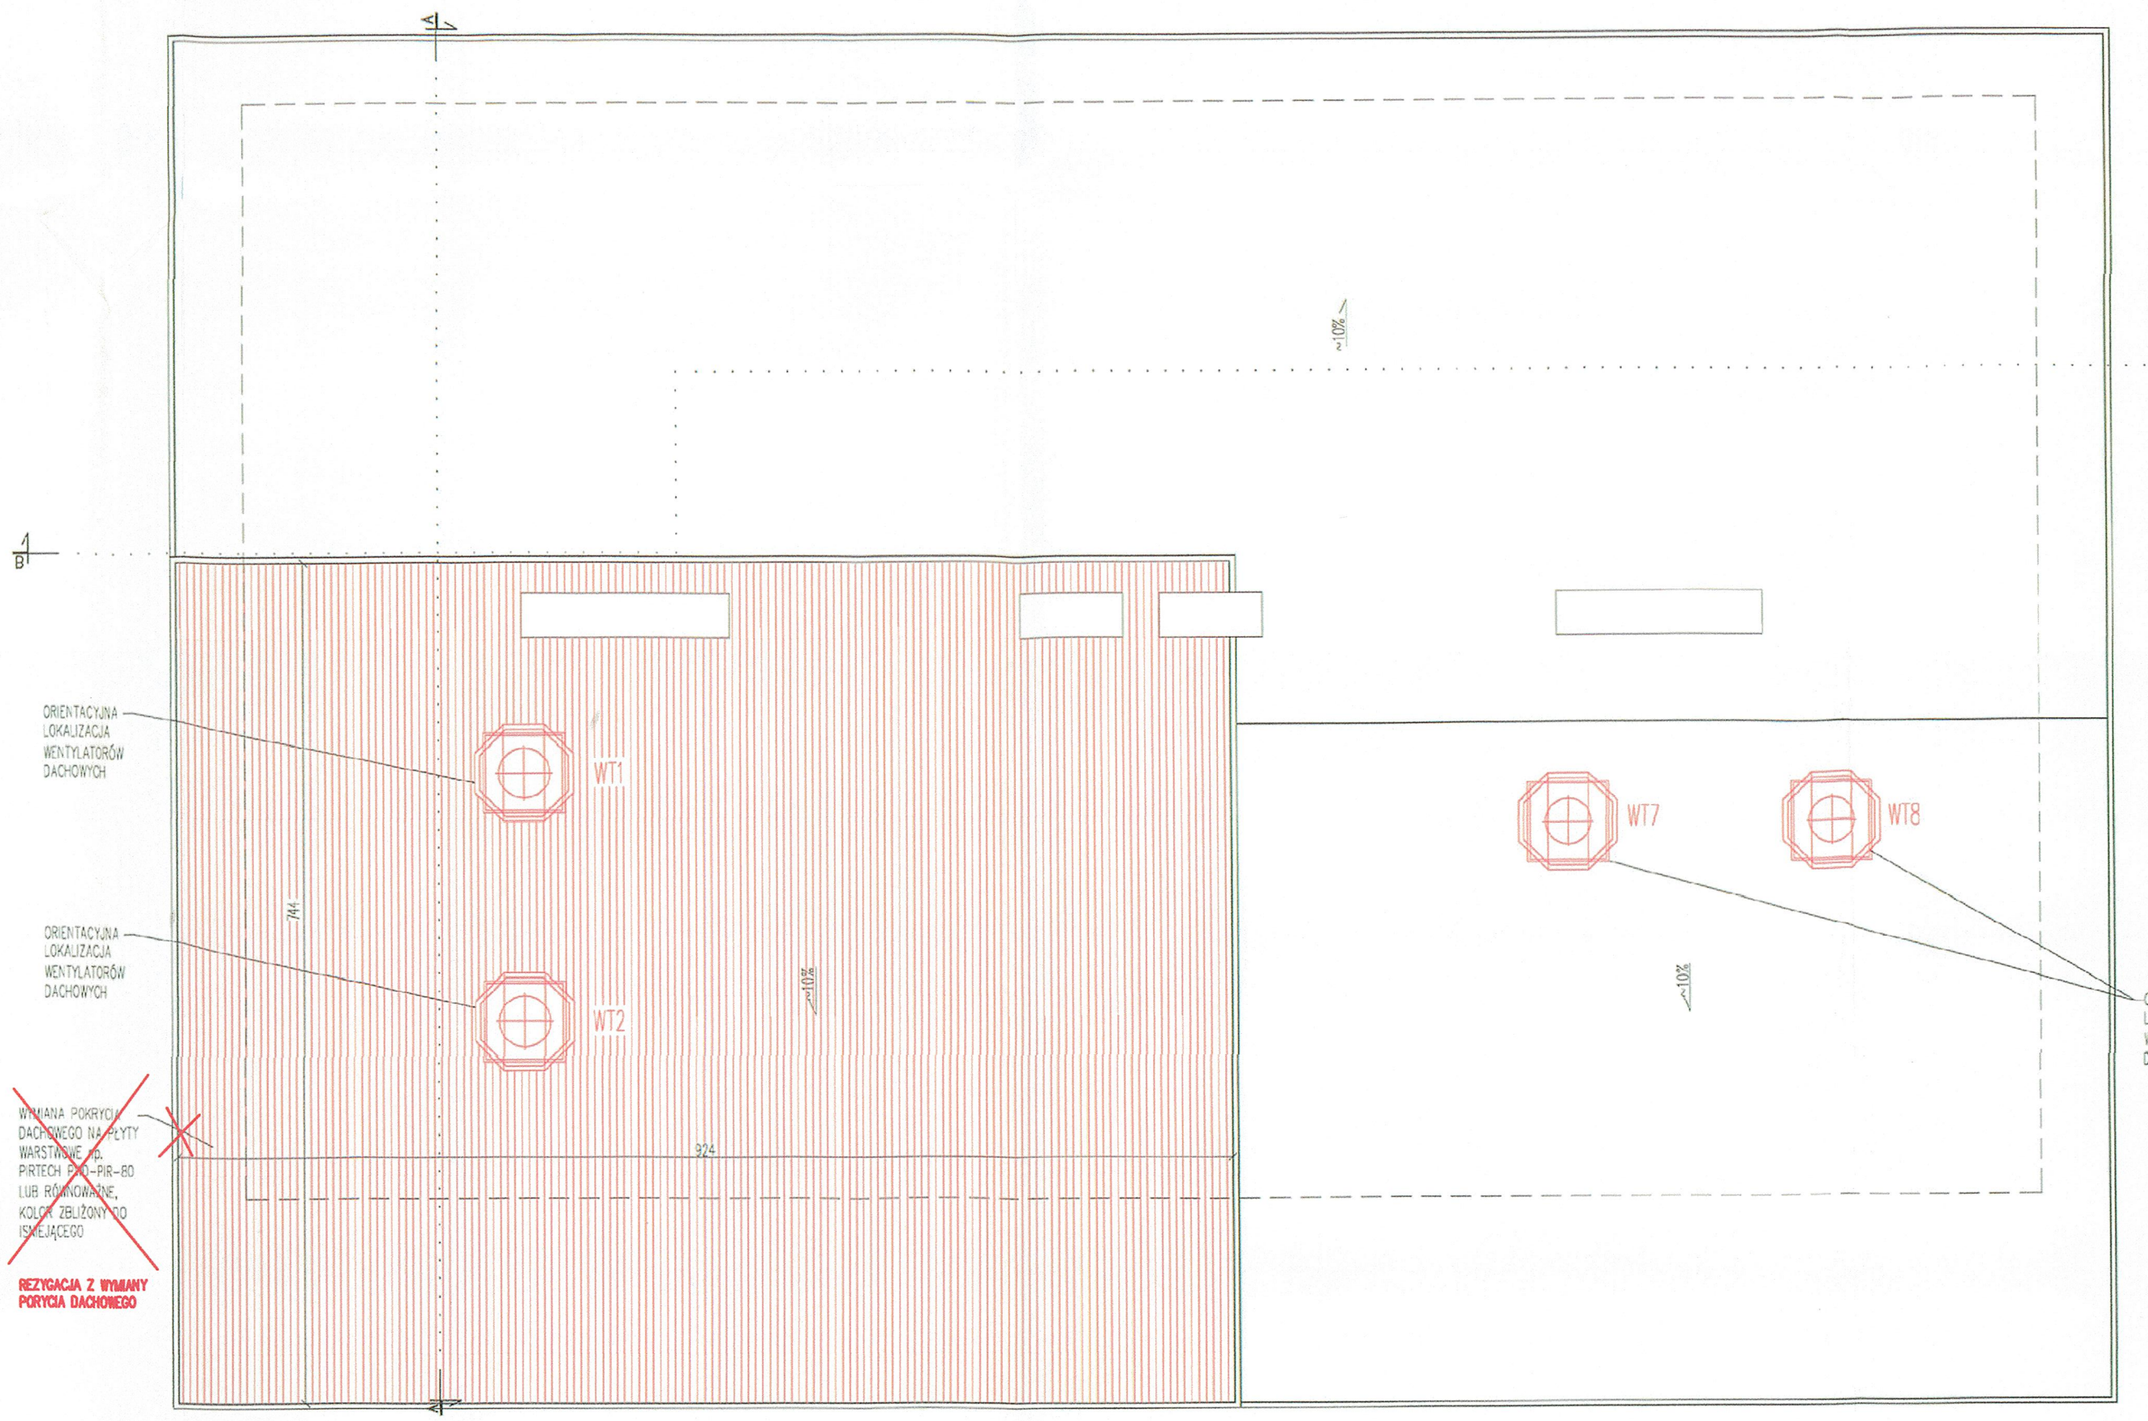

DOKUMENTACJA POWYKONAWCZA

LEGENDA:

- POZA ZAKRESEM OPRACOWANIA
- ELEMENTY ISTNIEJĄCE
- ELEMENTY NOWOPROJEKTOWANE
- ELEMENTY PRZEZNACZONE DO LIKWIDACJI
- HYDRANTY WEWNĘTRZNE
- ISTNIEJĄCY GRZEJNIK
- ELEMENTY O WYMAGANEJ ODPORNOŚCI OGNIOWEJ
- REI 120
- REI 60

mgr inż. Magdalena [illegible] uprawnienia budowlane do projektowania bez ograniczeń w specjalności konstrukcyjno-budowlanej MAP/0257/PWOK/09

MGR INŻ. ARCHITEKT AGNIESZKA MAZERANT-DYBIZBAŃSKA uprawnienia budowlane do projektowania bez ograniczeń w specjalności architektonicznej NR 5/R-387/LODIA/10

1. WYMIARY I RZĘDNE SPRAWDZIĆ NA BUDOWIE A ZAISTNIAŁE ROZBIEŻNOŚCI WYJAŚNIAĆ Z PROJEKTANTEM.
2. WYKONAWCA JEST ZOBOWIĄZANY DO KOORDYNACJI MIĘDZYBRANŻOWEJ NA BUDOWIE.
3. PROJEKT ROZPATRYWAĆ ŁĄCZNIE Z CZĘŚCIAMI PROJEKTU DOT. KONSTRUKCJI I INSTALACJI A ZAISTNIAŁE WĄTPLIWOŚCI WYJAŚNIAĆ Z PROJEKTANTEM.
4. PODCZAS REALIZACJI INWESTYCJI, W RAZIE WYKRYCIA W TERENIE URZĄDZEŃ PODZIEMNYCH NIE WYKAZANYCH NA MAPIE DO CELÓW PROJEKTOWYCH, NALEŻY JE ZLIKWIDOWAĆ LUB PODŁĄCZYĆ DO INSTALACJI NOWOPROJEKTOWANEJ, W KONSULTACJI Z PROJEKTANTEM INSTALACJI.
5. WSZELKIE PRACE BUDOWLANE WYKONYWAĆ ZGODNIE ZE SZTUKĄ BUDOWLANĄ.
6. PRACE BUDOWLANE WYKONYWAĆ ZGODNIE Z INSTRUKCJAMI PRODUCENTÓW MATERIAŁÓW STOSOWANYCH W OBIEKCIE.
7. WSZYSTKIE UŻYTE MATERIAŁY BUDOWLANE I URZĄDZENIA MUSZĄ POSIADAĆ ODPOWIEDNIE ATESTY I ŚWIADECTWA DOPUSZCZAJĄCE DO STOSOWANIA W BUDOWNICTWIE ORAZ ZEZWALAJĄCE NA ICH ZASTOSOWANIE W ODPOWIEDNICH SYSTEMACH.
8. WSZELKIE WSKAZANE Z NAZWY MATERIAŁY (WYROBY) NALEŻY ROZUMIEĆ, JAKO OKREŚLENIE WYMAGANYCH PARAMETRÓW TECHNICZNYCH LUB STANDARDÓW JAKOŚCIOWYCH. OZNACZA TO, ŻE W PRZYPADKU WSKAZANYCH Z NAZWY MATERIAŁÓW I WYROBÓW, DOPUSZCZA SIĘ ZASTOSOWANIE RÓWNOWAŻNYCH MATERIAŁÓW (WYROBÓW) NIE GORSZEJ JAKOŚCI NIŻ OPISANE. CIĘŻAR UDOWODNIENIA, ŻE MATERIAŁ (WYRÓB) JEST RÓWNOWAŻNY W STOSUNKU DO WYROBU OKREŚLONEGO W DOKUMENTACJI, SPOCZYWA NA WYKONAWCY.
9. WYPOSAŻENIE DRZWI (OKUCIA, ZAMKI) ZWERYFIKOWAĆ Z UŻYTKOWNIKIEM I INSPEKTOREM NADZORU

ARCH IMOD ICUS	ARCHIMMODICUS SP. Z O.O. SP. K. UL. KLUCZBORSKA 13/1A 50-323 WROCŁAW TEL.: 503 176 038, 717 584 595
INWESTOR:	SAMODZIELNY PUBLICZNY ZAKŁAD OPIEKI ZDROWOTNEJ MSWIA WE WROCŁAWIU
ADRES:	50-233 WROCŁAW, UL. OŁBIŃSKA 32
OBIEKT:	SZPITAL MSWIA
ADRES:	50-233 WROCŁAW, UL. OŁBIŃSKA 32
ADRES GEOD.:	DZ. NR 147 AM-18, OBRĘB PLAC GRUNWALDZKI
TEMAT PROJEKTU:	WYKONANIE INSTALACJI ZASILANIA SZPITALA WRAZ Z PRZEBUDOWĄ POMIESZCZEŃ STACJI TLENOWNI NA STACJE TRANSFORMATOROWĄ ORAZ WYKONANIEM LINII ZASILAJĄCYCH PROJEKTOWANE I ISTNIEJĄCE ROZDZIELNICE NN
TEMAT RYSUNKU:	RZUT DACHU DOKUMENTACJA POWYKONAWCZA

ARCHITEKTURA			DATA	NR UPR.	PODPIS
PROJEKTOWAŁA:	MGR INŻ. ARCH. AGNIESZKA MAZERANT-DYBIZBAŃSKA		10.2020	5/R-387/LODIA/10	
SPRAWDZIŁ:	DR INŻ. ARCH. PRZEMYSŁAW NOWAKOWSKI		10.2020	294/94/UW	
WSPÓŁPRACA:	MGR INŻ. ARCH. JOLANTA GRZYBOWSKA		10.2020	-	
ARCHIM-39-20	PROJEKT BUDOWLANY ZMIAN	1:50	ARCHITEKTURA		A-03
NR PROJEKTU	FAZA	SKALA	BRANŻA		NR RYS.