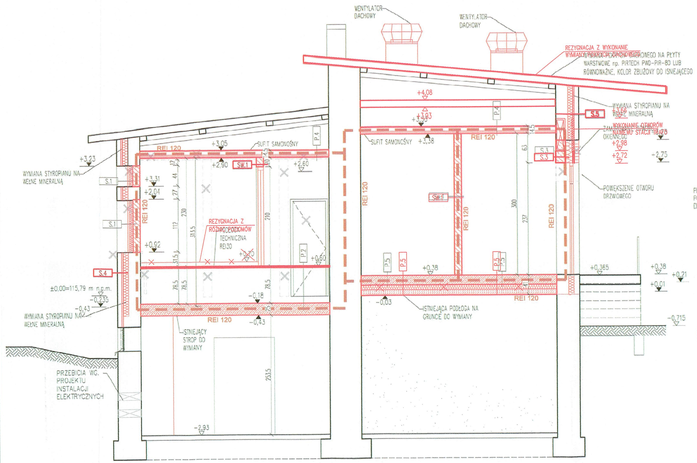

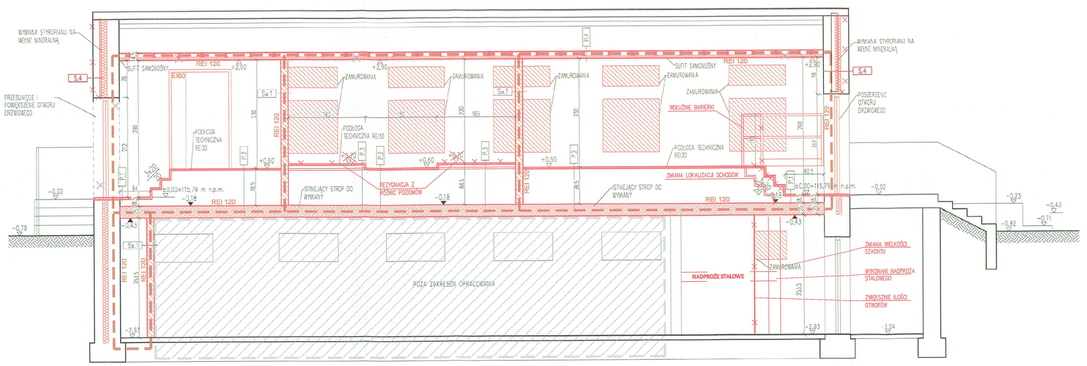

	PROJEKTOWANE ZAMUROWANIE WNĘK OKIENNYCH	d [cm]
S.1	Umax = 0,45 W/m2K	31,5
	elewacyjna płyta klinkerowa na zaprawie klejowej	3
	termoizolacja - wełna mineralna λ=0,036	9
	ściana z bloczków silikatowych	15
	tynk wewnętrzny cem-wap IV kategorii- tynk gipsowy	1,5

	PROJEKTOWANE ZAMUROWANIE WNĘK DRZWIOWEJ	d [cm]
S.4	Umax = 0,45 W/m2K ~~płyta klinkerowa na~~	48,5
	~~elewacyjna~~ zaprawie klejowej	12
	termoizolacja - wełna mineralna λ=0,036	10
	ściana z bloczków silikatowych	25
	tynk wewnętrzny cem-wap IV kategorii- ~~tynk gipsowy~~	1,5

	PROJEKTOWANE WNĘKI DRZWIOWEJ	d [cm]
S.4	Umax = 0,45 W/m2K ~~płyta klinkerowa na~~	48,5
	~~elewacyjna~~ zaprawie klejowej	12
	termoizolacja - wełna mineralna λ=0,036	10
	ściana żelbetowa	25
	tynk wewnętrzny cem-wap IV kategorii- ~~tynk gipsowy~~	1,5

	PROJEKTOWANA WYMIANA OCIEPLENIA ŚCIANY ISTNIEJĄCEJ ~~płyta klinkerowa na~~	d [cm]
S.1	~~siatka klinkerowa do zaklinkerowania~~ zaprawie klejowej	12
	termoizolacja - wełna mineralna λ=0,036	12
	istniejące pustaki ceramiczne	25
	tynk wewnętrzny cem-wap IV kategorii- ~~tynk gipsowy~~	1,5

	PROJEKTOWANA WYMIANA OCIEPLENIA ŚCIANY ISTNIEJĄCEJ ~~płyta klinkerowa na~~	d [cm]
S.4	~~siatka klinkerowa do zaklinkerowania~~ zaprawie klejowej	12
	termoizolacja - wełna mineralna λ=0,036	12
	istniejąca ściana żelbetowa	25
	tynk wewnętrzny cem-wap IV kategorii- ~~tynk gipsowy~~	1,5

	PROJEKTOWANE ŚCIANY WEWNĘTRZNE	d [cm]
S.w	tynk wewnętrzny cem-wap IV kategorii- ~~tynk gipsowy~~	1,5
	ściana z bloczków silikatowych	18
	tynk wewnętrzny cem-wap IV kategorii- ~~tynk gipsowy~~	1,5

	PROJEKTOWANE ŚCIANY WEWNĘTRZNE	d [cm]
S.w.1	tynk wewnętrzny cem-wap IV kategorii- ~~tynk gipsowy~~	1,5
	ściana z bloczków silikatowych	18
	tynk wewnętrzny cem-wap IV kategorii- ~~tynk gipsowy~~	1,5

	PODŁOGA TECHNICZNA RD:30	d [cm]
	płyta systemowej podłogi podniesionej np. Knauf	3,2
	GIFAfloor FH/S2 lub równoważna	
P.1	izolacja techniczno-akustyki podłogi podniesionej spodnie z	20,1
	styropianu	
	dbrop żelbetowy	20
	tynk wewnętrzny cem-wap IV kategorii- ~~tynk gipsowy~~	3,45

	PODŁOGA TECHNICZNA RD:30	d [cm]
	płyta systemowej podłogi podniesionej np. Knauf	3,2
	GIFAfloor FH/S2 lub równoważna	
P.2	izolacja techniczno-akustyki podłogi podniesionej spodnie z	80,1
	styropianu	
	dbrop żelbetowy	25
	tynk wewnętrzny cem-wap IV kategorii- ~~tynk gipsowy~~	3,45

	PODŁOGA TECHNICZNA RD:30	d [cm]
	płyta systemowej podłogi podniesionej np. Knauf	3,2
	GIFAfloor FH/S2 lub równoważna	
P.3	izolacja techniczno-akustyki podłogi podniesionej spodnie z	90,1
	styropianu	
	dbrop żelbetowy	20
	tynk wewnętrzny cem-wap IV kategorii- ~~tynk gipsowy~~	3,45

	STROP ODDZIELENIA POŻAROWEGO REI 90	d [cm]
P.w	Płyta kanałowy suffit systemowy np. Rigo	14,75
	LIARLIARTPU170/PD/600-600/Dgk/+ lub równoważny	

	PODŁOGA NA GRUNCIE	d [cm]
	Zbrusz epoksydowa z piaskiem korundowej	0,5
	Styk żelbetowy	20
P.0	folia PE	0,2
	Termoizolacja - styropian XPS λ=0,036 ~~wymagania z wyliczenia~~	3,45
	Hydroizolacja - papa	0,5
	Ława podłabiony C8/10	10
	Wyrównawczy piasek	

DOKUMENTACJA POWYKONAWCZA

LEGENDA:
- POZA ZAKRESEM OPRACOWANIA
- ELEMENTY ISTNIEJĄCE
- ELEMENTY NOWOPROJEKTOWANE
- ELEMENTY PRZEZNACZONE DO LIKWIDACJI
- HYDRANTY WEWNĘTRZNE ISTNIEJĄCY GRZEJNIK
- ELEMENTY O WYMAGANEJ ODPORNOŚCI OGNIOWEJ:
  - REI 120
  - REI 60

mgr inż. Magdalena Bucior
Małopolska Izba Inżynierów
Architektów Budownictwa
w Krakowie
MAŁOPOLSKA IZBA INŻYNIERÓW ARCHITEKTÓW
MGR INŻ. ARCHITEKT
AGNIESZKA MACIEJEWSKI-DYDUSZYŃSKA
uprawnienia budowlane do projektowania bez ograniczeń w specjalności
NR UPR/AR-5574/POOL/2019

wpleta samoprzylepna systemowa pod tynki 4,5 cm

1. WYMIARY I RZĘDNE SPRAWDZIĆ NA BUDOWIE A ZAISTNIAŁE ROZBIEŻNOŚCI WYJAŚNIAĆ Z PROJEKTANTEM.
2. WYKONAWCA JEST ZOBOWIĄZANY DO KOORDYNACJI MIĘDZYBRANŻOWEJ NA BUDOWIE.
3. PROJEKT ROZPATRYWAĆ ŁĄCZNIE Z CZĘŚCIAMI PROJEKTU DOT. KONSTRUKCJI I INSTALACJI A ZAISTNIAŁE WĄTPLIWOŚCI WYJAŚNIAĆ Z PROJEKTANTEM INSTALACJI.
4. PODCZAS REALIZACJI INWESTYCJI W RAZIE WYKRYCIA W TERENIE URZĄDZEŃ PODZIEMNYCH NIE WYKAZANYCH NA MAPIE DO CELÓW PROJEKTOWYCH, NALEŻY JE ZLOKALIZOWAĆ LUB PODŁĄCZYĆ DO INSTALACJI KOMUNALNYCH, W KONSULTACJI Z PROJEKTANTEM INSTALACJI.
5. WSZELKIE PRACE BUDOWLANE WYKONYWAĆ ZGODNIE ZE SZTUKĄ BUDOWLANĄ.
6. PRACE BUDOWLANE WYKONYWAĆ ZGODNIE Z INSTRUKCJAMI PRODUCENTÓW MATERIAŁÓW STOSOWANYCH W OBIEKCIE.
7. WSZYSTKIE UŻYTE MATERIAŁY BUDOWLANE I URZĄDZENIA MUSZĄ POSIADAĆ DOPUSZCZENIE KTEGTY I ŚWIADECTWA DOPUSZCZAJĄCE DO STOSOWANIA W BUDOWNICTWIE ORAZ DZIENNIKARSKIE NA ICH ZASTOSOWANIE W ODPOWIEDNICH SYSTEMACH.
8. WSZELKIE WSKAZANE Z NAZWY MATERIAŁY (WYROBY) NALEŻY ROZUMIEĆ, JAKO OKREŚLENIE WYMAGANYCH PARAMETRÓW TECHNICZNYCH I LUB STANDARDÓW JAKOŚCIOWYCH. DOPUSZCZA SIĘ, ŻE W PRZYPADKU WSKAZANYCH Z NAZWY MATERIAŁÓW I WYROBÓW, DOPUSZCZA SIĘ ZASTOSOWANIE RÓWNOWAŻNYCH MATERIAŁÓW (WYROBÓW) NIE GORSZEJ JAKOŚCI NIŻ OPISANE. CIĘŻAR UDOWODNIENIA, ŻE MATERIAŁ (WYRÓB) JEST RÓWNOWAŻNY W STOSUNKU DO WYROBU OKREŚLONEGO W DOKUMENTACJI, SPOCZYWA NA WYKONAWCY.
9. WYPOBAZENIE OKIENNI (OKUCIA, ZAMKI) ZINERGYZOWAĆ Z UŻYTKOWNIKIEM I INSPEKTOREM NADZORU

ARCHIMODICUS	ARCHIMODICUS SP. Z O.O. SP. K. UL. KLUCZBORSKA 13/1A 50-323 WROCŁAW TEL.: 503 178 059, 717 564 595
INWESTOR:	SAMODZIELNY PUBLICZNY ZAKŁAD OPIEKI ZDROWOTNEJ MSWiA WE WROCŁAWIU
ADRES:	50-333 WROCŁAW, UL. OLBRZYMA 32
OBIEKT:	SZPITAL MSWiA
ADRES:	50-333 WROCŁAW, UL. OLBRZYMA 32
ADRES DZIAŁ:	DZ. NR 147 AM-18, OBRĘB PLAC GRUNWALDZKI
TEMAT PROJEKTU:	WYKONANIE INSTALACJI ZASILANIA SZPITALA WRAZ Z PRZEBUDOWĄ POMIESZCZEŃ STACJI TLENOWNI NA STACJE TRANSFORMATOROWĄ ORAZ WYKONANIEM LINII ZASILAJĄCYCH PROJEKTOWANE I ISTNIEJĄCE ROZDZIELNICE NN
TEMAT RYSUNKU:	PRZEKROJE AA, BB **DOKUMENTACJA POWYKONAWCZA**

ARCHITEKTURA		DATA	NR UPR.	PODPIS
PROJEKTOWAŁ:	MGR INŻ. ARCH. AGNIESZKA MACIEJEWSKI-DYDUSZYŃSKA	12.2020	WR/0012/OW/19	
SPRAWDZIŁ:	DR INŻ. ARCH. PRZEMYSŁAW MONKIEWICZ	12.2020	ZAMKNIĘTE	
WSPÓŁPRACA:	MGR INŻ. ARCH. ZUZANNA GRZEBIENIAK	12.2020	-	
ARCHIMB-20	PROJEKT BUDOWLANY ZMIAN	1:50	ARCHITEKTURA	A-04
NR PROJEKTU	FAZA	SKALA	BRANŻA	NR RYS.