DOKUMENTACJA POWYKONAWCZA

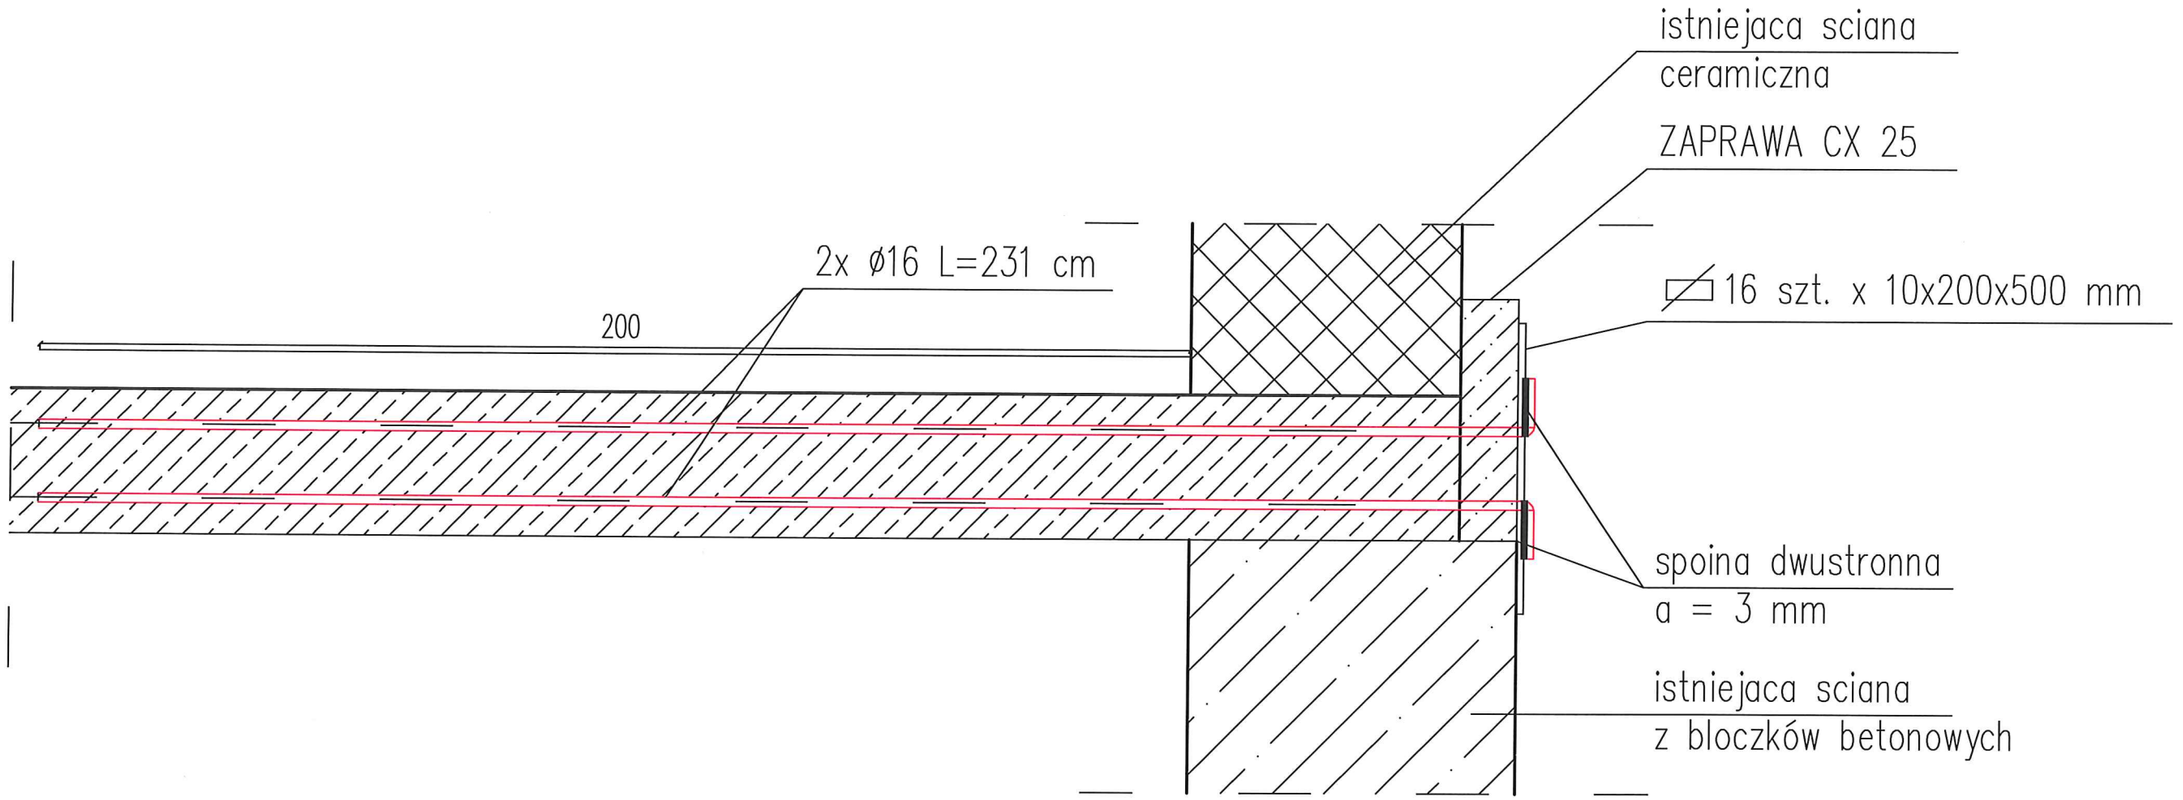

Zamawiający
Samodzielny Publiczny Zakład Opieki Zdrowotnej MSWiA we Wrocławiu
50-233 Wrocław, ul. Oblińska 32

Przedmiot opracowania
SCHEMAT MONTAŻU PŁYTY STROPOWEJ
DOKUMENTACJA POWYKONAWCZA

Nazwa
ARCHITEKTURA

Skala		Data	Nazwisko	Uprawnienia	Podpis
SKALA 1:1	Projektował	10.2022	MARANCZYK		
	Projektował				
	Sprawdził				
	Sprawdził				
	Zatwierdził				
BPW	Samodzielny Publiczny Zakład Opieki Zdrowotnej MSWiA we Wrocławiu 50-233 Wrocław, ul. Oblińska 32				

Nr dokumentu: SCHEMAT-BUDYNEK

Nr zamówienia / nr umowy: 08/22

BREPO ENERGOTERM

WYKONAWCA PRAC
PW "BREPO" SP. Z O.O.
[illegible]

PROJEKTANT
BREPO SP. Z O.O.
[illegible]