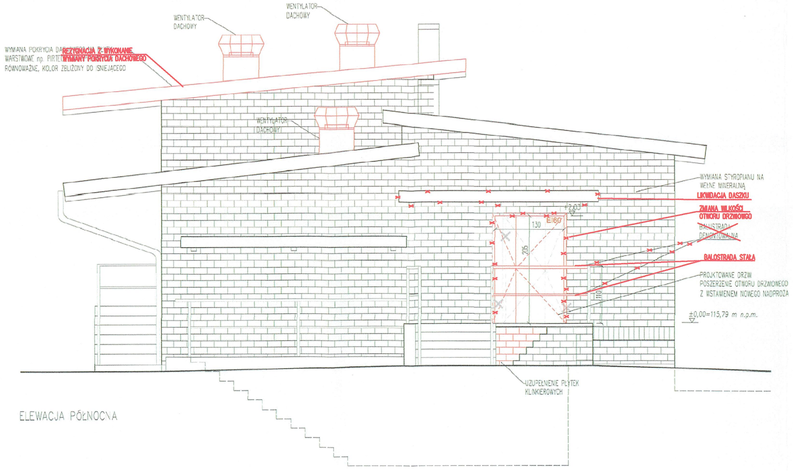

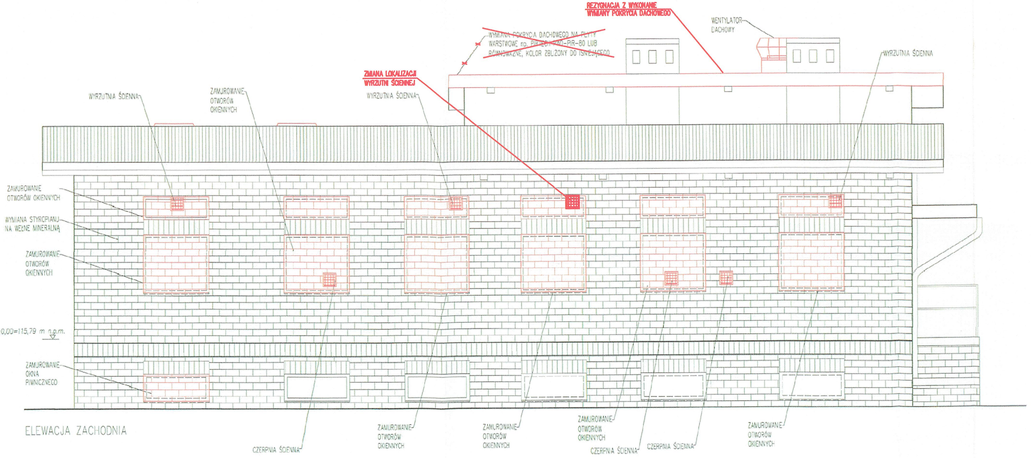

ELEWACJA ZACHODNIA

DOKUMENTACJA POWYKONAWCZA

LEGENDA:

- POZA ZAKRESEM OPRACOWANIA
- ELEMENTY ISTNIEJĄCE
- ELEMENTY NOWOPROJEKTOWANE
- ELEMENTY PRZEZNACZONE DO LIKWIDACJI
- HYDRANTY WEWNĘTRZNE ISTNIEJĄCY GRZEJNIK
- ELEMENTY O WYMAGANEJ ODPORNOŚCI OGNIOWEJ
- REI 120
- REI 60

MGR INŻ. ARCHITEKT AGNIESZKA MARZANTOWICZ-BISZKA
uprawnienia budowlane bez ograniczeń w specjalności architektonicznej
NR 9/71-1/LODZ/10

1. WYMIARY I RZĘDNE SPRAWDZIĆ NA BUDOWIE A ZAISTNIAŁE ROZBIEŻNOŚCI WYJAŚNIAĆ Z PROJEKTANTEM.
2. WYKONAWCA JEST ZOBOWIĄZANY DO KOORDYNACJI MIĘDZYBRANŻOWEJ NA BUDOWIE.
3. PROJEKT ROZPATRYWAĆ ŁĄCZNIE Z CZĘŚCIAMI PROJEKTU DOT. KONSTRUKCJI I INSTALACJI A ZAISTNIAŁE WĄTPLIWOŚCI WYJAŚNIAĆ Z PROJEKTANTEM.
4. PODCZAS REALIZACJI INWESTYCJI, W RAZIE WYKRYCIA W TERENIE URZĄDZEŃ PODZIEMNYCH NIE WYKAZANYCH NA MAPIE DO CELÓW PROJEKTOWYCH, NALEŻY JE ZLOKALIZOWAĆ LUB POŁĄCZYĆ DO INSTALACJI NOWOPROJEKTOWANEJ, W KONSULTACJI Z PROJEKTANTEM INSTALACJI.
5. WSZELKIE PRACE BUDOWLANE WYKONYWAĆ ZGODNIE ZE SZTUKĄ BUDOWLANĄ.
6. PRACE BUDOWLANE WYKONYWAĆ ZGODNIE Z INSTRUKCJAMI PRODUCENTÓW MATERIAŁÓW STOSOWANYCH W OBIEKCIE.
7. WSZYSTKIE UŻYTE MATERIAŁY BUDOWLANE I URZĄDZENIA MUSZĄ POSIADAĆ OPOWIEDNIE ATESTY I ŚWIADECTWA DOPUSZCZAJĄCE DO STOSOWANIA W BUDOWNICTWIE ORAZ DOPUSZCZAJĄCE NA ICH ZASTOSOWANIE W ODPOWIEDNICH SYSTEMACH.
8. WSZELKIE WSKAZANIE Z NAZWY MATERIAŁY (WYROBY) NALEŻY ROZUMIEĆ JAKO OKREŚLENIE WYMAGANYCH PARAMETRÓW TECHNICZNYCH LUB STANDARDÓW JAKOŚCIOWYCH. OZNACZA TO, ŻE W PRZYPADKU WSKAZANYCH Z NAZWY MATERIAŁÓW I WYROBÓW, DOPUSZCZA SIĘ ZASTOSOWANIE RÓWNOWAŻNYCH MATERIAŁÓW (WYROBÓW) NIE GORSZEJ JAKOŚCI NIŻ OPISANE. CIĘŻAR UDOWODNIENIA, ŻE MATERIAŁ (WYRÓB) JEST RÓWNOWAŻNY W STOSUNKU DO WYROBU OKREŚLONEGO W DOKUMENTACJI, SPOCZYWA NA WYKONAWCY.
9. WYPOSAŻENIE DRZWI (OKUCIA, ZAMKI) ZWERYFIKOWAĆ Z UŻYTKOWNIKIEM I INSPEKTOREM NADZORU

ARCHIMODICUS	ARCHIMODICUS SP. Z O.O. SP. K. UL. KLUCZBORSKA 13/1A 50-323 WROCŁAW TEL.: 503 176 038, 717 884 595
INWESTOR:	SAMODZIELNY PUBLICZNY ZAKŁAD OPIEKI ZDROWOTNEJ MSWiA WE WROCŁAWIU
ADRES:	50-233 WROCŁAW, UL. OLŚNIŃSKA 32
OBIEKT:	SZPITAL MSWiA
ADRES:	50-233 WROCŁAW, UL. OLŚNIŃSKA 32
ADRES GEOD.:	DZ. NR 147 AM-18, OBRĘB PLAC ŚRUNIWALDZKI
TEMAT PROJEKTU:	WYKONANIE INSTALACJI ZASILANIA SZPITALA WRAZ Z PRZEBUDOWĄ POMIESZCZEŃ STACJI TLENOWNI NA STACJE TRANSFORMATOROWA ORAZ WYKONANIEM LINII ZASILAJĄCYCH PROJEKTOWANE I ISTNIEJĄCE ROZDZIELNICE NN
TEMAT RYSUNKU:	ELEWACJA PÓŁNOCNA, ELEWACJA ZACHODNIA

ARCHITEKTURA			DATA	NR UPR.	PODPIS
PROJEKTOWAŁ:	MGR INŻ.ARCH. AGNIESZKA MARZANTOWICZ-BISZKA		10.2020	WR/307/ODA/10	
SPRAWDZIŁ:	DR INŻ.ARCH. PRZEMYSŁAW NOWAKOWSKI		10.2020	ZWAŁNIŁ	
WSPÓŁPRACA:	MGR INŻ.ARCH. JOLANTA GRZYBOWSKA		10.2020	-	
ARCHIMODICUS	PROJEKT BUDOWLANY ZMIAN	1:50	ARCHITEKTURA		A-06
NR PROJEKTU:	1926	SKALA:	BRANŻA		NR RYS.