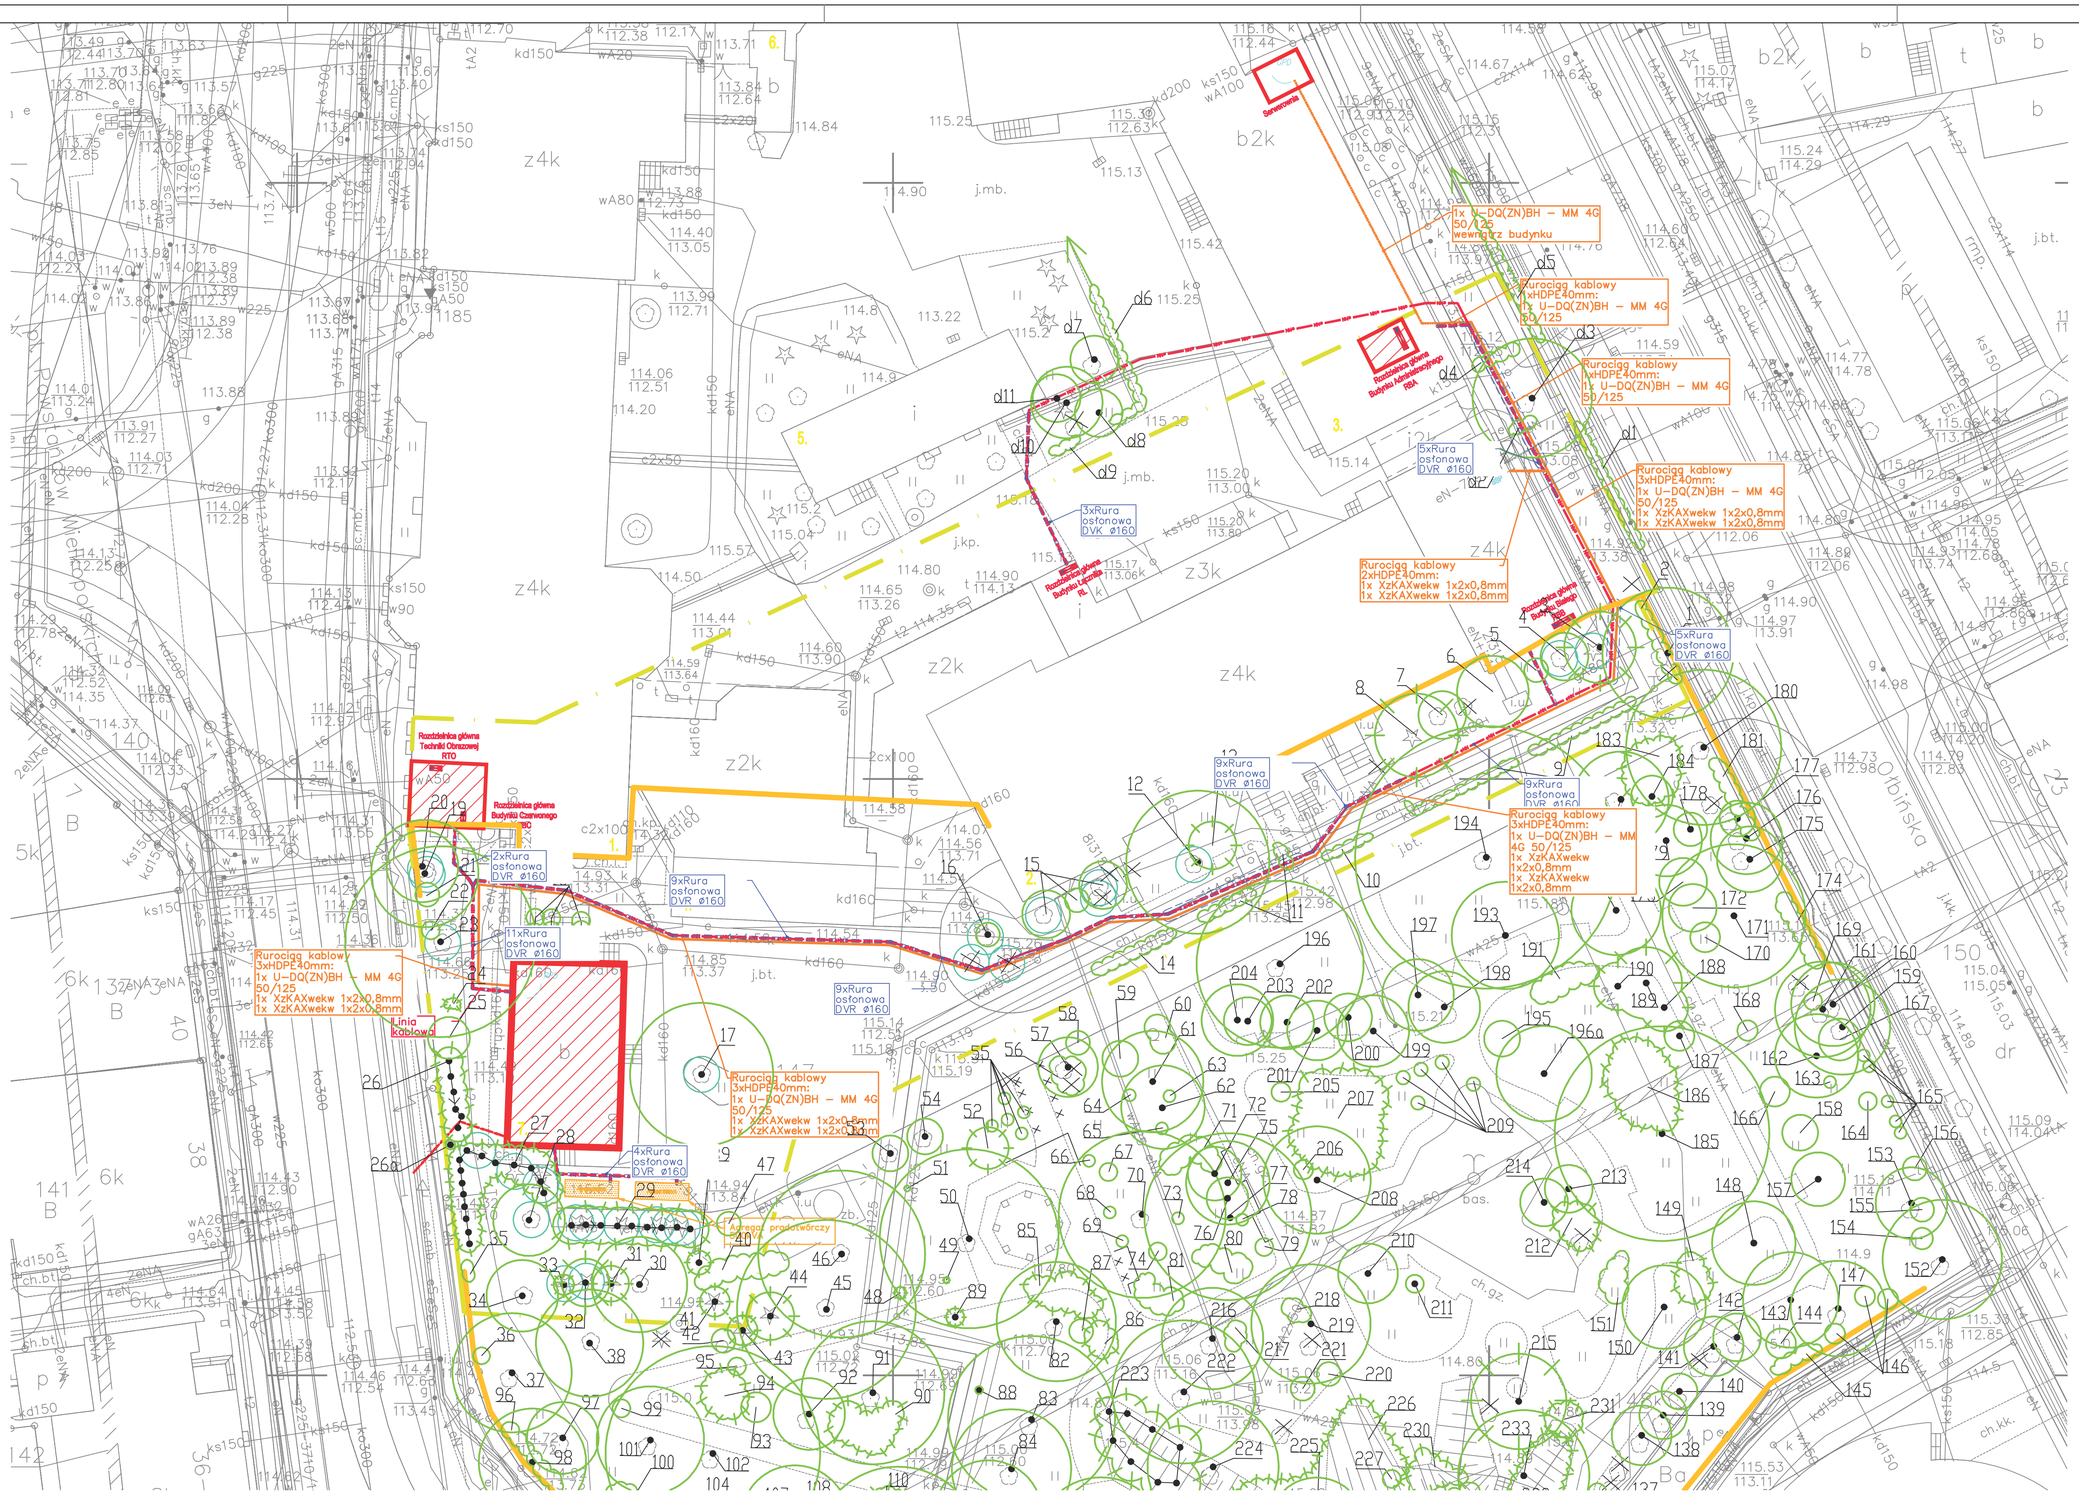

LEGENDA:

- BYDYNEK OBJĘTY OPRACOWANIEM
- ZAKRES PRAC ZIEMNYCH GŁ. WYKOPU 0,8m, SZEROKOŚĆ WYKOPU 0,6m
- eNN — PROJEKTOWANE TRASY KABLOWE NISKIEGO NAPIĘCIA
- eSN — PROJEKTOWANE TRASY KABLOWE ŚREDNIEGO NAPIĘCIA
- PROJEKTOWANE RURY OSŁONOWE NISKIEGO NAPIĘCIA
- TRASA RUROCIĄGU KABLOWEGO INSTALACJI TELETECHNICZNYCH
- ROZDZIELNICA GŁÓWNA
- PPD — PROJEKTOWANY AGREGAT PRĄDOTWÓRCZY
- SSP — CENTRALA SYSTEMU SYGNALIZACJI POŻARU
- PROMIEŃ DRZEWA 1,5m

OZNACZENIA BUDYNKÓW:

1 – BUDYNEK CZERWONY
2 – BUDYNEK BIAŁY
3 – BUDYNEK ADMINISTARCYJNO – GOSPODARCZY
4 – ŁĄCZNIK
5 – BUDYNEK TECHNICZNY
6 – PORTIERNIA
7 – BUDYNEK TECHNICZNY

DOKUMENTACJA POWYKONAWCZA

026401_1. M. Wrocław MAPA DO CELÓW PROJEKTOWYCH

Obręb 026401_1.0005 Plac Grunwaldzki

dz. 026401_1.0005.AR_18.147

ul. Obińska 32

Skala 1:500

1. Układ odniesienia: PL-ETRF2000.
2. Układ współrzędnych: PL-2000, strefa 6.
3. Układ wysokościowy: Kronsztadt86.
4. Informację o służebnościach mających wpływ na zagospodarowanie gruntów zlokalizowanych w granicach inwestycji – nie badano.
5. Oznaczenie granic obszaru, który był przedmiotem aktualizacji:
6. Nie wykluczа się istnienia w terenie uzbrojenia terenu oraz innych obiektów budowlanych nie zgłoszonych do geodezyjnej inwentaryzacji powykonawczej.
7. Wykonawstwo mapy : GEODEZJA Jacek Jankowski.

6.149.12.18.4.4	6.149.12.19.3.3
6.149.12.23.2.2	6.149.12.24.1.1
6.149.12.23.2.4	6.149.12.24.1.3

ZGKIKM.TM.6640.5266.2019

Data sporządzenia mapy:
WROCŁAW, 22.11.2019 r.

Opracowanie
(wykonawca, podpis)

GEODEZJA
mgr. inż. Jacek Jankowski
ul. Osiedle 14A, 56–300 Milicz
tel. 601 196 220 biuro@geodezja-jankowski.pl
NIP: 916–135–58–07, REGON: 367285768

GEODETA UPRAWNIONY
inż. Janusz Karczewski
upr. nr 2588

Geodeta uprawniony:
(imię, nazwisko, nr uprawnień, podpis)

ARCH IMOD ICUS
ARCHIMEDICUS SP. Z O.O. SP. K.
UL. KLUCZBORSKA 13/1A
50-323 WROCŁAW
TEL.: 503 178 038, 717 564 595

INWESTOR:	SAMODZIELNY PUBLICZNY ZAKŁAD OPIEKI ZDROWOTNEJ MSWiA WE WROCŁAWIU
ADRES:	WROCŁAW, UL. DUBIENKA 23
OBIEKT:	SZPITAL MSWiA
ADRES:	WROCŁAW, UL. DUBIENKA 23
ADRES DZIAŁ.:	DZ. NR. 147 AM-18, OBRĘB PLAC GRUNWALDZKI
TEMAT PROJEKTU:	WYKONANIE INSTALACJI ZASILANIA SZPITALA WRAZ Z PRZEBUDOWĄ POMIESZCZEŃ STACJI TLENOWNI NA STACJE TRANSFORMATOROWĄ, ORAZ WYKONANIEM LINII ZASILAJĄCYCH.PROJEKTOWANEJ I ISTNIEJĄCE ROZDZIELNICE NN
TEMAT RYSUNKU:	Projekt Zagospodarowania Terenu

INSTALACJE ELEKTRYCZNE		DATA	IMIĘ I NAZW.	PODPIS
PROJEKTOWAŁ:	MGR INŻ. WITOLD PIOTROWSKI	11.2020		
SPRAWDZIŁ:	INŻ. PAWEŁ PIOTROWSKI	11.2020		
OPRACOWAŁ:	MGR INŻ. PRZEMYSŁAW ZDYB	11.2020		
ARCH-IM-20-20	PROJEKT WYKONAWCZY	1:250	ELEKTRYCZNA	G.P.IT
NR PROJEKTU	FAZA	SKALA	BRANŻA	NR RYS.