



Przedsiębiorstwo Gospodarki Komunalnej „Dolina Baryczy” sp. z o.o.

56-300 Milicz, ul. Rynek 21

tel./fax 071 38 40 987 www.pgkdolinabaryczy.pl e-mail: biuro@pgkdolinabaryczy.pl

I.dz. WTM-2320/EJ/2017

Milicz, 06.10.2017

Inwestor:

**Gmina Milicz ul. Trzebnicka 2
56-300 Milicz**

Pełnomocnik:

**Projektowanie i Realizacje Inwestycji
Tomasz Król
Sułów, ul. Kolejowa 13/2, 56-300 Milicz**

WARUNKI TECHNICZNE PRZYŁĄCZENIA DO SIECI KANALIZACJI DESZCZOWEJ

Przedsiębiorstwo Gospodarki Komunalnej „Dolina Baryczy” sp. z o.o. w Miliczu zapewnia odbiór wód opadowych i roztopowych z **projektowanych wpustów ulicznych z osadnikami DN500 do sieci kanalizacji deszczowej w ulicy Dąbrowskiego w Miliczu**, zgodnie z opisanymi poniżej warunkami.

1. Kanalizacja deszczowa

- 1.1. Jako miejsce wpięcia wyznacza się istniejące studzienki rewizyjne w ulicy Dąbrowskiego w Miliczu, o rzędnych 107.14/104.99, 107.25/105.01, 107.35/105.09, 107.12/105.18, 107.18/105.28, 107.62/105.38, 107.93/105.44. Miejsce wpięcia zaznaczono na załączonym planie sytuacyjnym.
- 1.2. Włączenie przyłącza kanalizacji deszczowej do studzienki rewizyjnej wskazanej jako miejsce wpięcia (odcinek od studzienki rewizyjnej do wpustu ulicznego) wymaga wykonania przejścia szczelnego dla rury PVC/PP zgodnie z poniższymi warunkami:
 - Otwór w studni należy wywiercić przy użyciu specjalistycznego sprzętu dostosowanego do wiercenia w betonie. Należy zapewnić gładkie krawędzie otworu.
 - Wykonanie otworu wlotowego nie może dopuścić do uszkodzenia studni.
 - Otwór wlotowy należy posadzić w sposób zapewniający wymagany spadek przewodu i kąt $\geq 90^\circ$ w stosunku do odpływu.
 - W otworze należy umieścić uszczelkę *In situ* i zamocować w niej kielich.
 - Należy usunąć wszelkie zanieczyszczenia w studni powstałe w trakcie wykonywania prac.

Powyższe prace należy wykonać w obecności i pod nadzorem pracownika PGK „Dolina Baryczy” sp. z o.o.

- 1.3. Przyłącza kanalizacji deszczowej wykonać z rur i kształtek litych PVC lub PP (min. SN8, typ „S”), o średnicy wynikającej z obliczeń hydraulicznych, łączonych kielichowo na uszczelkę, charakteryzujących się niezbędnymi właściwościami

wytrzymałościowymi, odpornością na ścieranie, korozję i temperaturę. Rury należy układać z zachowaniem wymaganego spadku.

- 1.4. Rury kanalizacyjne należy układać na głębokości poniżej strefy przemarzania tj. min. 0,8 m do wierzchu rury. Dopuszcza się mniejsze przykrycie przyłącza pod warunkiem zastosowania odpowiedniego zabezpieczenia przed przemarzaniem rur (np. obsypanie żużlem lub keramzytem o grubości warstwy około 30 cm).
- 1.5. Do sieci kanalizacyjnej deszczowej można wprowadzać jedynie wody opadowe i roztopowe.

2. Pozostałe warunki:

- 2.1. **Przed rozpoczęciem robót związanych z budową przyłącza kanalizacyjnego należy dokonać zgłoszenia o zamiarze budowy do PGK „Dolina Baryczy” sp. z o.o. w trybie art. 29a ustawy Prawo budowlane lub do Starostwa Powiatowego w Miliczu w trybie art. 30 ustawy Prawo budowlane.**
- 2.2. Po potwierdzeniu przyjęcia zgłoszenia, o którym mowa w pkt. 2.1 można przystąpić do wykonania robót. **Termin wykonania włączenia do istniejącej studzienki kanalizacji należy uzgodnić z PGK najpóźniej 2 dni przed dokonaniem włączenia, tel. 71 38 40 987, e-mail: biuro@pgkdolinabaryczy.pl.** Wykonane włączenie do studzienki kanalizacji przed zasypaniem podlega odbiorowi, który zostanie przeprowadzony przez uprawnionego pracownika PGK. Z odbioru zostanie sporządzony protokół potwierdzający przyłączenie do sieci kanalizacyjnej.
- 2.3. Zgodnie z art. 43 ust. 1 Prawa budowlanego, przyłącza kanalizacyjne podlegają geodezyjnemu wyznaczeniu w terenie, a po ich wybudowaniu - geodezyjnej inwentaryzacji powykonawczej, obejmującej położenie ich na gruncie. 1 egzemplarz mapy inwentaryzacji geodezyjnej powykonawczej należy przekazać do PGK „Dolina Baryczy” sp. z o.o. niezwłocznie po jej sporządzeniu.
- 2.4. Roboty instalacyjno-montażowe związane z przyłączeniem może wykonać jednostka gospodarcza lub osoba fizyczna.
- 2.5. Odprowadzanie ścieków do sieci nastąpi w momencie wpięcia wybudowanego przyłącza do sieci kanalizacyjnej. Użytkownik sieci zobowiązany jest do zawarcia z PGK „Dolina Baryczy” sp. z o.o. umowy o odprowadzanie ścieków.
- 2.6. Niniejsze warunki techniczne są ważne przez okres 2 lat od daty ich wystawienia.

Agnieszka Kużaj

Kierownik
Dział Techniczny i Realizacji Inwestycji

Załącznik: Mapa sytuacyjna z miejscem wpięcia.

MAPA DO CELÓW PROJEKTOWYCH

Skala 1 : 500

Sekcje mapy: 6.157.14.04.2.3; 6.157.14.04.2.4; 6.157.14.04.2.2; 6.157.14.04.2.1

Nazwa miejscowości : Milicz
Identyfikator i nazwa jednostki ewidencyjnej :
021303_4, Milicz – Miasto
Identyfikator i nazwa obrębu ewidencyjnego :
021303_4.0001 Milicz

Nazwa podmiotu który wykonał mapę :

PRO - GEO
Jan Hałas
Jeziora 13, 63-930 Jutrosin
tel. 603 749 183

NIP 699-146-95-79, REGON 411126935

Mapę sporządził (imie i nazwisko) Jan Hałas
Świadcstwo nadania uprawnień
zawodowych (nr i podpis) 19520 *Jan Hałas*

Oznaczenie kancelaryjne : GGM-PODGIK.6640.599.2017

Układ odniesienia: PL-ETRF89,

Układ współrzędnych płaskich : 2000 sirea 6 (18°)

Układ wysokości: Kronsztadt 86

Oznaczenie granic obszaru,


który był przedmiotem aktualizacji : —

Data opracowania mapy : 05.07.2017r


Nie sprawdzono KW czy grunty są
obciążone służebnościami gruntowymi

GEODETA UPRAWNIONY

inż. Jan Hałas
upr. nr 19520 *Jan Hałas*

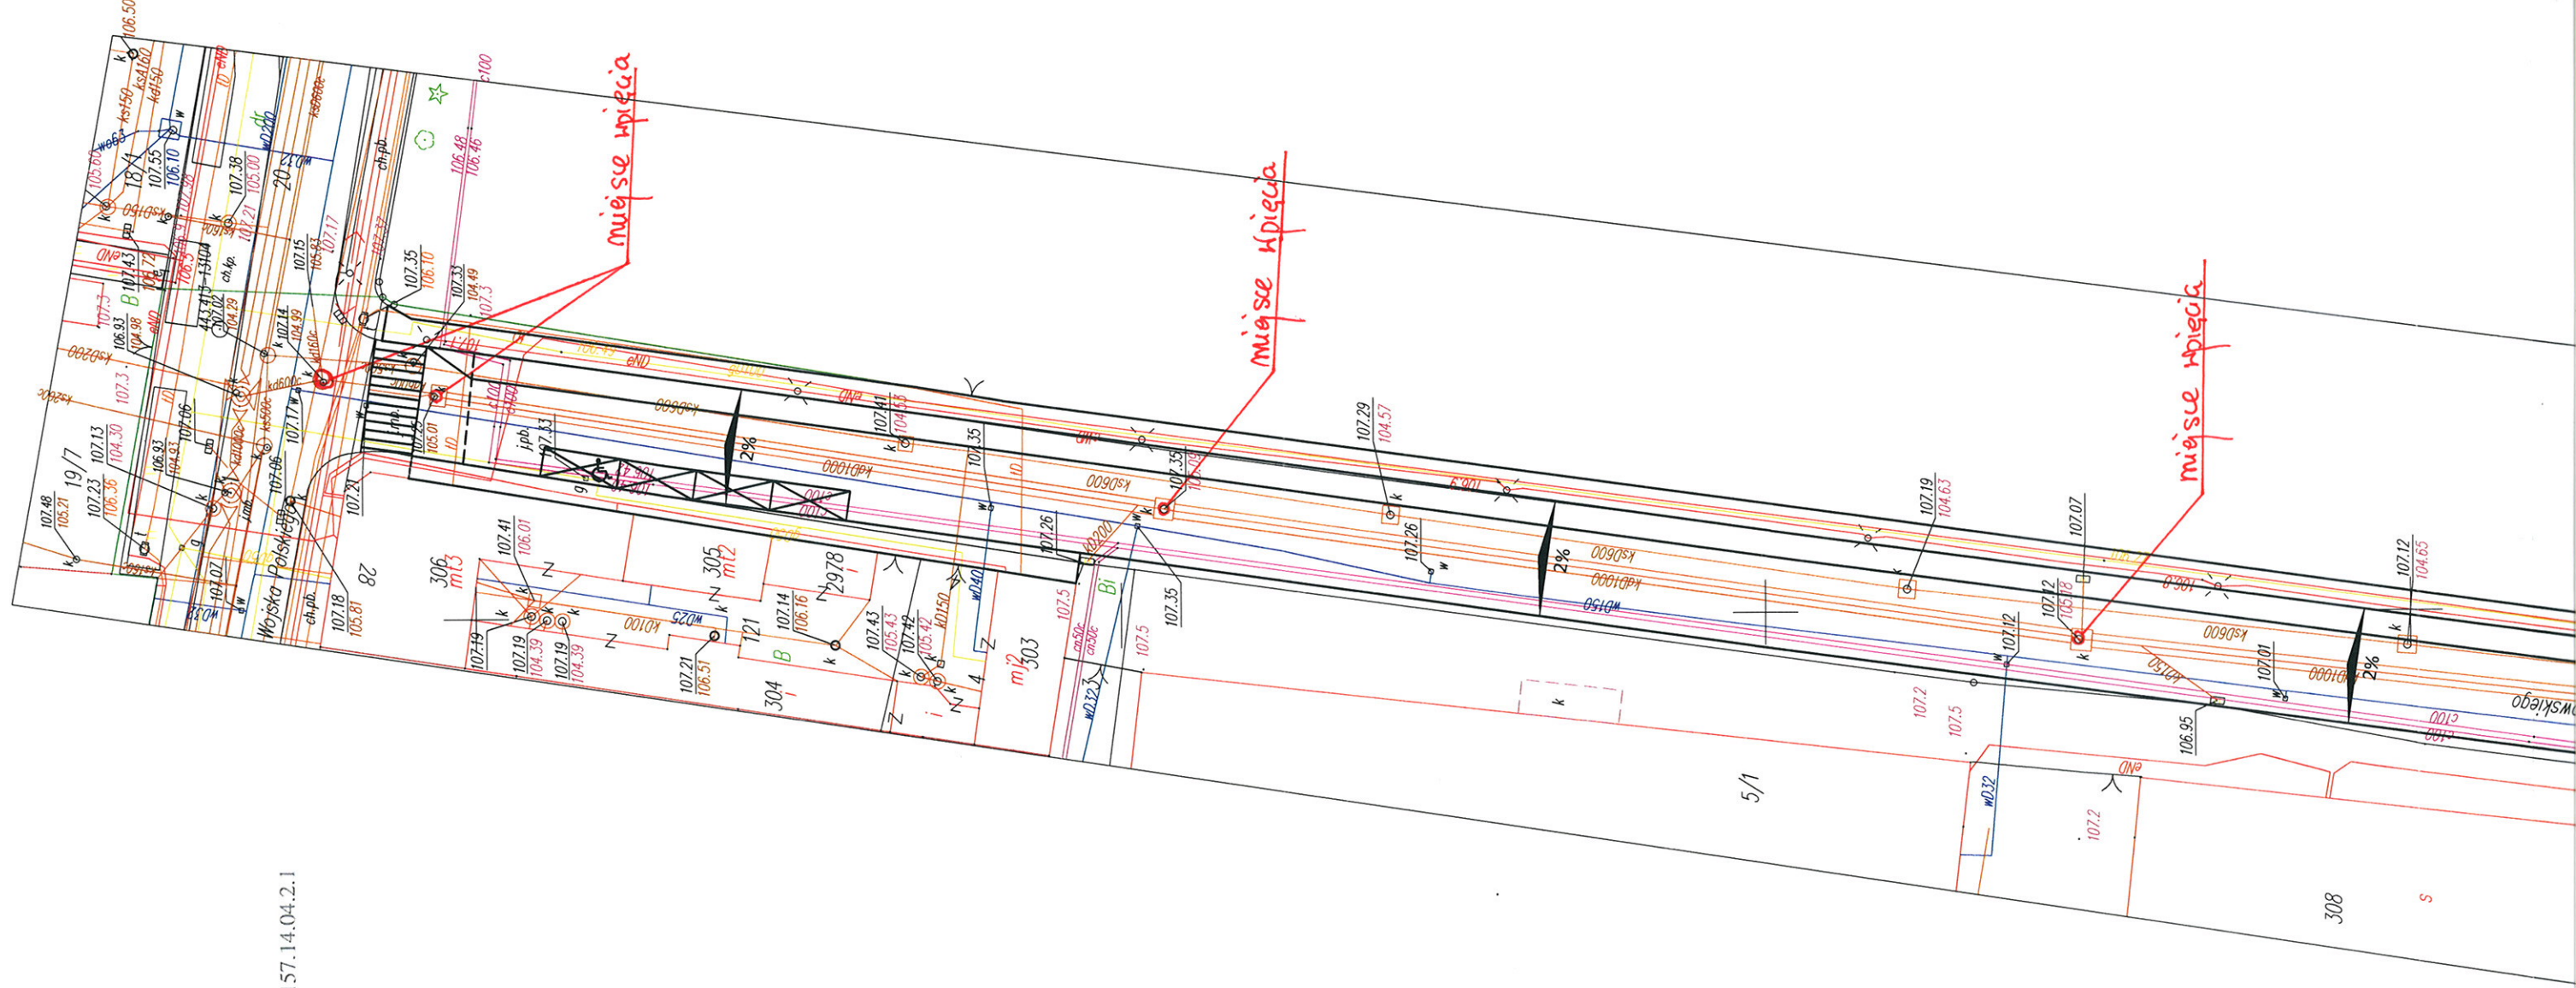

Poświadczam, że niniejszy dokument został opracowany w wyniku prac geodezyjnych i kartograficznych, których rezultaty zawiera operat techniczny wpisany do ewidencji materiałów państwowego zasobu geodezyjnego i kartograficznego	
Organ prowadzący państwowy zasób geodezyjny i kartograficzny	STAROSTA MILICKI
Identyfikator ewidencyjny materiału zasobu operatu technicznego	1.0.13.1017.646
Data wpisania operatu technicznego do ewidencji materiałów zasobu	18.07.2017

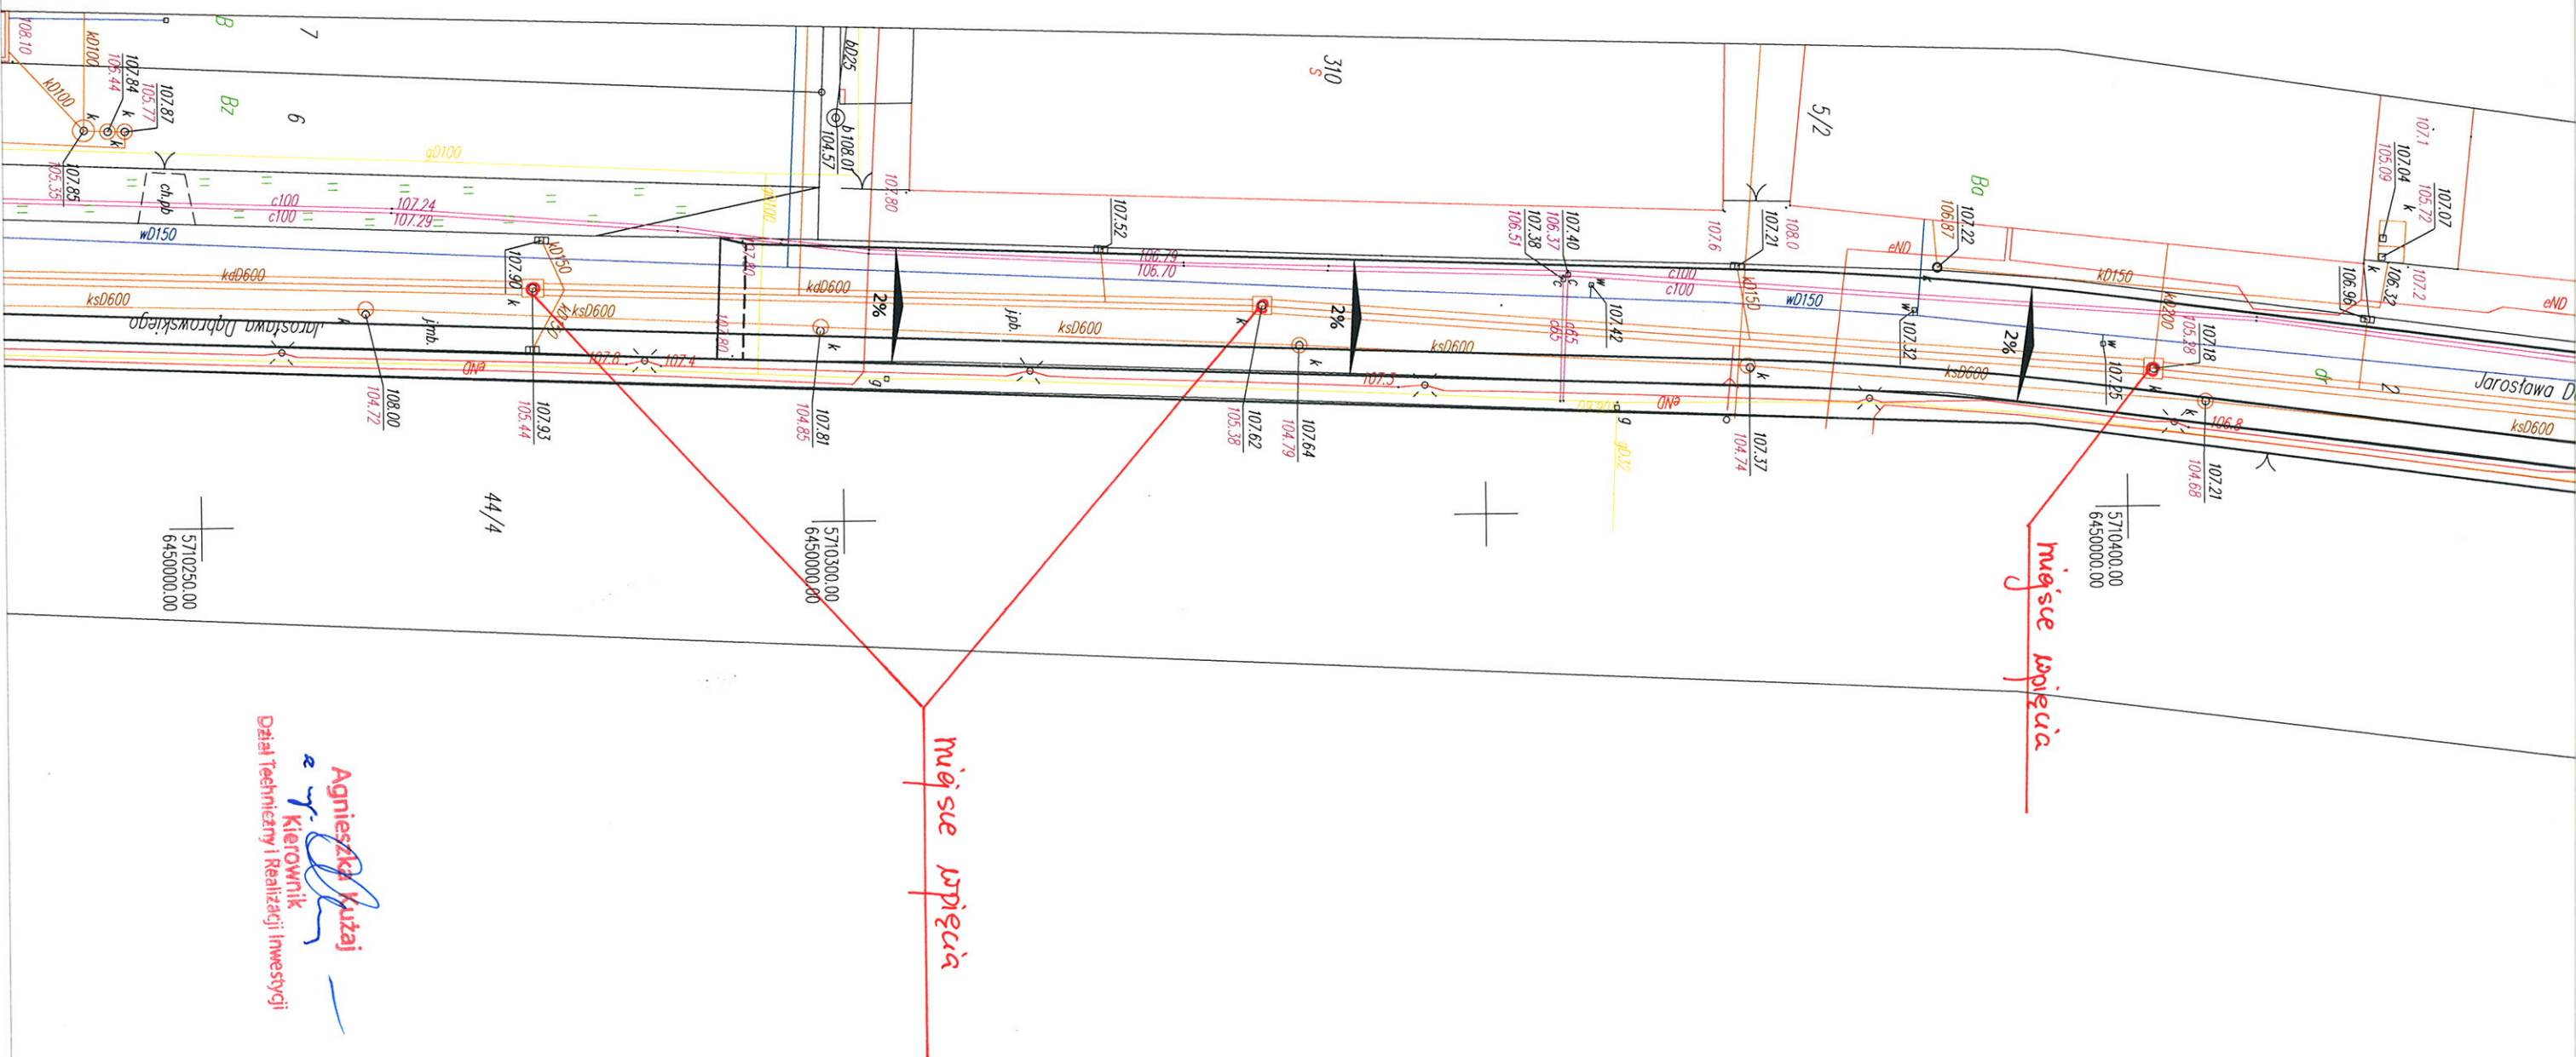

Agnieszka Kuzaj
Kierownik
Dział Techniczny i Realizacji Inwestycji