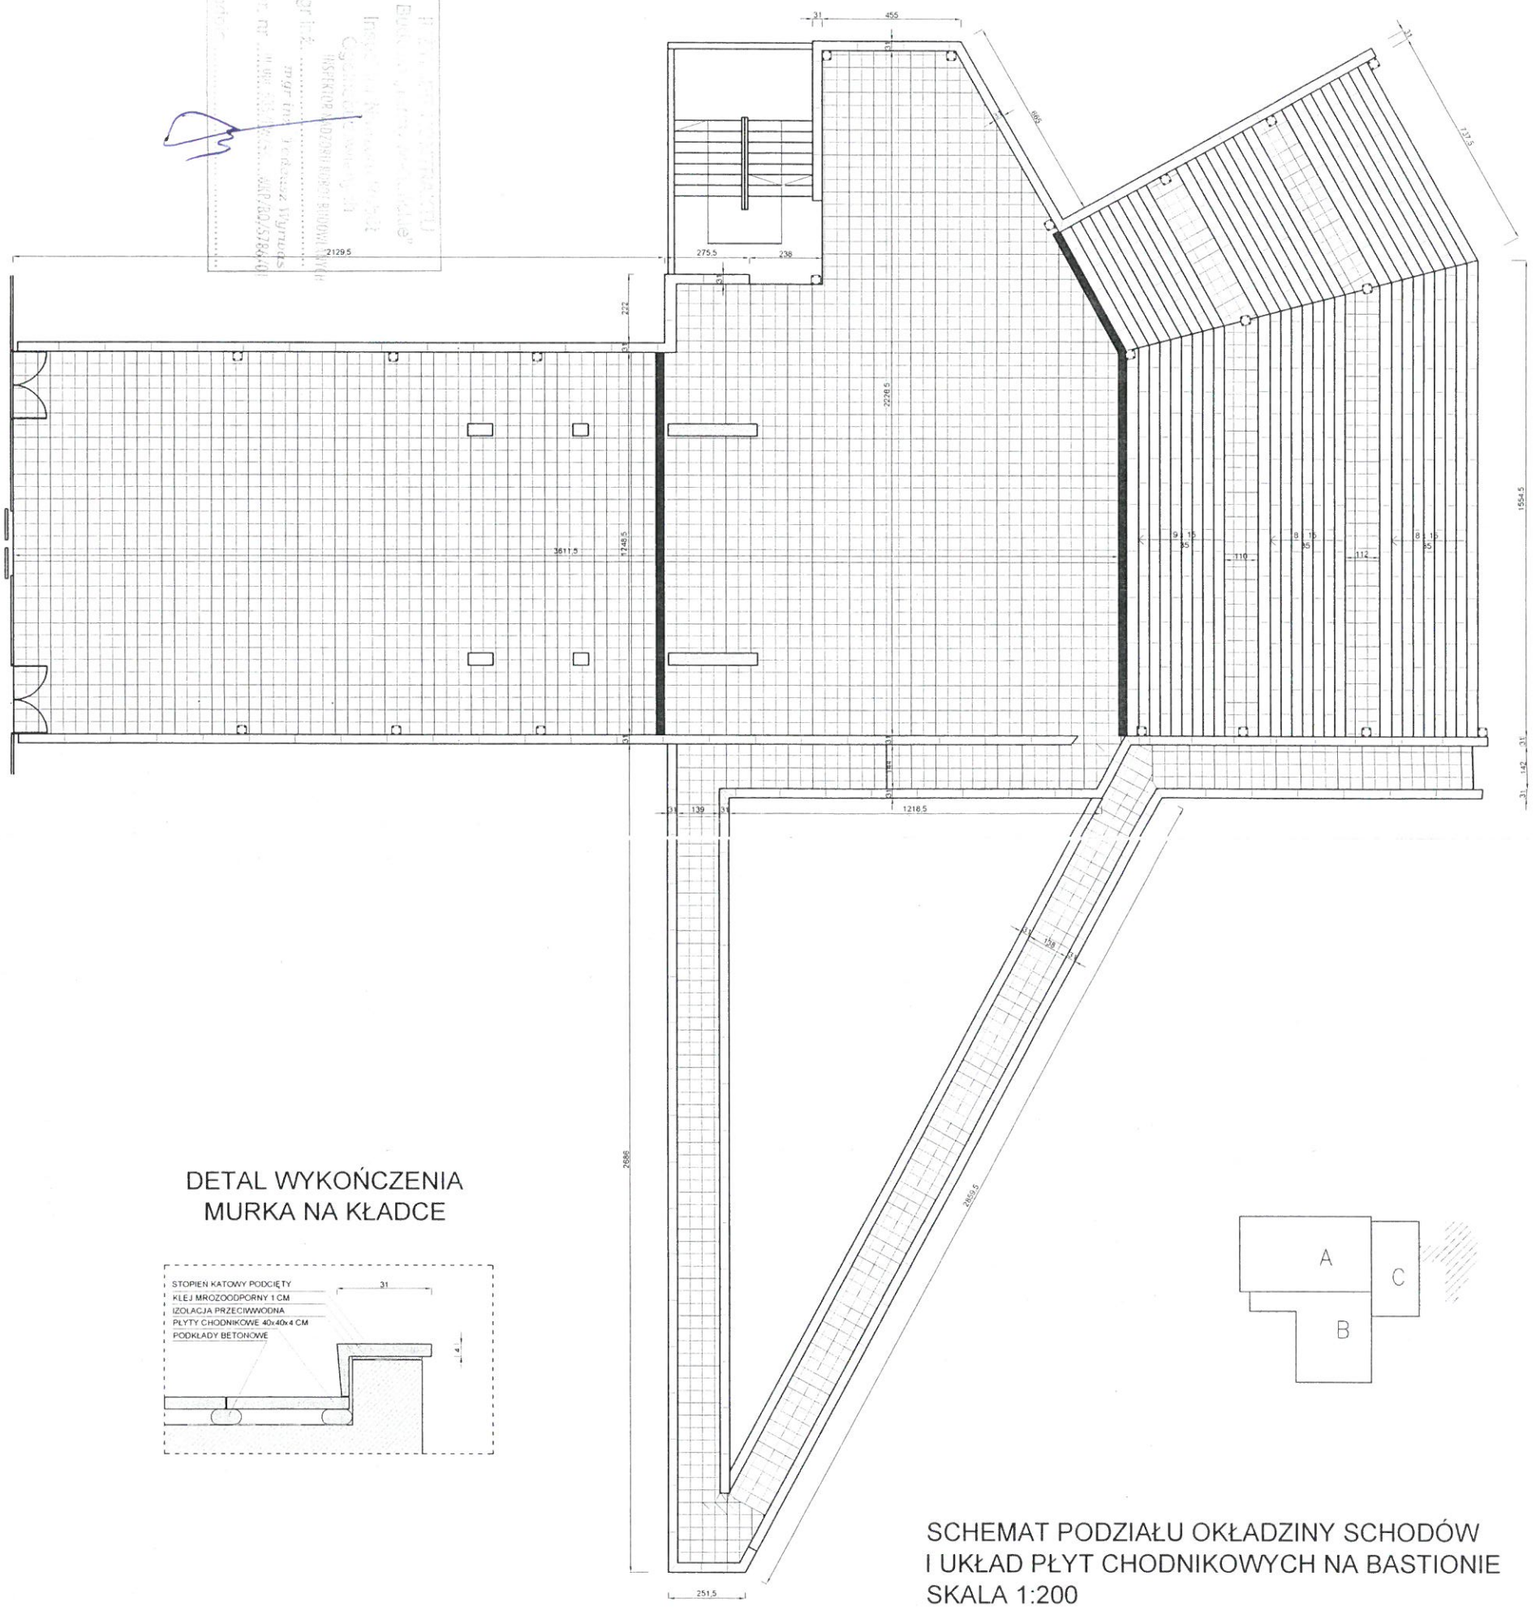

DETAL WYKOŃCZENIA
MURKA NA KŁADCE

SCHEMAT PODZIAŁU OKŁADZINY SCHODÓW
I UKŁAD PŁYT CHODNIKOWYCH NA BASTIONIE
SKALA 1:200

DOKUMENTACJA
POWYKONAWCZA

mgr inż. Wojciech Maciaszek
upr. bud. nr 46/82
Uprawnienia budowlane do kierowania robotami budowlanymi bez ograniczeń w specjalności konstrukcyjno-budowlanej