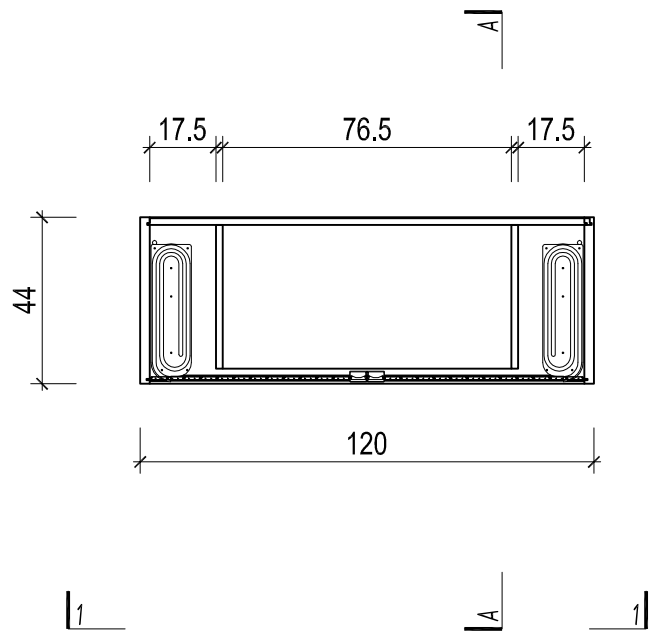

M_IN18 RZUT

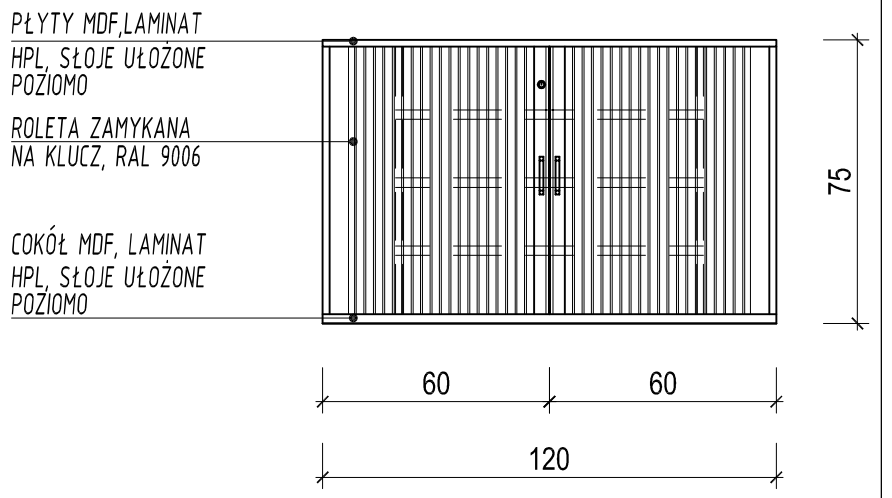

M_IN18 WIDOK 1-1

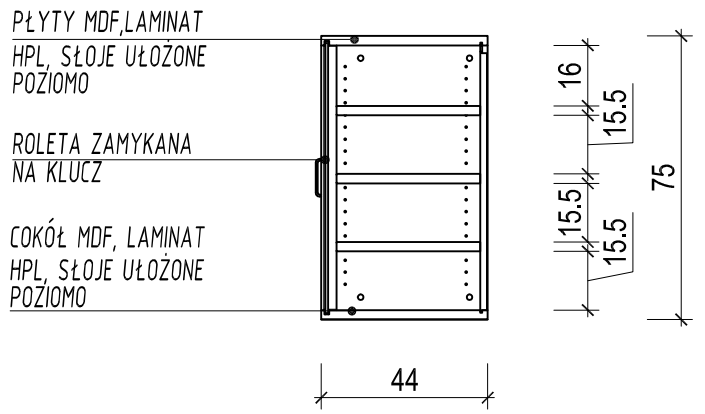

M_IN18 PRZEKRÓJ A-A

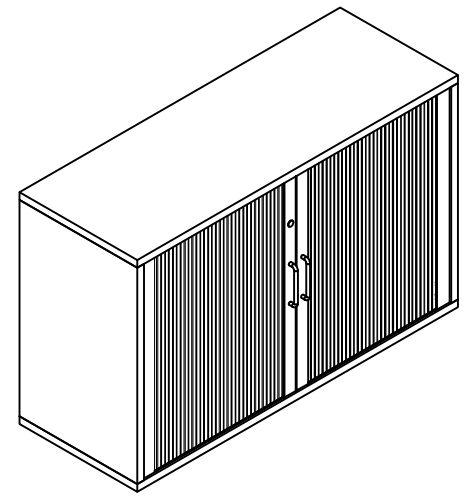

M_IN18 - RYSUNEK POGLĄDOWY

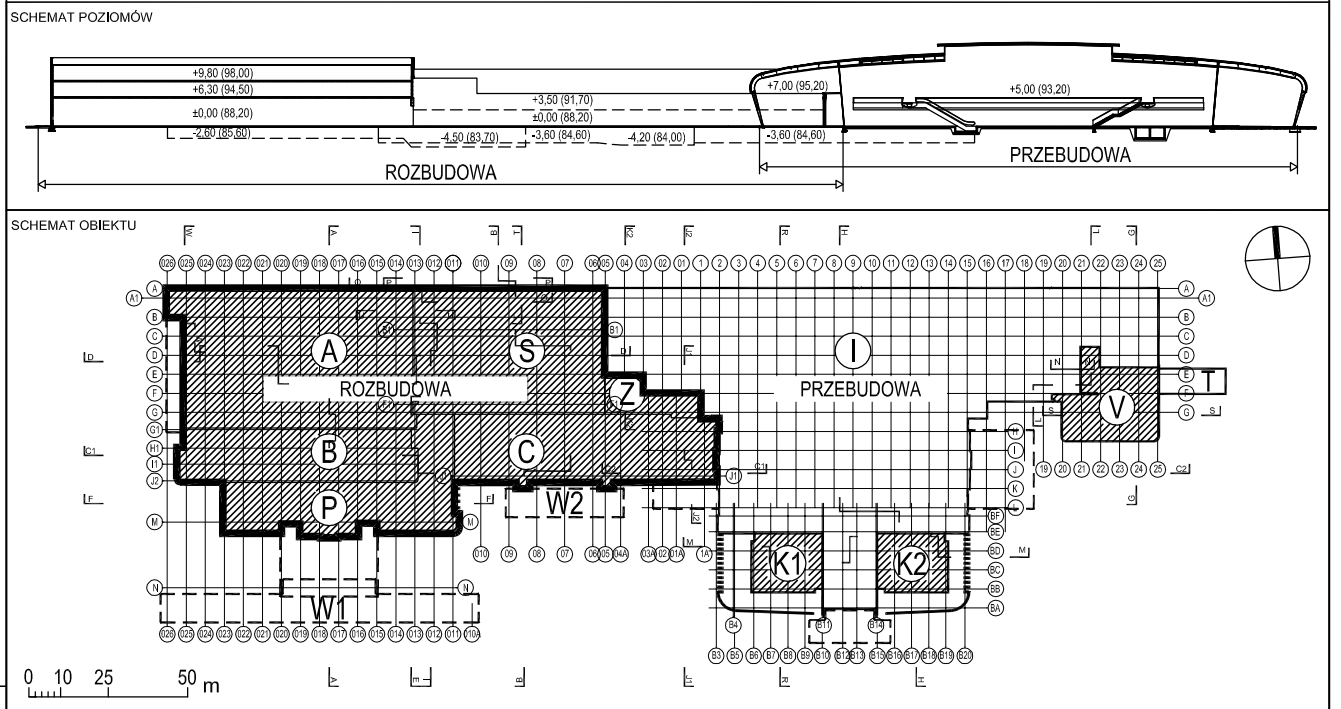

ZLECENIODAWCA:
PORT LOTNICZY POZNAŃ-ŁAWICA Sp. z o. o.

ADRES ZLECENIODAWCY:
ul. Bukowska 285, 60-189 Poznań

NAZWA I ADRES OBIEKTU BUDOWLANEGO:
ROZBUDOWA I MODERNIZACJA BUDYNKU TERMINALA PASAŻERSKIEGO PORTU LOTNICZEGO POZNAŃ-ŁAWICA
UL. BUKOWSKA 285, 60-189 POZNAŃ

	UPRAWNIENIA:	PODPIS:
GŁÓWNY PROJEKTANT:		
mgr inż. MICHAŁ BALAS	WKP/0220/PWOK/04	
PROJEKTANT:		
mgr inż. arch. PRZEMYSŁAW BORKOWICZ	290/Pw/94	
OPRACOWUJĄCY:		
mgr inż. arch. DOMINIKA PRZYBYLSKA-GODNIAK	WP-OIA/Okk/UpB/22/2010	
mgr inż. arch. MICHAŁ BEYGA	WP-OIA/OKK/UpB/63/2008	
SPRAWDZAJĄCY:		
mgr inż. arch. ANNA GRUSZECKA	12/P/96	

ZATWIERDZENIE INŻYNIERA:
DATA:

BRANŻA: ARANŻACJA WNĘTRZ
STADIUM: PROJEKT POWYKONAWCZY
SKALA: 1:20

TYTUŁ RYSUNKU:
PROJEKT ARANŻACJI WNĘTRZ WRAZ Z PROJEKTEM MEBLI NIETYPOWYCH
SZAFKA PRZY CHECK-IN: M_IN18, M_IN19

JEDNOSTKA PROJEKTOWA:
Studio ADS
spółka z ograniczoną odpowiedzialnością
spółka komandytowa
ul. Mostowa 11/11
61-854 Poznań
tel.: +4861 858 29 00
faks: +4861 855 70 45
e-mail: office@studioads.pl

GENERALNY WYKONAWCA:
HOCHTIEF POLSKA
HOCHTIEF POLSKA S.A.
ul. Elbląska 14
01-737 Warszawa
ODDZIAŁ W POZNANIU
al. Niepodległości 6
60-967 Poznań
tel.: +4861 859 22 00
faks: +4861 859 09 67

INŻYNIER:
ECM Group Polska Sp. z o.o.
ul. Emilii Plater 53
00-113 Warszawa

NUMER RYSUNKU:
AW-C-05-002

DATA:
31-01-2012

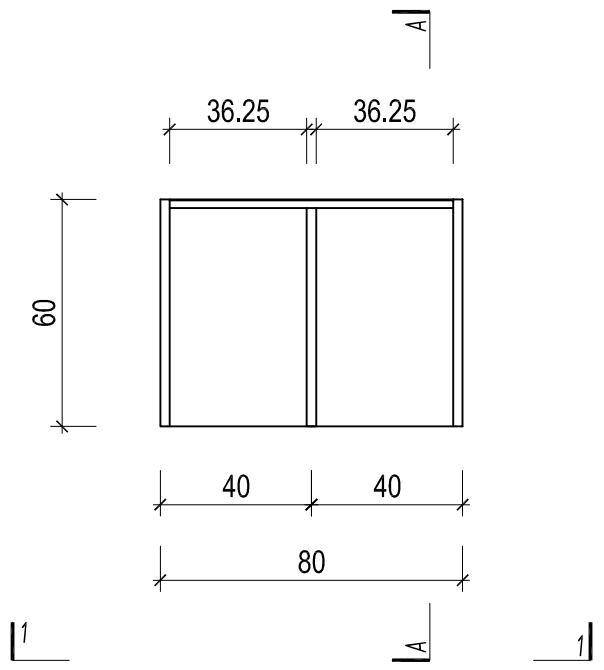

M_IN19 RZUT

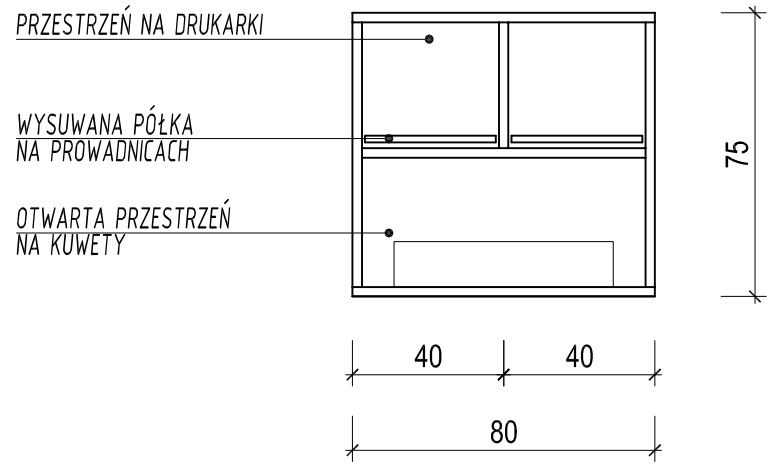

M_IN19 WIDOK 1-1

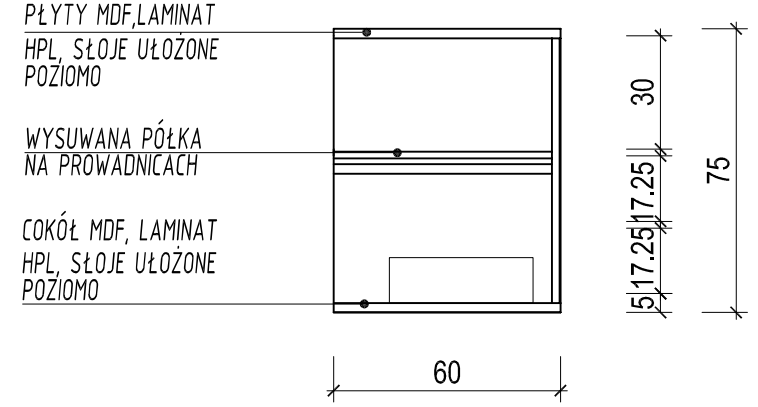

M_IN19 PRZEKRÓJ A-A

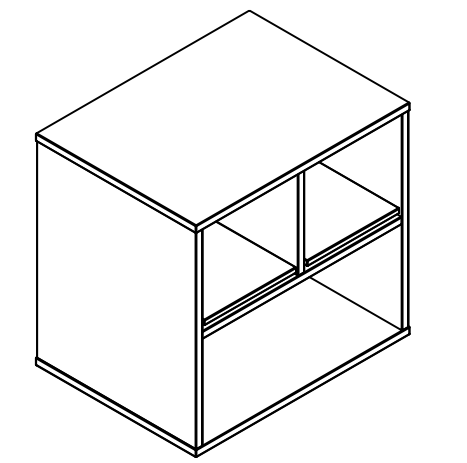

M_IN19 - RYSUNEK POGLĄDOWY