Województwo: pomorskie
Powiat: chojnicki
Obręb: m_Chojnice
ul. Stanisława Karpusa
działka 2539, 287/63
KERG. 6640.1050.2014
skala 1:500
km. 6.206.17.22.2.3

Podkład:
Mapa do celów projektowych 1:500
KERG. 1605/2013
pomiar z dnia 18.09.2013 roku

Inwentaryzacja powykonawcza

1. sieci kanalizacji deszczowej
2. linii kablowej oświetlenia drogowego

Decyzja Nr:
AB.6740.1.909.2013 z dnia 02.01.2014 roku

USŁUGI GEODEZYJNO-KARTOGRAFICZNE
GEO KRIS
mgr inż. Krzysztof Mazurkiewicz
ul. Wicka Rogali 13, 89-604 Chojnice
tel. 52 398-71-29, kom. 608-686-455
NIP 665-112-95-25 REGON 771591691

2014 -05- 22

GEODETA
inż. Leszek Dalecki
GEODETA UPRAWNIONY
mgr inż. Krzysztof Mazurkiewicz
Upr. Nr 19390 G.G.K.

Przed przystąpieniem do prac projektowych należy na niniejszy podkład mapowy nanieść urządzenia techniczne podziemne i nadziemne
a) projektowane i uzgodnione w Zespole Uzgadniania Dokumentacji Projektowej
Właściciel, władający, inwestor są prawnie zobowiązani do ochrony znaków geodezyjnych na terenie inwestycji budowlanej (nieruchomości)
(art. 15. 48 pkt 3 ustawy z dnia 17.05.89 r.-tekst jedn. Dz.U. 10.193.1287 Prawo geodezyjne i kartograficzne
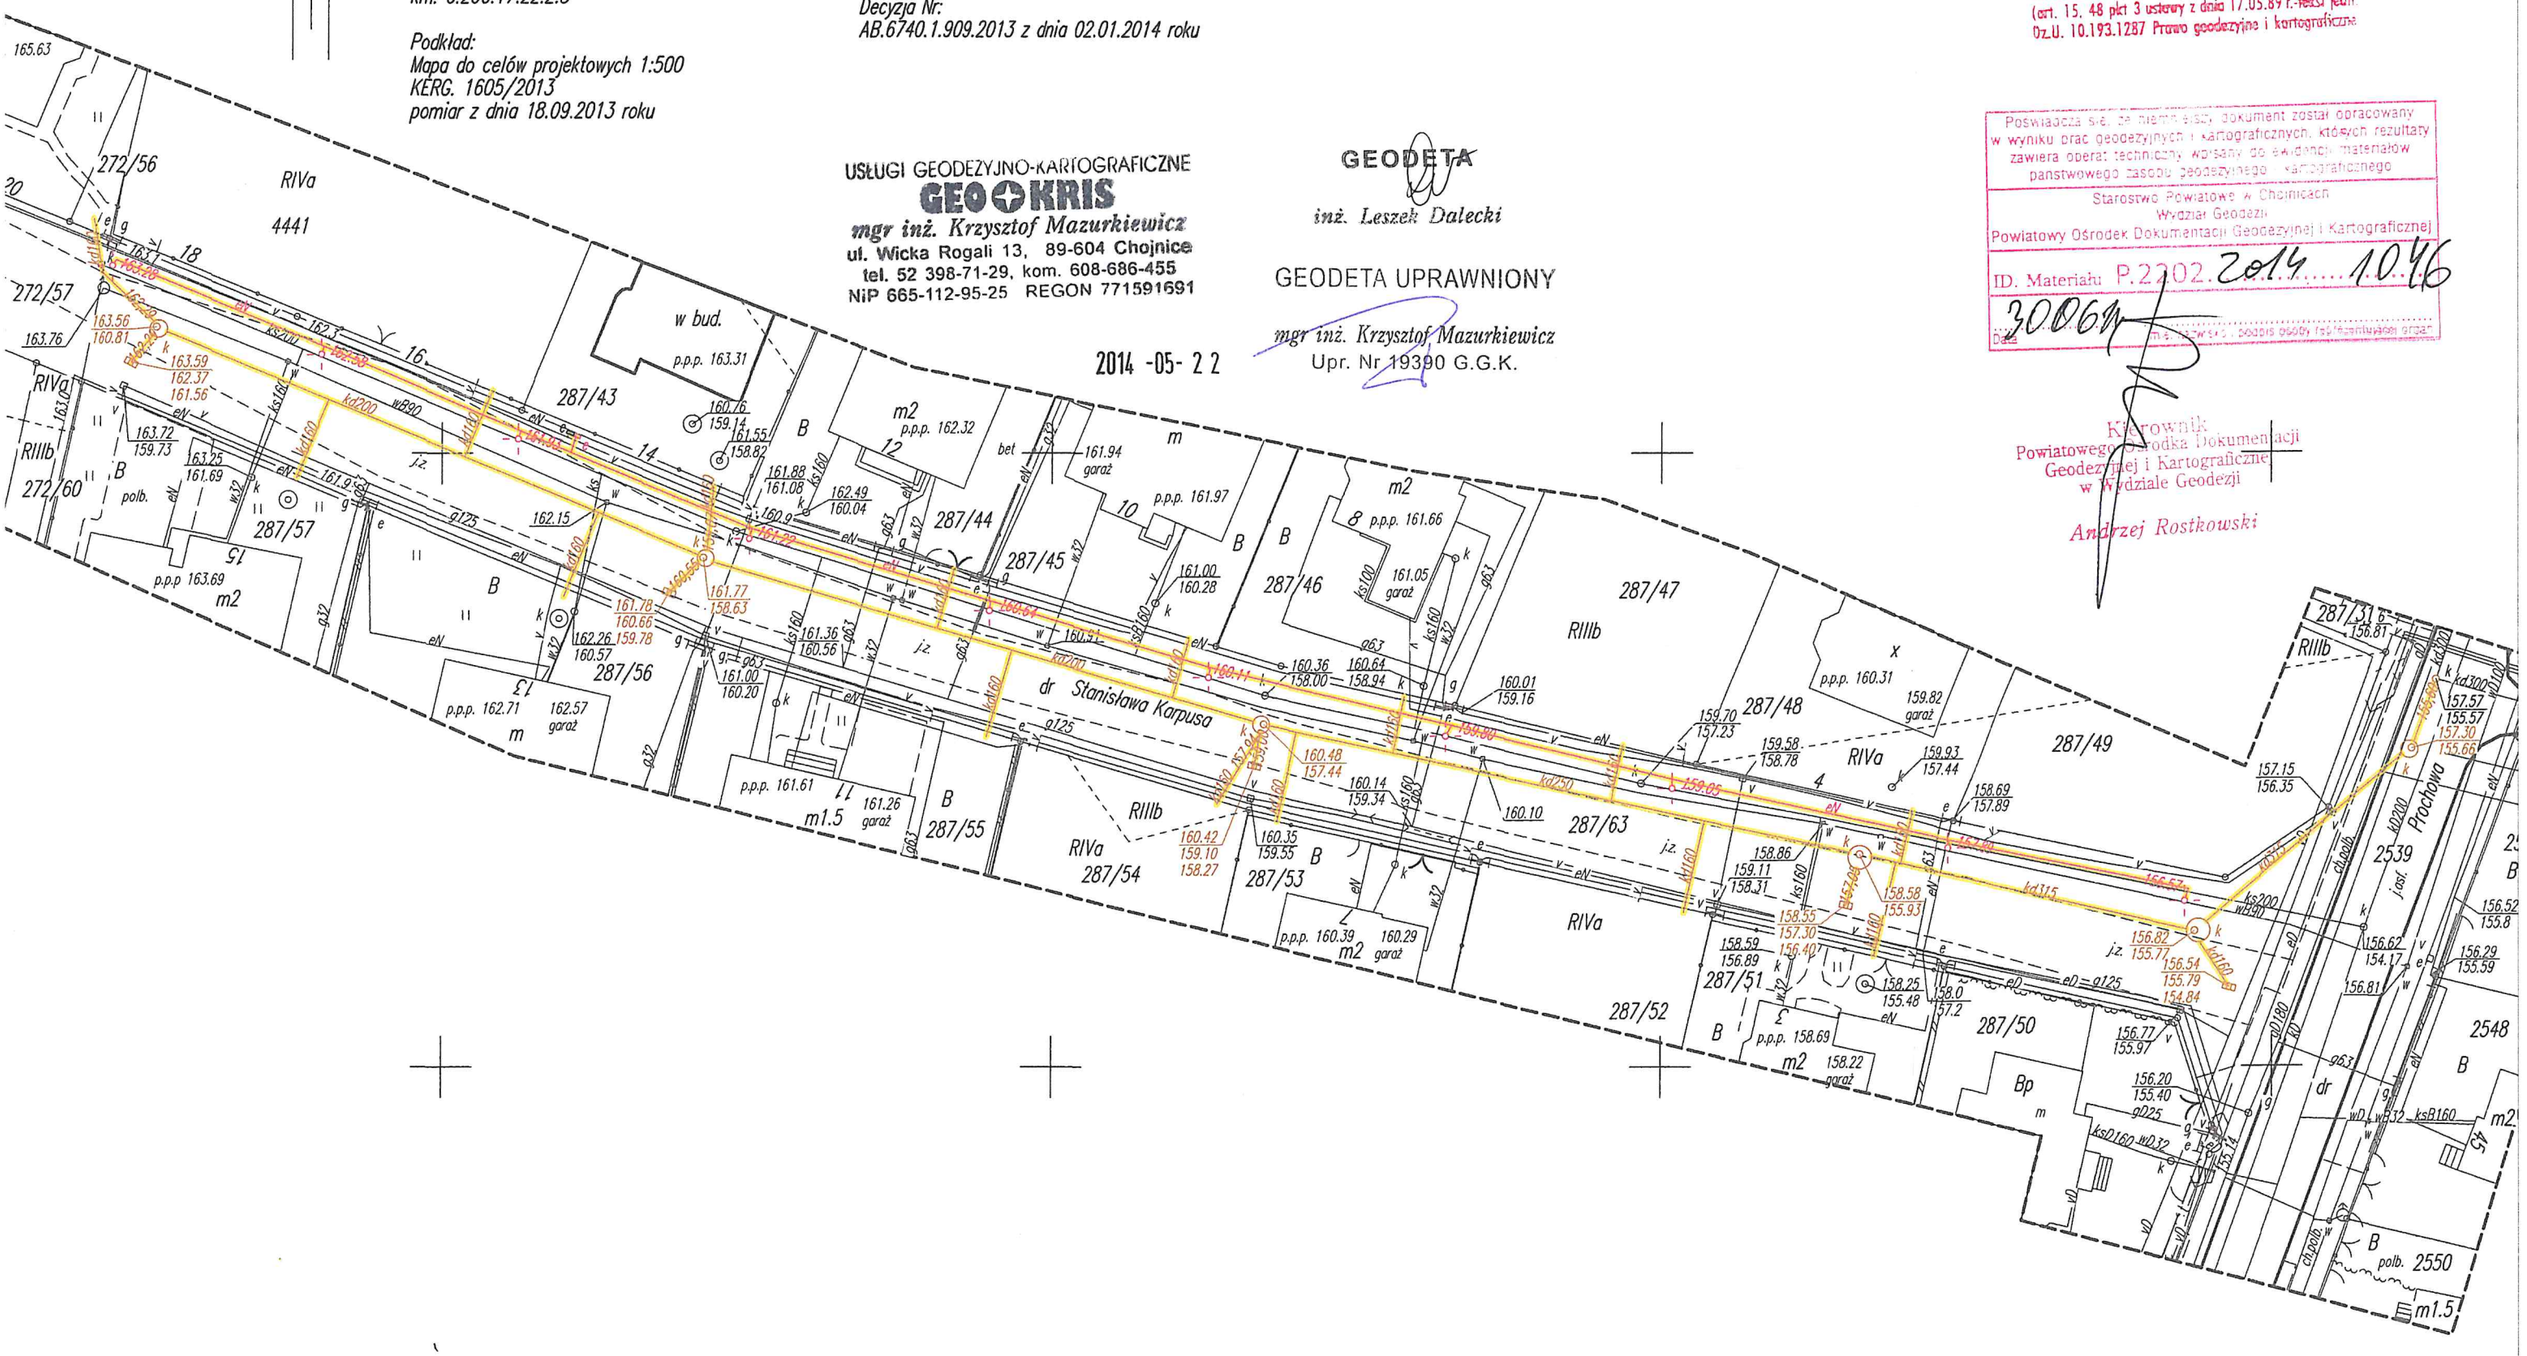
Poświadcza się, że niniejszy dokument został opracowany w wyniku prac geodezyjnych i kartograficznych, których rezultaty zawiera operat techniczny wpisany do ewidencji materiałów państwowego zasobu geodezyjnego i kartograficznego
Starostwo Powiatowe w Chojnicach
Wydział Geodezji
Powiatowy Ośrodek Dokumentacji Geodezyjnej i Kartograficznej
ID. Materiału P.2202.2014.....1046
Data 30061 podpis osoby odpowiedzialnej
Kierownik
Powiatowego Ośrodka Dokumentacji Geodezyjnej i Kartograficznej w Wydziale Geodezji
Andrzej Rostkowski