RZUT

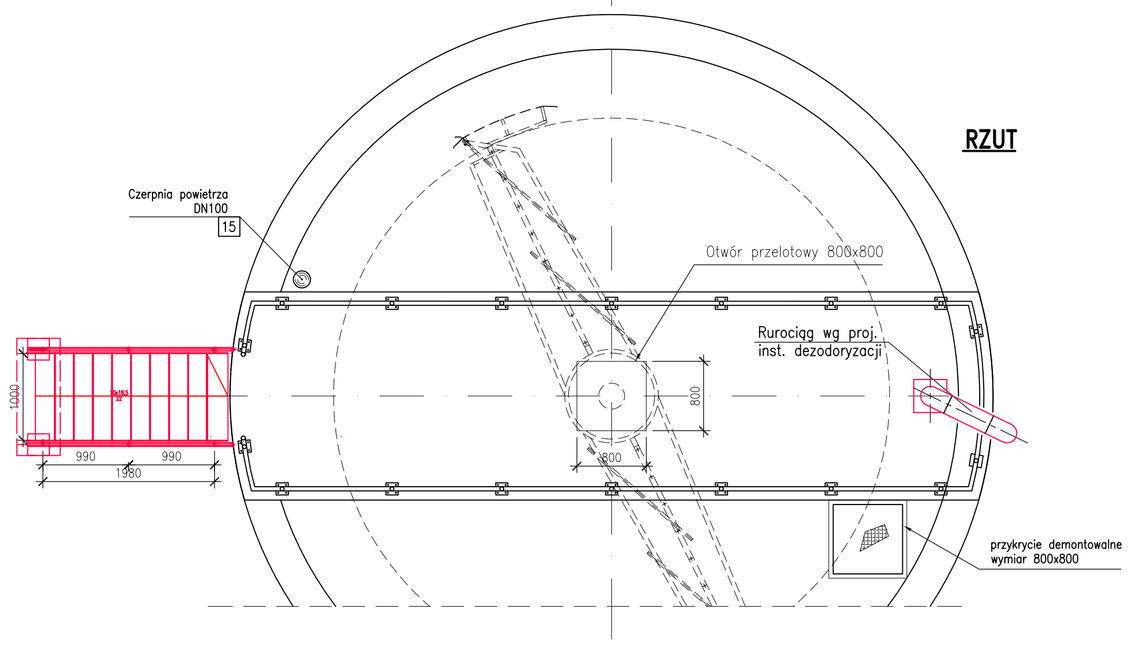

SZCZEGÓŁ – "A"

Koryto

ilość elementów – 17 szt.
Skala 1:10

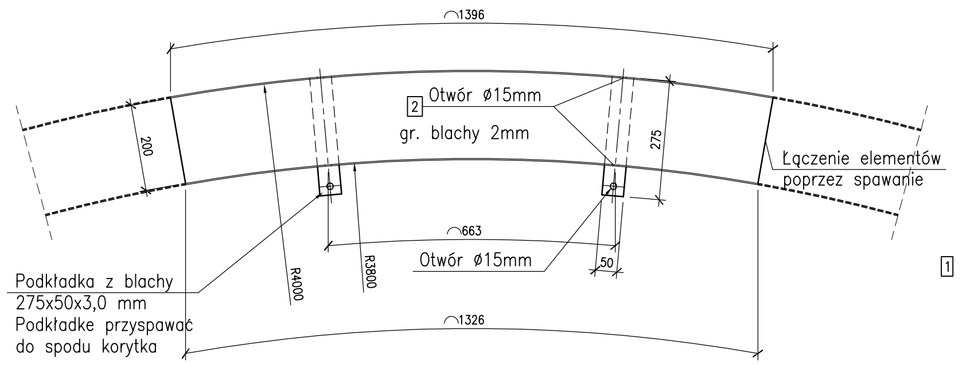

element odpływowy koryta

ilość elementów – 1 szt.
Skala 1:10

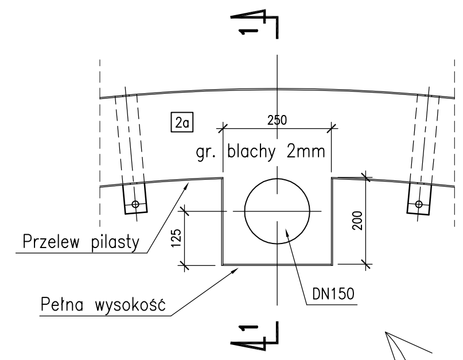

PRZEKRÓJ 1–1

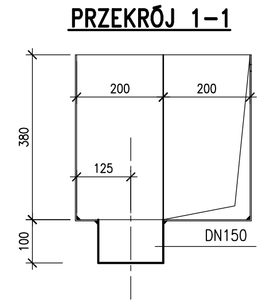

PRZEKRÓJ A – A

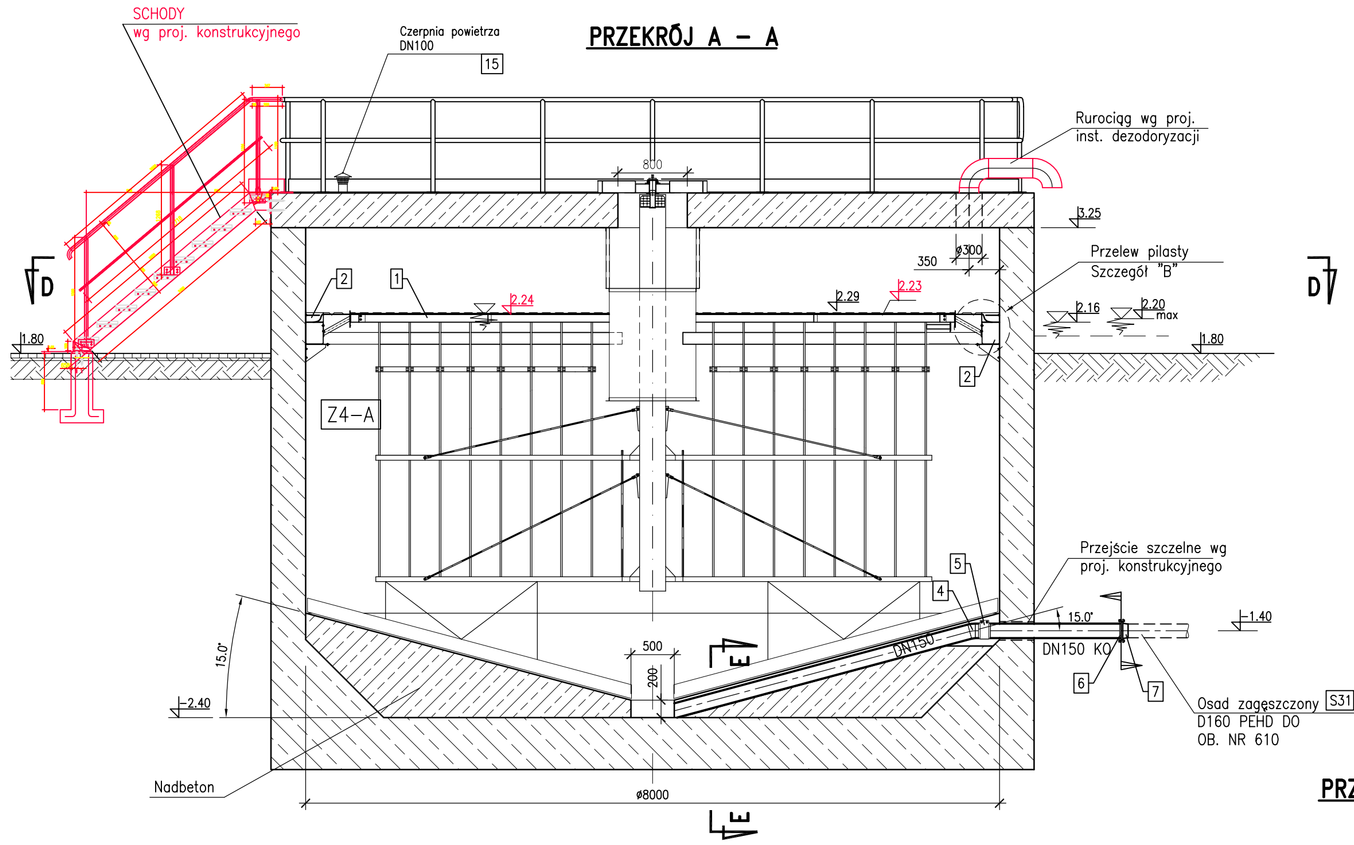

PRZEKRÓJ B – B

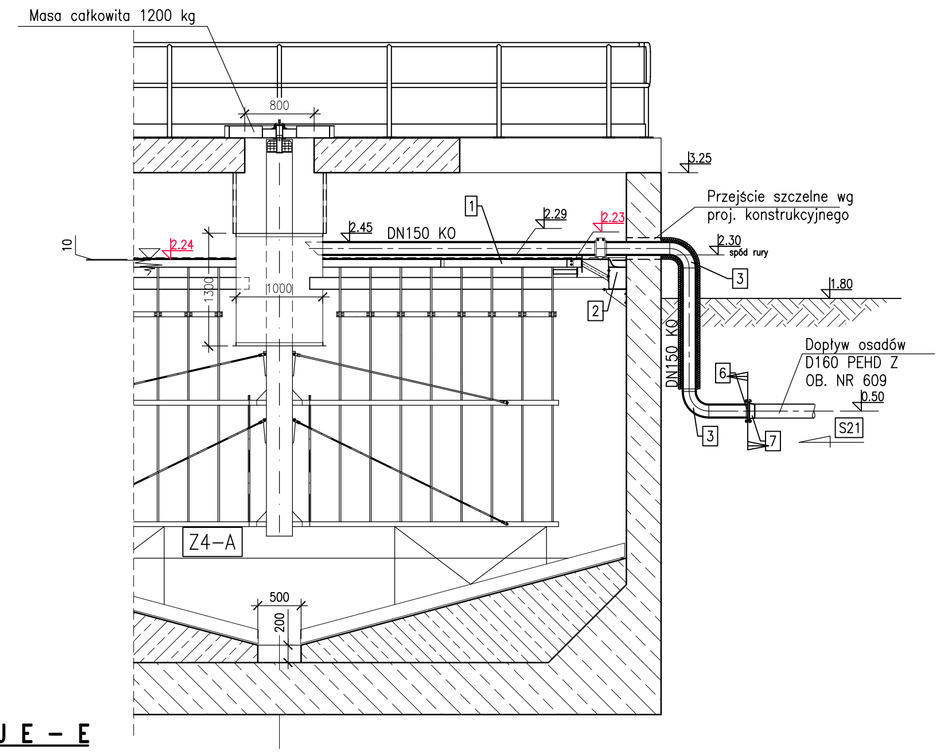

PRZEKRÓJ C – C

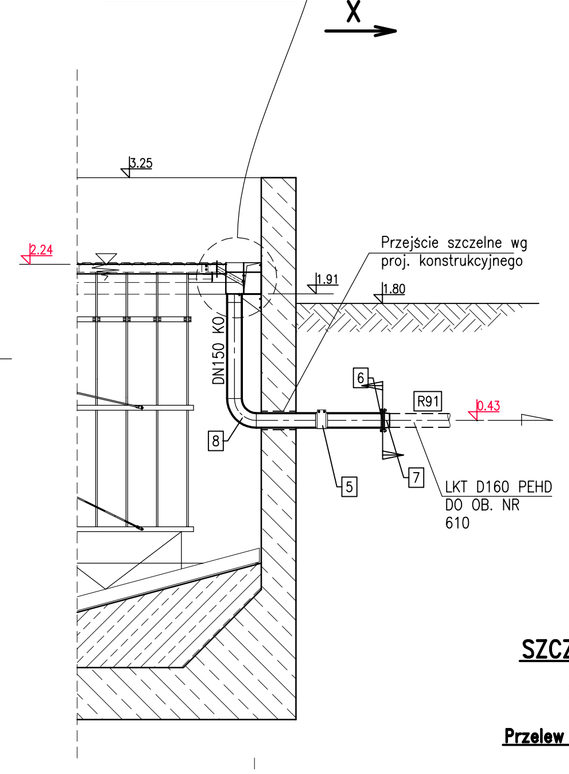

SZCZEGÓŁ – "B"

Skala 1:10

Przelew pilasty L=23,90 m

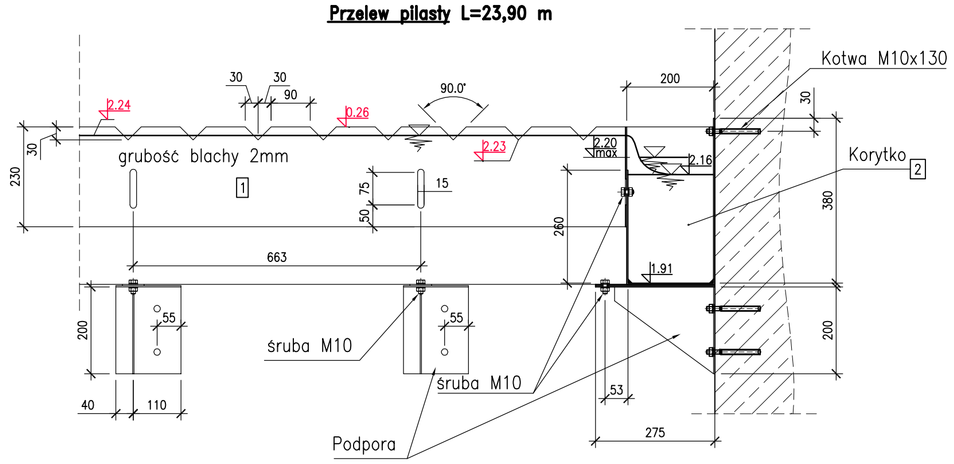

PRZEKRÓJ E – E

skala 1:25

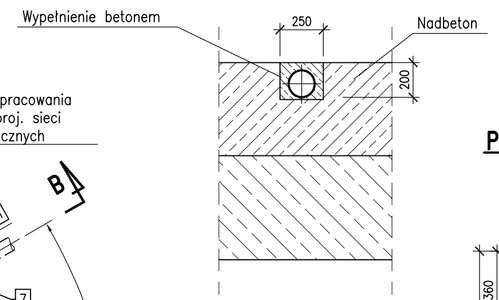

SZCZEGÓŁ – "C"

Skala 1:20

PRZEKRÓJ 1 – 1

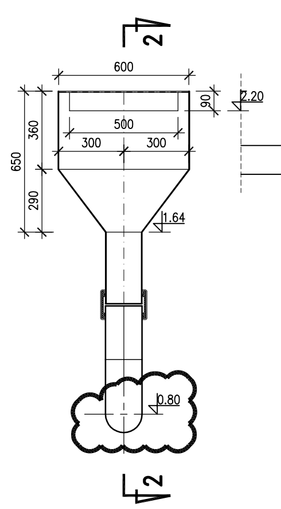

PRZEKRÓJ 2 – 2

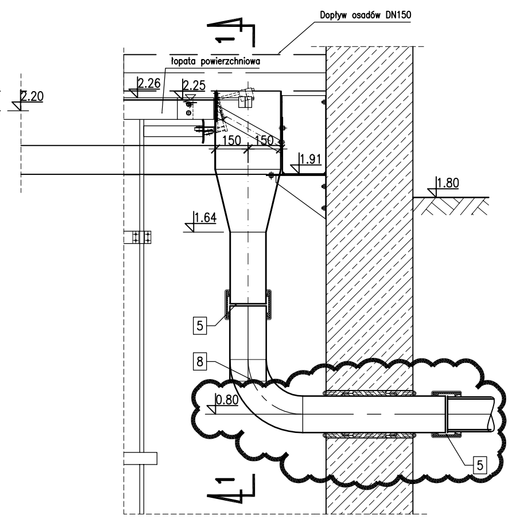

RZUT

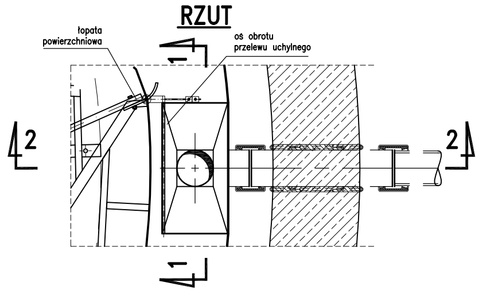

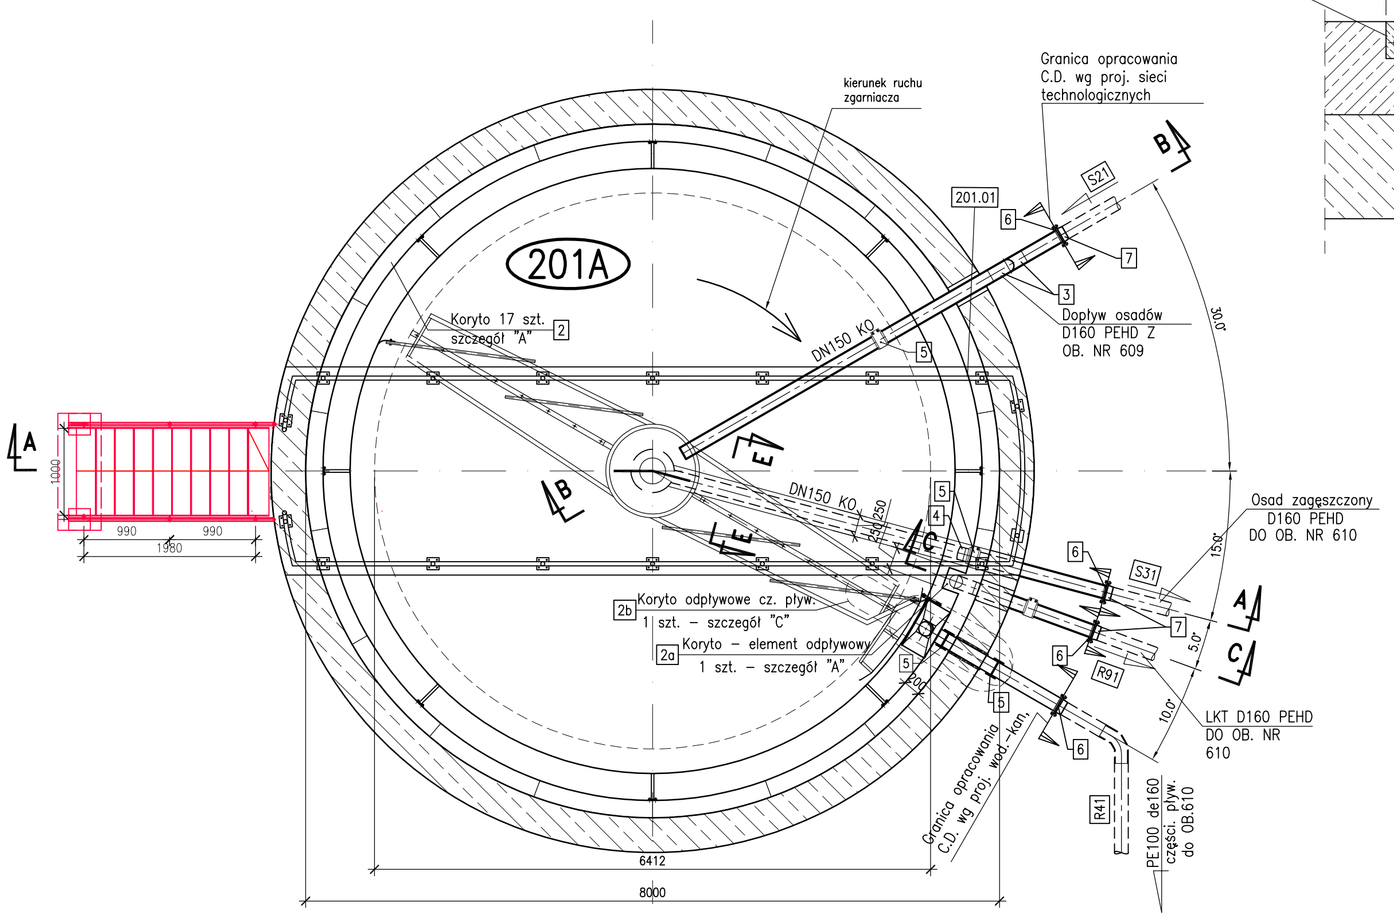

UWAGI:

1. Części pływające są zbierane w korycie (poz. 2b).
2. Wykonano odprowadzanie części pływających z koryta (poz. 2b) rurociągiem R41 do OB.610.
3. Wody osadowe odprowadzane są do OB.610 poprzez koryto (poz. 2a) rurociągiem R91.
4. Krawędzie przelewowe koryta (poz. 2a) zbezpieczono przegrodą pionową przed przedostawaniem się części pływających, wg projektu dostawcy koryt i mieszadła.

dała 31.07.2009r Jerzy Sznajder.

OPIS		DATA	REWZJA
	podpis	data	rewizja

PROTECTIVE NOTE: Conveying and copying of this document, utilization and information about its contents prohibited as long as not permitted expressly. Any contravention will oblige to compensation. All rights reserved for case of patenting or TM-registration.

WTE Wassertechnik (Polska) Sp. z o.o.
ul. Rybacka 45
02-695 Warszawa
Tel.: 48 (22) 331 48 50
Fax: 48 (22) 331 48 51
e-mail: office@wte-pl.com

Polimex-Mostostal EDILOS SA
ul. Twarogowska 12
08-110 Siedlce
Tel. (+48) 25 / 644 31 20
Fax (+48) 25 / 644 55 52

inwestycja: MODERNIZACJA I ROZBUDOWA O CZĘŚĆ BIOLOGICZNĄ MECHANICZNO–CHEMICZNEJ OCZYSZCZALNI ŚCIEKÓW "ZDROJE" w SZCZECINIE
adres: SZCZECIN, ul.WSPÓLNA 41/43

tytuł rysunku: ZAGĘSZCZACZE OSADU WSTĘPNEGO OBIEKT NR 201A RZUT I PRZEKROJE
stadium: PROJEKT POWYKONAWCZY
branża: TECHNOLIGICZNA

sprawdził:	projektował:	nr umowy:		
Romual Markowski	Jerzy Sznajder	2000/PL/16/P/PE/016-12		
nr uprawnień: 46/Sz/83	nr uprawnień: St–575/86	skala: 1:50	data rysunku: 07.2009	nr rysunku: SZZ201TWO1
podpis: data/data:	podpis: data:	nr pliku: SZZ201TWO1	format: 1130/840	nr rysunku wers.: