



Orange Polska
Hurt
Infrastruktura i Serwis Usług
Zarządzanie Zasobami Infrastruktury
i Obsługi Klienta
al. 29 Listopada 20, 31-401 Kraków
tel.: 12 2550637 www.hurt-orange.pl

SOLSTAR HOMES Sp. z o.o.
ul. Jana Heweliusza 11/1414
80-890 Gdańsk

Kraków, 03 stycznia 2023r.

Numer pisma: TTDSIKU-514⁴⁹~~50~~/22/JB

Temat: warunki techniczne na nawiązanie do sieci telekomunikacyjnej Orange Polska projektowanego budynku posterunku policji na działce 508/152 położonej przy ul. Sanatoryjnej w Krośnicach (gm. Krośnice)

Szanowni Państwo,

W odpowiedzi na Państwa wniosek informujemy, że celem nawiązania w/w obiektu do sieci telekomunikacyjnej należy zaprojektować:

- infrastrukturę telekomunikacyjną do najbliższego punktu styku z siecią OPL, którym jest studnia telekomunikacyjna 443431251/8A/6A/5 (typu SKR-2) wskazana na załączonej mapie. W dokumentacji projektowej przedstawić rzut ściany studni, do której projektuje się nawiązanie i przekrój nawiązania.

Niniejsze warunki wydaje się dla celów projektowych i nie stanowią one zobowiązania Orange Polska S.A. do wykonania przyłączenia do sieci telekomunikacyjnej.

Jeżeli inwestor zainteresowany jest korzystaniem z usług Orange Polska S.A., to informację w tej sprawie może uzyskać poprzez zakładkę **Kontakt** na stronach:

<https://www.orange.pl/duze-firmy> lub <https://www.orange.pl/male-srednie-firmy>

Informujemy, że Komenda Wojewódzka Policji we Wrocławiu ma Opiekuna Klienta w Orange Polska S.A. kontakt: Wojciech.Grolik@orange.com

W przypadku realizacji prac projektowych przez Klienta należy projektowane trasy i lokalizacje urządzeń telekomunikacyjnych uzgodnić zgodnie z obowiązującymi przepisami prawa, a następnie wraz z projektem wykonawczym złożyć do uzgodnienia i zatwierdzenia przez Infrastruktura i serwis Usług, Wydział Zarządzania Zasobami Infrastruktury i Obsługi Klienta w Krakowie.

Po realizacji budowy nawiązania należy dokonać odbioru prac na naszej infrastrukturze przez przedstawiciela Orange Polska S.A. oraz przekazać dokumentację powykonawczą w wersji elektronicznej na adres komórki opiniującej wcześniej projekty.

Przed rozpoczęciem prac przy i na urządzeniach telekomunikacyjnych Inwestor ma obowiązek wystąpić, co najmniej 14 dni przed planowanym rozpoczęciem robót, z wnioskiem w celu zlecenia świadczenia nadzoru w trakcie prac wykonywanych na sieci i na urządzeniach telekomunikacyjnych ORANGE POLSKA. Wniosek dostępny jest na stronie www.orange.pl/wniosekonaadzor. Po wypełnieniu wszystkich wymaganych pól wniosek zostanie automatycznie przesłany i zarejestrowany przez Orange Polska S.A. Istnieje również możliwość przesłania wniosku w postaci papierowej do Orange Polska S.A. Obsługa Techniczna Klienta:

UWAGA:

Informujemy, że w obszarze działań inwestycyjnych mogą znajdować się elementy infrastruktury telekomunikacyjnej (kable szafy, puszki) będące pod **napięciem niebezpiecznym**. Elementy te oznaczone są przywieszkami koloru czerwonego, zawierającymi informację o występowaniu napięcia niebezpiecznego. W dokumentacji projektowej należy umieścić Informację o możliwości występowania na trasie/w relacji projektowanego zasobu, elementów infrastruktury z napięciami niebezpiecznymi i konieczności zachowania szczególnych środków ostrożności podczas pracy na/w zbliżeniu z nimi.

Osoby przystępujące do wykonywania prac na tak oznakowanych elementach infrastruktury w których występują napięcia niebezpieczne, powinny posiadać aktualne uprawnienia SEP (E) oraz zobowiązane są do przestrzegania Instrukcji BHP.

Wykonawca przystępując do prac na infrastrukturze Orange Polska S.A., zobowiązany jest do przestrzegania i stosowania standardów w zakresie bezpieczeństwa i kontroli dostępu w zakresie:

- uzgodnienia terminu rozpoczęcia prac,
- prowadzenia prac wyłącznie pod nadzorem właścicielskim ze strony OPL,
- oznaczania miejsca prowadzenia prac tablicą informacyjną.

Szczegółowy sposób postępowania dla powyższych wymagań został zapisany na stronie: www.orange.pl/wniosekondzor.

Dla robót realizowanych na infrastrukturze telekomunikacyjnej będącej w użytkowaniu OPL należy spełnić wymóg znakowania miejsca prowadzenia prac tablicą informacyjną.

a. tablica informacyjna przekazywana jest przez przedstawiciela OPL:

- przedstawicielowi inwestora (wykonawcy) na etapie przekazania placu budowy lub,
- przedstawicielowi inwestora (wykonawcy) na etapie rozpoczęcia świadczenia nadzoru nad realizowanymi robotami, dla przypadku gdy realizowane prace nie wymagają przekazania placu budowy.

b. przedstawiciel inwestora zgłasza zamiar prowadzenia prac wysyłając wniosek poprzez stronę www lub na wskazany wydanych Warunków Technicznych adres Obsługi Techniczna Klienta uzupełniając przekazywany zakres informacji o dane dotyczące:

- miejsca prowadzenia prac,
- terminu rozpoczęcia i zakończenia prac,
- nazwiska i numeru telefonu do kierownika robót,

c. w odpowiedzi na złożony wniosek/zamiar rozpoczęcia robót/ przedstawiciel Inwestora (wykonawcy) otrzymuje od komórki Orange Polska, do której kierowany był wniosek (Obsługa Techniczna Klienta) numer zgłoszenia, pod którym wniosek został zarejestrowany,

d. wykonawca robót uzupełnia tablicę informacyjną (zgodnie z określonym standardem tj: dane uzupełniane dużymi literami, w sposób trwały, pisakiem koloru czarnego, ścieralnym) wprowadzając następujące dane:

- nazwę firmy - wykonawcę, lub podwykonawcę prac,
- imię nazwisko kierownika robót,
- numer telefonu komórkowego do kierownika robót,
- numer zgłoszenia, pod którym wniosek został zarejestrowany,

e. wykonawca uzupełnia zapisy na tablicy informacyjnej i umieszcza ją w widocznym miejscu np.: na zastawach ochronnych lub za przednią szybą od strony kierowcy w samochodzie wykonawcy znajdującym się na miejscu/w pobliżu wykonywanych prac,

f. po zakończeniu prac oraz usunięciu wprowadzonych zapisów, tablica informacyjna podlega zwrotowi do Orange Polska. Sposób zwrotu tablicy informacyjnej należy uzgodnić z przedstawicielem Orange Polska w momencie przekazania tablicy..

Niniejsze warunki są ważne przez okres sześciu miesięcy od daty wydania.

Orange Polska nie bierze odpowiedzialności za wszelkie działania Inwestora podjęte w związku z przedmiotową inwestycją.

Za powyższe warunki zostanie pobrana opłata wg aktualnego cennika. Należność należy uregulować w terminie określonym na fakturze VAT, która zostanie przesłana odrębną korespondencją.

Wydział Zarządzania Zasobami Infrastruktury i Obsługi Klienta otrzymał do celów służbowych 1 egz. planu sytuacyjnego.

Z poważaniem



Jacek Bakota

Główny Specjalista

Zarządzanie Zasobami Infrastruktury
i Obsługi Klienta

Załączniki:


1 egz. mapy sytuacyjnej

Otrzymuje:

1 x adresat,

1 x a/a

Układ odniesienia: PL-ETRF89, układ wsp. płaskich: PL-2000 strefa 6 (18°), układ
Sekcje mapy: 6.157.15.23.3.3

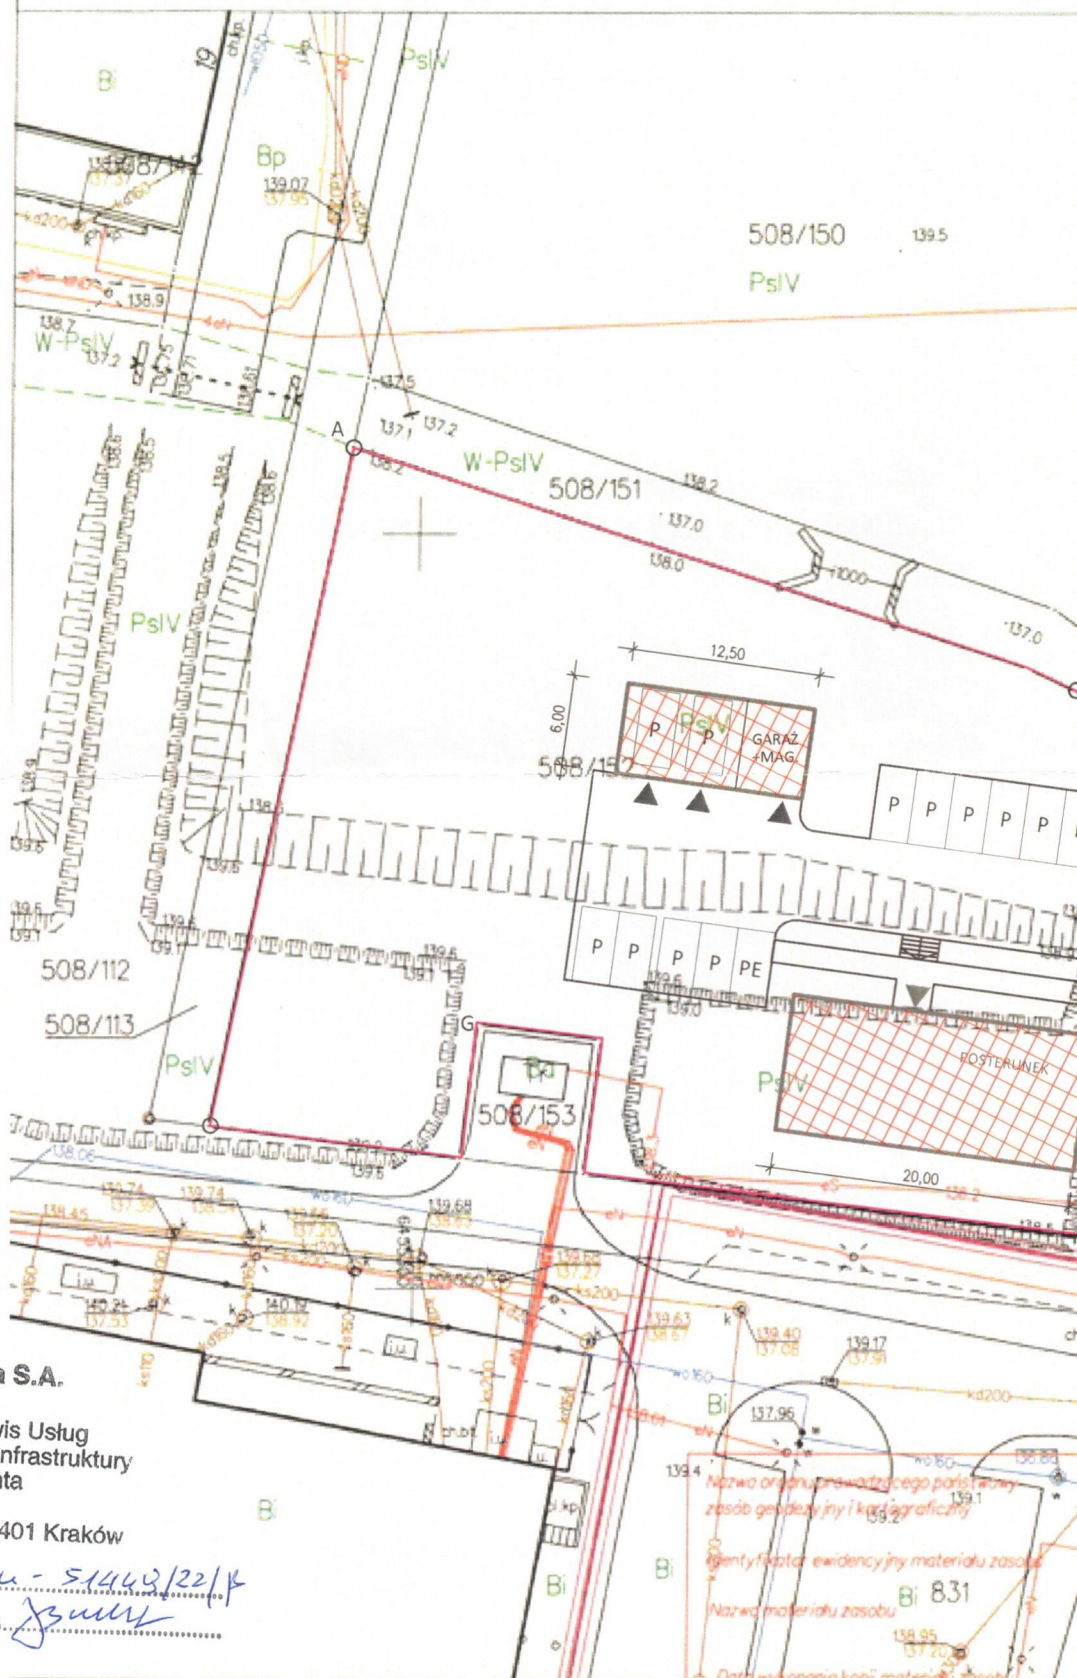

03.01.2023 / Зина

Młecz dn. 02.12.2022
Sporządził(a) wydruk: Marta Skiba

Imię, nazwisko i podpis osoby
reprezentującej organ

Obręb: 0009, Krośnice

Działka: 508/152

ys.: PL-EVRF2007-NH

Budowa Posterunku Policji w Krośnicach - w systemie modułów 3D – realizacja w trybie zaprojektuj i wybuduj


KONCEPCJA ZAGOSPODAROWANIA TERENU

Krośnice, dz. nr 508/152, obr. Krośnice / SKALA 1:500


LEGENDA:



ZABUDOWA

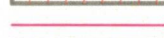

GRANICA DZIAŁKI

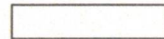

TEREN UTWARDZON



WEJŚCIE DO BUDYNKÓW




OGRODZENIE



PROJEKTOWANY ZJAZD Z GROCI GMINNEJ

MIEJSCE POSTOJOWE Z PUNKTEM ŁADOWANIA

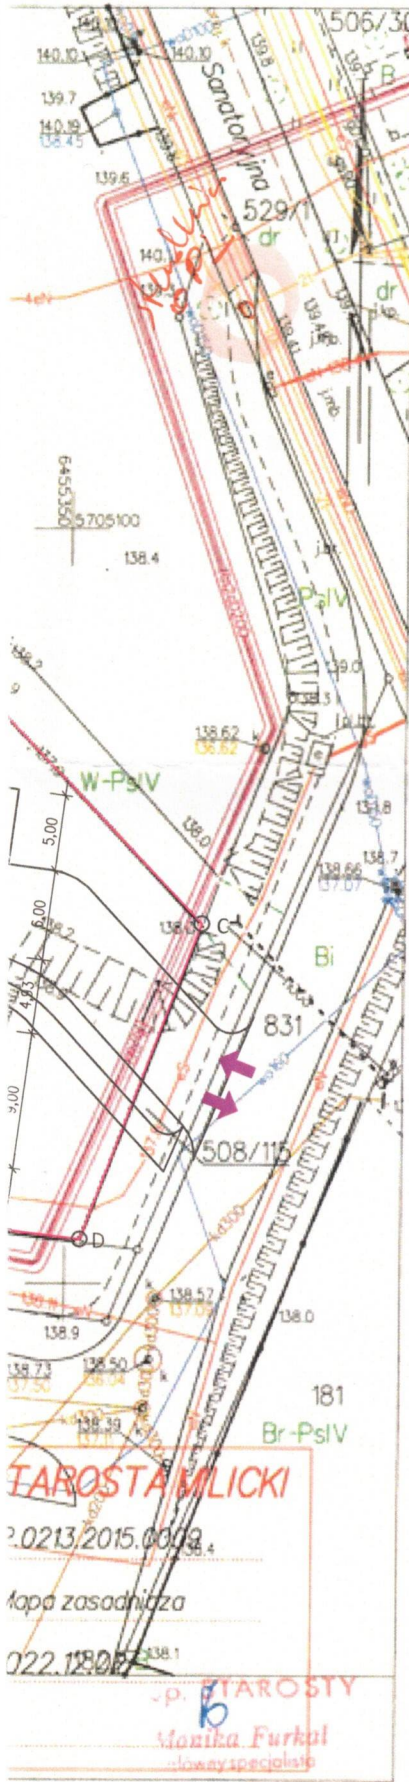

INWESTOR:

Komenda Wojewódzka Policji we Wrocławiu
ul. Podwale 31-33, 50-040 Wrocław



SOLSTAR HOMES Sp. z o.o.

ul. Jana Heweliusza 11/ 1414, 80-890 Gdańsk

NIP: 583-341-78-50 REGON: 387967305

KRS: 0000878619