


DETAL NR 1

Detal nr 1 - Instalacja oświetlenia podstawowego w auli TC1

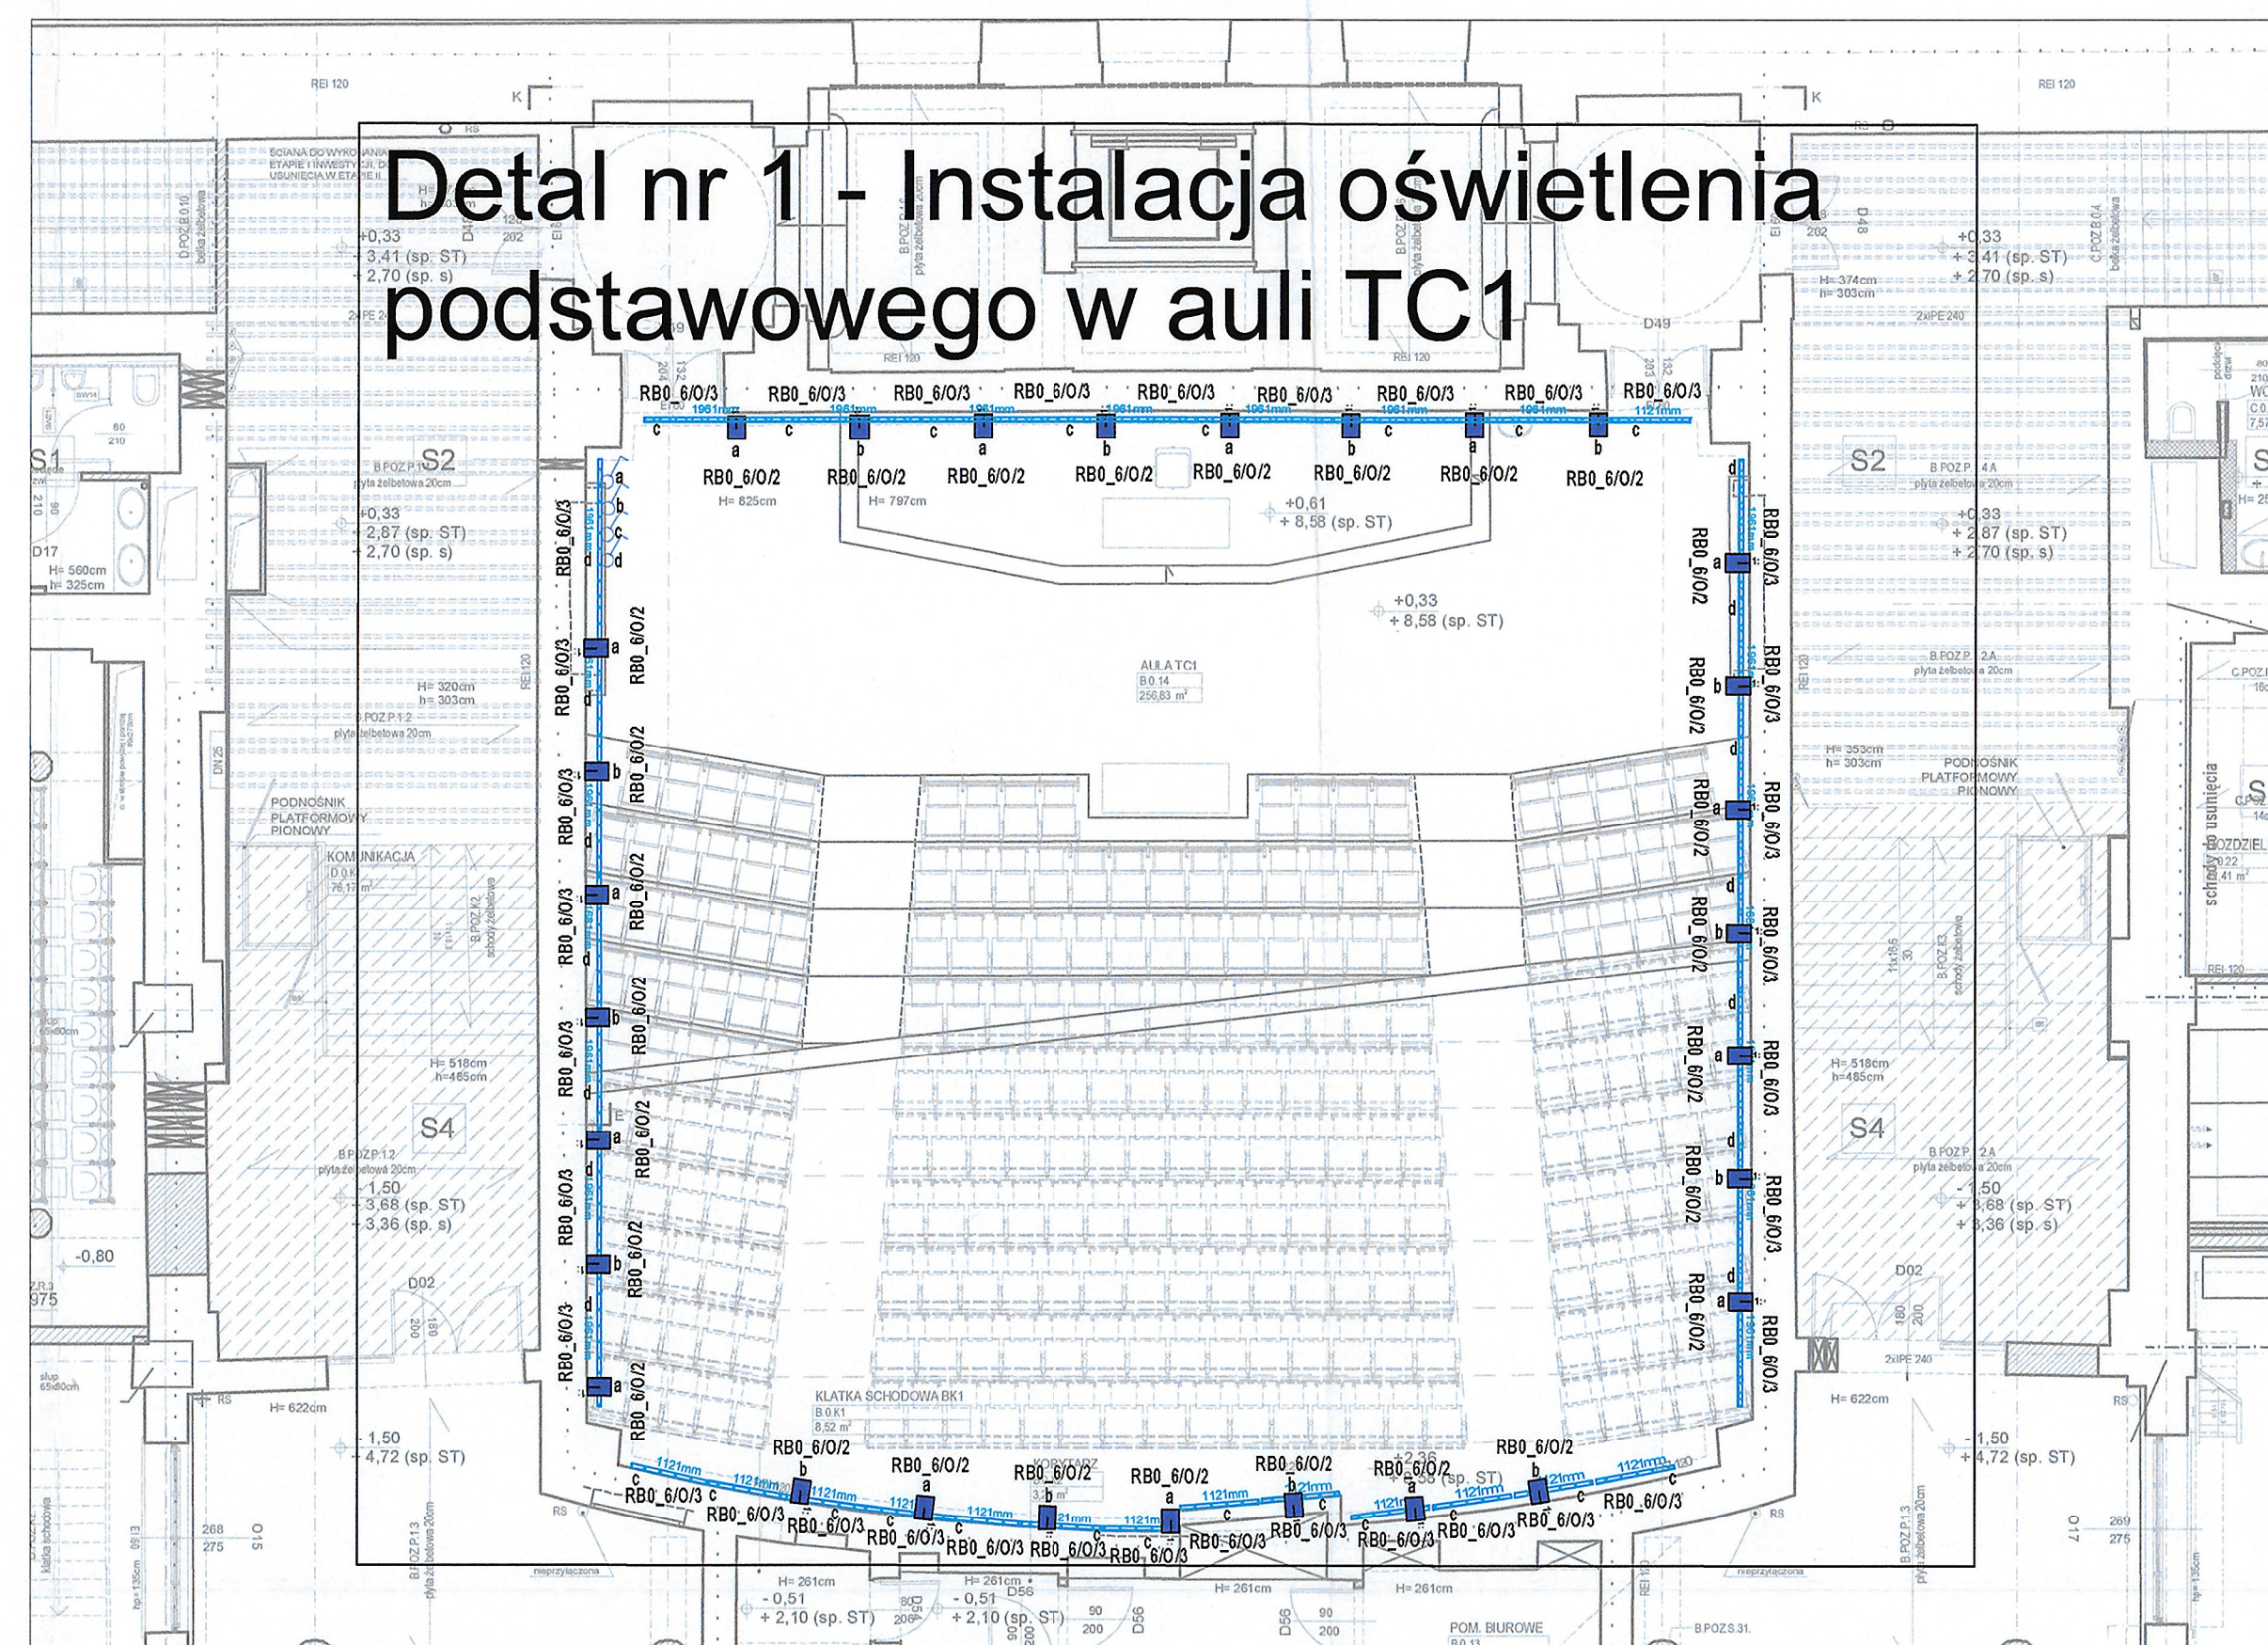

LEGENDA OŚWIETLENIE DETAL NR 1:
FRANCO 2
Profile 60 Surface Micro-P 160mm
Profile 60 Surface Micro-P 100mm
Profile 60 Surface Micro-P 112mm
Łącznik, 1-drogowy

Zakres warunkowy

Zakres podstawowy



ROZDZIELACZ R_L00.1
(RB0.6, RB0.1 PARTER - 17 opraw)

ROZDZIELACZ R_L00.3
(RC0.1 + RB0.2 POZIOM 0 - 45 opraw)

Instalacja oświetlenia podstawowego wg. detalu nr 1


ROZDZIELACZ R_L00.2
(RB0.3, PARTER
PÓŁPIĘTRO - 19 opraw)

ROZDZIELACZ R_L01.4
(RB1.6: dziedziniec, półpiętro,
partier dzwinko - 30 opraw)

ROZDZIELACZ R_LP01.1
(RC1.4 PÓŁPIĘTRO, +1, PARTER - 17 opraw)

ROZDZIELACZ R_LP01.2
(RB1.5 PÓŁPIĘTRO, +1, PARTER - 11 opraw)

Etap I

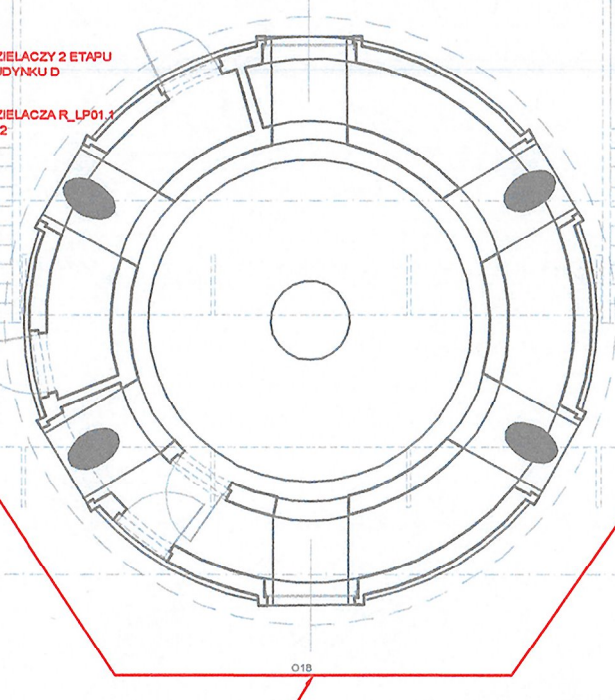

Obszar poza zakresem opracowania

ROZDZIELACZ R_L00.4
(RC0.2 + RB0.5 PARTER, POZIOM -1, KLATKA
SCHODOWA - 63 oprawy)

ROZDZIELACZ R_L00.4
(RC0.2 + RB0.5 PARTER, POZIOM -1, KLATKA
SCHODOWA - 63 oprawy)

- LEGENDA OŚWIETLENIE:
- B1 BETA SUM LED 4000lm 40W
 - D1 DL 170 LED 2000lm 20W
 - D2 DLN 170 LED 2000lm 20W
 - D3 DLN 170 LED 1000lm 10W
 - D4 DL 170 LED 1000lm 10W
 - F1 FAMA LED 8500lm 41W
 - F2 FAMA LED 4400lm 29W
 - M1 MEDIO MP LED 3000lm 22W
 - M2 MEDIO MP LED 3000lm 22W
 - M3 MEDIO MP LED 5000lm 35W
 - M4 MEDIO MP LED 4400lm 29W
 - M5 OVER MP LED 10000lm 64W
 - P1 PLATO LED 2800lm 18W
- n - nastrokowa
z - zwiastująca
w - wypuszczająca
- Łącznik hamulcowy, 1-drogowy
Łącznik, 1-drogowy
Łącznik, 2-drogowy
- ONTEC S M1
ONTEC S M2
ONTEC R M1
ONTEC R M5
ONTEC R C1
ITECH M2
ONTEC S W1 COLD
ONTEC S 20
ONTEC S M1
ONTEC S M1 z flagą
ONTEC G
- Rozdzielacz sygnału monitoringu opraw awaryjnych C-Bridge 2
Przewód komunikacyjny

DOKUMENTACJA POWYKONAWCZA
Wykonano zgodnie z projektem i naniesionymi poprawkami

homeofhouses

ul. Nowogrodzka 2-10
00-005 Warszawa

PROJEKT WYKONAWCZY

INSTALACJE ELEKTRYCZNE

Instalacja oświetleniowa. Rzut partu.

Instalacja elektryczna. Rzut partu.



