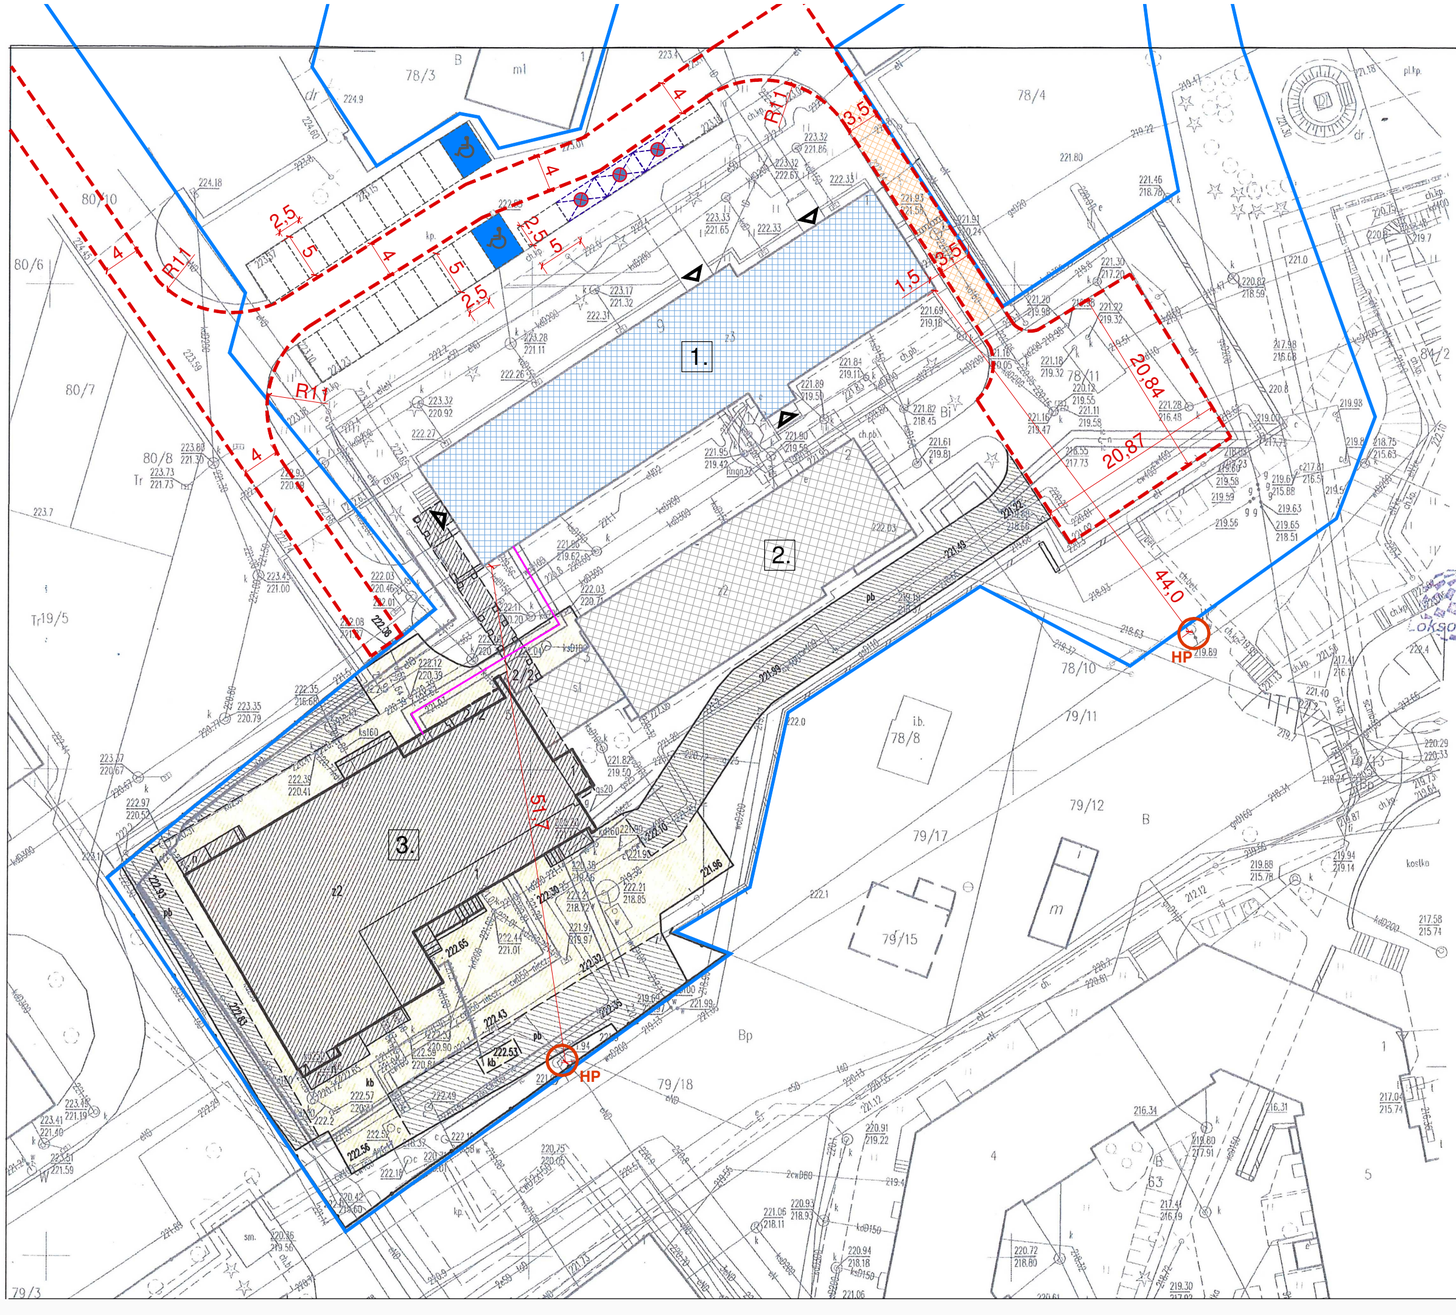

LOKSODROMA
Usługi Geodezyjno-Kartograficzne
Bartłomiej Mrugała
Nowy Pożóg 92 24-130 Końskowola
Tel: 535-032-064

MAPA INWENTARYZACJI POWYKONAWCZEJ

budynku oraz elementów zagospodarowania terenu

skala 1:500

Oznaczenie kancelaryjne zgłoszenia pracy geodezyjnej		GD-OD-II.6640.3835.2023
Numer roboty wykonawcy		812/2023
Dotyczy działki numer		78/11
Numer arkusza mapy ewidencyjnej		2
Jednostka ewidencyjna	identyfikator	066301_1
	nazwa	Lublin
Obręb ewidencyjny	identyfikator	066301_0.0015
	nazwa	Konstantynów
Powiat		miasto Lublin
adres		ul. Pielęgniarek 6
Sekcja mapy:		8.151.07.05.4.2
Układ współrzędnych	prostokątnych płaskich	2000 s 8
	wysokości	PL-EVRF2007-NH

LOKSODROMA
Usługi geodezyjno-Kartograficzne
Bartłomiej Mrugała
Nowy Pożóg 92
24-130 Końskowola
tel. +48 535 032 064
NIP 712-286-54-66, REGON: 061703211

31-10-2023

GEODETA
mgr inż. Bartłomiej Mrugała
Nr upr. 22141

Nazwa / Imię i nazwisko wykonawcy oraz data i podpis osoby reprezentującej wykonawcę prac	Imię i nazwisko, numer uprawnień zawodowych oraz data i podpis geodety uprawnionego

Zainwentaryzowano budynek oraz elementy zagospodarowania terenu, położone na działce ewidencyjnej o numerze 78/11, arkusz 2, obręb 0015- Konstantynów, przy ulicy Pielęgniarek 6 w Lublinie. Zainwentaryzowany budynek został zrealizowany zgodnie z planem zagospodarowania terenu, który jest załącznikiem do decyzji pozwolenia na budowę.
Wynikami inwentaryzacji powykonawczej uzupełniono treść mapy zasadniczej miasta Lublina.

Oświadczam, że niniejszy dokument został opracowany w wyniku prac geodezyjnych i kartograficznych, których rezultaty zawiera operat techniczny pozytywnie zweryfikowany. Jednocześnie informuję, że jestem świadomy odpowiedzialności karnej za złożenie fałszywego oświadczenia

Identyfikator zgłoszenia prac geodezyjnych	GD-OD-II.6640.3835.2022
Organ służby geodezyjnej, który otrzymał zgłoszenie pracy	Prezydent Miasta Lublina
Wykonawca prac geodezyjnych	LOKSODROMA Usługi Geodezyjno-Kartograficzne Bartłomiej Mrugała
Nr oraz data sporządzenia dokumentu zawierającego wynik pozytywnej weryfikacji	Protokół weryfikacji z dnia 22.11.2023r. nr: GD-OD-II.6640.3835.2022_50919
Imię i nazwisko oraz nr uprawnień zawodowych kierownika prac	Bartłomiej Mrugała upr. nr 22141

GEODETA
mgr inż. Bartłomiej Mrugała
Nr upr. 22141

LEGENDA :

- GRANICE DZIAŁKI
- 1. - ISTNIEJĄCY BUDYNEK "A" OBJĘTY ZAKRESEM PFU
- 2. - ISTNIEJĄCY BUDYNEK "B"
- 3. - ISTNIEJĄCY BUDYNEK "C" BADAŃ MIKROBIOLOGICZNYCH
- ISTNIEJĄCY WEJŚCIA DO BUDYNKU "A"
- STANOWISKO POSTOJOWE - 21 szt.
- STANOWISKO POSTOJOWE DLA OSÓB NIEPEŁNOSPRAWNYCH - 2 szt.
- HP - ISTNIEJĄCY HYDRANT ZEWNĘTRZNY
- DROGA POŻAROWA WG EKSPERTYZY STANU OCHRONY PRZECIWPOŻAROWEJ CZERWIEC 2021 R.
- DOJAZD POŻAROWY
- ZAKAZ ZATRZYMYWANIA SIĘ (B-36)
- ISTNIEJĄCE DOZIEMNE PRZEWODY CIEPŁOWNICZE DO WYKORZYSTANIA

NAZWA I ADRES OBIEKTU BUDOWLANEGO:	**PROGRAM FUNKCJONALNO-UŻYTKOWY** PRZEBUDOWY BUDYNKU „A" WSSE W LUBLINIE W RAMACH ZADANIA „ADAPTACJA POMIESZCZEŃ BUDYNKU „A" WOJEWÓDZKIEJ STACJI SANITARNO- EPIDEMIOLOGICZNEJ W LUBLINIE NA CELE DZIAŁALNOŚCI STATUTOWEJ" UL. PIELĘGNIAREK 6, 20-708 LUBLIN			**MARKA.ARCHITEKCI** S.C. J.GĄSIOROWSKI T.KOZŁOWSKI 24-100 PUŁAWY UL.KRUKA 2 TEL. 81-8865936 81-5651797
TYTUŁ RYSUNKU:	PLAN SYTUACYJNY			
BRANŻA:	ARCHITEKTURA	NR UPR.:	PODPIS:	**PFU**
PROJEKTANT:	arch. J.Gąsiorowski	625/Lb/88		DATA: **04.2024**
SPRAWDZAJĄCY:	arch. T.Kozłowski	2659/Lb/94		SKALA: **1:500**
OPRACOWAŁ:	W. Jóźwicki			NR RYS.: **0**