


Wałbrzyskie Przedsiębiorstwo Wodociągów i Kanalizacji sp. z o. o.

Al. Wyzwolenia 39, 58-300 Wałbrzych
NIP 886 26 49 062 | REGON 891404575
IX Wydział Gospodarczy Krajowego Rejestru Sądowego
Kapitał zakładowy: 96 657 500,00 zł

KONTO BANKOWE
52 1560 0013 2664 2331 9000 0001

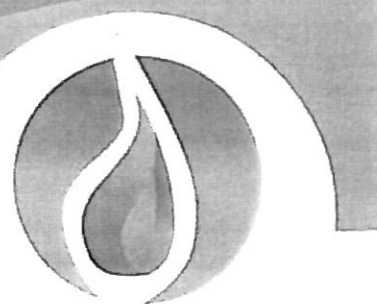

Wodociągi
Wałbrzych

NI/JM/3945/AM3 /2021
nr sprawy NI/2021/05/001

Wałbrzych, 05.05.2021r.

Inwestor: Wnioskodawca:
Powiat Wałbrzych
Aleja Wyzwolenia 20-24
58-300 Wałbrzych

dot.: zapewnienia dostawy wody i odbioru ścieków oraz warunków technicznych przyłączenia do sieci wodociągowej i kanalizacji sanitarnej przeznaczonej pod zabudowę bazy sprzętowo-materiałowej na potrzeby zarządzania kryzysowego Starostwa Powiatowego i utrzymania dróg przy działce nr 565/18, 565/15 Walim.

Dokonana analiza możliwości świadczenia usług wodociągowo-kanalizacyjnych w rejonie planowanego przedsięwzięcia wykazała, iż możliwa jest dostawa wody i odbiór ścieków.

WPWiK Sp. z o.o. działając w imieniu Wałbrzyskiego Związku Wodociągów i Kanalizacji zapewnia:

1) dostawę wody w ilości:

Qśr. dob. = 1,0 m³/d, Q max.dob = 1,0 m³/d
Qp.poż = 10 dm³/s wewn.

2) odbiór ścieków w ilości:

Qśr. dob. = 1,0 m³/d, Q max.dob.= 1,0 m³/d

tj. zgodnie z potrzebami jakie zostały określone we wniosku (dla potrzeb działki nr 565/18, 565/15 Walim).

Cisnienie wody w rejonie planowanego miejsca wpięcia waha się w granicach od 6,0 do 7 barów w miejscu wpięcia.

Trasę i miejsce lokalizacji podziemnych urządzeń wod.-kan. podano w oparciu o aktualną mapę zasadniczą dostarczoną przez Inwestora i inwentaryzację geodezyjną powykonawczą będącą w zasobach archiwalnych WPWiK Sp. z o.o... Ponieważ czasami zdarza się, że stan faktyczny w terenie odbiega od sytuacji przedstawionej na geodezyjnych planach sytuacyjno-wysokościowych budowę przyłącza do nieruchomości należy rozpocząć od wykopów kontrolnych mających na celu rozpoznanie i ustalenie (potwierdzenie) rzeczywistego usytuowania istniejących urządzeń wod.-kan.

W przypadku wystąpienia różnic pomiędzy stanem rzeczywistym a stanem projektowanym należy niezwłocznie powiadomić jednostkę projektową celem dokonania korekty zaprojektowanych rozwiązań.

Sekretariat

tel. 74 842 41 74 | fax 74 666 59 60
sekretariat@wpwik.pl

Centrum Obsługi Klienta

tel./fax 74 648 81 75
cok@wzwik.pl

mgr inż. **Lukasz Szpinek**
TUV
ZA ZGODNOŚĆ Z ORYGINAŁEM
ID 15 100 06671

WPWiK Sp. z o.o. nie gwarantuje ciągłości dopływu wody do nieruchomości oraz stabilności ciśnienia wody ze względu na różne okoliczności i nieprzewidywalne zdarzenia, które mogą zakłócać pracę sieci wodociągowej np. braku energii, wyłączeń energetycznych, zakłóceń na ujęciach wód, awarii urządzeń.

W przypadku długości przyłącza wodociągowego przekraczającego 15mb, należy zaprojektować studnie wodomierzową.

Zapewnienie dostawy wody i odbioru ścieków oraz warunki techniczne do projektowania (określono w załącznikach nr 1 i nr 2) tracą ważność po upływie 2 lat od daty wydania.

Integralną częścią pisma są:

1. warunki techniczne przyłączenia nieruchomości do sieci wod.-kan. -zał. nr 1
- 2) kopia mapy zasadniczej z zaznaczonymi liniami koloru-zał.nr 2:
 - czerwonego oznaczającą przebieg kolektora sanitarnego;
 - niebieskiego oznaczającą przebieg sieci wodociągowej.

Ko.:

NI-aa.

SPECJALISTA
Dział Rozwoju i Inwestycji

Justyna Michałak

tel. 74 64 88 1


Przedsiębiorstwo Wodociągów i Kanalizacji
Spółka z o.o.

Janusz Kuc
Kierownik Działu Rozwoju i Inwestycji

mgr inż. Łukasz Szpinek

ZA ZGODNOŚĆ Z ORYGINAŁEM

KOPIA MAPY ZASADNICZEJ
 SKALA 1:500

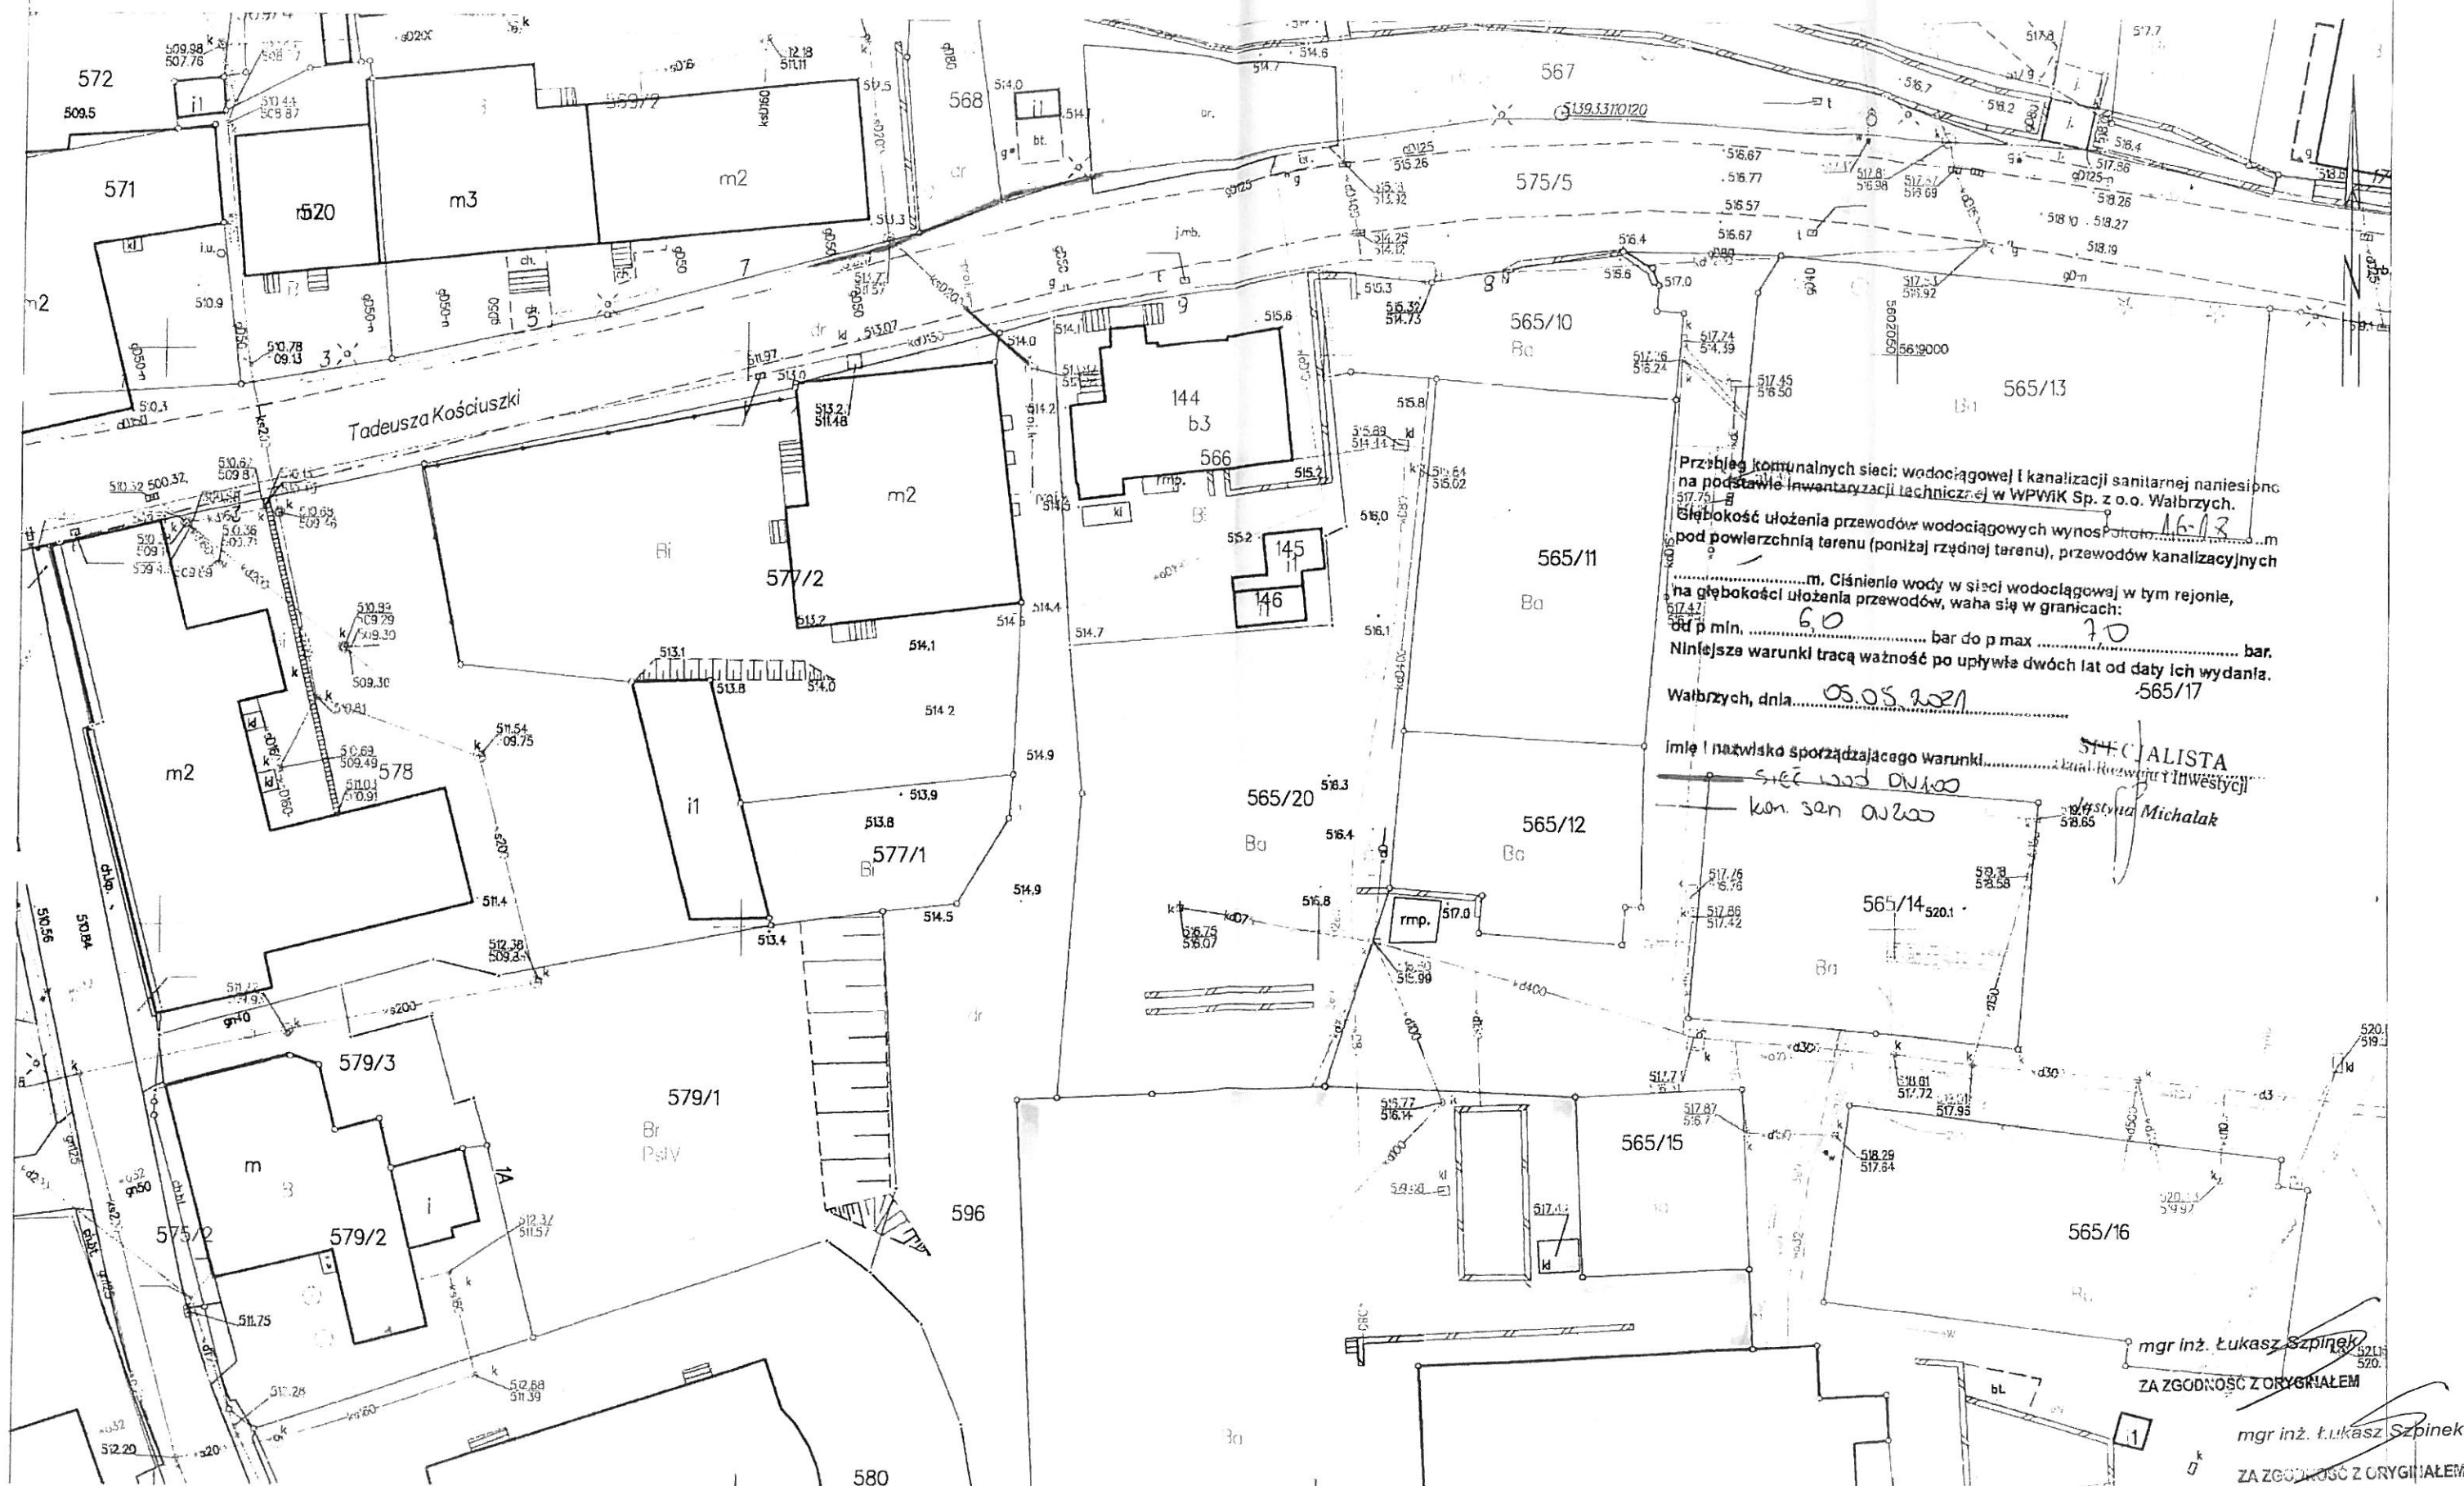

Przebieg komunalnych sieci: wodociągowej i kanalizacji sanitarnej naniesiono na podstawie inwentaryzacji technicznej w WPMK Sp. z o.o. Wałbrzych.
 Głębokość ułożenia przewodów wodociągowych wynosi 1,6-1,8 m pod powierzchnią terenu (poniżej rzędnej terenu), przewodów kanalizacyjnych m. Ciśnienie wody w sieci wodociągowej w tym rejonie, na głębokości ułożenia przewodów, waha się w granicach: od p min. 6,0 bar do p max 7,0 bar. Niniejsze warunki tracą ważność po upływie dwóch lat od daty ich wydania.
 Wałbrzych, dnia 05.05.2021 r. -565/17

Imię i nazwisko sporządzającego warunki.....
 mgr inż. Łukasz Szpinek

 ZA ZGODNOŚĆ Z ORYGINAŁEM

mgr inż. Łukasz Szpinek
 ZA ZGODNOŚĆ Z ORYGINAŁEM