

Mapa do celów opiniodawczych

dotyczy geodezyjnej inwentaryzacji powykonawczej instalacji fotowoltaicznej

Obiekt: Gm. Luzino obr. Luzino

dz. nr 272/45, 272/46

Ulica: Polna

skala 1:500

Sekcje mapy 6.225.21.05.4.1 ; 6.225.21.05.4.2
6.225.21.05.4.3 ; 6.225.21.05.4.4

USŁUGI GEODEZYJNO-KARTOGRAFICZNE
inż. Marcin Kotłowski
84-242 Luzino, ul. Cz. Miłosza 6
NIP 5881994901, REG. 221580101
tel. 694 235 159

Układ współrzędnych : 2000


Sporządził:

Układ wysokościowy : Kronstadt 86

GEODETA UPRAWNIONY

KERG GD.6640.2066.2019

inż. Marcin Kotłowski
nr upr. 21115, tel. 694 235 159

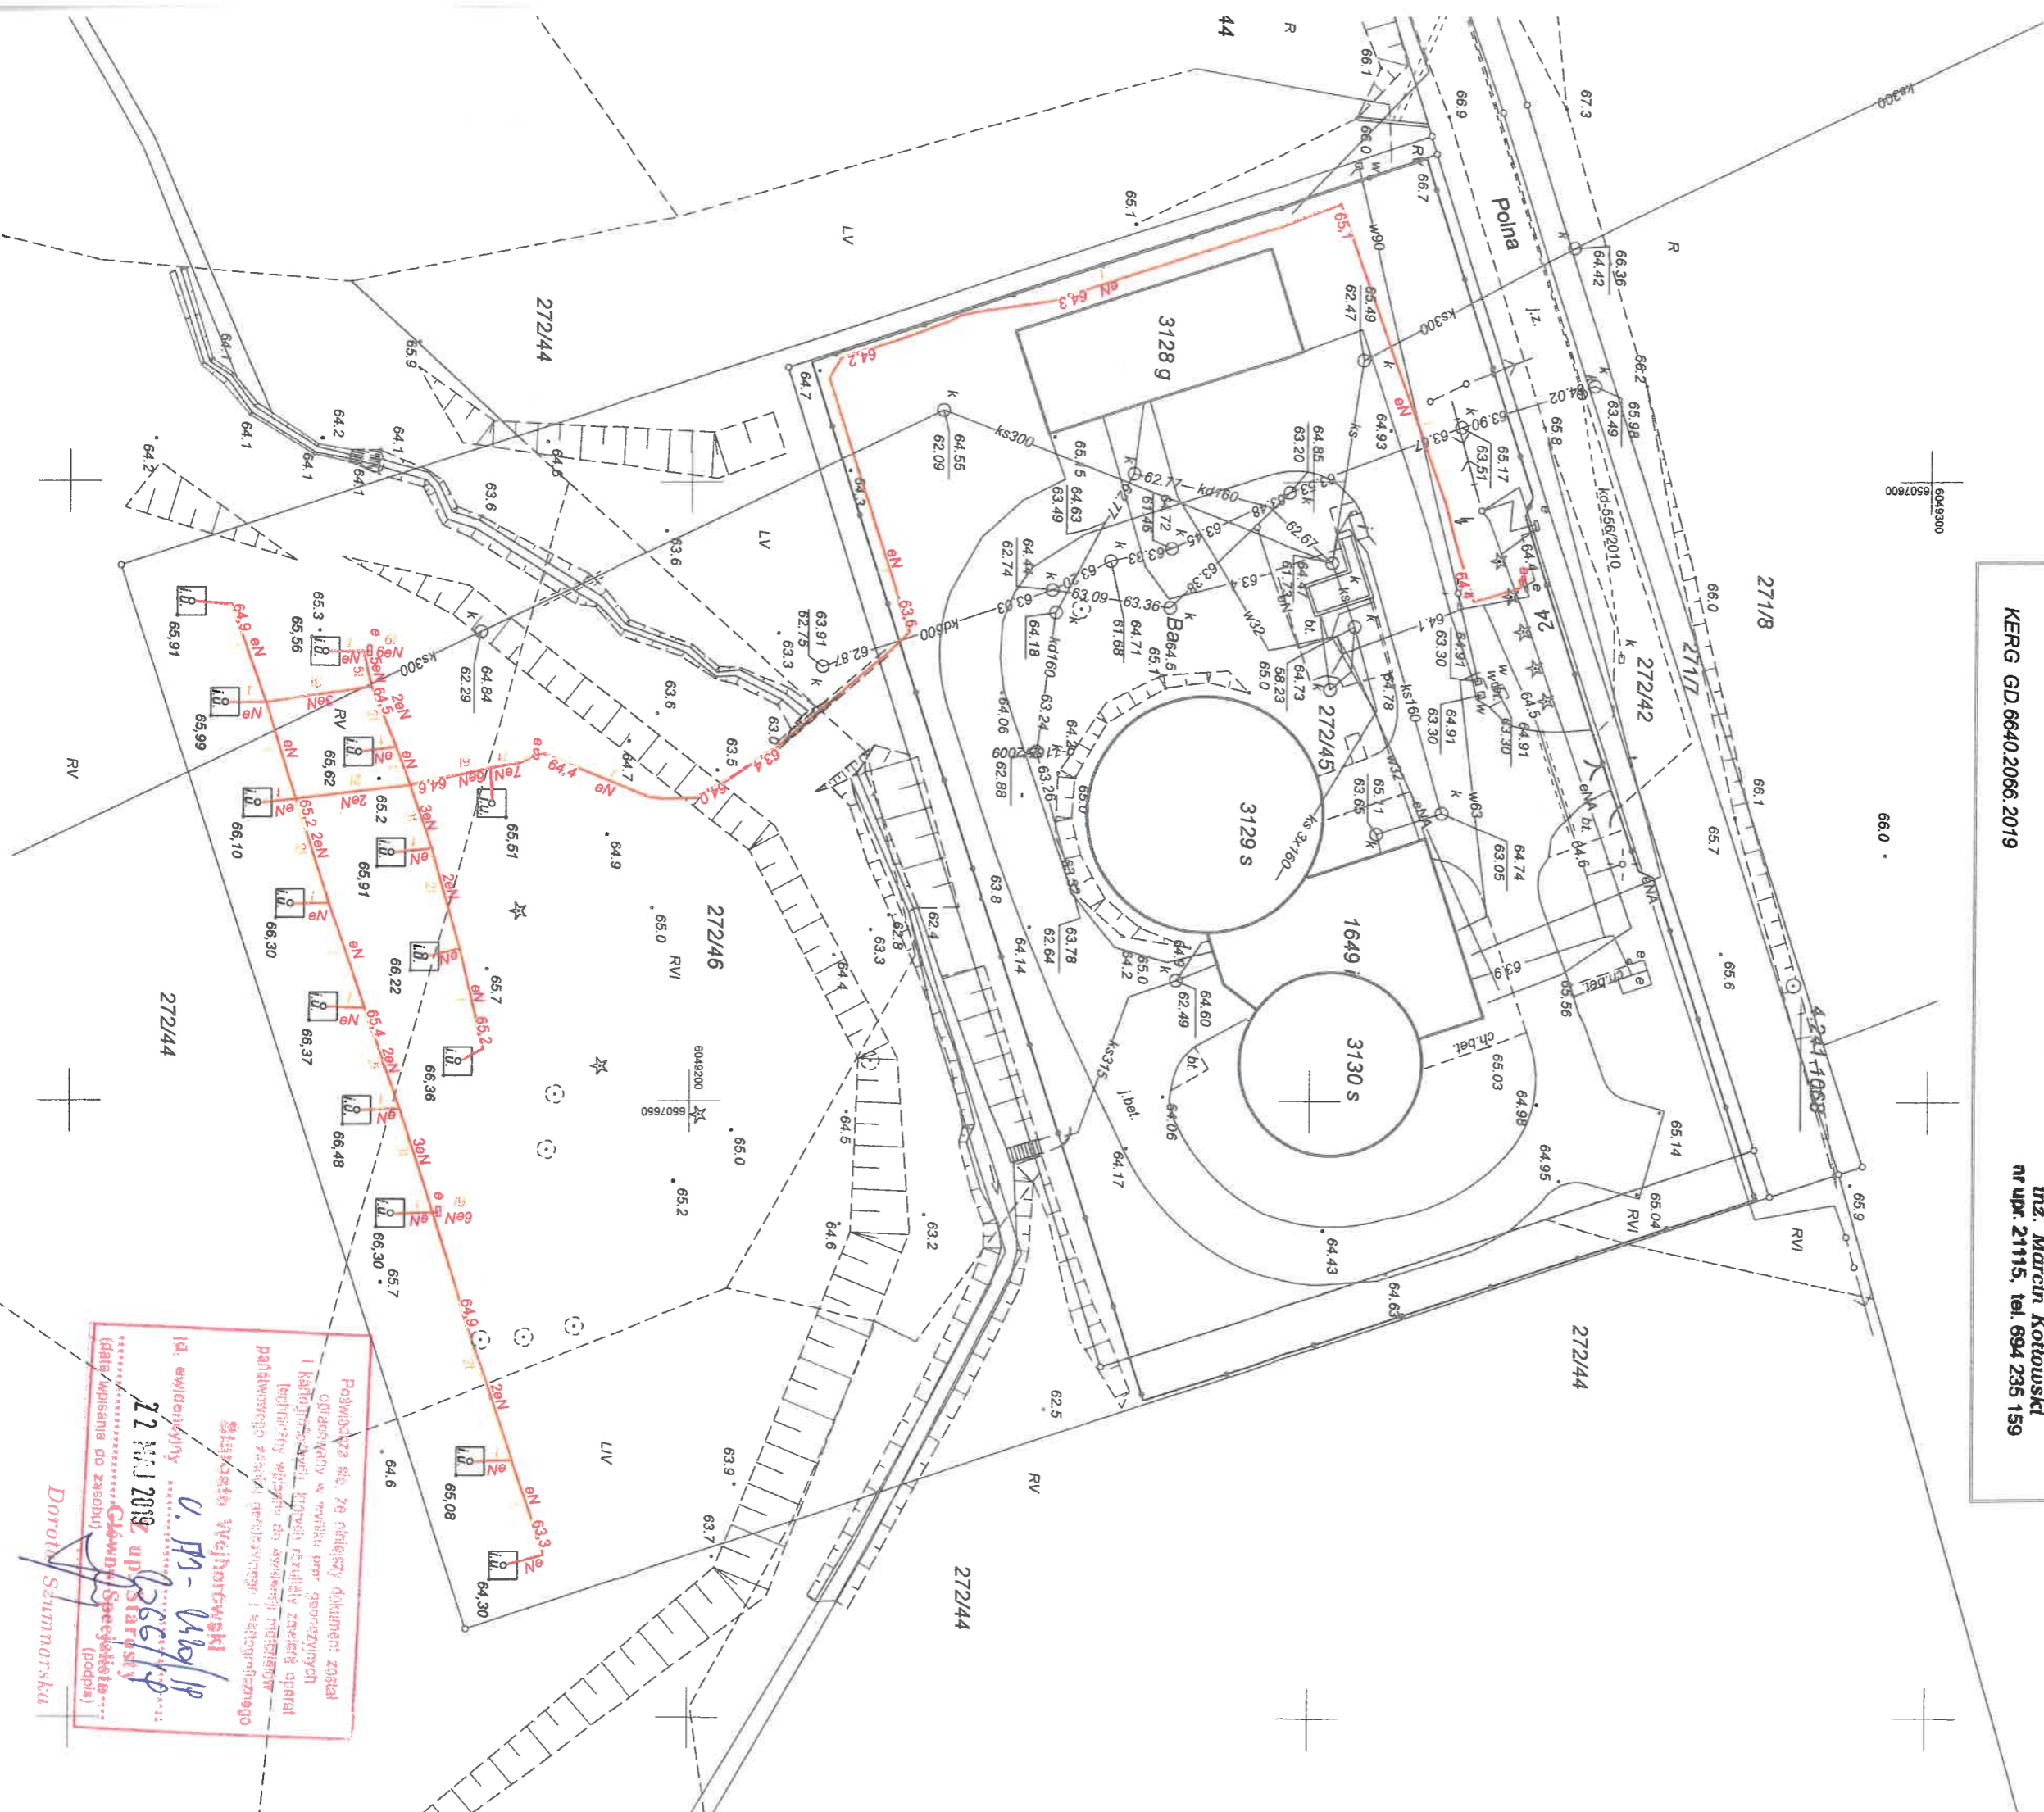

Podpisana się, że niniejszy dokument został opracowany w wyniku prac geodezyjnych i kartograficznych, których rezultaty zostały oparte technicznie wyłącznie na wyżej wymienionych państwowych zasobach geodezyjnych i kartograficznych.


(podpis)

Dorota Szumnańska