A1 DACH HALI
BLACHA ALUMINIOWA PROFILOWANA 3,0 cm
WEŁNA MINERALNA DACHOWA 12,0 cm
WEŁNA MINERALNA 15,0 cm
BLACHA TRAPEZOWA TR 94/250/1 92 mm

A2 DACH HALI
BLACHA ALUMINIOWA PROFILOWANA 3,0 cm
WEŁNA MINERALNA DACHOWA 12,0 cm
WEŁNA MINERALNA 15,0 cm
BLACHA TRAPEZOWA TR 94/250/1 92 mm
PANELE AKUSTYCZNE 23,0 cm
RUSZTOŚĆ STALOWYM

B1 STROP MIĘDZYKONDYGNACYJNY – WIDOWNIA
WYRÓWNANIA DYNAMICZNA 5 mm
WYLEWKA CEMENTOWA 4,0 cm
STYROPIAN 2,0 cm
FOLIA PE
PŁYTA ŻELBETOWA WG PT KONSTRUKCJI 18,0 cm
PRZESTRZEŃ NA INSTALACJE 50,0 cm
SUFIT PODWIESZANY – PŁYTY GIPSOWO– 10,0 cm
KARTONOWE NA RUSZCIE STALOWYM

B2 STROP MIĘDZYKONDYGNACYJNY
PŁYTKI GRESOWE NA KLEJU 1,0 cm
WYLEWKA CEMENTOWA 4,0 cm
STYROPIAN 2,0 cm
FOLIA PE
PŁYTA ŻELBETOWA WG PT KONSTRUKCJI 18,0 cm
PRZESTRZEŃ NA INSTALACJE 5,0 – 60,0 cm
SUFIT PODWIESZANY – PŁYTY GIPSOWO– 10,0 cm
KARTONOWE NA RUSZCIE STALOWYM

B3 STROP MIĘDZYKONDYGNACYJNY – NAD HOLEM
PARKIET 2,0 cm
WYLEWKA CEMENTOWA ZBROJONA 3,0 cm
STYROPIAN 2,0 cm
FOLIA PE
PŁYTA ŻELBETOWA WG PT KONSTRUKCJI 18,0 cm
SUFIT PODWIESZANY – PŁYTY GIPSOWO– 10,0 cm
KARTONOWE NA RUSZCIE STALOWYM

B4 STROP MIĘDZYKONDYGNACYJNY – NAD WENTYLATORNIĄ
PŁYTKI GRESOWE NA KLEJU 1,0 cm
WYLEWKA CEMENTOWA ZBROJONA 4,0 cm
STYROPIAN 2,0 cm
FOLIA PE
PŁYTA ŻELBETOWA WG PT KONSTRUKCJI 18,0 cm
TYNK CEMENTOWO–WAPIENNY 2,5 cm

C SUFIT PODWIESZANY SAMONOŚNY 10,0 cm
PŁYTY GIPSOWO–KARTONOWE
NA RUSZCIE STALOWYM

D TRYBUNY
WYRÓWNANIA DYNAMICZNA 5,0 mm
2x PŁYTA PODŁOGOWA WIÓRKOLITYCZNA 4,5 cm
GR. 2,25 cm, GĘSTOŚĆ 675 mm
KONSTRUKCJA Z KATOWNIKÓW STALOWYCH
ZABEZPIECZONYCH OGNIOCHRONNIE
POPRZEZ MALOWANIE (R 30)

E1 KLATKA SCHODOWA
PŁYTKI GRESOWE NA KLEJU 2,0 cm
BIEG SCHODOWY ŻELBETOWY WG PT 18,0 cm
KONSTRUKCJI
TYNK CEMENTOWO–WAPIENNY 2,5 cm

E2 KLATKA SCHODOWA
PŁYTKI GRESOWE NA KLEJU 2,0 cm
BIEG SCHODOWY ŻELBETOWY WG PT 18,0 cm
KONSTRUKCJI

E3 KLATKA SCHODOWA
PŁYTKI GRESOWE NA KLEJU 2,0 cm
BIEG SCHODOWY ŻELBETOWY WG PT 18,0 cm
KONSTRUKCJI
PRZESTRZEŃ NA INSTALACJE 50,0 cm
SUFIT PODWIESZANY – PŁYTY GIPSOWO– 10,0 cm
KARTONOWE NA RUSZCIE STALOWYM

F1 POSADZKA NA GRUNCIE – POM. SOCJALNE I TECH.
PŁYTKI GRESOWE NA KLEJU 1,0 cm
WYLEWKA CEMENTOWA 5,0 cm
STYROPIAN O DUŻEJ WYTRZYMAŁOŚCI 10,0 cm
2x FOLIA PE GR. 0,2mm
PŁYTA ŻELBETOWA WG PT KONSTRUKCJI 15,0 cm
ZWIR ZAGĘSZCZONY UBIJANY WARSTWAMI 20,0 cm

F2 POSADZKA NA GRUNCIE – POKOJE
PARKIET 2,0 cm
WYLEWKA CEMENTOWA 4,0 cm
STYROPIAN O DUŻEJ WYTRZYMAŁOŚCI 10,0 cm
2x FOLIA PE GR. 0,2mm
PŁYTA ŻELBETOWA WG PT KONSTRUKCJI 15,0 cm
ZWIR ZAGĘSZCZONY UBIJANY WARSTWAMI 20,0 cm

F3 POSADZKA NA GRUNCIE – SALA SPORTOWA
NAWIERZCHNIA SPORTOWA 7 mm
PODŁOGA DREWNIANA SYSTEMOWA 10,0 cm
PRZESTRZEŃ WENTYLACYJNA
PŁYTA ŻELBETOWA WG PT KONSTRUKCJI 10,0 cm
STYROPIAN O DUŻEJ WYTRZYMAŁOŚCI 10,0 cm
2x FOLIA PE GR. 0,2mm
CHUDY BETON 10,0 cm
ZWIR ZAGĘSZCZONY UBIJANY WARSTWAMI 20,0 cm

G1 SCHODY ZEWNĘTRZNE
PŁYTY BETONOWE MROZOODPORNE 2,0 cm
NA KLEJU
PŁYTA ŻELBETOWA WG PT KONSTRUKCJI 10,0 cm
2x FOLIA PE GR. 0,2mm
CHUDY BETON 10,0 cm
ZWIR ZAGĘSZCZONY UBIJANY WARSTWAMI 31,0 cm

G2 SCHODY ZEWNĘTRZNE TECHNICZNE
PŁYTA ŻELBETOWA WG PT KONSTRUKCJI 10,0 cm
2x FOLIA PE GR. 0,2mm
CHUDY BETON 10,0 cm
ZWIR ZAGĘSZCZONY UBIJANY WARSTWAMI 31,0 cm

H CHODNIKI
KOSTKA BETONOWA 6,0 cm
PIASEK ZAGĘSZCZONY 4,0 cm
ZWIR ZAGĘSZCZONY UBIJANY WARSTWAMI 25,0 cm

I OPASKA WOKÓŁ BUDYNKU
ZWIR SORTOWANY O DROBNEJ FRAKCJI 10,0 cm
ZWIR SORTOWANY GRUBSZEJ FRAKCJI 25,0 cm

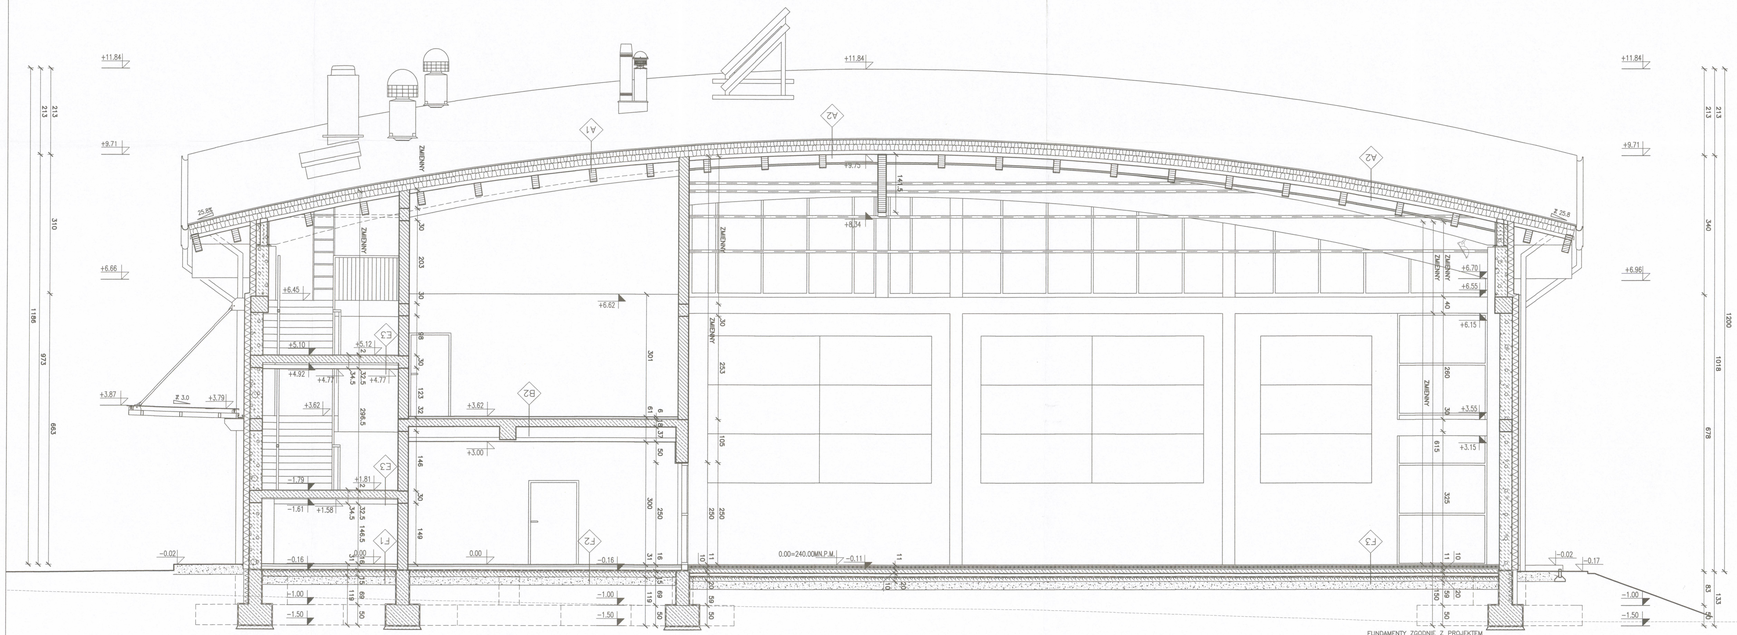

LEGENDA:
- RZĘDNA POZIOMU WYKOŃCZONEGO / RZĘDNA POZIOMU KONSTRUKCYJNEGO
- SKALA DETALU / NUMER RYSUNKU
- OZNACZENIE PRZEKROJU / NUMER RYSUNKU
- NUMER POMIESZCZENIA / NAZWA POMIESZCZENIA / RZĘDNA POSADZKI POMIESZCZENIA
- SYMBOL OKNA, PRZESZKLENIA LUB KRATY
- SYMBOL RODZAJU PRZEGRODY PIONOWEJ
- SYMBOL RODZAJU PRZEGRODY POZIOMEJ
- SYMBOL SPADKU POWIERZCHNI
- RZĘDNA POZIOMU
- RZĘDNA POZIOMU WYKOŃCZONEGO
- RZĘDNA POZIOMU KONSTRUKCYJNEGO
- SYMBOL HYDRANTU WEWNĘTRZNEGO
- SYMBOL GAŚNICY
- SYMBOL POMIESZCZEŃ PRZYSTOSOWANYCH DLA OSÓB NIEPEŁNOSPRAWNYCH
- SYMBOL TABLICY ROZDZIELCZEJ ELEKTRYCZNEJ
- SYMBOL GAZOWEGO PUNKTU REDUKCYJNEGO
- SYMBOL CENTRALI ODDYMIANIA

PODKARPACKI WOJEWÓDZKI KONSERWATOR ZABYTKÓW
Wojewódzki Urząd Ochrony Zabytków
z siedzibą w Przemyślu
Delegatura w Rzeszowie:
35-064 Rzeszów, ul. Mikiewicza 7
tel/fax 17 853-94-01, 17 853-94-02
NIP: 795-20-71-175
Załącznik nr 2
do pisma ostatecznego / decyzji
Ldz. Rz. IRN.5152.60.2022.BS
z dnia 23.03.2022r.
Z upoważnienia
Podkarpackiego Wojewódzkiego Konserwatora Zabytków
Bartosz Podolny
Zastępca
Podkarpackiego Wojewódzkiego Konserwatora Zabytków

Generalny projektant projektu gotowego: mp modern structure design & consultancy ul. Bielska 124, 30-540 Kraków, tel. +48 12 681 32 30, fax. Kraków, PL 24/2 000 000 4200 1135 1077, e-mail: biuro@mpproject.pl, http://www.mpproject.pl	Projektant adaptacji: A1 STUDIO URSZULA PAPUGA BIURO PROJEKTOWE
Nazwa inwestycji:	~~HALA WIDOWISKOWO - SPORTOWA 30x40~~ BUDOWA BUDYNKU HALI WIELOFUNKCYJNO - SPORTOWEJ
Inwestor:	POWIAT STRZYŻOWSKI
Adres inwestycji:	DZ. NR 791/5, 791/6, 791/7, 791/8, 791/9 OBR. 0001 STRZYŻÓW STRZYŻÓW, UL. MICKIEWICZA
Branża:	ARCHITEKTURA
Faza:	PROJEKT ~~BUDOWLANY~~ ARCH - BUD
Projektant adaptacji:	mgr inż. arch. Urszula Papuga nr upr. 23/PKOKK/2018 — Data adaptacji: 12.2021
Sprawdzający adaptację:	mgr inż. arch. Michał Lewandowski, nr upr. 16/PKOKK/2014
Autor projektu typowego:	mgr inż. arch. GRZEGORZ MIĄSKO UPR. 128/99 (Uprawnienia budowlane do projektowania bez ograniczeń w specjalności architektonicznej) — Data projektu typowego: STYCZEŃ 2017
Weryfikator projektu typowego:	mgr inż. arch. AGNIESZKA MIĄSKO UPR. 129/99 (Uprawnienia budowlane do projektowania bez ograniczeń w specjalności architektonicznej)
Opracowanie projektu typowego:	mgr inż. arch. GRZEGORZ MIĄSKO
Nazwa rysunku:	PRZEKRÓJE: PRZEKRÓJ B-B — Skala: 1:50 — Numer rysunku: A-112