MAPA GEODEZYJNEJ INWENTARYZACJI POWYKONAWCZEJ CIEPŁOCIĄGU

Skala 1:500

Bydgoszcz, ul. Chodkiewicza 19F

OBRĘB 046101_1.0170.13/5,13/6,14/14

ARK. MAPY 6.193.21.01.4.4; 06.2.2
PUWG 2000 S.6 UKŁ. WYS. PL-EVRF2007-NH
JEDN. EW. 046101_1 m. BYDGOSZCZ

ID: MPG.D.422.2970.2021

GEKART Usługi geodezyjno-kartograficzne
Stefan Ciesielski
Ciele ul. Strumykowa 4
86-005 Białe Błota

Bydgoszcz, dnia 29.09.2021r.

GEODETA STEFAN CIESIELSKI tel. 603 877 597 UPRAWNIENIA NR 6839

Jestem świadomy odpowiedzialności karnej za złożenie fałszywych oświadczeń. Oświadczam, że operat techniczny zawierający rezultaty prac geodezyjnych w wyniku których powstał niniejszy dokument uzyskał pozytywny wynik weryfikacji.	
Identyfikator zgłoszenia prac geodezyjnych	MPG.D.422.2970.2021
Organ prowadzący państwowy zasób geodezyjny i kartograficzny	PREZYDENT MIASTA BYDGOSZCZY
Data sporządzenia dokumentu zawierającego wynik pozytywnej weryfikacji	12.10.2021 r.
Imię, nazwisko oraz nr uprawnień zawodowych wykonawcy prac geodezyjnych	Stefan Ciesielski nr upr. 6839
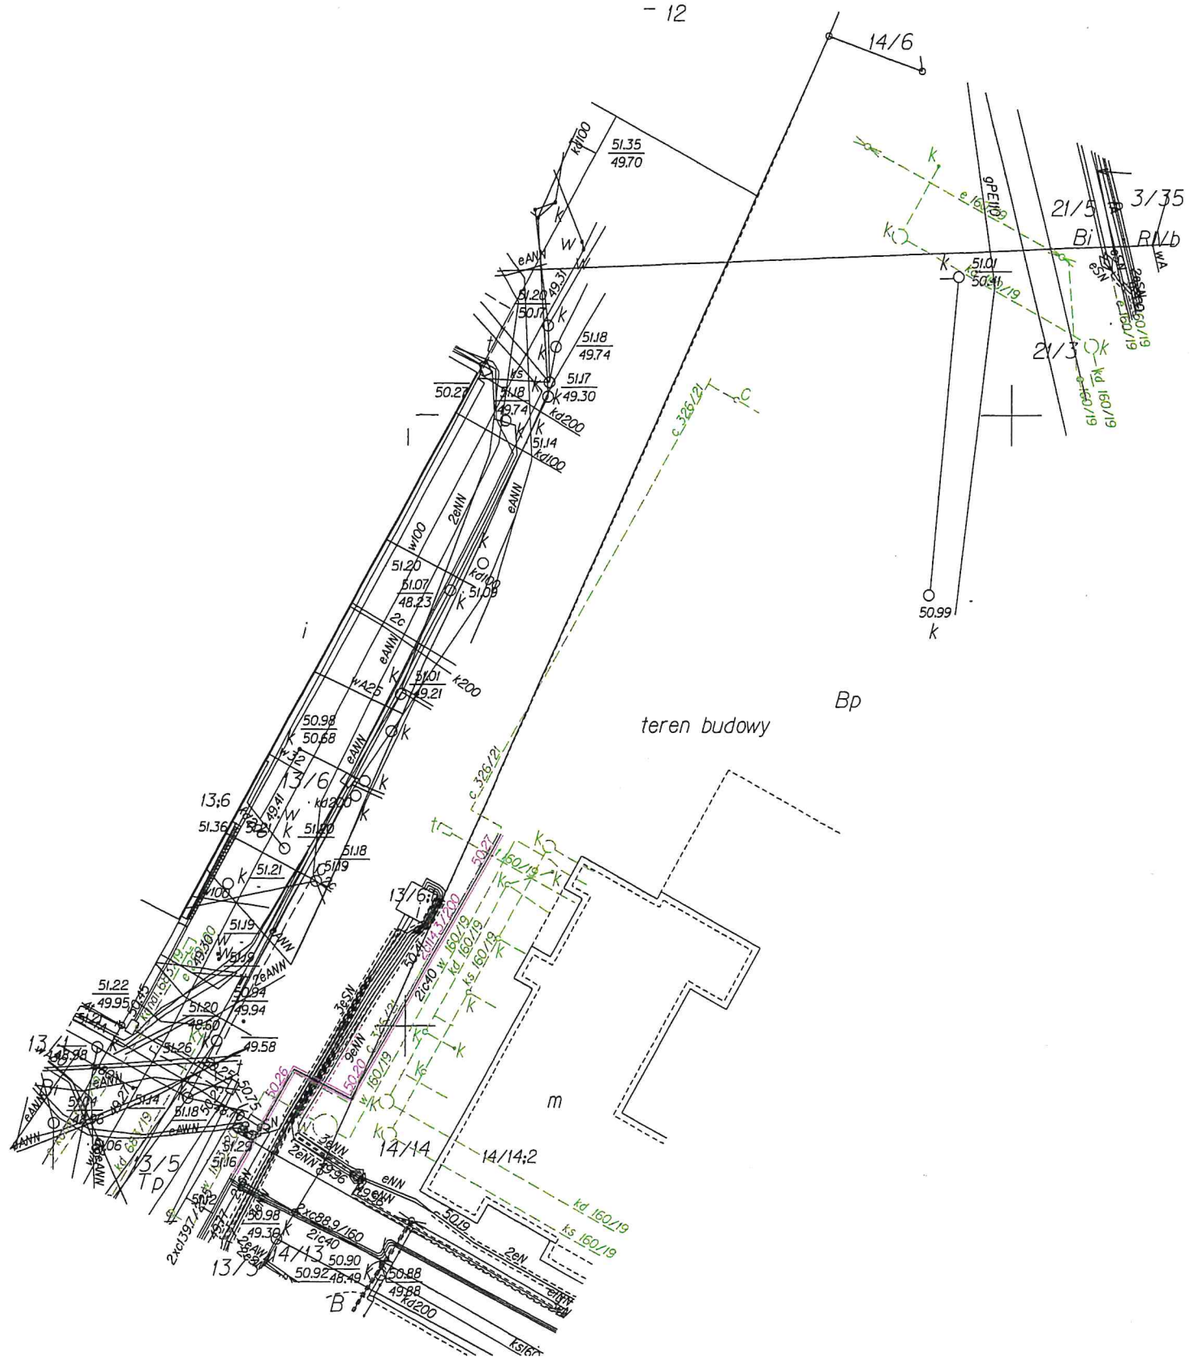
GEODETA STEFAN CIESIELSKI tel. 603 877 597 UPRAWNIENIA NR 6839