Starosta Wielicki
Rynek Górny 2
32-020 Wieliczka
36

KOPIA

Projekt budowlany zamienny

Temat projektu:	Rozbudowa domu ludowego wraz z wykonaniem wewnętrznych instalacji wod.-kan, c.o., wentylacji mechanicznej, elektrycznej, utwardzeniem chodnika na działce nr ew. 168 i 166/14 w miejscowości Czarnochowice, gm. Wieliczka, w zakresie rozbudowy wewnętrznej instalacji gazowej oraz przebudowy konstrukcji stropu istniejącego sali wielofunkcyjnej na poziomie pietra.	
Adres:	Wieliczka-G [121905_5], Czarnochowice [0004], działka nr ew. 168 i 166/14	
Inwestor:	Gmina Wieliczka 32-020 Wieliczka, ul. Powstania Warszawskiego 1	
	autor projektu/projektant sprawdzający:	
Architektura:	mgr inż. arch. Antoni Pilch upr. bud. UAN nr 401/88	
	mgr inż. arch. Marta Momot upr. bud. MPOIA/059/2007	
Konstrukcja:	mgr inż. Robert Kapusta upr. bud. DK/0133/PWOK/04	
	mgr inż. Piotr Łabno upr. bud. BUA-NB 8346/5/90	
Instalacje sanitarne:	mgr inż. Piotr Wiewiórski upr. MAP/0121/POOS/06	
	mgr inż. Agnieszka Wiewiórska upr. MAP/0153/POOS/07	

ARCUS-ART. architektoniczne biuro projektów
31-542 Kraków, ul. Mogilska 23. tel./fax. 12. 653-19-23. kom. 600 391 469
Pracownia projektowa: 30-732 Kraków, ul. Gliniana 17/32, e-mail: arcusart@o2.pl

Kraków - wrzesień-2023 r.

Projekt budowlany zatwierdzony
w decyzji
z dnia 22 LUT. 2024
nr AB.6740.1.4.2024.W
z up. STAROSTY
mgr inż. arch. Dorota Pilarska
Główny specjalista w Wydziale
Architektury i Budownictwa

Starosta Wielicki
Rynek Górny 2
32-020 Wieliczka
36

Wieliczka, dnia 13.03.2018r.

BGN.6740.W.300.2018

D e c y z j a nr 327.2018

Na podstawie art. 28, art. 33 ust. 1, art. 34 ust. 4 i art. 36 oraz art. 80 ust. 1 pkt 1, art. 81 ust. 1 pkt 2 art. 82 ust. 1 i 2 ustawy z dnia 7 lipca 1994r. – Prawo budowlane (tekst jednolity Dz. U. z 2017r. poz. 1332 z późn. zm.) oraz na podstawie art. 104 ustawy z dnia 14 czerwca 1960r. – Kodeks postępowania administracyjnego (tekst jednolity Dz. U. z 2017r., poz. 1257) po rozpatrzeniu wniosku o z dnia 27-02-2018r.o pozwolenie na rozbudowę domu ludowego wraz z wykonaniem wewnętrznych instalacji wod.-kan., c.o., wentylacji mechanicznej, elektrycznej, utwardzeniem chodnika. Działki nr ew. 168, 166/14 położone w miejscowości Czarnochowice, gm. Wieliczka

zatwierdzam projekt budowlany i udzielam pozwolenia na budowę/~~rozbiórkę/wykonanie robót budowlanych~~[1] dla:

Zarząd Budynków Komunalnych w Wieliczce – Gmina Wieliczka, ul. Słowackiego 51, 32-020 Wieliczka

obejmujące:

Rozbudowę domu ludowego wraz z wykonaniem wewnętrznych instalacji wod.-kan., c.o., wentylacji mechanicznej, elektrycznej, utwardzeniem chodnika. Działki nr ew. 168, 166/14 położone w miejscowości Czarnochowice, gm. Wieliczka

Autor projektu: mgr inż. arch. Bogusława Chmiel posiadający uprawnienia nr BPP Upr.187/81 w specjalności: architektoniczna, wpisany(a) na listę członków: Małopolska Okręgowa Rada Izby Architektów pod nr MP-1044, Bogusław Dudek posiadający uprawnienia nr BPP.Upr. 262/82 w specjalności: instalacyjno -inżynieryjna, wpisany(a) na listę członków: Małopolska Okręgowa Izba Inżynierów Budownictwa pod nr MAP/IS/0162/01, mgr inż. Bogdan Kukuła posiadający uprawnienia nr MAP/0056/OWOE14 w specjalności: instalacyjna w zakresie sieci, instalacji i urządzeń elektrycznych i elektroenergetycznych, wpisany(a) na listę członków: Małopolska Okręgowa Izba Inżynierów Budownictwa pod nr MAP/IE/0041/13, mgr inż. Andrzej Papież posiadający uprawnienia nr MAP/0364/POOK/10 w specjalności: konstrukcyjno - budowlana, wpisany(a) na listę członków: Małopolska Okręgowa Izba Inżynierów Budownictwa pod nr MAP/BO/0176/11, ,

Kategoria obiektu

IX - budynki kultury, nauki i oświaty,

z zachowaniem następujących warunków:

1. Szczegółowe warunki zabezpieczenia terenu budowy i prowadzenia robót budowlanych:
   1) spełnienie wymagań określonych w uzgodnieniach i opiniach:
      ~~- .....~~ [2)]
   2) roboty budowlane należy wykonywać zgodnie z zatwierdzonym projektem budowlanym, ze sztuką budowlaną oraz z obowiązującymi przepisami i Polskimi Normami, [2)]
   3) roboty budowlane można rozpocząć jedynie na podstawie decyzji o pozwoleniu na budowę i można je wykonywać tylko na terenie objętym pozwoleniem, [2)]

~~2. Czas użytkowania tymczasowych obiektów budowlanych:~~
~~.....~~ [2)]

~~3. Terminy rozbiórki:~~
~~1) istniejących obiektów budowlanych nieprzewidzianych do dalszego użytkowania:~~
~~.....~~ [2)]
~~2) tymczasowych obiektów budowlanych:~~
~~.....~~ [2)]

4. Szczegółowe wymagania dotyczące nadzoru na budowie[2)] :
.....

wynikających z art. 36 ust. 1 pkt 1-4 oraz art. 42 ust. 2 i 3 ustawy z dnia 7 lipca 1994r. – Prawo budowlane.

U z a s a d n i e n i e

W dniu 27-02-2018r. Inwestor wystąpił z wnioskiem o wydanie pozwolenia na rozbudowę domu ludowego wraz z wykonaniem wewnętrznych instalacji wod.-kan., c.o., wentylacji mechanicznej, elektrycznej, utwardzeniem chodnika. Działki nr ew. 168, 166/14 położone w miejscowości Czarnochowice, gm. Wieliczka .
Obszar oddziaływania obiektu (-ów), o którym mowa w art. 3 ust. 20 w zw. z art. 20 ust. 1 pkt 1c ustawy z dnia 7 lipca 1994r. – Prawo budowlane, obejmuje nieruchomości: działki nr 168, 166/14 w Czarnochowice, .
W myśl art. 35 ust. 4 ustawy Prawo budowlane *W razie spełnienia wymagań określonych w art. 35 ust. 1 oraz w art. 32 ust. 4 organ administracji architektoniczno-budowlanej nie może odmówić wydania decyzji o pozwoleniu na budowę*. Natomiast w myśl art. 35 ust. 1 w/w ustawy *Przed wydaniem decyzji o pozwoleniu na budowę lub odrębnej decyzji o zatwierdzeniu projektu budowlanego organ administracji architektoniczno-budowlanej*

Starosta Wielicki
Rynek Górny 2
32-020 Wieliczka
36

sprawdza: 1) zgodność projektu budowlanego z ustaleniami miejscowego planu zagospodarowania przestrzennego i innymi aktami prawa miejscowego albo decyzji o warunkach zabudowy i zagospodarowania terenu w przypadku braku miejscowego planu, a także wymaganiami ochrony środowiska, w szczególności określonymi w decyzji o środowiskowych uwarunkowaniach, o której mowa w art. 71 ust. 1 ustawy z dnia 3 października 2008r. o udostępnianiu informacji o środowisku i jego ochronie, udziale społeczeństwa w ochronie środowiska oraz o ocenach oddziaływania na środowisko; 2) zgodność projektu zagospodarowania działki lub terenu z przepisami, w tym techniczno-budowlanymi 3) kompletność projektu budowlanego i posiadanie wymaganych opinii, uzgodnień, pozwoleń i sprawdzeń oraz informacji dotyczącej bezpieczeństwa i ochrony zdrowia, o której mowa w art. 20 ust. 1 pkt 1b, oraz zaświadczenia, o którym mowa w art. 12 ust. 7; 4) wykonanie - w przypadku obowiązku sprawdzenia projektu, o którym mowa w art. 20 ust. 2, także sprawdzenie projektu - przez osobę posiadającą wymagane uprawnienia budowlane i legitymującą się aktualnym na dzień opracowania projektu - lub jego sprawdzenia - zaświadczeniem, o którym mowa w art. 12 ust. 7.

Starosta Wielicki podnosi, iż zgodnie z przyjętym rozwiązaniem zawartym w art. 35 ust. 1 pkt 1 i 2 Prawa budowlanego, organ architektoniczno-budowlany nie jest uprawniony do sprawdzenia zgodności z przepisami projektu architektoniczno-budowlanego, a wyłącznie do przeprowadzenia takiej kontroli w odniesieniu do projektu zagospodarowania działki lub terenu. Powyższe potwierdza podzielany przez skarżony organ wyrok NSA z dnia 15 maja 2012r., sygn. akt II OSK 345/11, zgodnie z którym *Właściwy organ administracji nie może ingerować w zawartość merytoryczną projektu, a jego ocenie podlega jedynie zgodność przyjętych rozwiązań z prawem.*

Po przeanalizowaniu zebranego w sprawie materiału dowodowego organ zważył co następuje:

Inwestor wystąpił z wnioskiem o wydanie pozwolenia na budowę przedmiotowej inwestycji

Przedłożony do zatwierdzenia projekt budowlany został wykonany przez osoby posiadające wymagane uprawnienia budowlane i legitymujące się aktualnym na dzień opracowania projektu zaświadczeniem o przynależności do właściwej Izby samorządu zawodowego, o którym mowa w art. 12, ust. 7 ustawy Prawo budowlane, posiada wymagane opinie i uzgodnienia oraz informację dotyczącą bezpieczeństwa i ochrony zdrowia ze względu na specyfikę projektowanego obiektu budowlanego.

Projekt budowlany sporządzony jest zgodnie z wytycznymi określonymi w art. 34 ust. 3 ustawy Prawo budowlane.

Projekt budowlany jest zgodny z miejscowym planem zagospodarowania przestrzennego miasta i gminy Wieliczka - obszar „B", zatwierdzonym Uchwałą Nr XVII/232/2016 Rady Miejskiej w Wieliczce z dnia 7 kwietnia 2016r. (Dz. Urz. Woj. Małop. z 2016 r poz. 2931)...oraz z wymaganiami ochrony środowiska,

Inwestycja została zlokalizowana w obszarze przeznaczonym pod zabudowę usługową(19UP) i spełnia wszystkie ustalenia zawarte w treści ustawy w zakresie zgodności z wymogami kształtowania ładu przestrzennego, przeznaczenia, ochrony i zachowania walorów przyrodniczych i krajobrazowych oraz ochrony walorów zabytkowych i kulturowych. Starosta Wielicki informuje jednocześnie, że na terenie województwa małopolskiego obowiązuje uchwała nr XXXII/452/17 z dnia 23 stycznia 2017r. Sejmiku Województwa Małopolskiego w sprawie wprowadzenia na obszarze województwa małopolskiego ograniczeń i zakazów w zakresie eksploatacji instalacji, w których następuje spalanie paliw. Planowana inwestycja nie narusza interesu osób trzecich w myśl art. 5 ust. 1 pkt. 9 ustawy Prawo budowlane.

Projekt zagospodarowania terenu został sporządzony zgodnie z obowiązującymi przepisami, w tym techniczno-budowlanymi. Inwestycja spełnia warunki z zakresu ochrony przeciwpożarowej i nie powoduje zacieniania i przesłaniania budynków sąsiednich. Wody opadowe odprowadzone zostaną na własny teren nieutwardzony

Miejsca parkingowe na terenie inwestycji

Inwestor złożył oświadczenie, pod rygorem odpowiedzialności karnej, o posiadanym prawie do dysponowania nieruchomością na cele budowlane w zakresie objętym niniejszą decyzją.

Powyższa inwestycja nie wymaga prowadzenia postępowania w sprawie oceny oddziaływania przedsięwzięcia na środowisko w myśl ustawy z dnia 03.10.2008r. - o udostępnianiu informacji o środowisku i jego ochronie, udziale społeczeństwa w ochronie środowiska oraz o ocenach oddziaływania na środowisko.

Biorąc pod uwagę powyższe orzeczono jak w sentencji.

Od decyzji przysługuje odwołanie do Wojewody Małopolskiego 31 – 156 Kraków ul. Basztowa 22 za pośrednictwem organu wydającego decyzję w terminie 14 dni od dnia jej doręczenia.

W trakcie biegu terminu do wniesienia odwołania strona może zrzec się prawa do wniesienia odwołania wobec Starosty Wielickiego. Z dniem doręczenia organowi oświadczenia o zrzeczeniu się prawa do wniesienia odwołania przez ostatnią ze stron postępowania, decyzja staje się ostateczna i prawomocna.

Adnotacja dotycząca opłaty skarbowej:

*Zgodnie z art. 2 ustawy z dnia 16 listopada 2006r. o opłacie skarbowej (*tekst jednolity Dz. U. z 2016r., poz. 1827 z późn. zm. z późn. zm.*) decyzja nie podlega opłacie skarbowej.*

Wobec nieprzyjęcia wniesionej decyzji
(postanowienie) ostatecznej
przedłożono(e)
16.03.2018
16.03.2018

STAROSTA WIELICKI

z up. STAROSTY
Łukasz Sadkiewicz
Wicestarosta

z up. STAROSTY
inżynier budownictwa lądowego
inspektor w Wydziale Budownictwa
i Ochrony Środowiska

Starosta Wielicki
Rynek Górny 2
32-020 Wieliczka
36

Otrzymują:
1. Zarząd Budynków Komunalnych w Wieliczce- Gmina Wieliczka. Słowackiego 51, 32-020 Wieliczka; pełnomocnik Marian Łukasik , zam. ul. Kochanowskiego 11, 32-020 Wieliczka; ,
2. a/a Beata Osowska

Do wiadomości:
1. Powiatowy Inspektor Nadzoru Budowlanego w Wieliczce, 32-020 Wieliczka, ul. Stroma 11,
2. Burmistrz Miasta i Gminy Wieliczka, 32-020 Wieliczka, ul. Powstania Warszawskiego 1,

Pouczenie:
1. Inwestor jest obowiązany zawiadomić o zamierzonym terminie rozpoczęcia robót budowlanych właściwy organ nadzoru budowlanego oraz projektanta sprawującego nadzór nad zgodnością realizacji budowy z projektem, dołączając na piśmie:
   1) oświadczenie kierownika budowy (robót) stwierdzające sporządzenie planu bezpieczeństwa i ochrony zdrowia oraz przyjęcie obowiązku kierowania budową (robotami budowlanymi), a także zaświadczenie, o którym mowa w art. 12 ust. 7 ustawy z dnia 7 lipca 1994r. - Prawo budowlane;
   2) w przypadku ustanowienia nadzoru inwestorskiego – oświadczenie inspektora nadzoru inwestorskiego stwierdzające przyjęcie obowiązku pełnienia nadzoru inwestorskiego nad danymi robotami budowlanymi, a także zaświadczenie, o którym mowa w art. 12 ust. 7 ustawy z dnia 7 lipca 1994r. – Prawo budowlane;
   3) informację zawierającą dane zamieszczone w ogłoszeniu, o którym mowa w art. 42 ust. 2 pkt 2 ustawy z dnia 7 lipca 1994r. – Prawo budowlane (zob. art. 41 ust. 4 ustawy z dnia 7 lipca 1994r. – Prawo budowlane).
2. Do użytkowania obiektu budowlanego, na budowę, którego wymagane jest pozwolenie na budowę, można przystąpić po zawiadomieniu właściwego organu nadzoru budowlanego o zakończeniu budowy, jeżeli organ ten, w terminie 14 dni od dnia doręczenia zawiadomienia, nie zgłosi sprzeciwu w drodze decyzji (zob. art. 54 ustawy z dnia 7 lipca 1994r. – Prawo budowlane). Przed przystąpieniem do użytkowania obiektu budowlanego inwestor jest obowiązany uzyskać decyzję o pozwoleniu na użytkowanie, jeżeli na budowę obiektu budowlanego jest wymagane pozwolenie na budowę i jest on zaliczony do kategorii: V, IX-XVI, XVII (z wyjątkiem warsztatów rzemieślniczych, stacji obsługi pojazdów, myjni samochodowych i garaży do pięciu stanowisk włącznie), XVIII (z wyjątkiem obiektów magazynowych: budynki składowe, chłodnie, hangary i wiaty, a także budynków kolejowych: nastawnie, podstacje trakcyjne, lokomotywownie, wagonownie, strażnice przejazdowe i myjnie taboru kolejowego), XX, XXII (z wyjątkiem placów składowych, postojowych i parkingów), XXIV (z wyjątkiem stawów rybnych), XXVII (z wyjątkiem jazów, wałów przeciwpowodziowych, opasek i ostróg brzegowych oraz rowów melioracyjnych), XXVIII-XXX (zob. art. 55 ust. 1 pkt 1 ustawy z dnia 7 lipca 1994r. – Prawo budowlane).
3. Inwestor może przystąpić do użytkowania obiektu budowlanego przed wykonaniem wszystkich robót budowlanych pod warunkiem uzyskania decyzji o pozwoleniu na użytkowanie wydanej przez właściwy organ nadzoru budowlanego (zob. art. 55 ust. 1 pkt 3 ustawy z dnia 7 lipca 1994r. – Prawo budowlane).
4. Inwestor zamiast dokonania zawiadomienia o zakończeniu budowy może wystąpić z wnioskiem o wydanie decyzji o pozwoleniu na użytkowanie (zob. art. 55 ust. 2 ustawy z dnia 7 lipca 1994r. – Prawo budowlane).
5. Przed wydaniem decyzji w sprawie pozwolenia na użytkowanie obiektu budowlanego właściwy organ nadzoru budowlanego przeprowadzi obowiązkową kontrolę budowy zgodnie z art. 59a ustawy z dnia 7 lipca 1994r. – Prawo budowlane. (zob. art. 59 ust. 1 ustawy z dnia 7 lipca 1994r. – Prawo budowlane). Wniosek o udzielenie pozwolenia na użytkowanie stanowi wezwanie właściwego organu do przeprowadzenia obowiązkowej kontroli budowy (zob. art. 57 ust. 6 ustawy z dnia 7 lipca 1994r. – Prawo budowlane).

---

[1] Jeśli nie zachodzą wymienione okoliczności lub potrzeba - skreślić. [2] Niepotrzebne skreślić. [3] Dotyczy decyzji wydanych w toku postępowania, w ramach którego przeprowadzono ponowną ocenę oddziaływania na środowisko. [4] Dotyczy przedsięwzięć, które wymagają przeprowadzenia oceny oddziaływania na środowisko

Starosta Wielicki
Rynek Górny 2
32-020 Wieliczka

SPIS ZAWARTOŚCI OPRACOWANIA

1. Dane formalno-prawne:

Uprawnienia i wpis o Izby zawodowej		str. 2.
Oświadczenia projektantów		str. 4.
Informacja Bioz		str. 6.
Opinia techniczna o możliwości przebudowy stropu:		str. 9.

2. Projekt zagospodarowania terenu

Opis do projektu		str. 13.
Część rysunkowa:		
Projekt zagospodarowania terenu:	skala 1:500	str. 14.

3. Projekt arch.-budowlany

Opis do projektu		str. 15.
Część rysunkowa:		
Rzut fundamentów i piwnic	skala 1:100	str. 25.
Rzut parteru w poz. +/- 00	skala 1:100	str. 26.
Rzut piętra	skala 1:100	str. 27.
Rzut poddasza- strychu	skala 1:100	str. 28.
Rzut połaci dachu	skala 1:100	str. 29.
Przekrój A - A	skala 1:100	str. 30.
Przekrój B - B	skala 1: 50	str. 31.
Elewacja wschodnia	skala 1:100	str. 32.
Elewacja zachodnia	skala 1:100	str. 33.
Elewacja północna	skala 1:100	str. 34.
Elewacja południowa	skala 1:100	str. 35.

4. Projekt konstrukcji stropu sali wielofunkcyjnej:

Oświadczenia projektantów		str. 37.
Uprawnienia i wpis o Izby zawodowej		str. 38.
Opis techniczny do projektu		str. 44.
Ekspertyza techniczna stanu technicznego budynku domu ludowego:		str. 50.
Część rysunkowa:		
Rzut stropu - rozmieszczenie elementów konstrukcji	skala 1:50	str. 57.
Przekrój A - A	skala 1:50	str. 58.
Rys. wykonawczy ramy stalowej	skala 1:10	str. 59.
Rys. zbrojenia rdzenia RS-1	skala 1:20	str. 60.

5. Projekt rozbudowy wewnętrznej instalacji gazu:

Opis do projektu		str. 63.
Oświadczenia projektantów		str. 68.
Uprawnienia i wpis o Izby zawodowej		str. 69.
Warunki techniczne przyłączenia do sieci gazowej:		str. 70.
Część rysunkowa:		
Rzut parteru	skala 1:100	str. 72.
Rozwiniecie instalacji gazu	skala 1:100	str. 73

URZĄD MIASTA KRAKOWA
Wydział Planowania Przestrzennego
Budownictwa, Architektury i Ochrony Zabytków
31-047 Kraków tel. 11-20-22
ul. Przy Rondzie 1

Nr UAN. Upr. 401/88

Kraków, 11 października 88 r.

DECYZJA O STWIERDZENIU PRZYGOTOWANIA ZAWODOWEGO DO PEŁNIENIA SAMODZIELNYCH FUNKCJI TECHNICZNYCH W BUDOWNICTWIE

Na podstawie § 4 ust.1 i 2, § 7 i § 13 ust.1 pkt 1 rozporządzenia Ministra Gospodarki Terenowej i Ochrony Środowiska z dnia 20 lutego 1975 r. w sprawie samodzielnych funkcji technicznych w budownictwie /Dz.U.Nr 8, poz. 46/

stwierdza się, że:
Obywatel Antoni PILCH magister inżynier architekt
urodzony dnia 17 stycznia 1955 r. w Trąbkach
posiada przygotowanie zawodowe upoważniające do wykonywania samodzielnej funkcji projektanta
w specjalności architektonicznej

Obywatel Antoni PILCH jest upoważniony do:
1/ do sporządzania projektów w zakresie rozwiązań:
   a/ architektonicznych wszelkich obiektów budowlanych,
   b/ konstrukcyjno-budowlanych obiektów budowlanych w budownictwie osób fizycznych, z wyłączeniem konstrukcji fundamentów głębokich i trudniejszych konstrukcji statycznie niewyznaczalnych,
2/ w budownictwie osób fizycznych - do kierowania, nadzorowania i kontrolowania budowy, kierowania i kontrolowania wytwarzania konstrukcyjnych elementów budowlanych oraz oceniania i badania stanu technicznego obiektów budowlanych - z wyłączeniem konstrukcji fundamentów głębokich i trudniejszych konstrukcji statycznie niewyznaczalnych.

DYREKTOR
dr inż. arch. Zbigniew Zwolak
Główny Architekt m. Krakowa

Otrzymują:
1. mgr inż.arch. Antoni PILCH
2. a/a.

2

IZBA ARCHITEKTÓW RZECZYPOSPOLITEJ POLSKIEJ

Małopolska Okręgowa Rada Izby Architektów RP

ZAŚWIADCZENIE - ORYGINAŁ

(wypis z listy architektów)

Małopolska Okręgowa Rada Izby Architektów RP zaświadcza, że:

mgr inż. arch. ANTONI PILCH

posiadający kwalifikacje zawodowe do pełnienia samodzielnych funkcji technicznych w budownictwie w specjalności architektonicznej i w zakresie posiadanych uprawnień nr **UAN.Upr.401/88**, jest wpisany na listę członków Małopolskiej Okręgowej Izby Architektów RP pod numerem: **MP-0467.**

Członek czynny od: 20-02-2002 r.

Data i miejsce wygenerowania zaświadczenia: 21-07-2023 r. Kraków.

Zaświadczenie jest ważne do dnia: **31-12-2023 r.**

Podpisano elektronicznie w systemie informatycznym Izby Architektów RP przez:
Grzegorz Lechowicz, Sekretarz Okręgowej Rady Izby Architektów RP.

Nr weryfikacyjny zaświadczenia:

MP-0467-84YD-EC3D-4281-BAD3

Starosta Wielicki
Rynek Górny 2
32-020 Wieliczka

Dane zawarte w niniejszym zaświadczeniu można sprawdzić podając nr weryfikacyjny zaświadczenia w publicznym serwisie internetowym Izby Architektów: www.izbaarchitektow.pl lub kontaktując się bezpośrednio z właściwą Okręgową Izbą Architektów RP.

IZBA ARCHITEKTÓW

MAŁOPOLSKA OKRĘGOWA IZBA ARCHITEKTÓW
OKRĘGOWA KOMISJA KWALIFIKACYJNA

Sygnatura akt: OKK/Upb/67/07/MP

Kraków, dnia 14 grudnia 2007 r.

DECYZJA nr MPOIA / 059 / 2007

Na podstawie art. 12 ust. 1 pkt 1 i ust. 2, art. 13 ust. 1 pkt 1 i art. 14 ust. 1 pkt 1 ustawy z dnia 7 lipca 1994 r. - Prawo budowlane (tekst jednolity: Dziennik Ustaw z 2006, nr 155, poz. 1118 dalsze zmiany Dz.U. z 2006, nr 170 poz. 1217 Dz.U. z 2007, nr 99, poz. 665, nr 88, poz. 587, nr 127, poz. 880), art. 11 i 24 ust. 1 pkt 2 ustawy z dnia 15 grudnia 2000 r. o samorządach zawodowych architektów, inżynierów budownictwa oraz urbanistów (Dz. U. z 2001 r. Nr 5, poz. 42, z 2002 r. Nr 23, poz. 221 i Nr 153, poz. 1271 i Nr 240, poz. 2052, z 2003 r. Nr 124, poz. 1152 i Nr 190, poz. 1864, z 2004 r. Nr 141, poz. 1492 oraz z 2005 r. Nr 180, poz. 1247).), oraz art.104 i 107 § 1 i 4 ustawy z dnia 14 czerwca 1960 r. - Kodeks postępowania administracyjnego (tekst jednolity: Dz. U. z 2000 r. Nr 98, poz. 1071; dalsze zmiany: Dz. U. z 2001 r. Nr 49, poz. 509, z 2002 r. Nr 113, poz. 984, Nr 153, poz. 1271, i Nr 169, poz. 1387, z 2003 r. Nr 130, poz. 1188, z 2004 r. Nr 162, poz. 1692 oraz z 2005 r. Nr 64, poz. 565 i Nr 78, poz. 682, nr 181, poz. 1524)

stwierdza się, że

Pani mgr inż.arch. Marta Momot

urodzona dnia 08 lipca 1974 r., w Hrubieszowie

posiada odpowiednie wykształcenie techniczne i praktykę zawodową
i nadaje się

UPRAWNIENIA BUDOWLANE
w specjalności architektonicznej do projektowania bez ograniczeń

Decyzja niniejsza jako uwzględniająca w całości żądanie strony nie wymaga uzasadnienia.
Od decyzji przysługuje Pani/Panu odwołanie do Krajowej Komisji Kwalifikacyjnej Izby Architektów. Odwołanie wnosi się za pośrednictwem organu, który wydał decyzję tj. Okręgowej Komisji Kwalifikacyjnej Małopolskiej Okręgowej Izby Architektów, w terminie 14 dni od dnia doręczenia decyzji.

dr inż.arch. Witold Gilewicz, Przewodniczący OKK

dr hab. inż.arch., prof. PK Wacław Celadyn, V-ce Przewodniczący OKK

mgr inż.arch. Witold Sztark, V-ce Przewodniczący OKK

mgr inż.arch. Maria Kowalczyk, Sekretarz OKK

mgr inż.arch. Jerzy Gładkiewicz, członek OKK

mgr inż.arch. Dorota Krzyżanowska, Członek OKK

mgr inż.arch. Jan Skąpski, Członek OKK

mgr inż.arch. Artur Czepla, Członek OKK

mgr inż.arch. Jolanta Wąsik, członek OKK

Otrzymują:
1. Pani Marta Momot, zam. 22-540 Dołhobyczów, ul. Hrubieszowska 15/17
   Gdy decyzja stanie się ostateczna:
2. Główny Inspektor Nadzoru Budowlanego - w celu wpisania do centralnego rejestru osób posiadających uprawnienia budowlane,
3. Małopolska Okręgowa Rada Izby Architektów.
4. a/a

30-110 Kraków, ul. Kraszewskiego 36, Tel./fax: (0-12) 427 26 47, E-mail: malopolska@izbaarchitektow.pl Http://www.malopolska.izbp.pl
NIP: 677-21-89-383 Regon: 017466395-00160 Konto: PKO BP III O/Kraków Nr 94 10202906 110133342

IZBA ARCHITEKTÓW
RZECZYPOSPOLITEJ POLSKIEJ

Małopolska Okręgowa Rada Izby Architektów RP

ZAŚWIADCZENIE - ORYGINAŁ

(wypis z listy architektów)

Małopolska Okręgowa Rada Izby Architektów RP zaświadcza, że:

MGR INŻ. ARCH. MARTA MOMOT

posiadająca kwalifikacje zawodowe do pełnienia samodzielnych funkcji technicznych w budownictwie w specjalności architektonicznej i w zakresie posiadanych uprawnień nr **MPOIA/059/2007**, jest wpisana na listę członków Małopolskiej Okręgowej Izby Architektów RP pod numerem: **MP-1353.**

Członek czynny od: 30-01-2008 r.

Data i miejsce wygenerowania zaświadczenia: 30-05-2023 r. Kraków.

Zaświadczenie jest ważne do dnia: **30-09-2023 r.**

Podpisano elektronicznie w systemie informatycznym Izby Architektów RP przez:
Grzegorz Lechowicz, Sekretarz Okręgowej Rady Izby Architektów RP.

Nr weryfikacyjny zaświadczenia:

MP-1353-1875-4FF4-B2E8-CECC

Starosta Wielicki
Rynek Górny 2
32-020 Wieliczka

Dane zawarte w niniejszym zaświadczeniu można sprawdzić podając nr weryfikacyjny zaświadczenia w publicznym serwisie internetowym Izby Architektów: www.izbaarchitektow.pl lub kontaktując się bezpośrednio z właściwą Okręgową Izbą Architektów RP.

Starosta Wielicki
Rynek Górny 2
32-020 Wieliczka
36

Antoni Pilch
Nr UAN.Upr.401/88
MOIARP MP-0467
.....
(nr członkowski izby zawodowej)

Oświadczenie projektanta

Zgodnie z art. 34 ust. 3d pkt 3 ustawy z dnia 7 lipca 1994 r. Prawo budowlane (Dz. U. z 2020 r. poz. 1333, z późn. zm.) niniejszym oświadczam, że projekt budowlany zamienny dla inwestycji pn.: Rozbudowa domu ludowego wraz z wykonaniem wewnętrznych instalacji wod.-kan, c.o., wentylacji mechanicznej, elektrycznej, utwardzeniem chodnika na działce nr ew. 168 i 166/14 w miejscowości Czarnochowice, gm. Wieliczka, w zakresie rozbudowy wewnętrznej instalacji gazowej oraz przebudowy konstrukcji stropu istniejącego sali wielofunkcyjnej na poziomie pietra.

.....
(podać nazwę projektu i adres inwestycji)

sporządzony w dniu 24 września 2023 roku .....

dla: Gminy Wieliczka .....
(podać Inwestora)

został sporządzony zgodnie z obowiązującymi przepisami oraz zasadami wiedzy technicznej.

24.09.2023
.....
(miejscowość i data)

.....
(pieczęć wraz z podpisem)

4

Starosta Wielicki
Rynek Górny 2
32-020 Wieliczka
36

mgr inż. arch. Marta Momot
upr. bud. MPOIA/059/2007
MOIARP MP-1353
.....
(nr członkowski izby zawodowej)

Oświadczenie projektanta sprawdzającego

Zgodnie z art. 34 ust. 3d pkt 3 ustawy z dnia 7 lipca 1994 r. Prawo budowlane (Dz. U. z 2020 r. poz. 1333, z późn. zm.) niniejszym oświadczam, że projekt budowlany zamienny dla inwestycji pn.: Rozbudowa domu ludowego wraz z wykonaniem wewnętrznych instalacji wod.-kan, c.o., wentylacji mechanicznej, elektrycznej, utwardzeniem chodnika na działce nr ew. 168 i 166/14 w miejscowości Czarnochowice, gm. Wieliczka, w zakresie rozbudowy wewnętrznej instalacji gazowej oraz przebudowy konstrukcji stropu istniejącego sali wielofunkcyjnej na poziomie pietra.

.....
(podać nazwę projektu i adres inwestycji)

sporządzony w dniu 24 września 2023 roku .....

dla: Gminy Wieliczka .....
(podać Inwestora)

został sporządzony zgodnie z obowiązującymi przepisami oraz zasadami wiedzy technicznej.

24.09.2023
(miejscowość i data)

Marta Momot
(pieczęć wraz z podpisem)

5

Starosta Wielicki
Rynek Górny 2
32-020 Wieliczka
36

Rozbudowa domu ludowego wraz z wykonaniem wewnętrznych instalacji wod.-kan, c.o., wentylacji mechanicznej, elektrycznej, utwardzeniem chodnika na działce nr ew. 168 i 166/14 w miejscowości Czarnochowice, gm. Wieliczka w zakresie rozbudowy wewnętrznej instalacji gazowej oraz przebudowy konstrukcji stropu istniejącego sali wielofunkcyjnej na poziomie pietra.

informacja dotycząca bezpieczeństwa i ochrony zdrowia

Inwestor:
Gmina Wieliczka
ul. Powstania Warszawskiego 1
32-020 Wieliczka

Sporządzający informację:
mgr inż. arch. Antoni Pilch
upr. budowl. UAN 401/88
ul. Mogilska 23/88
31-542 Kraków

Kraków, wrzesień 2023 r.

6

Starosta Wielicki
Rynek Górny 2
32-020 Wieliczka
36

INFORMACJA DOTYCZĄCA BEZPIECZEŃSTWA I OCHRONY ZDROWIA

1. ZAKRES ROBÓT BUDOWLANYCH PRZY REALIZACJI INWESTYCJI

1.1. Przedmiotowy zakres robót obejmuje realizację n/w robót w zakresie :
Rozbudowa domu ludowego wraz z wykonaniem wewnętrznych instalacji wod.-kan, c.o., wentylacji mechanicznej, elektrycznej, utwardzeniem chodnika na działce nr ew. 168 i 166/14 w miejscowości Czarnochowice, gm. Wieliczka, w zakresie rozbudowy wewnętrznej instalacji gazowej oraz przebudowy konstrukcji stropu istniejącego sali wielofunkcyjnej na poziomie piętra.

1.2. Kolejność realizacji robót :
Proponowana kolejność robót ze względów technologicznych wg. kolejności:
1. Realizacja projektowanej przebudowy pomieszczenia gospodarczego parteru na kotłownię wraz z instalacjami wewnętrznymi i gazu
2. Przebudowa konstrukcji stropu nad salą wielofunkcyjną w poziomie piętra
3. Roboty w zakresie instalacji wewnętrznych -oświetlenia sali na stropie
4. Roboty wykończeniowe wewnętrzne

2. WYKAZ ISTNIEJĄCYCH OBIEKTÓW BUDOWLANYCH:

Istniejący budynek domu ludowego

3. WYKAZ ELEMENTÓW ZAGOSPODAROWANIA DZIAŁKI KTÓRE MOGĄ STWARZAĆ ZAGROŻENIE ZDROWIA I LUDZI:

Projektowany budynek zalicza się do niskich $h < 12,0$ m : ZL –III

4. PRZEWIDYWANE ZAGROŻENIA WYSTĘPUJĄCE PODCZAS REALIZACJI ROBÓT

4.1. Rodzaj zagrożeń i miejsce ich występowania:
a. Roboty na rusztowaniach i wysokościach powyżej 5,0 m przy których występuje ryzyko upadku.
b. Roboty budowlane prowadzone w rejonie kabli elektrycznych i linii elektrycznej - występuje ryzyko porażenia.
c. Roboty prowadzone przy użyciu sprzętu mechanicznego, w rejonie tego sprzętu- występuje ryzyko urazów

4.2. Roboty budowlane których charakter i organizacja lub miejsce prowadzenia stwarza szczególnie wysokie ryzyko powstawania zagrożenia bezpieczeństwa i zdrowia ludzi:
a. upadek z wysokości ponad 5,0 m przy robotach na rusztowaniach.
b. roboty budowlane prowadzone w rejonie kabli elektrycznych i linii elektrycznej niskiego napięcia 1,0 kV.
c. roboty prowadzone przy użyciu sprzętu mechanicznego, w rejonie tego sprzętu

5. SPOSÓB PROWADZENIA INSTRUKTAŻU:

Do wykonywania robót mogą być dopuszczeni tylko pracownicy posiadające odpowiednie kwalifikacji do danego rodzaju robót i aktualne badania o dopuszczeniu do pracy na odpowiednim stanowisku. Kierownictwo budowy musi mieć odpowiednie kwalifikacje i uprawnienia. Roboty muszą być wykonywane zgodnie z projektem i technologią robót. Kierownik budowy wpisem do dziennika potwierdza przeprowadzony instruktaż w zakresie BHP z pracownikami zatrudnionymi przy budowie a w szczególności przy robotach niebezpiecznych.

Starosta Wielicki
Rynek Górny 2
32-020 Wieliczka
36

6.ŚRODKI TECHNICZNE I ORGANIZACYJNE ZAPOBIEGAJĄCE NIEBEZPIECZEŃSTWOM W STREFACH SZCZEGÓLNEGO ZAGROŻENIA:

a. Bezwzględne przestrzeganie przepisów BHP na stanowisku pracy
b. Konieczność stosowania przez pracowników środków ochrony indywidualnej
c. Odpowiednie do wykonywanej pracy kwalifikacje pracowników i nadzoru na budowie,
d. Zgodne z przepisami składowanie i przemieszczanie materiałów i wyrobów budowlanych oraz preparatów niebezpiecznych na budowie
e. Odpowiednie instrukcje i informacje na tablicach informacyjnych umieszczonych w widocznym miejscu zawierające dane dotyczące zgłoszenia zagrożenia: telefony alarmowe: pogotowia ratunkowego, straży pożarnej, pogotowia gazowego, wodociągowego, energetycznego, itp.
f. Instrukcje obsługi sprzętu i maszyn umieszczone w widocznym miejscu.
g. Przestrzeganie przepisów bhp przy wykonywaniu robót w odległości mniejszej niż 3,0 m od przewodów elektrycznych nn do 1,0 KV
g. Ciągły dozór kierownictwa budowy przy prowadzeniu robót.
h. Teren budowy należy ogrodzić

Starosta Wielicki
Rynek Górny 2
32-020 Wieliczka
36

Temat projektu:	BUDYNEK DOMU LUDOWEGO W CZARNOCHOWICACH, GM. WIELICZKA NA DZIAŁCE NR 168 I 166/14
Stadium:	**Ekspertyza techniczna**
Branża:	budowlana
Inwestor:	Gmina Wieliczka 32-020 Wieliczka, ul. Powstania Warszawskiego 1

Branża	**Autor opracowania:**	
Budowlana:	mgr inż. arch. Antoni Pilch upr. bud. 33/82	

ARCUS-ART
architektoniczne biuro projektów
Pracownia projektowa i biuro: 30-720 Kraków, ul. Gliniana 17/32

Kraków –wrzesień– 2023 r.

Starosta Wielicki
Rynek Górny 2
32-020 Wieliczka

EKSPERTYZA TECHNICZNA STANU TECHNICZNEGO KONSTRUKCJI I MOŻLIWOŚCI PRZEBUDOWY STROPU NAD SALĄ WIELOFUNKCYJNĄ NA POZIOMIE PIĘTRA BUDYNKU DOMU LUDOWEGO Z UWZGLĘDNIENIEM STANU PODŁOŻA GRUNTOWEGO W M. CZARNOCHOWICE

w zakresie §206 ust.2. Rozporządzenia Ministra Infrastruktury

1. PRZEZNACZENIE I PROGRAM UŻYTKOWY ISTNIEJĄCEGO BUDYNKU DOMU LUDOWEGO:

Istniejący budynek domu ludowego to obiekt dwukondygnacyjny, klatkowy, częściowo podpiwniczony z poddaszem nieużytkowym. Budynek pokryty jest dachem mansardowym, wielospadowym o konstrukcji drewnianej krokwiowo-płatwiowej. Dach pokryty jest blachą trapezowa na latach drewnianych. Ściany budynku murowane z cegły pełnej, stropy nad piwnicami i parterem płytowy żelbetowy, nad piętrem drewniane belkowe. Nadproża okienne i drzwiowe kleina. Schody wewnętrzne i spoczniki klatki schodowej żelbetowe płytowe. Ławy i ściany fundamentowe betonowe. Funkcjonalnie w budynku usytuowane są: lokale usługowe i handlowe, sale zebrań, sale wielofunkcyjne, pomieszczenia zalecza klubu sportowego oraz w parterze budynku garaże dla wozów straży pożarnej. W piwnicy kotłownia i pomieszczenia dla klubu sportowego.

Wyposażony w podstawowe instalacje wewnętrzne: wodociągową zimnej i ciepłej wody, kanalizacji sanitarnej z odprowadzeniem ścieków do zbiornika na ścieki, centralnego ogrzewania, wodnego z wbudowaną kotłownią co, z kotłem na gaz, instalację elektryczną "nn",

1.1. Charakterystyka projektowanej rozbudowy budynku Domu Ludowego w oparciu o zatwierdzony projekt budowlany i pozwolenie na budowę :

Istniejący budynek domu ludowego dwukondygnacyjny projektuje się do rozbudowy od strony zachodniej w zakresie rozbudowy dwukondygnacyjnego skrzydła klatką schodową, pomieszczeń zaplecza dla ochotniczej straży pożarnej a w parterze garażu dla wozu straży pożarnej. Projektowany obiekt wyposażony jest w podstawowe instalacje wewnętrzne, sanitarne i elektryczne. Projektuje się rozbudowę istniejących instalacji wewnętrznych w oparciu o istniejące przyłącza: elektryczne, wodociągowe, gazowe. Kanalizacja sanitarna z odprowadzeniem do sieci kanalizacji sanitarnej. Projektowana rozbudowa pod względem formy architektonicznej i wysokości nawiązuje do istniejącej części budynku.

W zakresie projektu zamiennego projektuje się rozbudowę wewnętrznej instalacji gazowej dla zasilania kotła centralnego ogrzewania usytuowanego w pomieszczeniu na poziomie parteru oraz przebudowę stropu nad sala wielofunkcyjną na poziomie piętra.

1.2. Dane techniczne:

- stan istniejący:

Powierzchnia zabudowy :	=	267,90	m²
Powierzchnia użytkowa:	=	360,00	m²
Powierzchnia ogólna:	=	466,80	m²
Kubatura budynku	=	2.490,00	m³
Wysokość budynku	=	8,70	m
Kondygnacje nadziemne	=	3	szt.
Klatki schodowe	=	2	szt.

- projektowana rozbudowa:

Powierzchnia zabudowy	=	152,80	m²
Powierzchnia użytkowa:	=	289,20	m²
Powierzchnia ogólna:	=	365,20	m²
Kubatura budynku	=	1.460,00	m³
Wysokość budynku	=	8,70	m
Kondygnacje nadziemne	=	2	szt.
Klatki schodowe	=	1	szt.

Starosta Wielicki
Rynek Górny 2
32-020 Wieliczka
36

2. OPIS ELEMENTÓW KONSTRUKCYJNO-BUDOWLANYCH

Posadowienie i ławy fundamentowe:
Przedmiotowy budynek posadowiony jest bezpośrednio na ławach fundamentowych, poniżej głębokości przemarzania. Ławy i ściany fundamentowe betonowe posadowione w poziomie 1,40 - 1,73 m terenu istniejącego przy budynku. Ławy fundamentowe z odsadzkami 7-10,0 cm.
Ściany:
Zewnętrzne;
Piwnic jednowarstwowe, grubości 53 cm murowane z cegły pełnej na zaprawie wapiennej.
Parteru i piętra – jednowarstwowe, grub. 44-42 cm murowane z cegły pełnej na zaprawie wapiennej. W części dobudowanej parterowej ściany murowane z bloczków Max grub. 30 cm i ocieplone styropianem 10 cm,
Ściany czołowe poddasza murowane z cegły murowane z cegły pełnej na zaprawie wapiennej, grubości 15 cm usztywnione pionowo słupkami pilastrami grub 30 cm i szer 50 cm.
Wewnętrzne i konstrukcyjne;
Piwnic jednowarstwowe, grubości 46-56 cm murowane z cegły pełnej na zaprawie wapiennej.
Parteru i piętra jednowarstwowe, grubości 34-44 cm murowane z cegły pełnej na zaprawie wapiennej.
Wewnętrzne i działowe;
Parteru i piętra, jednowarstwowe, grubości 25 i 12 cm murowane z cegły pełnej na zaprawie wapiennej.
Kominy i piony wentylacyjne:
Kominy i przewody wentylacyjne murowane z cegły pełnej na zaprawie.
Stropy:
Nad piwnicami i parterem stropy płytowe żelbetowe, monolityczne. Nad piętrem stropy drewniane na belkach drewnianych # 16/24 cm z polepą.
Biegi schodów i spoczniki klatki schodowej wewnętrznej: płyta żelbetowa, monolityczna.
Nadproża okienne i drzwiowe:
Ceramiczne typu Kleina.
Dach budynku i pokrycie :
Dach mansardowy o konstrukcji drewnianej krokwiowo-płatwiowej, pokryty blachą trapezową na łatach drewnianych. Wymiarowanie i zestawienie elementów konstrukcyjnych dachu zawarte na rysunkach.
Obróbki blacharskie:
Kominy, wiatrownice, parapety zewnętrzne z blachy gładkiej powlekanej w kolorze brązowym, grub. 0,6 mm. Rynny i rury spustowe typowe #150 PCW.
Stolarka:
Okna typowe, wykonane z PCW w kolorze białym. Drzwi zewnętrzne wejściowe w poziomie parteru i klatki schodowej stalowe. Drzwi zewnętrzne wewnątrz lokalowe i wewnętrzne typowe drewniane płytowe.
Tynki i okładziny ścian:
Zewnętrzne:
Na ścianach zewnętrznych i cokole tynki cem.-wapienne gładkie.
Wewnętrzne:
Cementowo-wapienne kat. III gładkie pod malowanie.
Posadzki:
Na podestach i schodach klatki schodowej posadzki lastrykowe, Korytarze posadzki lastrykowe. W pomieszczeniach parteru i pietra użytkowych podłogi parkietowe.
Balustrady wewnętrzne:
Balustrady wewnętrzne schodów , stalowe ,wykonane z profili pełnych.
Malowanie :
Ściany wewnętrzne i sufity malowane farbami emulsyjnymi dwukrotnie na zagruntowanym podłożu. Stolarka okienna fabrycznie wykończona, drzwi oraz parapety wewnętrznie malowane farbami olejnymi .

Starosta Wielicki
Rynek Górny 2
32-020 Wieliczka
36

3. INSTALACJE WEWNĘTRZNE:

Kanalizacja sanitarna wewnętrzna: z pomieszczeń socjalnych i ubikacji odprowadzona do kanalizacji sanitarnej na własnej działce.
Wodociągowa: istniejąca wewnętrzna zimnej wody z przyłączem do sieci wodociągowej
Gazowa dla celów ogrzewania i socjalno-bytowych istniejąca z przyłączem do sieci gazowniczej
Ogrzewanie: wodne, centralne w oparciu o kocioł co na gaz.
Instalacje elektryczne; wewnętrzne dla celów oświetlenia i gniazd w oparciu o istniejący przyłącz kablowy elektryczny nn do słupa linii napowietrznej.

4. OCENA STANU TECHNICZNEGO, WNIOSKI I OŚWIADCZENIA:

Istniejąca część budynek domu ludowego w Czarnochowicach została wykonana w okresie międzywojennym z początku XX wieku jako budynek domu strażaka. Użytkowany w chwili obecnej jest jako budynek usługowy tzw. domu ludowego. Ogólnie stan techniczny konstrukcji istniejącego budynku domu ludowego położonego na działce nr 168 w m. Czarnochowice jest dobry. Stan techniczny poszczególnych elementów konstrukcyjnych jest dobry. W trakcie wizji, oględzin i pomiarów nie zauważono żadnych zagrażających zdrowiu i życiu destrukcji. W związku z powyższym oświadczam, że wyżej opisany istniejący budynek domu ludowego został wykonany zgodnie ze sztuką budowlaną. Nie zachodzi potrzeba wykonania prób, poprawek i uzupełnień. Elementy konstrukcyjne przedmiotowego budynku opisane w pierwszej części niniejszego opracowania są w dobrym stanie technicznym. Stwierdza się, że możliwa jest rozbudowa i przebudowa budynku w zakresie:
- rozbudowy wewnętrznej instalacji gazowej dla zasilania kotła gazowego dla ogrzewania realizowanej rozbudowy budynku od strony północnej
- przebudowy stropu nad salą wielofunkcyjną w poziomie pietra w zakresie zabezpieczenia p. pożarowego do odporności ogniowej REI 30, bez wpływu na stan podłoża gruntowego budynku usytuowanego na działce nr 168 w m. Czarnochowice. Dla projektowanego zakresu robót należy wykonać projekt budowlany i wystąpić do Starosty Wielickiego z wnioskiem o wydanie decyzji pozwolenia na budowę.

ANTONI PILCH
mgr inż. arch
uprawnienia budowlane do projektowania
nadzorowania i kierowania robotami budowlanymi
bez ograniczeń w specjalności architektonicznej
upr. nr 33/82 i 401/88

Kraków –wrzesień– 2023 r.

12

Starosta Wielicki
Rynek Górny 2
32-020 Wieliczka

PROJEKT ZAGOSPODAROWANIA TERENU– ZAMIENNY
DLA ROZBUDOWY DOMU LUDOWEGO WRAZ Z WYKONANIEM WEWNETRZNYCH INSTALACJI: WOD.- KAN, CO, WENTYLACJI MECHANICZNEJ, ELEKTRYCZNEJ, UTWARDZENIEM CHODNIKA W M. CZARNOCHOWICE NA DZIALCE NR 168 i 166/14

1. PRZEDMIOT I ZAKRES OPRACOWANIA

Przedmiotem niniejszego opracowania jest projekt architektoniczno-budowlany projektowanej rozbudowy i przebudowy istniejącego budynku domu ludowego położonego na działce nr ewidencyjny 168 i 166/14 w Czarnochowicach. W oparciu o zatwierdzony projekt budowlany realizuje się rozbudowę budynku domu ludowego o dodatkowe skrzydło niezbędne do budowy garażu i zaplecza socjalno- technicznego dla Ochotniczej Straży Pożarnej w m. Czarnochowice. Projekt zamienny polega na rozbudowie wewnętrznej instalacji gazowej oraz przebudowie konstrukcji stropu istniejącego sali wielofunkcyjnej na poziomie piętra. Projektowany budynek usytuowany jest na działce nr 168 i 166/14. Działka posiada dostęp do drogi publicznej poprzez istniejący zjazd publiczny na całej szerokości budynku. Posiada nieznaczne nachylenie w kierunku południowo-zachodnim.

1.1.Charakterystyka ogólna stanu istniejącego budynku:

Istniejący budynek Domu Ludowego, to obiekt dwukondygnacyjny, korytarzowy częściowo podpiwniczony z poddaszem nieużytkowym. Budynek pokryty jest dachem wielospadowym mansardowym o konstrukcji drewnianej krokwiowo-płatwiowej. Dach pokryty jest blachą trapezową na latach drewnianych. Ściany budynku murowane z cegły pełnej, stropy nad piwnicami i parterem stropy płytowe żelbetowe, nad piętrem drewniane belkowe. Nadproża okienne i drzwiowe kleina. Schody wewnętrzne i spoczniki żelbetowe płytowe. Ławy i ściany fundamentowe betonowe. Funkcjonalnie w budynku usytuowane są: lokale usługowe i handlowe, sale zebrań, sale wielofunkcyjne, pomieszczenia zalecza klubu sportowego oraz w parterze budynku garaże dla wozów straży pożarnej. W piwnicy kotłownia i pomieszczenia dla klubu sportowego.
Wyposażony w podstawowe instalacje wewnętrzne: wodociągową zimnej i ciepłej wody, kanalizacji sanitarnej z odprowadzeniem ścieków do zbiornika na ścieki, centralnego ogrzewania, wodnego z wbudowaną kotłownią co, z kotłem na gaz, instalację elektryczną "nn",

2. PRZEZNACZENIE TERENU I ZASADY ZAGOSPODAROWANIA TERENU, WARUNKI ZABUDOWY:

Projektowane elementy w zakresie projektu zamiennego nie zmieniają zagospodarowania terenu , elementów infrastruktury technicznej oraz wskaźników kształtujących zabudowę.

MAPA DO CELÓW . ROJEKTOWYCH

id. pracy 6640.2778.2017

skala 1:500 — sekcja mapy zasadniczej 1378 C-1, C-3

powiat: wielicki
gmina: Wieliczka
obręb: CZARNOCHOWICE
obiekt: działka nr 168

Układ współrz. lokalny m. Krakowa
Poziom odn.wysokości "Amsterdam".

Data opracowania 2017/06/10

Wykonawca: Mieczysław Hanek
uprawnienia upr. nr 17635
tel. 694-737-698
sporządził: mieczyslaw@hanek.biz

Pobrano dnia ... z zasobu aktualnych mapy zasadniczej / mapy ewidencyjnej / mapy topograficznej / mapy sytuacyjno-wysokościowej / innego opracowania geodezyjnego i kartograficznego
Organ prowadzący państwowy zasób geodezyjny i kartograficzny: STAROSTA WIELICKI
Identyfikator ewidencyjny materiału zasobu - operatu techniczny: P.1219.2017.3470
Data wpisania operatu technicznego do ewidencji materiałów zasobu: 21 LIP. 2017
Imię, nazwisko i podpis osoby upoważnionej do pobrania: z up. STAROSTY inż. Tadeusz Ryczaszan
Inspektor Kontroli Dokumentacji Geodezyjnej i Kartograficznej

LEGENDA

- ZAKRES OPRACOWANIA
- PROJEKTOWANY BUDYNEK
- BUDYNKI ISTNIEJĄCE
- PROJEKTOWANE WEJŚCIA
- ISTNIEJĄCE MIEJSCA POSTOJOWE

Uzgodniono pod względem wymagań higieny i zdrowotnych bez zastrzeżeń (z zastrzeżeniami)

12.03.18
16/3/18

Starosta Wielicki
Rynek Górny 2
32-020 Wieliczka

MGR INŻ. ARCHITEKT BOGUSŁAWA CHMIEL
NR UPR. BPP UPR/187/81
tel. (012) 281-20-29

Informacja dotycząca dokładności położenia punktów granicznych: granica między dz. nr 166 i dz. nr 166/14 wniesiono na mapę według danych z EGiB (punkty ustalono operatem P.1261.2013.2823)

INWESTOR: ZARZĄD BUDYNKÓW KOMUNALNYCH I W WIELICZCE UL.SŁOWACKIEGO 51 32-020 WIELICZKA

TEMAT: ROZBUDOWA DOMU LUDOWEGO W CZARNOCHOWICACH DZ.NR 168 , 166/14 GM. WIELICZKA

TYTUŁ RYSUNKU: PROJEKT ZAGOSPODAROWANIA TERENU

FAZA: PROJEKT BUDOWLANY

SPRZĘDAWCA: BOGUSŁAWA CHMIEL

Wawrzyniec Hanek
HANEK biz
31-339 Kraków, Weissa 16/6
tel. +48 606 102 502
NIP: 9451300098 REGON: 121356346

RZECZOZNAWCA DO SPRAW ZABEZPIECZEŃ PRZECIWPOŻAROWYCH
mgr inż. Andrzej Pozierak Nr upr. KG PSP 145/93
Kraków, dnia 18.03.2024
Zgodność projektu z wymaganiami ochrony przeciwpożarowej stwierdzam
z uwagami:
bez uwag

Projekt budowlany zatwierdzony w decyzji pozwolenia na budowę z dnia 2018-03-13 PGN.6740.W.300.2K
z dnia 22 LUT 2024
nr AB.6740.1.4.2024.W
z up. STAROSTY
mgr inż. [illegible] Pilarska
Główny specjalista w Wydziale Architektury i Budownictwa

Wejście do budynku

BUDYNKI I OBIEKTY PROJEKTOWANE I ISTNIEJACE:

1. Budynek Domu Ludowego
a. Istniejący
b. Projektowana rozbudowa w oparciu o zatwierdzony projekt budowlany
2. Plac o nawierzchni utwardzonej (miejsca postojowe)

INNE OZNACZENIA:

Temat:
Rozbudowa domu ludowego wraz z wykonaniem wewnętrznych instalacji wod.-kan, c.o., wentylacji mechanicznej, elektrycznej, utwardzeniem chodnika na działce nr ew. 168 i 166/14 w miejscowości Czarnochowice, gm. Wieliczka, w zakresie rozbudowy wewnętrznej instalacji gazowej oraz przebudowy konstrukcji stropu istniejącego sali wielofunkcyjnej na poziomie pietra.

Inwestor: Gmina Wieliczka ul. Powstania Warszawskiego 1. 32-020 Wieliczka	Data:
Branża: PZT - zamienny	Stadium: P.B.- zamienny
Nazwa rysunku: Projekt zagospodarowania działki nr 168 i 166/14 w m. Czarnochowice, gm. Wieliczka	Skala: 1:500
Projektant: mgr inż. arch. Antoni Pilch upr. bud. 401/88	Nr rys. Z .1.

Architektoniczne Biuro Projektów ARCUS-ART.
30-732 Kraków, ul. Gliniana 17/32, e.-mail: arcusart@o2.pl

Starosta Wielicki
Rynek Górny 2
32-020 Wieliczka
36

PROJEKT BUDOWLANY ZAMIENNY
ROZBUDOWY DOMU LUDOWEGO WRAZ Z WYKONANIEM WEWNETRZNYCH INSTALACJI: WOD.- KAN, CO, WENTYLACJI MECHANICZNEJ, ELEKTRYCZNEJ, UTWARDZENIEM CHODNIKA

1. PRZEZNACZENIE I PROGRAM UŻYTKOWY PROJEKTOWANEJ ROZBUDOWY BUDYNKU DOMU LUDOWEGO:
Projekt obejmuje rozbudowę budynku domu ludowego o dodatkowe skrzydło niezbędne do budowy garażu i zaplecza socjalno- technicznego dla Ochotniczej Straży Pożarnej w m. Czarnochowice w zakresie rozbudowy wewnętrznej instalacji gazowej oraz przebudowy konstrukcji stropu istniejącego sali wielofunkcyjnej na poziomie piętra. Projektowany budynek usytuowany jest na działce nr 168 i 166/14. Działka posiada dostęp do drogi publicznej poprzez istniejący zjazd publiczny na całej szerokości budynku. Posiada nieznaczne nachylenie w kierunku południowo-zachodnim. Od południa zabudowana jest projektowanym do rozbudowy budynkiem usługowym dwukondygnacyjnym częściowo podpiwniczonym.

1.1.Charakterystyka ogólna stanu istniejącego budynku:
Istniejący budynek Domu Ludowego, to obiekt dwukondygnacyjny, korytarzowy częściowo podpiwniczony z poddaszem nieużytkowym. Budynek pokryty jest dachem wielospadowym mansardowym o konstrukcji drewnianej krokwiowo-płatwiowej. Dach pokryty jest blachą trapezową na latach drewnianych. Ściany budynku murowane z cegły pełnej, stropy nad piwnicami i parterem stropy płytowe żelbetowe, nad piętrem drewniane belkowe. Nadproża okienne i drzwiowe kleina. Schody wewnętrzne i spoczniki żelbetowe płytowe. Ławy i ściany fundamentowe betonowe. Funkcjonalnie w budynku usytuowane są: lokale usługowe i handlowe, sale zebrań, sale wielofunkcyjne, pomieszczenia zalecza klubu sportowego oraz w parterze budynku garaże dla wozów straży pożarnej. W piwnicy kotłownia i pomieszczenia dla klubu sportowego.
Wyposażony w podstawowe instalacje wewnętrzne: wodociągową zimnej i ciepłej wody, kanalizacji sanitarnej z odprowadzeniem ścieków do zbiornika na ścieki, centralnego ogrzewania, wodnego z wbudowaną kotłownią co, z kotłem na gaz, instalację elektryczną "nn",

1.2. Charakterystyka projektowanej rozbudowy budynku Domu Ludowego w oparciu o zatwierdzony projekt budowlany i pozwolenie na budowę :
Istniejący budynek domu ludowego dwukondygnacyjny projektuje się do rozbudowy od strony zachodniej w zakresie rozbudowy dwukondygnacyjnego skrzydła klatką schodową, pomieszczeń zaplecza dla ochotniczej straży pożarnej a w parterze garażu dla wozu straży pożarnej. Projektowany obiekt wyposażony jest w podstawowe instalacje wewnętrzne, sanitarne i elektryczne. Projektuje się rozbudowę istniejących instalacji wewnętrznych w oparciu o istniejące przyłącza: elektryczne, wodociągowe, gazowe. Kanalizacja sanitarna z odprowadzeniem do sieci kanalizacji sanitarnej. Projektowana rozbudowa pod względem formy architektonicznej i wysokości nawiązuje do istniejącej części budynku.
W zakresie projektu zamiennego projektuje się rozbudowę wewnętrznej instalacji gazowej dla zasilania kotła centralnego ogrzewania usytuowanego w pomieszczeniu na poziomie parteru oraz przebudowę stropu nad sala wielofunkcyjną na poziomie piętra.

15

Starosta Wielicki
Rynek Górny 2
32-020 Wieliczka
36

1.3. Dane techniczne:

- **stan istniejący:**

Powierzchnia zabudowy :	=	267,90	m²
Powierzchnia użytkowa:	=	360,00	m²
Powierzchnia ogólna:	=	466,80	m²
Kubatura budynku	=	2.490,00	m³
Wysokość budynku	=	8,70	m
Kondygnacje nadziemne	=	3	szt.
Klatki schodowe	=	2	szt.

- **projektowana rozbudowa:**

Powierzchnia zabudowy	=	152,80	m²
Powierzchnia użytkowa:	=	289,20	m²
Powierzchnia ogólna:	=	365,20	m²
Kubatura budynku	=	1.460,00	m³
Wysokość budynku	=	8,70	m
Kondygnacje nadziemne	=	2	szt.
Klatki schodowe	=	1	szt.

2. FUNKCJA BUDYNKU:

Projektowana rozbudowa budynku Domu Ludowego będzie zawierać pomieszczenia dla OSP: w poziomie parteru garaż z zapleczem technicznym oraz zaplecze socjalno-szkoleniowe na piętrze. Na poziomie pietra projektuje się połączenie części istniejącej i projektowanej poprzez częściowe rozebranie ścian oddzielających budynki na poziomie sali wielofunkcyjnej. Powstanie jedna duża sala szkoleniowa dla rożnych funkcji OSP.

2.1. DANE TECHNICZNE DLA BUDYNKU DOMYU LUDOWEGO I ZAPLECZA OSP POWSTAY Z FUNKCJONALNEGO POŁĄCZENIA DWÓCH PRZYLEGŁYCH BUDYNKÓW:

Powierzchnia zabudowy		=	420,70	m²
Powierzchnia użytkowa kond. nadziemnych:		=	649,20	m²
w tym :	parter:	=	336,35	m²
	piętro:	=	312,85	m²
Powierzchnia ogólna:		=	832,00	m²
Kubatura budynku		=	3.950,00	m³
Wysokość budynku		=	8,70	m
Kondygnacje nadziemne		=	2	szt.
Klatki schodowe		=	2	szt.

3.OPIS ELEMENTÓW KONSTRUKCYJNO-BUDOWLANYCH PROJEKTOWANEJ PRZEBUDOWY BUDYNKU DOMU LUDOWEGO W OPARCIU O ZATWIERDZONY PROJEKT BUDOWLANY:

3.1. Opis istniejących elementów konstrukcyjno-budowlanych budynku Domu Ludowego w części istniejącej:

Posadowienie i ławy fundamentowe:

Przedmiotowy budynek posadowiony jest bezpośrednio na ławach fundamentowych, poniżej głębokości przemarzania. Ławy i ściany fundamentowe betonowe posadowione w poziomie

Starosta Wielicki
Rynek Górny 2
32-020 Wieliczka

1,40 - 1,73 m terenu istniejącego przy budynku. Ławy fundamentowe z odsadzkami 7-10,0 cm.

Ściany:

Zewnętrzne;

Piwnic jednowarstwowe, grubości 53 cm murowane z cegły pełnej na zaprawie wapiennej.

Parteru i piętra – jednowarstwowe, grub. 44-42 cm murowane z cegły pełnej na zaprawie wapiennej. W części dobudowanej parterowej ściany murowane z bloczków Max grub. 30 cm i ocieplone styropianem 10 cm,

Ściany czołowe poddasza murowane z cegły murowane z cegły pełnej na zaprawie wapiennej, grubości 15 cm usztywnione pionowo słupkami pilastrami grub 30 cm i szer 50 cm.

Wewnętrzne i konstrukcyjne;

Piwnic jednowarstwowe, grubości 46-56 cm murowane z cegły pełnej na zaprawie wapiennej.

Parteru i piętra jednowarstwowe, grubości 34-44 cm murowane z cegły pełnej na zaprawie wapiennej.

Wewnętrzne i działowe;

Parteru i piętra, jednowarstwowe, grubości 25 i 12 cm murowane z cegły pełnej na zaprawie wapiennej.

Kominy i piony wentylacyjne:

Kominy i przewody wentylacyjne murowane z cegły pełnej na zaprawie.

Stropy:

Nad piwnicami i parterem stropy płytowe żelbetowe, monolityczne. Nad piętrem stropy drewniane na belkach drewnianych # 16/24 cm z polepą.

Biegi schodów i spoczniki klatki schodowej wewnętrznej: płyta żelbetowa, monolityczna.

Nadproża okienne i drzwiowe:

Ceramiczne typu Kleina.

Dach budynku i pokrycie :

Dach mansardowy o konstrukcji drewnianej krokwiowo-płatwiowej, pokryty blachą trapezową na łatach drewnianych. Wymiarowanie i zestawienie elementów konstrukcyjnych dachu zawarte na rysunkach.

Obróbki blacharskie:

Kominy, wiatrownice, parapety zewnętrzne z blachy gładkiej powlekanej w kolorze brązowym, grub. 0,6 mm. Rynny i rury spustowe typowe #150 PCW.

Stolarka:

Okna typowe, wykonane z PCW w kolorze białym. Drzwi zewnętrzne wejściowe w poziomie parteru i klatki schodowej stalowe. Drzwi zewnętrzne wewnątrz lokalowe i wewnętrzne typowe drewniane płytowe.

Tynki i okładziny ścian:

Zewnętrzne:

Na ścianach zewnętrznych i cokole tynki cem.-wapienne gładkie.

Wewnętrzne:

Cementowo-wapienne kat. III gładkie pod malowanie.

Posadzki:

Na podestach i schodach klatki schodowej posadzki lastrykowe, Korytarze posadzki lastrykowe. W pomieszczeniach parteru i pietra użytkowych podłogi parkietowe.

Balustrady wewnętrzne:

Balustrady wewnętrzne schodów , stalowe ,wykonane z profili pełnych.

Malowanie :

Ściany wewnętrzne i sufity malowane farbami emulsyjnymi dwukrotnie na zagruntowanym podłożu. Stolarka okienna fabrycznie wykończona, drzwi oraz parapety wewnętrznie malowane farbami olejnymi .

Starosta Wielicki
Rynek Górny 2
32-020 Wieliczka
36

3.2. Opis elementów konstrukcyjno-budowlanych projektowanej rozbudowy budynku dla Ochotniczej Straży Pożarnej w oparciu o zatwierdzony projekt budowlany:

Posadowienie i ławy fundamentowe:
Przedmiotowy budynek posadowiony jest bezpośrednio na ławach fundamentowych, poniżej głębokości przemarzania

Ściany:

Zewnętrzne;
Parteru i piętra – warstwowe, grub. 24-30 cm murowane z bloczków porotherm i ocieplone styropianem 15 cm,

Wewnętrzne i konstrukcyjne;
Parteru i pietra jednowarstwowe, grubości 24-30cm murowane z bloczków ceramicznych porotherm.

Wewnętrzne i działowe;
Parteru i piętra, jednowarstwowe, grubości 12 cm murowane z bloczków porotherm.

Kominy i piony wentylacyjne:
Kominy i przewody wentylacyjne prefabrykowane betonowe..

Stropy:
Nad parterem i piętrem stropy płytowe żelbetowe, monolityczne.
W zakresie projektu zamiennego projektuje się przebudowę konstrukcji istniejącego stropu nad salą wielofunkcyjną na poziomie piętra oraz zabezpieczenie pozostałego stropu piętra w zakresie przepisów przeciwpożarowych.
Biegi schodów i spoczniki klatki schodowej wewnętrznej: płyta żelbetowa, monolityczna.

Nadproża okienne i drzwiowe:
Żelbetowe monolityczne , na ścianach wewnętrznych ceramiczne prefabrykowane.

Dach budynku i pokrycie :
Dach mansardowy o konstrukcji drewnianej krokwiowo-płatwiowej, pokryty blachą trapezową na łatach drewnianych.

Obróbki blacharskie:
Kominy, wiatrownice, parapety zewnętrzne z blachy gładkiej powlekanej w kolorze brązowym, grub. 0,6 mm. Rynny i rury spustowe typowe #150 PCW.

Stolarka:
Okna typowe, wykonane z PCW w kolorze białym. Drzwi zewnętrzne wejściowe w poziomie parteru i klatki schodowej aluminiowe. Drzwi zewnętrzne wewnątrz lokalowe i wewnętrzne typowe aluminiowe a w części drewniane płytowe.

Tynki i okładziny ścian:

Zewnętrzne:
Na ścianach zewnętrznych i cokole tynki cienkowarstwowe na kleju i siatce na izolacji termicznej z płyt styropianowych mocowanych na kleju i kołkach do ścian.

Wewnętrzne:
Cementowo-wapienne kat. III lub gipsowe gładkie pod malowanie.

Posadzki:
Na podestach i schodach klatki schodowej posadzki z płytek gres, Komunikacja płytki gres na kleju i wylewce cementowej. W pomieszczeniach garażowych w poziomie parteru posadzki epoksydowe antypoślizgowe. W sali wielofunkcyjnej pietra podłogi parkietowe.

Balustrady wewnętrzne:
Balustrady wewnętrzne schodów , stalowe ,wykonane z profili pełnych.

Malowanie :
Ściany wewnętrzne i sufity malowane farbami emulsyjnymi dwukrotnie na zagruntowanym podłożu. Stolarka okienna PCW fabrycznie wykończona, drzwi oraz parapety wewnętrzne fabrycznie wykończone.

Starosta Wielicki
Rynek Górny 2
32-020 Wieliczka
36

3.3. Opis elementów konstrukcyjno-budowlanych w zakresie przebudowy stropu sali wielofunkcyjnej w poziomie pietra oraz zabezpieczenie stropu pietra do odporności ogniowej REI-30.

3.3.1. Projektuje się przebudowę konstrukcji istniejącego stropu nad salą wielofunkcyjną na poziomie piętra oraz zabezpieczenie pozostałego stropu piętra w zakresie przepisów przeciwpożarowych do wymaganej odporności ogniowej REI-30.
Przebudowa stropu polega na wzmocnieniu drewnianej konstrukcji stropu poprzez zastosowania ram stalowych które podtrzymują istniejące belki drewniane na których od strony strychu na deskach obudowano płytami cementowymi grubości 2,0 cm o odporności EI-30. Belki konstrukcyjne zabezpieczono roztworem przez malowania do odporności ogniowej R-30. Od strony sali wielofunkcyjnej sufit podwieszony gips kartonowy grubości 2,5 cm na konstrukcji metalowej. Przestrzeń między belkami wypełniona wełną mineralną grubości 20 cm. Konstrukcja stalowa zabezpieczona preparatem nullifire sc803 do odporności ogniowej R-30.

3.3.2. Konstrukcje stropu nad innymi pomieszczeniami zabezpieczono do odporności ogniowej REI-30.
Projektuje się zabezpieczenie konstrukcji istniejącego stropu nad pomieszczeniami na poziomie piętra w zakresie przepisów przeciwpożarowych.
Powierzchnie stropu deskowego należy obudować płytami cementowymi grubości 2,0 cm o odporności EI-30. Belki konstrukcyjne drewniane zabezpieczyć roztworem przez malowania do odporności ogniowej R-30. Od strony pomieszczeń użytkowych sufit podwieszony gips kartonowy grubości 2,5 cm na konstrukcji metalowej. Przestrzeń między belkami wypełniona wełną mineralną grubości 20 cm.

Uwaga:
Wszystkie roboty budowlano wykończeniowe, instalacyjne wewnętrzne i zewnętrzne są realizowane w oparciu o zatwierdzony projekt budowlany i pozwolenie na budowę .

4. ELEMENTY WYPOSAŻENIA POMIESZCZEŃ DOSTOSOWANE DLA POTRZEB OSÓB NIEPEŁNOSPRAWNYCH:

4.1. Dostępność lokali użytkowych dla osób niepełnosprawnych:
Projektowany budynek Domu Ludowego w części istniejącej i rozbudowy Ochotniczej Straży Pożarnej to budynek usługowo-techniczny dla OSP. W poziomie parteru będzie posiadał pomieszczenie dyżurnego i ubikacje dostępne dla osób postronnych w tym niepełnosprawnych. Wejście do budynku z poziomu terenu bez barier architektonicznych dostępne dla niepełnosprawnych. Pozostała część budynku w poziomie parteru i piętra nie może być ogólnodostępna z uwagi na specjalistyczny sprzęt strażacki wraz z wyposażeniem jest dostępna tylko dla zainteresowanych członków drużyny OSP jako zaplecze techniczne, socjalne i szkoleniowe.

5. OCHRONA PRZECIWPOŻAROWA BUDYNKU:
Objęty projektem przebudowy i rozbudowy budynek Domu Ludowego dla potrzeb zaplecza Ochotniczej Straży Pożarnej to budynek , dwukondygnacyjny w zabudowie wolnostojącej, zalicza się do obiektów użyteczności publicznej o funkcji domu ludowego służy jako:
- remiza jednostki Ochotniczej Straży Pożarnej
- miejsca spotkań mieszkańców
- zaplecza klubu sportowego

Starosta Wielicki
Rynek Górny 2
32-020 Wieliczka

Jest to obiekt o wysokości dwóch kondygnacji nadziemnych z pomieszczeniami przeznaczonymi na pobyt ludzi, strychu nieużytkowego bez pomieszczeń na pobyt ludzi, kondygnacji podziemnej (częściowe podpiwniczenie budynku od strony południowo zachodniej). Pomieszczenia garażowe dla pojazdów pożarniczych określa się jako funkcjonalnie połączone z całym budynkiem. Komunikację pionową w budynku zapewniają dwie klatki schodowe z których wyjścia prowadzą bezpośrednio na zewnątrz budynku

a. informacje o powierzchni wewnętrznej, wysokości i liczbie kondygnacji:

Powierzchnia użytkowa budynku:				
w tym :	piwnica:	=	47,67	m²
	parter:	=	336,35	m²
	piętro:	=	312,85	m²
Powierzchnia użytkowa kond. nadziemnych:		=	649,20	m²
Powierzchnia zabudowy		=	420,70	m²
Wysokość budynku		=	8,70	m
Kondygnacje nadziemne		=	2	szt.
Kondygnacje podziemne		=	1	szt.
Klatki schodowe		=	2	szt.
Grupa wysokości:		budynek niski		
Szerokość budynku		=	14,80	m
Długość budynku		=	29,67	m
Kubatura budynku :		=	3.950,00	m³

b. charakterystyka zagrożenia pożarowego, w tym informacje o parametrach pożarowych materiałów niebezpiecznych pożarowo - oraz zagrożeniach wynikających z procesów technologicznych, a także w zależności od potrzeb – charakterystykę pożarów przyjętych do celów projektowych:

Materiałami niebezpiecznymi pożarowo w budynku OSP to materiały w postaci papieru i tektury, wyposażenie takie jak szafki biurka i inne, wyposażenie w sprzęt technologiczny, itp. Z uwagi na rozproszony charakter występowania materiałów niebezpiecznych pożarowo nie występuje bezpośrednie zagrożenie pożarem.

c. informacje o klasyfikacji pożarowej z uwagi na przeznaczenie i sposób użytkowania:

Projektowany budynek domu ludowego i ochotniczej straży pożarnej pod względem pożarowym zaliczone są do kategorii zagrożenia ZL-III, wydzielona kotłownia gazowa piwnicy o mocy Q<30 kW i parterze o mocy Q >30 kW zaliczone do klasy zagrożenia pożarowego PM.

d. informacje o kategorii zagrożenia ludzi oraz przewidywanej liczbie osób na każdej kondygnacji, a także w pomieszczeniach, których drzwi ewakuacyjne powinny otwierać się na zewnątrz pomieszczenia:

W poziomie kondygnacji nadziemnej przebywać będą przede wszystkim stali użytkownicy budynku. W pomieszczeniach garażu przewiduje się pobyt jednostki ODP związany z ćwiczeniami i obsługą bieżącą pojazdów i urządzeń. W poszczególnych częściach budynku przewiduje się możliwość jednoczesnego przebywania ludzi w ilościach:

- jednostka OSP – do 50 osób będących stałymi użytkownikami (strażacy OSP)
- dom ludowy -do 50 osób łącznie w trzech pomieszczeniach współdzielonych z jednostka OSP
- klub sportowy -do 3 osób w pomieszczeniu klubu.

Starosta Wielicki
Rynek Górny 2
32-020 Wieliczka

W związku z wykorzystaniem pomieszczeń sali spotkań i pomieszczenia rezerwowego zamiennie na cele w/w funkcji , przewiduje się maksymalna ilość ludzi mogących przebywać jednocześnie w budynku na podstawie powierzchni i zagospodarowania pomieszczeń 1 pietra do 50 osób będących jego stałymi użytkownikami(strażacy , mieszkańcy wsi, członkowie klubu sportowego). Budynek kwalifikuje się do kategorii zagrożenia ludzi ZL-III.

e. informacje o podziale na strefy pożarowe:
Budynek zaliczony do kategorii zagrożenia ZL-III stanowi jedną strefę pożarową o powierzchni użytkowej 649,20 m² która jest mniejsza od dopuszczalnej dla strefy ZL-III w wielkości 8.000,0 m².

f. maksymalna gęstość obciążenia ogniowego poszczególnych stref pożarowych wraz z warunkami przyjętymi do określenia:
Budynek zaliczony jest do kategorii zagrożenia ZL-III. Wydzielona kotłownia gazowa centralnego ogrzewania w piwnicy należy do PM o Q < 30 kW. Projektowana druga kotłownia gazowa na poziomie parteru należy do PM o mocy Q > 30 kW.

g. informacje o klasie odporności pożarowej oraz odporności ogniowej i stopniu rozprzestrzeniania się ognia przez elementy budowlane:
Dla projektowanego budynku, została przyjęta klasa „C" odporności pożarowej, w oparciu o § 212.ust3 dla budynku o wysokości 2 kondygnacji i wysokości stropu nad pierwszą kondygnacją < 9,0 m ustalono, że budynek będzie w klasie „D" odporności pożarowej. Elementy budynku zaprojektowano zgodnie z wymaganiami klasy odporności pożarowej "D", o niżek przedstawionej odporności ogniowej:

główna konstrukcja nośna budynku (w tym schody)	R 30
konstrukcja dachu	R (-) bez wymagań
konstrukcja stropów	REI 30
ściana zewnętrzna	EI 30
ściany wewnętrzne działowe	EI (-)
pokrycie dachu	RE (-)

- Wszystkie elementy konstrukcji budynku wymienione powyżej wykonano jako nierozprzestrzeniające ogień lub zabezpieczono do stopnia NRO.
- Izolacja termiczna ścian zewnętrznych posiada cechy nierozprzestrzeniania ognia(NRO)
- Odległość górnej krawędzi bramy garażowej do dolnej krawędzi okna wynosi 1,0 m i więcej § 223 ust.1.

g.1. Sposób zabezpieczenia przeciwpożarowego instalacji:
Budynek w jednej strefie pożarowej , nie jest wymagane zabezpieczenie instalacji przechodzących przez ściany.
Instalacja elektryczna:
Obiekt zostanie wyposażony w przeciwpożarowy wyłącznik prądu, którego przycisk sterujący będzie usytuowany przy wejściu do budynku. Działanie PWP powinno odcinać zasilanie wszystkich obwodów oprócz urządzeń których działanie jest wymagane w czasie pożaru i dla nich należy zapewnić zasilanie o odporności ogniowej PH-90
Instalacja odgromowa:
Zapewniono ochronę budynku instalacją odgromową w wykonaniu podstawowym, zgodnie z wymaganiami i normami.
Instalacja wentylacji:

Starosta Wielicki
Rynek Górny 2
32-020 Wieliczka
36

Kanały wentylacyjne wykonano z materiałów niepalnych. Jako otuliny termoizolacyjne rur wodociągowych, grzewczych, wentylacyjnych zastosowano wyłącznie materiały nierozprzestrzeniające ognia.
Instalacja grzewcza:
W budynku instalacja gazowa doprowadzona jest do kotłów gazowych zlokalizowanych w kotłowni usytuowanej na kondygnacji podziemnej i parterze budynku. Moc kotłów w każdej z kotłowni nie przekracza 30 kW. Pomieszczenia kotłowni wydzielono ścianami i stropem o klasie odporności ogniowej odpowiednio REI60 i EI-30, zamknięte drzwiami o klasie odporności ogniowej EI-30.
Instalacja gazowa wyposażona w kurek główny usytuowany na zewnątrz budynku w szafce odpowiednio oznakowanej, wentylowanej i zabezpieczonej przed dostępem osób postronnych. Kurek usytuowano w przepisowych odległościach od okien i drzwi a przewody poprowadzono w odległości 0,1 m powyżej innych przewodów instalacyjnych. Przejścia przewodów gazowych przez ściany i stropy oddzielenia p. pożarowego zabezpieczone zostaną przy zastosowaniu certyfikowanych rozwiązań systemowych do odpowiedniej klasy odporności ogniowej. Przejścia prze pozostałe przegrody zostaną uszczelnione materiałami nie palnymi. W pomieszczeniu kotłowni zaprojektowano system detekcji gazu ziemnego. Sygnalizacja będzie realizowana na zewnątrz kotłowni, która po przekroczeniu dopuszczalnego stężenia gazu ziemnego nastąpi samoczynne odcięcie dopływu do pomieszczenia kotłowni na zewnątrz tuż za kurkiem..

h. informacje o występowaniu materiałów wybuchowych oraz zagrożenia wybuchem, w tym pomieszczeń zagrożonych wybuchem:
W budynku domu ludowego i ochotniczej straży pożarnej nie projektuje się przestrzeni przewidzianej do przechowywania jakichkolwiek materiałów pożarowo niebezpiecznych lub prowadzenia procesów technologicznych z użyciem materiałów mogących wytworzyć mieszaniny wybuchowe.

i. informacje o warunkach i strategii ewakuacji ludzi lub ich uratowania w inny sposób, uwzgledniające liczbę i stan sprawności osób przebywających w obiekcie:
W budynku zapewniono ewakuację wewnątrz pomieszczeń przejściami o szerokości 0,90 m , nie przekraczającymi długości 40,0 m przez maksymalnie trzy kolejne pomieszczenia do wyjścia na drogi komunikacji ogólnej. Wyjścia z lokali prowadza na korytarze o długości poniżej 20,0 m i szerokości nie mniejszej niż 1,40 m, a następnie do klatek schodowych. Szerokość biegu klatki schodowej jest nie mniejsza niż 1,20 m. Z pomieszczeń przeznaczonych na pobyt ludzi na poziomie I i II-giej kondygnacji projektuje się dwa nie kolidujące wyjścia ewakuacyjne do dwóch klatek schodowych. Dla obudowy ścian wewnętrznych na drodze na poziomej ewakuacyjnej zapewniono odporność ogniową EI-15. Dla ścian klatki schodowej zapewniono odporność ogniową dla klasy „D" odporności pożarowej nie mniejsza niż EI-30.
Na poziomych drogach ewakuacyjnych oraz klatce schodowej , projektuje się instalacje oświetlenia awaryjnego i ewakuacyjnego, o natężeniu światła 1 lx na całej długości drogi ewakuacyjnej.
Certyfikowane oprawy oświetleniowe zostaną rozmieszczone dla oświetlenia szczególnie klatki schodowej, drzwi na drodze ewakuacyjnej i na skrzyżowaniach ciągów komunikacji wewnętrznej.
Stosunek maksymalnego i minimalnego natężenia oświetlenia ewakuacyjnego wzdłuż centralnej linii ewakuacyjnej nie powinien być większy niż 40:1. Na drogach ewakuacyjnych nie mniej niż 50 % wymaganego natężenia oświetlenia ewakuacyjnego powinno być wytworzone w ciągu 5 sek., a pełny poziom natężenia oświetlenia ewakuacyjnego osiągnięty po 60 sek. Instalacja oświetlenia ewakuacyjnego i awaryjnego projektowana w

Starosta Wielicki
Rynek Górny 2
32-020 Wieliczka
36

oparciu o system opraw indywidualnych wyposażonych w funkcje autotestu. Czas działania oświetlenia awaryjnego i ewakuacyjnego nie będzie krótszy niż 1 godzina.

j. informacje o doborze urządzeń przeciwpożarowych oraz innych instalacji i urządzeń służących bezpieczeństwu pożarowemu wraz z określeniem zakresu i celu ich stosowania:

- przeciwpożarowy wyłącznik prądu;

Obiekt zostanie wyposażony w przeciwpożarowy wyłącznik prądu, którego przycisk sterujący będzie usytuowany przy wejściu do budynku. Działanie PWP powinno odcinać zasilanie wszystkich obwodów oprócz urządzeń których działanie jest wymagane w czasie pożaru i dla nich należy zapewnić zasilanie o odporności ogniowej PH-90

- oświetlenie awaryjne i ewakuacyjne:

Na poziomych drogach ewakuacyjnych oraz klatce schodowej , projektuje się instalacje oświetlenia awaryjnego i ewakuacyjnego, o natężeniu światła 1 lx na całej długości drogi ewakuacyjnej.

Certyfikowane oprawy oświetleniowe zostaną rozmieszczone dla oświetlenia szczególnie klatki schodowej, drzwi na drodze ewakuacyjnej i na skrzyżowaniach ciągów komunikacji wewnętrznej.

Stosunek maksymalnego i minimalnego natężenia oświetlenia ewakuacyjnego wzdłuż centralnej linii ewakuacyjnej nie powinien być większy niż 40:1. Na drogach ewakuacyjnych nie mniej niż 50 % wymaganego natężenia oświetlenia ewakuacyjnego powinno być wytworzone w ciągu 5 sek., a pełny poziom natężenia oświetlenia ewakuacyjnego osiągnięty po 60 sek. Instalacja oświetlenia ewakuacyjnego i awaryjnego projektowana w oparciu o system opraw indywidualnych wyposażonych w funkcje autotestu. Czas działania oświetlenia awaryjnego i ewakuacyjnego nie będzie krótszy niż 1 godzina.

- Wyposażenia p. pożarowe w gaśnice:

Na każdej kondygnacji w holu od strony wewnętrznej sprzęt gaśniczy typowy; gaśnica proszkowa GP4x z proszkiem ABC przyjęto po 1 szt. na 100 m² powierzchni użytkowej co daje : 1 szt. W piwnicy, 3 szt. na parterze i 3 sztuki na piętrze.

k. informacja o przygotowaniu obiektu do prowadzenia działań ratowniczych, w tym informacje o punktach poboru wody do celów przeciwpożarowych, nasadach służących do zasilania urządzeń gaśniczych i innych rozwiązaniach przewidzianych do tych działań oraz dźwigach dla ekip ratowniczych i prowadzących do nich dojściach.

- Zaopatrzenie w wodę do zewnętrznego gaszenia pożaru:

Projektuje budowę budynku o kubaturze = 3.950,00 m³. Woda dla celów pożarowych pochodzić będzie z jednego hydrantu nadziemnego p. poż. #80 usytuowanego na sieci wodociągowej # 110 w rejonie projektowanej inwestycji. Wydajność hydrantu zewnętrznego do gaszenia pożaru jest nie mniejsza niż 10l/s. Hydrant oddalony jest od chronionego budynku w odległości 5,0 m.

- Droga dojazdowa dla służb ratowniczych:

Dla budynku niskiego h<12m zaliczonego do ZL-III o powierzchni użytkowej 649,20 m², nie jest wymagana droga pożarowa.

Służby ratownicze mają dostęp do projektowanego budynku od drogi powiatowej i dojazdu wewnętrznego do budynku o nawierzchni asfaltowej usytuowanej od strony wschodniej i południowej działki.

Starosta Wielicki
Rynek Górny 2
32-020 Wieliczka

l. informacje o usytuowaniu z uwagi na bezpieczeństwo pożarowe, w tym informacje o parametrach wpływających na odległości dopuszczalne:
Przedmiotowy budynek domu ludowego i ochotniczej straży pożarnej usytuowany jest w południowo-wschodniej części działki nr ew. 168 i 166/14 w odległości 19,50 m (większej niż 4,0 m) do południowej granicy działki i w odległości 21,55 m do najbliższego budynku na sąsiedniej działce.
Sąsiednie działki i ich przeznaczenie:
-północ-droga publiczna,
-wschód – droga publiczna,
-zachód – boisko sportowe do piłki nożnej
-południe- budynek usługowy (odległość 21,55 m)
Projektowany budynek posiada odporność E na powierzchni ścian zewnętrznych w przedziale >od 65%.

m. informacje o rozwiązaniach zamiennych w stosunku do wymagań ochrony przeciwpożarowej zastosowanych na podstawie zgody, o której mowa w art.6c pkt1 lub 2 ustawy z dnia 24 sierpnia 1991 roku o ochronie przeciwpożarowej, w zakresie rozwiązań objętych projektem architektoniczno-budowlanym.
Projekt architektoniczno-budowlany nie przewiduje rozwiązań zamiennych dla projektowanej inwestycji.

Starosta Wielicki
Rynek Główny 2
32-020 Wieliczka

Temat:

PROJEKT ZAMIENNY - INWESTYCJI PN.:"ROZBUDOWA DOMU LUDOWEGO WRAZ Z WYKONANIEM WEWNĘTRZNYCH INSTALACJI: WOD.- KAN., C.O., WENTYLACJI MECHANICZNEJ, ELEKTRYCZNEJ, UTWARDZENIEM CHODNIKA", NA DZ. NR 168 I 166/14 W MIEJSCOWOŚCI CZARNOCHOWICE, GMINA WIELICZKA, W ZAKRESIE ROZBUDOWY WEWNĘTRZNEJ INSTALACJI GAZOWEJ ORAZ PRZEBUDOWY KONSTRUKCJI STROPU SALI WIELOFUNKCYJNEJ.

Inwestor: **Zarząd Budynków Komunalnych w Wieliczce ul. Słowackiego 51, 30-020 Wieliczka.**

Branża: **Architektura** | Stadium: **P. B. zamienny.**

Nazwa rysunku: **RZUT FUNDAMENTÓW I PIWNIC** | Data: **wrzesień 2023**

Projektował: **mgr inż. arch. Antoni Pilch upr. bud. nr 401/88** | Skala: **1:100**

Sprawdził: **mgr inż. arch. Marta Momot upr. nr MPOIA 059/2007** | Nr ark. **0.1**

ARCUS-ART ARCHITEKTONICZNE BIURO PROJEKTÓW
31- 542 Kraków, ul. Mogilska 23, tel./fax 012 653-19-23

OZNACZENIA I SYMBOLE:

- Elementy realizowane wg zatwierdzonego projektu budowlanego.
- Elementy wykonane - zmiany nieistotne.
- Elementy projektowane.

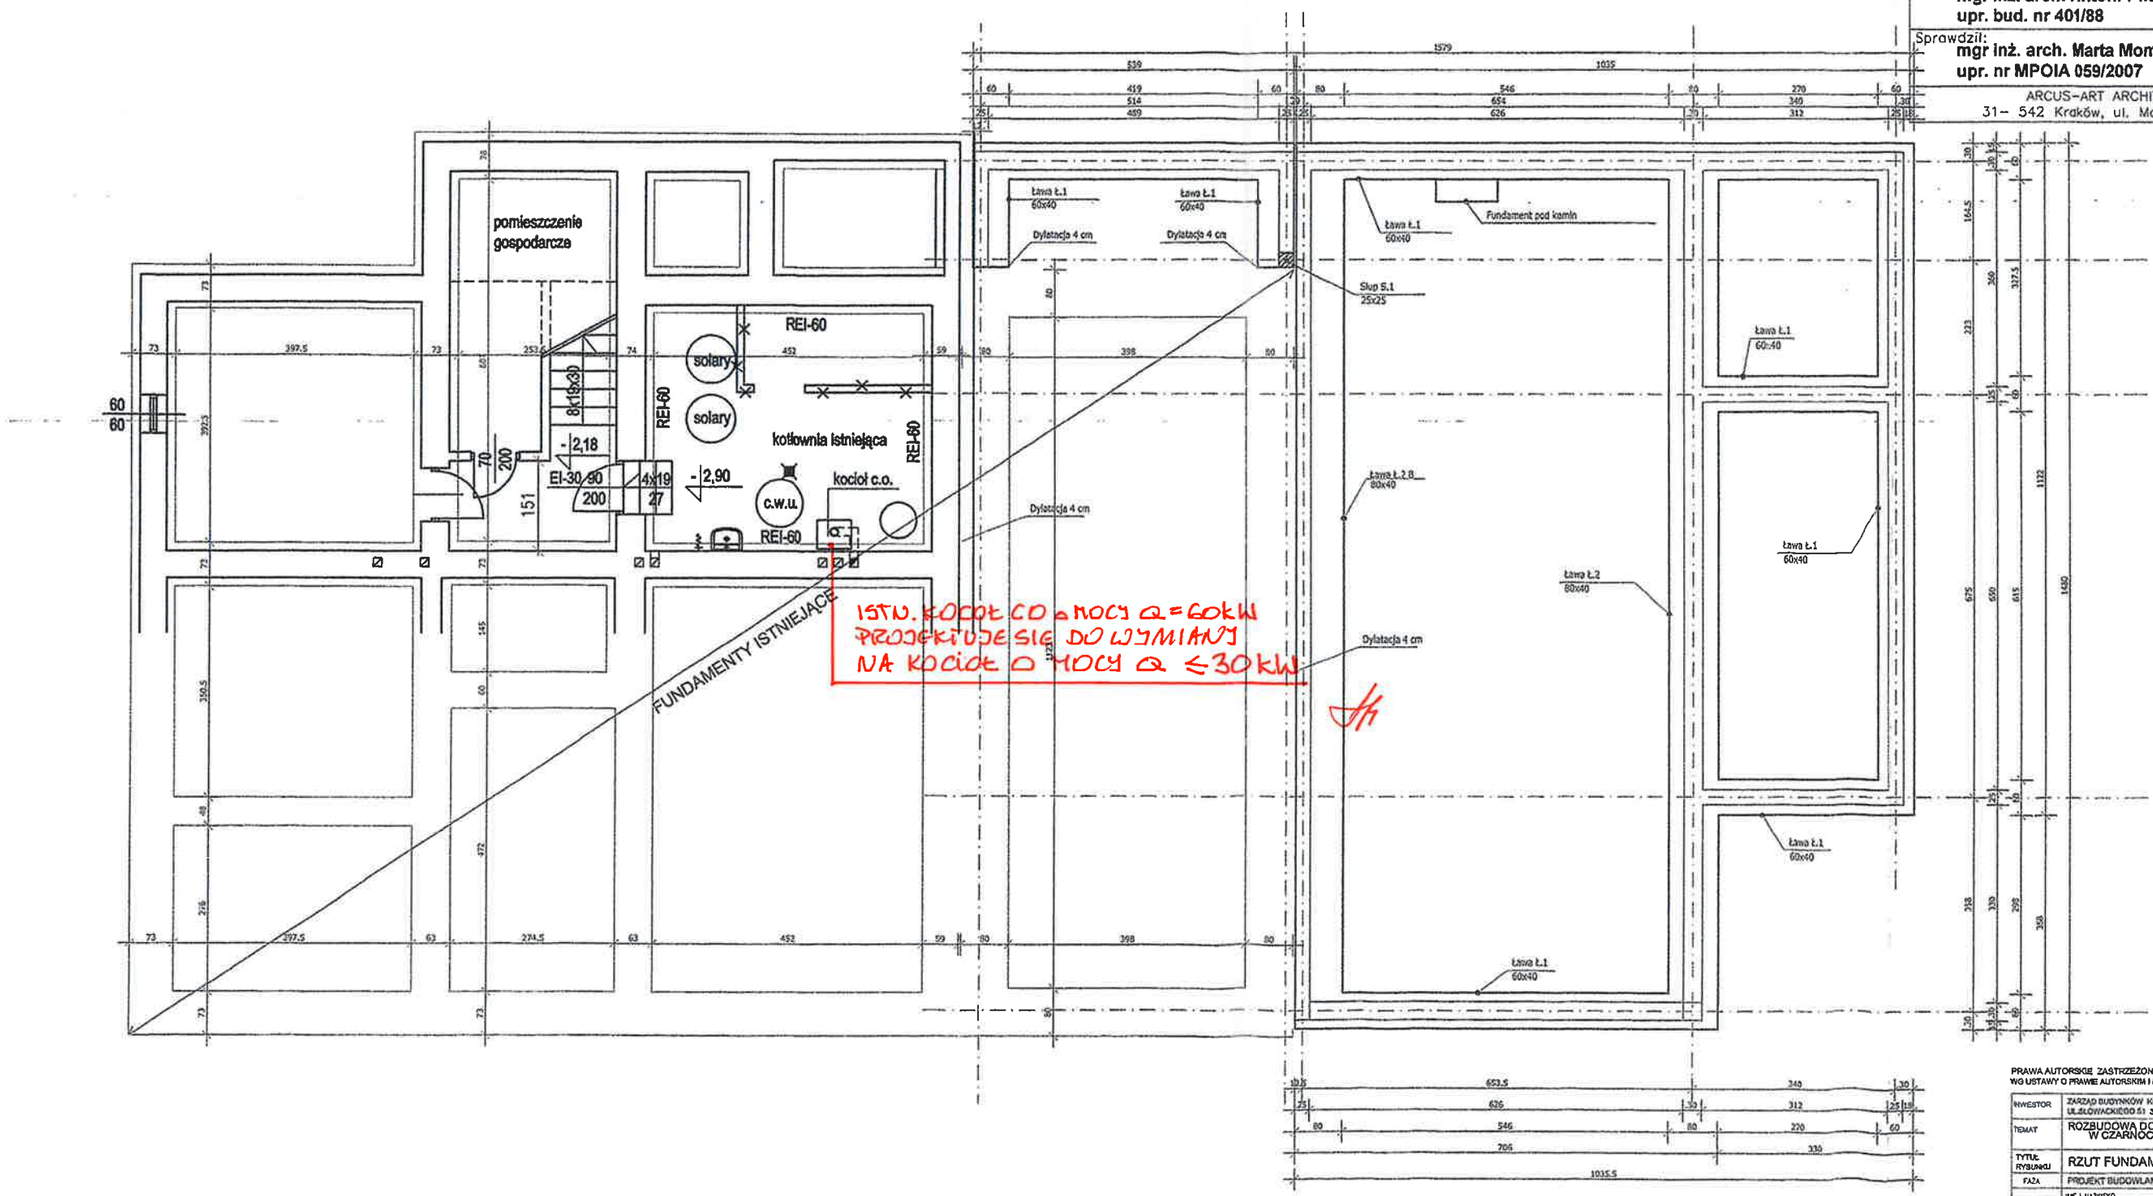

PRAWA AUTORSKIE ZASTRZEŻONE
WG USTAWY O PRAWIE AUTORSKIM I PRAWACH POKREWNYCH (Dz.U.Nr 80 poz.904 z 2000r.)

INWESTOR	ZARZĄD BUDYNKÓW KOMUNALNYCH W WIELICZCE UL.SŁOWACKIEGO 51 30-020 WIELICZKA			
TEMAT	ROZBUDOWA DOMU LUDOWEGO W CZARNOCHOWICACH DZ.NR 168 OBRĘB CZARNOCHOWICE			SKALA 1:50
TYTUŁ RYSUNKU	RZUT FUNDAMENTÓW			NUMER RYS. 1
FAZA	PROJEKT BUDOWLANY			DATA
	IMIĘ I NAZWISKO	SPECJALNOŚĆ	NR UPR	PODPIS
PROJEKTOWAŁ	BOGUSŁAWA CHABEL	architektura	upr.arch.167/81	
OPRACOWAŁ	MARIAN ŁUKASIK	architektura	upr.konstr.13/87	

15

Starosta Wielicki
Rynek Główny 2
32-020 Wieliczka

RZECZOZNAWCA DO SPRAW ZABEZPIECZEŃ PRZECIWPOŻAROWYCH
mgr inż. Andrzej Pozierak Nr upr. KG PSP 145/93
Kraków, dnia 18.03.2024
Zgodność projektu z wymaganiami ochrony przeciwpożarowej stwierdzam
bez uwag ~~z uwagami:~~

OZNACZENIA I SYMBOLE:

- Elementy realizowane wg zatwierdzonego projektu budowlanego.
- Elementy wykonane - zmiany nieistotne.
- Elementy projektowane.

Temat:
PROJEKT ZAMIENNY INWESTYCJI PN.:"ROZBUDOWA DOMU LUDOWEGO WRAZ Z WYKONANIEM WEWNĘTRZNYCH INSTALACJI: WOD.- KAN., C.O., WENTYLACJI MECHANICZNEJ, ELEKTRYCZNEJ, UTWARDZENIEM CHODNIKA", NA DZ. NR 168 I 166/14 W MIEJSCOWOŚCI CZARNOCHOWICE, GMINA WIELICZKA, W ZAKRESIE ROZBUDOWY WEWNĘTRZNEJ INSTALACJI GAZOWEJ ORAZ PRZEBUDOWY KONSTRUKCJI STROPU SALI WIELOFUNKCYJNEJ.

Inwestor: **Zarząd Budynków Komunalnych w Wieliczce ul. Słowackiego 51, 30-020 Wieliczka.**

Branża: **Architektura** | Stadium: **P. B. zamienny.**

Nazwa rysunku: **RZUT PARTERU** | Data: **wrzesień 2023**

Projektował: **mgr inż. arch. Antoni Pilch upr. bud. nr 401/88**

Sprawdził: **mgr inż. arch. Marta Momot upr. nr MPOIA 059/2007**

Skala: **1:100**

Nr ark. **0.2**

ARCUS-ART ARCHITEKTONICZNE BIURO PROJEKTÓW
31- 542 Kraków, ul. Mogilska 23, tel./fax 012 653-19-23

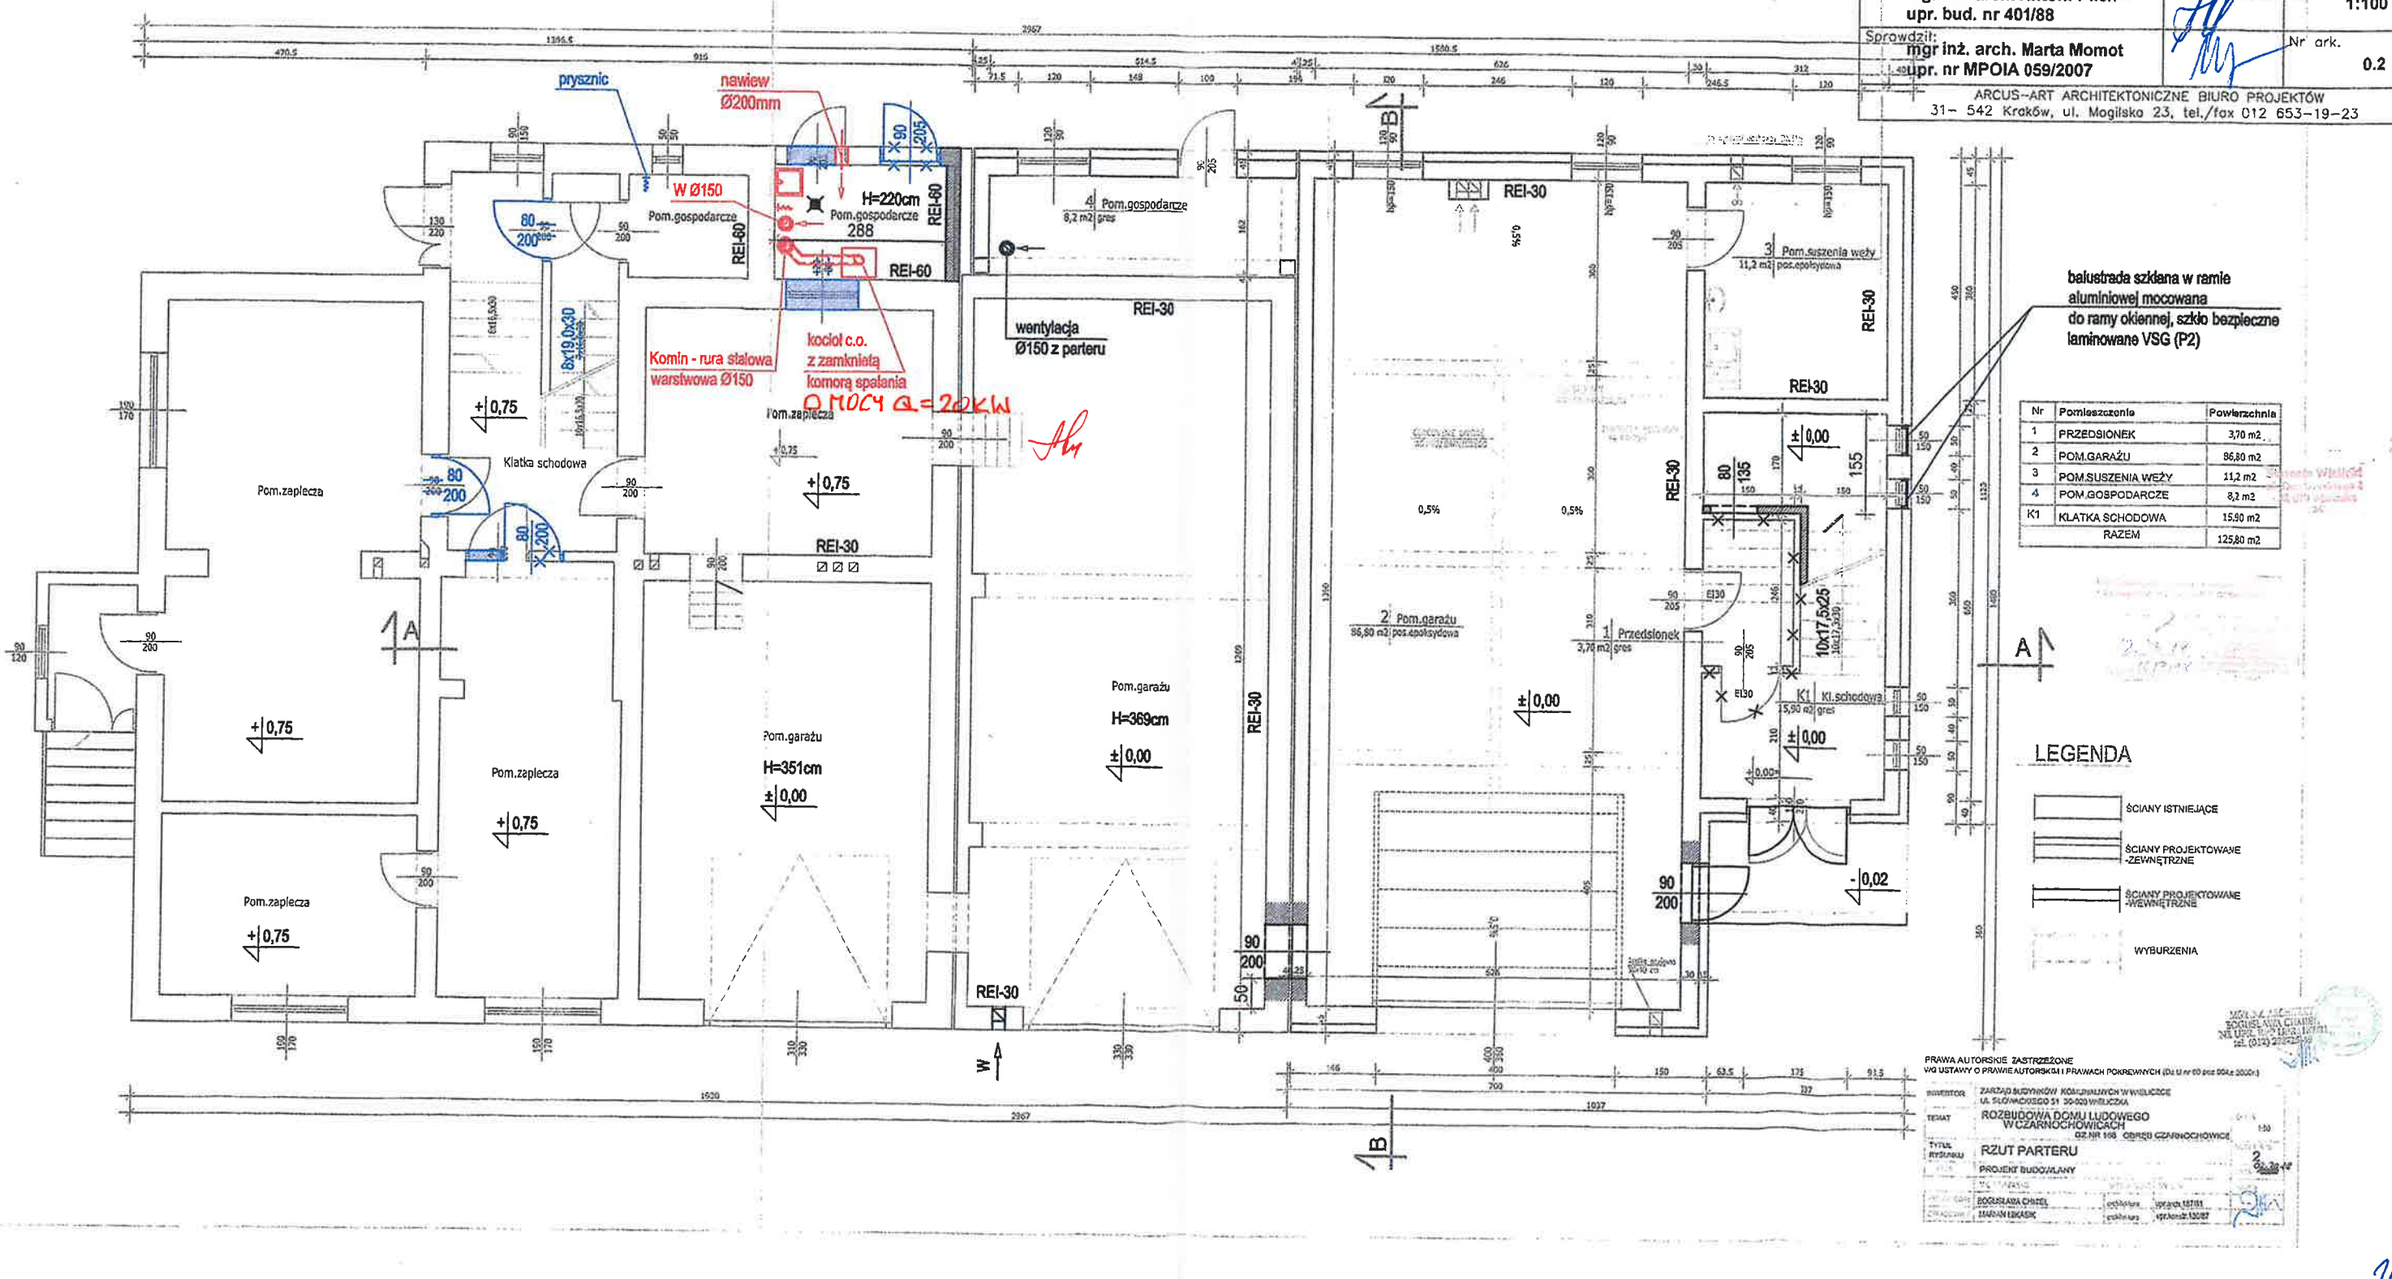

Nr	Pomieszczenia	Powierzchnia
1	PRZEDSIONEK	3,70 m2
3	POM.SUSZENIA WĘŻY	11,2 m2
4	POM.GOSPODARCZE	8,2 m2
K1	KLATKA SCHODOWA	15,90 m2
	RAZEM	125,80 m2

LEGENDA

- ŚCIANY ISTNIEJĄCE
- ŚCIANY PROJEKTOWANE -ZEWNĘTRZNE
- ŚCIANY PROJEKTOWANE -WEWNĘTRZNE
- WYBURZENIA

PRAWA AUTORSKIE ZASTRZEŻONE
WG USTAWY O PRAWIE AUTORSKIM I PRAWACH POKREWNYCH (Dz.U.nr 80 poz.904 z 2000r.)

INWESTOR: ZARZĄD BUDYNKÓW KOMUNALNYCH W WIELICZCE UL. SŁOWACKIEGO 51 30-020 WIELICZKA
TEMAT: ROZBUDOWA DOMU LUDOWEGO W CZARNOCHOWICACH DZ.NR 168 OBRĘB CZARNOCHOWICE
TYTUŁ RYSUNKU: RZUT PARTERU
PROJEKT BUDOWLANY
SKALA 1:100 NR 2
BOGUSŁAWA CHAŁEL upr.bud.167/85

26

Starosta Wielicki
Rejestr GK-I ny 2
32-020 Wieliczka

OZNACZENIA I SYMBOLE:

- Elementy realizowane wg zatwierdzonego projektu budowlanego.
- Elementy wykonane - zmiany nieistotne.
- Elementy projektowane.

Temat:

PROJEKT ZAMIENNY INWESTYCJI PN.:"ROZBUDOWA DOMU LUDOWEGO WRAZ Z WYKONANIEM WEWNĘTRZNYCH INSTALACJI: WOD.- KAN., C.O., WENTYLACJI MECHANICZNEJ, ELEKTRYCZNEJ, UTWARDZENIEM CHODNIKA", NA DZ. NR 168 I 166/14 W MIEJSCOWOŚCI CZARNOCHOWICE, GMINA WIELICZKA, W ZAKRESIE ROZBUDOWY WEWNĘTRZNEJ INSTALACJI GAZOWEJ ORAZ PRZEBUDOWY KONSTRUKCJI STROPU SALI WIELOFUNKCYJNEJ.

Inwestor: **Zarząd Budynków Komunalnych w Wieliczce ul. Słowackiego 51, 30-020 Wieliczka.**

Branża: **Architektura** | Stadium: **P. B. zamienny.**

Nazwa rysunku: **RZUT PIĘTRA** | Data: **wrzesień 2023**

Projektował: **mgr inż. arch. Antoni Pilch upr. bud. nr 401/88**

Sprawdził: **mgr inż. arch. Marta Momot uprawn. MPOIA 059/2007**

Skala: **1:100**

Nr ark. **0.3**

ARCUS-ART ARCHITEKTONICZNE BIURO PROJEKTÓW
31- 542 Kraków, ul. Mogilska 23, tel./fax 012 653-19-23

balustrada szklana w ramie aluminiowej mocowana do ramy okiennej, szkło bezpieczne laminowane VSG (P2)

balustrada szklana w ramie aluminiowej mocowana do ramy okiennej, szkło bezpieczne laminowane VSG (P2)

Nr	Pomieszczenie	Powierzchnia
1/1	KORYTARZ	11,30 m2
1/2	POM.SOCJALNE	44,90 m2
1/3	POM.PORZĄDKOWE	2,10m2
1/4	WC	3,50m2
1/5	SZATNIA	6,40 m2
1/6	WĘZEŁ SANITARNY	4,60m2
1/7	POM.BIUROWE	10,10 m2
1/8	POM.REZERWOWE	60,20 m2
K1/1	KLATKA SCHODOWA	20,30 m2
	RAZEM	163,40 m2

LEGENDA

- ŚCIANY ISTNIEJĄCE
- ŚCIANY PROJEKTOWANE -ZEWNĘTRZNE
- ŚCIANY PROJEKTOWANE -WEWNĘTRZNE
- WYBURZENIA

PRAWA AUTORSKIE ZASTRZEŻONE
WG USTAWY O PRAWIE AUTORSKIM I PRAWACH POKREWNYCH (Dz.U.nr 80 poz 904 z 2000r.)

INWESTOR: ZARZĄD BUDYNKÓW KOMUNALNYCH W WIELICZCE UL.SŁOWACKIEGO 51 30-020 WIELICZKA
TEMAT: ROZBUDOWA DOMU LUDOWEGO W CZARNOCHOWICACH DZ.NR 168 OBRĘB CZARNOCHOWICE
TYTUŁ RYSUNKU: RZUT 1 PIĘTRA
PROJEKT BUDOWLANY
BOGUSŁAWA OSIEL
MARIAN ŁUKASIK
3

Starosta Wielicki
Rynek Główny 2
32-020 Wieliczka

OZNACZENIA I SYMBOLE:

- Elementy realizowane wg zatwierdzonego projektu budowlanego.
- Elementy wykonane - zmiany nieistotne.
- Elementy projektowane.

Temat:

PROJEKT ZAMIENNY INWESTYCJI
PN.:"ROZBUDOWA DOMU LUDOWEGO WRAZ Z WYKONANIEM WEWNĘTRZNYCH INSTALACJI: WOD.- KAN., C.O., WENTYLACJI MECHANICZNEJ, ELEKTRYCZNEJ, UTWARDZENIEM CHODNIKA", NA DZ. NR 168 I 166/14 W MIEJSCOWOŚCI CZARNOCHOWICE, GMINA WIELICZKA, W ZAKRESIE ROZBUDOWY WEWNĘTRZNEJ INSTALACJI GAZOWEJ ORAZ PRZEBUDOWY KONSTRUKCJI STROPU SALI WIELOFUNKCYJNEJ.

Inwestor: **Zarząd Budynków Komunalnych w Wieliczce ul. Słowackiego 51, 30-020 Wieliczka.**	
Branża: **Architektura**	Stadium: **P. B. zamienny.**
Nazwa rysunku: **RZUT PODDASZA - STRYCHU**	Data: **wrzesień 2023**
Projektował: **mgr inż. arch. Antoni Pilch upr. bud. nr 401/88**	Skala: **1:100**
Sprawdził: **mgr inż. arch. Marta Momot upr. nr MPOIA 059/2007**	Nr ark. **0.4**

ARCUS-ART ARCHITEKTONICZNE BIURO PROJEKTÓW
31– 542 Kraków, ul. Mogilska 23, tel./fax 012 653–19–23

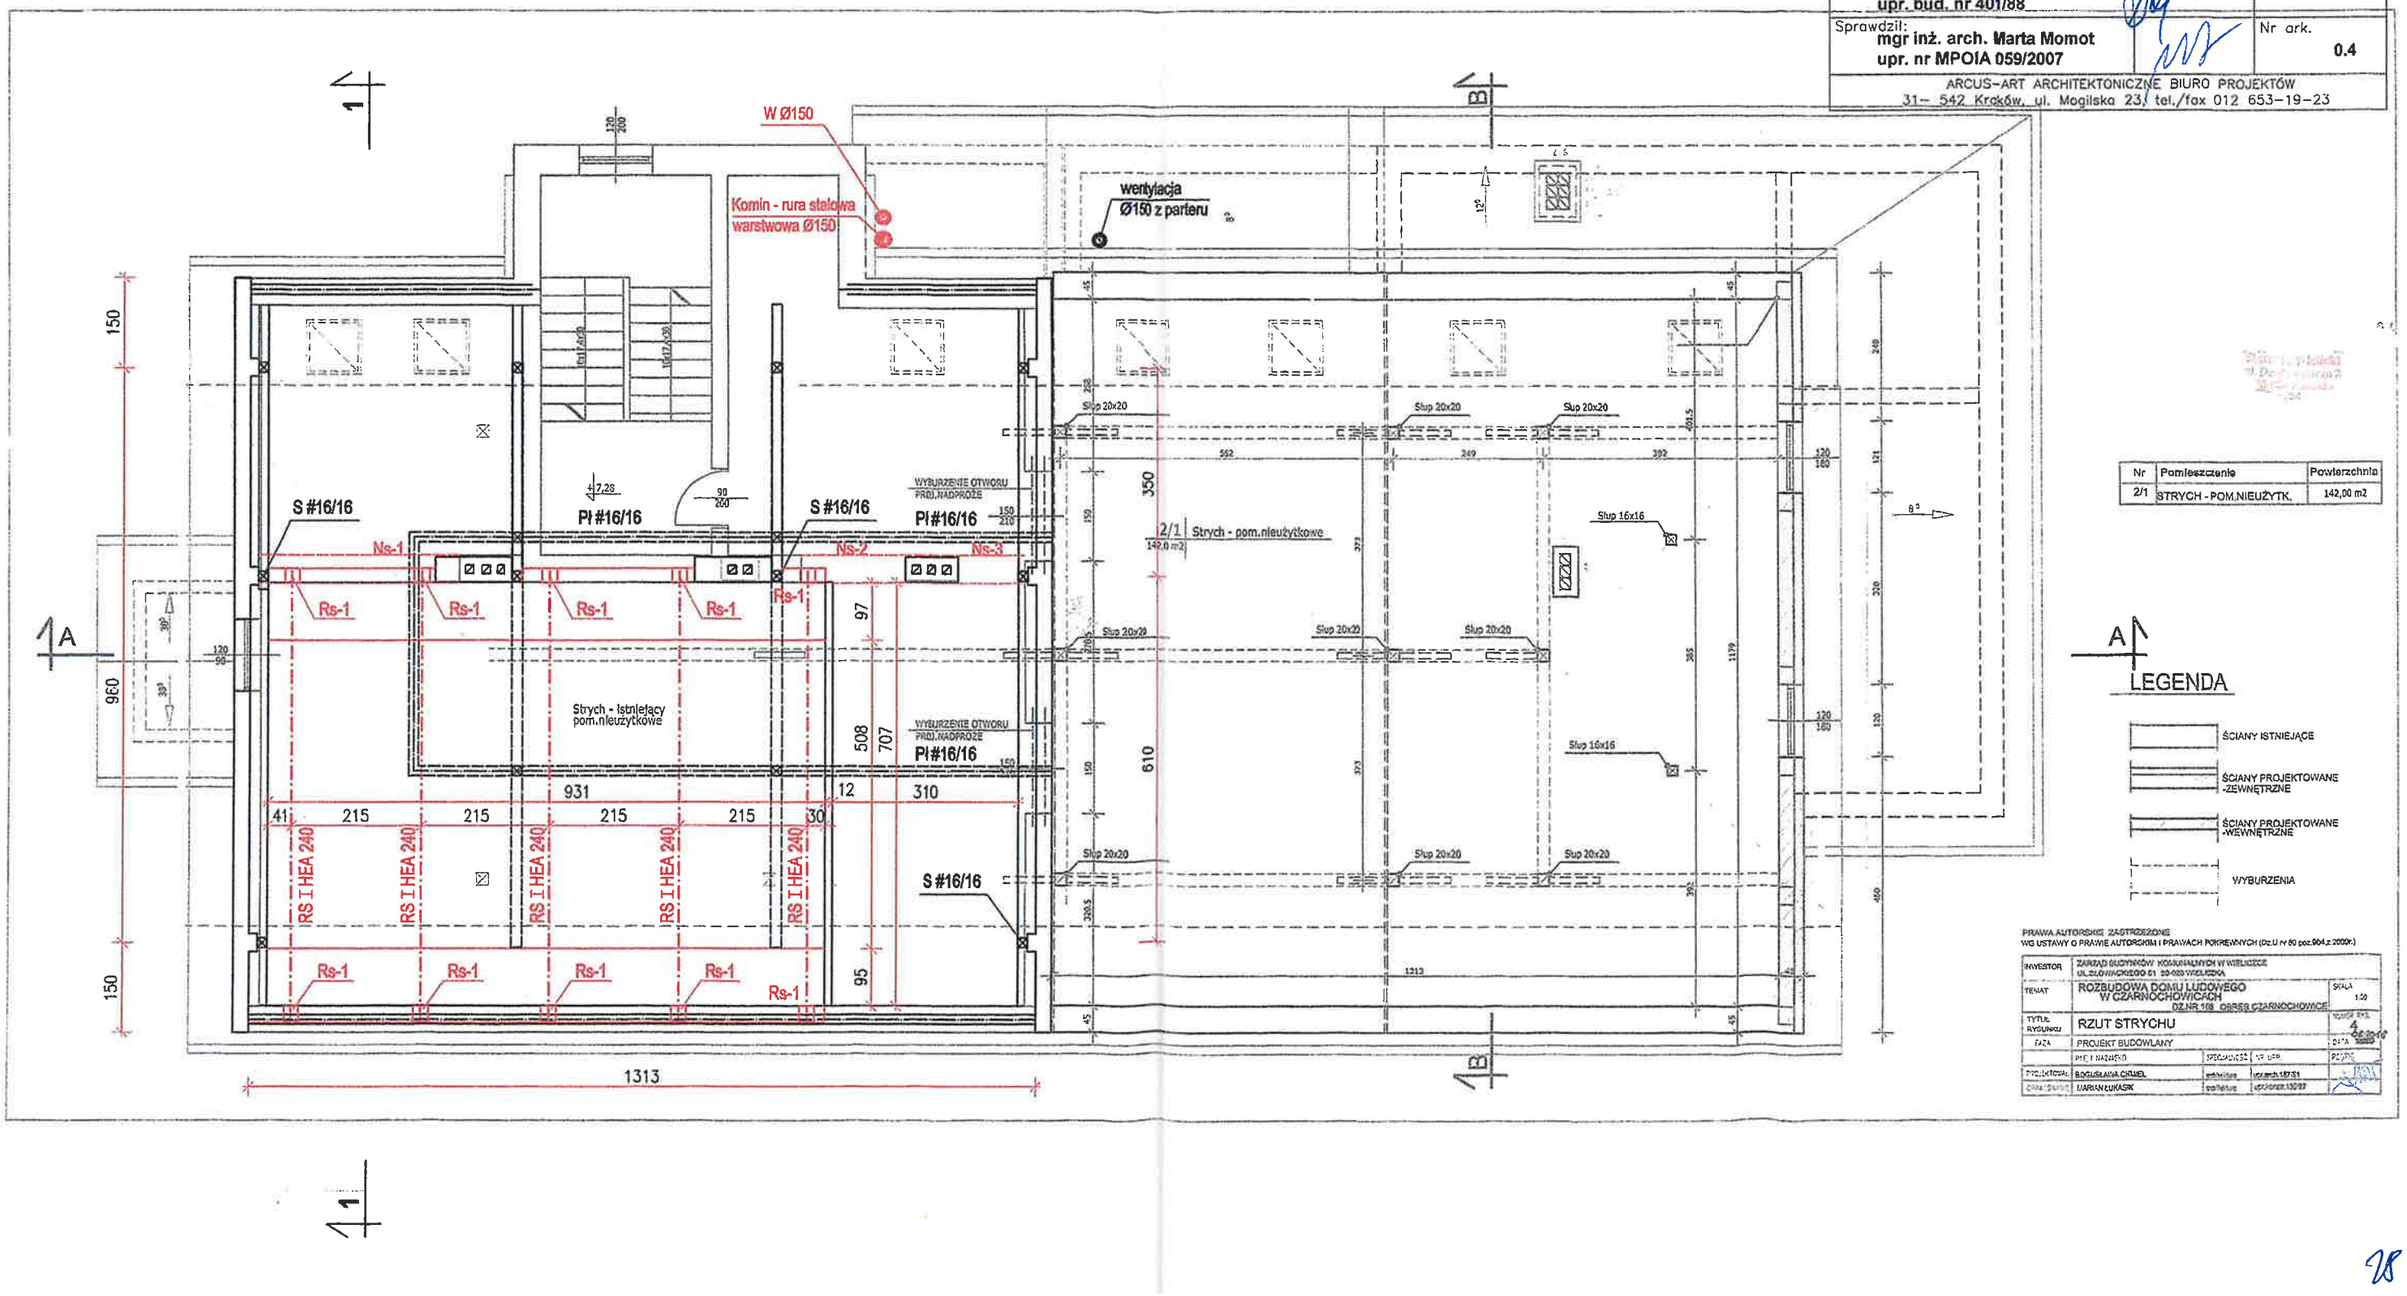

Nr	Pomieszczenie	Powierzchnia
2/1	STRYCH - POM.NIEUŻYTK.	142,00 m2

A

LEGENDA

- ŚCIANY ISTNIEJĄCE
- ŚCIANY PROJEKTOWANE -ZEWNĘTRZNE
- ŚCIANY PROJEKTOWANE -WEWNĘTRZNE
- WYBURZENIA

PRAWA AUTORSKIE ZASTRZEŻONE
WG USTAWY O PRAWIE AUTORSKIM I PRAWACH POKREWNYCH (DZ.U nr 80 poz.904 z 2000r.)

INWESTOR	ZARZĄD BUDYNKÓW KOMUNALNYCH W WIELICZCE UL.SŁOWACKIEGO 51 32-020 WIELICZKA		
TEMAT	ROZBUDOWA DOMU LUDOWEGO W CZARNOCHOWICACH DZ.NR 168 OBRĘB CZARNOCHOWICE	SKALA	1:50
TYTUŁ RYSUNKU	RZUT STRYCHU	NUMER RYS.	4
FAZA	PROJEKT BUDOWLANY	DATA	09.2023
	PW I WZ/WP/D	SPECJALNOŚĆ	UP UDB
SPRAWDZIŁ	MARIAN ŁUKASIK	podpis	upr.arch.13/97

28

Starosta Wieliczki
Danuty 2
iczka

OZNACZENIA I SYMBOLE:

- Elementy realizowane wg zatwierdzonego projektu budowlanego.
- Elementy wykonane - zmiany nieistotne.
- Elementy projektowane.

Temat:	**PROJEKT ZAMIENNY INWESTYCJI PN.:"ROZBUDOWA DOMU LUDOWEGO WRAZ Z WYKONANIEM WEWNĘTRZNYCH INSTALACJI: WOD.- KAN., C.O., WENTYLACJI MECHANICZNEJ, ELEKTRYCZNEJ, UTWARDZENIEM CHODNIKA", NA DZ. NR 168 I 166/14 W MIEJSCOWOŚCI CZARNOCHOWICE, GMINA WIELICZKA, W ZAKRESIE ROZBUDOWY WEWNĘTRZNEJ INSTALACJI GAZOWEJ ORAZ PRZEBUDOWY KONSTRUKCJI STROPU SALI WIELOFUNKCYJNEJ.**
Inwestor:	**Zarząd Budynków Komunalnych w Wieliczce ul. Słowackiego 51, 30-020 Wieliczka.**
Branża: **Architektura**	Stadium: **P. B. zamienny.**
Nazwa rysunku: **RZUT POŁACI DACHU**	Data: **wrzesień 2023**
Projektował: **mgr inż. arch. Antoni Pilch upr. bud. nr 401/88**	Skala: **1:100**
Sprawdził: **mgr inż. arch. Marta Momot upr. nr MPOIA 059/2007**	Nr ark. **0.5**
ARCUS-ART ARCHITEKTONICZNE BIURO PROJEKTÓW 31– 542 Kraków, ul. Mogilska 23, tel./fax 012 653–19–23	

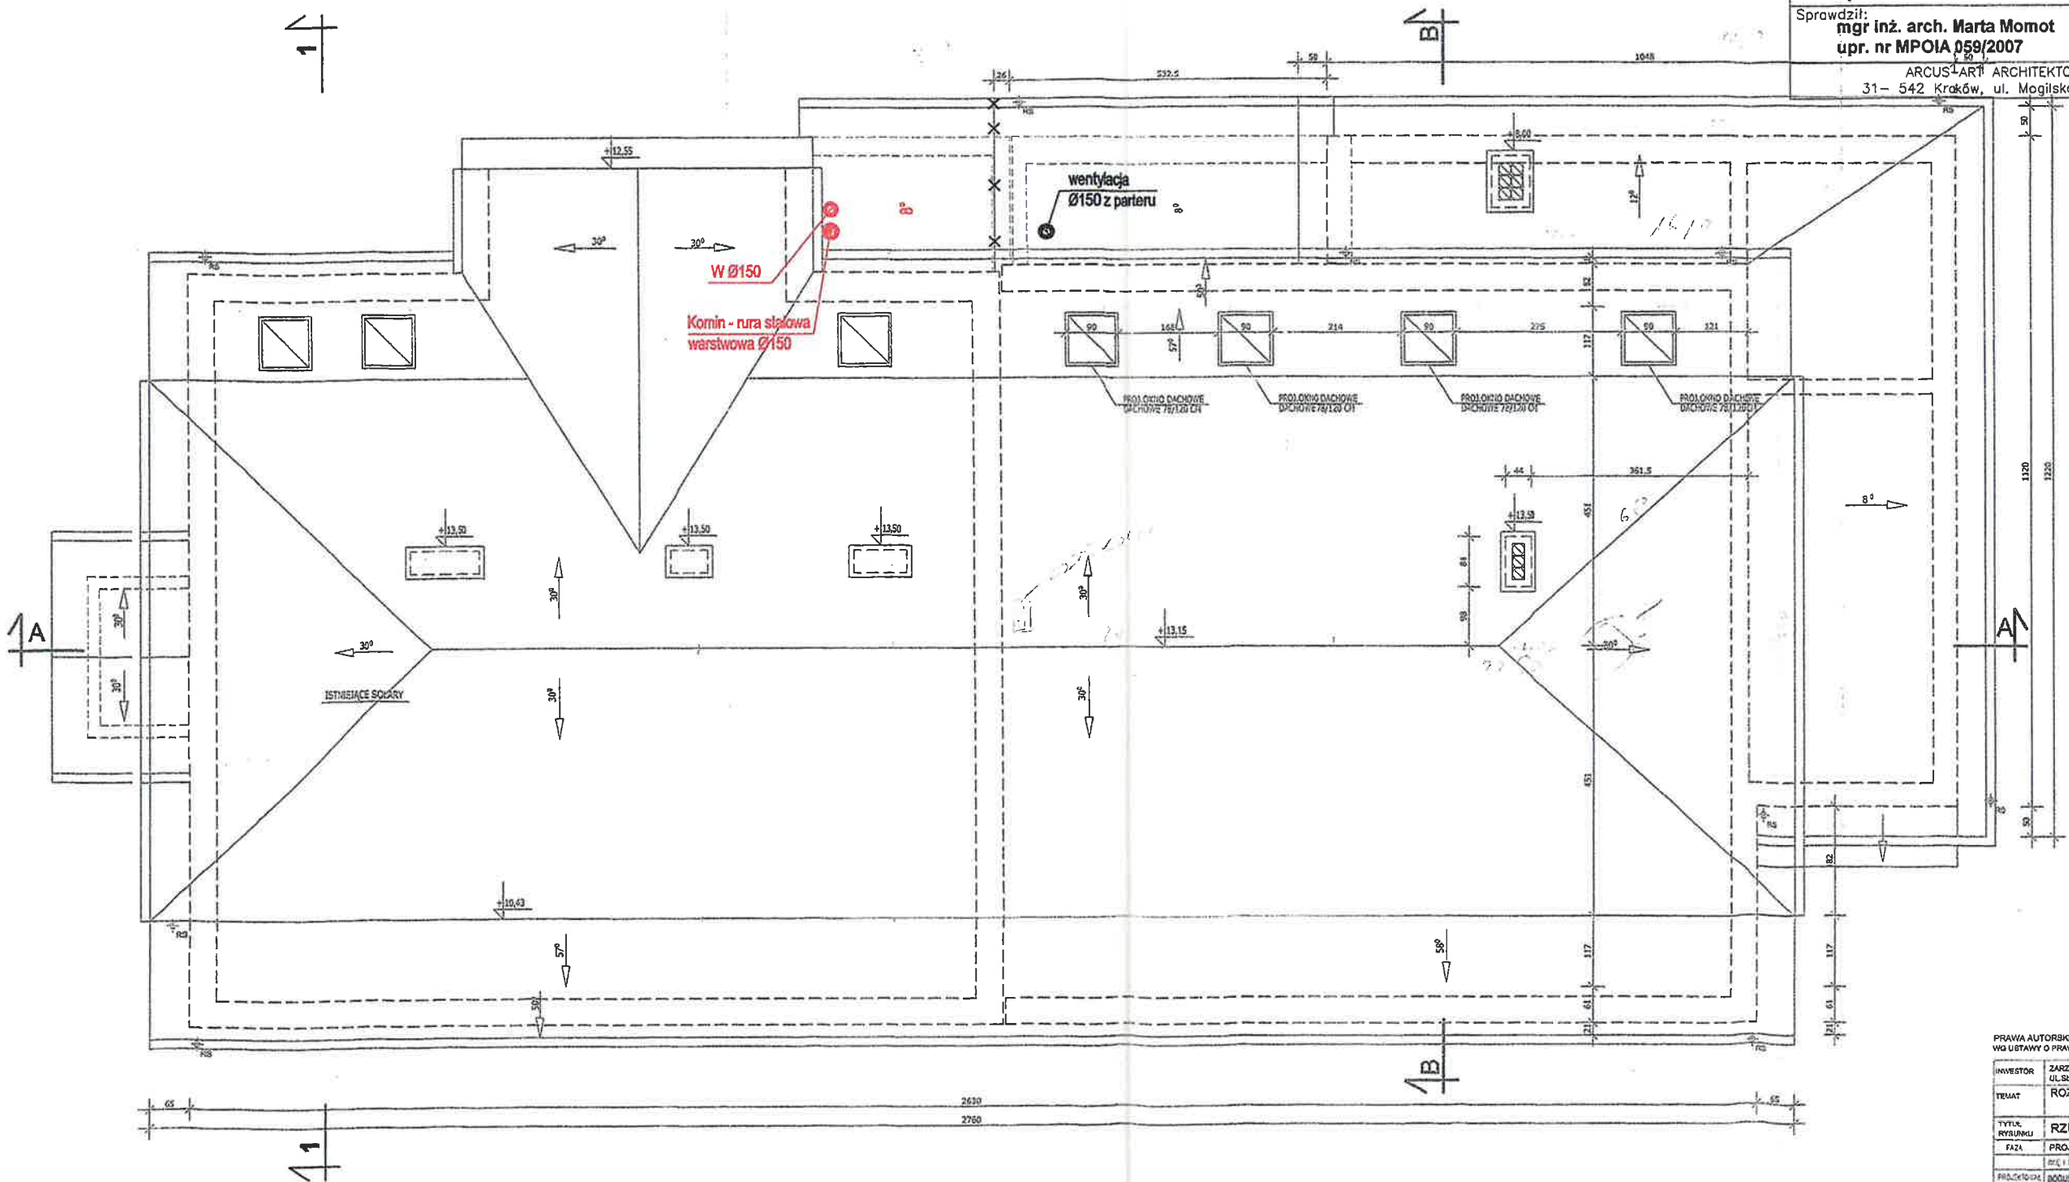

PRAWA AUTORSKIE ZASTRZEŻONE
WG USTAWY O PRAWIE AUTORSKIM I PRAWACH POKREWNYCH (Dz.U.nr 80 poz.904 z 2000r.)

INWESTOR	ZARZĄD BUDYNKÓW KOMUNALNYCH W WIELICZCE UL.SŁOWACKIEGO 51 30-020 WIELICZKA			
TEMAT	ROZBUDOWA DOMU LUDOWEGO W CZARNOCHOWICACH OZ.NR.168 OBRĘB CZARNOCHOWICE			SKALA 1:50
TYTUŁ RYSUNKU	RZUT DACHU			NUMER RYS. 5
FAZA	PROJEKT BUDOWLANY			DATA
	inż. i sanitarny	SPECJALNOŚĆ	nr upr.	PODPIS
PROJEKTOWAŁ	BOGUSŁAWA CHMIEL	architektura	upr.arch.157/91	
OPRACOWAŁ	MARIAN ŁUKASIK	architektura	upr.bud.nr.130/87	

Starosta Wieliczki
Rynek Główny 2
32-020 Wieliczka

S-1
Płyta cementowa 2,0 cm (REI-30)
Deski 1.5" - gr 3.2cm
Słupki drewniane #10/5cm zabezpieczone przez malowanie do R-30
Wełna mineralna w przestrzeni pomiędzy słupkami 10cm
Ściana z cegły pełnej gr. 12cm
Płyta PGKF gr. 2x1,25cm na ruszcie metalowym EI-30

P-1
Płyta cementowa 2,0 cm (REI-30)
Deski 1.5" - gr 3.2cm
Folia
Istniejące belki drewniane #15/15cm zabezpieczone przez malowanie do R-30
Kleszcze 2#8/18cm (R-30)
Rygiel stalowy I HEA 240 zabezpieczony do R-30 preparatem NULLIFIRE SC803 pomiędzy istniejącymi kleszczami
Wełna mineralna w przestrzeni rygla 20cm
Folia
Sufit podwieszony - płyta PGKF gr. 2x1,25cm na ruszcie metalowym EI-30

P-2
Płyta cementowa 2,0 cm (REI-30)
Deski 1.5" - gr 3.2cm
Folia
Istniejące belki drewniane #20/20cm zabezpieczone przez malowanie do R-30
Wełna mineralna w przestrzeni pomiędzy belkami gr.20cm
Folia
Deski 1.5" - gr 3.2cm
Sufit podwieszony - płyta PGKF gr. 2x1,25cm na ruszcie metalowym EI-30

OZNACZENIA I SYMBOLE:

- Elementy realizowane wg zatwierdzonego projektu budowlanego.
- Elementy wykonane - zmiany nieistotne.
- Elementy projektowane.

Temat:

PROJEKT ZAMIENNY INWESTYCJI PN.:"ROZBUDOWA DOMU LUDOWEGO WRAZ Z WYKONANIEM WEWNĘTRZNYCH INSTALACJI: WOD.- KAN., C.O., WENTYLACJI MECHANICZNEJ, ELEKTRYCZNEJ, UTWARDZENIEM CHODNIKA", NA DZ. NR 168 I 166/14 W MIEJSCOWOŚCI CZARNOCHOWICE, GMINA WIELICZKA, W ZAKRESIE ROZBUDOWY WEWNĘTRZNEJ INSTALACJI GAZOWEJ ORAZ PRZEBUDOWY KONSTRUKCJI STROPU SALI WIELOFUNKCYJNEJ.

Inwestor: **Zarząd Budynków Komunalnych w Wieliczce ul. Słowackiego 51, 30-020 Wieliczka.**

Branża: **Architektura**

Stadium: **P. B. zamienny.**

Nazwa rysunku: **PRZEKRÓJ A-A**

Data: **wrzesień 2023**

Projektował: **mgr inż. arch. Antoni Pilch upr. bud. nr 401/88**

Skala: **1:100**

Sprawdził: **mgr inż. arch. Marta Momot upr. nr MPOIA 059/2007**

Nr ark.: **0.6**

ARCUS-ART ARCHITEKTONICZNE BIURO PROJEKTÓW
31- 542 Kraków, ul. Mpolska 23, tel./fax 012 653-19-23

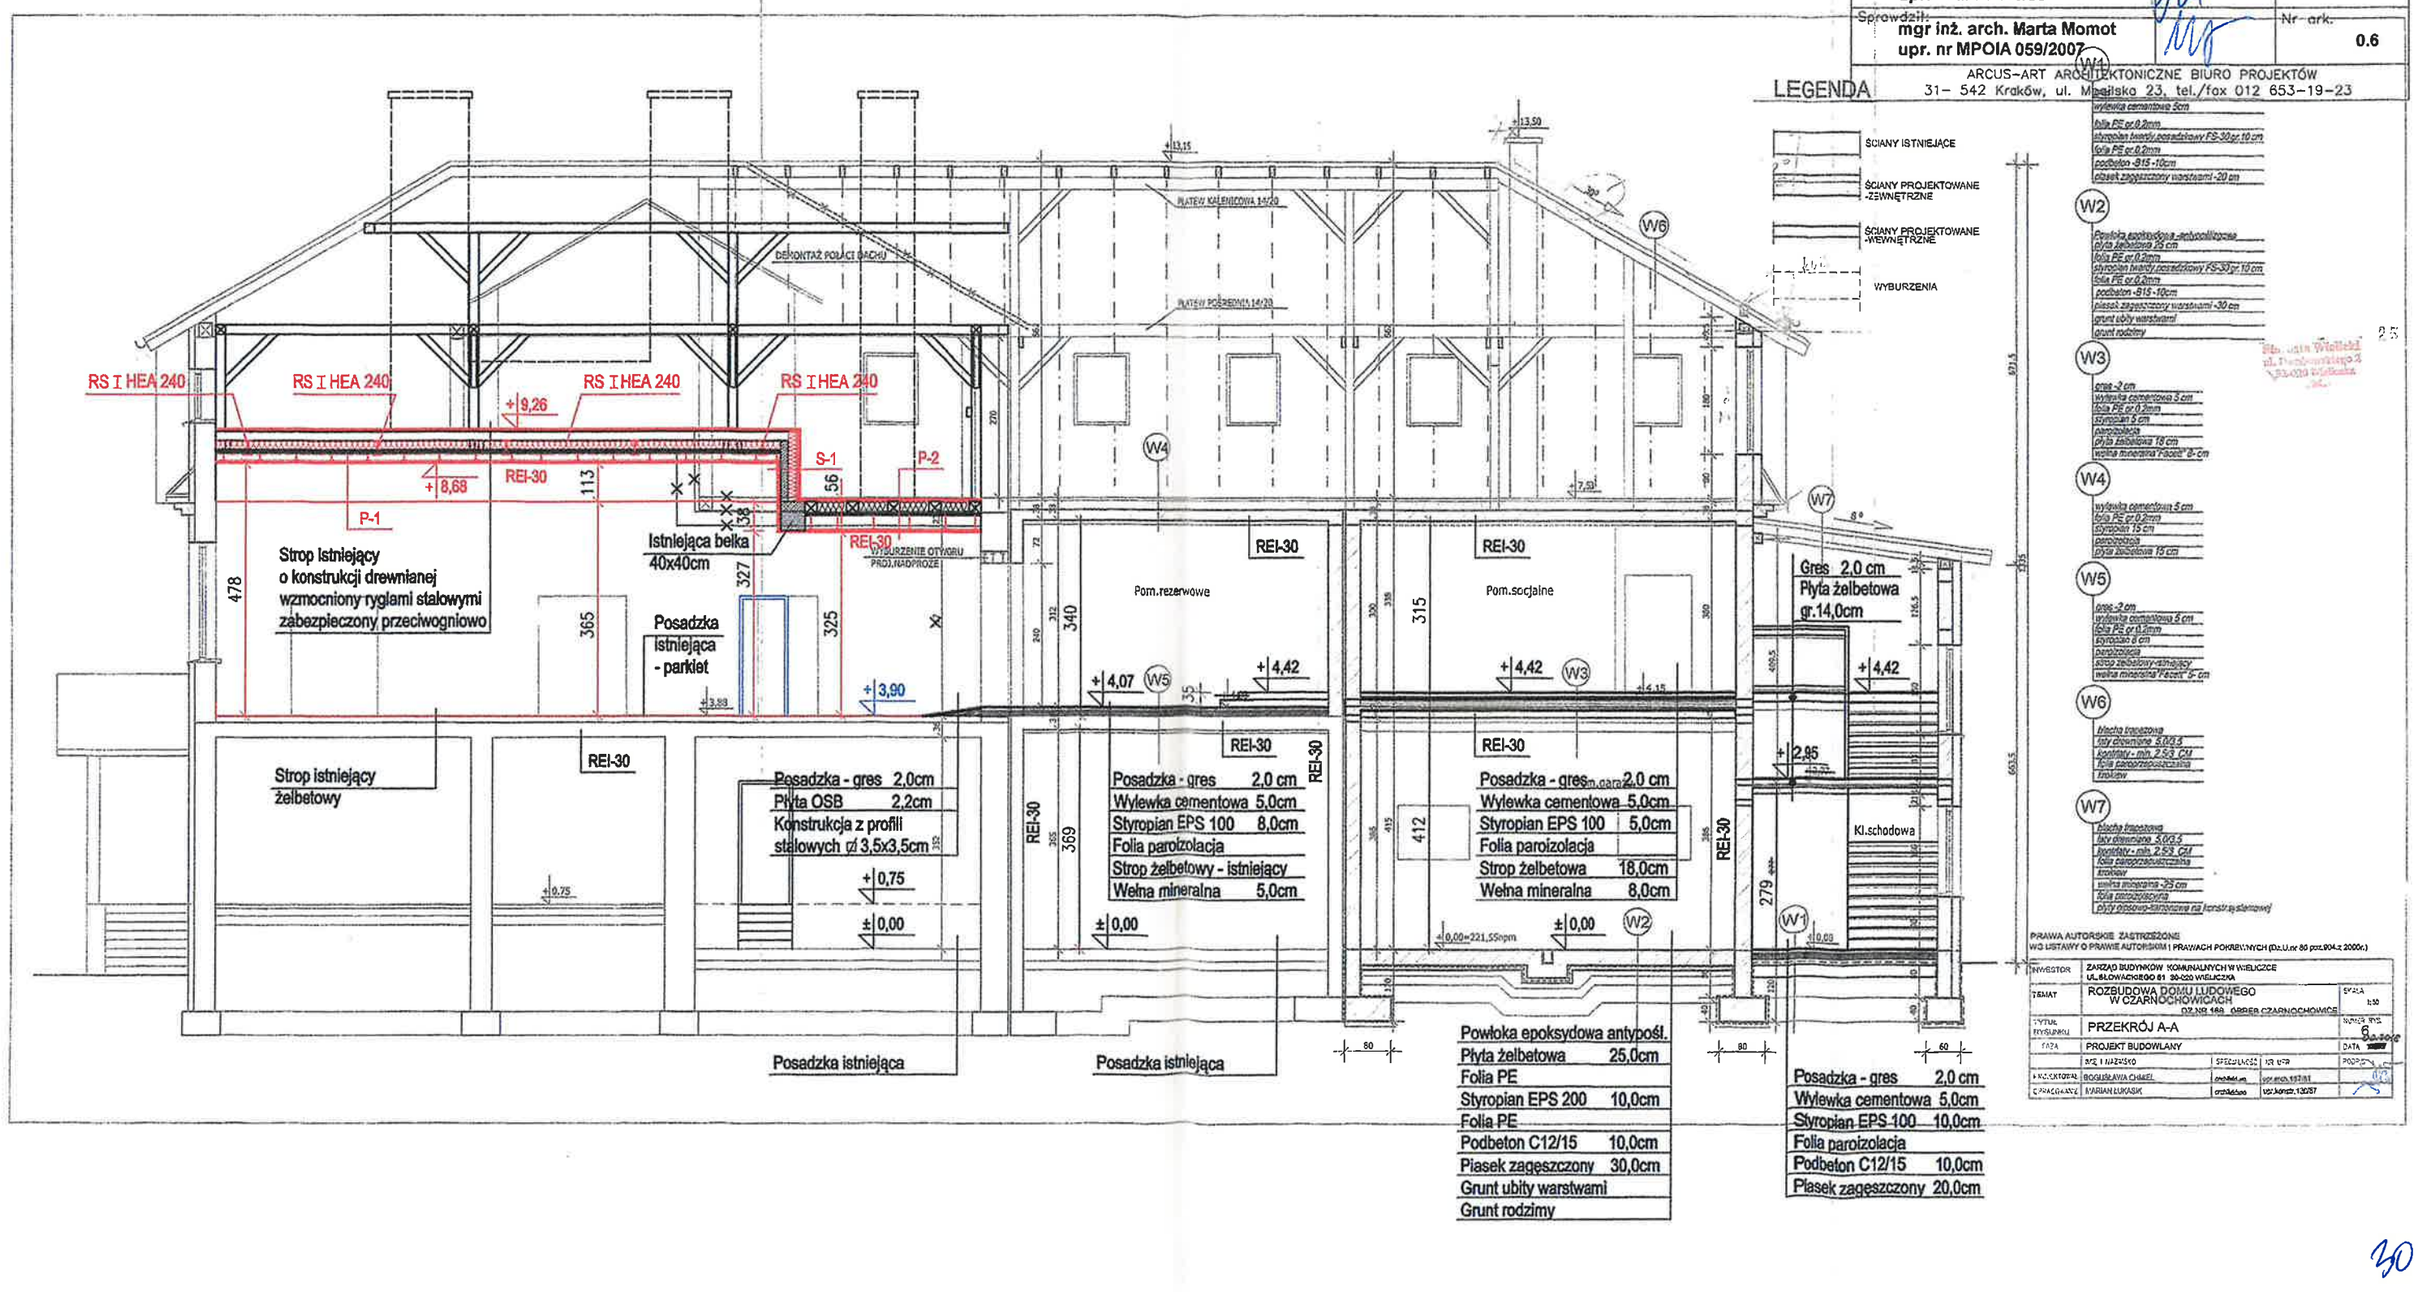

LEGENDA

- ŚCIANY ISTNIEJĄCE
- ŚCIANY PROJEKTOWANE -ZEWNĘTRZNE
- ŚCIANY PROJEKTOWANE -WEWNĘTRZNE
- WYBURZENIA

W2
- Posadzka epoksydowa -antypoślizgowa
- płyta żelbetowa 25 cm
- folia PE gr.0,2mm
- styropian twardy posadzkowy FS-30 gr.10 cm
- folia PE gr.0,2mm
- podbeton -B15 -10cm
- piasek zagęszczony warstwami -30 cm
- grunt ubity warstwami
- grunt rodzimy

W3
- gres -2 cm
- wylewka cementowa 5 cm
- folia PE gr.0,2mm
- styropian 5 cm
- paroizolacja
- płyta żelbetowa 18 cm
- wełna mineralna "Płocell" 8- cm

W4
- wylewka cementowa 5 cm
- folia PE gr.0,2mm
- styropian 15 cm
- paroizolacja
- płyta żelbetowa 15 cm

W5
- gres -2 cm
- wylewka cementowa 5 cm
- folia PE gr.0,2mm
- styropian 5 cm
- paroizolacja
- strop żelbetowy -istniejący
- wełna mineralna "Płocell" 5- cm

W6
- blacha trapezowa
- łaty drewniane 5,0/5,5
- kontrłaty - min. 2,5/3 CM
- folia paroprzepuszczalna
- krokiew

W7
- blacha trapezowa
- łaty drewniane 5,0/5,5
- kontrłaty - min. 2,5/3 CM
- folia paroprzepuszczalna
- krokiew
- wełna mineralna -25 cm
- folia paroszczelna
- płyty gipsowo-kartonowe na konstrukcji stalowej

PRAWA AUTORSKIE ZASTRZEŻONE
WG USTAWY O PRAWIE AUTORSKIM I PRAWACH POKREWNYCH (Dz.U.nr 80 poz.904 z 2000r.)

INWESTOR	ZARZĄD BUDYNKÓW KOMUNALNYCH W WIELICZCE UL.SŁOWACKIEGO 51 30-020 WIELICZKA			
TEMAT	ROZBUDOWA DOMU LUDOWEGO W CZARNOCHOWICACH DZ.NR 168 OBRĘB CZARNOCHOWICE			SKALA 1:50
TYTUŁ RYSUNKU	PRZEKRÓJ A-A			NUMER RYS. 6
FAZA	PROJEKT BUDOWLANY			DATA
	IMIĘ I NAZWISKO	SPECJALNOŚĆ	NR UPR	PODPIS
PROJEKTOWAŁ	BOGUSŁAWA CHMIEL	architekt um	upr.arch.197/87	
OPRACOWAŁ	MARIAN ŁUKASIK	architektura	upr.kprm.130/87	

30

Starosta Wieliczki
Rynek Górny 2
32-020 Wieliczka

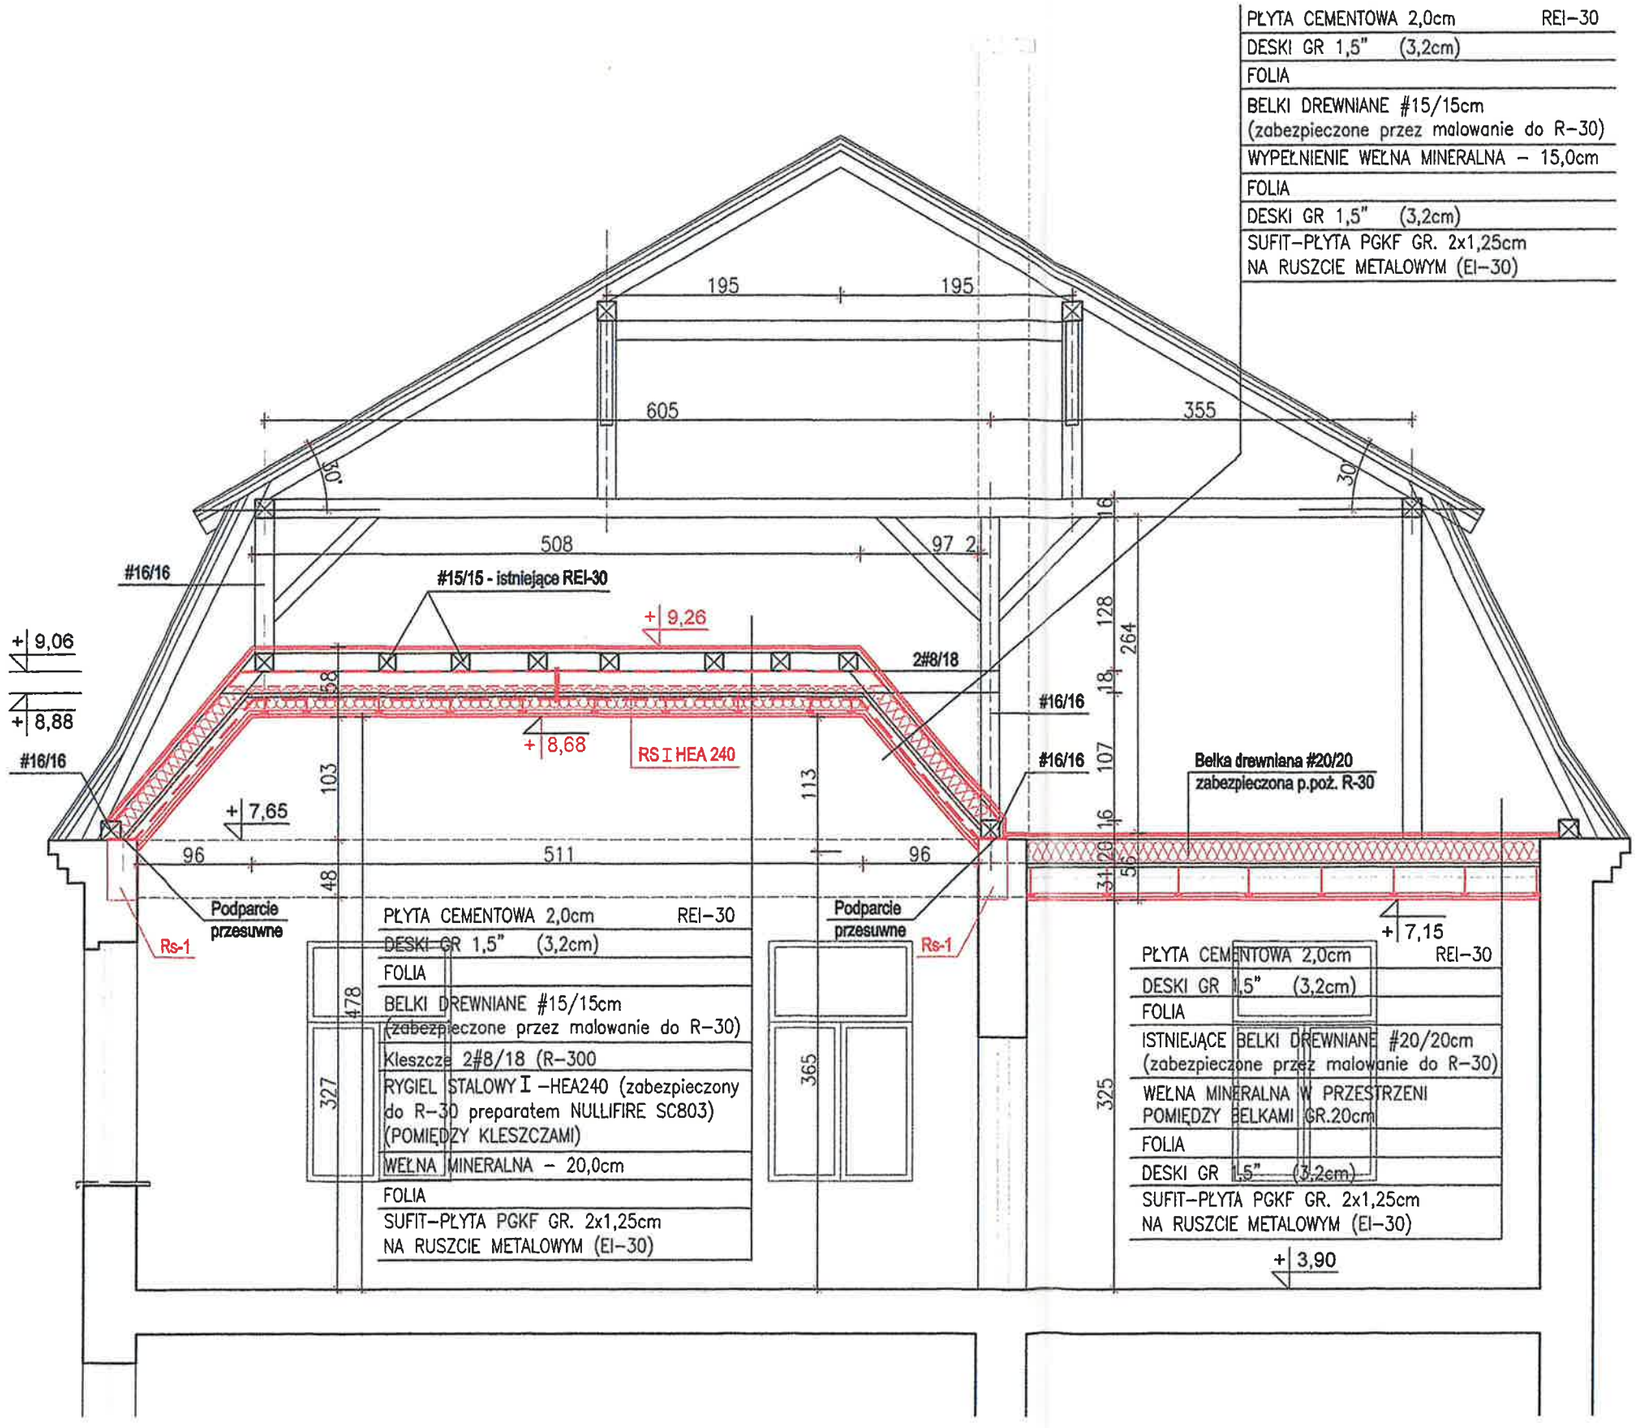

OZNACZENIA I SYMBOLE:

- Elementy realizowane wg zatwierdzonego projektu budowlanego.
- Elementy wykonane - zmiany nieistotne.
- Elementy projektowane.

Temat:

PROJEKT ZAMIENNY INWESTYCJI PN.:"ROZBUDOWA DOMU LUDOWEGO WRAZ Z WYKONANIEM WEWNĘTRZNYCH INSTALACJI: WOD.- KAN., C.O., WENTYLACJI MECHANICZNEJ, ELEKTRYCZNEJ, UTWARDZENIEM CHODNIKA", NA DZ. NR 168 I 166/14 W MIEJSCOWOŚCI CZARNOCHOWICE, GMINA WIELICZKA, W ZAKRESIE ROZBUDOWY WEWNĘTRZNEJ INSTALACJI GAZOWEJ ORAZ PRZEBUDOWY KONSTRUKCJI STROPU SALI WIELOFUNKCYJNEJ.

Inwestor:
Zarząd Budynków Komunalnych w Wieliczce ul. Słowackiego 51, 30-020 Wieliczka.

Branża: **Architektura**	Stadium: **P. B. zamienny.**
Nazwa rysunku: **PRZEKRÓJ 1-1**	Data: **wrzesień 2023**
Projektował: **mgr inż. arch. Antoni Pilch upr. bud. nr 401/88**	Skala: **1:50**
Sprawdził: **mgr inż. arch. Marta Momot upr. nr MPOIA 059/2007**	Nr ark. **0.7**

ARCUS–ART ARCHITEKTONICZNE BIURO PROJEKTÓW
31– 542 Kraków, ul. Mogilska 23, tel./fax 012 653–19–23

Starosta Wieliczki

Temat:

PROJEKT ZAMIENNY INWESTYCJI PN.: "ROZBUDOWA DOMU LUDOWEGO WRAZ Z WYKONANIEM WEWNĘTRZNYCH INSTALACJI: WOD.- KAN., C.O., WENTYLACJI MECHANICZNEJ, ELEKTRYCZNEJ, UTWARDZENIEM CHODNIKA", NA DZ. NR 168 I 166/14 W MIEJSCOWOŚCI CZARNOCHOWICE, GMINA WIELICZKA, W ZAKRESIE ROZBUDOWY WEWNĘTRZNEJ INSTALACJI GAZOWEJ ORAZ PRZEBUDOWY KONSTRUKCJI STROPU SALI WIELOFUNKCYJNEJ.

Inwestor: **Zarząd Budynków Komunalnych w Wieliczce ul. Słowackiego 51, 30-020 Wieliczka.**

Branża: **Architektura** | Stadium: **P. B. zamienny.**

Nazwa rysunku: **ELEWACJA WSCHODNIA** | Data: **wrzesień 2023**

Projektował: **mgr inż. arch. Antoni Pilch upr. bud. nr 401/88** | Skala: **1:100**

Sprawdził: **mgr inż. arch. Marta Momot upr. nr MPOIA 059/2007** | Nr ark. **0.8**

ARCUS-ART ARCHITEKTONICZNE BIURO PROJEKTÓW
31- 542 Kraków, ul. Mogilska 23, tel./fax 012 653-19-23

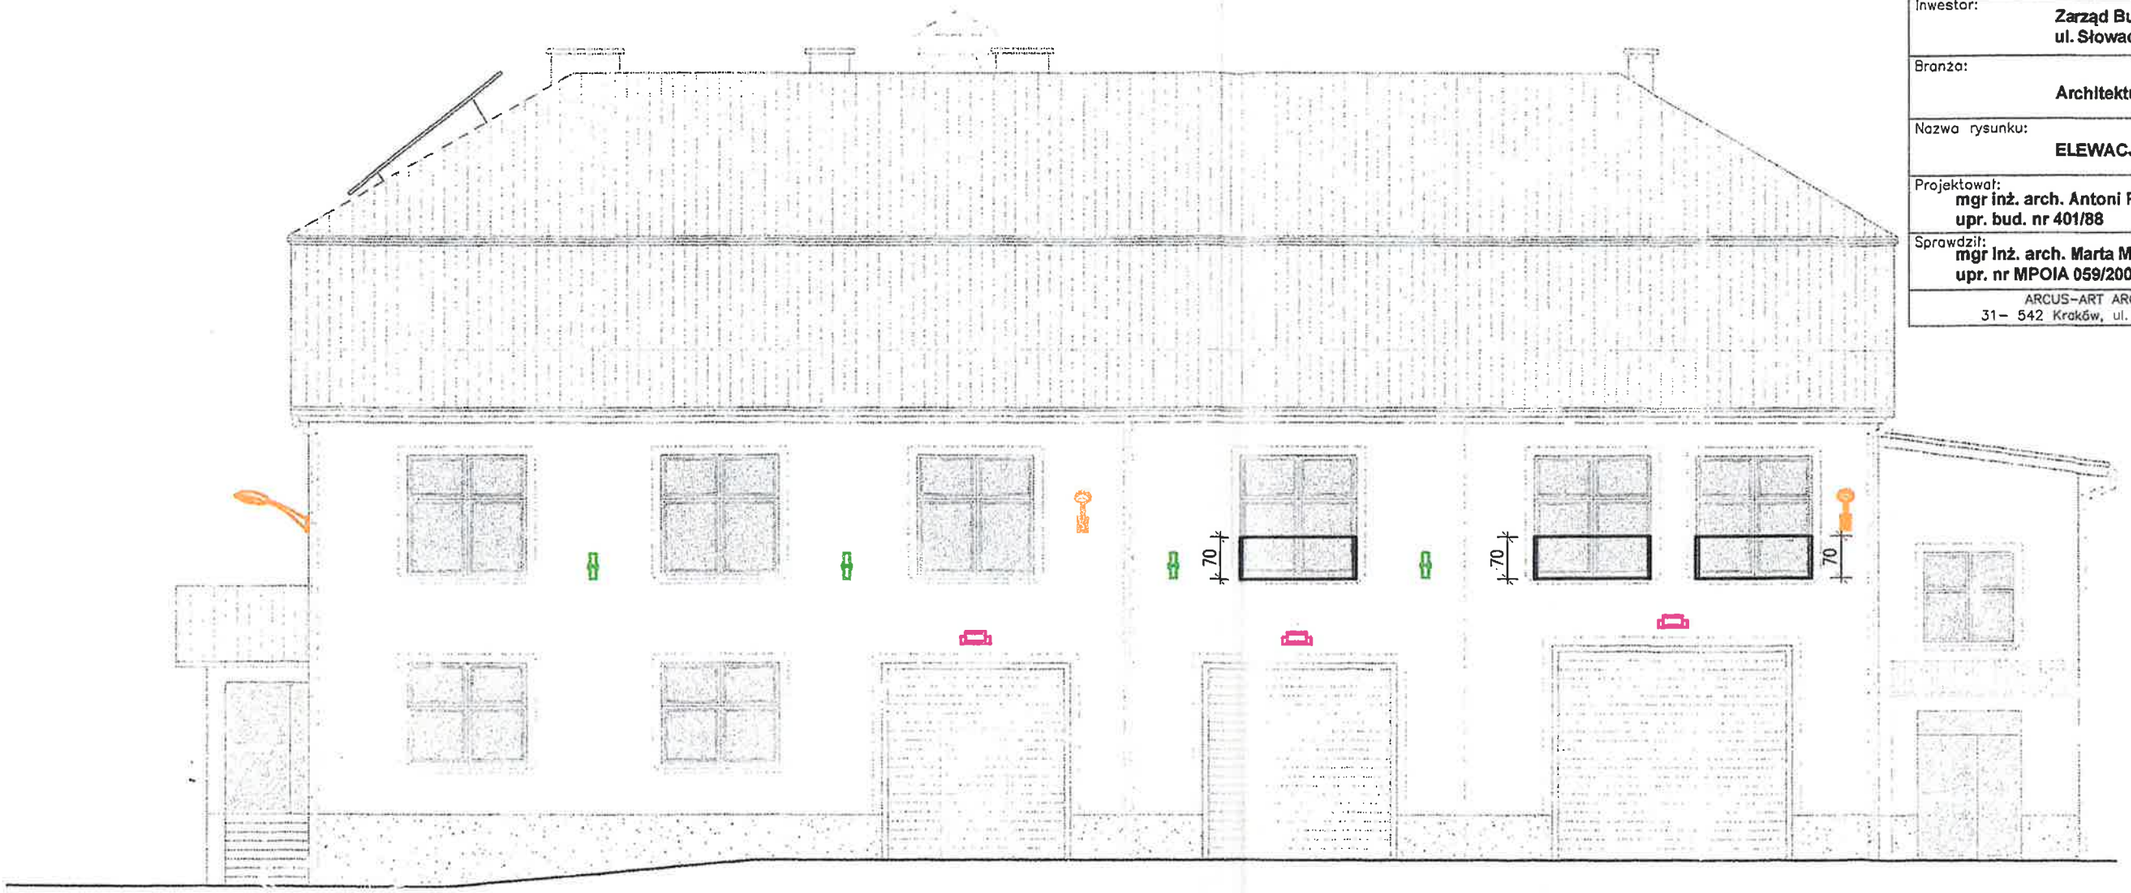

ELEWACJA WSCHODNIA

OZNACZENIA I SYMBOLE:

- Oświetlenie uliczne dużej mocy (lampy uliczne LED).
- Oświetlenie zewnętrzne - kinkiet LED świecący w górę i w dół.
- Lampy zewnętrzne halogenowe LED - oświetlenie bram garażowych.
- Elementy realizowane wg zatwierdzonego projektu budowlanego.
- Elementy wykonane - zmiany nieistotne.
- Elementy projektowane.

PRAWA AUTORSKIE ZASTRZEŻONE
WG USTAWY O PRAWIE AUTORSKIM I PRAWACH POKREWNYCH (Dz.U.nr 80 poz.904.z 2000r.)

INWESTOR	ZARZĄD BUDYNKÓW KOMUNALNYCH W WIELICZCE UL.SŁOWACKIEGO 51 30-020 WIELICZKA			
TEMAT	ROZBUDOWA DOMU LUDOWEGO W CZARNOCHOWICACH DZ.NR 168 OBRĘB CZARNOCHOWICE			SKALA 1:100
TYTUŁ RYSUNKU	ELEWACJA WSCHODNIA			
FAZA	PROJEKT BUDOWLANY			DATA [redacted]
	[illegible]	[illegible]	[illegible]	[illegible]
OPRACOWAŁ	BOGUSŁAWA CHMIEL	architektura	upr.arch.187/81	
SPRAWDZAŁ	MARIAN ŁUKASIK	architektura	upr.konstr.130/87	

8.2.2018

32

Starosta Wielicki
Ryn[illegible]rny 2
32-020 Wieliczka

Temat:

PROJEKT ZAMIENNY INWESTYCJI
PN.:"ROZBUDOWA DOMU LUDOWEGO WRAZ Z WYKONANIEM WEWNĘTRZNYCH INSTALACJI: WOD.- KAN., C.O., WENTYLACJI MECHANICZNEJ, ELEKTRYCZNEJ, UTWARDZENIEM CHODNIKA", NA DZ. NR 168 I 166/14 W MIEJSCOWOŚCI CZARNOCHOWICE, GMINA WIELICZKA, W ZAKRESIE ROZBUDOWY WEWNĘTRZNEJ INSTALACJI GAZOWEJ ORAZ PRZEBUDOWY KONSTRUKCJI STROPU SALI WIELOFUNKCYJNEJ.

Inwestor: **Zarząd Budynków Komunalnych w Wieliczce ul. Słowackiego 51, 30-020 Wieliczka.**

Branża: **Architektura**	Stadium: **P. B. zamienny.**
Nazwa rysunku: **ELEWACJA ZACHODNIA**	Data: **wrzesień 2023**
Projektował: **mgr inż. arch. Antoni Pilch upr. bud. nr 401/88**	Skala: **1:100**
Sprawdził: **mgr inż. arch. Marta Momot upr. nr MPOIA 059/2007**	Nr ark. **0.9**

ARCUS-ART ARCHITEKTONICZNE BIURO PROJEKTÓW
31- 542 Kraków, ul. Mogilska 23, tel./fax 012 653-19-23

ELEWACJA ZACHODNIA

OZNACZENIA I SYMBOLE:

- Oświetlenie uliczne dużej mocy (lampy uliczne LED).
- Oświetlenie zewnętrzne - kinkiet LED świecący w górę i w dół.
- Lampy zewnętrzne halogenowe LED - oświetlenie bram garażowych.

- Elementy realizowane wg zatwierdzonego projektu budowlanego.
- Elementy wykonane - zmiany nieistotne.
- Elementy projektowane.

PRAWA AUTORSKIE ZASTRZEŻONE
WG USTAWY O PRAWIE AUTORSKIM I PRAWACH POKREWNYCH (Dz.U.nr 80 poz.904.z 2000r.)

INWESTOR	ZARZĄD BUDYNKÓW KOMUNALNYCH W WIELICZCE UL.SŁOWACKIEGO 51 30-020 WIELICZKA		
TEMAT	ROZBUDOWA DOMU LUDOWEGO W CZARNOCHOWICACH DZ.NR 168 OBRĘB CZARNOCHOWICE		SKALA 1:100
TYTUŁ RYSUNKU	ELEWACJA ZACHODNIA		NUMER RYS. 10 DATA 02.2016
FAZA	PROJEKT BUDOWLANY		
	IMIĘ I NAZWISKO	SPECJALNOŚĆ	NR UPR.
PROJEKTOWAŁ	BOGUSŁAWA CHMIEL	architektura	upr.arch.187/81
OPRACOWAŁ	MARIAN ŁUKASIK	architektura	upr.konstr.130/87

33

Starosta Wieliczki
Rynek Sóny 2
32-020 Wieliczka

Temat:

PROJEKT ZAMIENNY INWESTYCJI PN.:"ROZBUDOWA DOMU LUDOWEGO WRAZ Z WYKONANIEM WEWNĘTRZNYCH INSTALACJI: WOD.- KAN., C.O., WENTYLACJI MECHANICZNEJ, ELEKTRYCZNEJ, UTWARDZENIEM CHODNIKA", NA DZ. NR 168 I 166/14 W MIEJSCOWOŚCI CZARNOCHOWICE, GMINA WIELICZKA, W ZAKRESIE ROZBUDOWY WEWNĘTRZNEJ INSTALACJI GAZOWEJ ORAZ PRZEBUDOWY KONSTRUKCJI STROPU SALI WIELOFUNKCYJNEJ.

Inwestor:
Zarząd Budynków Komunalnych w Wieliczce
ul. Słowackiego 51, 30-020 Wieliczka.

Branża:	Stadium:
Architektura	**P. B. zamienny.**
Nazwa rysunku: **ELEWACJA PÓŁNOCNA**	Data: **wrzesień 2023**
Projektował: **mgr inż. arch. Antoni Pilch upr. bud. nr 401/88**	Skala: **1:100**
Sprawdził: **mgr inż. arch. Marta Momot upr. nr MPOIA 059/2007**	Nr ark. **0.10**

ARCUS-ART ARCHITEKTONICZNE BIURO PROJEKTÓW
31- 542 Kraków, ul. Magilska 23, tel./fax 012 653-19-23

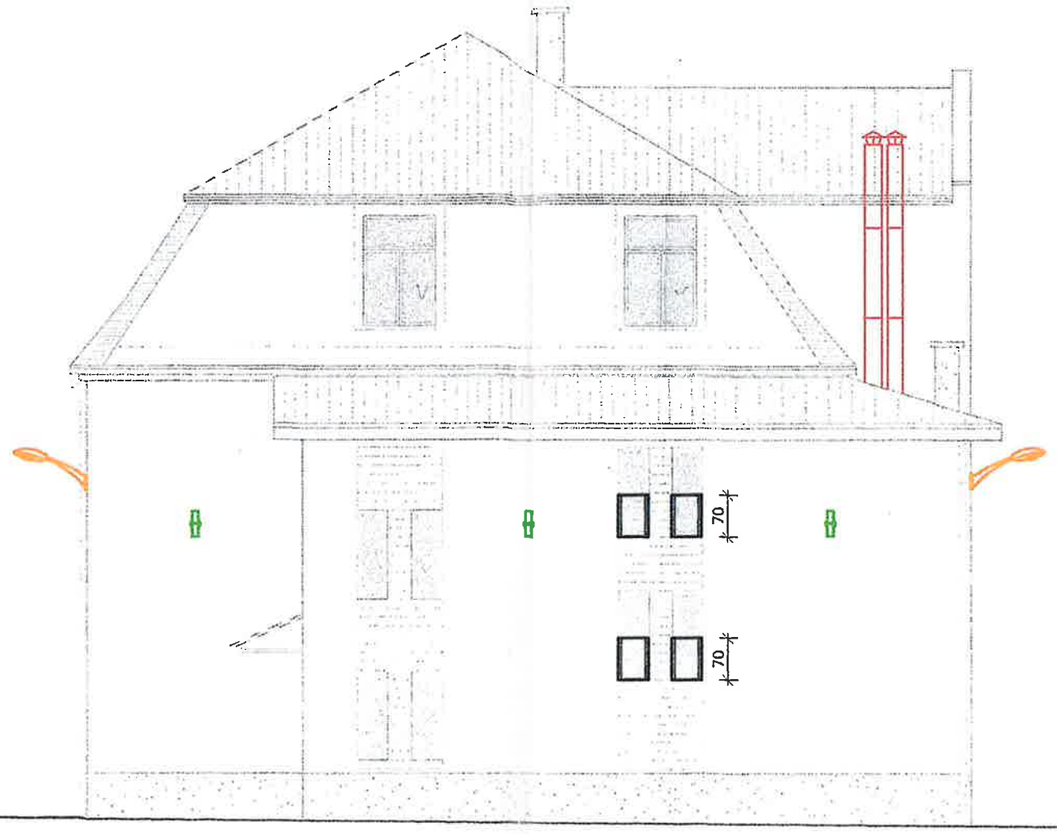

ELEWACJA PÓŁNOCNA

OZNACZENIA I SYMBOLE:

- Oświetlenie uliczne dużej mocy (lampy uliczne LED).
- Oświetlenie zewnętrzne - kinkiet LED świecący w górę i w dół.
- Lampy zewnętrzne halogenowe LED - oświetlenie bram garażowych.
- Elementy realizowane wg zatwierdzonego projektu budowlanego.
- Elementy wykonane - zmiany nieistotne.
- Elementy projektowane.

PRAWA AUTORSKIE ZASTRZEŻONE
WG USTAWY O PRAWIE AUTORSKIM I PRAWACH POKREWNYCH (Dz.U.nr 80 poz.904.z 2000r.)

INWESTOR	ZARZĄD BUDYNKÓW KOMUNALNYCH W WIELICZCE UL.SŁOWACKIEGO 51 30-020 WIELICZKA			
TEMAT	ROZBUDOWA DOMU LUDOWEGO W CZARNOCHOWICACH DZ.NR 168 OBRĘB CZARNOCHOWICE			SKALA 1:100
TYTUŁ RYSUNKU	ELEWACJA PÓŁNOCNA			NUMER RYS. 9
FAZA	PROJEKT BUDOWLANY			DATA 02.2018
	IMIĘ I NAZWISKO	SPECJALNOŚĆ	NR UPR.	PODPIS
OPRACOWAŁ	BOGUSŁAWA CHMIEL	architektura	upr.arch.187/81	
SPRAWDZIŁ	MARIAN ŁUKASIK	architektura	upr.konstr.130/87	

Starosta Wielicki
ul. Obrońców 2
32-020 Wieliczka
Starosta Wielicki
ul. Obrońców 2
32-020 Wieliczka

Temat:

PROJEKT ZAMIENNY INWESTYCJI PN.:"ROZBUDOWA DOMU LUDOWEGO WRAZ Z WYKONANIEM WEWNĘTRZNYCH INSTALACJI: WOD.- KAN., C.O., WENTYLACJI MECHANICZNEJ, ELEKTRYCZNEJ, UTWARDZENIEM CHODNIKA", NA DZ. NR 168 I 166/14 W MIEJSCOWOŚCI CZARNOCHOWICE, GMINA WIELICZKA, W ZAKRESIE ROZBUDOWY WEWNĘTRZNEJ INSTALACJI GAZOWEJ ORAZ PRZEBUDOWY KONSTRUKCJI STROPU SALI WIELOFUNKCYJNEJ.

Inwestor: **Zarząd Budynków Komunalnych w Wieliczce ul. Słowackiego 51, 30-020 Wieliczka.**

Branża: **Architektura**

Stadium: **P. B. zamienny.**

Nazwa rysunku: **ELEWACJA POŁUDNIOWA**

Data: **wrzesień 2023**

Projektował: **mgr inż. arch. Antoni Pilch upr. bud. nr 401/88**

Skala: **1:100**

Sprawdził: **mgr inż. arch. Marta Momot upr. nr MPOIA 059/2007**

Nr ark. **0.11**

ARCUS–ART ARCHITEKTONICZNE BIURO PROJEKTÓW
31– 542 Kraków, ul. Mogilska 23, tel./fax 012 653–19–23

OZNACZENIA I SYMBOLE:

- Oświetlenie uliczne dużej mocy (lampy uliczne LED).
- Oświetlenie zewnętrzne - kinkiet LED świecący w górę i w dół.
- Lampy zewnętrzne halogenowe LED - oświetlenie bram garażowych.

- Elementy realizowane wg zatwierdzonego projektu budowlanego.
- Elementy wykonane - zmiany nieistotne.
- Elementy projektowane.

PRAWA AUTORSKIE ZASTRZEŻONE
WG USTAWY O PRAWIE AUTORSKIM I PRAWACH POKREWNYCH (Dz.U.nr 80 poz.904.z 2000r.)

INWESTOR	ZARZĄD BUDYNKÓW KOMUNALNYCH W WIELICZCE UL.SŁOWACKIEGO 51 30-020 WIELICZKA			
TEMAT	ROZBUDOWA DOMU LUDOWEGO W CZARNOCHOWICACH DZ.NR 168 OBRĘB CZARNOCHOWICE			SKALA 1:100
TYTUŁ RYSUNKU	ELEWACJA POŁUDNIOWA-inwentaryzacja			NUMER RYS. 6
FAZA	PROJEKT BUDOWLANY			DATA 02.2016
	IMIĘ I NAZWISKO	SPECJALNOŚĆ	NR UPR.	PODPIS
OPRACOWAŁ	MARIAN ŁUKASIK	architektura	upr.konstr.130/87	

35

Starosta Wielicki
Rynek Główny 2
32-020 Wieliczka
36

PROJEKT BUDOWLANY ZAMIENNY

rozbudowy domu ludowego oraz przebudowa stropu sali wielofunkcyjnej na dz nr 168 i 166/14 w miejscowości Czarnochowice , gmina Wieliczka

- *KONSTRUKCJA* -

Projektował: mgr inż. Robert Kapusta
Upr nr PDK/0133/PWOK/04

Projektował: inż. Piotr Łabno
Upr nr BUA NB 8346/5/90

grudzień 2023

36

Oświadczenie

...ta Wielicki
... Górny 2
32-020 Wieliczka
36

Na podstawie art.34 ust. 3d pkt.3 Ustawy z dnia 7 lipca 1994r. Prawo Budowlane (Dz.U. z 2020 r. poz. 1333) oświadczam ,że projekt budowlany zamienny pt. „Rozbudowa domu ludowego oraz przebudowa stropu sali wielofunkcyjnej na dz nr 168 i 166/14 w miejscowości Czarnochowice , gmina Wieliczka „został sporządzony zgodnie z obowiązującymi przepisami i zasadami wiedzy technicznej.

BRANŻA KONSTRUKCJA

PROJEKTANT:
mgr inż. Robert Kapusta PDK/0133/PWOK/04
specjalność: konstr. budowlana

mgr inż. ROBERT KAPUSTA
Uprawniony do projek... owania
i nadzoru bez ogranicze...
w spec. konstr.-budowlanej
Nr upr. PDK/0133/PWOK/04

SPRAWDZAJACY:
inż. Piotr Łabno BUA NB 8346/5/90
specjalność: konstr. budowlana

inż. Piotr Łabno
upraw... ...ania
konstr... ...anej

Grudzień 2023

...rusta Wielicki
...ck Górny 2
32-020 Wieliczka
36

Na podstawie art. 12 ust.1 pkt 1,2 i art.13 ust 3 i 4 ustawy Prawo budowlane
w związku z § 4 ust. 2 rozp. MGPiB

Pan Robert Kapusta jest upoważniony w specjalności konstrukcyjno - budowlanej do:

- **projektowania, sprawdzania projektów budowlanych w specjalności objętej niniejszymi uprawnieniami i sprawowania nadzoru autorskiego,**
- **kierowania robotami budowlanymi,**
- **kierowania wytwarzaniem konstrukcyjnych elementów budowlanych oraz nadzoru i kontroli technicznej wytwarzania tych elementów,**
- **wykonywania nadzoru inwestorskiego,**
- **sprawowania kontroli technicznej utrzymania obiektów budowlanych,**

bez ograniczeń

Zgodnie z §5 ust. 3d w związku z ust. 3a i ust.3b rozporządzenia MGPiB z dnia 30 grudnia 1994r. w sprawie samodzielnych funkcji technicznych w budownictwie, - niniejsze uprawnienia budowlane, uprawniają również do projektowania i kierowania robotami budowlanymi przy wykonywaniu:

a) dróg wewnętrznych,
b) dróg dojazdowych(D),dróg lokalnych(L), dróg zbiorczych(Z) w rozumieniu przepisów w sprawie warunków technicznych, jakim powinny odpowiadać drogi publiczne i ich usytuowanie,
c) dróg nie przeznaczonych do ruchu naziemnego i postoju statków powietrznych na terenie lotnisk,
d) dróg o nawierzchni gruntowej lub trawiastej przeznaczonych do ruchu naziemnego i postoju statków powietrznych na terenie lotnisk,
e) rozbiórek obiektów budowlanych, o których mowa w lit. a)-c),
f) budowy, przebudowy i remontu jednoprzęsłowych mostów, wiaduktów, estakad i kładek o rozpiętości przęsła do 20 m,
g) budowy mostów składanych według stosownych instrukcji,
h) budowy rusztowań i kładek roboczych,
i) rozbiórek obiektów budowlanych ,o których mowa w lit. f)-h) niewymagających uwzględniania wpływów eksploatacji górniczej

Przewodniczący Komisji Kwalifikacyjnej
PODKARPACKIEJ OKRĘGOWEJ
IZBY INŻYNIERÓW BUDOWNICTWA
mgr inż. Adam Tarnawski

Przewodniczący Rady
PODKARPACKIEJ OKRĘGOWEJ
IZBY INŻYNIERÓW BUDOWNICTWA
dr inż. Jerzy Kerste

PODKARPACKA OKRĘGOWA IZBA INŻYNIERÓW BUDOWNICTWA

mgr inż. **ROBERT KAPUSTA**
Uprawniony do projekt. kierowania
i nadzoru bez ograniczeń
w spec. konstr.-budowlanej
Nr upr. PDK/0133/PWOK/04

Starosta Wielicki
Rynek Górny 2
32-020 Wieliczka

URZĄD WOJEWÓDZKI
w Tarnowie
Wydział Budownictwa, Urbanistyki i Architektury
33-100 Tarnów, ul. Reymonta 16
(pieczęć)

Tarnów dnia 2 luty 19 90 r.

Nr BUA-NB-8346/5/90

DECYZJA O STWIERDZENIU PRZYGOTOWANIA ZAWODOWEGO
do pełnienia samodzielnych funkcji technicznych w budownictwie

Na podstawie § 4 ust.2, § 6 ust.3, § 7 i § 13 ust. 1 pkt. 2 lit. –

rozporządzenia Ministra Gospodarki Terenowej i Ochrony Środowiska z dnia 20 lutego 1975 r. z późn. zm.

w sprawie samodzielnych funkcji technicznych w budownictwie (Dz.U. Nr 8, poz. 46) stwierdza się, że:

Obywatel(ka) Piotr Łabno
(imię i nazwisko)

inżynier budownictwa
(tytuł naukowy — zawodowy)

urodzony(a) dnia 19 lutego 19 54 r. w Tarnowie

posiada przygotowanie zawodowe upoważniające do wykonywania samodzielnej funkcji projektanta
(rodzaj funkcji)

w specjalności konstrukcyjno - budowlanej
(rodzaj specjalności techniczno-budowlanej)

w zakresie –
(specjalizacja zawodowa)

mgr inż. ROBERT KAPUSTA
Uprawniony do projekt. kierowania i nadzoru bez ograniczeń w spec. konstr.-budowlanej
Nr upr. PDK/0133/PWOK/04

40

Starosta Wielicki
Rynek Górny 2
32-020 Wieliczka
36

Obywatel(ka) Piotr Łabno jest upoważniony(a) do:
(imię i nazwisko)

1/ sporządzania projektów w zakresie rozwiązań konstrukcyjno - budowlanych budynków oraz innych budowli , z wyłączeniem linii , węzłów i stacji kolejowych , dróg oraz lotniskowych dróg startowych i manipulacyjnych , mostów , budowli hydrotechnicznych i melioracji wodnych ,

2/ sporządzania w budownictwie osób fizycznych projektów w zakresie rozwiązań architektonicznych :

a/ budynków inwentarskich i gospodarczych , adaptacji projektów typowych i powtarzalnych innych budynków oraz sporządzania planów zagospodarowania działki związanych z realizacją tych budynków ,

b/ budowli nie będących budynkami ,

3/ kierowania , nadzorowania i kontrolowania budowy , kierowania i kontrolowania wytwarzania konstrukcyjnych elementów budowlanych oraz oceniania i badania stanu technicznego obiektów budowlanych - w budownictwie osób fizycznych .

otrzymuje :

1x- Pan inż. Piotr Łabno
zam. ul. Batorego 4
33-100 Tarnów
1x- a/a.-

AC.-

URZĄD WOJEWÓDZKI W TARNOWIE

Z-ca Dyrektora
d/s [illegible]
i nadzoru budowlanego

m. p.

inż. (podpis nieczytelny)

DN-16 2406-88 1.000 szt.

mgr inż. ROBERT KAPUSTA
Uprawniony do projekt. kierowania
i nadzoru bez ograniczeń
w spec. konstr.-budowlanej
Nr upr. PDK/0133/PWOK/04

Starosta Wielicki
Rynek Górny 2
32-020 Wieliczka
36

POLSKA IZBA INŻYNIERÓW BUDOWNICTWA

Zaświadczenie

o numerze weryfikacyjnym:

MAP-IJ8-CWL-YE9 *

Pan Robert Wojciech Kapusta o numerze ewidencyjnym MAP/BO/0166/23
adres zamieszkania ul. Tęczowa 6, 33-113 Zgłobice
jest członkiem Małopolskiej Okregowej Izby Inżynierów Budownictwa i posiada wymagane ubezpieczenie od odpowiedzialności cywilnej.
Niniejsze zaświadczenie jest ważne od 2023-11-01 do 2024-04-30.

Zaświadczenie zostało wygenerowane elektronicznie i opatrzone bezpiecznym podpisem elektronicznym weryfikowanym przy pomocy ważnego kwalifikowanego certyfikatu w dniu 2023-10-17 roku przez:

Mirosław Boryczko, Przewodniczący Rady Małopolskiej Okregowej Izby Inżynierów Budownictwa.

Zgodnie z art. 78^1 K.c.
§ 1. Do zachowania elektronicznej formy czynności prawnej wystarcza złożenie oświadczenia woli w postaci elektronicznej i opatrzenie go kwalifikowanym podpisem elektronicznym.
§ 2. Oświadczenie woli złożone w formie elektronicznej jest równoważne z oświadczeniem woli złożonym w formie pisemnej.

mgr inż. ROBERT KAPUSTA
Uprawniony do projekt. kierowania i nadzoru bez ograniczeń w spec. konstr.-budowlanej
Nr upr. PDK/0133/PWOK/04

* Weryfikację poprawności danych w niniejszym zaświadczeniu można sprawdzić za pomocą numeru weryfikacyjnego zaświadczenia na stronie Polskiej Izby Inżynierów Budownictwa www.piib.org.pl lub kontaktując się z biurem właściwej Okręgowej Izby Inżynierów Budownictwa.

42

Starosta Wielicki
Rynek Górny 2
32-020 Wieliczka

POLSKA IZBA INŻYNIERÓW BUDOWNICTWA

Zaświadczenie

o numerze weryfikacyjnym:

MAP-L2S-SJH-8E2 *

Pan Piotr Józef Łabno o numerze ewidencyjnym MAP/IS/6972/02

adres zamieszkania ul. Batorego 4, 33-100 Tarnów

jest członkiem Małopolskiej Okręgowej Izby Inżynierów Budownictwa i posiada wymagane ubezpieczenie od odpowiedzialności cywilnej.

Niniejsze zaświadczenie jest ważne od 2023-01-01 do 2023-12-31.

Zaświadczenie zostało wygenerowane elektronicznie i opatrzone bezpiecznym podpisem elektronicznym weryfikowanym przy pomocy ważnego kwalifikowanego certyfikatu w dniu 2023-01-02 roku przez:

Mirosław Boryczko, Przewodniczący Rady Małopolskiej Okręgowej Izby Inżynierów Budownictwa.

Zgodnie z art. 78^1 K.c.
§ 1. Do zachowania elektronicznej formy czynności prawnej wystarcza złożenie oświadczenia woli w postaci elektronicznej i opatrzenie go kwalifikowanym podpisem elektronicznym.
§ 2. Oświadczenie woli złożone w formie elektronicznej jest równoważne z oświadczeniem woli złożonym w formie pisemnej.

mgr inż. ROBERT KAPUSTA
Uprawniony do projekt. kierowania i nadzoru bez ograniczeń w spec. konstr.-budowlanej
Nr upr. PDK/0133/PWOK/04

* Weryfikację poprawności danych w niniejszym zaświadczeniu można sprawdzić za pomocą numeru weryfikacyjnego zaświadczenia na stronie Polskiej Izby Inżynierów Budownictwa www.piib.org.pl lub kontaktując się z biurem właściwej Okręgowej Izby Inżynierów Budownictwa.

44

rosta Wielicki
Rynek Górny 2
32-020 Wieliczka
36

OPRACOWANIE ZAWIERA:

1. *Strona tytułowa*
2. *Spis zawartości*
3. *Opis techniczny*
4. *Rysunki konstrukcyjne*
5. *Obliczenia statyczne i wymiarowanie*

OPIS TECHNICZNY

1. Podstawa opracowania

- umowa z Inwestorem
- podkład branży architektonicznej
- ustalenia z Inwestorem
- normy i literatura fachowa

2. Przedmiot opracowania

Przedmiotem niniejszego opracowania jest projekt budowlany zamienny branży konstrukcyjnej rozbudowy domu ludowego oraz przebudowy stropu sali wielofukcyjnej na dz nr 168 i 166/14 w miejscowości Czarnochowice , gmina Wieliczka .

3.Ogólna charakterystyka obiektu istniejącego

Jest to budynek wykonany w technologii tradycyjnej ,ściany warstwowe murowane z pustaków ceramicznych, grubości 44 cm . Strop poddasza drewniany belkowy .Belki , ławy i ściany fundamentowe wylewane na mokro .Dach o konstrukcji drewnianej .

4.Opis rozwiązań konstrukcyjnych

***4.1 Rama stalowa Rs** – zaprojektowana jako stalowa z dwuteownika HEA 240. Rama oparta na słupkach żelbetowych projektowanych w istniejących ścianach murowanych. Rama łączona stykiem montażowym w środku rozpiętości . Połówki ramy skręcane śrubami M16 klasy 8.8. Stal S355.*

. tarosta Wielicki
Rynek Górny 2
32-020 Wieliczka
36

4.2 Rdzenie Rs-1 *– wykonać jako żelbetowe wylewane na mokro z betonu C25/30 (B30).. Zbrojenie nośne prętami ze stali A-IIIN strzemionami ϕ6 ze stali A-IIIN. Bruzdy pod rdzenie wyciąć piłą .*

4.3 Nadproże Ns-1 *– zaprojektowano jako stalowe z dwóch L 150x100x10. Kątowniki skręcać śrubami M12 klasy 8.8. Kątowniki łączyć przewiązkami gr 8 mm w rozstawie co 500 mm. Na podporach kątowniki opierać na podkładkach z blachy gr 10 mm. Stal S355.*

4.4 Nadproże Ns-2 *– zaprojektowano jako stalowe z dwóch L 150x100x10. Kątowniki skręcać śrubami M12 klasy 8.8. Kątowniki łączyć przewiązkami gr 8 mm w rozstawie co 500 mm. Na podporach kątowniki opierać na podkładkach z blachy gr 10 mm. Stal S355.*

4.5 Nadproże Ns-2 *– zaprojektowano jako stalowe z dwóch L 150x100x10. Kątowniki skręcać śrubami M12 klasy 8.8. Kątowniki łączyć przewiązkami gr 8 mm w rozstawie co 500 mm. Na podporach kątowniki opierać na podkładkach z blachy gr 10 mm. Stal S355.*

5.Malowanie konstrukcji stalowej

Konstrukcję stalową zabezpiecza się wielowarstwową powłoką malarską do grubości 140 µm (70 µm podkład i 70 µm nawierzchniowa) . Przed malowaniem elementy oczyścić przez piaskowanie do 2,5 S.A. Ewentualne zabezpieczenie przeciwpożarowe wg projektu architektonicznego.
Klasa korozyjnosci C3 wg PN –EN ISO 12944-2:2001. Zabezpieczenie przeciwpożarowe do R-30 wg projektu architektonicznego.

6.Montaż konstrukcji

Montaż konstrukcji wykonać po dokładnym wykonaniu rdzeni Rs-1oraz nadproży Ns-1 do Ns-3 . Szczególną uwagę należy zwrócić na stateczność konstrukcji w każdej fazie jej montażu. Połączenia śrubowane elementów ram głównych są zaprojektowane jako zwykłe. Śruby połączeń zwykłych nie wymagają określenia momentu dokręcającego, powinny być dokręcane do pierwszego oporu, sukcesywnie od środka każdego złącza i nie powinny być przeciążane. Za „pierwszy opór" należy uważać dokręcenie siłą jednej ręki zwykłym kluczem (bez przedłużania jego ramienia) lub momentem, w którym klucz pneumatyczny zaczyna „trzaskać". Ramy stalowe zabezpieczyć tymczasowo na stateczność ogólną a docelowo łączyć z belkami drewnianymi stropu.

Wszelkie prace winny być wykonane zgodnie z przepisami zawartymi w Warunkach technicznych wykonania i odbioru robót budowlano-montażowych. Roboty prowadzić zgodnie z polskimi normami, normami branżowymi, instrukcjami producentów wyrobów oraz zasadami sztuki budowlanej. We wszystkich fazach realizacji konstrukcji wykonywane roboty, a w szczególności roboty ulegające zakryciu, powinny być odbierane przez uprawniony nadzór inwestorski i odpowiednio udokumentowane.
W czasie wykonywania wszelkich prac, na każdym etapie powstawania konstrukcji, należy bezwzględnie przestrzegać przepisów BHP, a szczególności przepisów związanych z cięciem metali i wykonywaniem prac spawalniczych.

Warunki wykonania i odbioru konstrukcji

- *PN-EN 1090-1+A1:2012 Wymagania dotyczące konstrukcji stalowych*
- *Warunki techniczne wykonania i odbioru robót budowlano-montażowych*

Ernesta Wielicki
Rynek Górny 2
32-020 Wieliczka
36

- *Klasa konstrukcji EXC2. Zakres badań spawalniczych wg PN i norm branżowych.*
- *PN-EN ISO 129441 „Farby i lakiery. Ochrona przed korozją konstrukcji stalowych za pomocą ochronnych systemów powłokowych*

PN-ISO 85013 „Przygotowanie podłoży stalowych przed nakładaniem farb i podobnych produktów. Wzrokowa ocena czystości powierzchni"

7.Uwagi ogólne

Wszystkie roboty budowlane i montażowe wykonać zgodnie z projektem i zasadami sztuki budowlanej pod nadzorem osoby uprawnionej. ***Wszystkie rysunki rozpatrywać z rysunkami architektonicznymi i branżowymi.***

Opracował:

mgr inż. ROBERT KAPUSTA
Uprawniony do projekt. kierowania
i nadzoru bez ograniczeń
w spec. konstr.-budowlanej
Nr upr. PDK/6193/PWOK/04

Starosta Wielicki
Rynek Górny 2
32-020 Wieliczka

Spis rysunków:

1.	*Rzut stropu-rozmieszczenie elementów konstrukcji*	*1:50*
2.	*Przekrój poprzeczny A-A*	*1:50*
3.	*Rysunek wykonawczy Rs*	*1:10*
4.	*Zbrojenie rdzenia Rs-1*	*1:20*

Zestawienie stali do rysunku nr **6. Rysunek wykonawczy ramy Rs.**

NR.	SORTYMENT	DŁUG [m]	C.JEDN.[kg/m]	C.SZT. [kg]	IL. SZT [szt]	C.CAŁK. [kg]	MATERIAŁ	ELEMENT
1.	HEA 240	2,627	60,3	158,4	2	316,8	S355	Rs
2.	HEA 240	1,687	60,3	101,7	2	203,5	S355	
3.	HEA 240	1,040	60,3	62,7	2	125,4	S355	
4.	bl.16x260	0,270	32,7	8,8	2	17,7	S355	
5.	bl.16x230	0,260	30,1	7,8	1	7,8	S355	
6.	bl.16x250	0,260	32,7	8,5	1	8,5	S355	
Razem [kg] S355						679,7		
Razem [kg] S355	5					3398,4		
Dodatek na spoiny 1,5 %						50,98		
Razem [kg] S355						3449,37		
Razem [kg]						3449,37		

Zestawienie stali do rysunku nr **6. Rysunek wykonawczy nadproża Ns-1.**

NR.	SORTYMENT	DŁUG [m]	C.JEDN.[kg/m]	C.SZT. [kg]	IL. SZT [szt]	C.CAŁK. [kg]	MATERIAŁ	ELEMENT
7.	L150x100x10	3,500	19,0	66,5	2	133,0	S355	Ns-1
8.	bl.8x100	0,450	6,28	2,8	7	19,8	S355	
9.	bl.10x100	0,100	7,9	0,8	4	3,1	S355	
Razem [kg] S355						155,9		
Razem [kg] S355	1					155,9		
Dodatek na spoiny 1,5 %						2,34		
Razem [kg] S355						158,26		
Razem [kg]						158,26		

Rynek Górny 2
32-020 Wieliczka

Starosta Wielicki
Rynek Górny 2
32-020 Wieliczka
36

EKSPERTYZA KONSTRUKCYJNA

domu ludowego na dz nr 168 i 166/14 w miejscowości Czarnochowice , gmina Wieliczka

OPRACOWANIE: mgr inż. Robert Kapusta
Upr.Bud. PDK/0133/PWOK/04

mgr inż. ROBERT KAPUSTA
Uprawniony do projektowania
i nadzoru bez ograniczeń
w spec. konstr.-budowlanej
Nr upr. PDK/0133/PWOK/04

Tarnów ,grudzień 2023 r.

...usta Wielicki
...k Górny 2
32-... Wieliczka
36

OPRACOWANIE ZAWIERA:

1. Strona tytułowa
2. Spis zawartości
3. Opis techniczny
4. Dokumentacja fotograficzna

OPIS TECHNICZNY

1. Podstawa opracowania

- umowa z Inwestorem
- ustalenia z Inwestorem
- wizja lokalna
- normy i literatura fachowa

2. Przedmiot opracowania

Przedmiotem niniejszego opracowania jest ekspertyza konstrukcyjna budynku domu ludowego na dz nr 168 i 166/14 w miejscowości Czarnochowice , gmina Wieliczka.

3. Cel opracowania

Ekspertyzę konstrukcyjną budynku opracowano dla celów przebudowy stropu sali wielofukcyjnej oraz przebudowy pomieszczenia gospodarczego na kotłownię na dz nr 168 i 166/14 w miejscowości Czarnochowice , gmina Wieliczka.

Starosta Wielicki
Rynek Górny 2
32-020 Wieliczka
36

4.Ogólna charakterystyka obiektu

Jest to budynek wykonany w technologii tradycyjnej ,ściany warstwowe murowane z pustaków ceramicznych, grubości 44 cm . Strop poddasza drewniany belkowy .Belki , ławy i ściany fundamentowe wylewane na mokro .Dach o konstrukcji drewnianej .

5. Ocena techniczna elementów konstrukcyjnych obiektu

1.Fundamenty
Fundamenty istniejące betonowe –stan dobry.

2.Ściany zewnętrzne , murowane z cegły pełnej, oraz drewniane na zaprawie wapiennej- stan dobry. Ściany nie wykazują pęknięć czy zarysowań.

3.Ściany wewnętrzne , murowane z cegły pełnej na zaprawie wapiennej- stan dobry. Ściany nie wykazują pęknięć czy zarysowań.

4.Strop nad piętrem drewniany w dobrym stanie technicznym.

5.Dach , dwuspadowy o konstrukcji płatwiowo-kleszczowo-jętkowej. Dach w dobrym stanie technicznym .

6.Podłoże gruntowe określono jako dobre , przenoszące założone obciążenia.

6.Dokumentacja fotograficzna.

Starosta Wielicki
Rynek Główny 2
32-020 Wieliczka

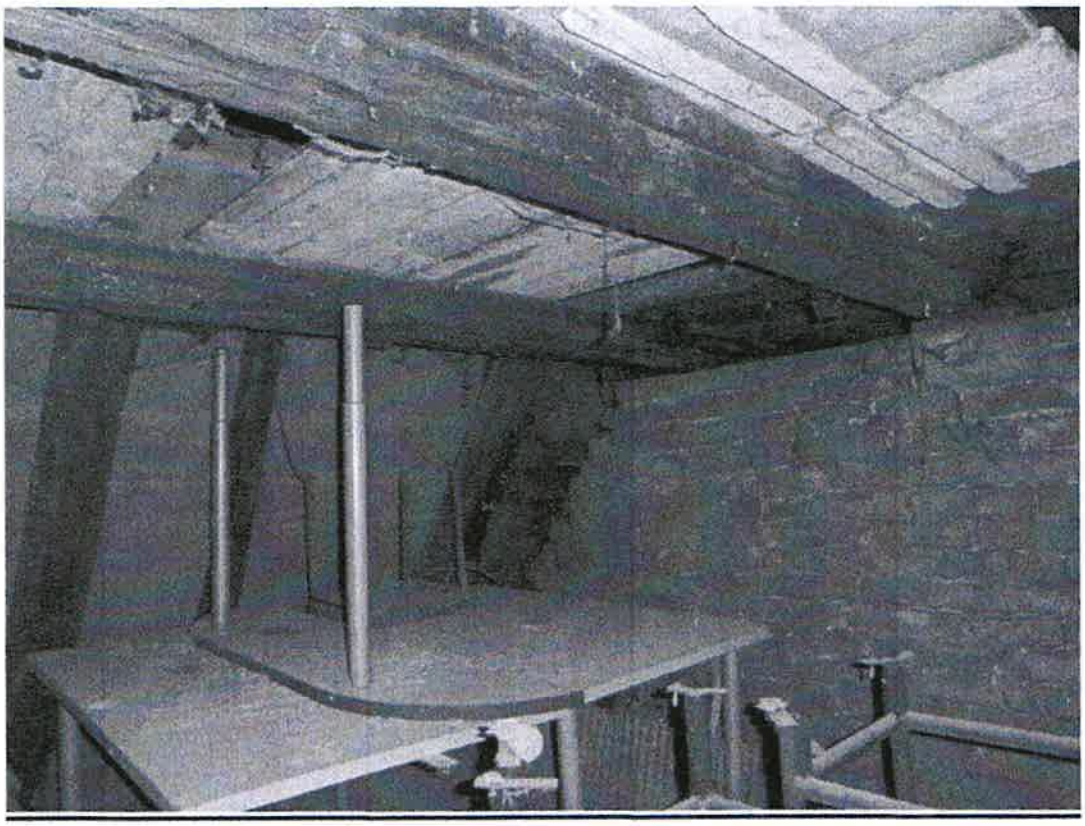

Rynek Górny 2
32-020 Wieliczka
36

...osta Wielicki
...nck Górny 2
32-020 Wieliczka
36

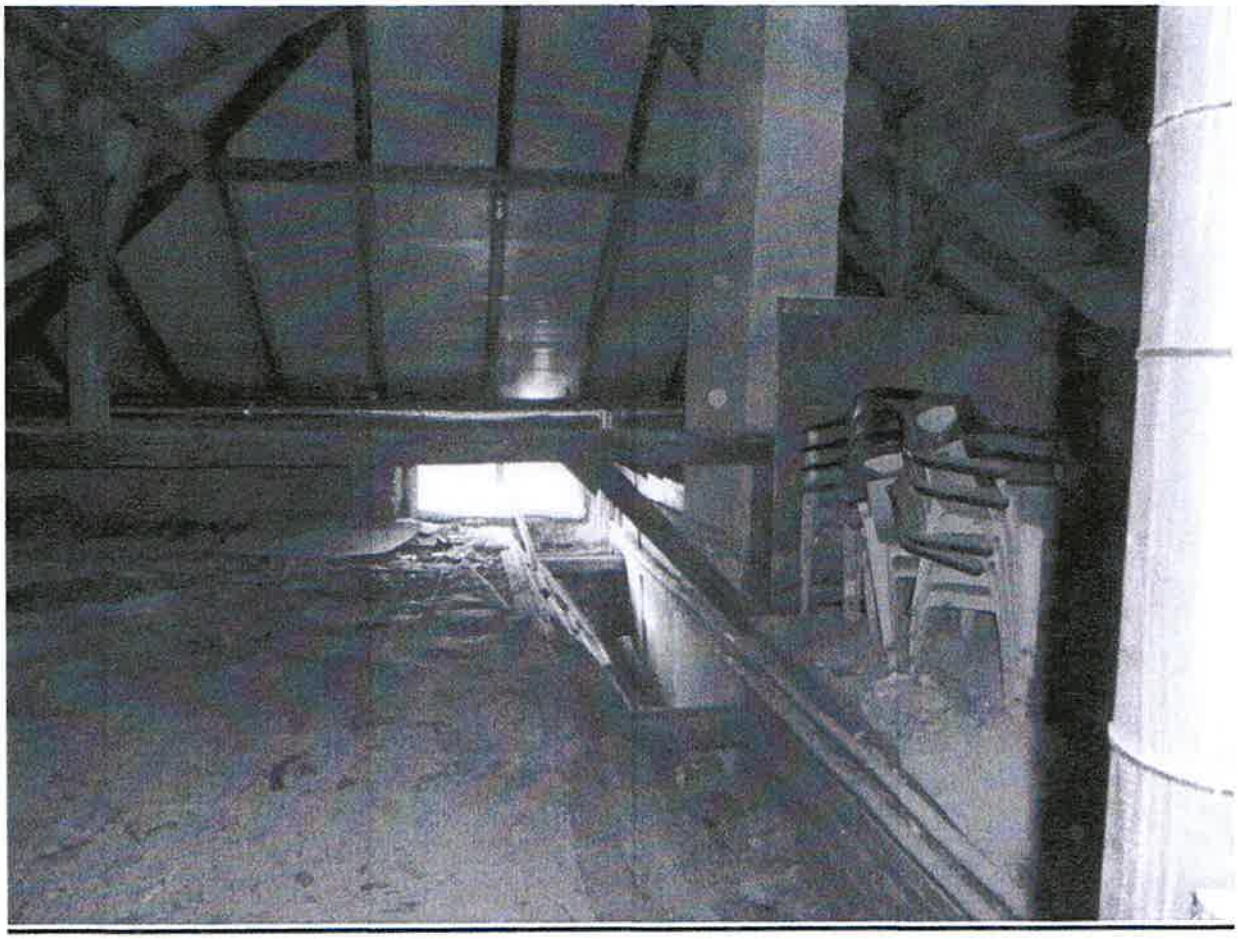

Starosta Wielicki
Rynek Górny 2
32-020 Wieliczka
36

7. Uwagi końcowe.

- *Dla potrzeb przebudowy należy wykonać ramy stalowe podpierające belki drewniane , zabezpieczone p.poż do R30,*
- *W miejscu oparcia ram stalowych wykonać trzpienie żelbetowe o wysokości ok 60 cm w istniejącej ścianie ceglanej,*
- *W miejscu oparcia ram stalowych wykonać nadproża stalowe dla wzmocnienia istniejących,*
- *Istniejące belki drewniane w przypadku skorodowania należy wymienić na nowe o tym samym przekroju,*
- *Wykonać zabezpieczenie elementów drewnianych środkiem np Fobos ,*

Opracował:

Starost Wieliecki
Ryn. ..mny 2
32-020 Wieliczka

Przekrój poprzeczny A-A
skala 1:50

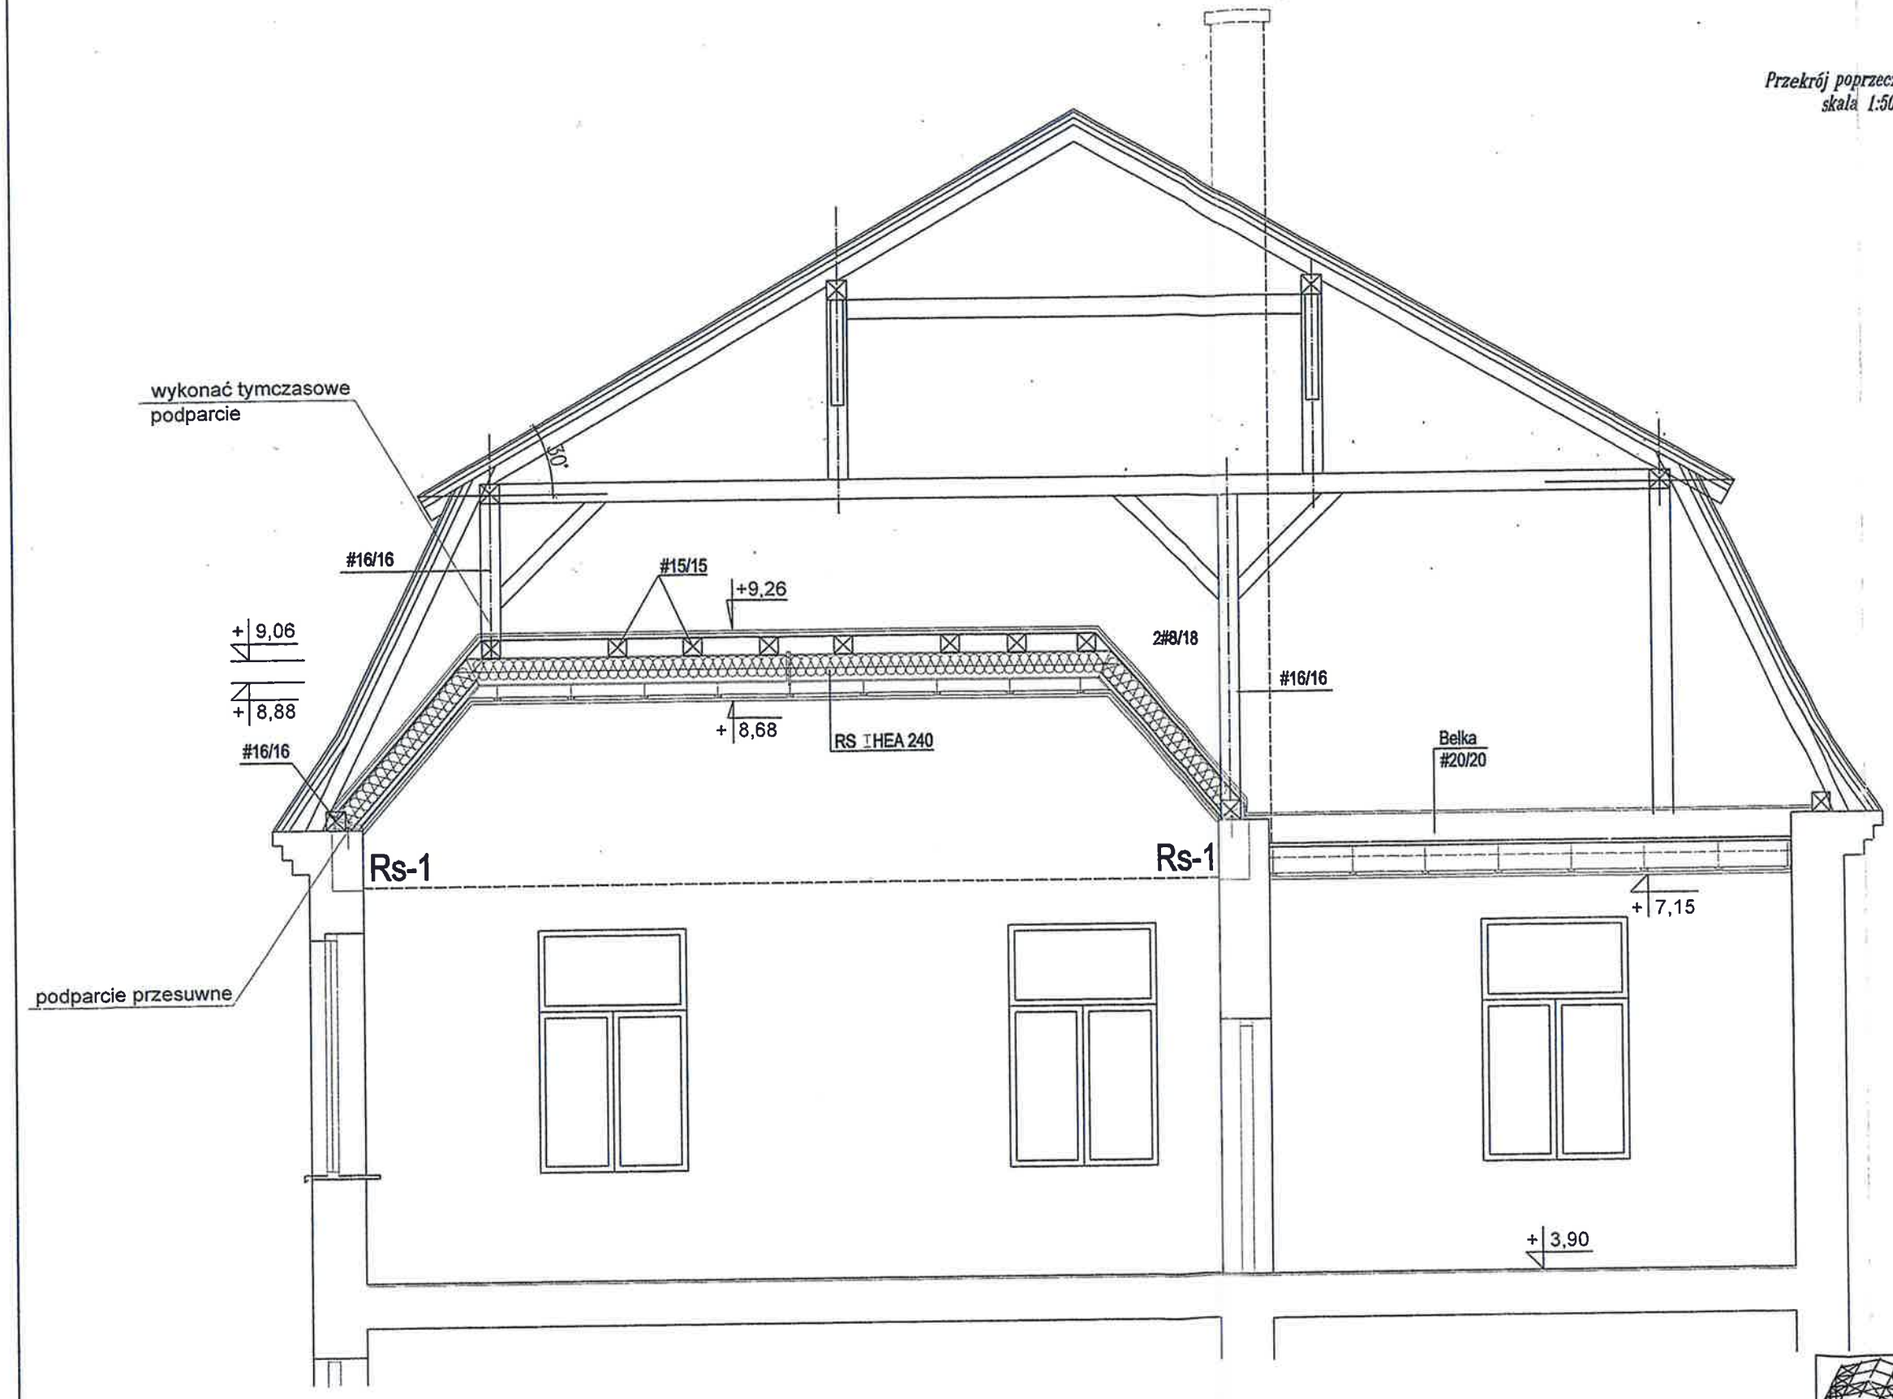

~UNIPROCAD~ Biuro Konstrukcyjno-Projektowe mgr inż. Robert Kapusta
Zgłobice 33-113 ul.Tęczowa 6
tel. 608 528 329

TEMAT: Projekt zamienny rozbudowy domu ludowego oraz przebudowy stropu nad salą wielofunkcyjną na dz nr 168 i 166/14 w miejscowości Czarnochowice , gmina Wieliczka

ADRES: na dz nr 168 i 166/14 w miejscowości Czarnochowice , gmina Wieliczka

PROJEKTOWAŁ:	PODPIS:	NAZWA RYSUNKU:		SKALA:
mgr inż. Robert Kapusta Upr. bud. nr PDK/0133/PWOK/04		Przekrój poprzeczny A-A.		1:50
SPRAWDZ.: inż. Piotr Łabno Upr. bud. nr BUA NB 8346/5/90		BRANŻA: Konstrukcja	DATA: 12.2023 r.	NR RYS.: 2.

58

Starosta Wieliczki
Rynek Górny 2
32-020 Wieliczka

Rysunek zbrojenia rdzenia Rs-1
wyk.x10
skala 1:20

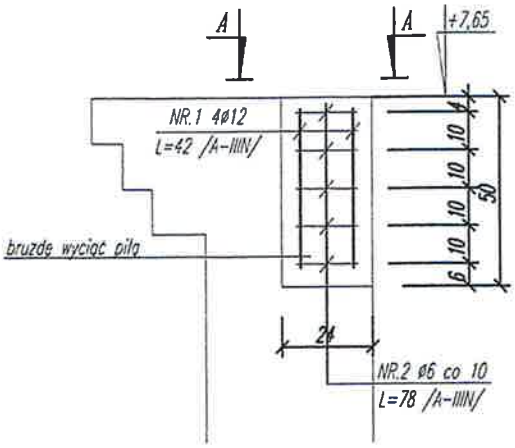

Przekrój A-A
skala 1:10

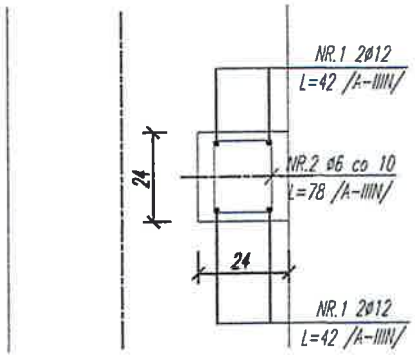

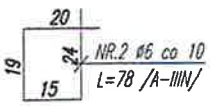

Uwagi:
**wymiary w cm ,*
**poziomy podano w m,*
**beton C25/30 (B30),*
**prêty glówne ze stali A-IIIN,*
**strzemiona ze stali A-IIIN,*
**otulina prętów 5 cm,*

~UNIPROCAD~ Biuro Konstrukcyjno-Projektowe mgr inż. Robert Kapusta
Zgłobice 33-113 ul.Tęczowa 6
tel. 608 528 329

TEMAT: Projekt zamienny rozbudowy domu ludowego oraz przebudowy stropu nad salą wielofunkcyjną na dz nr 168 i 166/14 w miejscowości Czarnochowice , gmina Wieliczka

ADRES: na dz nr 168 i 166/14 w miejscowości Czarnochowice , gmina Wieliczka

PROJEKTOWAL:	PODPIS:	NAZWA RYSUNKU:	SKALA:
mgr inż. Robert Kapusta Upr. bud. nr PDK/0133/PWOK/04		Rysunek zbrojenia rdzenia Rs-1.	1:20
SPRAWDZIL: inż. Piotr Łabno Upr. bud. nr BUA NB 8346/5/90		BRANŻA: Konstrukcja / DATA: 12.2023 r.	NR RYS.: 4.

60

Biuro Projektów Wiewiórscy 30-549 Kraków, ul. Traugutta 17/20
www.wiewiorscy.com.pl e-mail: biuro@wiewiorscy.com.pl
tel. 607-158-738, 695-157-737; NIP: 677-174-32-97, REGON: 121221813

KARTA TYTUŁOWA

PROJEKT	**PROJEKT ZAMIENNY INWESTYCJI PN.:"ROZBUDOWA DOMU LUDOWEGO WRAZ Z WYKONANIEM WEWNĘTRZNYCH INSTALACJI: WOD.- KAN., C.O., WENTYLACJI MECHANICZNEJ, ELEKTRYCZNEJ, UTWARDZENIEM CHODNIKA", NA DZ. NR 168 I 166/14 W MIEJSCOWOŚCI CZARNOCHOWICE, GMINA WIELICZKA, W ZAKRESIE ROZBUDOWY WEWNĘTRZNEJ INSTALACJI GAZOWEJ ORAZ PRZEBUDOWY KONSTRUKCJI TROPU SALI WIELOFUNKCYJNEJ.**
LOKALIZACJA	DZ.NR 198, 166/14, Czarnochowice, Gmina Wieliczka
INWESTOR	Zarząd Budynków Komunalnych w Wieliczce ul. Słowackiego 51, 30-020 Wieliczka.
STADIUM	**PROJEKT BUDOWLANY ZAMIENNY**
BRANŻA	**SANITARNA – instalacja wewnętrzna gazu**
BIURO PROJEKTOWE	BIURO PROJEKTÓW WIEWIÓRSCY UL. TRAUGUTTA 17/20 30-549 KRAKÓW
PROJEKTANT	MGR INŻ. PIOTR WIEWIÓRSKI NR UPR. MAP/0121/POOS/06
DATA WYKONANIA	LUTY 2024

mgr inż. Piotr Wiewiórski
Uprawnienia bud. do projektowania bez ograniczeń
w zakresie sieci, instalacji cieplnych, wentylacyjnych,
gazowych, wodociągowych i kanalizacyjnych
Upr. nr MAP/0121/POOS/06; Nr ewid. MAP/IS/0494/06

SPIS ZAWARTOŚCI PROJEKTU

1. PODSTAWA OPRACOWANIA 3
2. ZAKRES OPRACOWANIA 3
3. ZAŁOŻENIA DO PROJEKTU 3
4. OPIS ROZWIĄZAŃ PROJEKTOWYCH 3
5. WENTYLACJA GRAWITACYJNA 4
6. OBLICZENIA INSTALACJI GAZU 4
7. UWAGI WYKONAWCZE INSTALACJI WEWNĘTRZNEJ GAZU 4
8. OBSZAR ODDZIAŁYWANIA 5

SPIS RYSUNKÓW

1. Rzut parteru – instalacja gazu IS-01
2. Rozwinięcie instalacji wewnętrznej gazu IS-02

1. Podstawa opracowania

Podstawą opracowania jest zlecenie i umowa z Inwestorem, którymi są Państwo Ewa Majewska – Kowalska i Jacek Kowalski, zam. Ul. Rydygiera 19/9, 30-695 Kraków

2. Zakres opracowania

Projekt swoim zakresem obejmuje PBZ instalacji wewnętrznej gazu dla:
PROJEKT ZAMIENNY INWESTYCJI
PN.:"ROZBUDOWA DOMU LUDOWEGO WRAZ Z WYKONANIEM WEWNĘTRZNYCH INSTALACJI: WOD.- KAN., C.O., WENTYLACJI MECHANICZNEJ, ELEKTRYCZNEJ, UTWARDZENIEM CHODNIKA", NA DZ. NR 168 I 166/14 W MIEJSCOWOŚCI CZARNOCHOWICE,
GMINA WIELICZKA, W ZAKRESIE ROZBUDOWY WEWNĘTRZNEJ INSTALACJI GAZOWEJ ORAZ PRZEBUDOWY KONSTRUKCJI
STROPU SALI WIELOFUNKCYJNEJ.
Przyłącz gazu – istniejący – bez zmian.

3. Założenia do projektu

- Podkłady budowlano – architektoniczne dla budynku
- Rozporządzenie Ministra Infrastruktury z dnia 12 kwietnia 2002 z późniejszymi zmianami Dz.U.Nr 109/2004 w sprawie warunków technicznych jakim powinny odpowiadać budynki i ich usytuowanie
- Normy i wytyczne w zakresie wymagań technicznych w budynkach mieszkalnych
- Aktualne normy i katalogi
- Warunki techniczne wykonania i odbioru Kotłowni na paliwa gazowe i olejowe TSGGiK1995r

4. Opis rozwiązań projektowych

Instalacja gazu będzie zasilała kocioł gazowy jednofunkcyjny.
Projektowana instalacja gazu będzie zasilana z istniejącego przyłącza gazu średniego ciśnienia. Na ścianie zewnętrznej budynku jest zlokalizowana istniejąca skrzynka gazowa przyłączeniowa z istniejącym gazomierzem G4, który słuzy do rozliczenia gazu dla istniejącej w budynku kotłowni gazowej. Zgodnie z warunkami wydanymi przez Gazownię planuje się przebudować istniejącą skrzynkę w taki sposób że wymianie podlega skrzynka stalowa na większą; istniejący gazomierz będzie wykorzystany do rozliczenia zuzycia gazu dla projektowanej kotłowni na poziomie parteru (o mocy 20kW), a dodatkowo planuje się zabudować w skrzynce projektowany gazomierz G6 dla celów rozliczenia gazu dla istniejącej kotłowni gazowej – przy czym istniejąca instalacja gazu pozostaje bez zmian. Reduktor gazu oraz kurek główny pozostają również bez zmiany. Przewody gazowe wewnątrz budynków należy prowadzić po powierzchni ścian w odległości 2cm od tynku mocując je uchwytami co 2-2,5m, lub w specjalnie przygotowanych bruzdach przegród budowlanych pod łatwo usuwalną masą tynkarską.
Trasy instalacji gazowej pokazano na odpowiednich rzutach i aksonometrii.

W miejscach przejść przez przegrody budowlane przewody należy prowadzić w rurach ochronnych, przestrzeń uszczelnić elastycznym szczeliwem. Rozwiązania techniczne na etapie wykonawstwa powinny zapewnić samokompensację wydłużeń cieplnych rur oraz eliminować powstałe naprężenia.
Przewody należy prowadzić ze spadkiem 0,4% w kierunku przyborów gazowych.
Przed przyborami gazowymi należy zamontować kurki gazowe atestowane, posiadające wybitą na korpusie grupę bezpieczeństwa "B" i dopuszczenie do stosowania w Polsce. Wysokość zamontowania kurka odcinającego winna być dostosowana do przyłącza aparatu gazowego jednak nie mniej jak 0.7 m nad posadzką.
Kubatura pomieszczenia w którym zostały zamontowane urządzenia gazowe odpowiednia do mocy zainstalowanej zgodna z prawem budowlanym – nie mniejsza niż 8m^3.

5. Wentylacja grawitacyjna

Pomieszczenia wyposażone w przybory gazowe muszą posiadać sprawną wywiewną wentylację grawitacyjną z odprowadzeniem powietrza ponad dach budynku. Przewody wentylacyjne należy wykonać z dobrze wypalonej cegły lub innego materiału nie pochłaniającego pary wodnej, o przekroju nie mniejszym niż 0,14m x 0,14m, lub średnicy ø150mm. Przewody wentylacyjne należy poddać przeglądowi i odbiorowi przez Rejon Kominiarski.

6. Obliczenia instalacji gazu

Dobór wielkości gazomierza określono na podstawie godzinowego zapotrzebowania gazu wynoszącego maksymalnie **Q= 3,0 Nm^3/h.**
Przyjęto gazomierz typ G4 produkcji Zakładów Wytwórczych Urządzeń Gazowniczych „INTERGAZ" Sp.z o.o.w Tarnowskich Górach o następującej charakterystyce:

- obciążenie minimalne 0,04 m^3/ h
- obciążenie maksymalne 6m^3/ h

Gazomierz zlokalizowano na ścianie zewnętrznej budynku w wentylowanej szafce o wymiarach 70x82x25cm. W skrzynce zlokalizowany jest również gazomierz G6 dla celów rozliczenia gazu dla istniejącej kotłowni gazowej.

Zapotrzebowanie gazu wynosi :

Kocioł gazowy projektowany: q = 3,0 Nm^3/h.
Kocioł gazowy istniejący: q = 6,0 Nm^3/h
Łączne zapotrzebowanie gazu dla przyąłćza wynosi z uwzględnieniem jednoczesności odbioru wynosi:

Σq= 9 Nm^3/h

Przyłącz gazu – istniejący – bez zmian – zgodnie z warunkami wydanymi przez Gazownię – w załączniku.

7. Uwagi wykonawcze instalacji wewnętrznej gazu

Montaż instalacji wewnętrznej, próby oraz oddanie do eksploatacji należy prowadzić zgodnie z:

- warunkami technicznymi odbioru robót budowlano-montażowych cz.II. Instalacje sanitarne i przemysłowe.
- projektem technicznym.

Instalację należy wykonać z rur stalowych czarnych wg PN-80/H-74219. Rurociągi łączyć przez spawanie za wyjątkiem aparatów gazowych, oraz kurków które należy łączyć przez połączenia gwintowane. Uszczelnienie złącz konopiem i pastą uszczelniającą.

Po zakończeniu montażu instalację gazu należy poddać próbie szczelności zgodnie z Warunkami Technicznymi.

Uruchomienia instalacji dokonuje wyłącznie dostawca gazu po zawarciu umowy przez odbiorcę.

Po dodatnim wyniku prób szczelności instalację należy oczyścić do II-go stopnia czystości , a następnie zabezpieczyć antykorozyjnie stosując następujące środki:

- 1* farbą miniową.
- 1* farbą olejną /kolor żółty/

8. Obszar oddziaływania

Całość robót realizowanych wg. niniejszego opracowania i ich obszar oddziaływania obiektu - mieści się w całości na działkach na których roboty będą realizowane. Budowa wewnętrznej instalacji gazu prowadzona jest w obrębie istniejącego obiektu i nie ma oddziaływania na sąsiadujące obiekty i działki. Zgodnie z §13a Rozp. Min.Transportu, Budownictwa i Gospodarki morskiej z dnia 25 kwietnia 2012r. w sprawie szczegółowego zakresu i formy projektu budowlanego

Opracował
mgr inż. Piotr Wiewiórski

mgr inż. Piotr Wiewiórski
Uprawnienia bud. do projektowania bez ograniczeń
w zakresie sieci, instalacji i urządzeń cieplnych, wentylacyjnych,
gazowych, wodociągowych i kanalizacyjnych
Upr. nr MAP/0121/POOS/06, Nr ewid. MAP/IS/0494/06

Informacja dotycząca Bezpieczeństwa i ochrony zdrowia

Nazwa i adres obiektu budowlanego:

Instalacja gazu realizowana dla:

PROJEKT ZAMIENNY INWESTYCJI PN.:"ROZBUDOWA DOMU LUDOWEGO WRAZ Z WYKONANIEM WEWNĘTRZNYCH INSTALACJI: WOD.- KAN., C.O., WENTYLACJI MECHANICZNEJ, ELEKTRYCZNEJ, UTWARDZENIEM CHODNIKA",

NA DZ. NR 168 I 166/14 W MIEJSCOWOŚCI CZARNOCHOWICE, GMINA WIELICZKA, W ZAKRESIE ROZBUDOWY WEWNĘTRZNEJ INSTALACJI GAZOWEJ ORAZ PRZEBUDOWY KONSTRUKCJI STROPU SALI WIELOFUNKCYJNEJ.

Inwestor: Zarząd Budynków Komunalnych w Wieliczce, ul. Słowackiego 51, 30-020 Wieliczka.

Opracował: Piotr Wiewiórski

I. ZAKRES ROBÓT

Zamierzenie budowlane dotyczące budowy instalacji wewnętrznej gazu o średnicy Dn25 od istniejącej - przebudowywanej skrzynki gazowej zlokalizowanej na ścianie budynku, prowadzonej wewnątrz budynku do odbiorników którymi będą: Gazowy kocioł dwufunkcyjny

Zakres budowy obejmuje w kolejności:

1. wykonanie instalacji z rur stalowych prowadzonych po ścianie – metoda łączenia przez spawanie
2. zamontowanie armatury odcinającej do kotłów i kuchenek gazowych za pomocą połączeń gwintowanych
3. próba ciśnieniowa instalacji
4. oczyszczenie powierzchni rur do II-go stopnia czystości, a następnie zabezpieczenie antykorozyjnie stosując następujące środki (dla instalacji prowadzonej wewnątrz budynku):
   - 1* farbą miniową.
   - 1* farbą olejną /kolor żółty/

II. WYKAZ ISTNIEJĄCYCH OBIEKTÓW BUDOWLANYCH

W obiekcie natomiast brak istniejących elementów budowlanych – całość instalacji nowoprojektowana.

III. WSKAZANIE ELEMENTÓW ZAGOSPODAROWANIA DZIAŁKI LUB TERENU, KTÓRE MOGĄ STWARZAĆ ZAGROŻENIE BEZPIECZEŃSTWA ZDROWIA LUDZI W TRAKCIE REALIZACJI INWESTYCJI

Realizacja inwestycji stwarza dla pracowników potencjalne zagrożenie bezpieczeństwa zdrowia i życia szczególnie z powodu:

- zbliżenia i skrzyżowania z istniejącymi instalacjami i możliwości wystąpienia porażenie prądem, wybuchu gazu lub zalania wodą itp.
- ręcznego transportu rur, kształtek, armatury, itp. – upadek, złamania

- spawania rur stalowych – poparzenie,
- możliwość zapłonu lub wybuchu gazu przy pracach na czynnych gazociągach lub przy zagazowywaniu sieci.

IV. WSKAZANIE SPOSOBU PROWADZENIA INSTRUKTAŻU PRZED PRZYSTĄPIENIEM DO ROBÓT

Każdy z pracowników przystępujących do wykonywania prac ma być dodatkowo poinstruowany o sposobie realizacji robót, szczególnie jeśli chodzi o prace montażowe. Należy także poinstruować pracowników o sposobie zabezpieczenia stanowiska na czas przerwy lub po jej zakończeniu. Instruktażu dokonuje kierownik budowy.

V. ŚRODKI TECHNICZNE I ORGANIZACYJNE ZAPOBIEGAJĄCE NIEBEZPIECZEŃSTWOM WYNIKAJĄCYM Z WYKONYWANIA ROBÓT BUDOWLANYCH W TYM ZAPEWNIAJĄCE BEZPIECZNĄ I SPRAWNĄ KOMUNIKACJĘ

Należy zastosować następujące środki ostrożności:

- przeszkolić pracowników i dokonać instruktażu na stanowisku pracy
- stanowiska wyposażyć w instrukcje BHP
- do prac specjalistycznych jak łączenie rur przez spawanie, obsługa sprzętu mechanicznego zatrudniać osoby posiadające wymagane uprawnienia
- prace wykonywać tylko w zespołach dwu-do czteroosobowych
- każdy z pracowników musi dostać odzież ochronną i sprzęt ochrony osobistej kask i rękawice ochronne, a do prac spawalniczych okulary ochronne
- w celu zapewnienia stałego kontaktu z dozorem każdy zespół roboczy powinien mieć telefon komórkowy
- w przypadku powstania zagrożenia powiadomić niezwłocznie odpowiednie służby techniczne lub ratownicze w celu wyeliminowania lub zmniejszenia zagrożenia (staż pożarna, pogotowie techniczne lub ratunkowe)
- do likwidacji zagrożenia oraz do prowadzenia akcji ratowniczej lub ewakuacji wyznaczyć odpowiednią osobę posiadającą adresy i telefony jednostek ratowniczych
- Dla zachowania wymaganego bezpieczeństwa pracy i ochrony zdrowia należy w pełni przestrzegać wymagań podanych w Rozporządzeniu Ministra Infrastruktury z dnia 6 luty 2003 r w sprawie bezpieczeństwa i higieny pracy podczas wykonywania prac budowlany

mgr inż. Piotr Wiewiórski
Uprawnienia bud. do projektowania bez ograniczeń
w zakresie sieci, instalacji [illegible]ych, wentylacyjnych,
gazowych, wodociągowych i kanalizacyjnych
Upr. nr MAP/0121/POOS/06, Nr ewid. MAP/IS/0494/06

Oświadczenie do Projektu Budowlanego

Ja, niżej podpisany

Projektant:
Inż. Piotr Wiewiórski

legitymujący/legitymująca się dowodem osobistym
nr CGF 885930

zamieszkały
30-686 Kraków
ul. Podedworze 20A/28

Nr uprawnień
MAP/0121/POOS/06

po zapoznaniu się z przepisami ustawy z dnia 7 lipca 1994 r. - Prawo budowlane (Dz. U. z 2013r. poz. 1409), zgodnie z art. 20 ust. 4 tej ustawy)

oświadczam, że sporządziłem projekt budowlany zamienny w zakresie instalacji sanitarnych:

PROJEKT ZAMIENNY INWESTYCJI PN.:"ROZBUDOWA DOMU LUDOWEGO WRAZ Z WYKONANIEM WEWNĘTRZNYCH INSTALACJI: WOD.- KAN., C.O., WENTYLACJI MECHANICZNEJ, ELEKTRYCZNEJ, UTWARDZENIEM CHODNIKA",
NA DZ. NR 168 I 166/14 W MIEJSCOWOŚCI CZARNOCHOWICE, GMINA WIELICZKA, W ZAKRESIE ROZBUDOWY WEWNĘTRZNEJ INSTALACJI GAZOWEJ ORAZ PRZEBUDOWY KONSTRUKCJI STROPU SALI WIELOFUNKCYJNEJ.
zgodnie z obowiązującymi przepisami oraz zasadami wiedzy technicznej.

Świadomy odpowiedzialności karnej za podanie niniejszym oświadczeniu nieprawdy zgodnie z art. 233 Kodeksu karnego, potwierdzam własnoręcznym podpisem prawdziwość złożonego oświadczenia.

.....

.....
(miejscowość, data)
(podpis)

mgr inż. Piotr Wiewiórski
Uprawnienia bud. do projektowania bez ograniczeń
w zakresie sieci, instalacji cieplnych, wentylacyjnych,
gazowych, wodociągowych i kanalizacyjnych
Upr. nr MAP/0121/POOS/06; Nr ewid. MAP/IS/0494/06

Kraków, 14.11.2024
(miejscowość, data)
(podpis)

POLSKA
SPÓŁKA GAZOWNICTWA

Polska Spółka Gazownictwa sp. z o.o.
Oddział Zakład Gazowniczy w Krakowie
ul. Gazowa 16, 31-060 Kraków

Gazownia Kraków Podgórze
ul. Bagrowa 3, 30-733 Kraków
tel. 22 444 33 33
e-mail: gazownia.krakow-podgorze@psgaz.pl

Urząd Miasta i Gminy w WieliczceZBK w Wieliczce
ul. Powstania Warszawskiego 1
32-020 Wieliczka

Nasz znak: WC06/0000025558/00001/2024/00000

Kraków, 12.02.2024

WARUNKI PRZYŁĄCZENIA DO SIECI GAZOWEJ

Przewidywany pobór gazu ziemnego wysokometanowego w ilości nie większej niż 10 m^3/h/ gazu ziemnego zaazotowanego w ilości nie większej niż 25 m^3/h.

W odpowiedzi na wniosek z dnia 12.02.2024 r. w oparciu o Rozporządzenie Ministra Gospodarki z dnia 2 lipca 2010 r. w sprawie szczegółowych warunków funkcjonowania systemu gazowego (Dz. U. 2010 r., nr 133, poz. 891 ze zm), wydaje się następujące Warunki przyłączenia do sieci gazowej:

1. Rodzaj paliwa wg PN-C-04750:2011: gaz z rodziny gazy ziemne, wysokometanowy, symbol E
2. Miejsce przyłączenia instalacji podmiotu (Punkt wyjścia z systemu gazowego): budynek usługowy- remiza osp, adres: Czarnochowice 150, nr działki: 168
3. Cel wykorzystania paliwa gazowego:
   Ogrzewanie pomieszczeń
4. Rodzaj i ilość urządzeń gazowych, które będą podłączone do instalacji gazowej:

Urządzenie	Moc urządzenia [kW]	Liczba urządzeń [szt.]	Łączna moc urządzeń [kW]
Kocioł gazowy dwufunkcyjny (c.o./c.w.)	65	1	65
Kocioł gaz. jednofunkc. z zasobn. c.w.u.	20	1	20
		Łączna moc [kW]	**85**

5. Dostawa i odbiór paliwa gazowego:
   5.1. Moc przyłączeniowa [m^3/h];
   5.2. Roczny odbiór paliwa gazowego: 14000 [m^3/rok]
6. Miejsce włączenia do czynnej sieci gazowej:
   6.1. Przyłącze istniejące średniego ciśnienia.
   6.2. Lokalizacja: Czarnochowice, Czarnochowice 150.
7. Ciśnienie paliwa gazowego:
   7.1. w sieci dystrybucyjnej: minimalne: 100,00 [kPa] maksymalne: 400,00 [kPa]
   7.2. w punkcie dostarczenia i odbioru: minimalne 1,60 [kPa], maksymalne 2,50 [kPa]

Za zgodność z oryginałem
mgr inż. Piotr Wiewiórski

8. Wymagania dotyczące kontroli dostawy i odbioru paliwa gazowego:
   8.1. Miejsce dostawy i odbioru: budynek usługowy- remiza osp, adres: Czarnochowice 150, nr działki: 168
   8.2. Miejsce usytuowana punktu gazowego: na zewnętrznej ścianie budynku.
   8.3. Charakterystyka układu pomiarowego:
      8.3.1. Typ gazomierza: Gazomierz miechowy G4 R250 wraz z rejestratorem - 1 [szt.], lokalizacja: szafka na terenie posesji na ścianie budynku, status urządzenia: istniejące.
      8.3.2. Typ gazomierza: Gazomierz miechowy G6 R130 wraz z rejestratorem - 1 [szt.], lokalizacja: szafka na terenie posesji na ścianie budynku, status urządzenia: projektowane.
   8.4. Wymagania dotyczące redukcji:
      8.4.1. montaż urządzenia typu: Punkt redukcyjno-pomiarowy o przepustowości do 10 [m3/h] - 1 [szt.], lokalizacja w punkcie gazowym, status urządzenia: istniejące.
   8.5. Inne wymagania:
   wymiana gazomierza z G4 na G6
9. Miejsce rozgraniczenia sieci gazowej PSG sp. z o.o. i instalacji odbiorcy przyłączanego stanowi: Kurek główny zlokalizowany w punkcie gazowym na zewnętrznej ścianie budynku
10. Koszt przyłączenia ponosi przedsiębiorstwo gazownicze.
11. Instalacja gazowa powinna być zaprojektowana i wykonana w trybie określonym Prawem budowlanym, zgodnie z wymogami Rozporządzenia Ministra Infrastruktury z dnia 12 kwietnia 2002 r. w sprawie warunków technicznych, jakim powinny odpowiadać budynki i ich usytuowanie (Dz. U. 2002 r. nr 75, poz. 690 ze zm.) w oparciu o dokumentację techniczną, na którą uzyskano prawomocne pozwolenie na budowę lub zgłoszenie na roboty budowlane (w przypadku gdy pozwolenie na budowę nie jest wymagane, a wymagane jest zgłoszenie). Zgodnie z powyższymi przepisami zabrania się stosowania w jednym budynku gazu płynnego i gazu z sieci gazowej. Zaprojektowanie i wykonanie instalacji gazowej leży po stronie Klienta.
12. Przyłączane do sieci urządzenia i instalacje muszą spełniać wymagania techniczne i eksploatacyjne zapewniające:
   12.1. Bezpieczeństwo funkcjonowania systemu gazowego.
   12.2. Zabezpieczenie systemu gazowego przed uszkodzeniami spowodowanymi niewłaściwą pracą przyłączonych urządzeń.
   12.3. Zabezpieczenie przyłączonych urządzeń, instalacji przed uszkodzeniami w przypadku awarii lub wprowadzenia ograniczeń w poborze lub dostarczaniu paliw gazowych.
13. W przypadku zmiany parametrów odbioru paliwa gazowego należy ponownie wystąpić z Wnioskiem o określenie nowych Warunków przyłączenia do sieci gazowej.
14. Warunki przyłączenia są ważne przez okres 24 miesięcy od daty ich wydania.
15. Warunki przyłączenia sporządzono w dwóch egzemplarzach, w tym jeden dla Klienta.
16. Klauzule:
   16.1. W realizacji przyłączenia (w tym w opracowaniach projektowych) należy stosować rozwiązania techniczne i technologiczne przewidziane wewnętrznymi opracowaniami PSG sp. z o.o. Oddział Zakład Gazowniczy w Krakowie, których odpowiednie części tematyczne będą udostępnione projektantowi/ wykonawcy na jego zgłoszenie, wyrażone w formie pisemnej, tradycyjnej lub elektronicznej.
   16.2. Projekt instalacji gazowej nie podlega uzgodnieniu w PSG sp. z o.o.
   16.3. Niniejsze Warunki przyłączenia do sieci gazowej stanowią oświadczenie o zapewnieniu dostarczania paliwa gazowego w rozumieniu art. 7 ust 14 Ustawy Prawo energetyczne, jednak nie są zobowiązaniem do sprzedaży paliwa gazowego.
   16.4. Inne istotne dla realizacji przedmiotowego przyłączenia informacje:

L. p.	Numer PoD	Kod kreskowy
1.	80185903655000833321 30	

Adres: Czarnochowice ul. Czarnochowice 150

POLSKA SPÓŁKA GAZOWNICTWA
Dokument został zaakceptowany przez:
WOJCIECH MIŁOBĘDZKI, Kier. Gazowni
Wygenerowany elektronicznie.
Nie wymaga podpisu ani stempla.

Opracował/a: Katarzyna Gągor

Za zgodność z oryginałem
mgr inż. Piotr Wiewiórski

POLSKA IZBA INŻYNIERÓW BUDOWNICTWA

Zaświadczenie

o numerze weryfikacyjnym:

MAP-7DK-TCL-EZ3 *

Pan Piotr Wiewiórski o numerze ewidencyjnym MAP/IS/0494/06
adres zamieszkania ul. Podedworze 20A/28, 30-686 Kraków
jest członkiem Małopolskiej Okręgowej Izby Inżynierów Budownictwa i posiada wymagane ubezpieczenie od odpowiedzialności cywilnej.
Niniejsze zaświadczenie jest ważne od 2024-02-01 do 2024-07-31.

Zaświadczenie zostało wygenerowane elektronicznie i opatrzone bezpiecznym podpisem elektronicznym weryfikowanym przy pomocy ważnego kwalifikowanego certyfikatu w dniu 2024-02-08 roku przez:

Mirosław Boryczko, Przewodniczący Rady Małopolskiej Okręgowej Izby Inżynierów Budownictwa.

Zgodnie z art. 78^1 K.c.
§ 1. Do zachowania elektronicznej formy czynności prawnej wystarcza złożenie oświadczenia woli w postaci elektronicznej i opatrzenie go kwalifikowanym podpisem elektronicznym.
§ 2. Oświadczenie woli złożone w formie elektronicznej jest równoważne z oświadczeniem woli złożonym w formie pisemnej.

mgr inż. Piotr Wiewiórski

Za zgodność z oryginałem

* Weryfikację poprawności danych w niniejszym zaświadczeniu można sprawdzić za pomocą numeru weryfikacyjnego zaświadczenia na stronie Polskiej Izby Inżynierów Budownictwa www.piib.org.pl lub kontaktując się z biurem właściwej Okręgowej Izby Inżynierów Budownictwa.

MAŁOPOLSKA OKRĘGOWA IZBA INŻYNIERÓW BUDOWNICTWA

Kraków, dnia 21 czerwca 2006 r.

MAP OIIB/KK/0054-0033/06

DECYZJA

Na podstawie art.24 ust. 1 pkt 2 ustawy z dnia 15 grudnia 2000 r. o samorządach zawodowych architektów, inżynierów budownictwa oraz urbanistów *(Dz. U. z 2001 r. Nr 5 poz. 42, z późn. zm.)*, art. 12 ust. 1 pkt 1 i 5, art. 12 ust. 3, art. 13 ust. 1 pkt 1 oraz art. 13 ust. 4 , art. 14 ust. 1 pkt 4 ustawy z dnia 7 lipca 1994 r. Prawo budowlane *(tekst jednolity: Dz. U. z 2003 r. Nr 207 poz. 2016 z późn. zm.)*, § 3 ust. 1, § 12 ust 1 i § 23 ust. 1 rozporządzenia Ministra Infrastruktury z dnia 18 maja 2005 r. w sprawie samodzielnych funkcji technicznych w budownictwie *(Dz. U. z 2005 r. Nr 96, poz. 817)*, w związku z § 28 ust. 1 rozporządzenia Ministra Transportu i Budownictwa z dnia 28 kwietnia 2006 r. w sprawie samodzielnych funkcji technicznych w budownictwie *(Dz. U. z 2006 r. Nr 83 poz. 578)* oraz art. 104 ustawy z dnia 14 czerwca 1960 r. Kodeks postępowania administracyjnego *(tekst jednolity: Dz. U. z 2000 r. Nr 98, poz. 1071 z późn. zm.)*.

Małopolska Okręgowa Komisja Kwalifikacyjna
stwierdza, że

Pan mgr inż. **Piotr Karol Wiewiórski**
urodzony dnia 14.03.1976 r. w Jaśle
uzyskał

UPRAWNIENIA BUDOWLANE

numer ewidencyjny MAP/0121/POOS/06

do projektowania bez ograniczeń
w specjalności instalacyjnej w zakresie sieci, instalacji i urządzeń cieplnych, wentylacyjnych, gazowych, wodociągowych i kanalizacyjnych.

UZASADNIENIE

Okręgowa Komisja Kwalifikacyjna Małopolskiej Okręgowej Izby Inżynierów Budownictwa w Krakowie na podstawie protokołów z postępowania kwalifikacyjnego oraz z przeprowadzonego egzaminu, stwierdziła, że Pan Piotr Wiewiórski posiada wymagane prawem wykształcenie i praktykę zawodową konieczną do uzyskania uprawnień budowlanych w wyżej wymienionej specjalności i uzyskał pozytywny wynik egzaminu na uprawnienia budowlane. Szczegółowy zakres nadanych uprawnień budowlanych wskazano na odwrocie decyzji.

POUCZENIE

Od niniejszej decyzji służy odwołanie do Krajowej Komisji Kwalifikacyjnej Polskiej Izby Inżynierów Budownictwa w Warszawie, za pośrednictwem Małopolskiej Okręgowej Izby Inżynierów Budownictwa w Krakowie w terminie 14 dni od daty jej doręczenia.

Skład Orzekający
Okręgowej Komisji Kwalifikacyjnej

1. Przewodniczący Okręgowej Komisji Kwalifikacyjnej dr inż. Stanisław Karczmarczyk
2. Członek Składu Orzekającego mgr inż. Małgorzata Bornikowska - Stefanczak
3. Członek Składu Orzekającego mgr inż. Tadeusz Sałkowski

Otrzymują:
1. Pan Piotr Wiewiórski
   ul Wiślana 32
   38-200 Jasło
2. Główny Inspektor Nadzoru Budowlanego
3. a/a

POLSKA OKRĘGOWA IZBA INŻYNIERÓW BUDOWNICTWA

LEGENDA:

– projektowana instalacja wewnętrzna gazu

PROJ. KANAŁ WENTYLACJI WYWIEWNEJ
minimalna powierzchnia 200cm2
zlokalizowany pod stropem

KANAŁ NAWIEWNY "ZETKA"
spód kanału 30cm nad posadzką pomieszczenia
pow. min. 200cm

PROJ. KOCIOŁ GAZOWY KONDENSACYJNY
typ Eco Therm Plus WGB EVO 20kW

PROJ. KOMIN SPALINOWY DWUŚCIENNY
Dn80/125

DN25

ISTN. SKRZYNKA PRZYŁĄCZENIOWA GAZOWA
do przebudowy na większą
z istn. kurkiem głównym i istn. reduktorem
z projektowanym gazomierzem G6
oraz istniejącym gazomierzem G4

Pom.gospodarcze
Pom.zaplecza
Klatka schodowa
Pom.garażu
H=220cm
H=351cm
H=369cm
4 Pom.gospodarcze 8,2 m2 gres
3 Pom.suszenia węży 11,2 m2 pos.epoksydowa
2 Pom.garażu 86,80 m2 pos.epoksydowa
1 Przedsionek 3,70 m2 gres
K1 Kl.schodowa 5,90 m2 gres
REI-60
REI-30
EI30

LEGENDA
ŚCIANY ISTNIEJĄCE
ŚCIANY PROJEKTOWANE -ZEWNĘTRZNE
ŚCIANY PROJEKTOWANE -WEWNĘTRZNE
WYBURZENIA

Temat:	**PROJEKT ZAMIENNY INWESTYCJI PN.:"ROZBUDOWA DOMU LUDOWEGO WRAZ Z WYKONANIEM WEWNĘTRZNYCH INSTALACJI: WOD.- KAN., C.O., WENTYLACJI MECHANICZNEJ, ELEKTRYCZNEJ, UTWARDZENIEM CHODNIKA", NA DZ. NR 168 I 166/14 W MIEJSCOWOŚCI CZARNOCHOWICE, GMINA WIELICZKA, W ZAKRESIE ROZBUDOWY WEWNĘTRZNEJ INSTALACJI GAZOWEJ ORAZ PRZEBUDOWY KONSTRUKCJI STROPU SALI WIELOFUNKCYJNEJ.**
Inwestor:	**Zarząd Budynków Komunalnych w Wieliczce ul. Słowackiego 51, 30-020 Wieliczka.**
Branża: **Sanitarna**	Stadium: **P. B. zamienny.**
Nazwa rysunku: **RZUT PARTERU**	Data: **wrzesień 2023**
Projektował: **mgr inż. Piotr wiewiórski MAP/0121/POOS/06**	Skala: **1:100**
Sprawdził: **mgr inż. Agnieszka Wiewiórska MAP/0153/POOS/07**	Nr ark. **IS-01**
ARCUS–ART ARCHITEKTONICZNE BIURO PROJEKTÓW 31– 542 Kraków, ul. Magilska 23, tel./fax 012 653–19–23	

mgr inż. Piotr Wiewiórski
Uprawnienia bud. do projektowania bez ograniczeń
w zakresie sieci, instalacji i urządzeń cieplnych, wentylacyjnych,
gazowych, wodociągowych i kanalizacyjnych
Upr. nr MAP/0121/POOS/06; Nr ewid. MAP/IS/0494/06

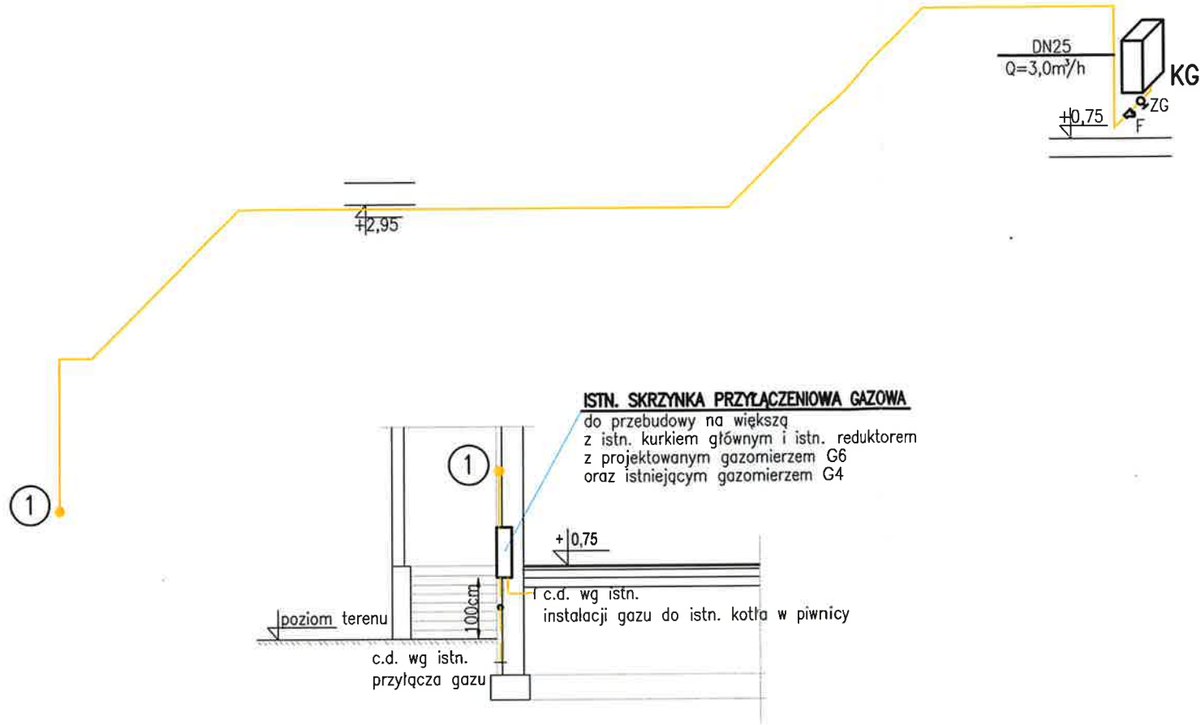

LEGENDA:

1. Istn. gazomierz G4 przeniesiony z inst. istn. kotła w piwnicy – dla nowej inst. gazu do kotła 20kW , szt.1
1a. Proj. gazomierz G6 dla inst. kotła w piwnicy , szt.1
2. Istn. reduktor gazu, szt.1
3. Istn. kurek kulowy dla istn. inst. kotła w piwnicy, szt.1
4. Istn. inst. do istn. kotła w piwnicy
5. Proj. kurek kulowy DN25 dla inst. proj. kotła 20kW, szt1
6. Istn. kurek kulowy główny, szt.1
7. Skrzynka gazowa zamykana na klucz z otworami wentylacyjnymi, 700x820x250, szt.1

SKRZYNKA PRZYŁĄCZENIOWA GAZU
1:10

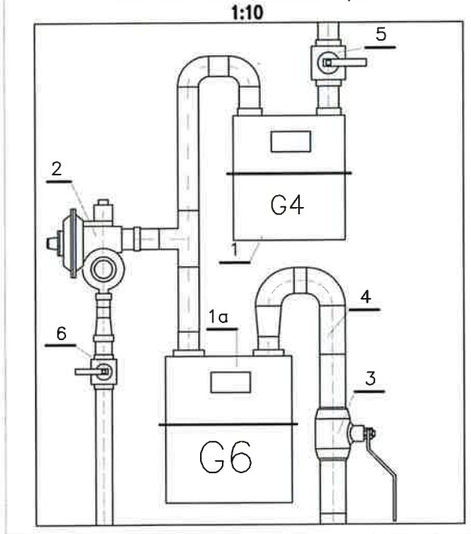

LEGENDA:

——— – projektowana instalacja wewnętrzna gazu
ZG – proj. zawór kulowy odcinający
F – proj. filtr skośny
– – – –