DOKUMENTACJA POWYKONAWCZA

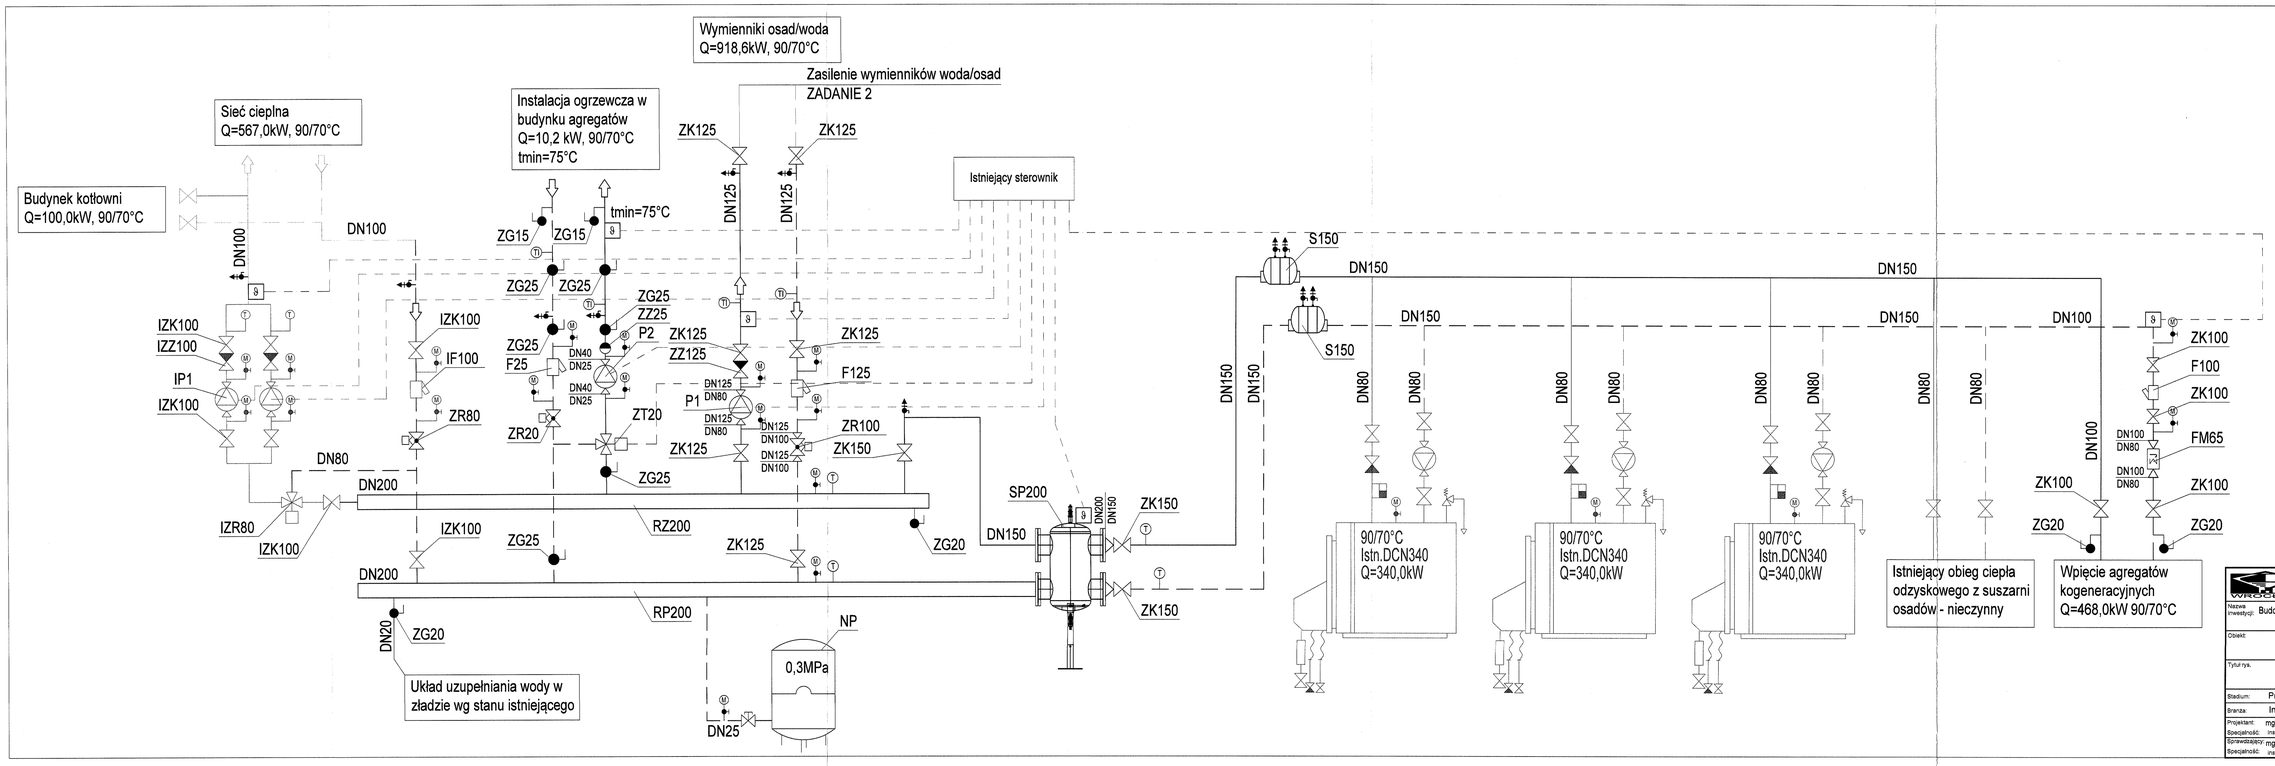

INSTAL WARSZAWA S.A.
Kierownik Robót
mgr inż. Alicja Piotrowska

BPBK Wrocław Sp. z o.o. 52-010 Wrocław ul.Opolska 11-19 lok.1		Nr rej.S120-1/2018	
		Rev.	
Nazwa inwestycji:	Budowa oraz przebudowa części osadowej na Oczyszczalni Ścieków w Chrzanowie Dużym		
Obiekt:	Kotłownia - ob. nr 8B - zadanie 3		
Tytuł rys.	Kotłownia - ob. nr 8B - schemat technologiczny	Skala:	1:50
Stadium:	Projekt wykonawczy	Nr rys.	IS-8B-01
Branża:	Instalacje sanitarne	Nr uprawnień / Data	Podpis
Projektant: Specjalność:	mgr inż. Jarosław Szymczak instalacyjna	WKP/0408/PWOS/17 / 15.05.2019	
Sprawdzający: Specjalność:	mgr inż. Daria Grzesiak instalacyjna	124/DOŚ/12 / 15.05.2019	