

Skoki 30.09.2022 r.

KR.ZWIK. 0053.2020.

**MAT-PROJEKT**

**Agnieszka Trajgis**  
**Promienko ul. Tarninowa 7**  
**62-007 Biskupice**

Dotyczy: uzgodnień branżowych dok. pt. „Budowa ciągu komunikacyjnego pomiędzy ul. Parkową a Turystyczną w Skokach ...








 


Zakład Wodociągów i Kanalizacji w Skokach uzgadnia podkład mapowy w przedmiotowej sprawie z następującymi uwagami:

- na trasie projektowanej inwestycji występuje kolizja z hydrantem p-poż. nadziemnym.
- kolidujące urządzenie należy przebudować lub zlokalizować poza ciąg komunikacyjny.
- w rejonie wyrysowanym na planie urządzeń wodociągowych roboty drogowe realizować według obowiązujących przepisów ustalonych w Polskich Normach.
- szczególną uwagę należy zwrócić na zachowanie normatywnych odległości w przypadku skrzyżowań i zbliżeń z infrastrukturą wodociagową
- w pobliżu naszych urządzeń prace ziemne muszą być wykonywane sposobem ręcznym bez użycia sprzętu
- po natrafieniu w trakcie robót ziemnych na urządzenia wodociągowe nie naniesione na podkład mapowy należy je zabezpieczyć i powiadomić nasz zakład (tel, 61 8124-521) w celu dalszego postępowania z w/w urządzeniami
- inwestor ponosi odpowiedzialność karną i materialną wynikającą z kodeksu cywilnego , za spowodowanie uszkodzeń infrastruktury wodociągowej w czasie wykonywania robót
- przed przystąpieniem do robót ziemnych w ciągu siedmiu dni powiadomić nasz zakład ,celem protokolarnego przekazania terenu miejsc kolizyjnych i warunków ich odbioru
- integralną częścią uzgodnień jest podkład mapowy , który został opieczetowany i podpisany w dniu 27.10.2020 r.
- po zrealizowaniu inwestycji dostarczyć do naszego zakładu inwentaryzację powykonawczą.


**Kierownik Zakładu**

*Longin Walkowiak*

# LEGENDA


-  Droga wewnętrzna o nawierzchni bitumicznej
-  Ciąg komunikacyjny pieszo rowerowy
-  Regulacja wysokościowa istniejącego chodnika z kostki bet.
-  Istn. skarpa do zabezp. przeciwoerozyjnego geokrąta komórkową perforowaną h=150mm z wypełnieniem humusem i obśiewem
-  Obrzeże betonowe 8x30x100
-  Palisada betonowa wokół drzewa h=0,6m
-  Pobocze utwardzone z KLSM 0/31,5mm
-  Krawężnik betonowy najazdowy 15x22x100 h=4,0cm
-  Koryto betonowe ściekowe 50x16x6
-  Działki objęte inwestycją

UWAGA: istniejące sieci doziemne pod jezdnią zabezpieczyć rurą dwudzielną PEHD typu A110PS

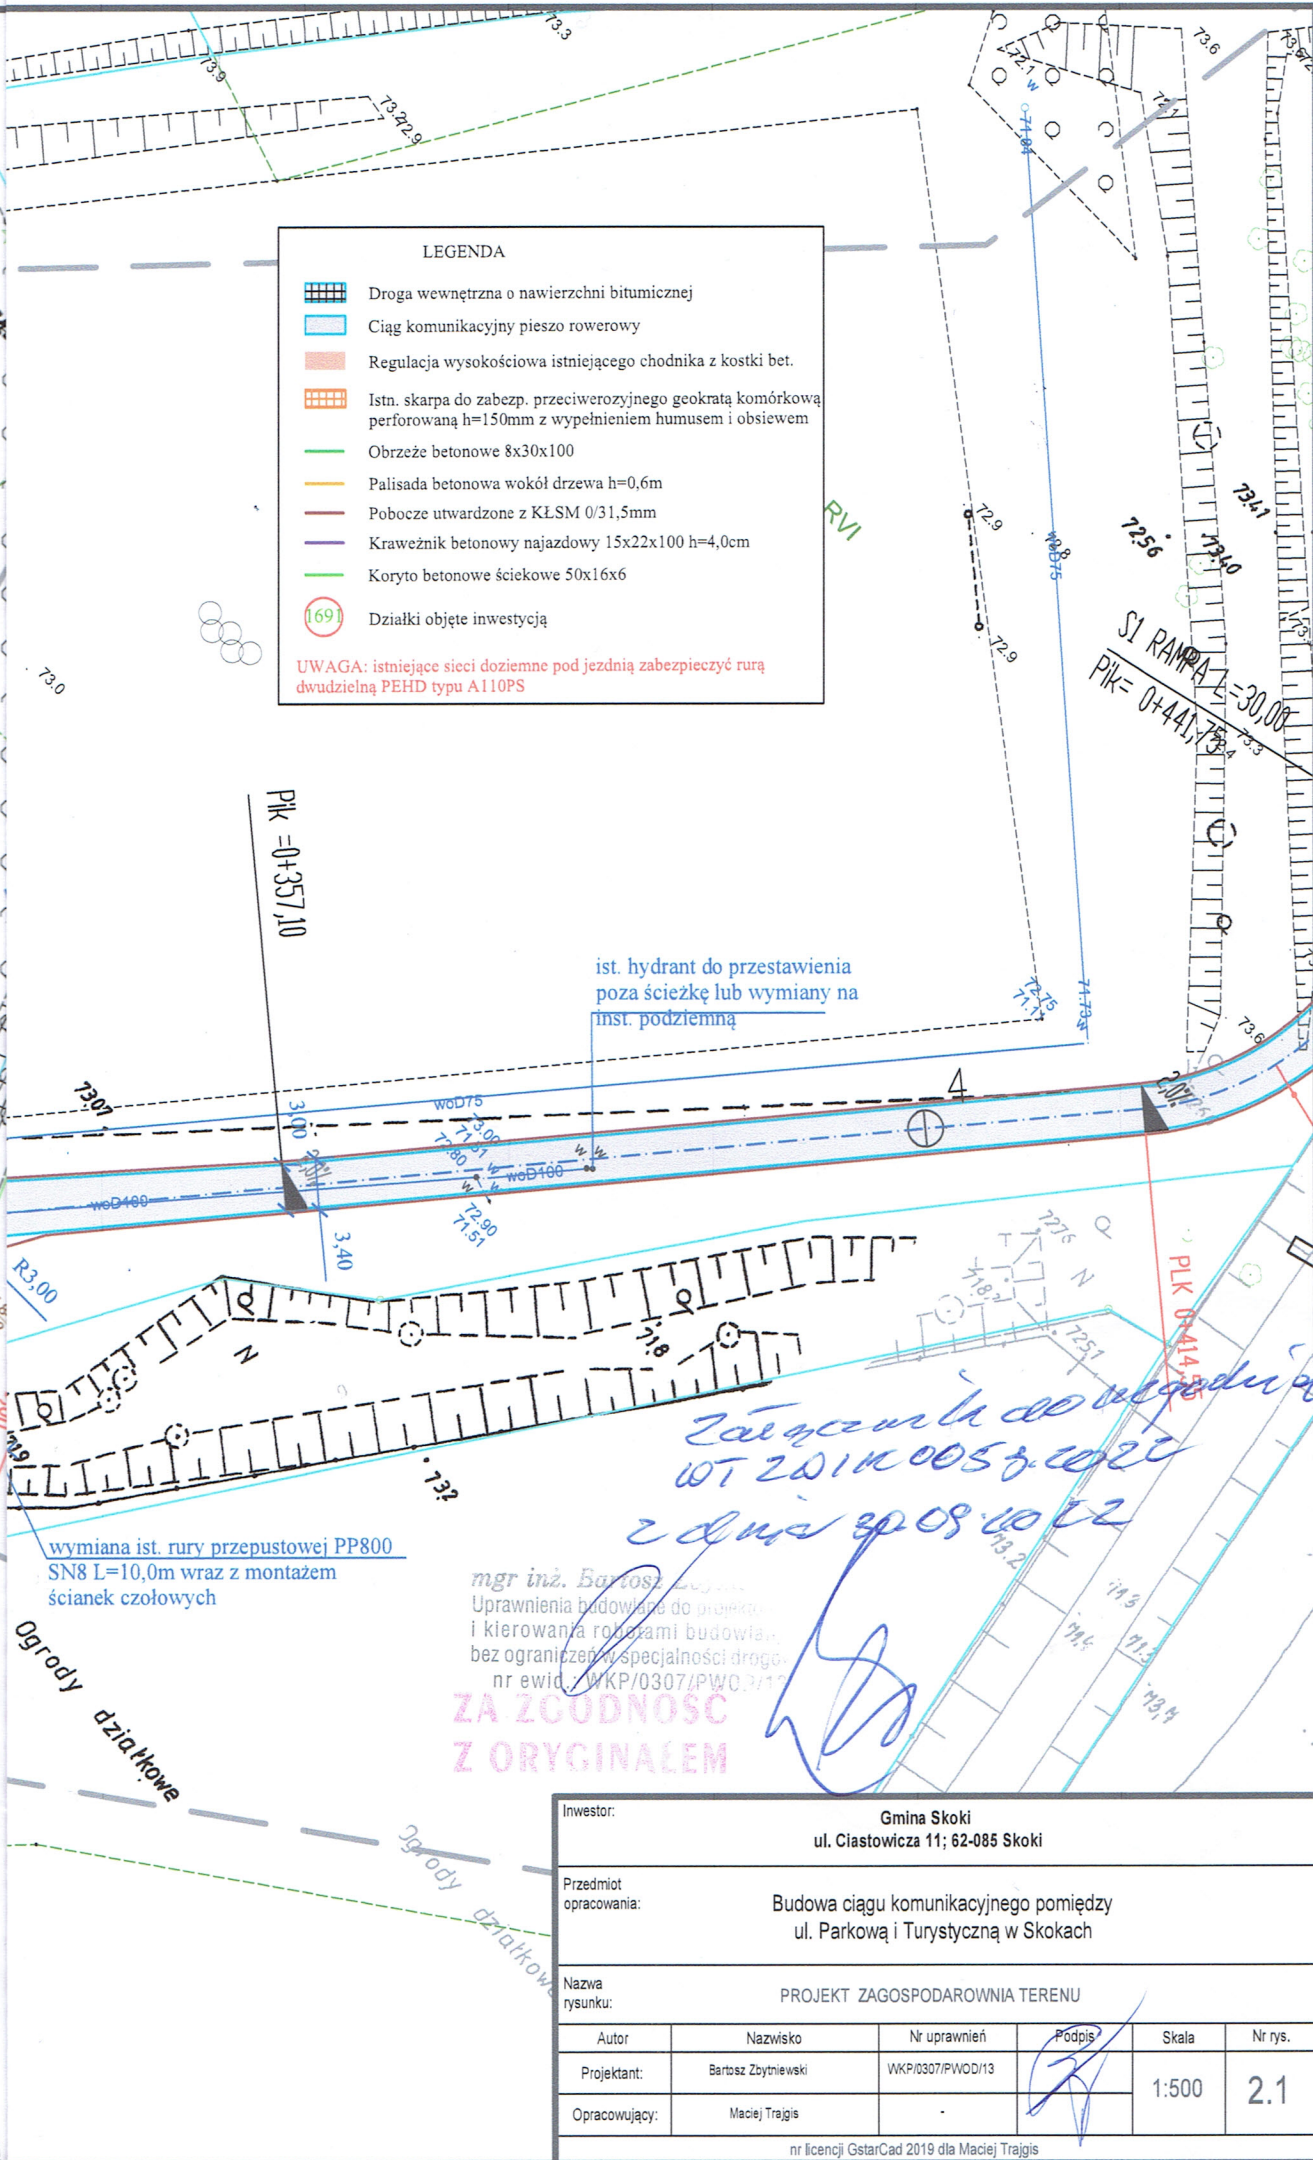

mgr inż. Bartosz Zbytniewski  
Uprawnienia budowlane do projektowania i kierowania robotami budowlanymi bez ograniczeń w specjalności drogowej nr ewid. WKP/0307/PWO.2/13

ZA ZGODNOŚĆ Z ORYGINAŁEM

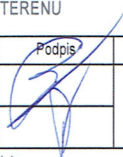Inwestor:		Gmina Skoki ul. Ciastowicza 11; 62-085 Skoki			
Przedmiot opracowania:		Budowa ciągu komunikacyjnego pomiędzy ul. Parkową i Turystyczną w Skokach			
Nazwa rysunku:		PROJEKT ZAGOSPODAROWNIA TERENU			
Autor	Nazwisko	Nr uprawnień	Podpis	Skala	Nr rys.
Projektant:	Bartosz Zbytniewski	WKP/0307/PWO/13		1:500	2.1
Opracowujący:	Maciej Trajgis				