


DROGA WOJEWÓDZKA NR 544
odc. od km 103+100 do km 103+700

ARKUSZ NR 68

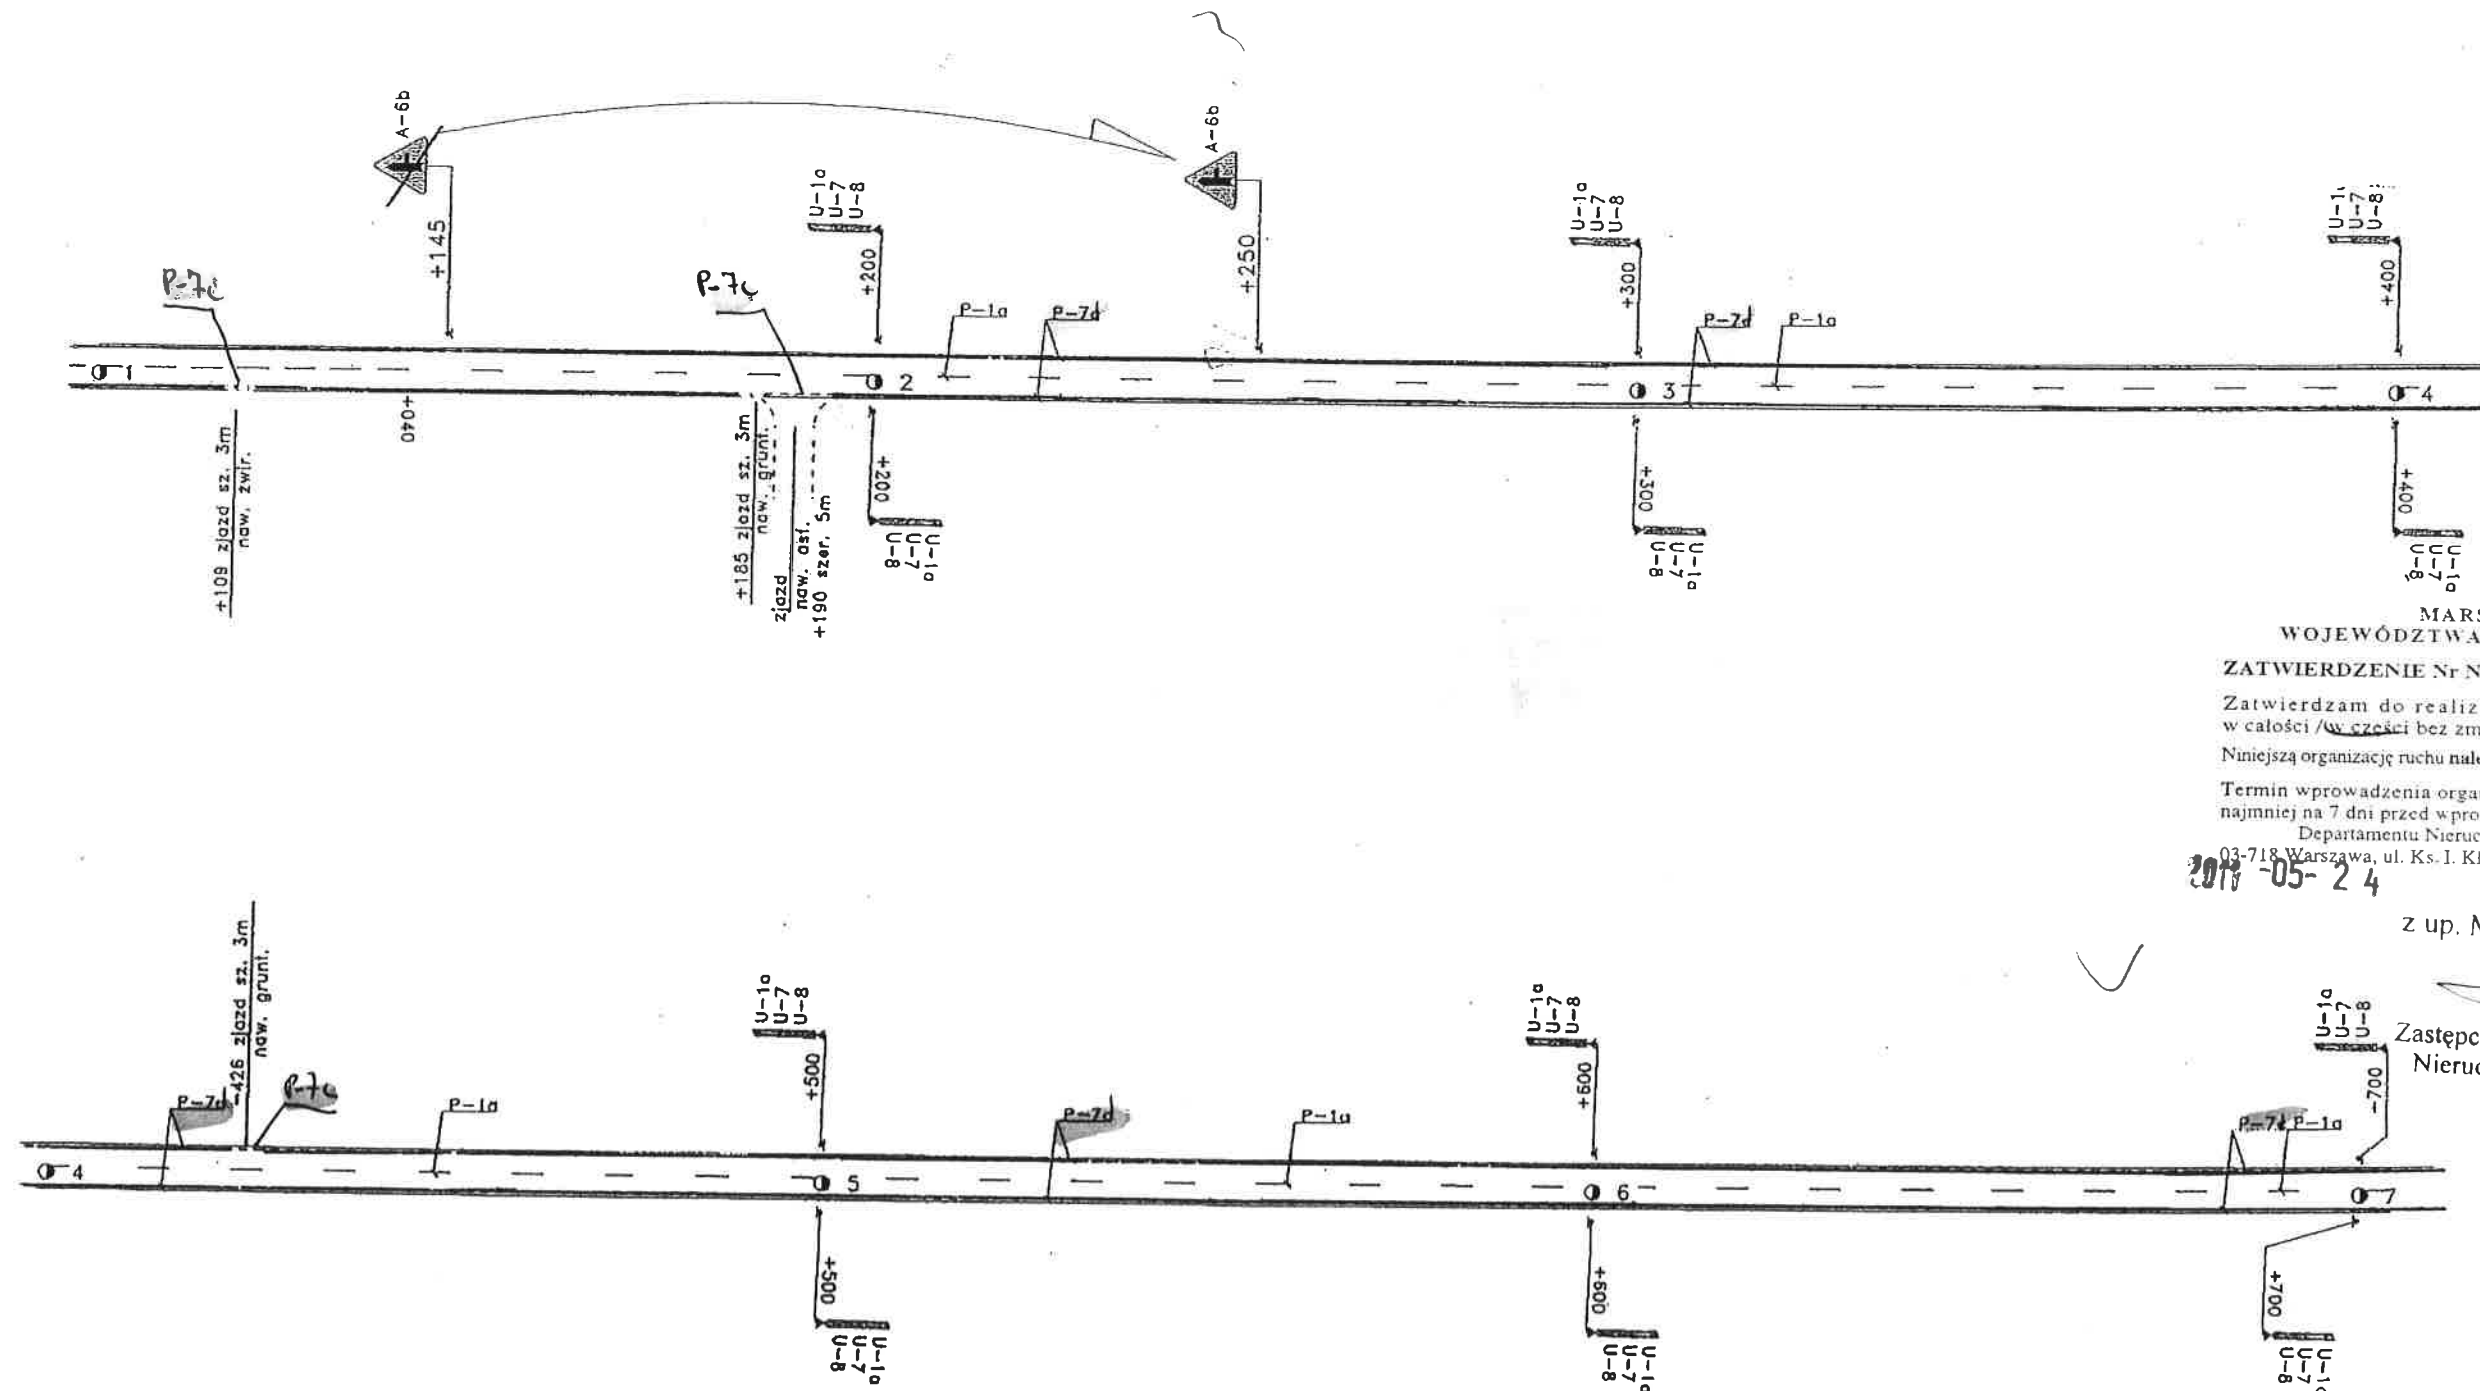

MARSZAŁEK
WOJEWÓDZTWA MAZOWIECKIEGO
ZATWIERDZENIE Nr NI-D-1.802 *24.09.2011*
Zatwierdzam do realizacji stałą organizację ruchu
w całości / w części bez zmian / po wprowadzeniu zmian.
Niniejszą organizację ruchu należy wprowadzić do dnia *31/12/2012*
Termin wprowadzenia organizacji ruchu należy zgłosić co
najmniej na 7 dni przed wprowadzeniem organizacji ruchu do
Departamentu Nieruchomości i Infrastruktury
03-718 Warszawa, ul. Ks. I. Kłopotowskiego 5, fax. 22/5979802
2011-05-24


z up. Marszałka Województwa

Jan Bartosz
Zastępca Dyrektora Departamentu
Nieruchomości i Infrastruktury

Andrusiak Artur	STRONA
SKALA 1 : 1000	77

DROGA WOJEWÓDZKA NR 544
odc. od km 103+700 do km 103+980

ARKUSZ NR 69

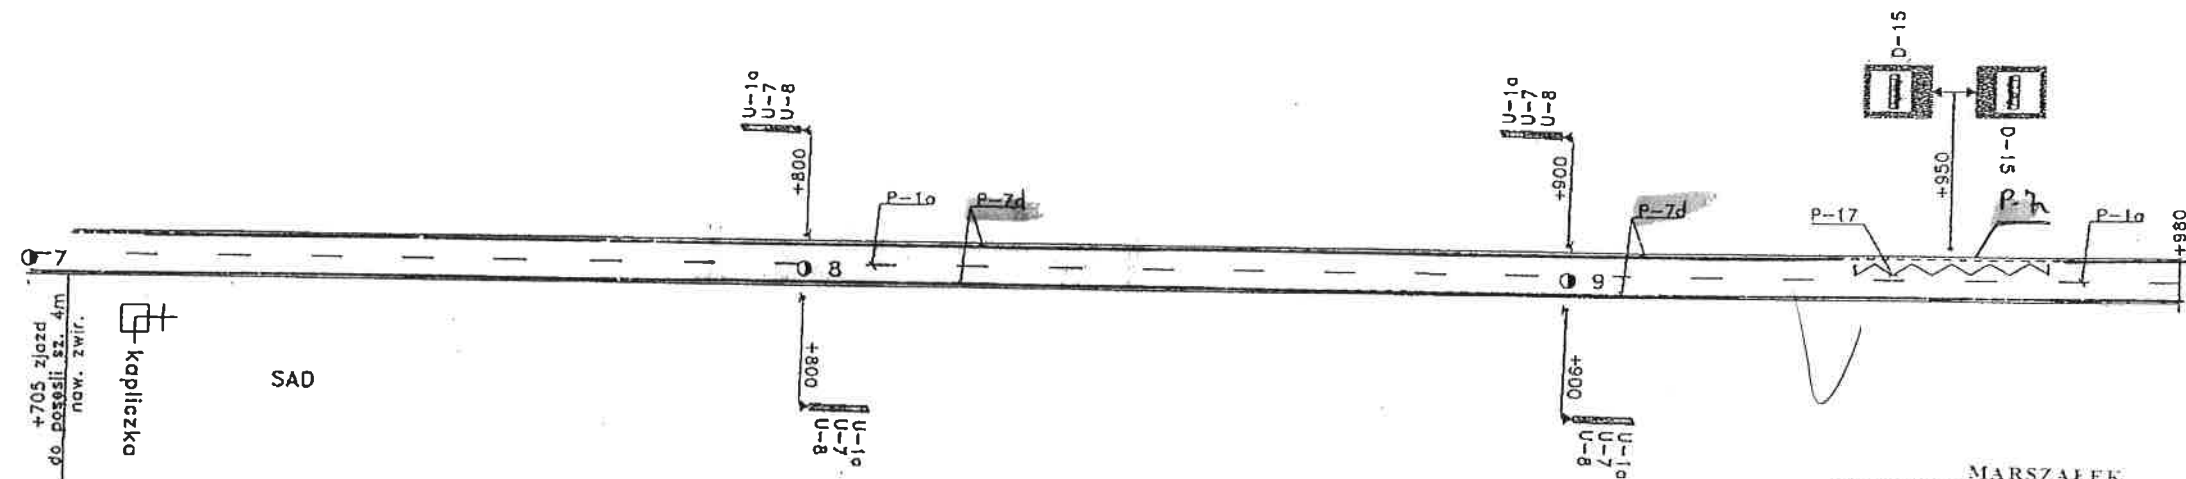


MARSZAŁEK
WOJEWÓDZTWA MAZOWIECKIEGO
ZATWIERDZENIE Nr NI-D-1.802
Zatwierdzam do realizacji stałą organizację ruchu
w całości / w części bez zmian / po wprowadzeniu zmian.
Niniejszą organizację ruchu należy wprowadzić do dnia 31/12/2012
Termin wprowadzenia organizacji ruchu należy zgłosić co
najmniej na 7 dni przed wprowadzeniem organizacji ruchu do
Departamentu Nieruchomości i Infrastruktury
03-718 Warszawa, ul. Ks. J. Kłopotowskiego 5, fax. 22/5979802
2011-05-24
z up. Marszałka Województwa
Jan Bortosz
Zastępca Dyrektora Departamentu
Nieruchomości i Infrastruktury

Andruszko Antek	STRONA
SKALA 1 : 1000	78




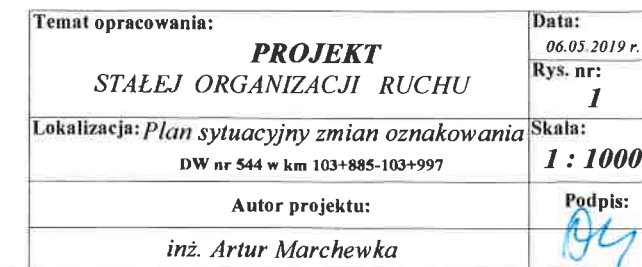

Termin wprowadzenia organizacji ruchu należy zgłosić do najmniej
na 7 dni przed wprowadzeniem organizacji ruchu do

Departamentu Nieruchomości i Infrastruktury
03-472 Warszawa, ul. B. Brechta 3


Do wprowadzenia niniejszej organizacji
ruchu należy zastosować znaki:



Pionowe - wielkość $S_{\text{ŚREDNIA}}$
 - cien folii $I \uparrow$
 Poziome: cienkowarstwowe / grubowarstwowe
 żółte taśmy



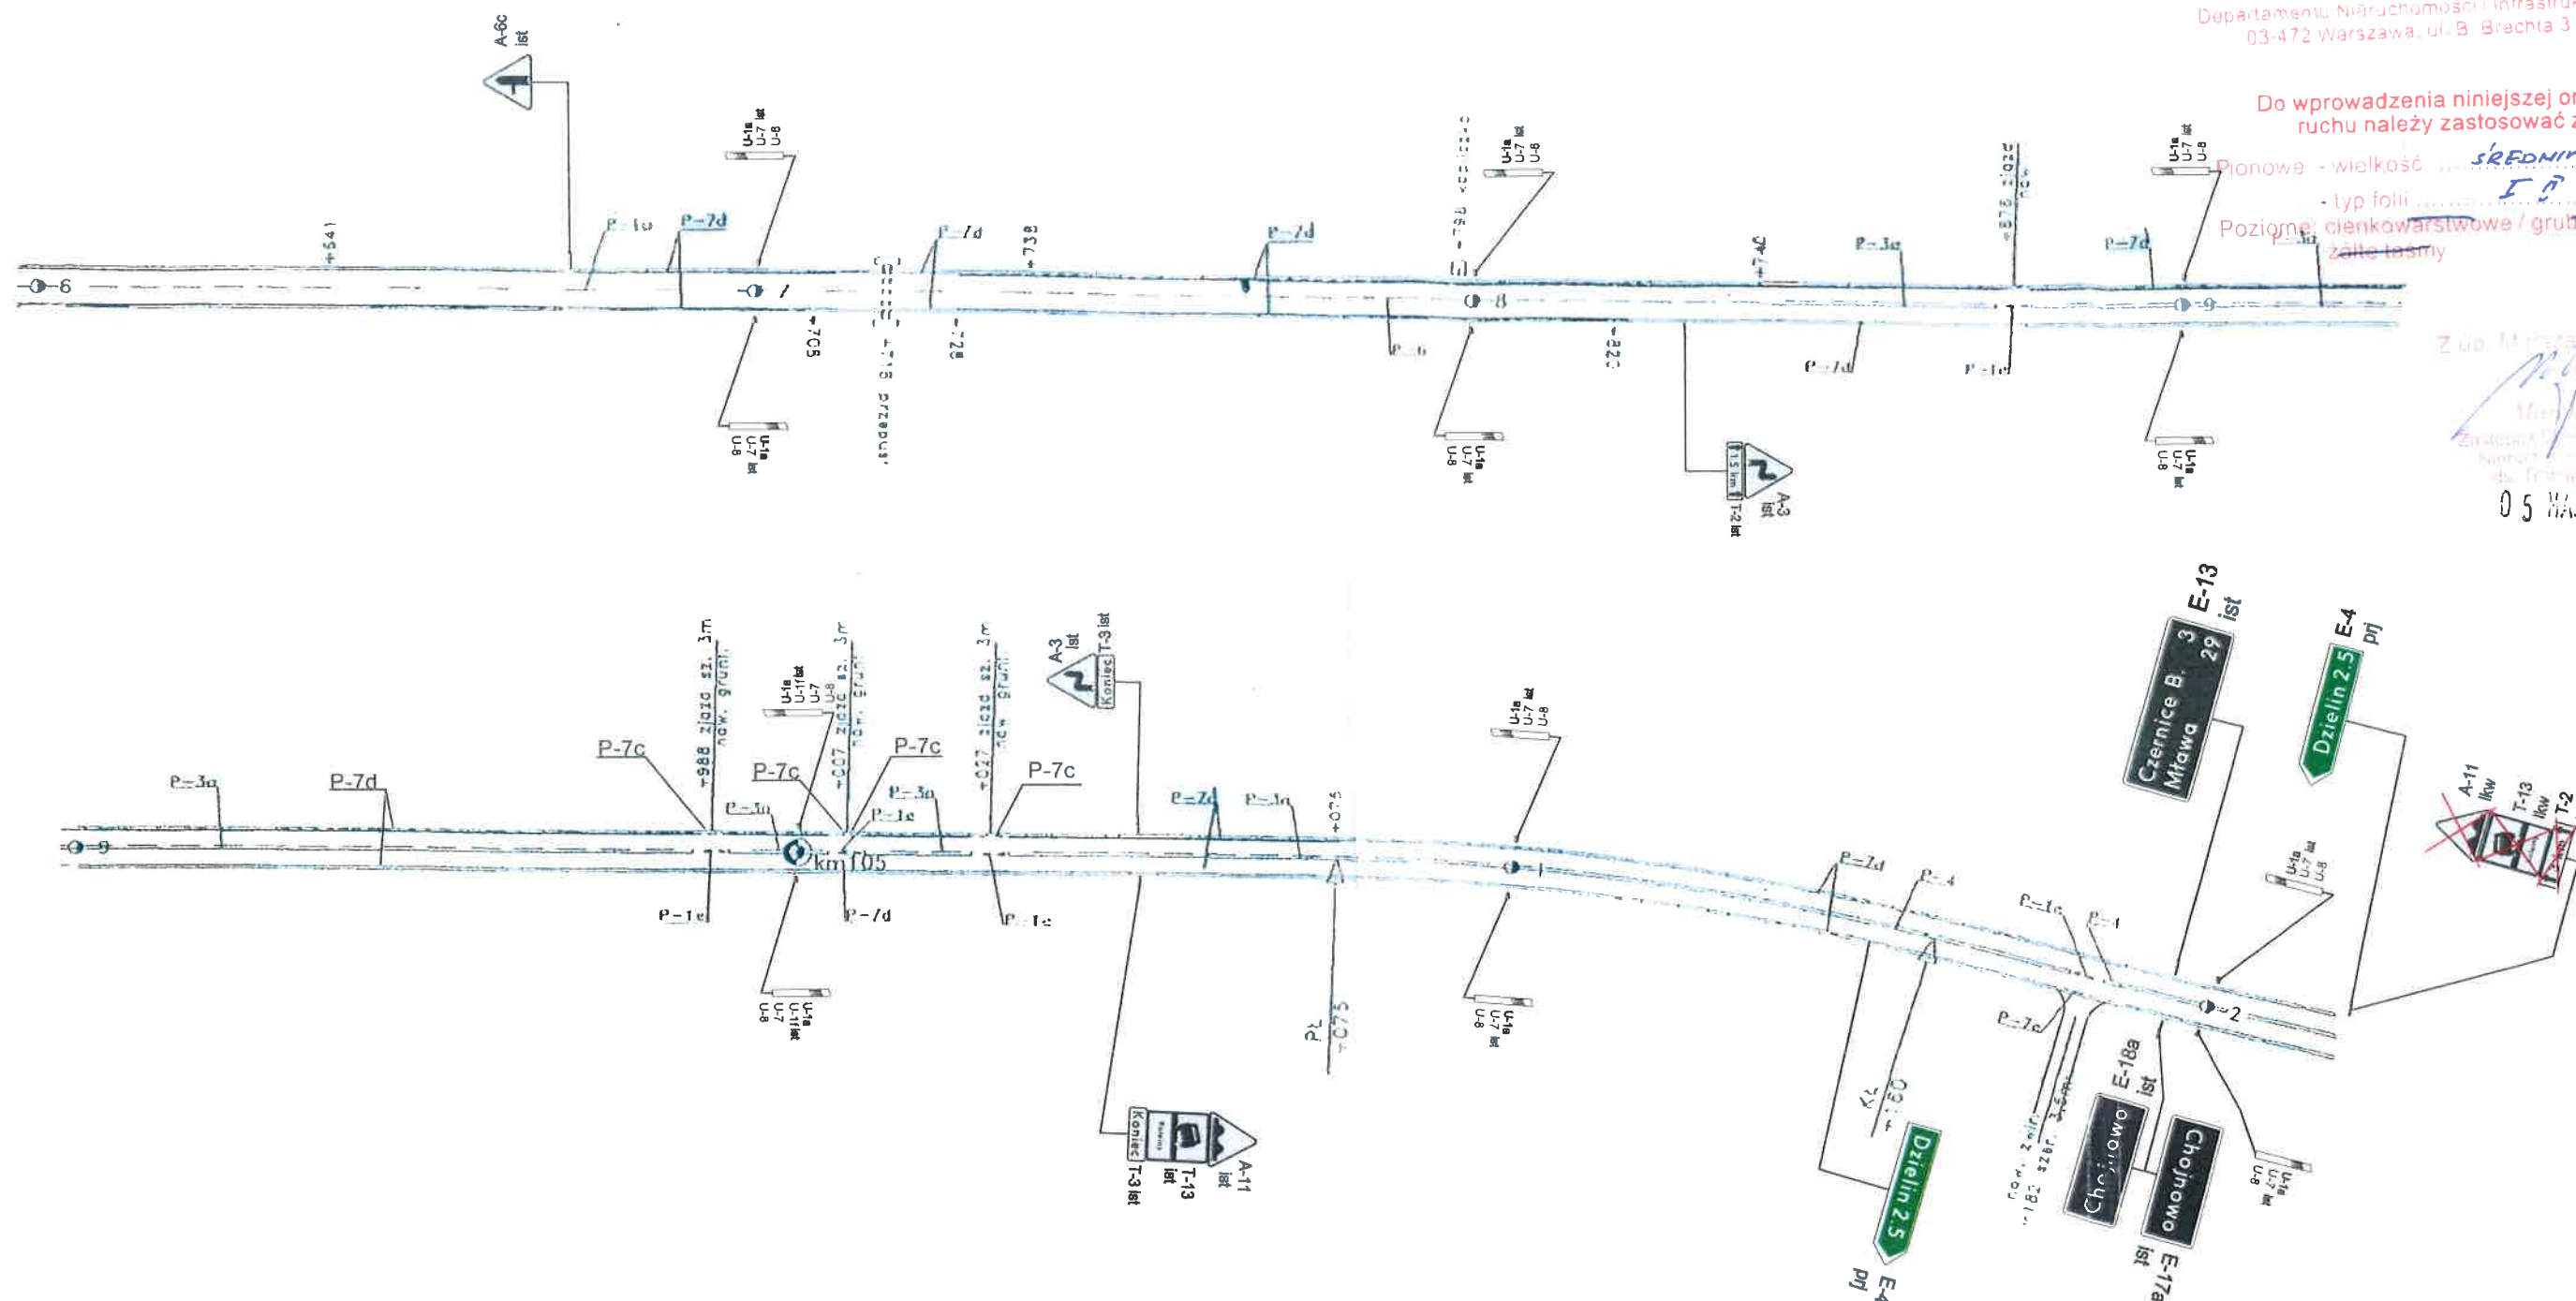05 MAY 2022



PROJEKT STAŁEJ ORGANIZACJI RUCHU			
DROGA WOJEWÓDZKA NR 544 AKTUALIZACJA OZNAKOWANIA PIONOWEGO			
PLAN SYTUACYJNY			
Rys. nr 1	Skala 1 : 1000	 A-8 kol  B-2 prj	- elementy istniejące - elementy projektowane












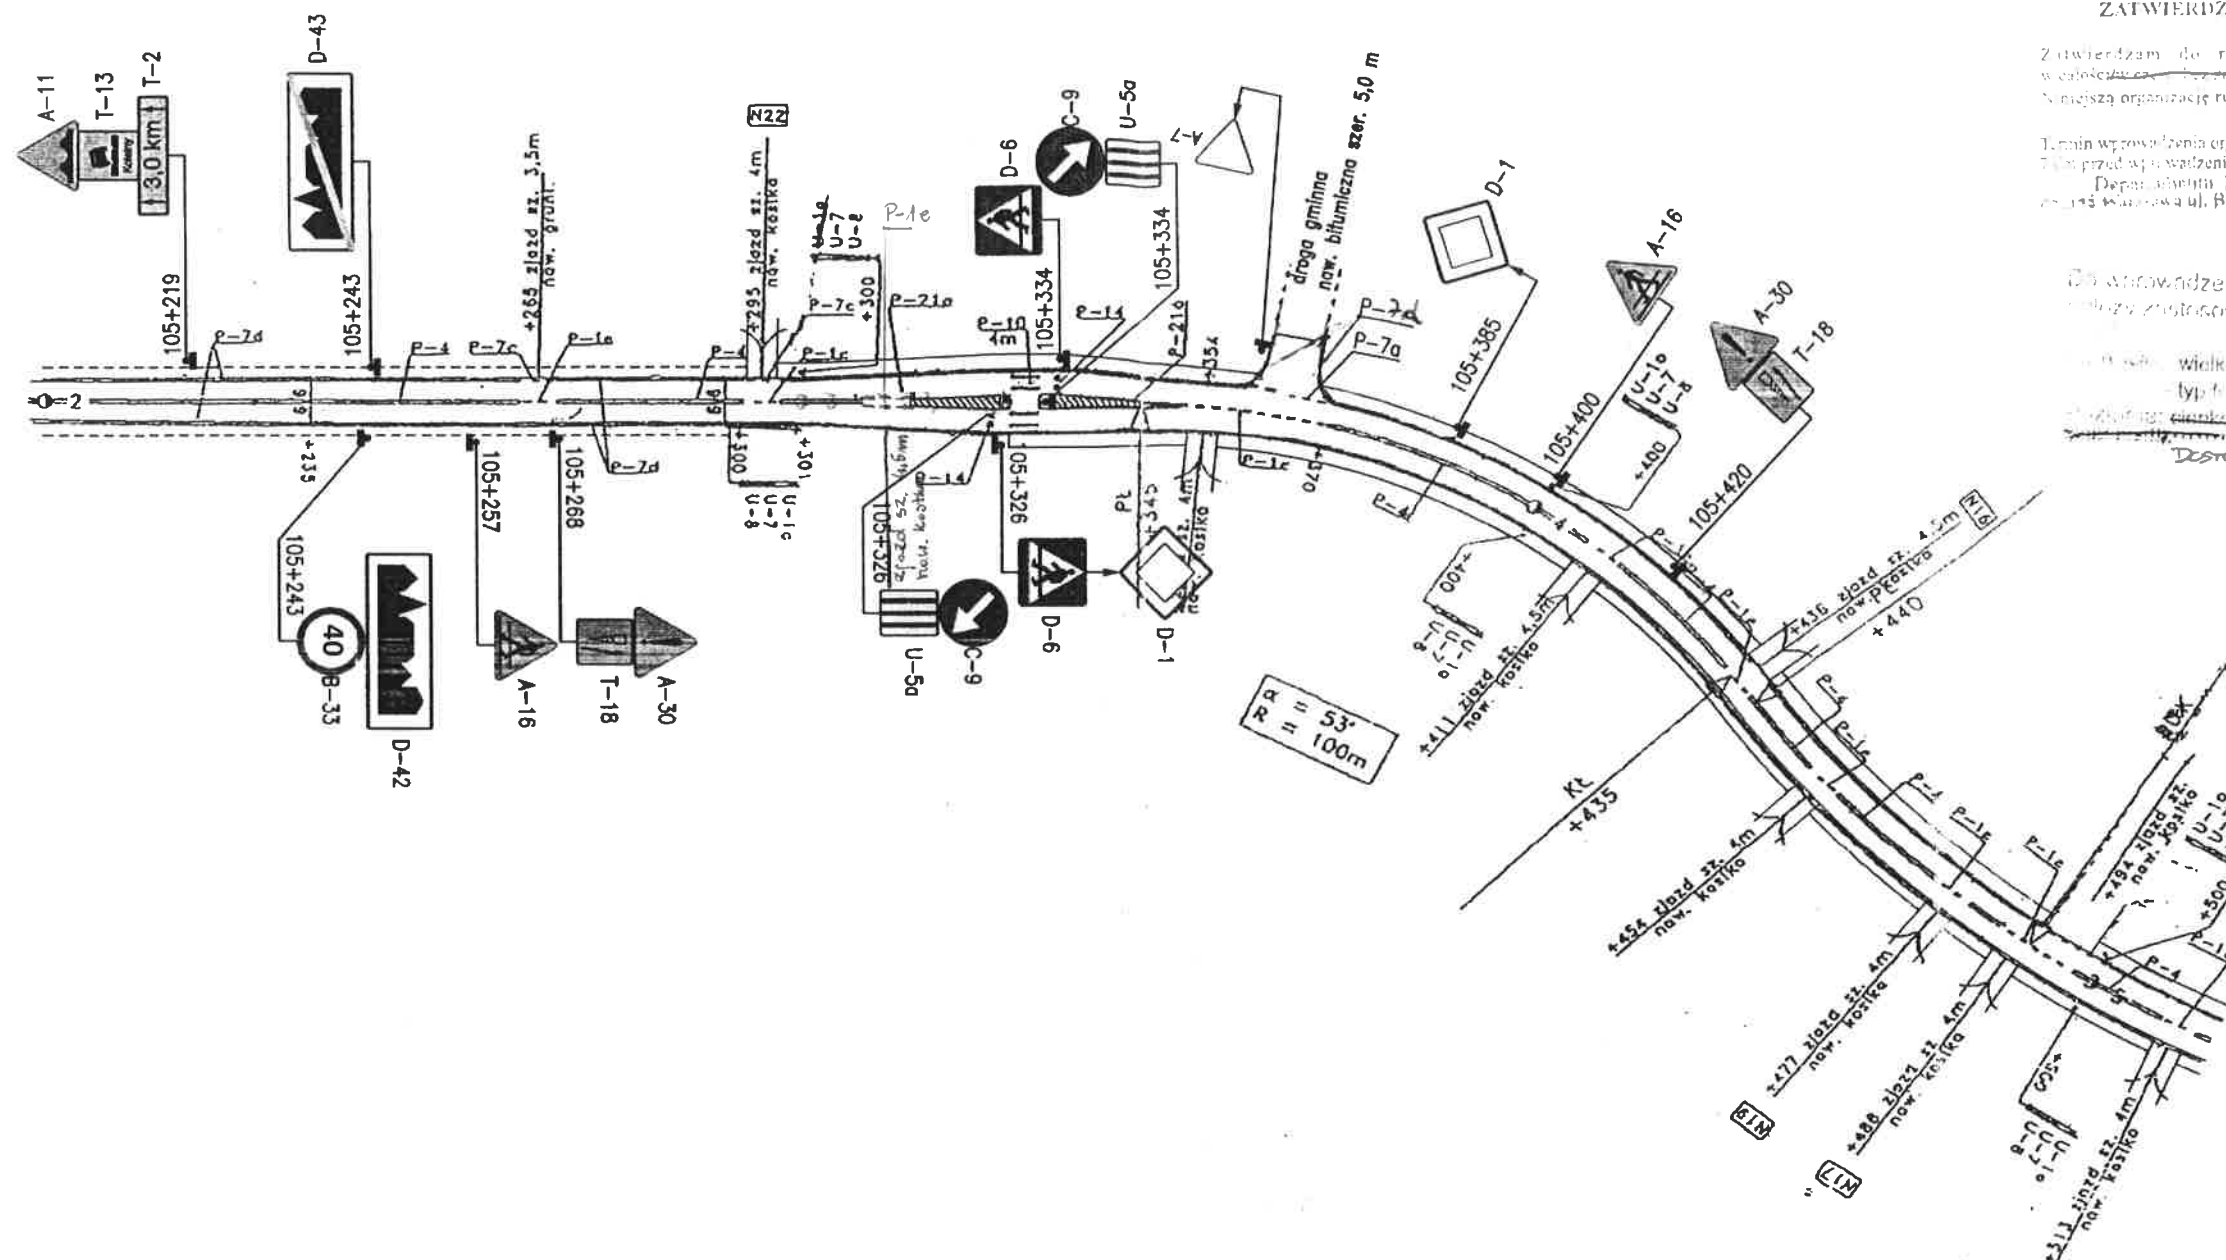

DIADROME


ul. Fieldoria 10A/100, 03-984 Warszawa, tel.: 606 397 433, 604 083 605, e-mail: diadrome-projekty@o2.pl

PROJEKT STAŁEJ ORGANIZACJI RUCHU

przebudowa skrzyżowań drogi wojewódzkiej nr 544 z drogą gminną
w miejscowości Chojnowo, gmina Czernice Borowe, powiat przasnyski.

PLAN SYTUACYJNY

Robert Kucharek

Podpis: 

Investor: Gmina Czernice Borowe
ul. Dolna 2, 06-415 Czernice Borowe

Podpis:

Nr rysunku:	Skala:	Data:
2.1	1:1000	10.2017

ARKUSZ NR 73

[illegible]

ZATVIERZENIE N: 60 22.1.663.0978

Zatwierdzam do realizacji w całości i bezwarunkowo

03-472 Warszawa ul. B. Hryniewieckiego 100




27 JUL 2017

z upr. Województwa

~~Przewodniczący~~
Zastępca przewodniczącego
Naczelnik sekcji
ds. zmian organizacyjnych

BARIEBA
U-140
L=68m

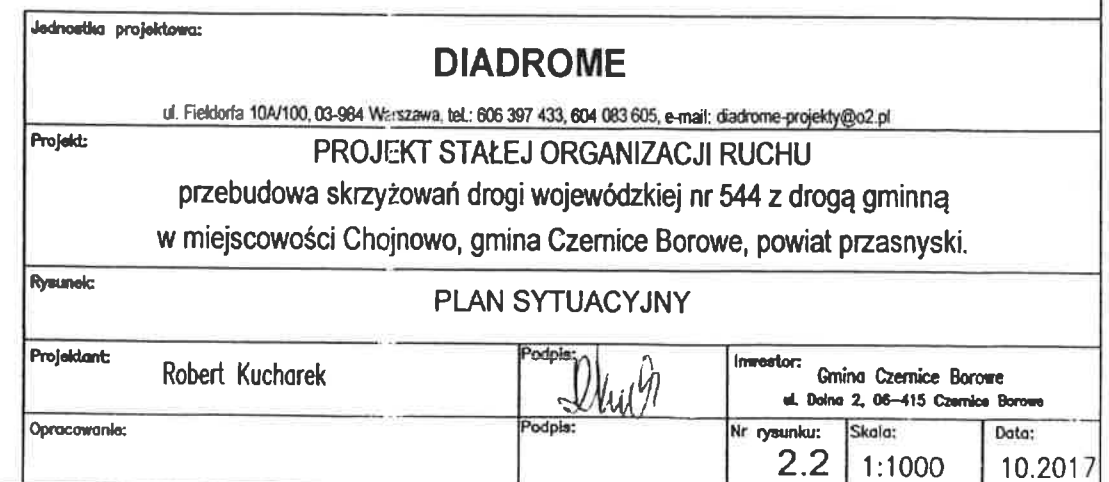

DROGA WOJEWÓDZKA NR 544
odc. od km 105+890 do km 106+600

WOJEWÓDZTWA MAZOWIECKIEGO

ZATWIERDZENIE

ARKUSZ NR 74


NI.D.I. 5418-1150-06... ważna do 31.12.2007
Zatwierdzam do realizacji stałą organizację ruchu w całości - ze zmianami. Termin wprowadzenia niniejszej organizacji ruchu należy zgłosić do

Departamentu Nieruchomości i Infrastruktury
01-402 Warszawa, ul. E. Ciołka 10 a, fax: 022/ 508 10 62
Z up. Marszałka Województwa

2006-07-05

$\alpha = 43^\circ$
 $R = 210m$

mgr inż. Michał Lesiński
Kierownik Biura Organizacji Ruchu

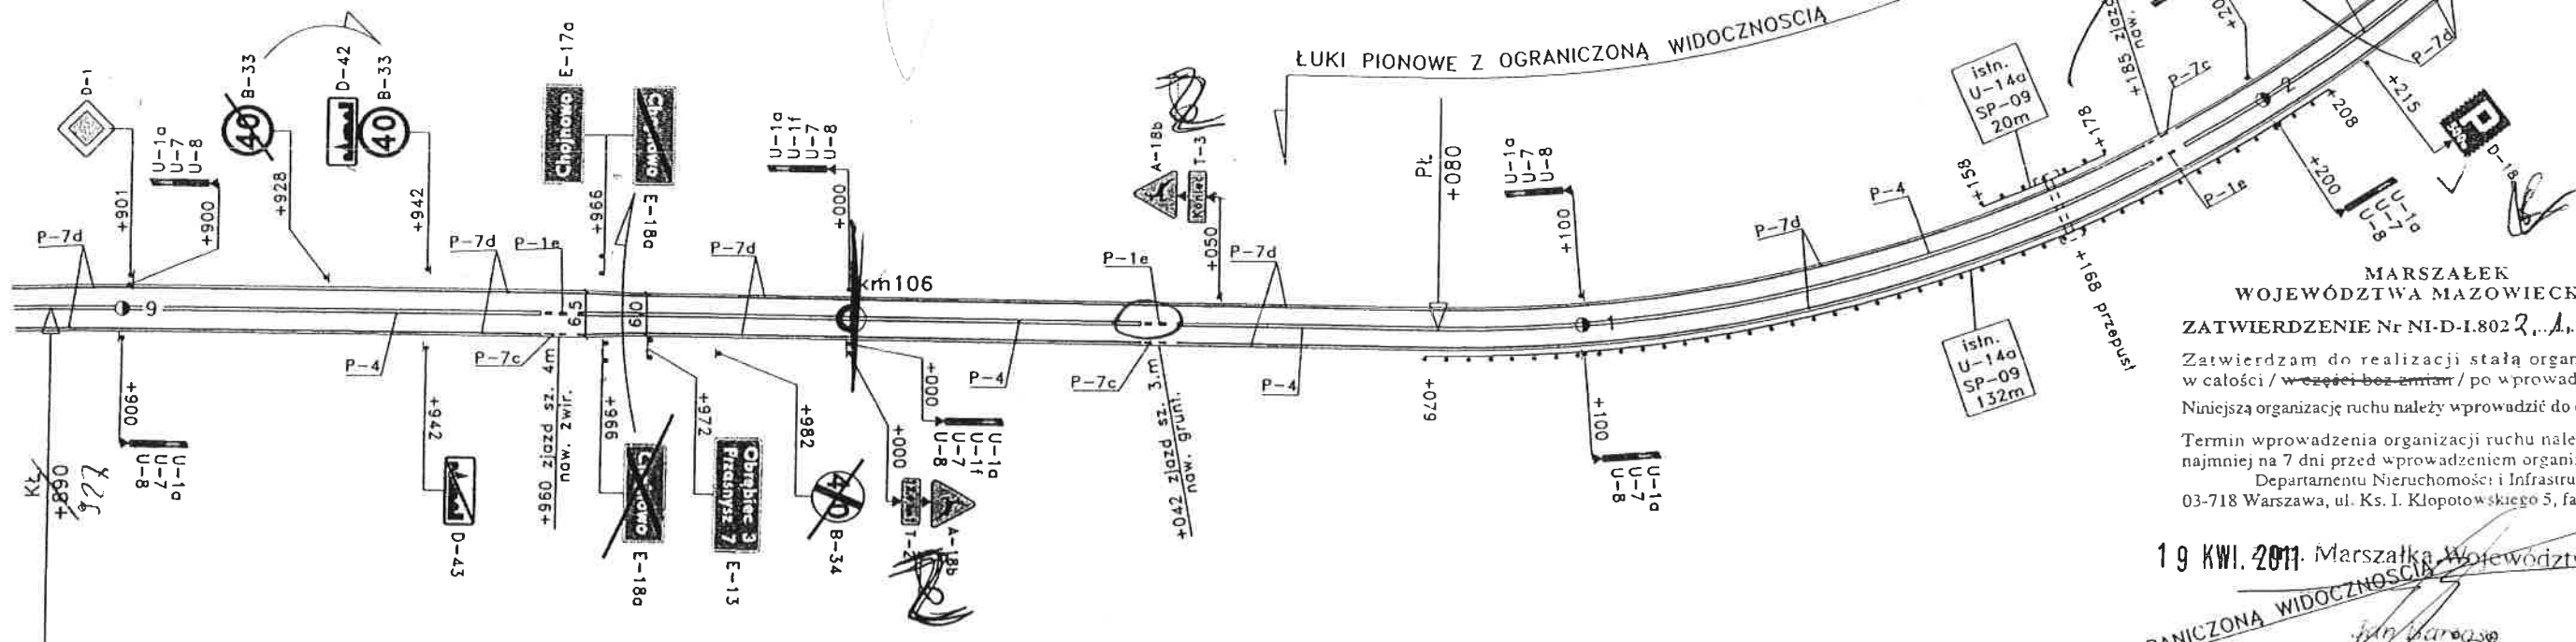

MARSZAŁEK
WOJEWÓDZTWA MAZOWIECKIEGO

ZATWIERDZENIE Nr NI-D-1.8022... 123.10.11.4K


Zatwierdzam do realizacji stałą organizację ruchu w całości / w części bez zmian / po wprowadzeniu zmian.

Niniejszą organizację ruchu należy wprowadzić do dnia 31.12.2012

Termin wprowadzenia organizacji ruchu należy zgłosić co najmniej na 7 dni przed wprowadzeniem organizacji ruchu do Departamentu Nieruchomości i Infrastruktury
03-718 Warszawa, ul. Ks. I. Kłopotowskiego 5, fax: 22/5979802

19 KWI. 2011 Marszałka Województwa

Zastępca Dyrektora Departamentu
Nieruchomości i Infrastruktury

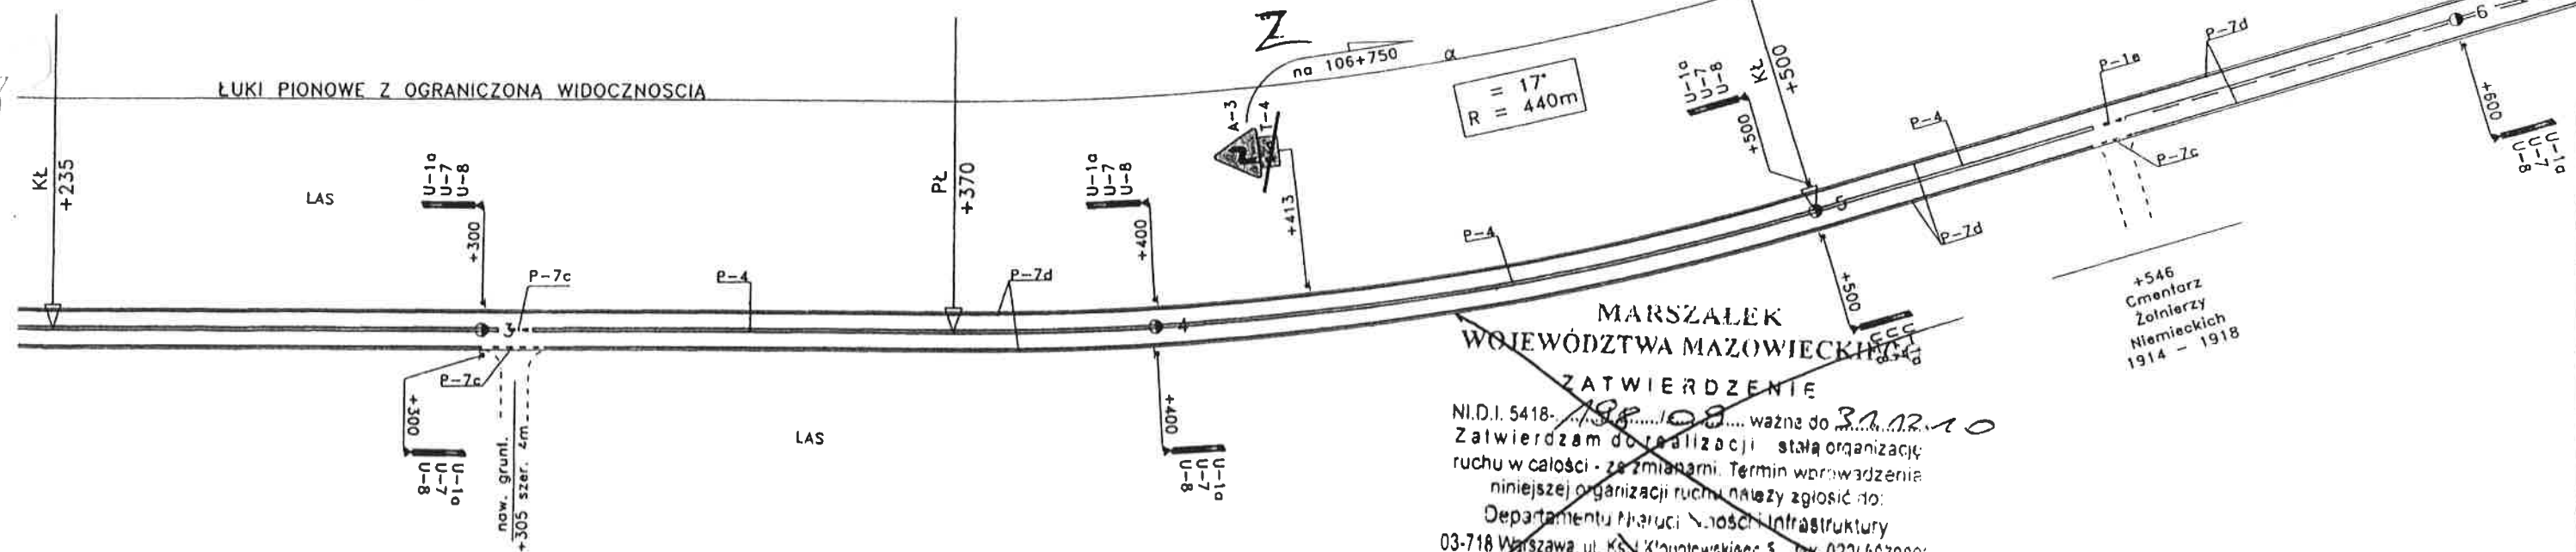

MARSZAŁEK
WOJEWÓDZTWA MAZOWIECKIEGO

ZATWIERDZENIE

NI.D.I. 5418-1150-08... ważna do 31.12.10
Zatwierdzam do realizacji stałą organizację ruchu w całości - ze zmianami. Termin wprowadzenia niniejszej organizacji ruchu należy zgłosić do:
Departamentu Nieruchomości i Infrastruktury
03-718 Warszawa, ul. Ks. I. Kłopotowskiego 5, fax: 022/ 5679802

2009-06-04

Profil
Grupa ARCADIS Polska

STRONA

SKALA 1 : 1000

83

84