

DROGA WOJEWÓDZKA NR 544
w km 98+700 - 99+000


ZATWIERDZENIE N/I-N/D-13022.1. 5.8.2019 R

Zadanie: Projekt do realizacji stałej organizacji ruchu
w celu poprawy bezpieczeństwa ruchu drogowego
Na podstawie projektu i założeń wprowadzić do dnia 31.12.20
Termin wyrażenia opinii (zgodnie z art. 17, § 1 pkt 2) do projektu
7 dni przed terminem ogłoszenia o przetargu na wykonanie
Departament Nieruchomości i Infrastruktury
03-472 Warszawa ul. B. Brechta 3. (AN.012.597902)

Do wprowadzenia niniejszej organizacji ruchu
należy zastosować znaki:

Pionowe: znak... *szerebnia*
T 11
Poziome: znak... *szerebnia*
znaki

28 PAZ. 2019

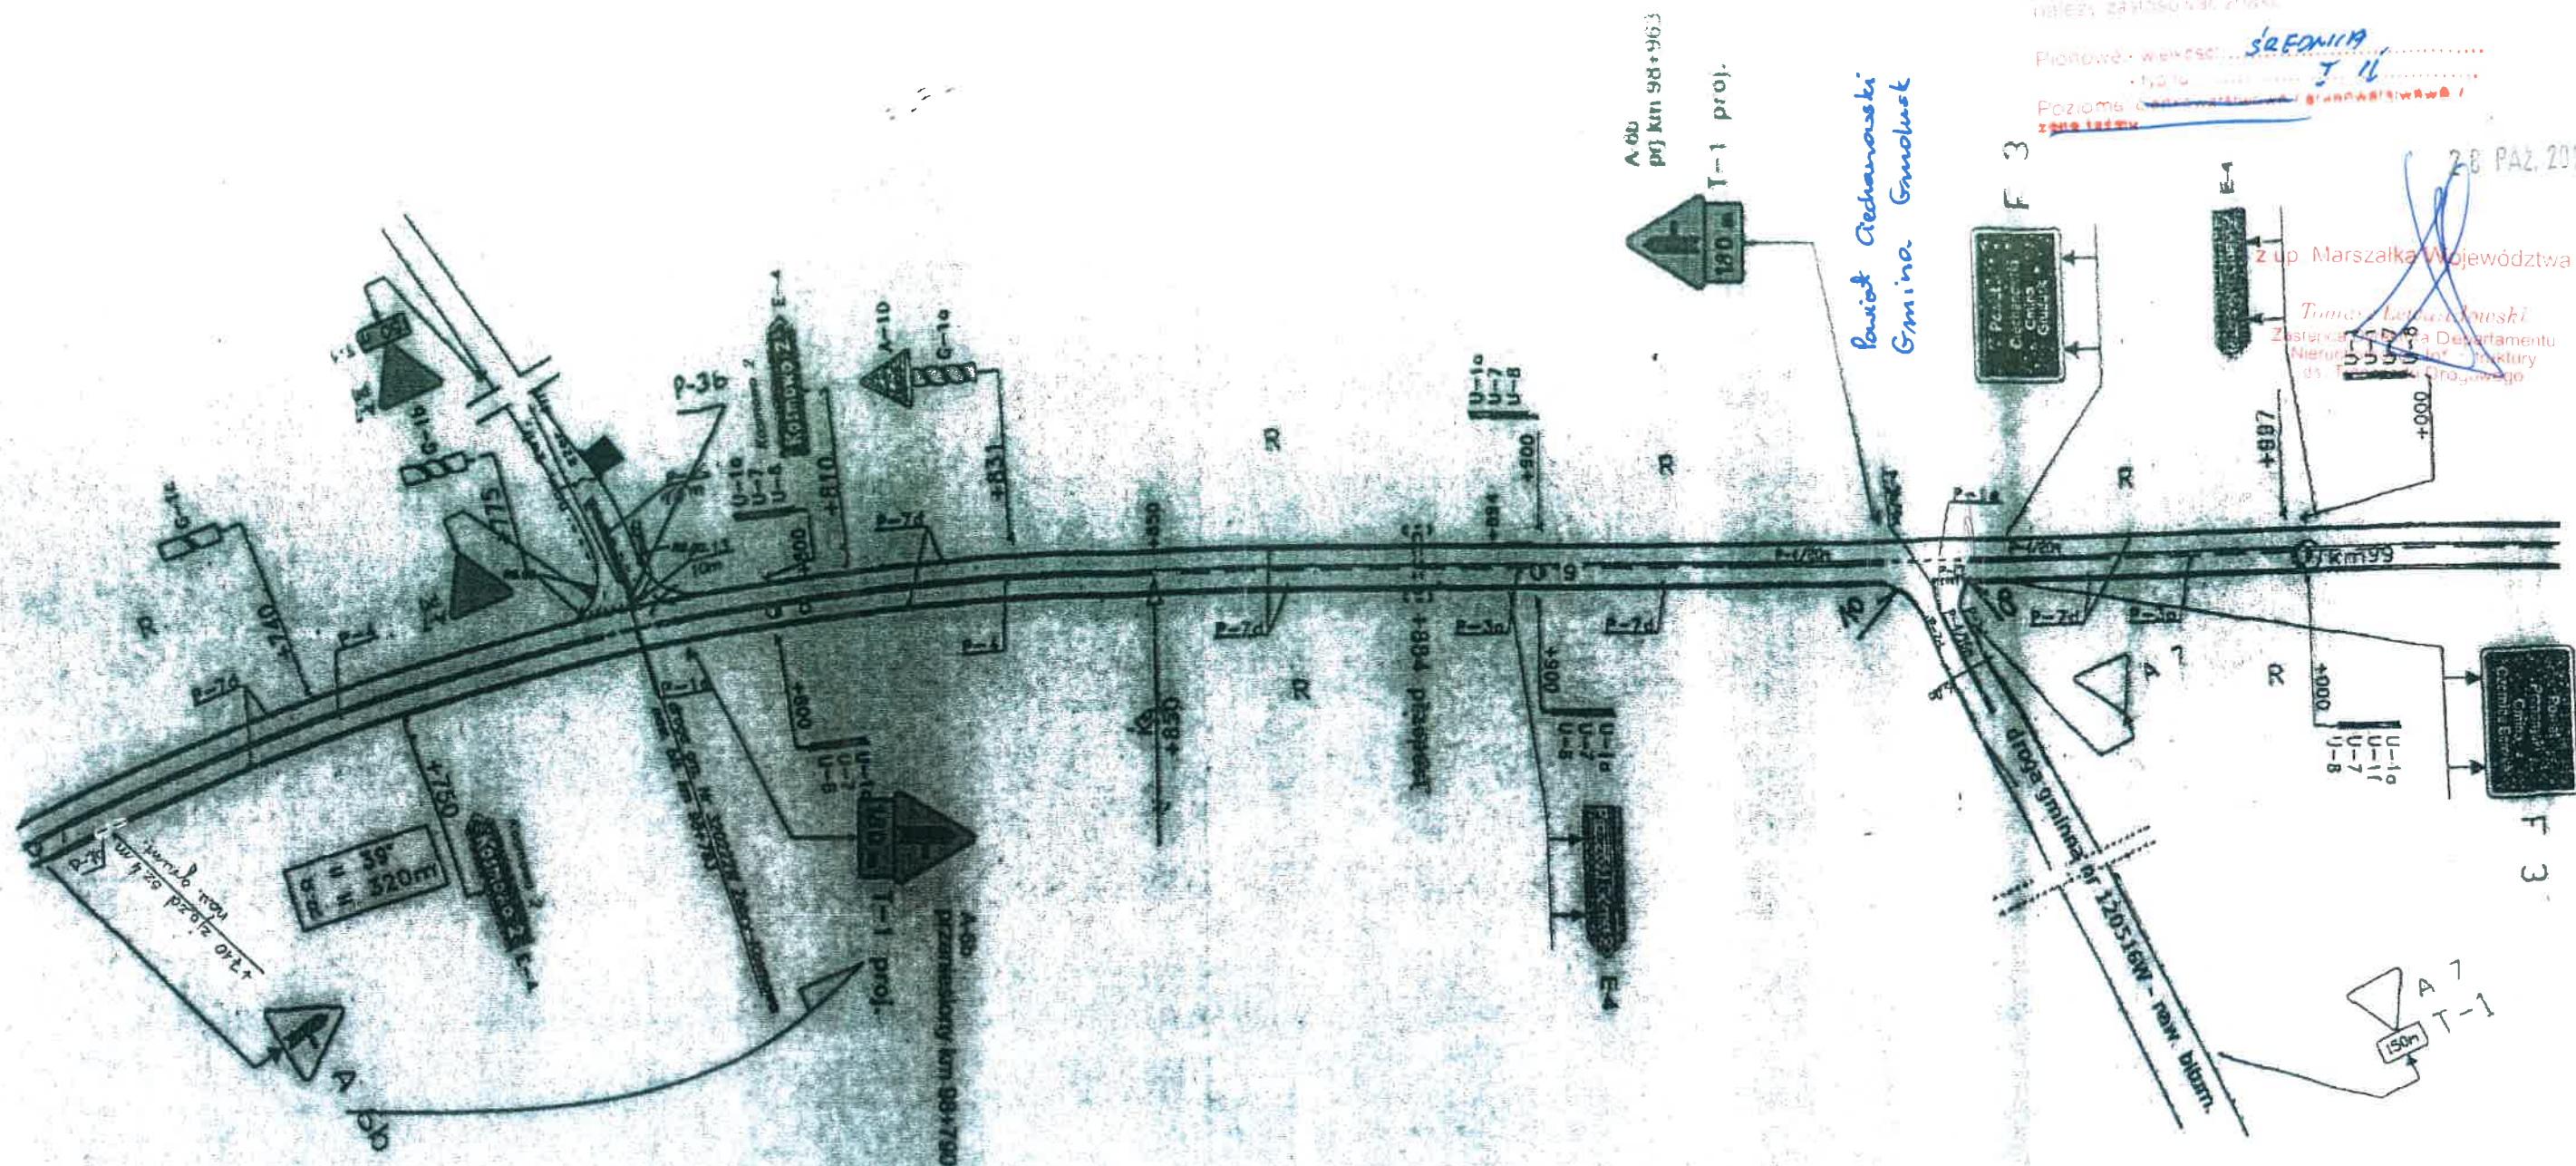


| | | | |
|---|---------------------|--------------------------------------|-----------------------|
| NUMER I NAZWA DROGI Droga wojewódzka nr 544 | | KILOMETRAŻ km 98+700 do km 99+000 | |
| TYTUŁ RYSUNKU PROJEKT STAŁEJ ORGANIZACJI RUCHU dla zadania: Aktualizacja lokalizacji istniejących zjazdów z drogi oraz oznakowania poziomego | | STRONA 67 | SKALA 1:1000 |
| AUTOR OPRACOWANIA RENATA FIEDKO | PODPIS <i>R3</i> | BRANŻA DROGOWA | DATA Wrzesień 2019 |

MARSZAŁEK
WOJEWÓDZTWA MAZOWIECKIEGO
ZATWIERDZENIE Nr NI-D-1.802.2.1-248-2012 K
Zatwierdzam realizację stałą organizację ruchu
w całości / w części / zmian / po wprowadzeniu zmian
Niniejszą organizację ruchu należy wprowadzić do dnia 31/03/2013
Termin wprowadzenia organizacji ruchu należy zgłosić co
najmniej na 7 dni przed wprowadzeniem organizacji ruchu do
Departamentu Nieruchomości Infrastruktury
03-718 Warszawa, ul. Ks. J. Kłopotowskiego 4, fax. 22/5979802

19 CZE 2011

z Dł. Marszałka Województwa

Zastępca Dyrektora Departamentu
Nieruchomości i Infrastruktury

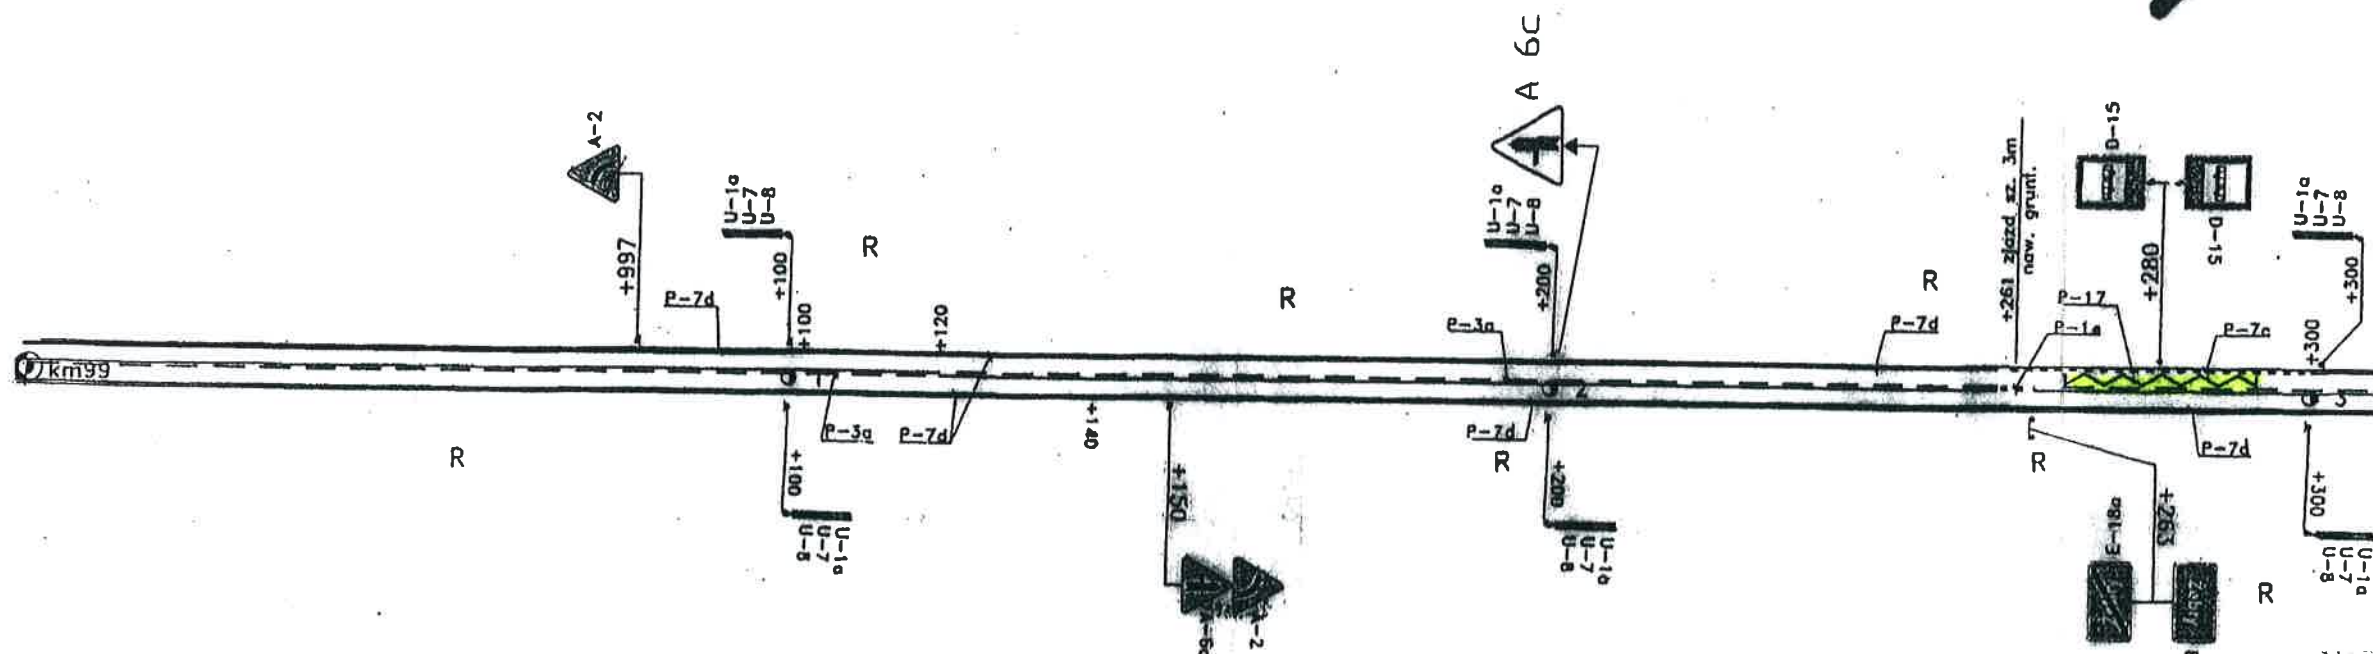

WOJEWÓDZTWA MAZOWIECKIEGO
ZATWIERDZENIE Nr NI-D-1.8022.1. **1996.2013.76**
Zatwierdzam do realizacji planu organizacyjnego ruchu
w całości w całości bez zmian.
Niniejszą organizację ruchu należy wprowadzić do dnia **30.09.13**
Termin wprowadzenia organizacji należy zgłosić co najmniej
na 7 dni przed wprowadzeniem organizacji ruchu do:
2013 05 24


z up. Marszałka Województwa


Jan Bartosz

1. Dyrektor Departamentu
2. Dyrektor Infrastruktury

BIURO PROJEKTOWE - JERZY ŻELECH
06-400 Cielichów ul. Jureckiego 38 tel. 606131912


PROJEKT STAŁEJ ORGANIZACJI RUCHU
odcinka drogi wojewódzkiej nr 544 w km 98+700 - 99+300

| | | | |
|---|--|--------------------|------------------------|
| Biał.: Oznakowanie skrzyżowania z drogą gminną nr 120516W Pezuzółki Góme-Zebry | | Rys. nr: 2 | Skala: 1:1000 |
| Autor: inż. Jerzy Żelech MAZ/0378/PWOD/03 | Podpis:  | Branża: Drogowa | Data: KWIECIEŃ 2012 |

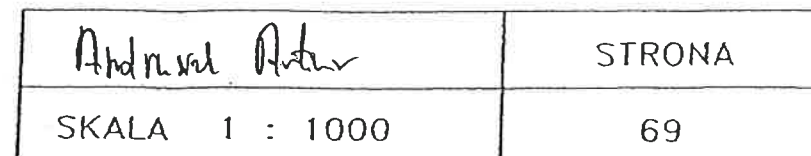

DROGA WOJEWÓDZKA NR 544
odc. od km 100+300 do km 100+900

62

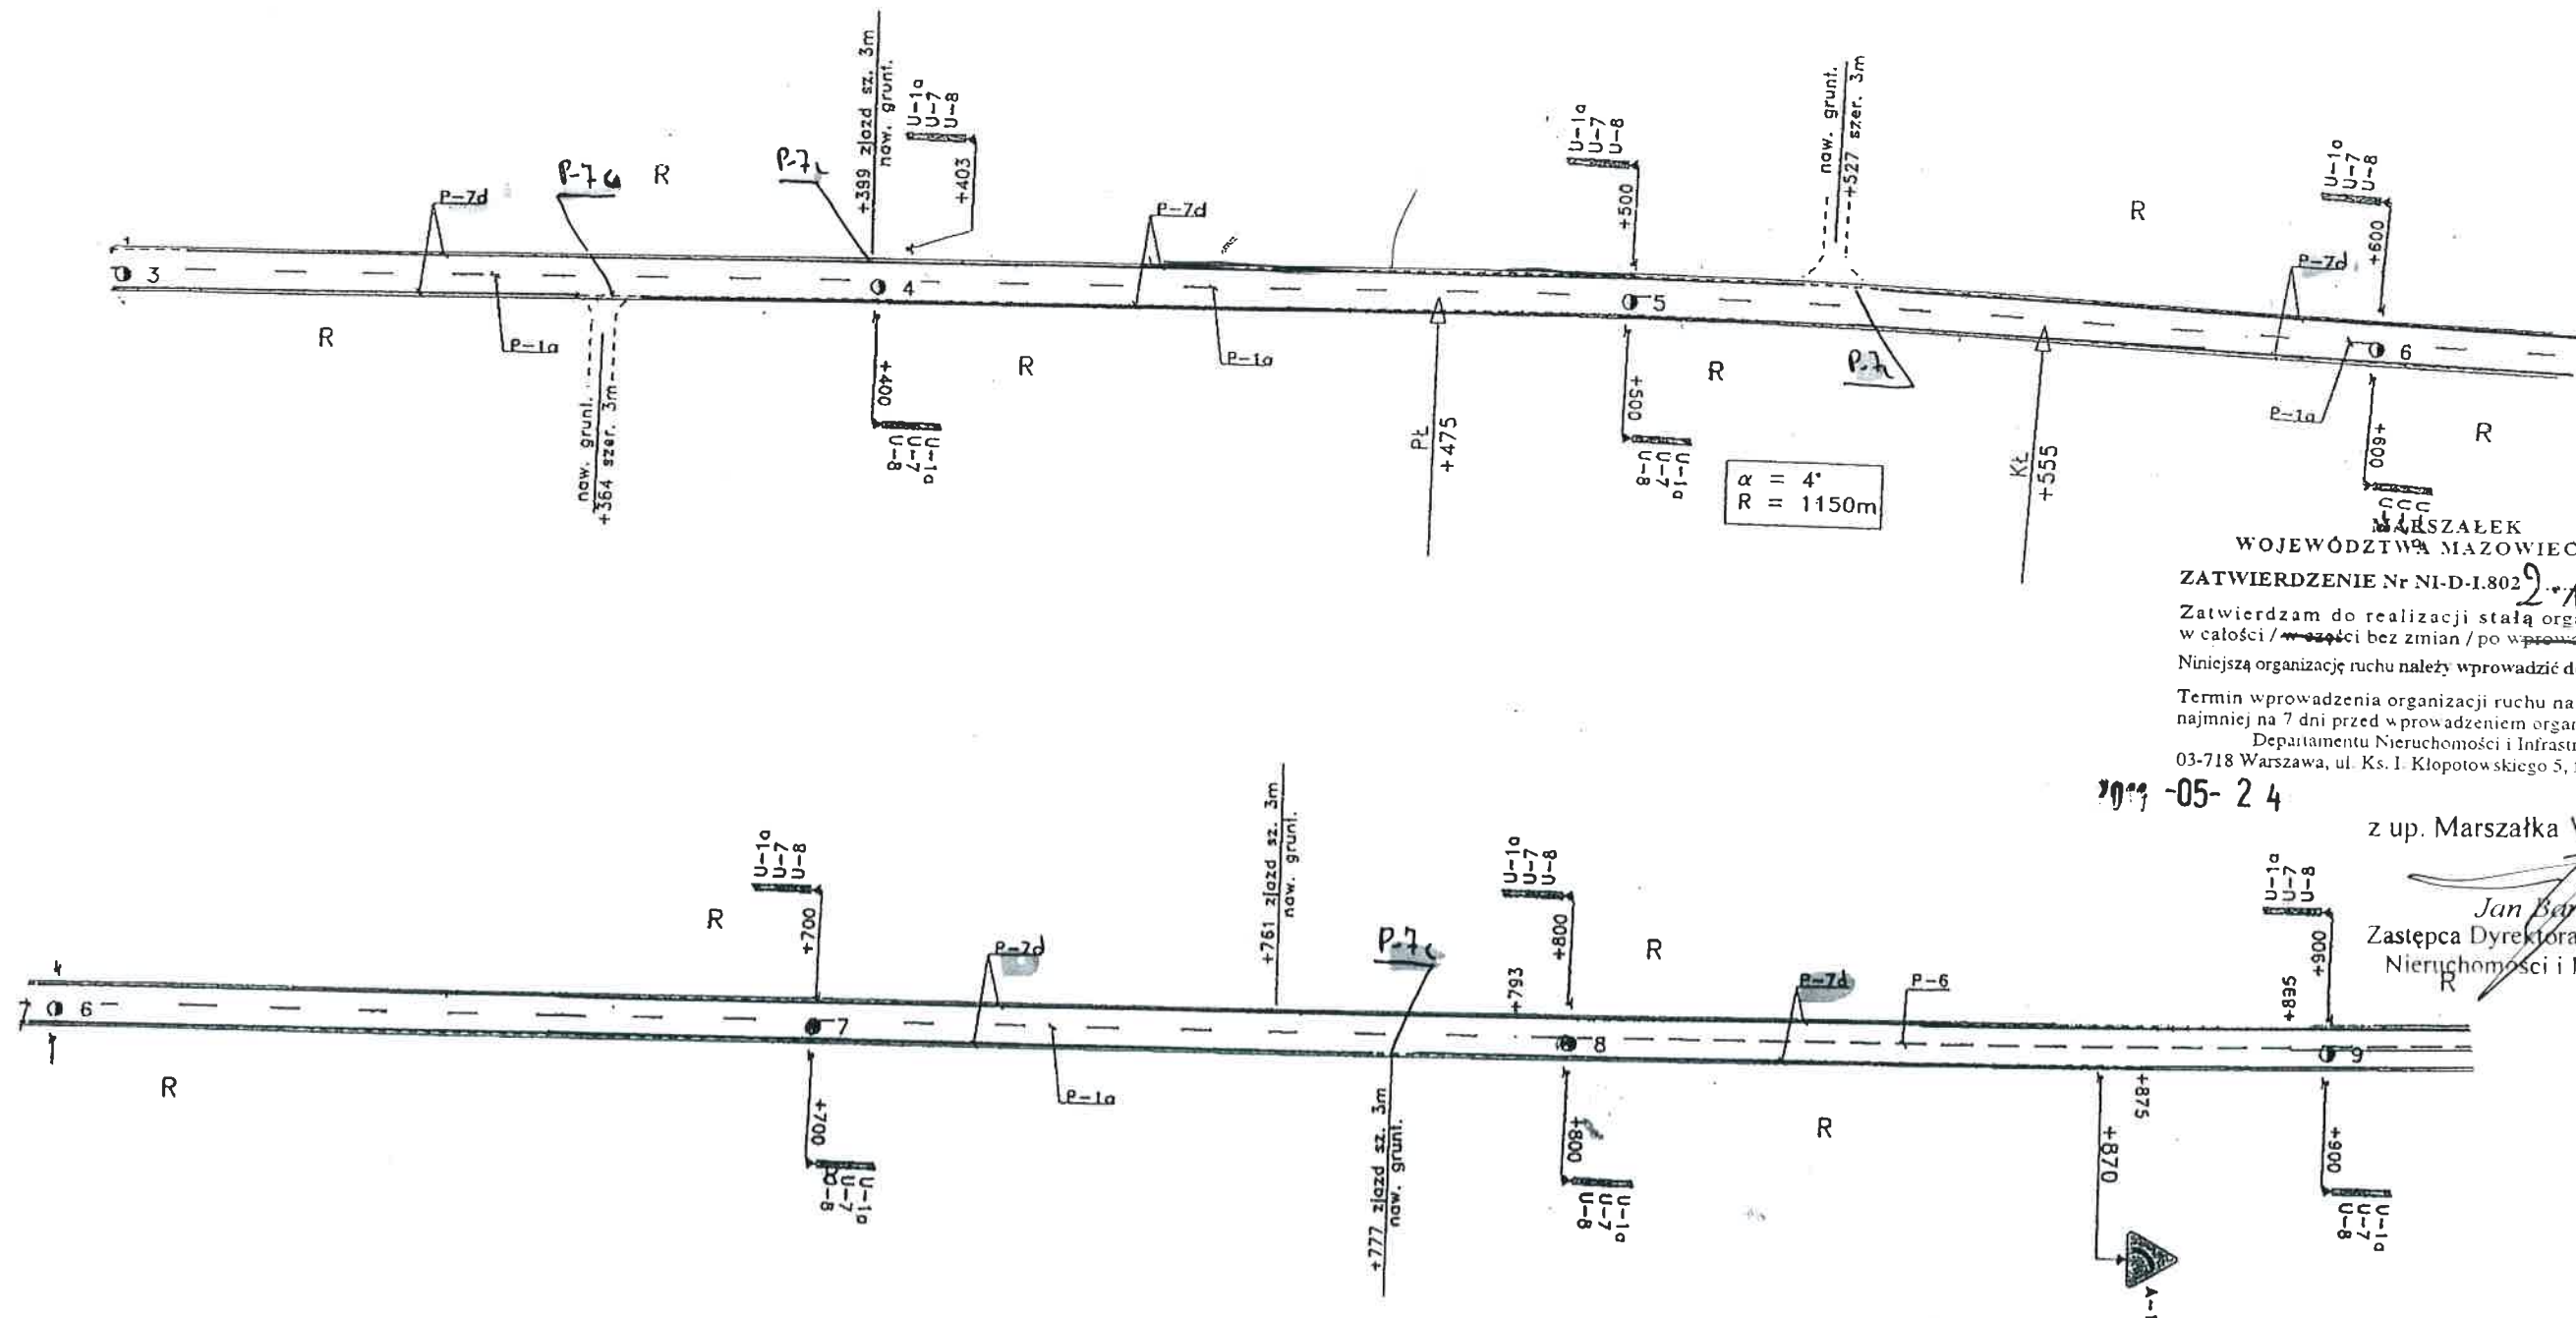


WOJEWÓDZTWA MAZOWIECKIEGO
ZATWIERDZENIE Nr NI-D-1.802
Zatwierdzam do realizacji stałą organizację ruchu
w całości / ~~z wyjątkami~~ bez zmian / po wprowadzeniu zmian.
Niniejszą organizację ruchu należy wprowadzić do dnia 31/12/2012
Termin wprowadzenia organizacji ruchu należy zgłosić co
najmniej na 7 dni przed wprowadzeniem organizacji ruchu do
Departamentu Nieruchomości i Infrastruktury
03-718 Warszawa, ul. Ks. I. Kłopotowskiego 5, fax. 22/5979802
-05- 2 4
z up. Marszałka Województwa
Jan Bartosz
Zastępca Dyrektora Departamentu
Nieruchomości i Infrastruktury

| | |
|-----------------|--------|
| Andrusiak Artur | STRONA |
| SKALA 1 : 1000 | 71 |

DROGA WOJEWÓDZKA NR. 544
odc. od km 100+900 do km 101+500

ARKUSZ NR 63

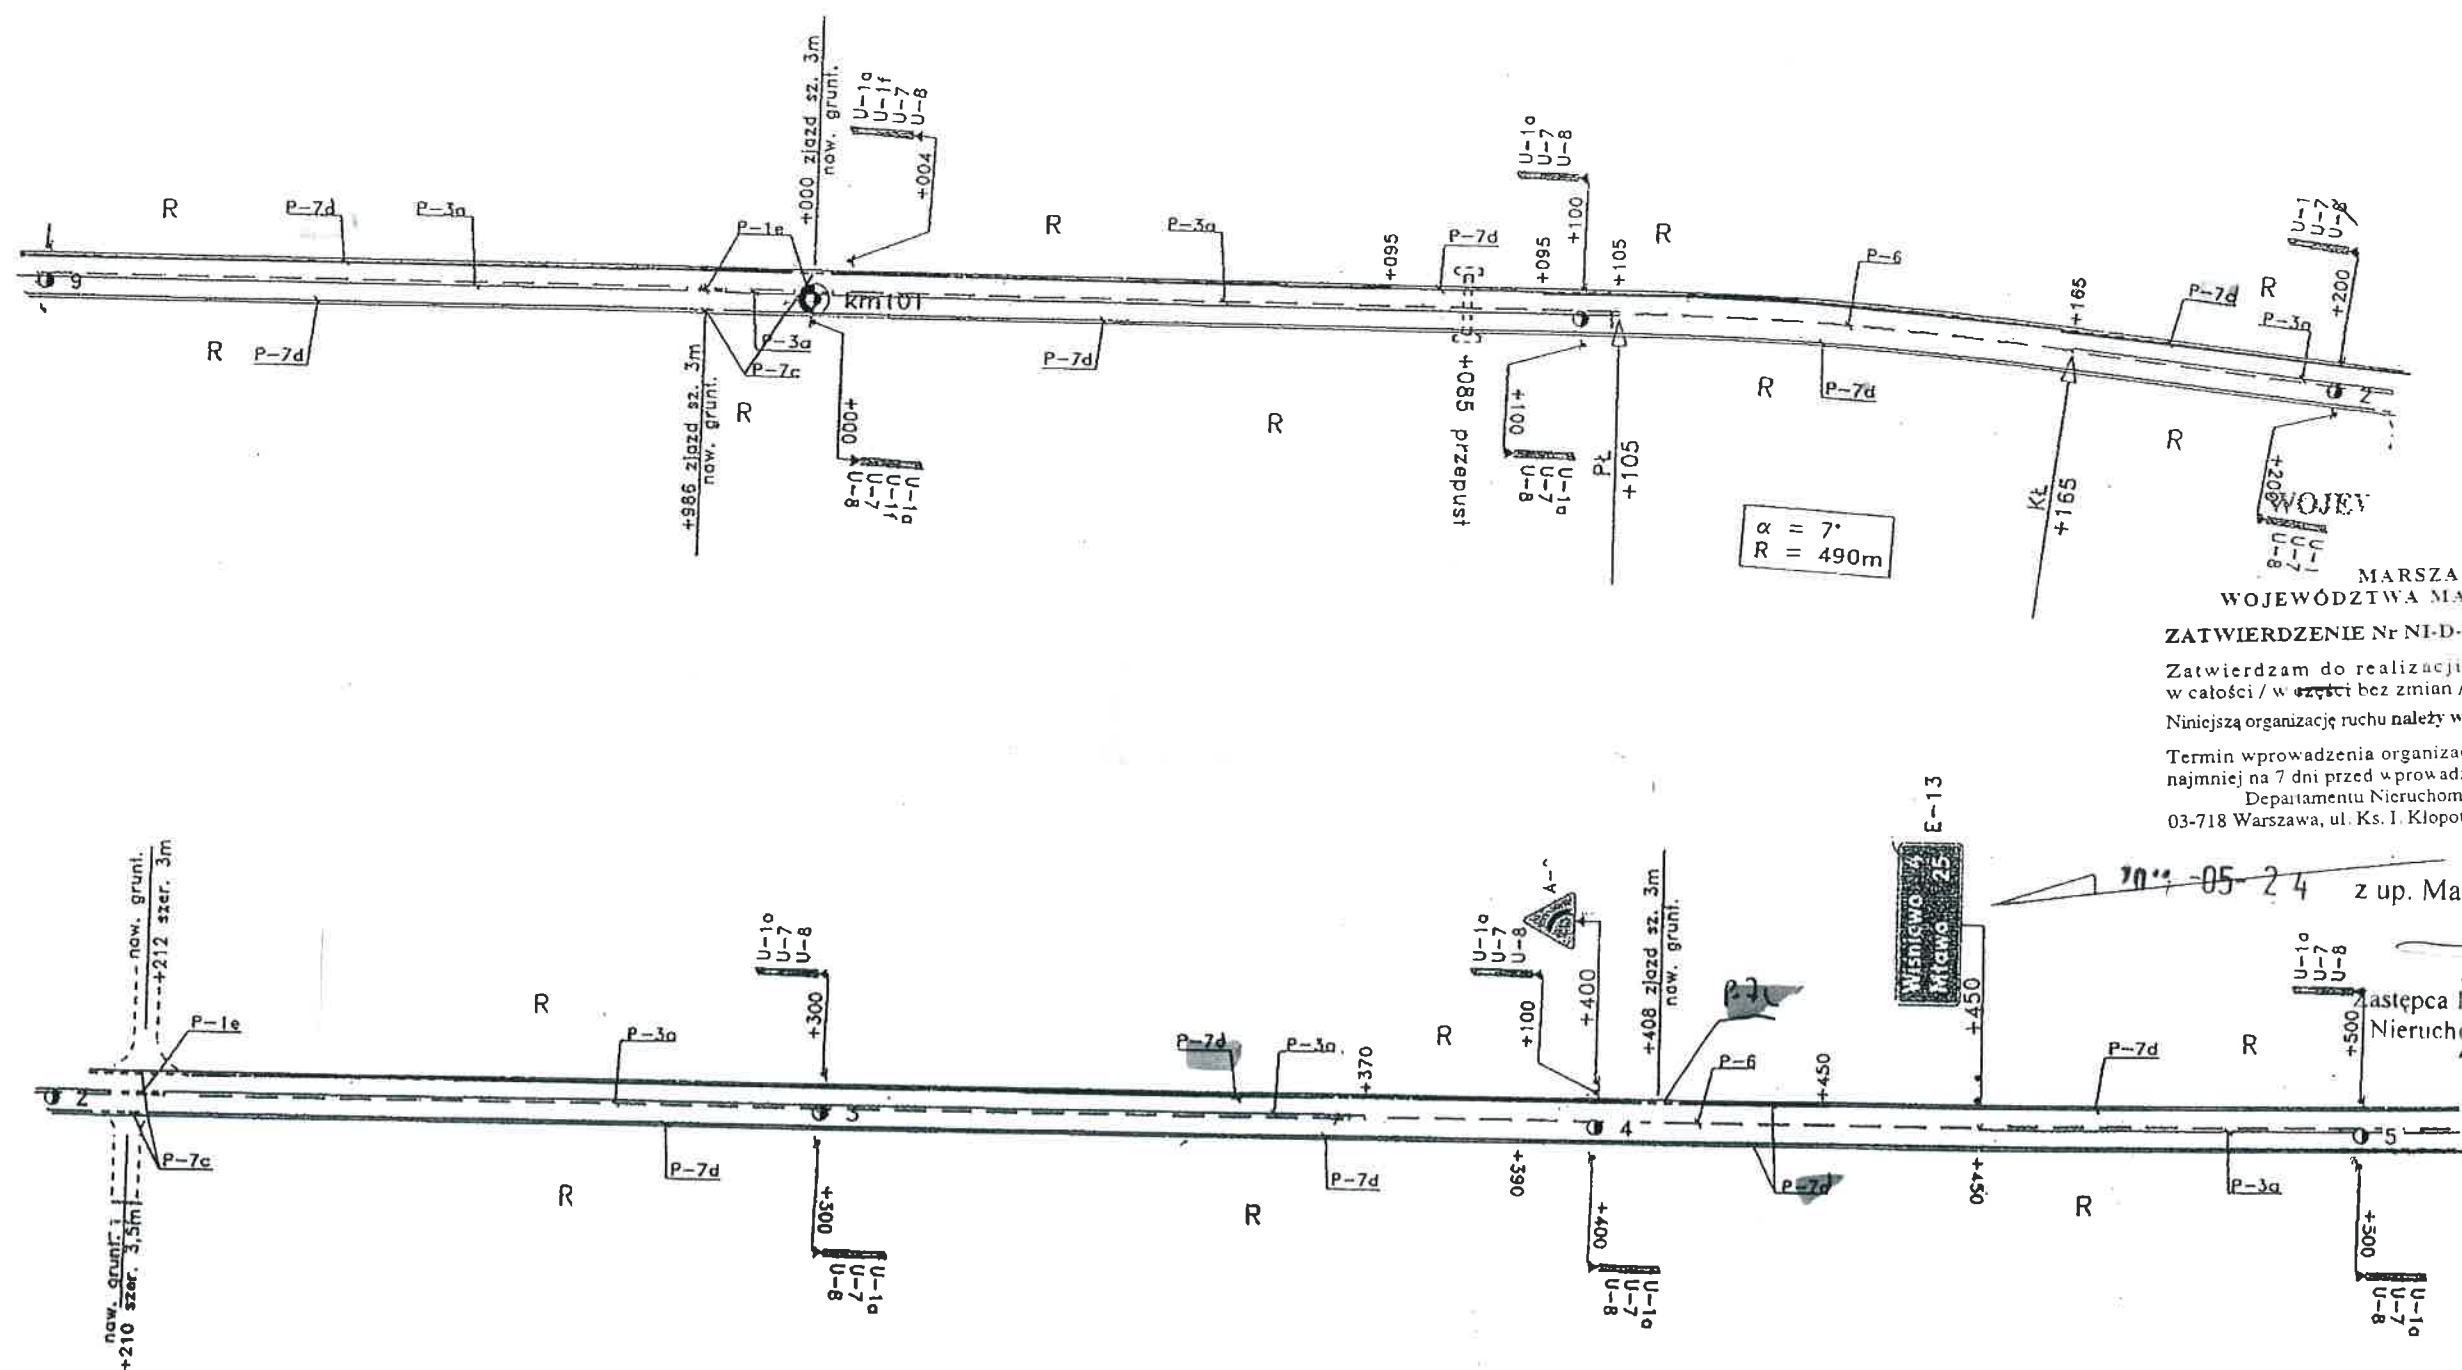

671
MARSZAŁEK
WOJEWÓDZTWA MAZOWIECKIEGO
ZATWIERDZENIE Nr NI-D-1.802 9.1.90

Zatwierdzam do realizacji stałą organizację ruchu
w całości / w części bez zmian / po wprowadzeniu zmian.
Niniejszą organizację ruchu należy wprowadzić do dnia 3/11

Termin wprowadzenia organizacji ruchu należy zgłosić co najmniej na 7 dni przed wprowadzeniem organizacji ruchu do Departamentu Nieruchomości i Infrastruktury
03-718 Warszawa, ul. Ks. I. Kłopotowskiego 5, fax. 22/5979802

7000-05-24 z up. Marszałka Województwa

Jan Bortosz
Zastępca Dyrektora Departamentu
Nieruchomości i Infrastruktury

Andrusik Artie

SKALA 1 : 1000


STRONA

72

DROGA WOJEWÓDZKA NR 544
odc. od km 101+500 do km 101+800

MARSZAŁEK
WOJEWÓDZTWA MAZOWIECKIEGO
ZATWIERDZENIE Nr NI-D-1.8022.1. 283.2014.X
Zatwierdzam do realizacji stałą organizację ruchu
w całości/w części bez zmian/po wprowadzeniu zmian.
Niniejszą organizację ruchu należy wprowadzić do dnia 30.09.15
Termin wprowadzenia organizacji ruchu należy zgłosić co najmniej
na 7 dni przed wprowadzeniem organizacji ruchu do:
Departamentu Nieruchomości i Infrastruktury
03-718 Warszawa, ul. Kłopotowskiego 5, fax 22.5979802
2014-07-08

ARKUSZ NR 64

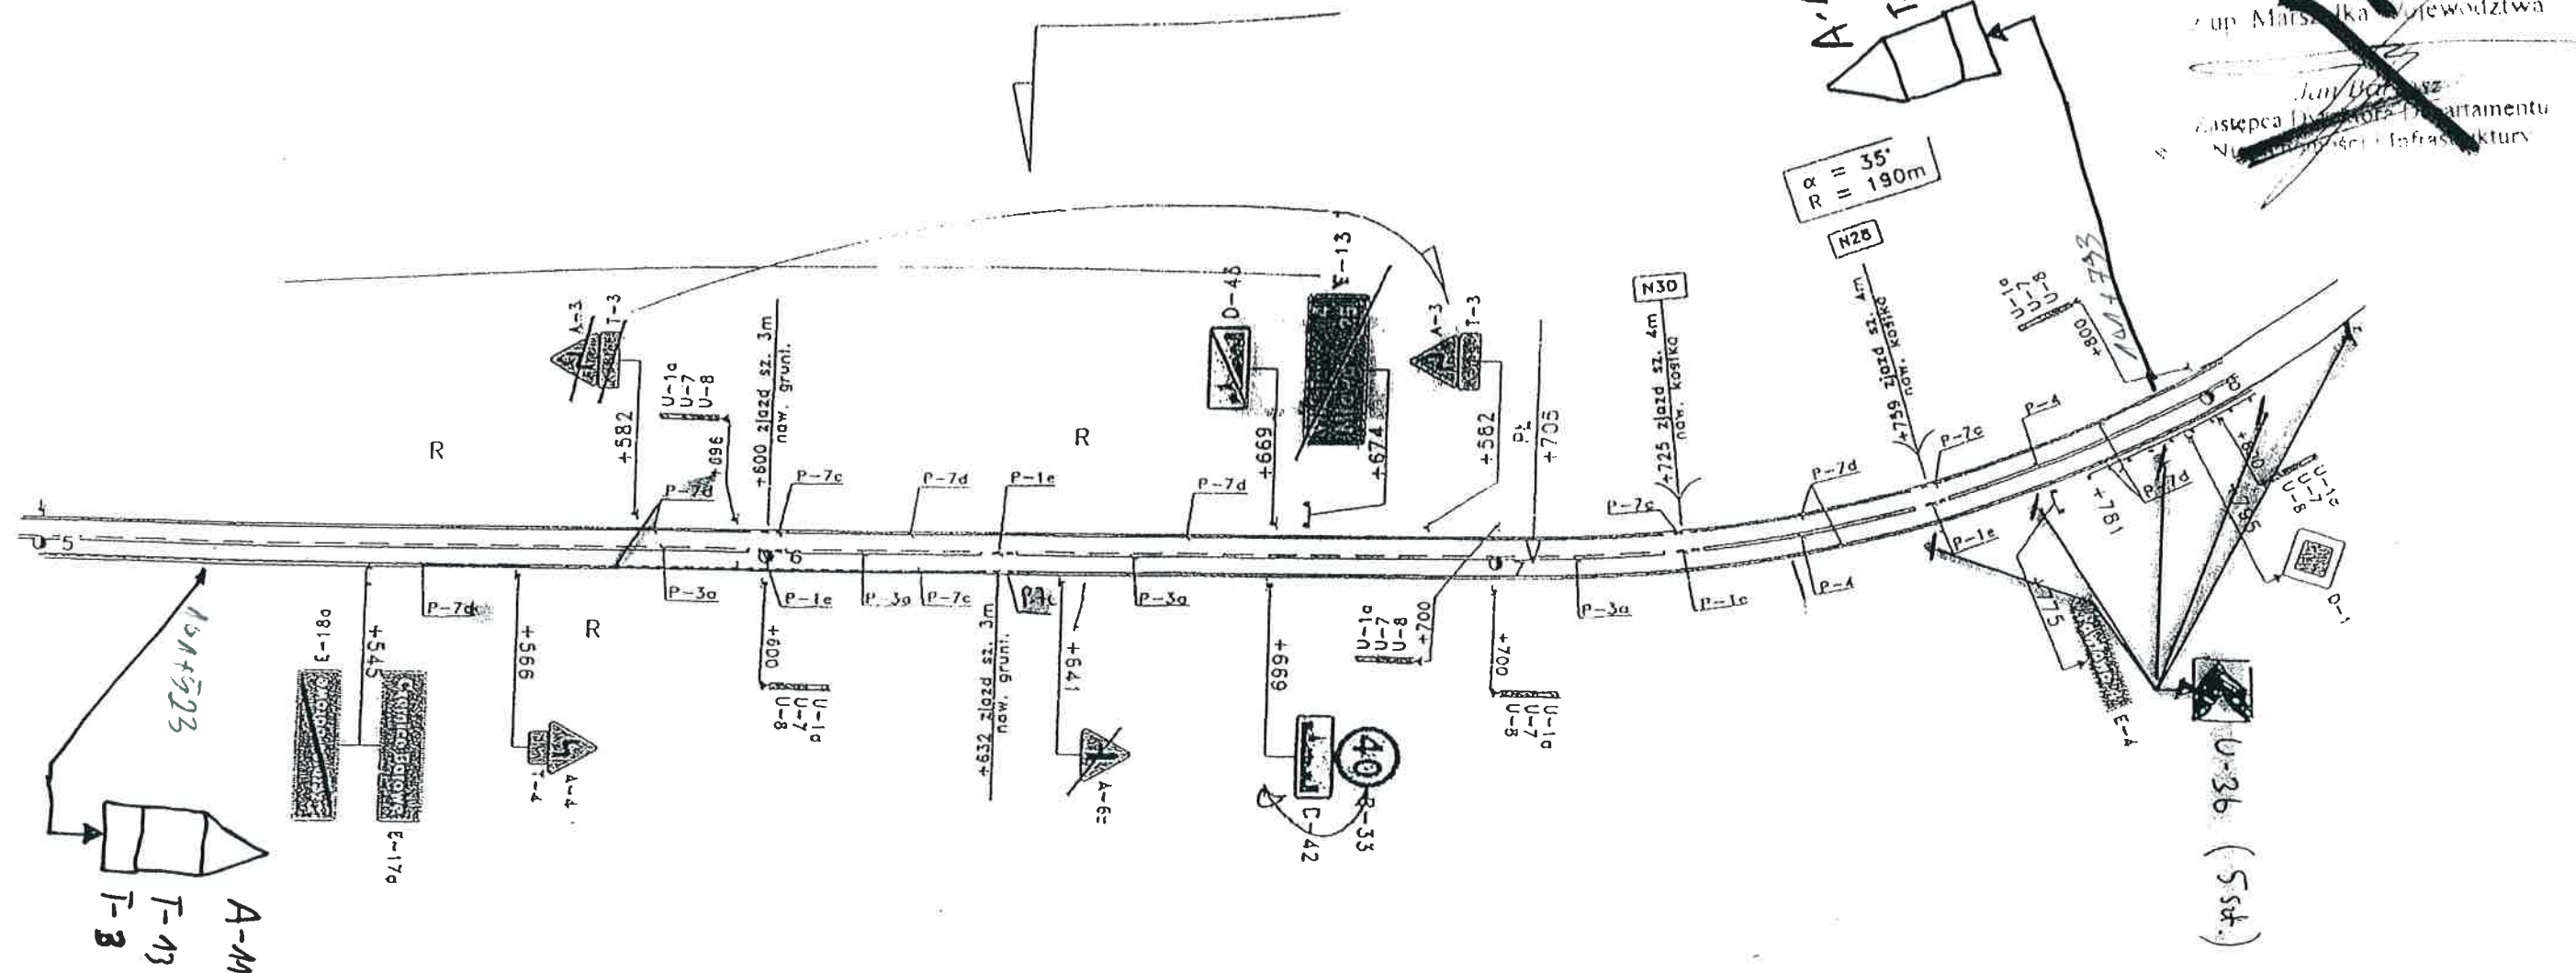

ZATWIERDZENIE Nr NI-D-I.8022.1 **92-2023 29**

Termin wprowadzenia organizacji ruchu należy zgłosić co najmniej na 7 dni przed wprowadzeniem organizacji ruchu do:

Departamentu Nieruchomości i Infrastruktury
03-472 Warszawa, ul. B. Brechta 3


Do wprowadzenia niniejszej organizacji
Pamięć należy zastosować znak:

Pionier... wlekość...
F-28... 117...
...typ falli...
...niewk... answowe / grubow... answowe

23 JUL 2023

Marok Sitarski
Zastępca Dyrektora Departamentu
Nieruchomości i Infrastruktury
ds. Transportu Drogowego

DROGA WOJEWÓDZKA NR 544
odc. od km 101+800 do km 102+100

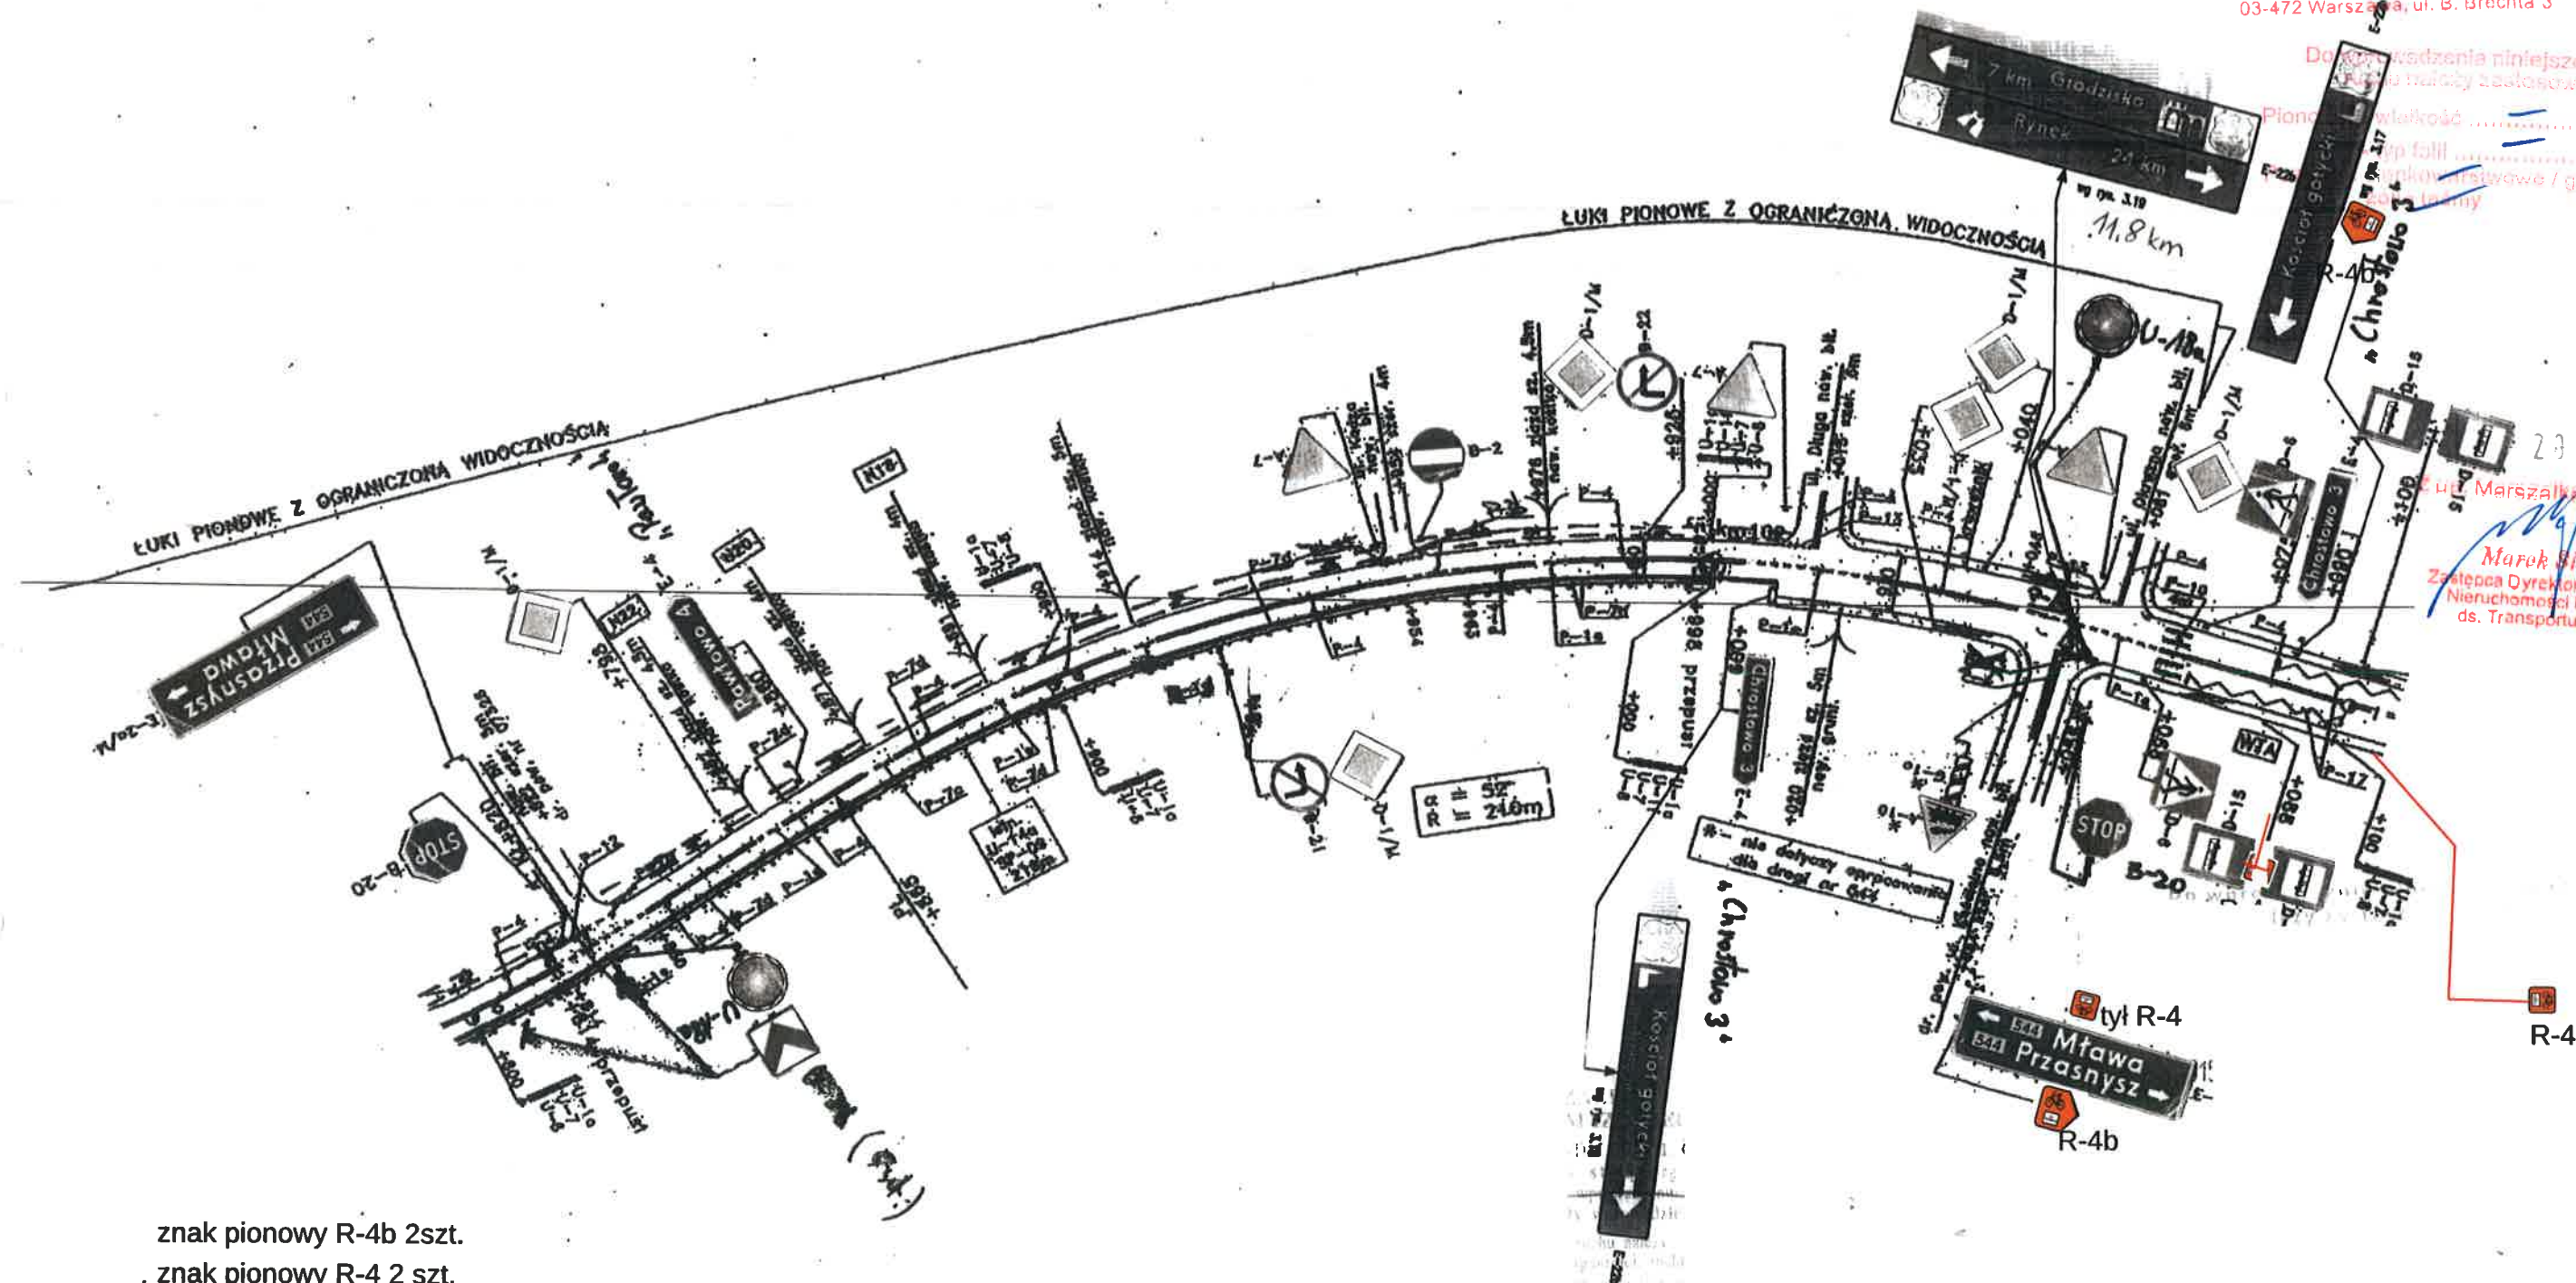

znak pionowy R-4b 2szt.
znak pionowy R-4 2 szt.

Polskie Towarzystwo Turystyczno-Krajoznawcze Oddział Mazowsze
ul. Senatorska 11, 00-075 Warszawa

Projekt stałej organizacji ruchu, znaki turystyczne R4 R4b,
Szlak rowerowy VeloMazovia


Rysunek PLAN SYTUACYJNY

opracował Paweł Nowacki

Skala:
1:1000

DROGA WOJEWÓDZKA NR 544
odc. od km 102+100 do km 102+500

ARKUSZ NR

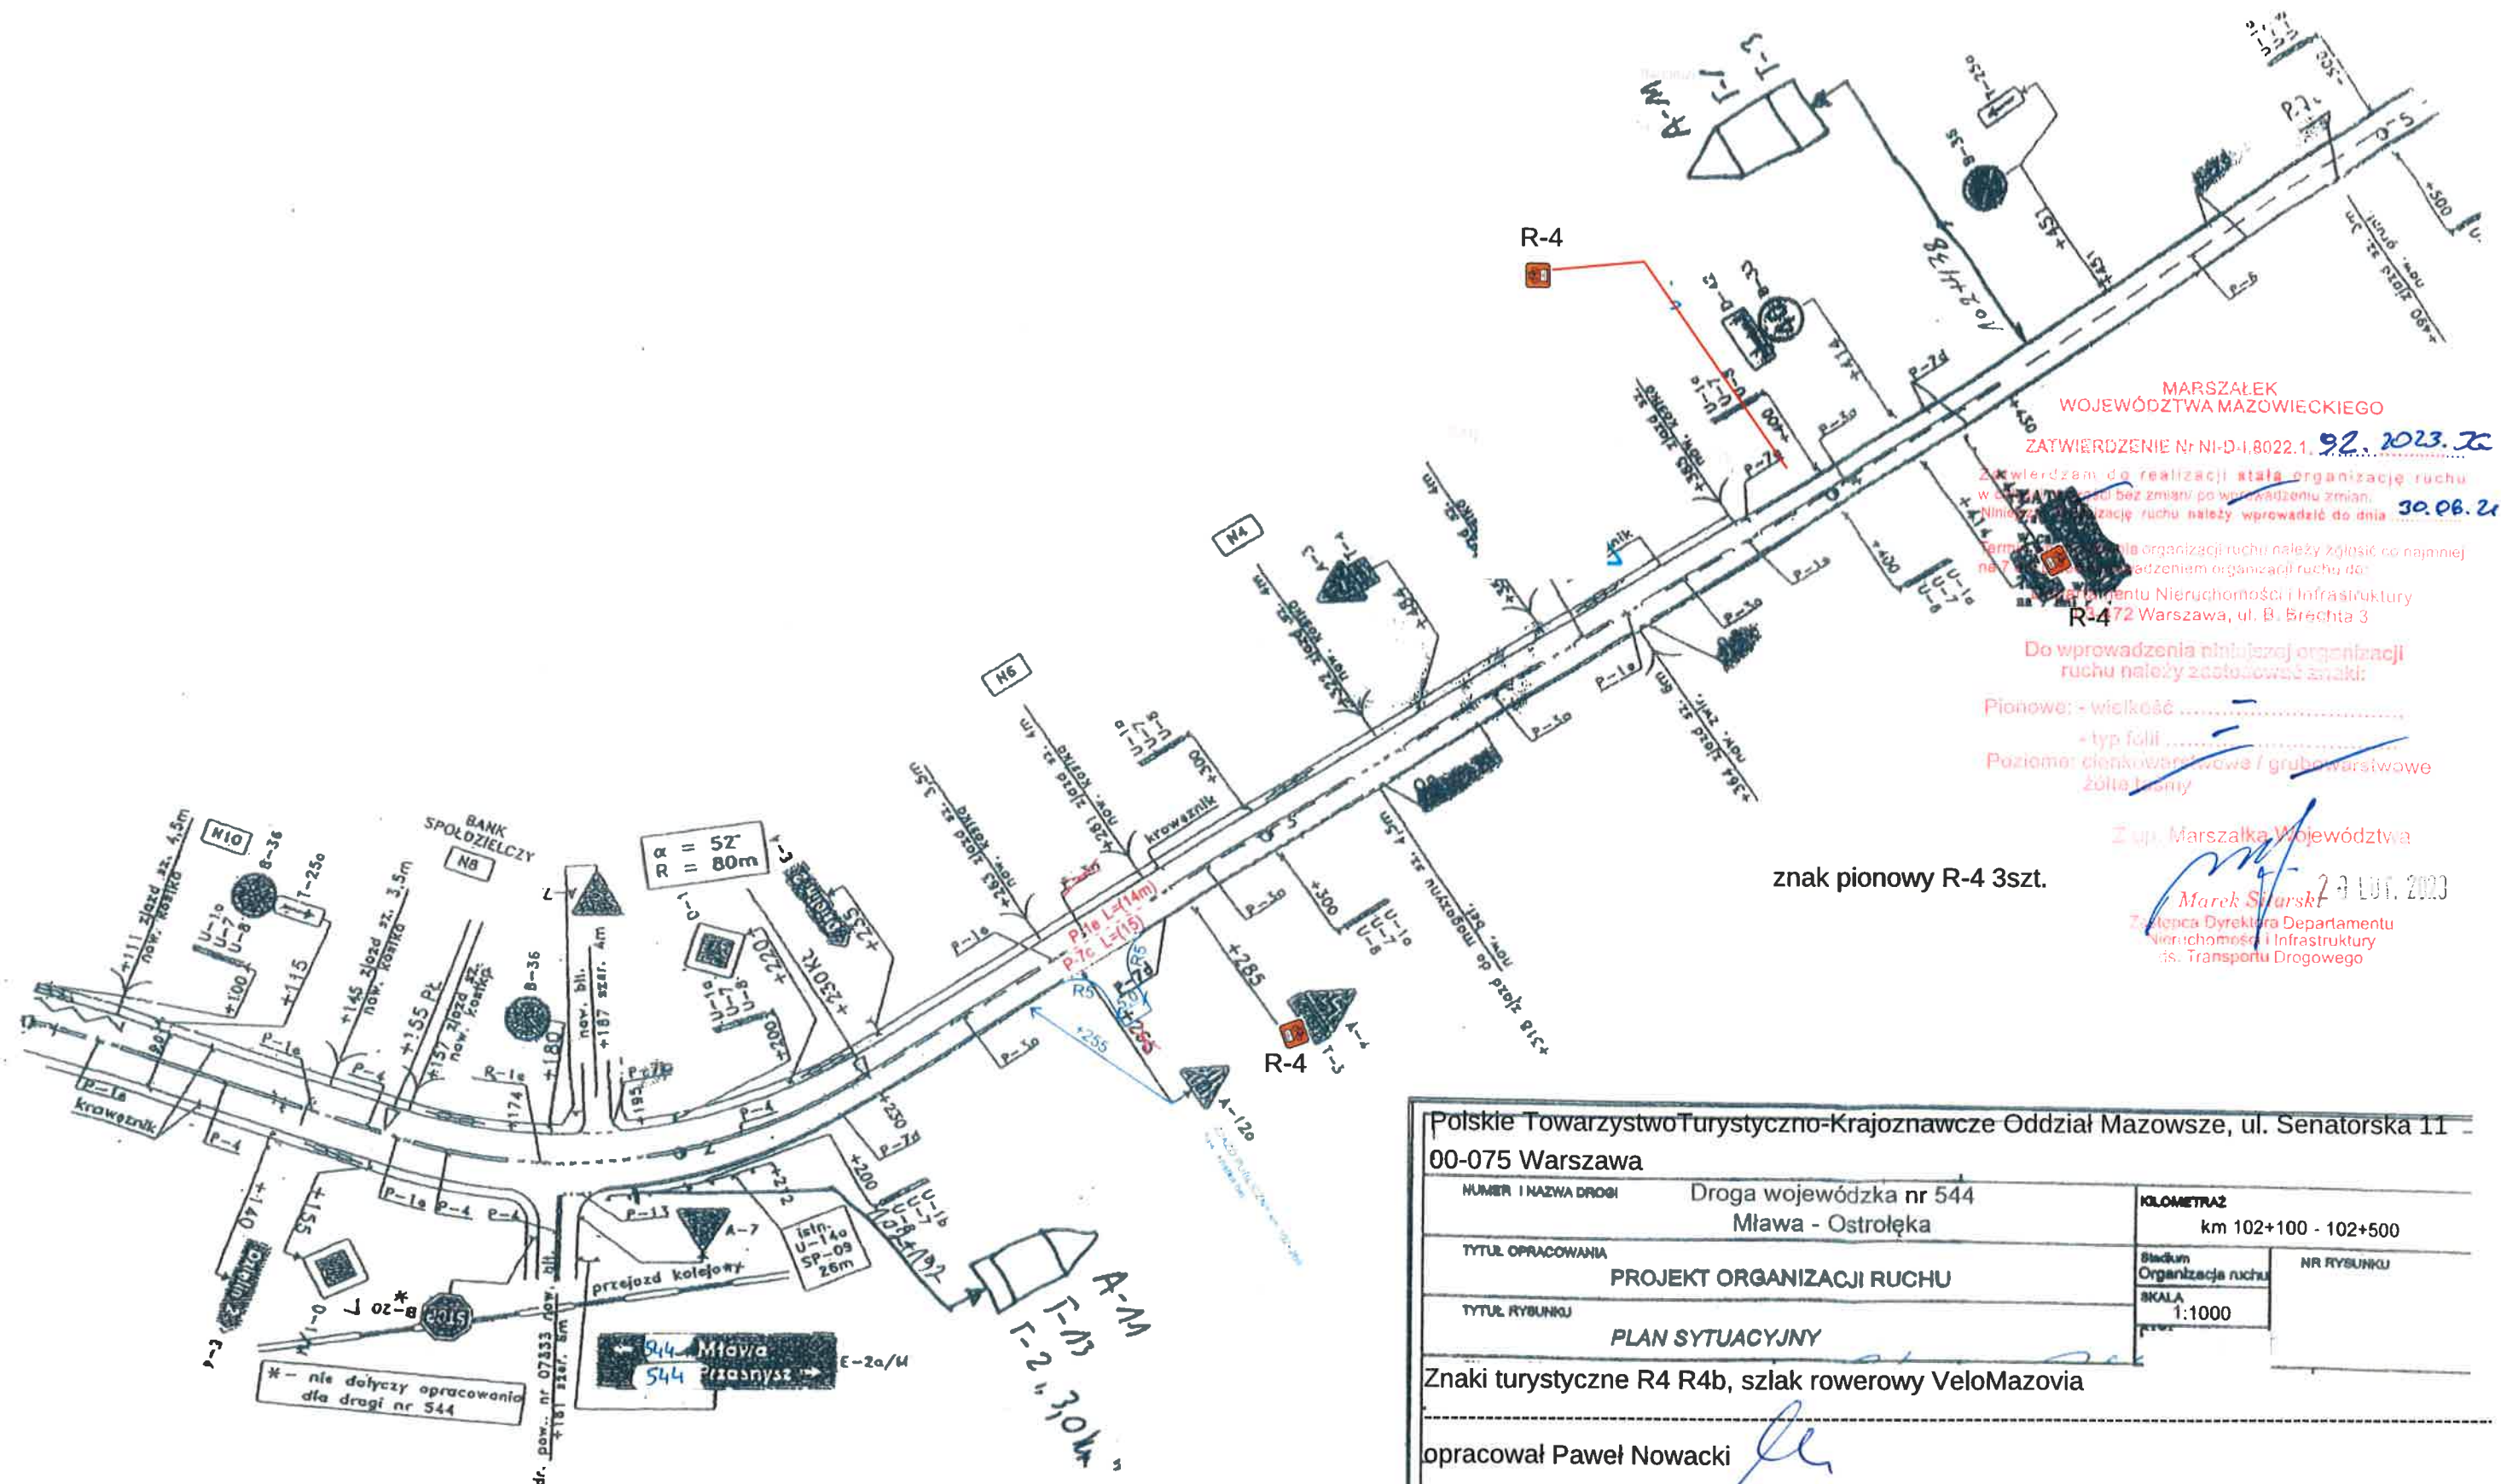

MARSZAŁEK
WOJEWÓDZTWA MAZOWIECKIEGO

ZATWIERDZENIE Nr NI-D-1.8022.1, 92. 2023.2

Zatwierdzenie do realizacji stała organizację ruchu
w drodze wojewódzkiej bez zmian/ po wprowadzeniu zmian.
Niniejszą organizację ruchu należy wprowadzić do dnia 30.06.2023

Termin, do którego organizację ruchu należy zgłosić co najmniej
na 7 dni przed wprowadzeniem organizacji ruchu do

Urzędu Nieruchomości i Infrastruktury
R-4 72 Warszawa, ul. B. Brécha 3

Do wprowadzenia niniejszej organizacji
ruchu należy zastosować znaki:

Pionowe: - wielkość

- typ folii

Poziome: cienkowarstwowe / grubowarstwowe

Z up. Marszałka Województwa


Zastępca Dyrektora Departamentu
Nieruchomości i Infrastruktury
ds. Transportu Drogowego

znak pionowy R-4 3szt.

| | | |
|--|--|------------------------------------|
| Polskie Towarzystwo Turystyczno-Krajoznawcze Oddział Mazowsze, ul. Senatorska 11 - 00-075 Warszawa | | |
| NUMER I NAZWA DROGI | Droga wojewódzka nr 544 Mława - Ostrołęka | KILOMETRAŻ km 102+100 - 102+500 |
| TYTUŁ OPRACOWANIA | PROJEKT ORGANIZACJI RUCHU | Stadium Organizacja ruchu |
| TYTUŁ RYSUNKU | PLAN SYTUACYJNY | SKALA 1:1000 |
| Znaki turystyczne R4 R4b, szlak rowerowy VeloMazovia | | |
| opracował Paweł Nowacki | | |

ARKUSZ NR 67

ZATWIERDZENIE Nr NI-D-I.8022.1. 92.2023.75

Termin wprowadzenia organizacji ruchu należy zgłosić co najmniej na 7 dni przed wprowadzeniem organizacji ruchu do:

Do wprowadzenia niniejszej organizacji
ruchu należy zastosować znaki:

Pionowo: - wielkość
- 100 1000
Poziomo: cienkowarstwowa / grubowarstwowa
złote tony

23 JUL 2023

Z up. Marszałka Województwa

Marek Sitarski
Zastępca Dyrektora Departamentu
Nieruchomości i Infrastruktury
ds. Transportu Drogowego

Polskie Towarzystwo Turystyczno-Krajoznawcze
Oddział Mazowsze, ul. Senatorska 11, 00-075 Warszawa

Projekt stałej organizacji ruchu, znaki turystyczne R4 R4b, szlak rowerowy VeloMazovia

Projektant Paweł Nowacki

~~STRONA~~

SKALA 1 : 1000

76